




Département des Ardennes

SIAEP DE L'AVEGRE ET JAILLY
COMMUNE DE ST MOREL
VUE D'ENSEMBLE

Numéro de plan
SMO04

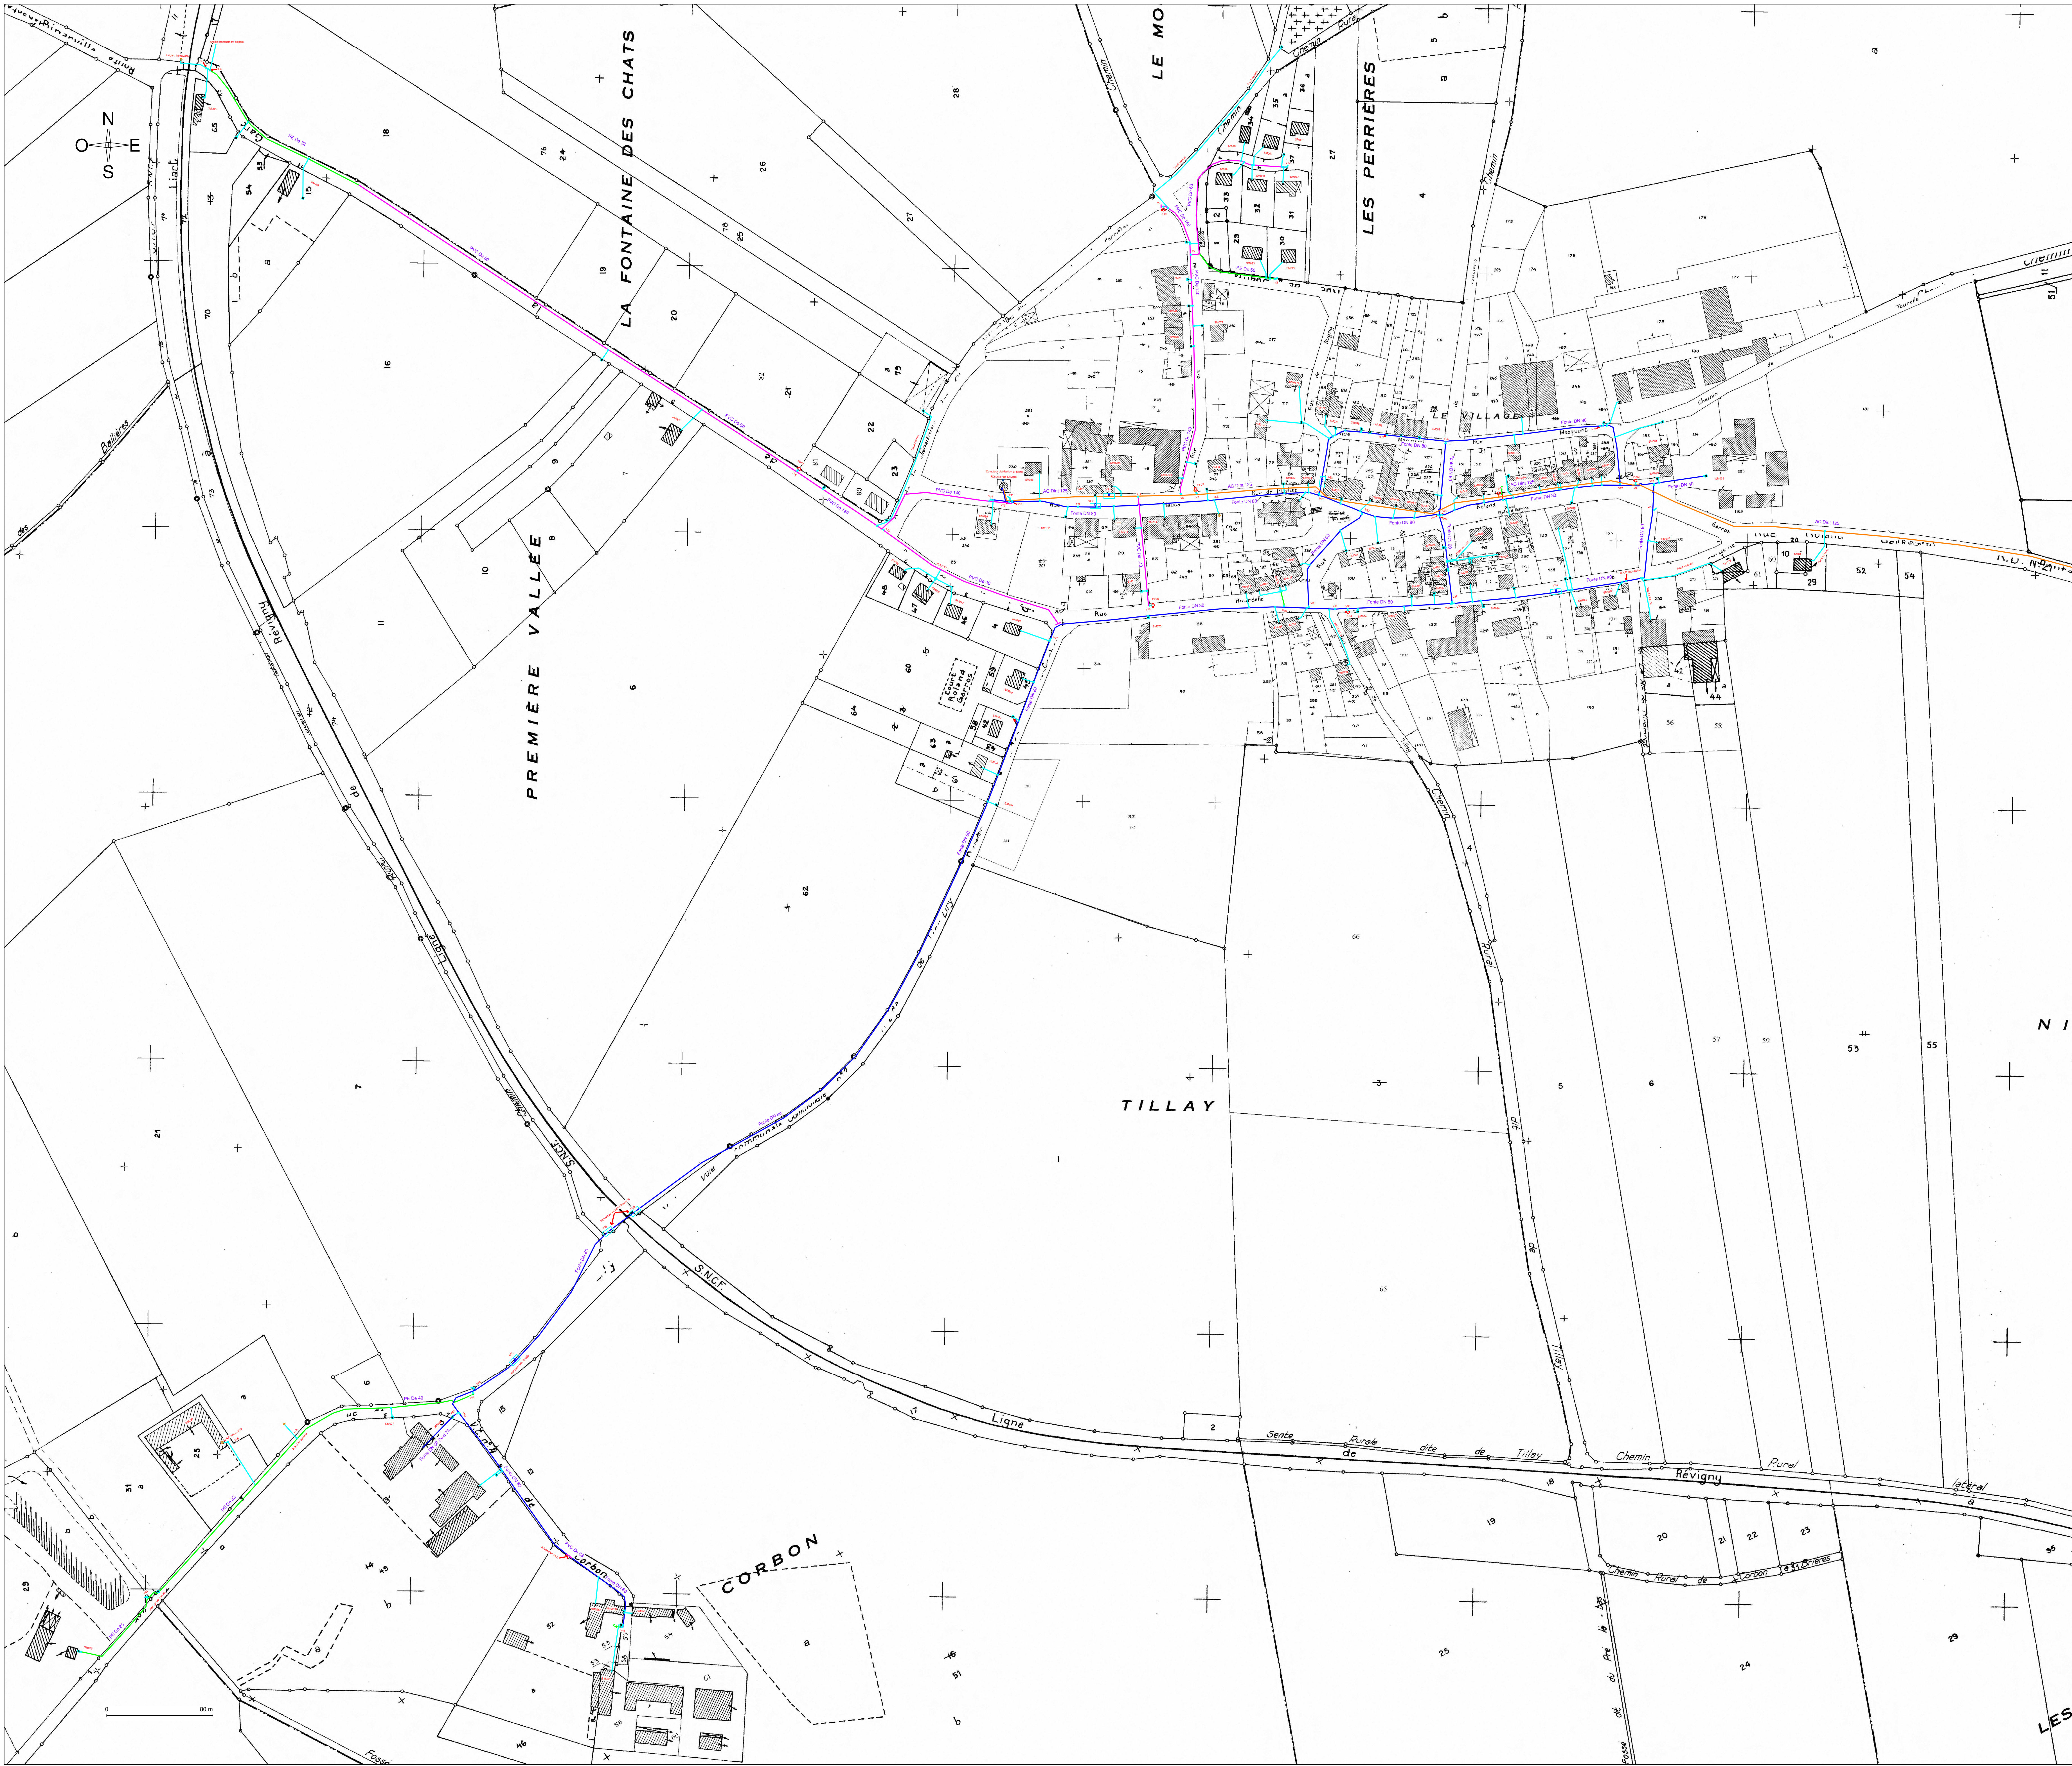

Réseau
d'eau potable

Dessiné le 11/01/21

PLAN DE RECOLEMENT

RESEAU D'EAU POTABLE



Syndicat d'eau et d'assainissement
du Sud Est des Ardennes
2 Hameau de Landèves - 08400 BALLAY
Tél : 03 24 71 61 91 - Fax : 03 24 71 97 00

Légende

Canalisations :

type :	--- Adduction (refoulement)	— Distribution (gravitaire)
nature :	--- Fonte	— P.E.
	--- P.V.C.	— Amiante ciment

Branchements :

--- P.E./P.V.C.	⊗ Robinet de prise en charge sous bouche à dé
--- Plomb	--- Gaine électrique
--- Indéterminé	

Robinetterie :

⊗ Vanne de section	▲ Bouche incendie
⊗ Vanne de vidange	⊗ Poteau incendie
⊗ Vanne de décharge	⊗ Réserve incendie
⊗ Ventouse	▲ Bouche de lavage
⊗ Limiteur de pression amont	○ Borne de puisage
⊗ Limiteur de pression aval	⊗ Compteur général
⊗ Borne fontaine	⊗ Compteur abonné
⊗ Regard composite	□ Regard béton

V12 Repérage des ouvrages hydrauliques
PI2 Repérage des poteaux incendies
BI5 Repérage des bouches incendies
1307 Repérage des branchements
MON140