




Département des Ardennes

SIAEP DU SUD OUEST
(Interco Quilly / Chardeny)

Numéro de plan
SIAEP 10

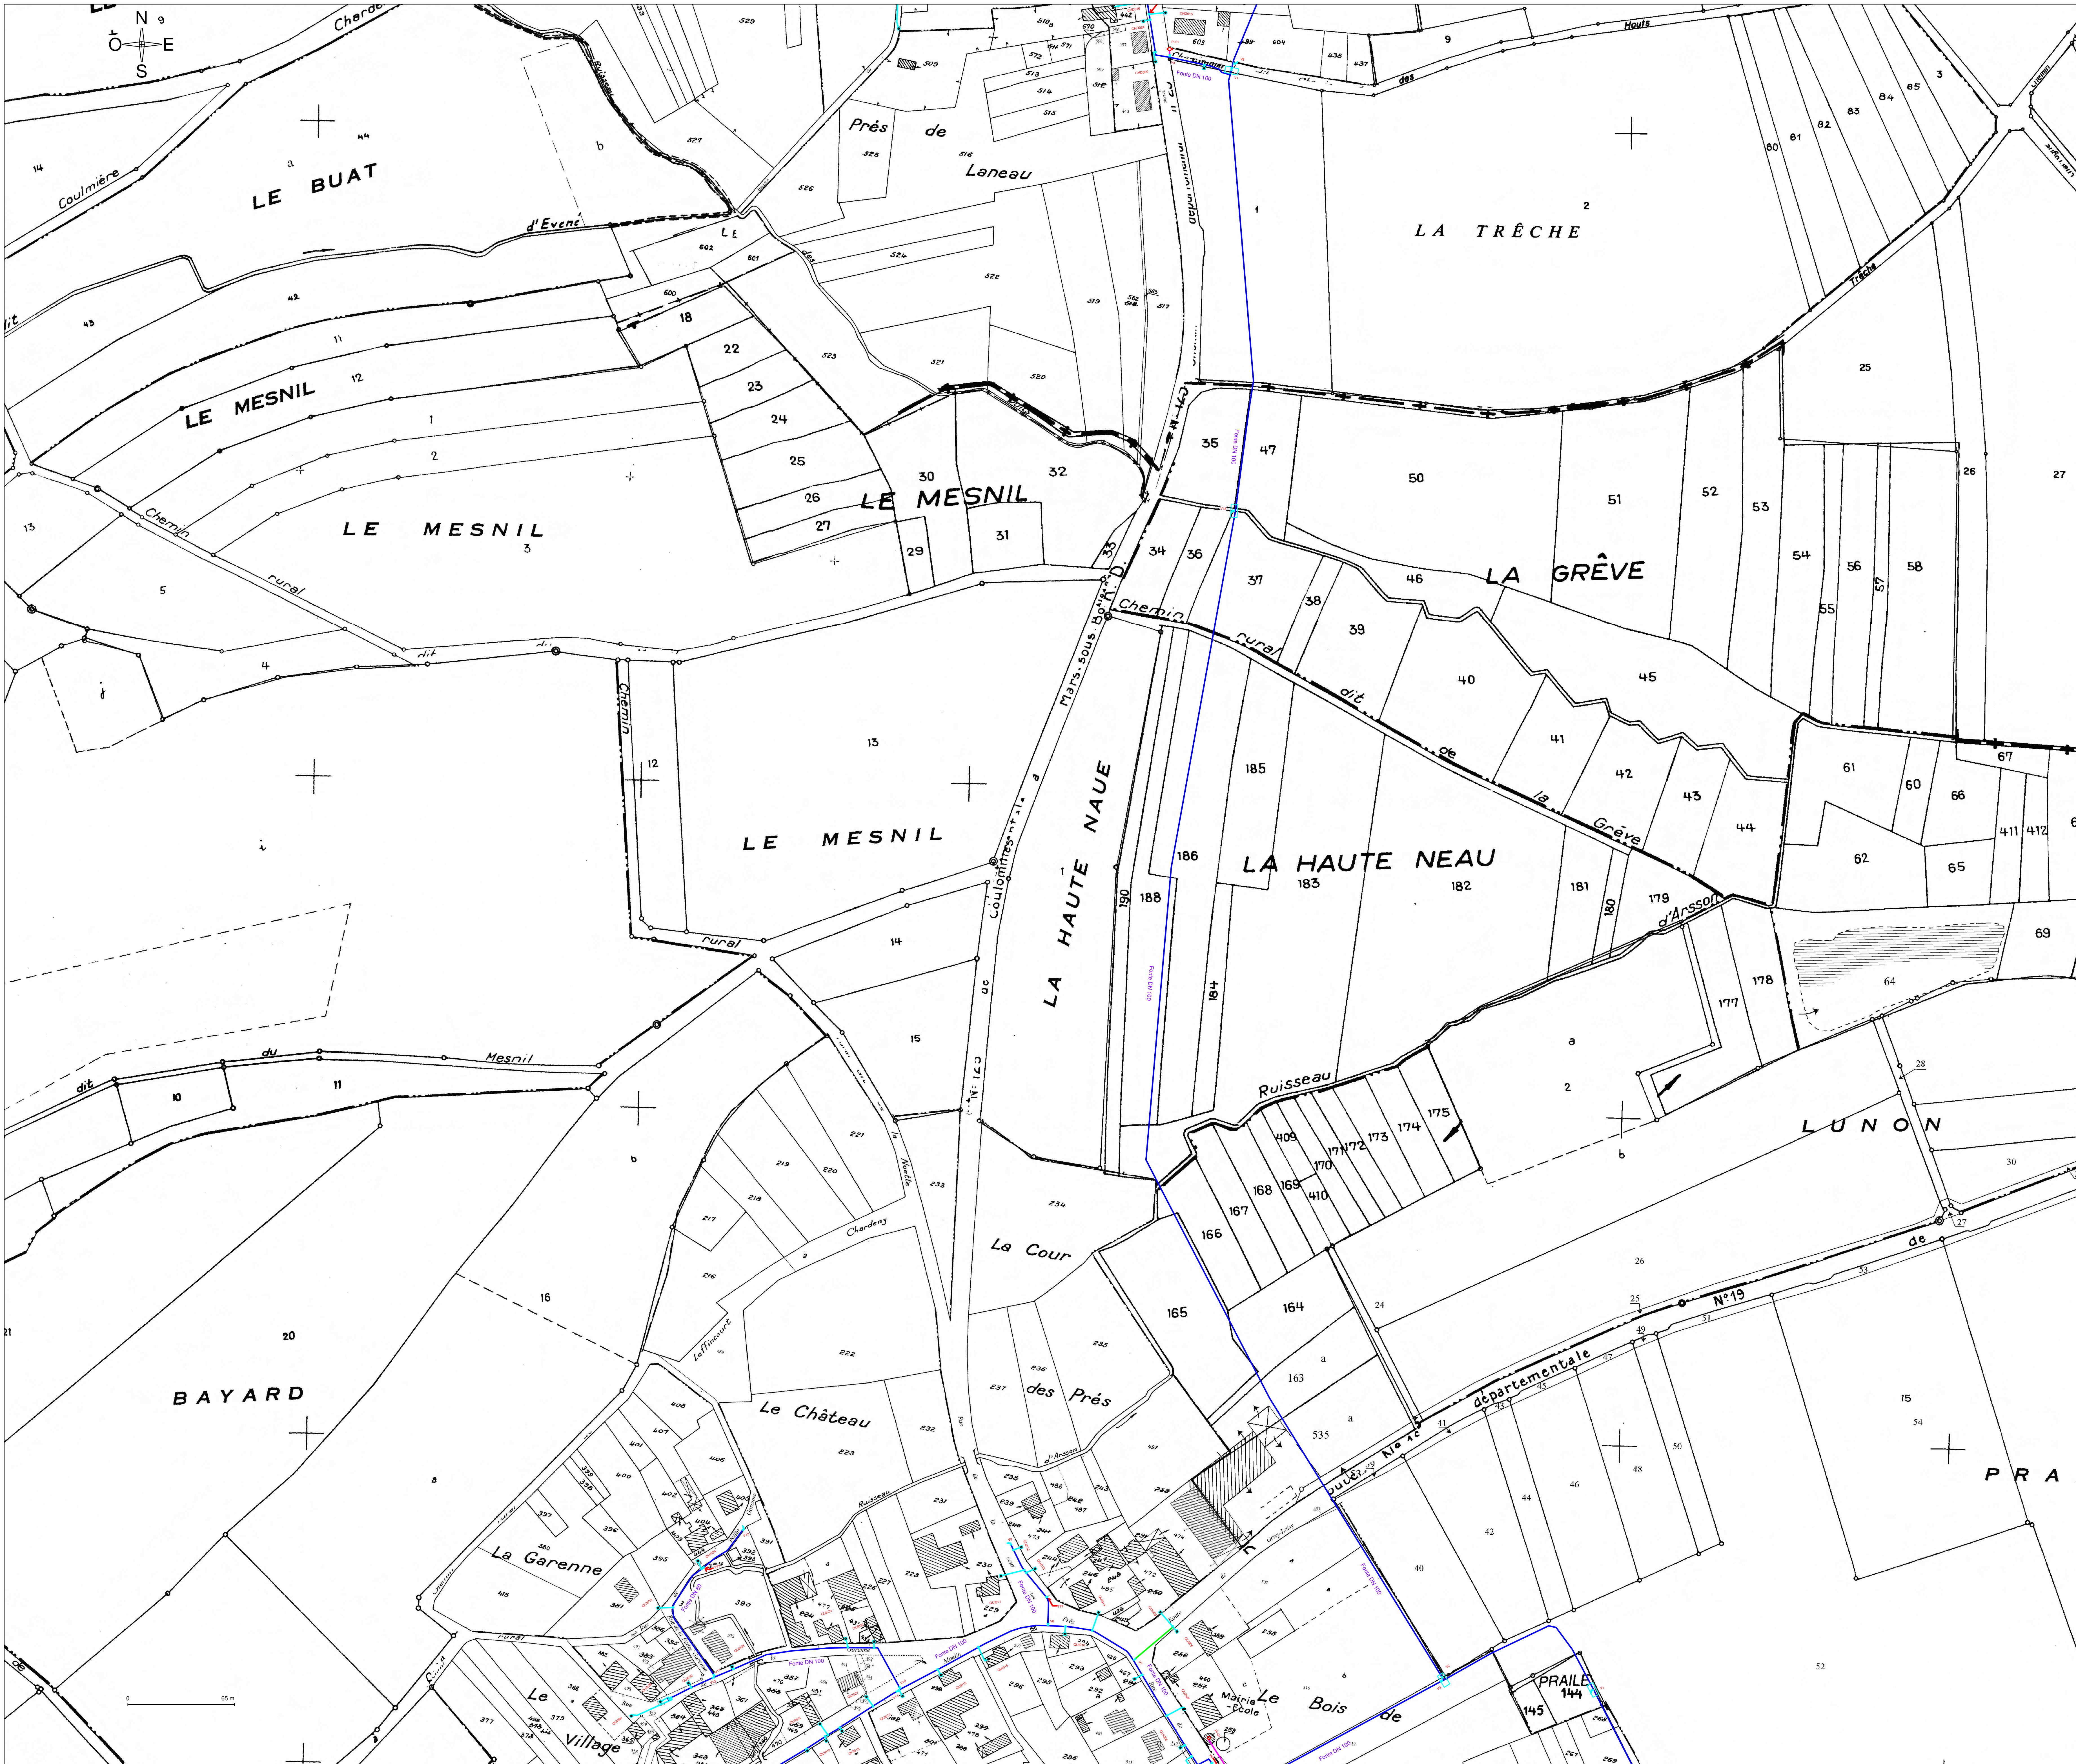

Réseau
d'eau potable

Dessiné le 07/08/19

PLAN DE RECOLEMENT

RESEAU D'EAU POTABLE



Syndicat d'eau et d'assainissement
du Sud Est des Ardennes
2 Hameau de Landèves - 08400 BALLAY
Tél : 03 24 71 61 91 - Fax : 03 24 71 97 00

Légende

Canalisations :

type :
--- Adduction (refoulement)
--- Distribution (gravitaire)

nature :
--- Fonte
--- P.V.C.

--- P.E.
--- Amiante ciment

Branchements :

--- P.E./P.V.C.
--- Plomb
--- Indéterminé

⊗ Robinet de prise en charge sous bouches à clé
--- Gaine électrique

Robinetterie :

⊗ Vanne de section
⊗ Vanne de vidange
⊗ Vanne de décharge
⊗ Ventouse
⊗ Limiteur de pression amont
⊗ Limiteur de pression aval
⊗ Borne fontaine
⊗ Regard composite

▲ Bouches incendie
⊗ Poteaux incendie
⊗ Réserve incendie
▲ Bouches de lavage
⊗ Borne de puisage
⊗ Compteur général
⊗ Compteur abonné
⊗ Regard béton

V12 Repérage des ouvrages hydrauliques
PI2 Repérage des poteaux incendies
BI5 Repérage des bouches incendies
1307 Repérage des branchements
MON140