


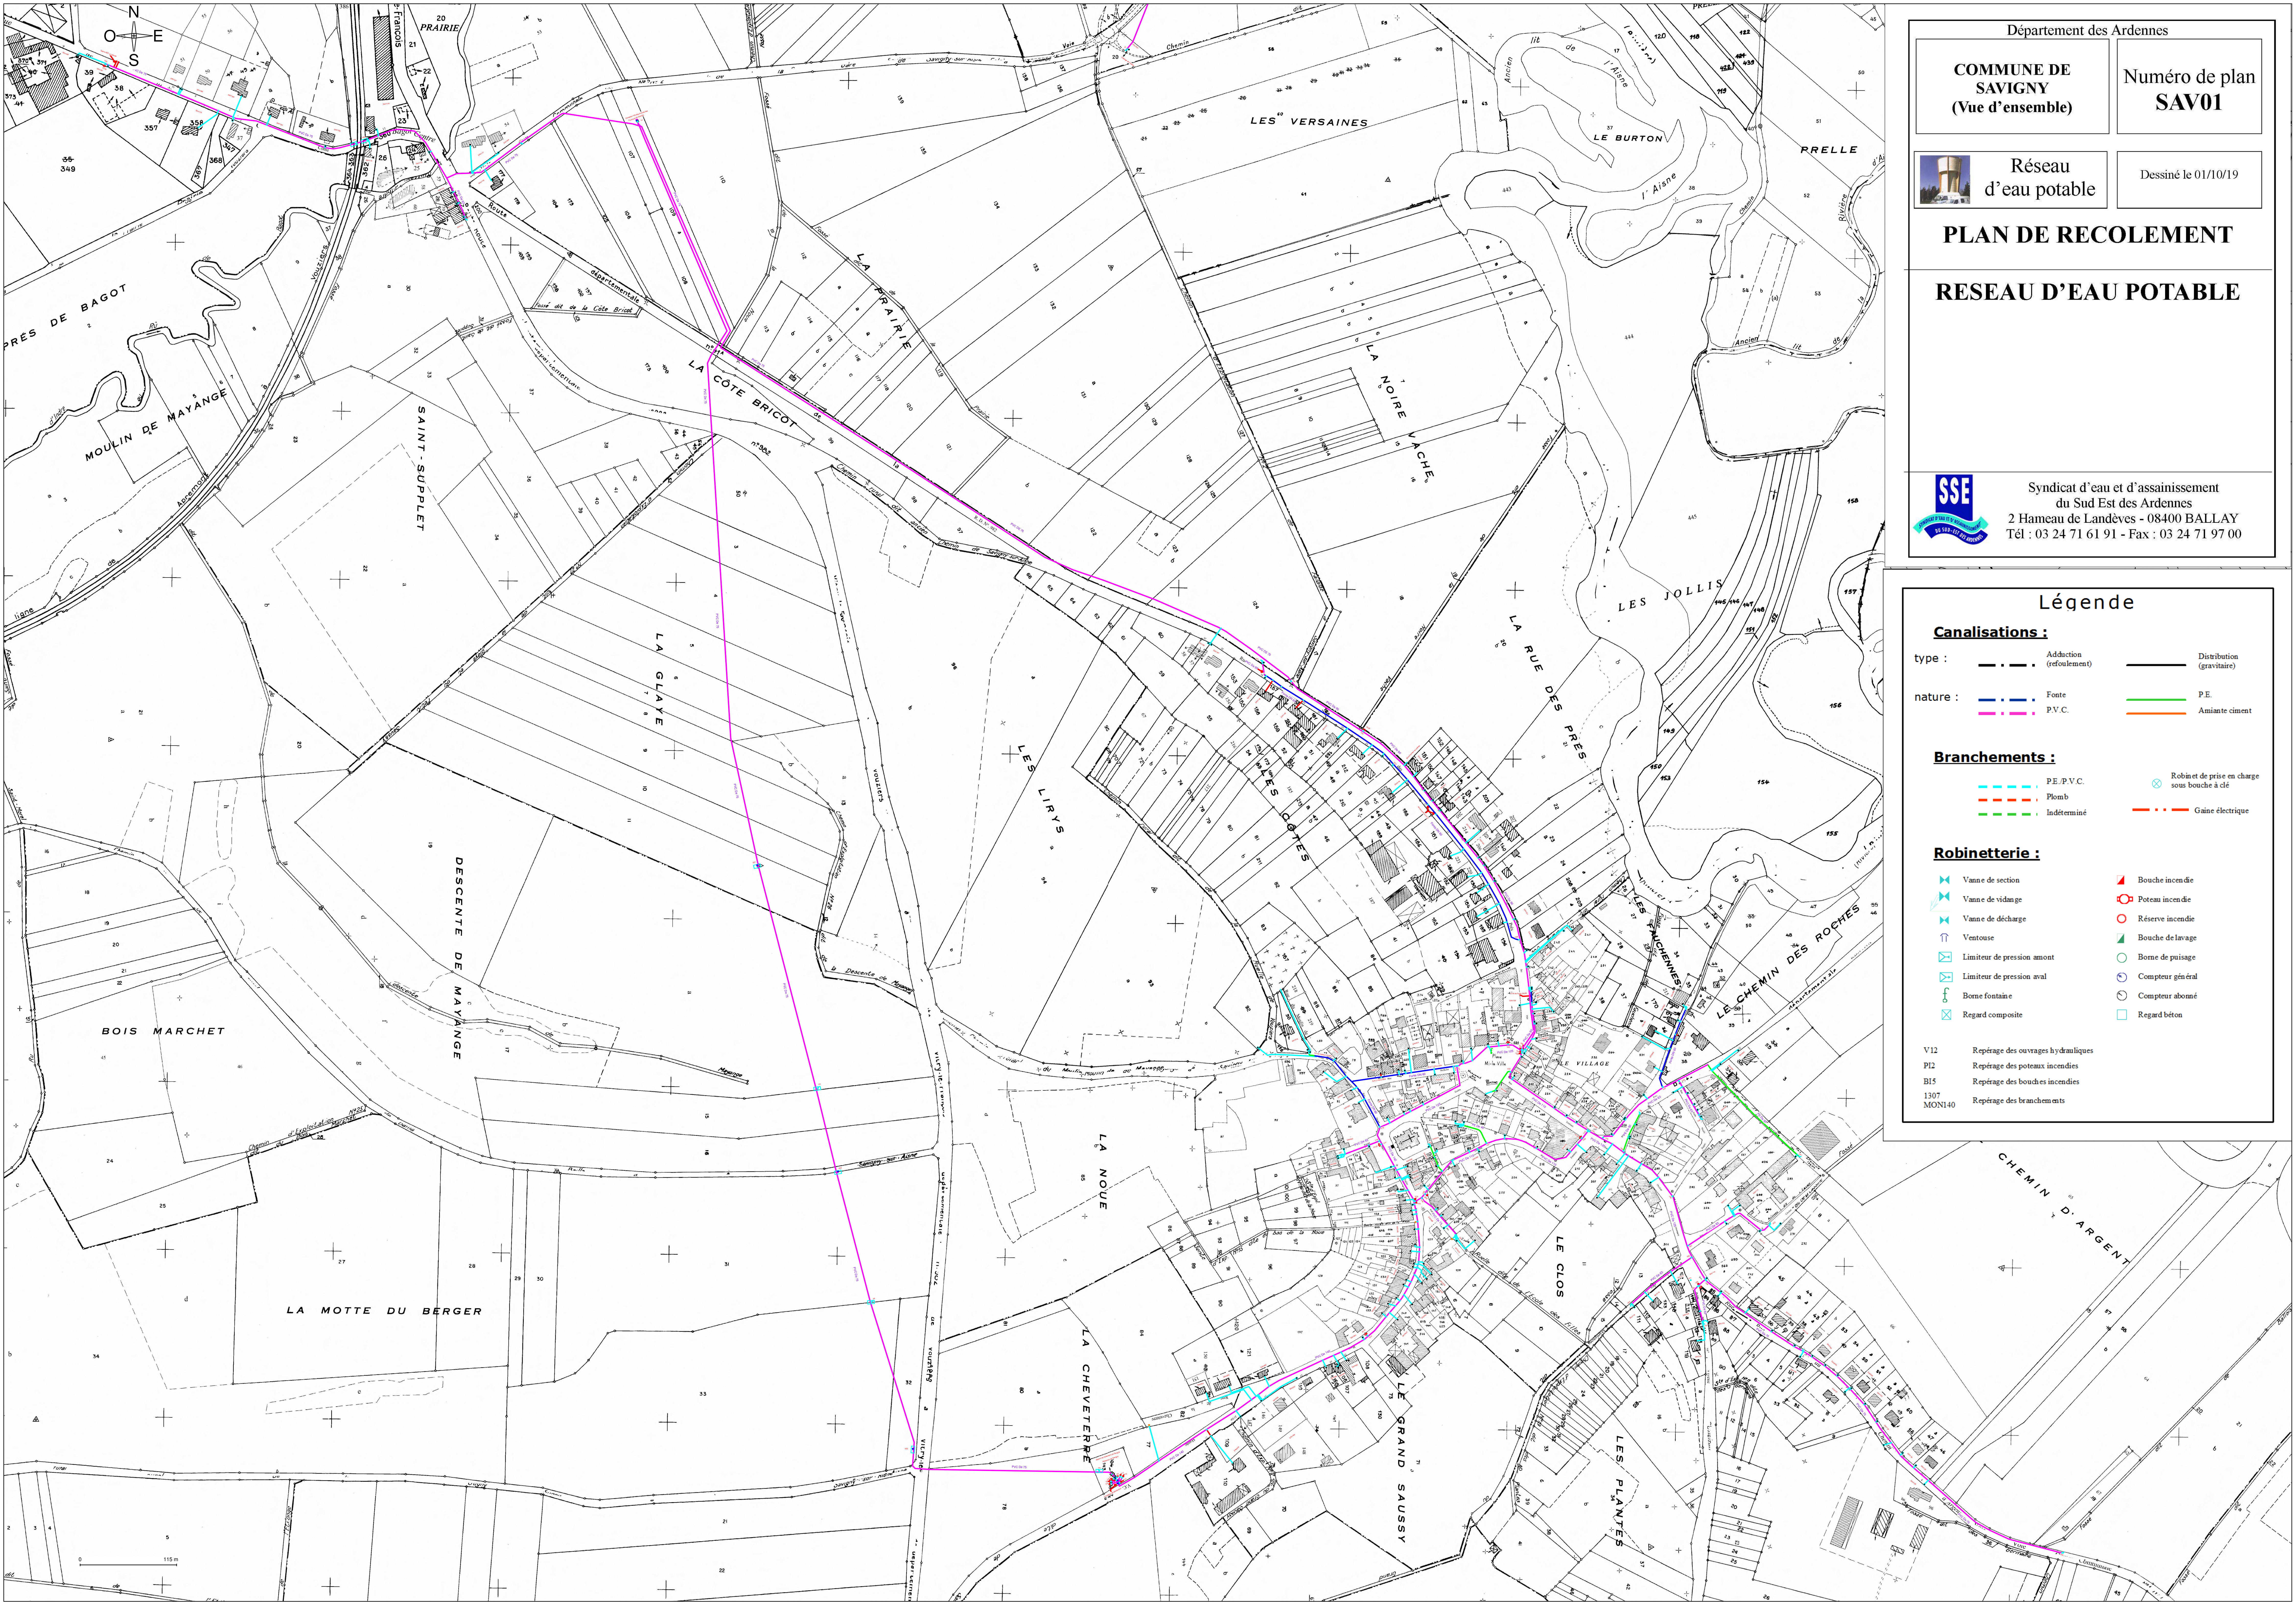

Département des Ardennes

COMMUNE DE SAVIGNY
(Vue d'ensemble)

Numéro de plan
SAV01

Réseau
d'eau potable

Dessiné le 01/10/19

PLAN DE RECOLEMENT

RESEAU D'EAU POTABLE

SSE
SYNDICAT D'EAU ET D'ASSAINISSEMENT
DU SUD EST DES ARDENNES

Syndicat d'eau et d'assainissement
du Sud Est des Ardennes
2 Hameau de Landèves - 08400 BALLAY
Tél : 03 24 71 61 91 - Fax : 03 24 71 97 00

Légende

Canalisations :


type :
nature :

--- Adduction (refoulement)
--- Fonte
--- P.V.C.

--- Distribution (gravitaire)
--- P.E.
--- Amiante ciment

Branchements :

--- PE/P.V.C.
--- Plomb
--- Indéterminé

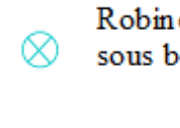Robinet de prise en charge
sous bouché à dé
--- Gaine électrique

Robinetterie :

Vanne de section
Vanne de vidage
Vanne de décharge
Ventouse
Limiteur de pression amont
Limiteur de pression aval
Bonne fontaine
Regard composite

Bouche incendie
Poteau incendie
Réserve incendie
Bouche de lavage
Borne de puisage
Compteur général
Compteur abonné
Regard béton

V12
PI2
BI5
1307
MON140

Repérage des ouvrages hydrauliques
Repérage des poteaux incendies
Repérage des bouches incendies
Repérage des branchements