


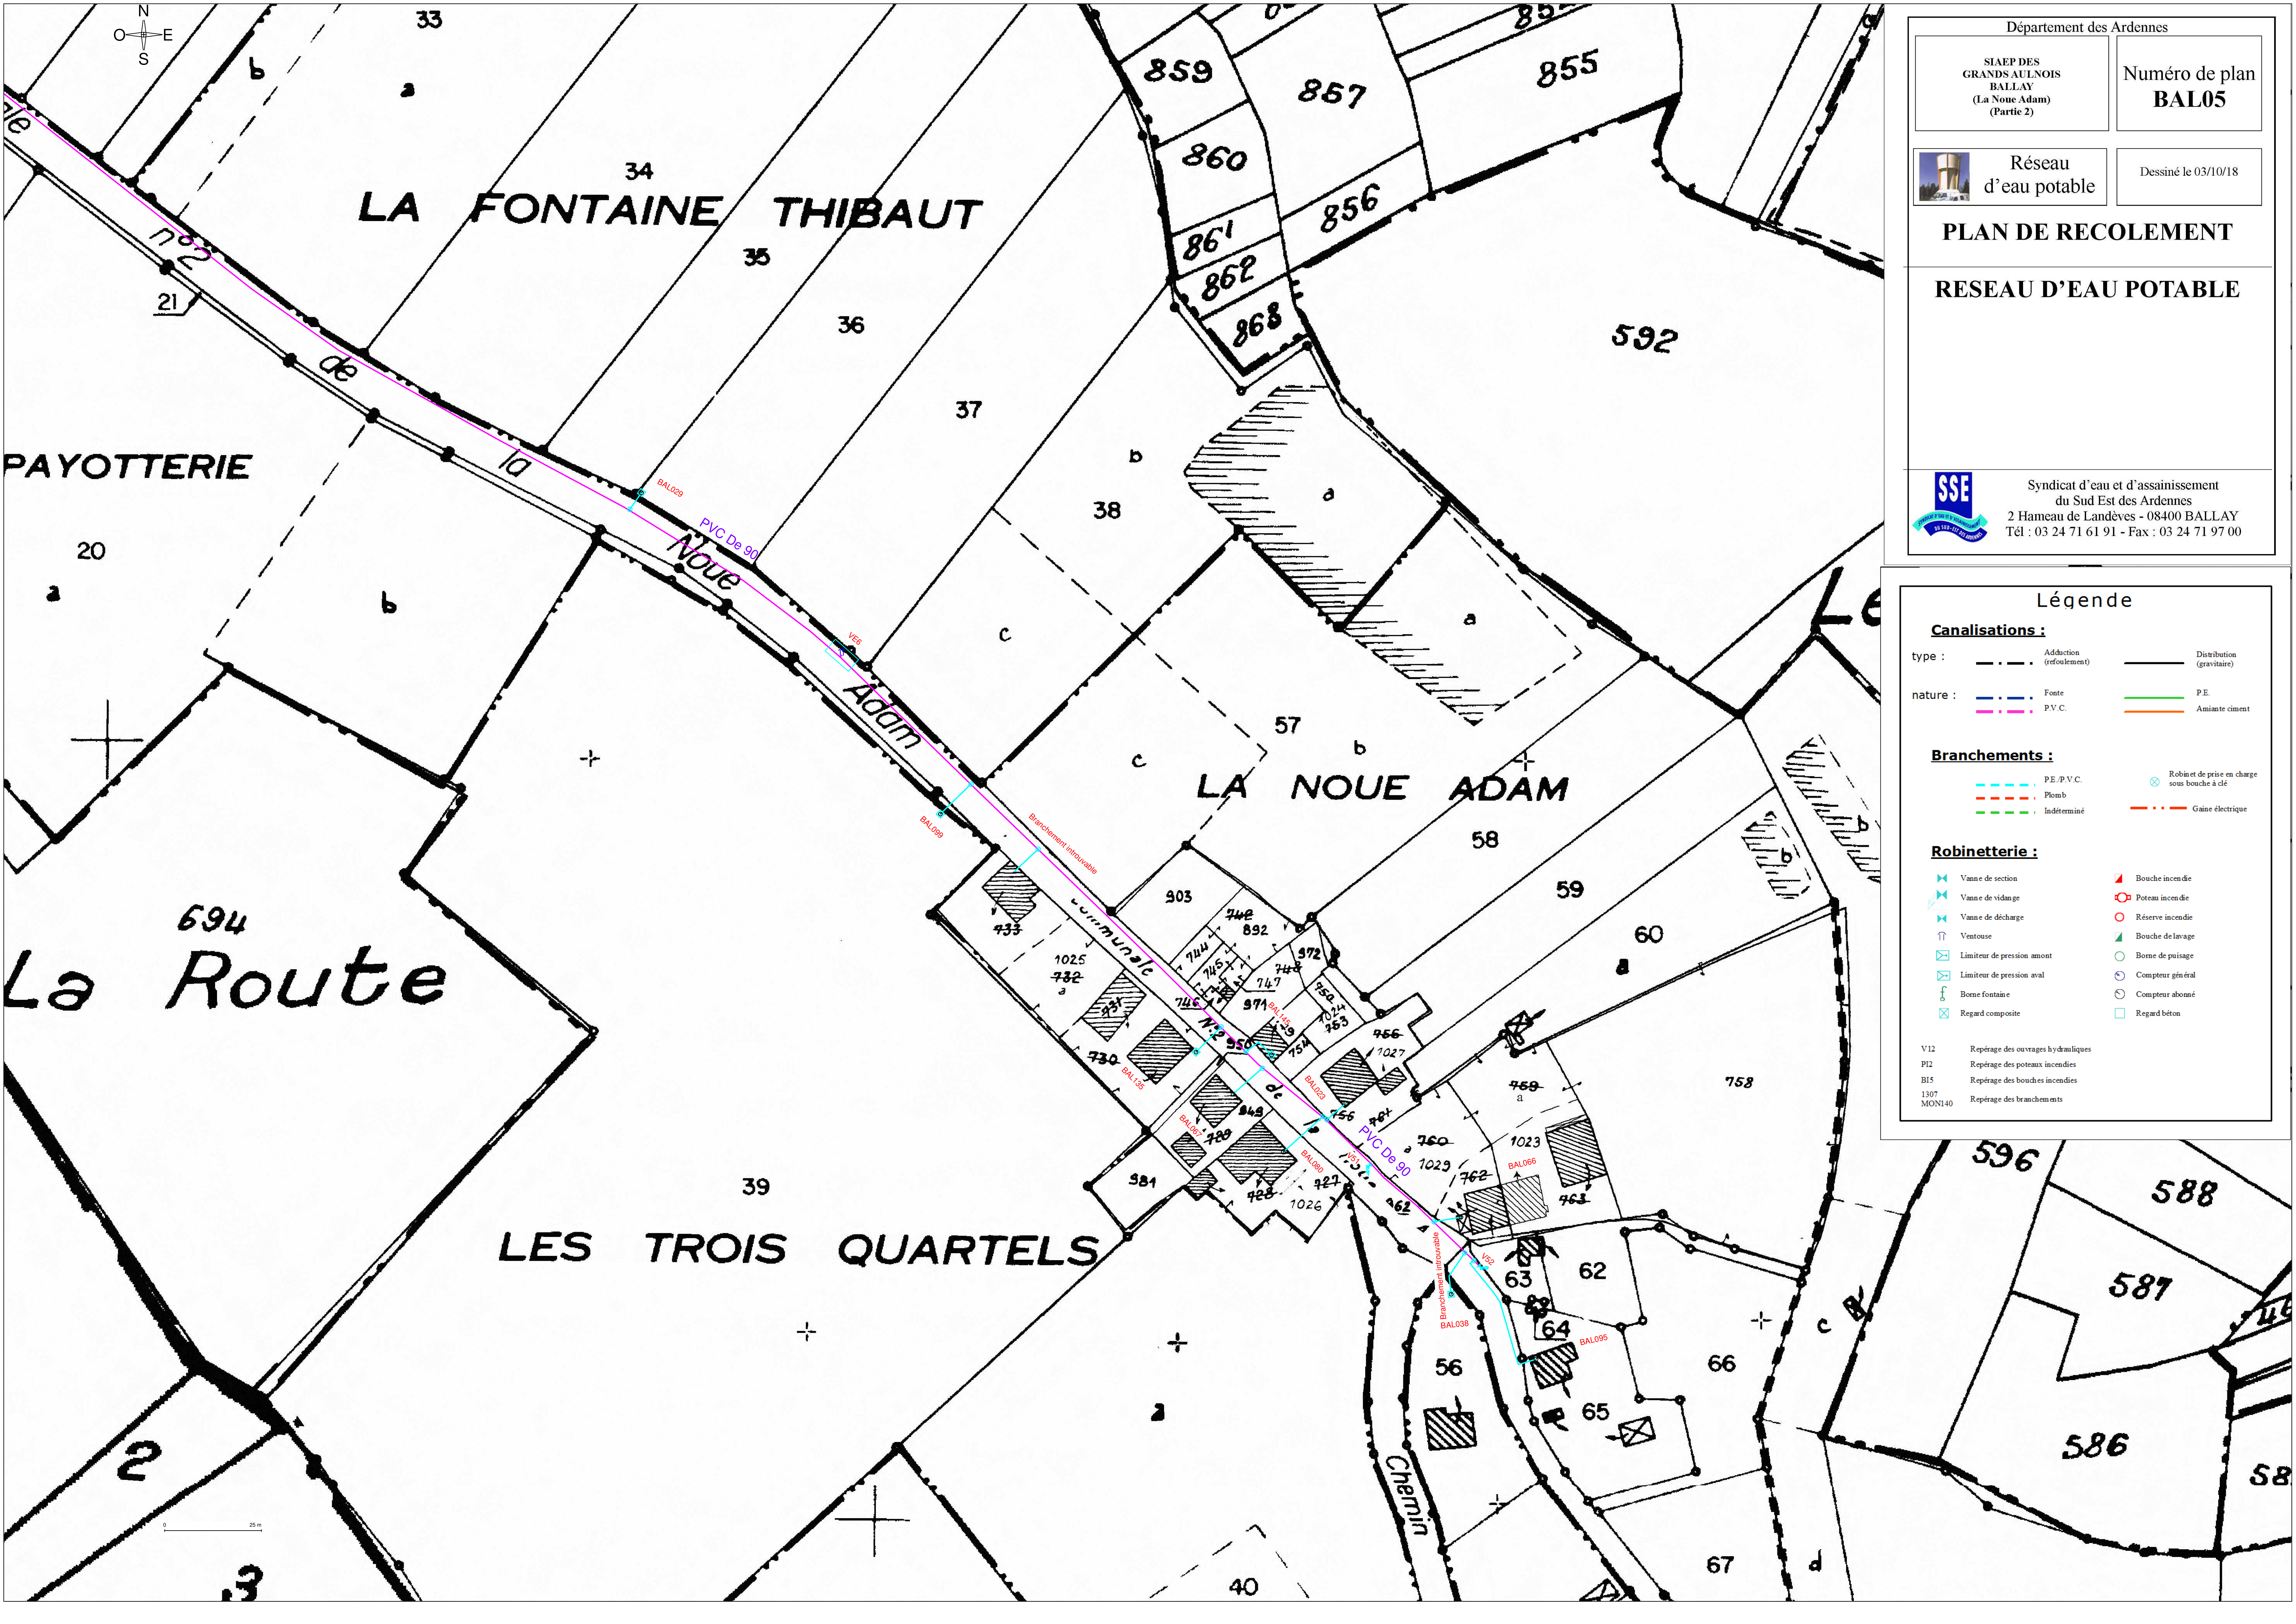

Département des Ardennes

SIAEP DES GRANDS AULNOIS
BALLAY
(La Noue Adam)
(Partie 2)

Numéro de plan
BAL05

Réseau
d'eau potable

Dessiné le 03/10/18

PLAN DE RECOLEMENT

RESEAU D'EAU POTABLE

Syndicat d'eau et d'assainissement
du Sud Est des Ardennes
2 Hameau de Landèves - 08400 BALLAY
Tél : 03 24 71 61 91 - Fax : 03 24 71 97 00

Légende

Canalisations :

type :

--- Adduction (refoulement)

— Distribution (gravitaire)

nature :

--- Fonte

--- P.V.C.

— P.E.


— Amiante ciment

Branchements :

--- P.E./P.V.C.

--- Plomb

--- Indéterminé

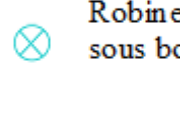 Robinet de prise en charge sous bouche à clé

 Gaine électrique

Robinetterie :

 Vanne de section

 Vanne de vidange

 Vanne de décharge

 Ventouse

 Limiteur de pression amont

 Limiteur de pression aval

 Borne fontaine

 Regard composite

 Bouche incendie

 Poteau incendie

 Réserve incendie

 Bouche de lavage

 Borne de puisage

 Compteur général

 Compteur abonné

 Regard béton

V12

Représentation des ouvrages hydrauliques

PI2

Représentation des poteaux incendies

BI5

Représentation des bouches incendies

1307
MON140

Représentation des branchements