


Communes de : ASCHBACH, BUHL, HATTEN, HOFFEN, LEITERSWILLER, NIEDERROEDERN, OBERROEDERN,
RITTERSHOFFEN, SCHAFFHOUSE, SELTZ, STUNDWILLER

Siège : MAIRIE DE SELTZ Place de la Mairie 67470 SELTZ
Téléphone : 03.88.86.51.74. Fax : 03.88.86.13.50

COMMUNE DE HOFFEN

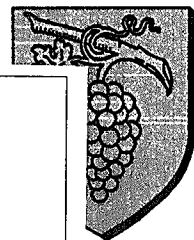

ELABORATION
APPROBATION


VU POUR ETRE ANNEXE
A LA DELIBERATION DU
6 septembre 2012

A HOHWILLER
LE
10 SEP. 2012

LE PRESIDENT

Charles GRAF

PLAN DE RECOLEMENT

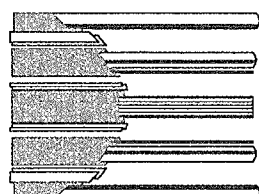

INGENIEURS CIVILS DES COLLECTIVITES PUBLIQUES
Infrastructure - Ingénierie

Siège social:

8, rue GIRLENHIRSCH - BP 30012 - 67401 ILLKIRCH-GRAFFENSTADEN
Tél : 03 88 65 36 06 - 03 88 65 36 03 - Télécopieur : 03 88 67 33 52 - Groupe 3 BASTIAN
Email : g3@berest.fr


Indice	Date	Réalisé par	Objet de la modification		
C	Novembre 2009	HUWIG S.	Mise à jour conduite d'eau dans la Rue Hohl		
B	23.01.2007	BAIZER R.	Mise à jour des réseaux existants (rue de la Hack - conduite Synicar Mixte)		
A	Septembre 2006	BAIZER R.	Mise à jour complète du plan de récolement		
Responsable Projet		Vérificateur	Echelle	N° Affaire	N° Pièce
BASTIAN D.		SCHLEISS S.	1/2000°	67 1003 05 000 3 0	4



LEGENDE

--- Réseau du Syndicat Mixte
 --- Réseau Intercommunal
 --- Réseau Communal
 (100) Diamètre de la conduite en millimètre
 M Robinet vanne

	<i>Poteau d'Incendie Ø 80</i>
	<i>Poteau d'Incendie Ø 80 avec vanne</i>
	<i>Poteau d'Incendie Ø 100</i>
	<i>Poteau d'Incendie Ø 100 avec vanne</i>
<i>N°24</i>	<i>Position des PI par rapport aux numéros des habitations</i>

	Vidange ou purge de la conduite
	Puits d'incendie
	Cône de réduction de diamètre
	Vanne sous regard
	Dispositif de comptage sous regard
	Ventouse

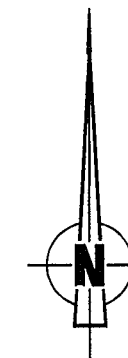

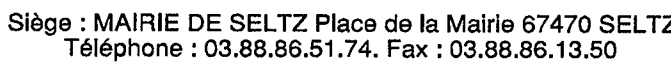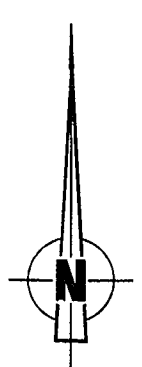

LE PRESIDENT


Indice	Date	Réalisé par	Objet de la modification		
A	Septembre 2006	BALZER R.	Mise à jour complète du plan de récolement		
Responsable Projet	Vérificateur	Echelle	N° Affaire		N° Pièce
SIEGEL R.	SCHLEISS S.	1/2000°	67 1003 05 000 3 0		5



- Legende :**
- Réseau A.E.P. existant
 - ⌘ Robinet vanne
 - ^{PA} Poteau d'arrosage
 - ^{PI} Poteau d'incendie
 - ^{BI} Bouche d'incendie
 - ◄ Cône de réduction
 - ↑ Ventouse
 - ⌘ Vidange ou purge

DEPARTEMENT DU BAS-RHIN

Syndicat Intercommunal d'Adduction
d'Eau Potable des Communes du
Canton de Sultz-sous-Forêts
1, impasse des Sept fontaines
67250 SOULTZ S/FORETS

Commune de
Sultz-sous-
Kutzenhausen, I


ELABORATION
APPROBATION

VU POUR ETRE ANNEXE
A LA DELIBERATION DU
6 septembre 2012

AHOEWILLER
LE

10 SEP. 2012

LE PRESIDENT

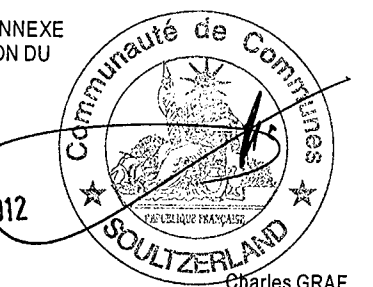
Charles GRAF

er, Kuhlendorf,
Pechelbronn,
er, Hermerswiller,

ALIMENTATION EN EAU POTABLE

PLANS DE RECOLEMENT

2. Commune de HERMERSWILLER



Bureaux d'Etudes Réunis de l'EST
INGENIEURS CIVILS DES COLLECTIVITES PUBLIQUES
Infrastructure - Ingénierie
Siège social :
8, rue GIRLENHIRSCH - BP 30 012 - 67401 ILLKIRCH-GRAFFENSTADEN
Tél : 03 88 65 36 06 - 03 88 65 36 05 - Télécopieur : 03 88 67 33 52 - Groupe 5 GERBER
Email : g5@berest.fr

Indice	Date	Réalisé par	Objet de la modification		
B	15. 09. 2010	MERGLÉN P.	Mise à jour suivant les observations du Syndicat d'A.E.P. du Canton de Sultz-sous-forêt		
A	17. 08. 2010	MERGLÉN P.	Version initiale		
Responsable Projet		Vérificateur	Echelle	N° Affaire	N° Plèce
GERBER R.		MERGLÉN P.	1/2000°	67 1041 10 015 5 0	