


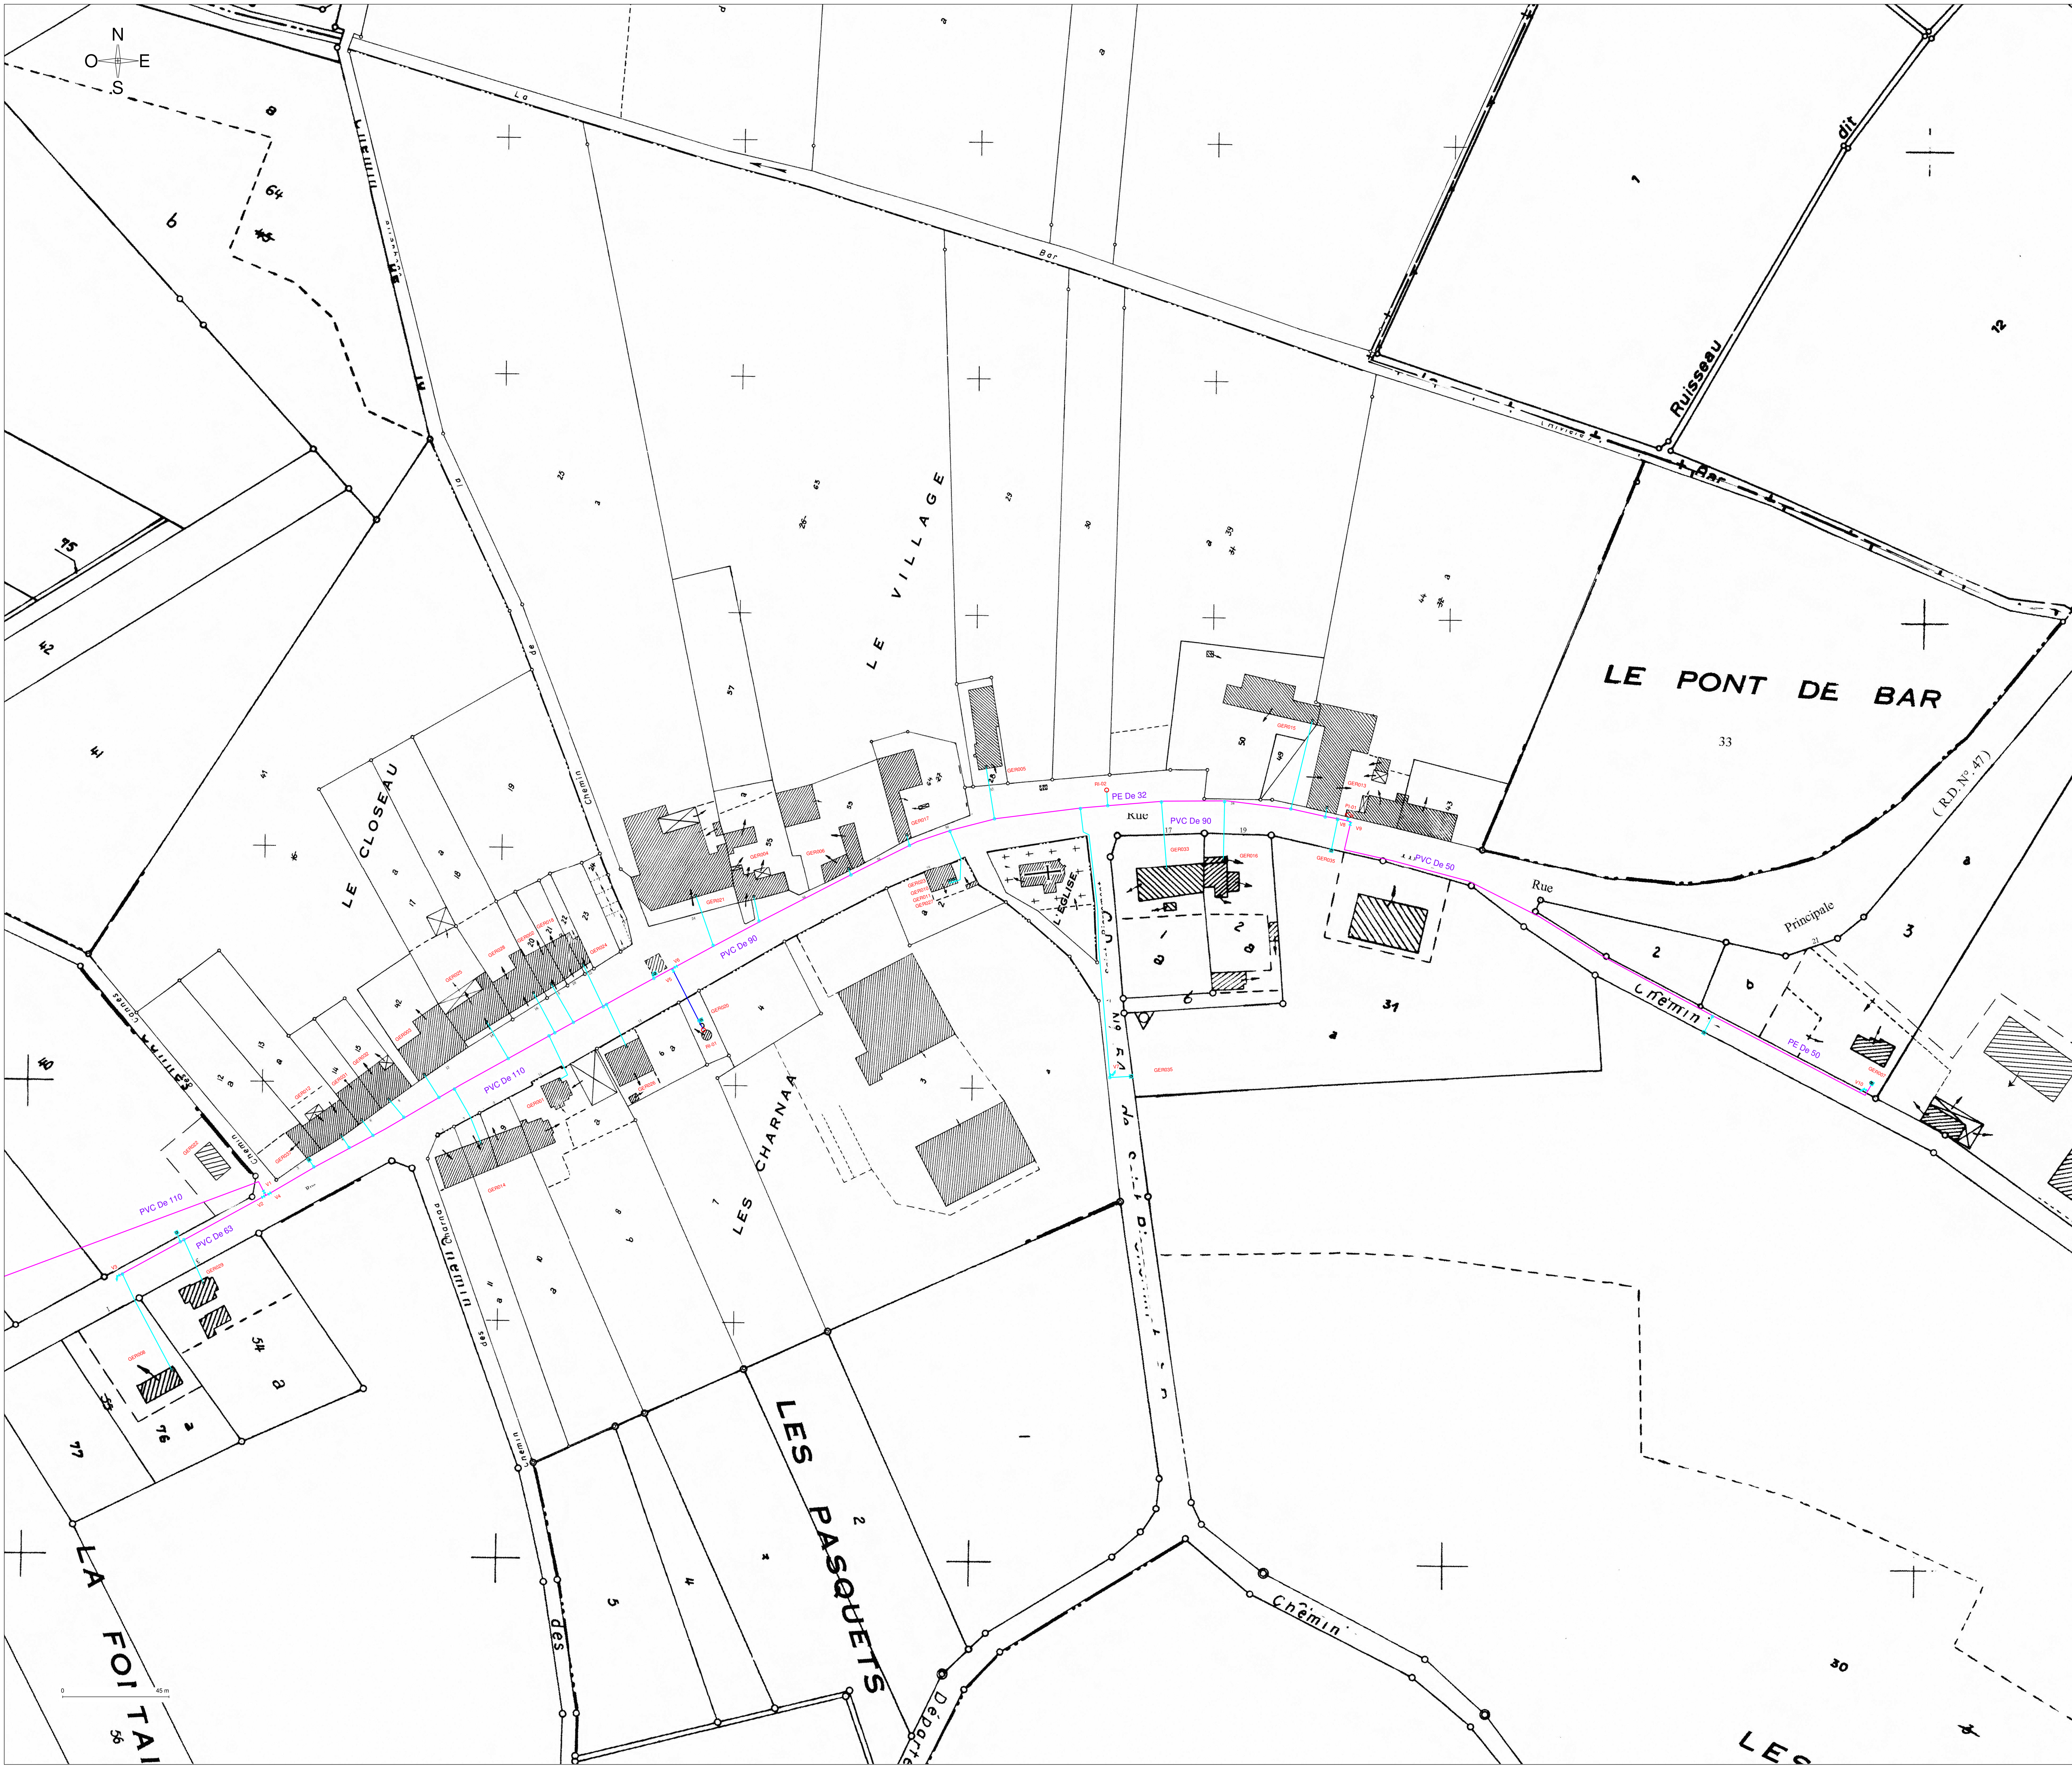

Département des Ardennes

SIAEP DES
GRANDS AULNOIS
GERMONT
(Germont village)

Numéro de plan
GER01

Réseau
d'eau potable

Dessiné le 07/07/20

PLAN DE RECOLEMENT

RESEAU D'EAU POTABLE

Syndicat d'eau et d'assainissement
du Sud Est des Ardennes
2 Hameau de Landèves - 08400 BALLAY
Tél : 03 24 71 61 91 - Fax : 03 24 71 97 00

Légende

Canalisations :

type :
nature :

--- Adduction
(refoulement)

--- Fonte

--- P.V.C.

--- Distribution
(gravitaire)

--- P.E.

--- Amiante ciment

Branchements :

--- P.E./P.V.C.

--- Plomb

--- Indéterminé

⊗ Robinet de prise en charge
sous bouchette à clé

--- Gaine électrique

Robinetterie :

⊗ Vanne de section

⊗ Vanne de vidange

⊗ Vanne de décharge

⊗ Ventouse

⊗ Limiteur de pression amont

⊗ Limiteur de pression aval

⊗ Borne fontaine

⊗ Regard composite

▲ Bouchette incendie

⊗ Poteau incendie

⊗ Réserve incendie

▲ Bouchette de lavage

⊗ Borne de puisage

⊗ Compteur général

⊗ Compteur aborné

⊗ Regard béton

V12 Repérage des ouvrages hydrauliques

P12 Repérage des poteaux incendies

B15 Repérage des bouchettes incendies

1307 Repérage des branchements

MON140