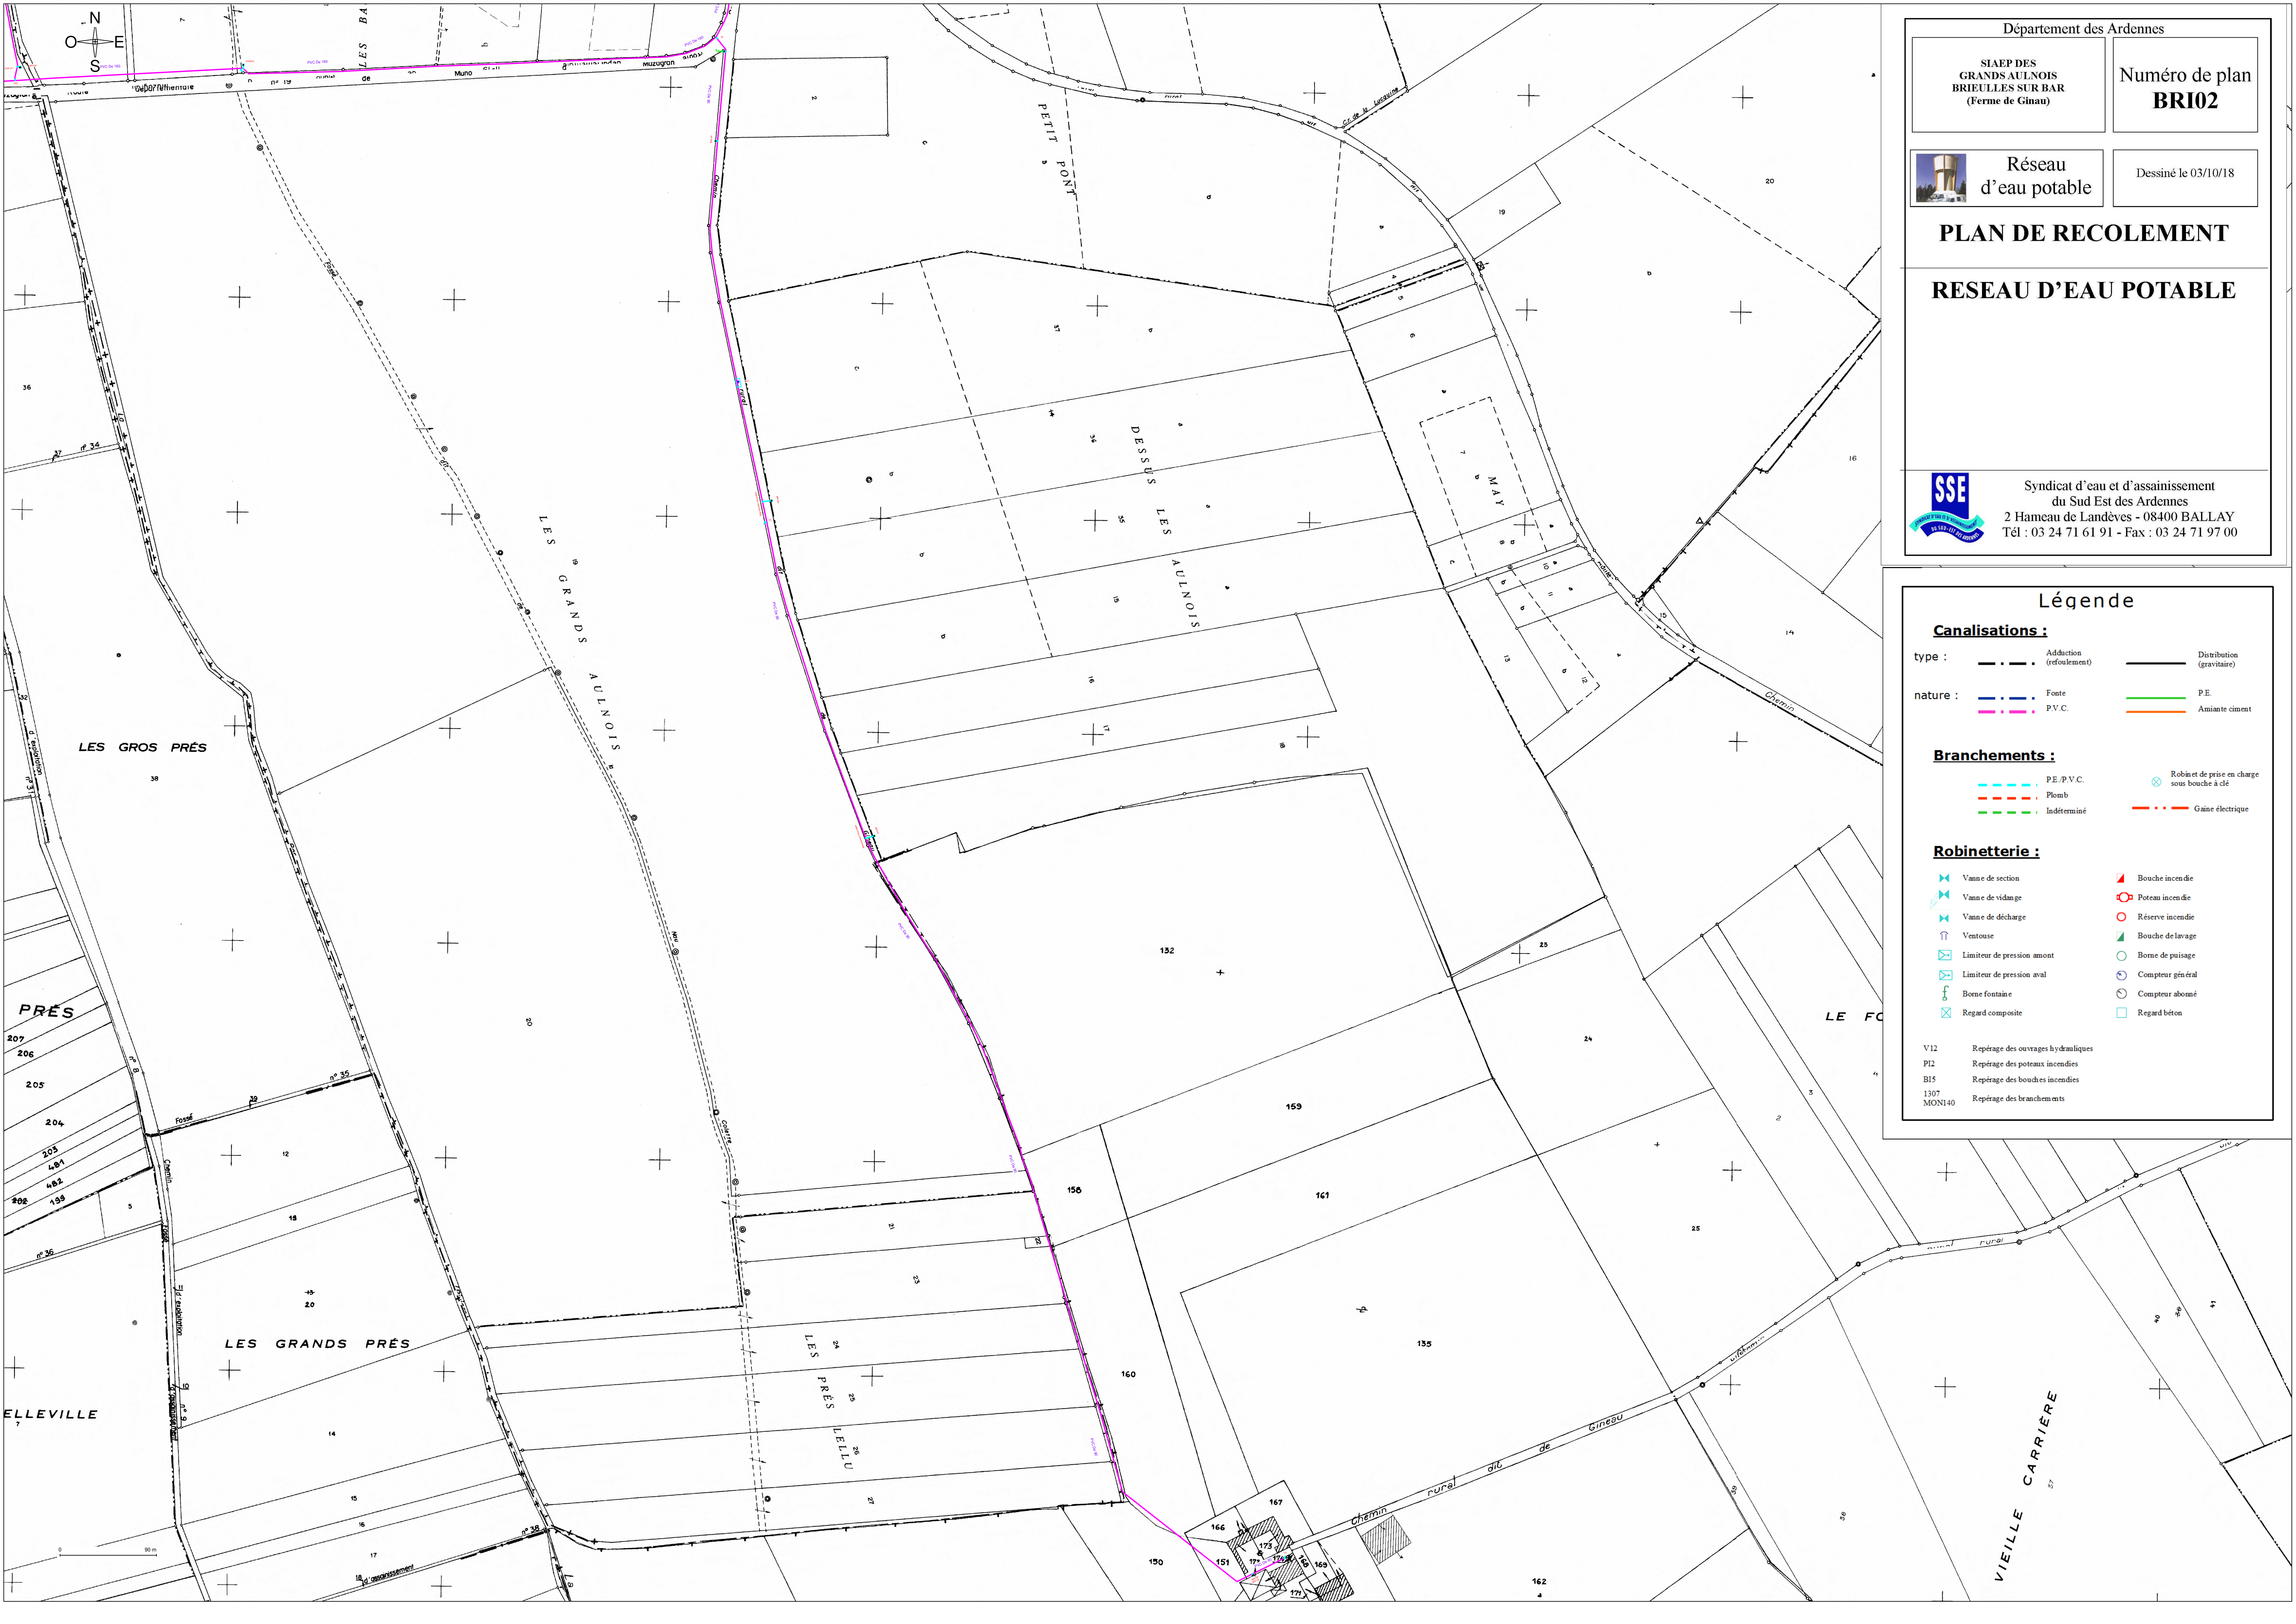




Département des Ardennes

SIAEP DES
GRANDS AULNOIS
BRIELLES SUR BAR
(Ferme de Ginau)

Numéro de plan
BRI02

Réseau
d'eau potable

Dessiné le 03/10/18

PLAN DE RECOLEMENT

RESEAU D'EAU POTABLE

Syndicat d'eau et d'assainissement
du Sud Est des Ardennes
2 Hameau de Landèves - 08400 BALLAY
Tél : 03 24 71 61 91 - Fax : 03 24 71 97 00

Légende

Canalisations :

type :

Adduction
(refoulement)

 
Distribution
(gravitaire)

nature :

Fonte

P.V.C.

P.E.

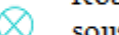
Amiante ciment

Branchements :

P.E./P.V.C.

Plomb

Indéterminé

Robinet de prise en charge
sous bouché à clé

Gaine électrique

Robinetterie :

Vanne de section

Vanne de vidange

Vanne de décharge

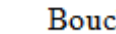
Ventouse

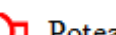
Limiteur de pression amont

Limiteur de pression aval

Borne fontaine

Regard composite

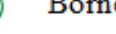
Bouche incendie

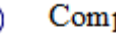
Poteau incendie

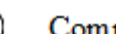
Réserve incendie

Bouche de lavage

Borne de puisage

Compteur général

Compteur aborné

Regard béton

V12

Repérage des ouvrages hydrauliques

PI2

Repérage des poteaux incendies

BI5

Repérage des bouches incendies

1307

MON140

Repérage des branchements