


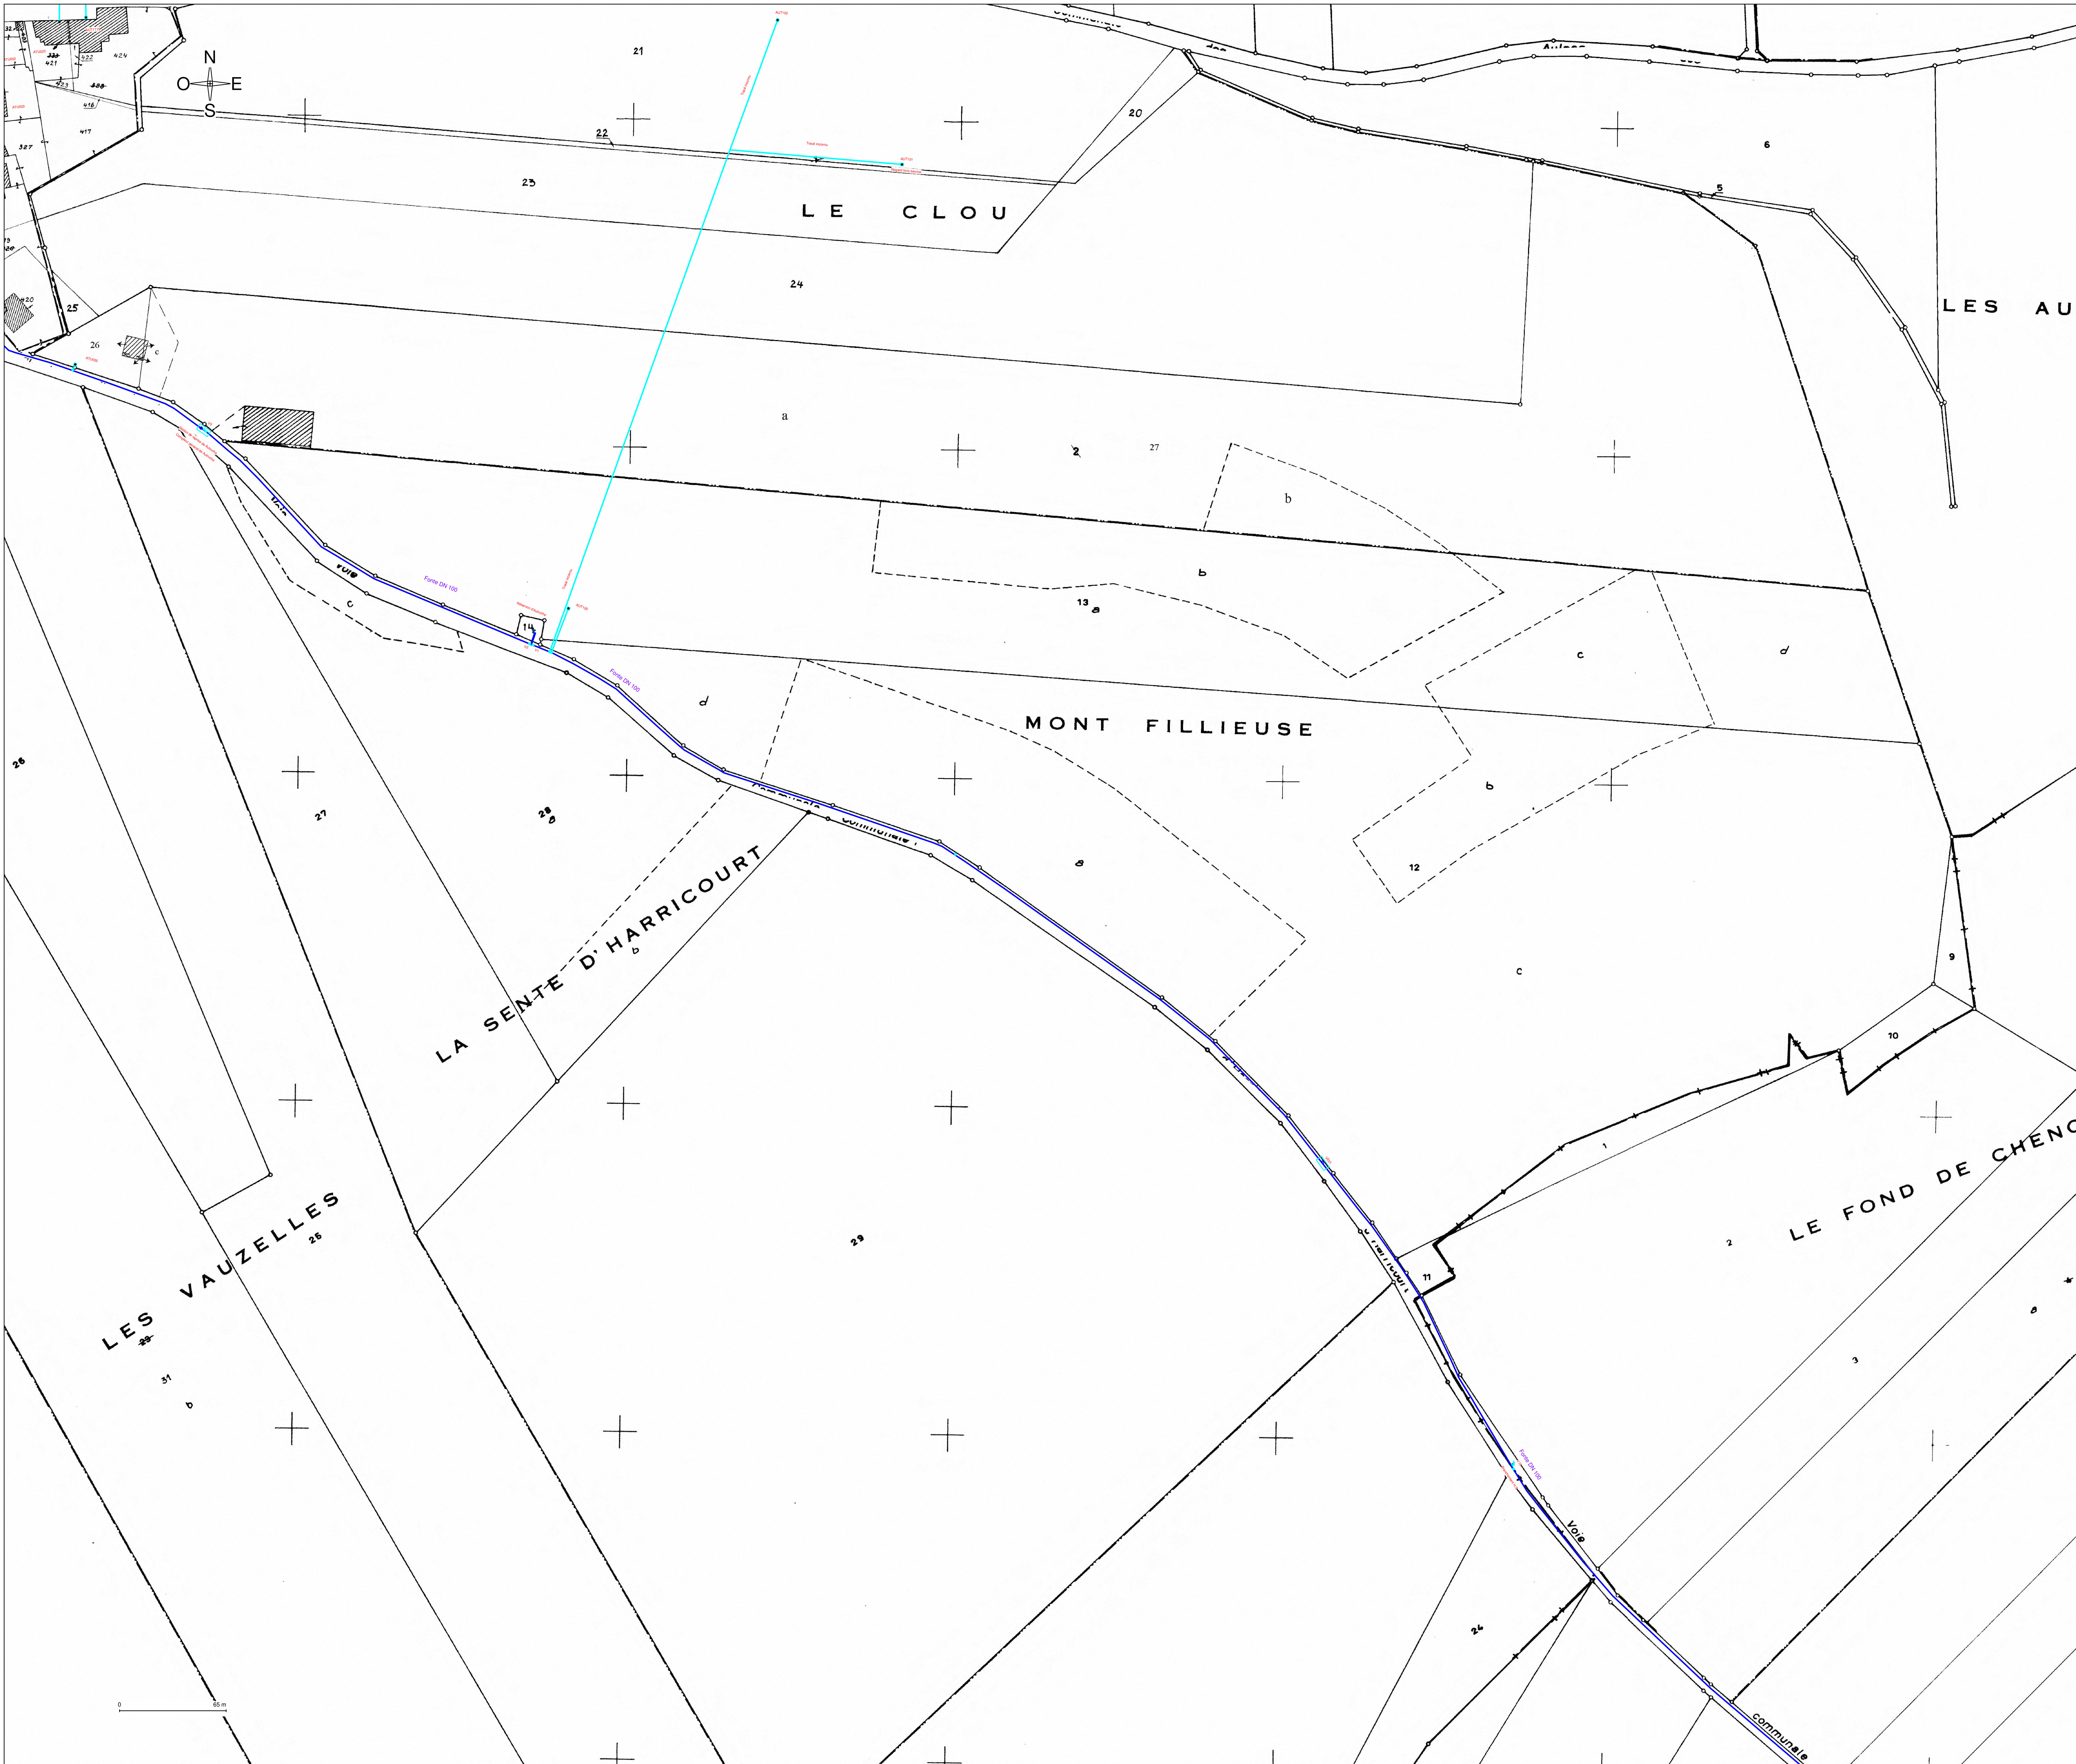

Département des Ardennes

Commune de Atruche
(Interco Harricourt Atruche)

Numéro de plan

AUT02

Réseau d'eau potable

Dessiné le 14/05/18

PLAN DE RECOLEMENT

RESEAU D'EAU POTABLE

Syndicat d'eau et d'assainissement du Sud Est des Ardennes
2 Hameau de Landèves - 08400 BALLAY
Tél : 03 24 71 61 91 - Fax : 03 24 71 97 00

Légende

Canalisations :

type :

--- Adduction (refoulement)

— Distribution (gravitaire)

nature :

--- Fonte

--- P.V.C.

— P.E.

— Amiante ciment

Branchements :

--- P.E./P.V.C.

--- Plomb

--- Indéterminé

⊗ Robinet de prise en charge sous bouches à clé

--- Gaine électrique

Robinetterie :

Vanne de section

Vanne de vidange

Vanne de décharge

Ventouse

Limiteur de pression amont

Limiteur de pression aval

Borne fontaine

Regard composite

Bouche incendie

Poteau incendie

Réserve incendie

Bouche de lavage

Borne de puisage

Compteur général

Compteur abonné

Regard béton

V12 Repérage des ouvrages hydrauliques

PI2 Repérage des poteaux incendies

BI5 Repérage des bouches incendies

1307 Repérage des branchements

MON140