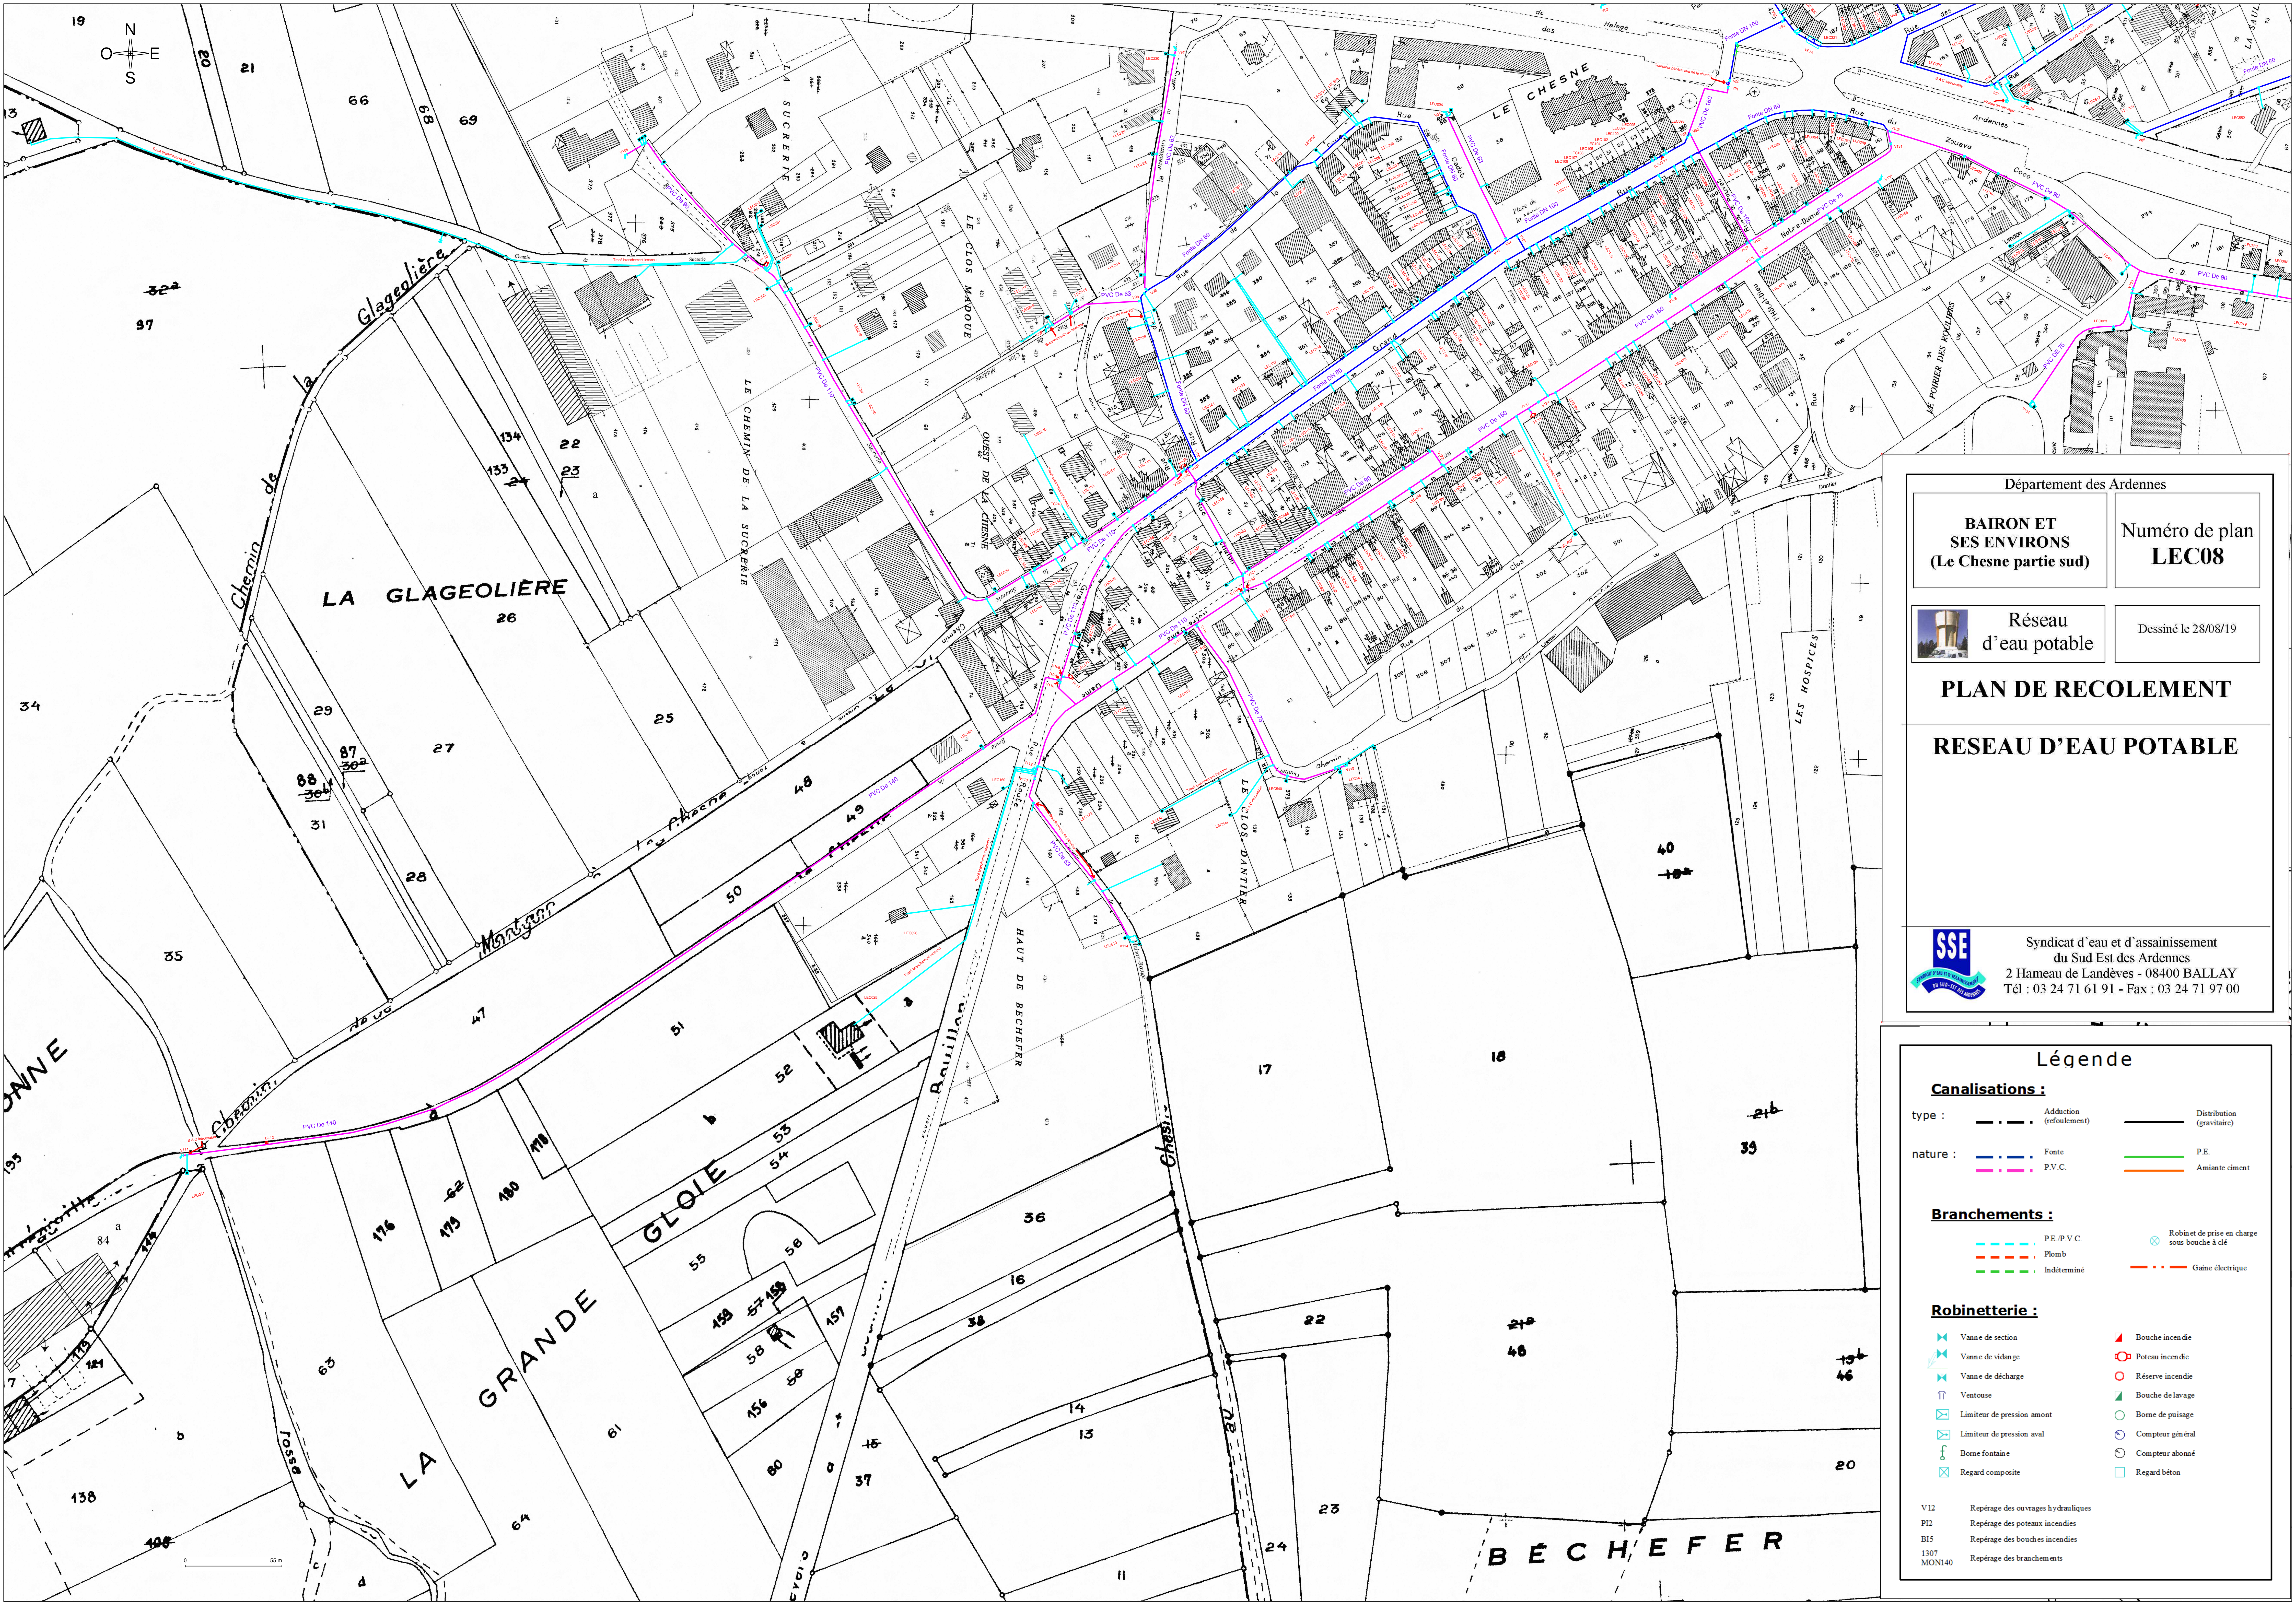




Département des Ardennes

BAIRON ET
SES ENVIRONS
(Le Chesne partie sud)

Numéro de plan
LEC08

Réseau
d'eau potable

Dessiné le 28/08/19

PLAN DE RECOLEMENT

RESEAU D'EAU POTABLE

Syndicat d'eau et d'assainissement
du Sud Est des Ardennes
2 Hameau de Landèves - 08400 BALLAY
Tél : 03 24 71 61 91 - Fax : 03 24 71 97 00

Légende

Canalisations :

type :

— — — — —

Adduction
(refoulement)

— — — — —

Distribution
(gravitaire)

nature :

— — — — —

Fonte

— — — — —

P.E.

— — — — —

P.V.C.

— — — — —

Amiante ciment

Branchements :

— — — — —

P.E./P.V.C.

— — — — —

Plomb

— — — — —

Indéterminé

⊗

Robinet de prise en charge
sous bouches à clé

— — — — —

Gaine électrique

Robinetterie :

Vanne de section

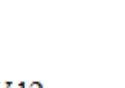
Vanne de vidange

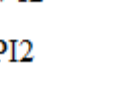
Vanne de décharge

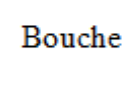
Ventouse

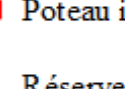
Limiteur de pression amont

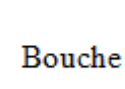
Limiteur de pression aval

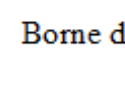
Borne fontaine

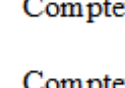
Regard composite

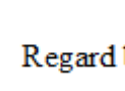
Bouche incendie

Poteau incendie

Réserve incendie

Bouche de lavage

Borne de puisage

Compteur général

Compteur abonné

Regard béton

V12

Repérage des ouvrages hydrauliques

PI2

Repérage des poteaux incendies

BI5

Repérage des bouches incendies

1307
MON140

Repérage des branchements