




Département des Ardennes

SIAEP DE L'AVEGRE ET JAILLY
COMMUNE DE MONTHOIS
PARTIE SUD

Numéro de plan
MON02

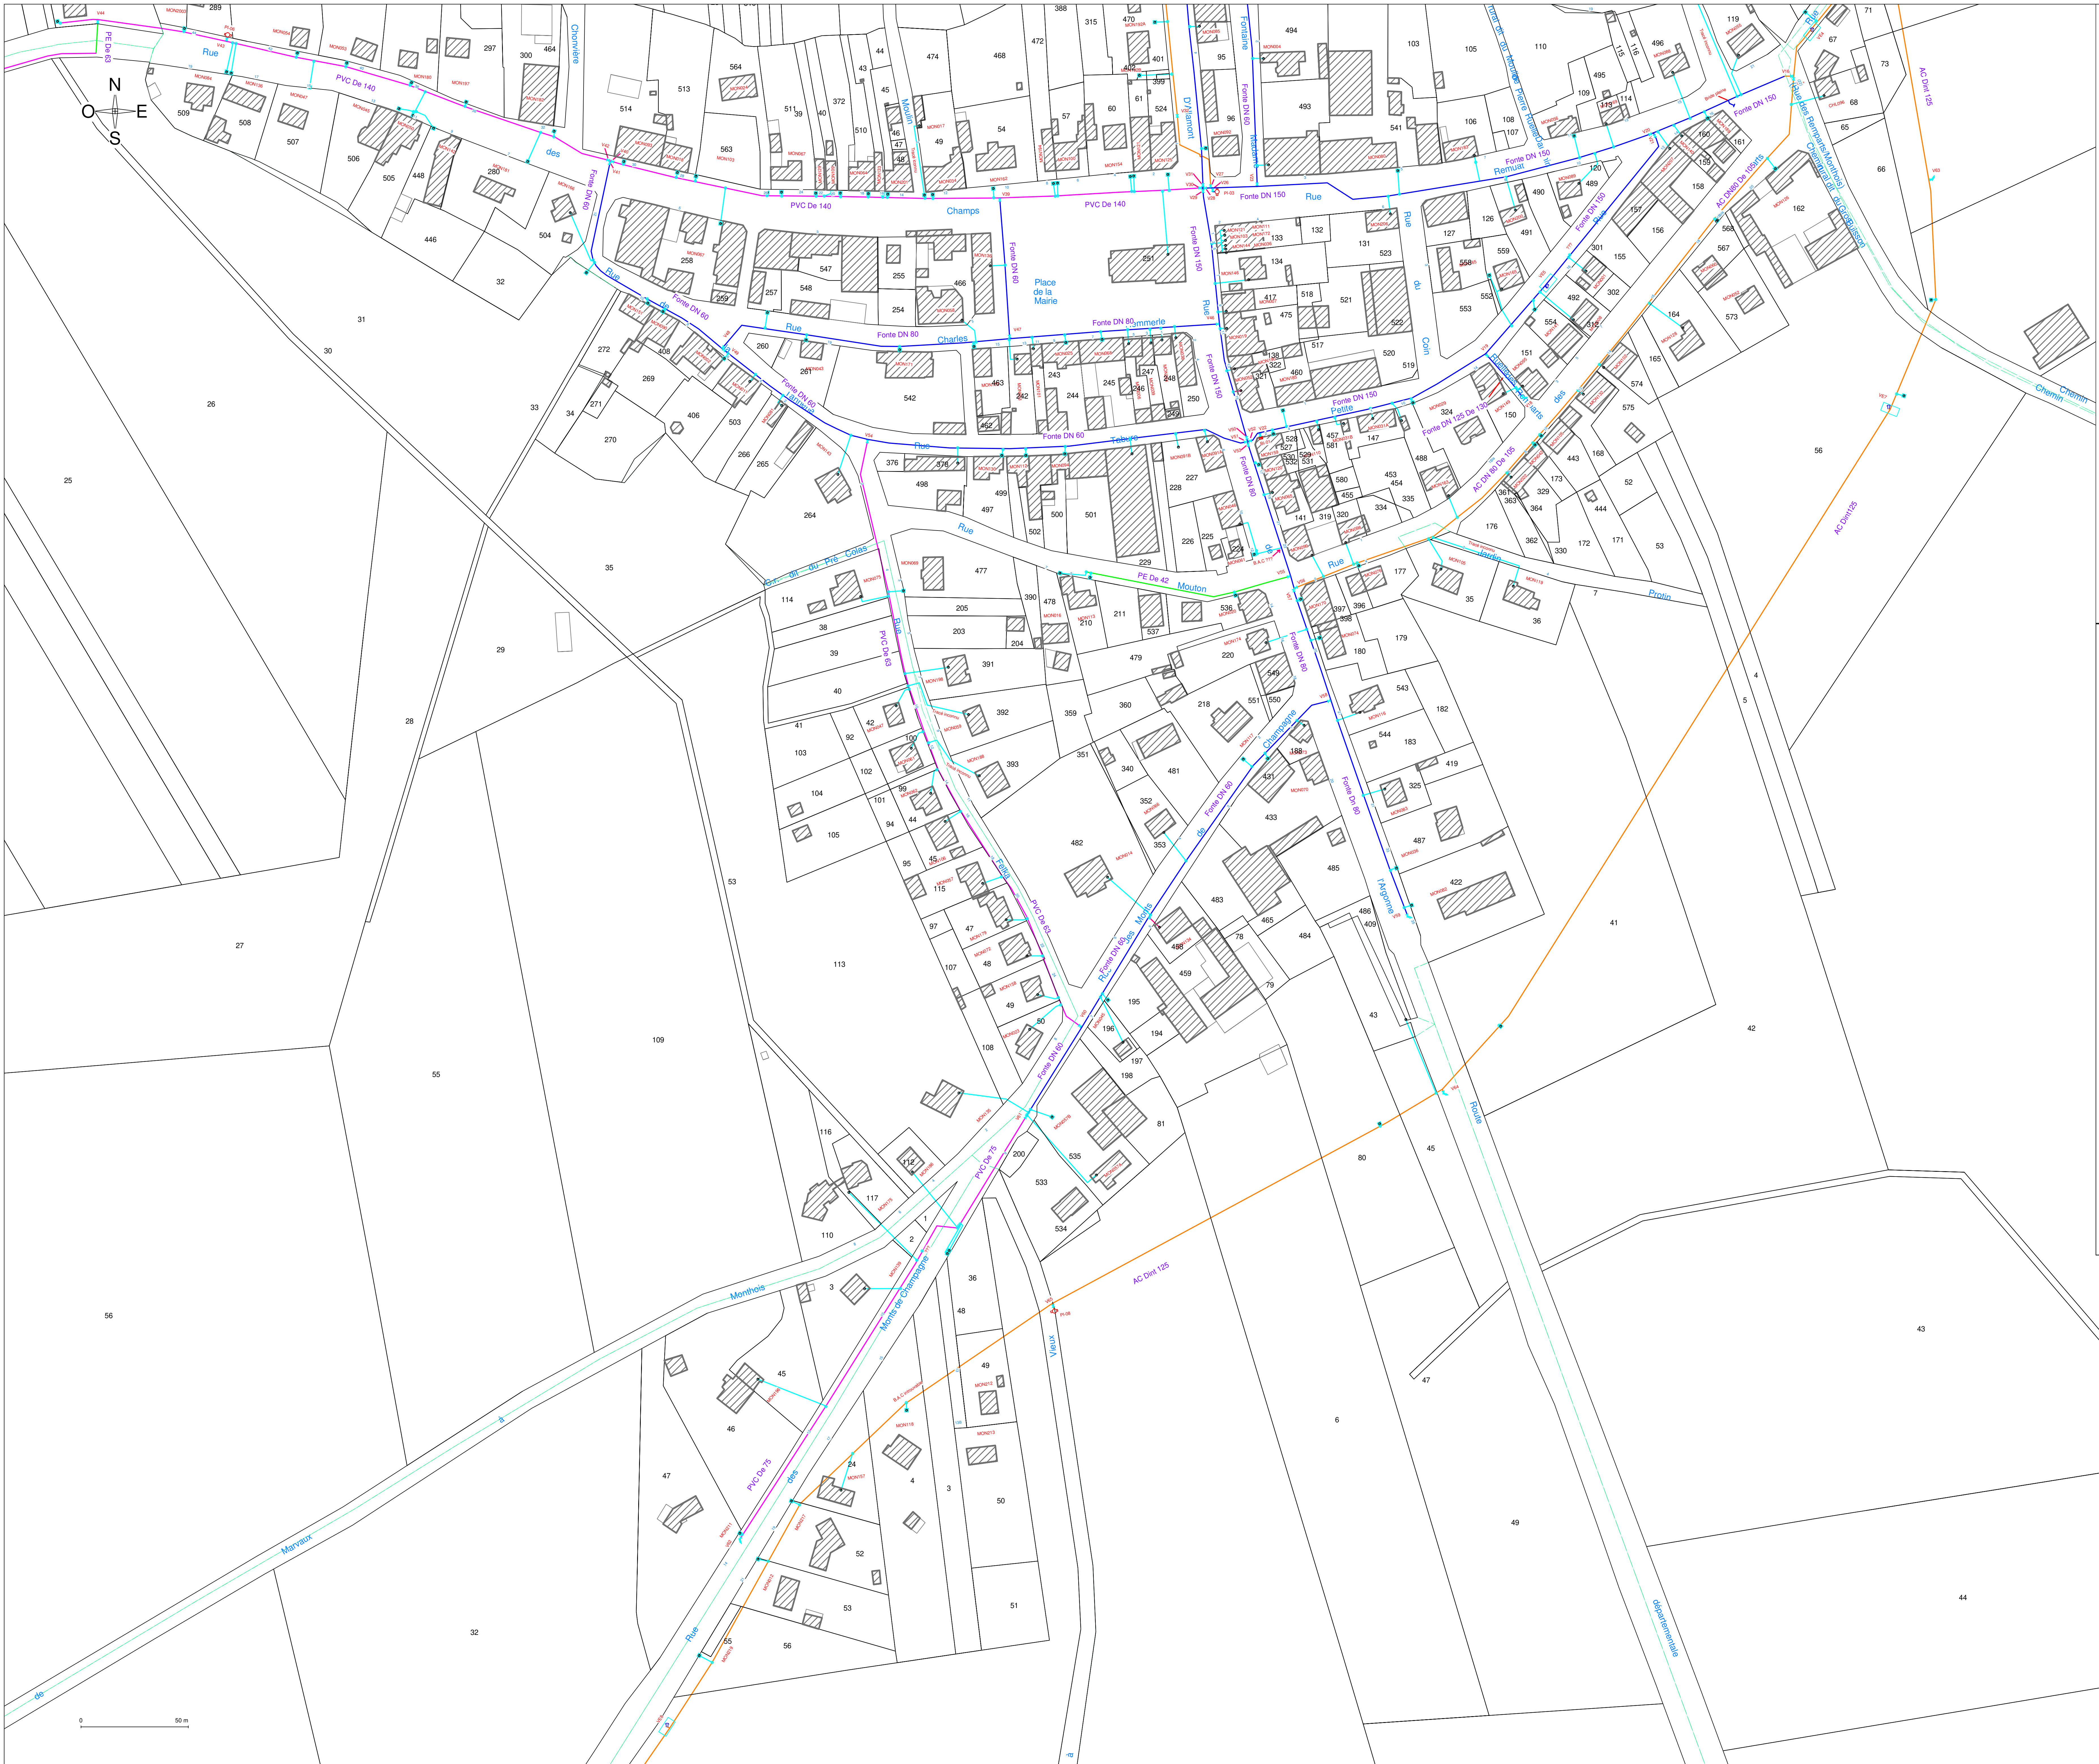

Réseau
d'eau potable

Dessiné le 11/01/21

PLAN DE RECOLEMENT

RESEAU D'EAU POTABLE



Syndicat d'eau et d'assainissement
du Sud Est des Ardennes
2 Hameau de Landèves - 08400 BALLAY
Tél : 03 24 71 61 91 - Fax : 03 24 71 97 00

Légende

Canalisations :

type :

- Adduction (refoulement)
- Distribution (gravitaire)

nature :

- Fonte
- P.V.C.
- P.E.
- Amiante ciment

Branchements :

- P.E./P.V.C.
- Plomb
- Indéterminé

- ⊗ Robinet de prise en charge sous bouche à clé
- Gaine électrique

Robinetterie :

- ⊗ Vanne de section
- ⊗ Vanne de vidange
- ⊗ Vanne de décharge
- ⊗ Ventouse
- ⊗ Limiteur de pression amont
- ⊗ Limiteur de pression aval
- ⊗ Borne fontaine
- ⊗ Regard composite

- ▲ Bouche incendie
- ⊗ Poteau incendie
- ⊗ Réserve incendie
- ▲ Bouche de lavage
- ⊗ Borne de puisage
- ⊗ Compteur général
- ⊗ Compteur abonné
- ⊗ Regard béton

V12 Représentation des ouvrages hydrauliques

PI2 Représentation des poteaux incendies

B15 Représentation des bouches incendies

MON140 Représentation des branchements