

T

Département des Ardennes

SIAEP DU
SUD OUEST
(Bourcq village)

Numéro de plan
BCQ01


Réseau
d'eau potable

Dessiné le 19/01/2020

Syndicat d'eau et d'assainissement
du Sud Est des Ardennes
2 Hameau de Landèves - 08400 BALLAY
Tél : 03 24 71 61 91 - Fax : 03 24 71 97 00

PLAN DE RECOLEMENT

RESEAU D'EAU POTABLE

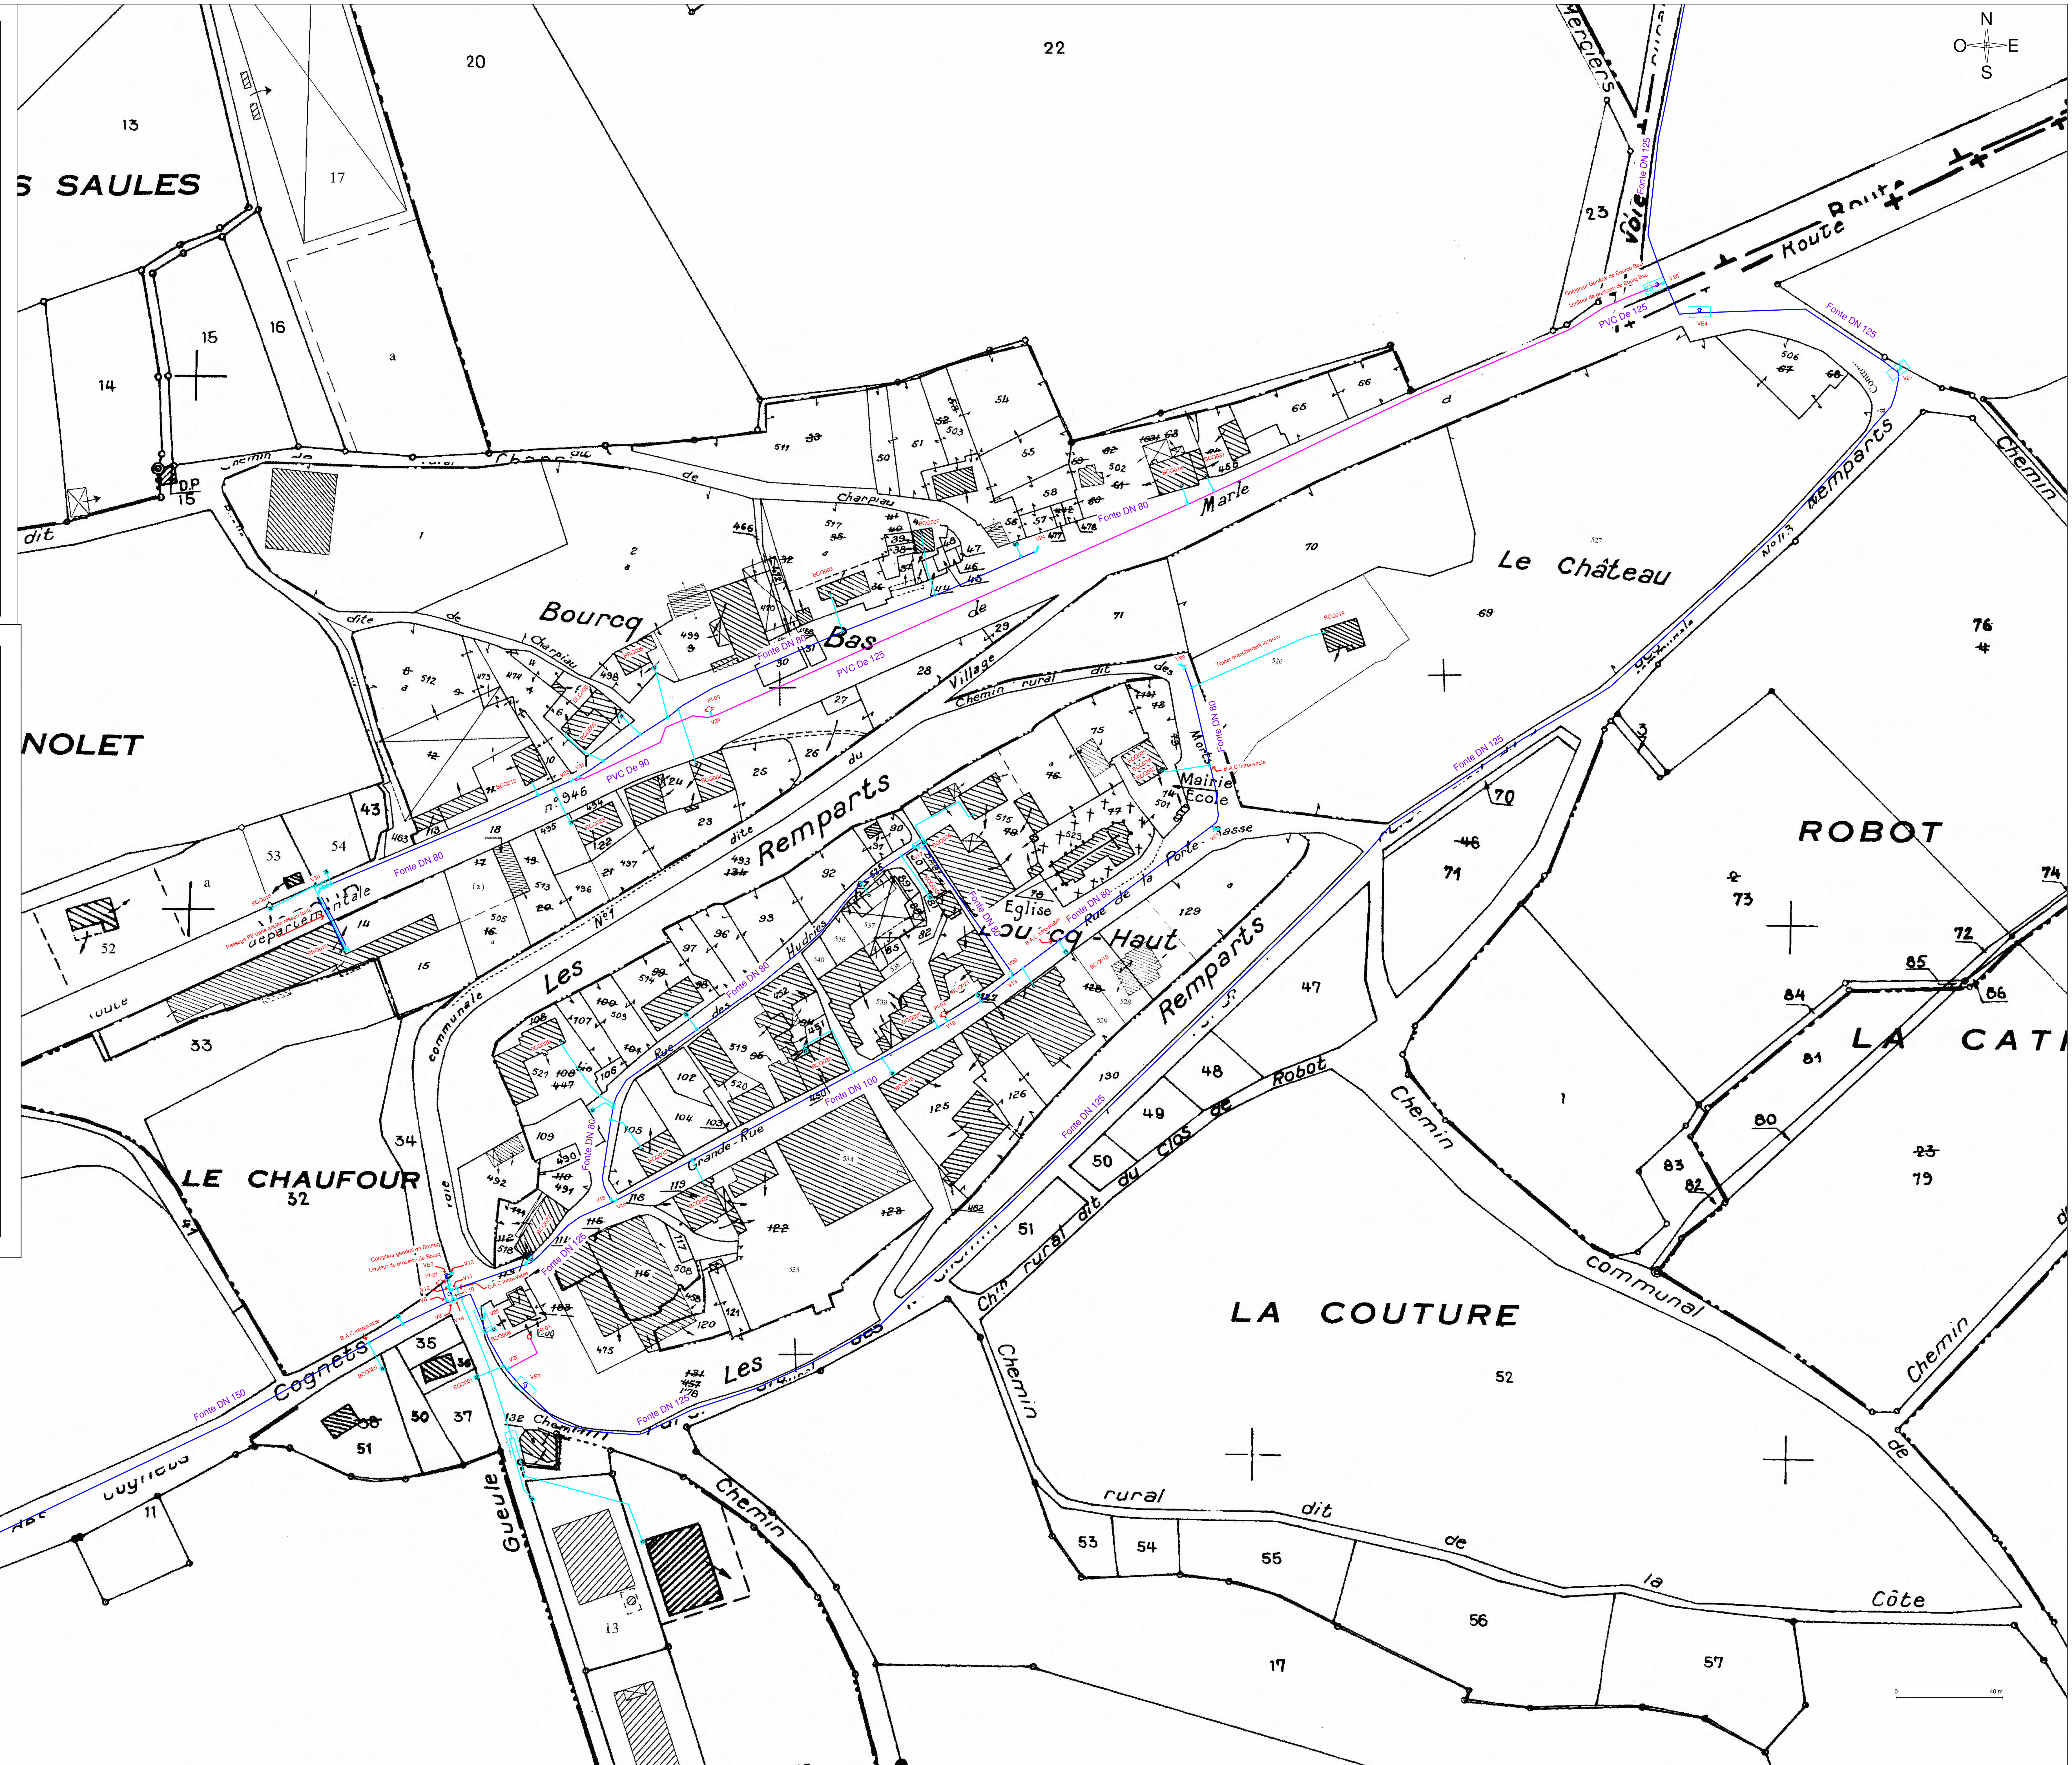

LA BANIÈRE