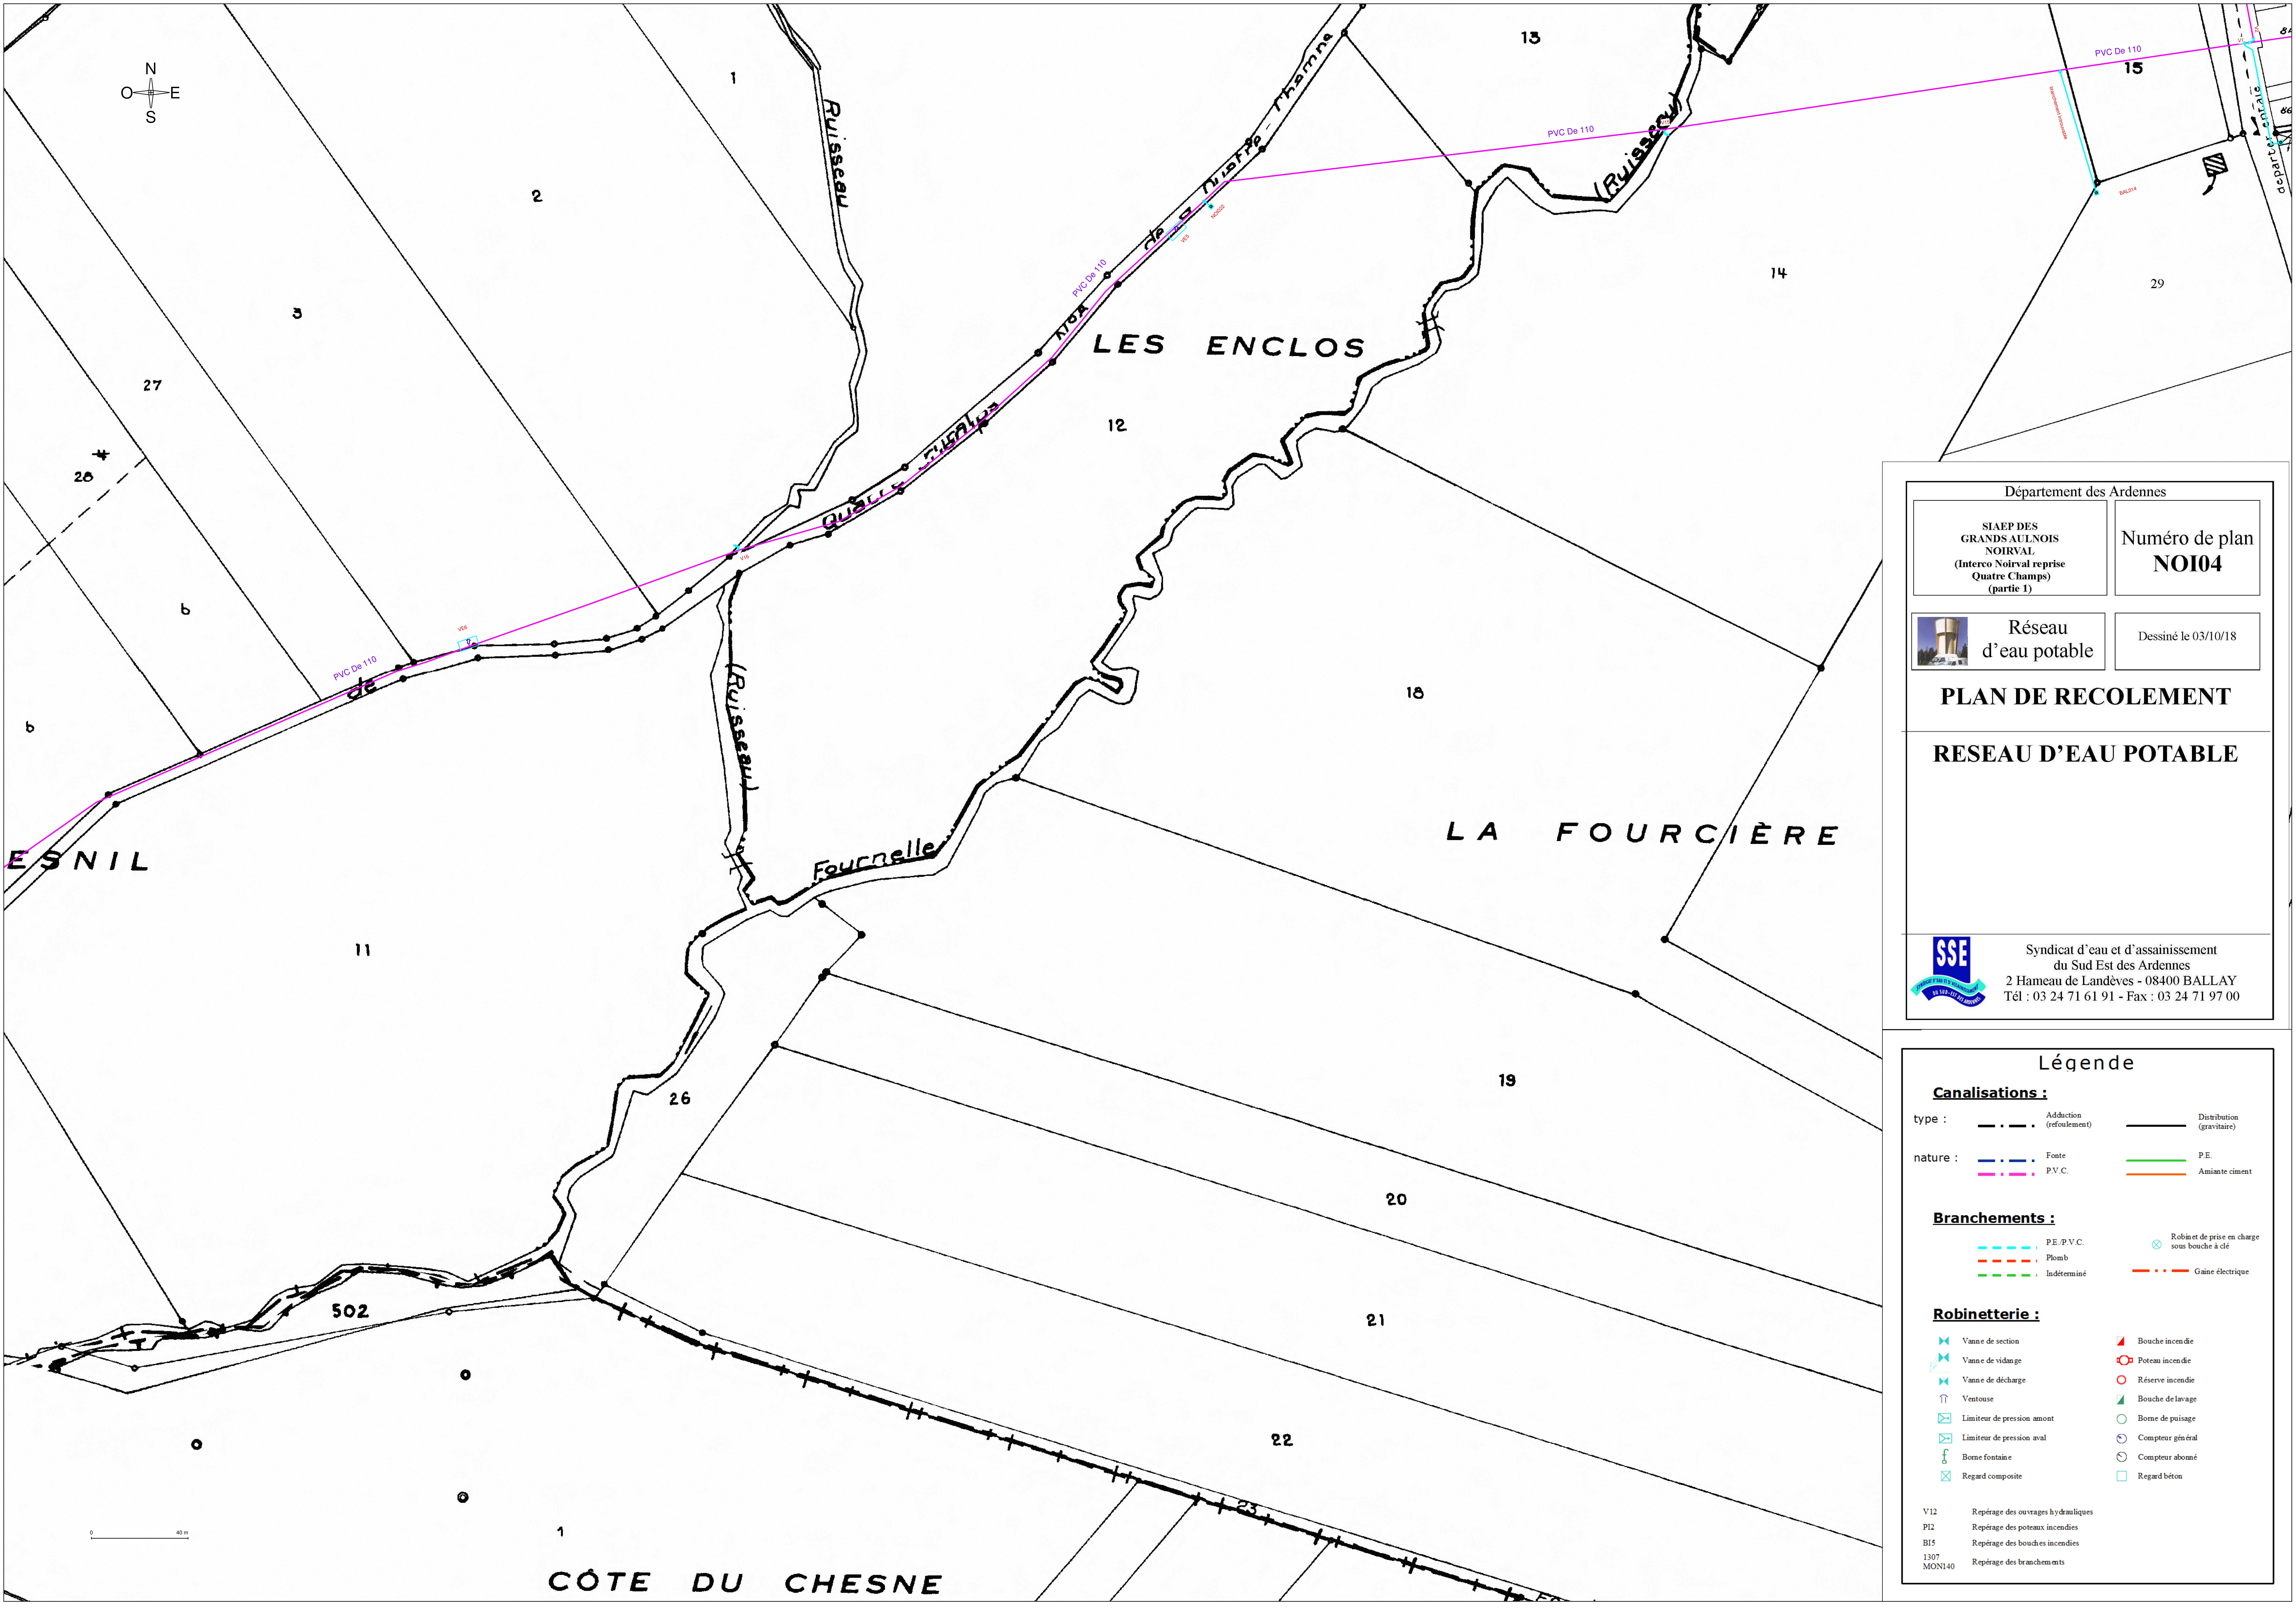




Département des Ardennes

SIAEP DES
GRANDS AULNOIS
NOIRVAL
(Interco Noirval reprise
Quatre Champs)
(partie 1)

Numéro de plan
NOI04

Réseau
d'eau potable

Dessiné le 03/10/18

PLAN DE RECOLEMENT

RESEAU D'EAU POTABLE

Syndicat d'eau et d'assainissement
du Sud Est des Ardennes
2 Hameau de Landèves - 08400 BALLAY
Tél : 03 24 71 61 91 - Fax : 03 24 71 97 00

Légende

Canalisations :

type :

--- Adduction
(refoulement)

— Distribution
(gravitaire)

nature :

— Fonte

— P.V.C.

— P.E.

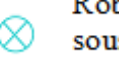
— Amiante ciment

Branchements :

— P.E./P.V.C.

— Plomb

— Indéterminé

 Robinet de prise en charge
sous bouché à clé

— Gaine électrique

Robinetterie :

 Vanne de section

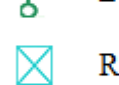
 Vanne de vidange

 Vanne de décharge

 Ventouse

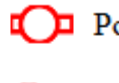
 Limiteur de pression amont

 Limiteur de pression aval

 Borne fontaine

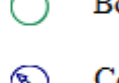
 Regard composite

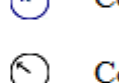
 Bouché incendie

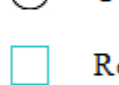
 Poteau incendie

 Réserve incendie

 Bouché de lavage

 Borne de puisage

 Compteur général

 Compteur aborné

 Regard béton

V12 Réperage des ouvrages hydrauliques

PI2 Réperage des poteaux incendies

BI5 Réperage des bouches incendies

1307 Réperage des branchements

MON140