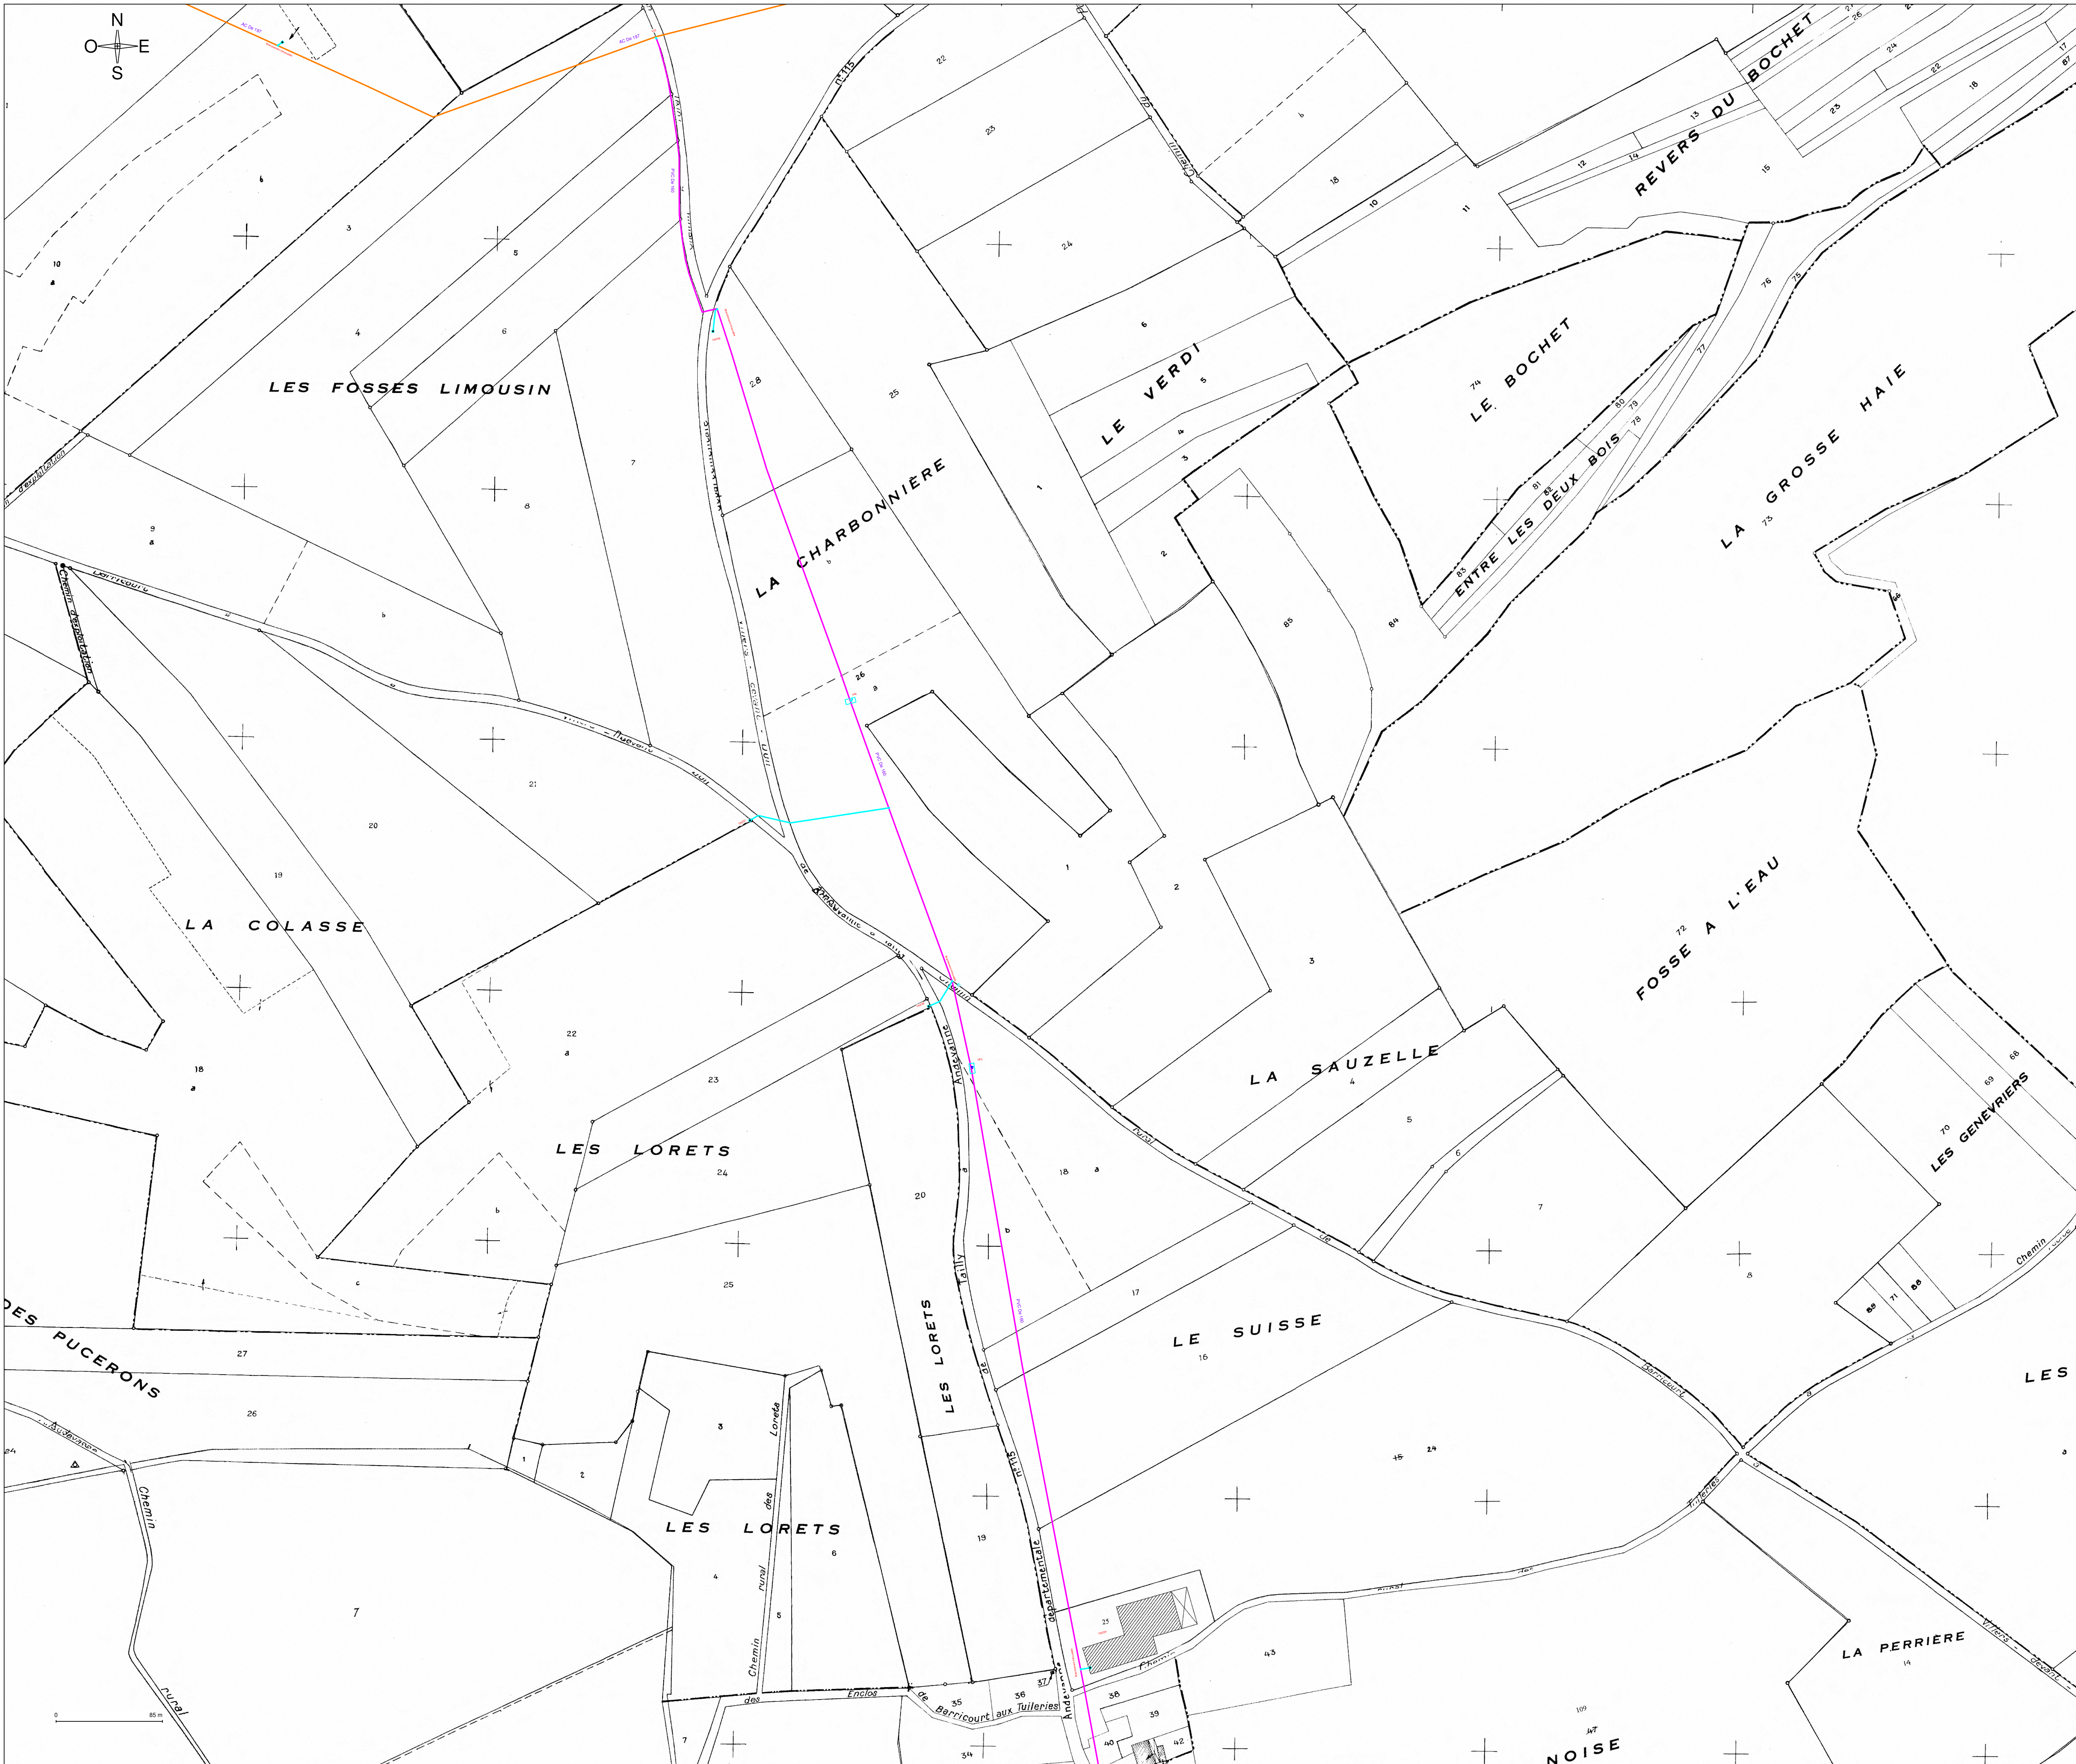


Département des Ardennes

COMMUNE DE
TAILLY
(Interco réservoir /Les
Tuileries)

Numéro de plan
TAI08

Réseau
d'eau potable

Dessiné le 30/12/19

PLAN DE RECOLEMENT

RESEAU D'EAU POTABLE

Syndicat d'eau et d'assainissement
du Sud Est des Ardennes
2 Hameau de Landèves - 08400 BALLAY
Tél : 03 24 71 61 91 - Fax : 03 24 71 97 00

Légende

Canalisations :

type :

Adduction
(refoulement)

Distribution
(gravitaire)

nature :

Fonte

P.V.C.

P.E.

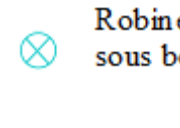
Amiante ciment

Branchements :

PE/P.V.C.

Plomb

Indéterminé

Robinet de prise en charge
sous bouché à clé

Gaine électrique

Robinetterie :

Vanne de section

Vanne de vidange

Vanne de décharge

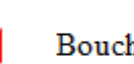
Ventouse

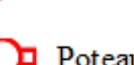
Limiteur de pression amont

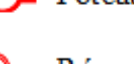
Limiteur de pression aval

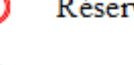
Borne fontaine

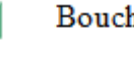
Regard composite

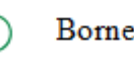
Bouche incendie

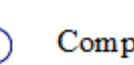
Poteau incendie

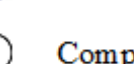
Réserve incendie

Bouche de lavage

Borne de puisage

Compteur général

Compteur abonné

Regard béton

V12

Repérage des ouvrages hydrauliques

PI2

Repérage des poteaux incendies

BI5

Repérage des bouches incendies

1307

Repérage des branchements

MON140