


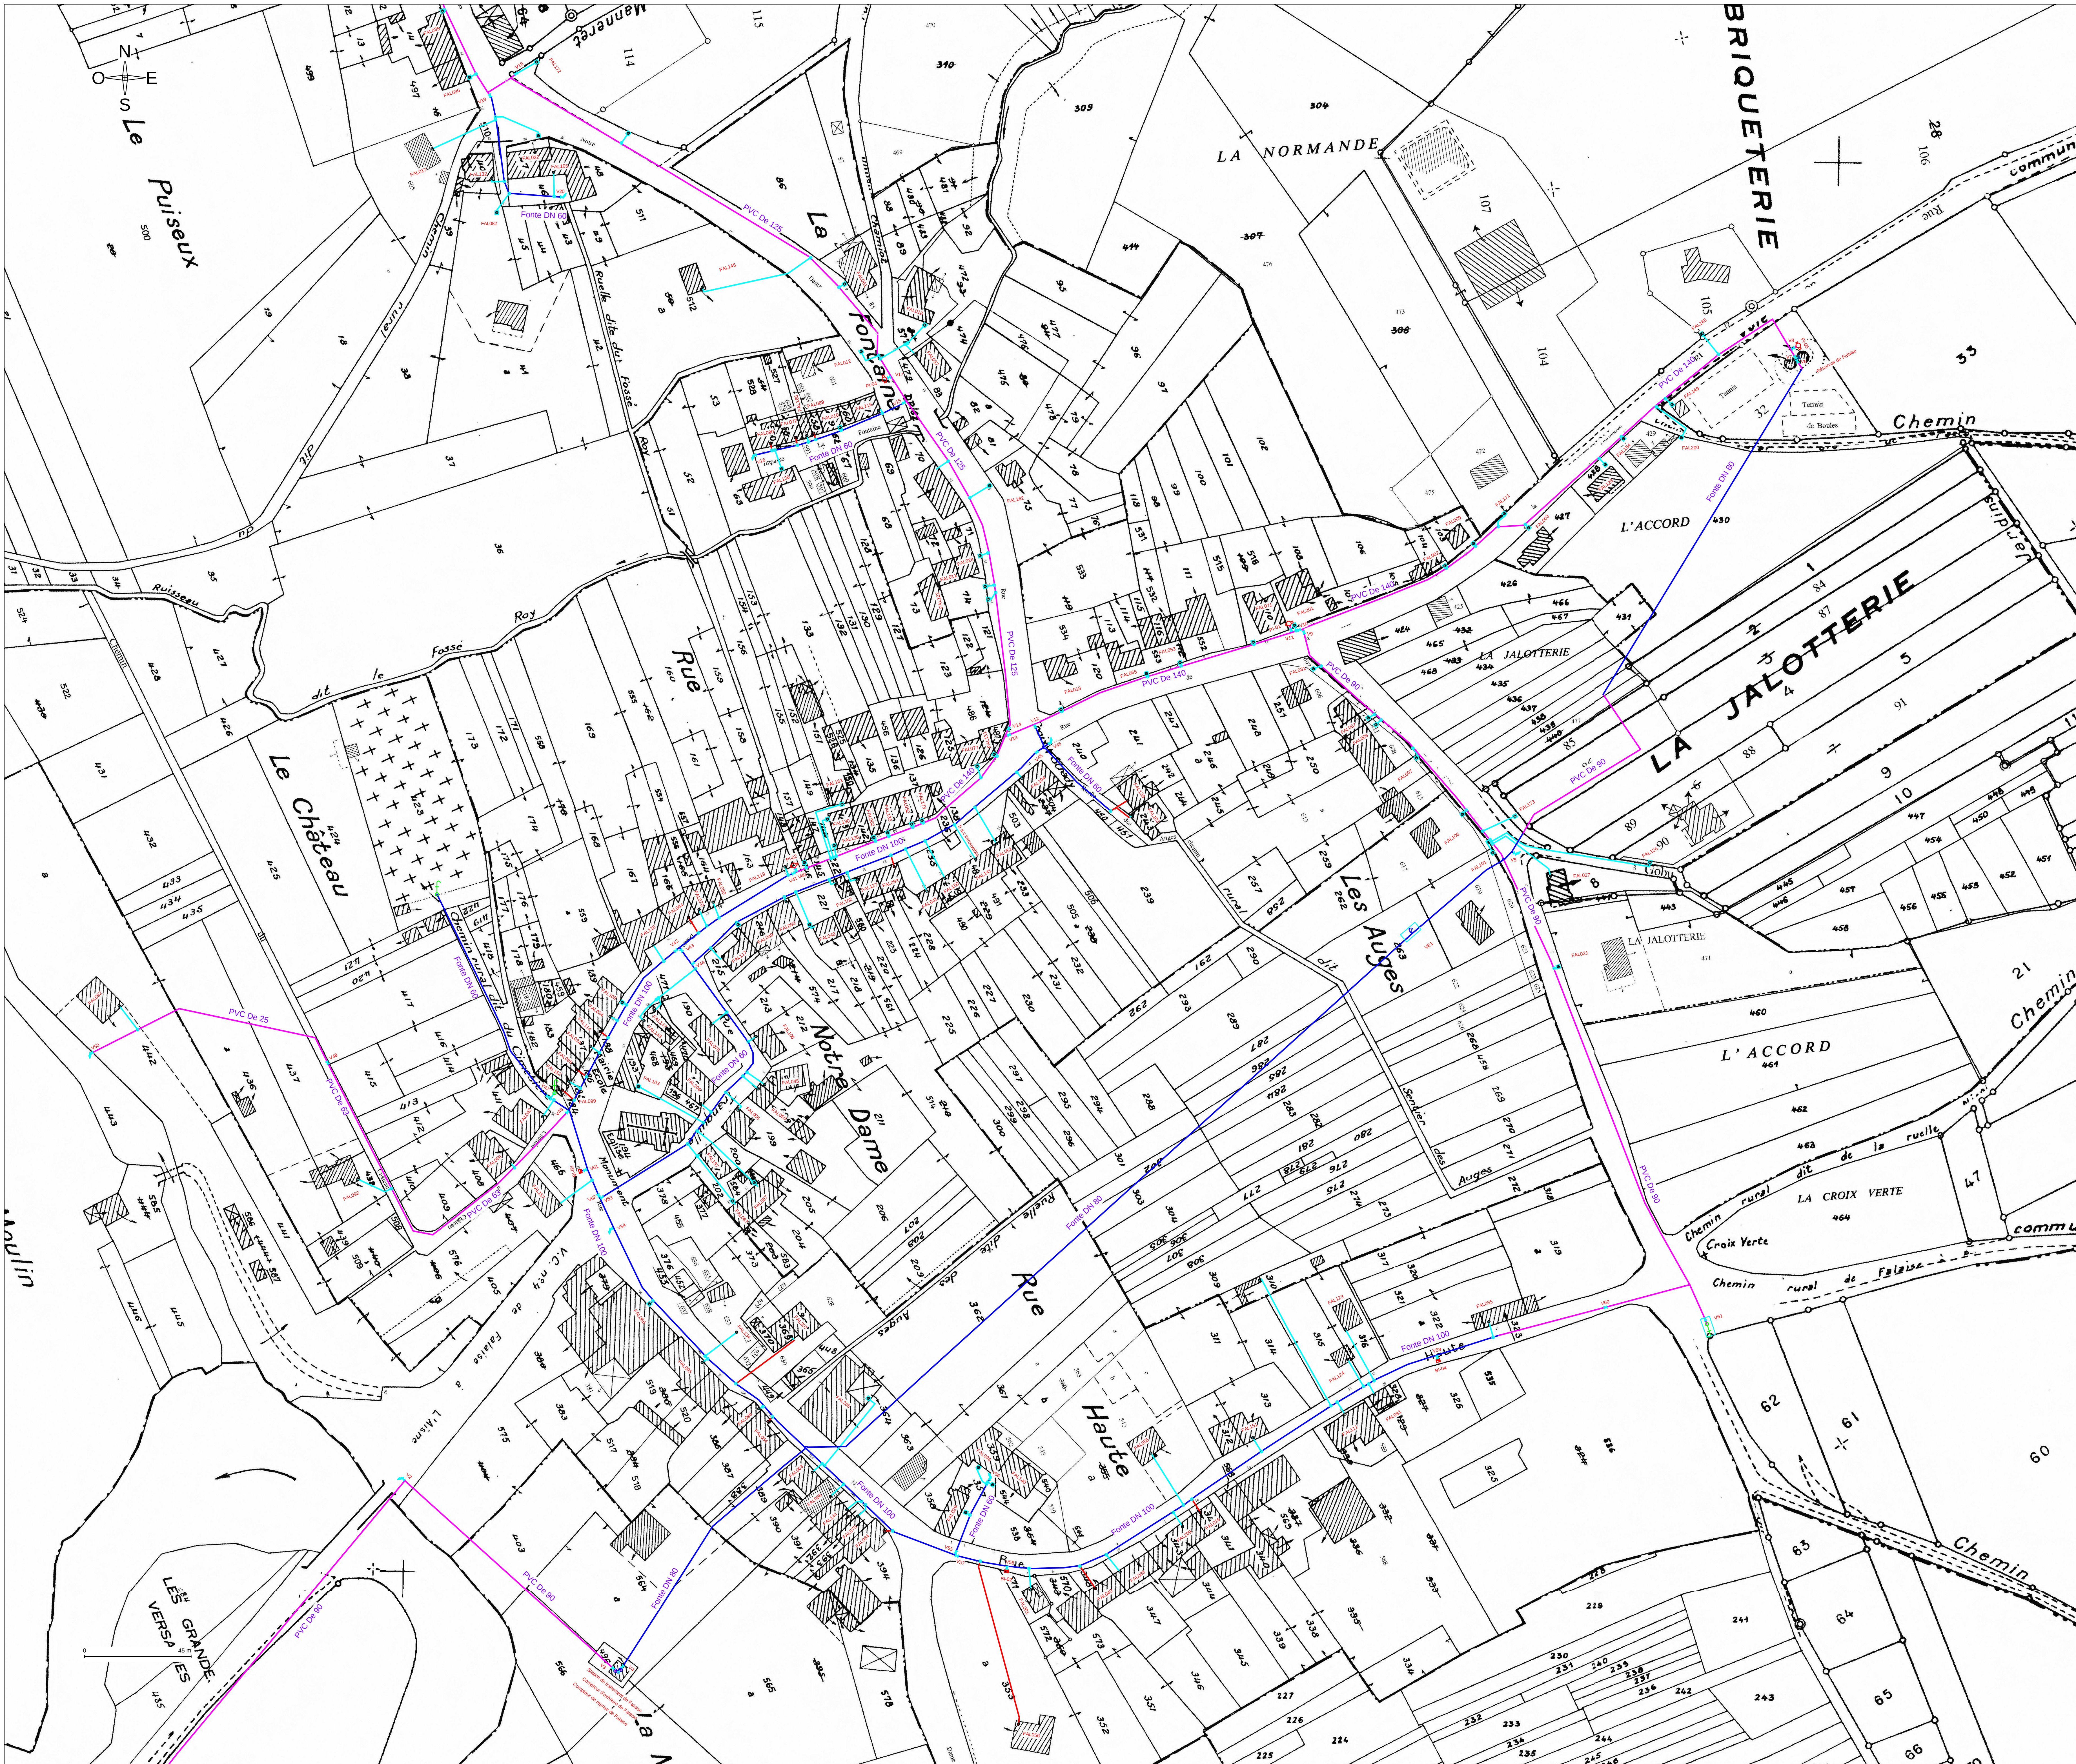

Département des Ardennes

COMMUNE DE  
FALAISE  
(VILLAGE SUD)

Numéro de plan  
**FAL02**

Réseau  
d'eau potable

Dessiné le 06/12/17

**PLAN DE RECOLEMENT**

**RESEAU D'EAU POTABLE**

Syndicat d'eau et d'assainissement  
du Sud Est des Ardennes  
2 Hameau de Landèves - 08400 BALLAY  
Tél : 03 24 71 61 91 - Fax : 03 24 71 97 00

**Légende**

**Canalisations :**

type :  
nature :

--- Adduction (refoulement)  
--- Fonte  
--- P.V.C.

--- Distribution (gravitaire)  
--- P.E.  
--- Amiante ciment

**Branchements :**

--- P.E./P.V.C.  
--- Plomb  
--- Indéterminé

⊗ Robinet de prise en charge sous bouches à clé  
--- Gaine électrique

**Robinetterie :**

⊗ Vanne de section  
⊗ Vanne de vidange  
⊗ Vanne de décharge  
⊗ Ventouse  
⊗ Limiteur de pression amont  
⊗ Limiteur de pression aval  
⊗ Borne fontaine  
⊗ Regard composite

⚠ Bouche incendie  
⚠ Potem incendie  
⚠ Réserve incendie  
⚠ Bouche de lavage  
⚠ Borne de passage  
⚠ Compteur général  
⚠ Compteur abonné  
⚠ Regard béton

V12 Repérage des ouvrages hydrauliques  
PI2 Repérage des poteaux incendies  
BI5 Repérage des bouches incendies  
1307 MON140 Repérage des branchements