

Département des Ardennes

SIAEP DES
GRANDS AULNOIS
BALLAY
(Landèves)

Numéro de plan
BAL06


Dessiné le 03/10/18

Réseau
d'eau potable

PLAN DE RECOLEMENT

RESEAU D'EAU POTABLE

Syndicat d'eau et d'assainissement
du Sud Est des Ardennes
2 Hameau de Landèves - 08400 BALLAY
Tél : 03 24 71 61 91 - Fax : 03 24 71 97 00

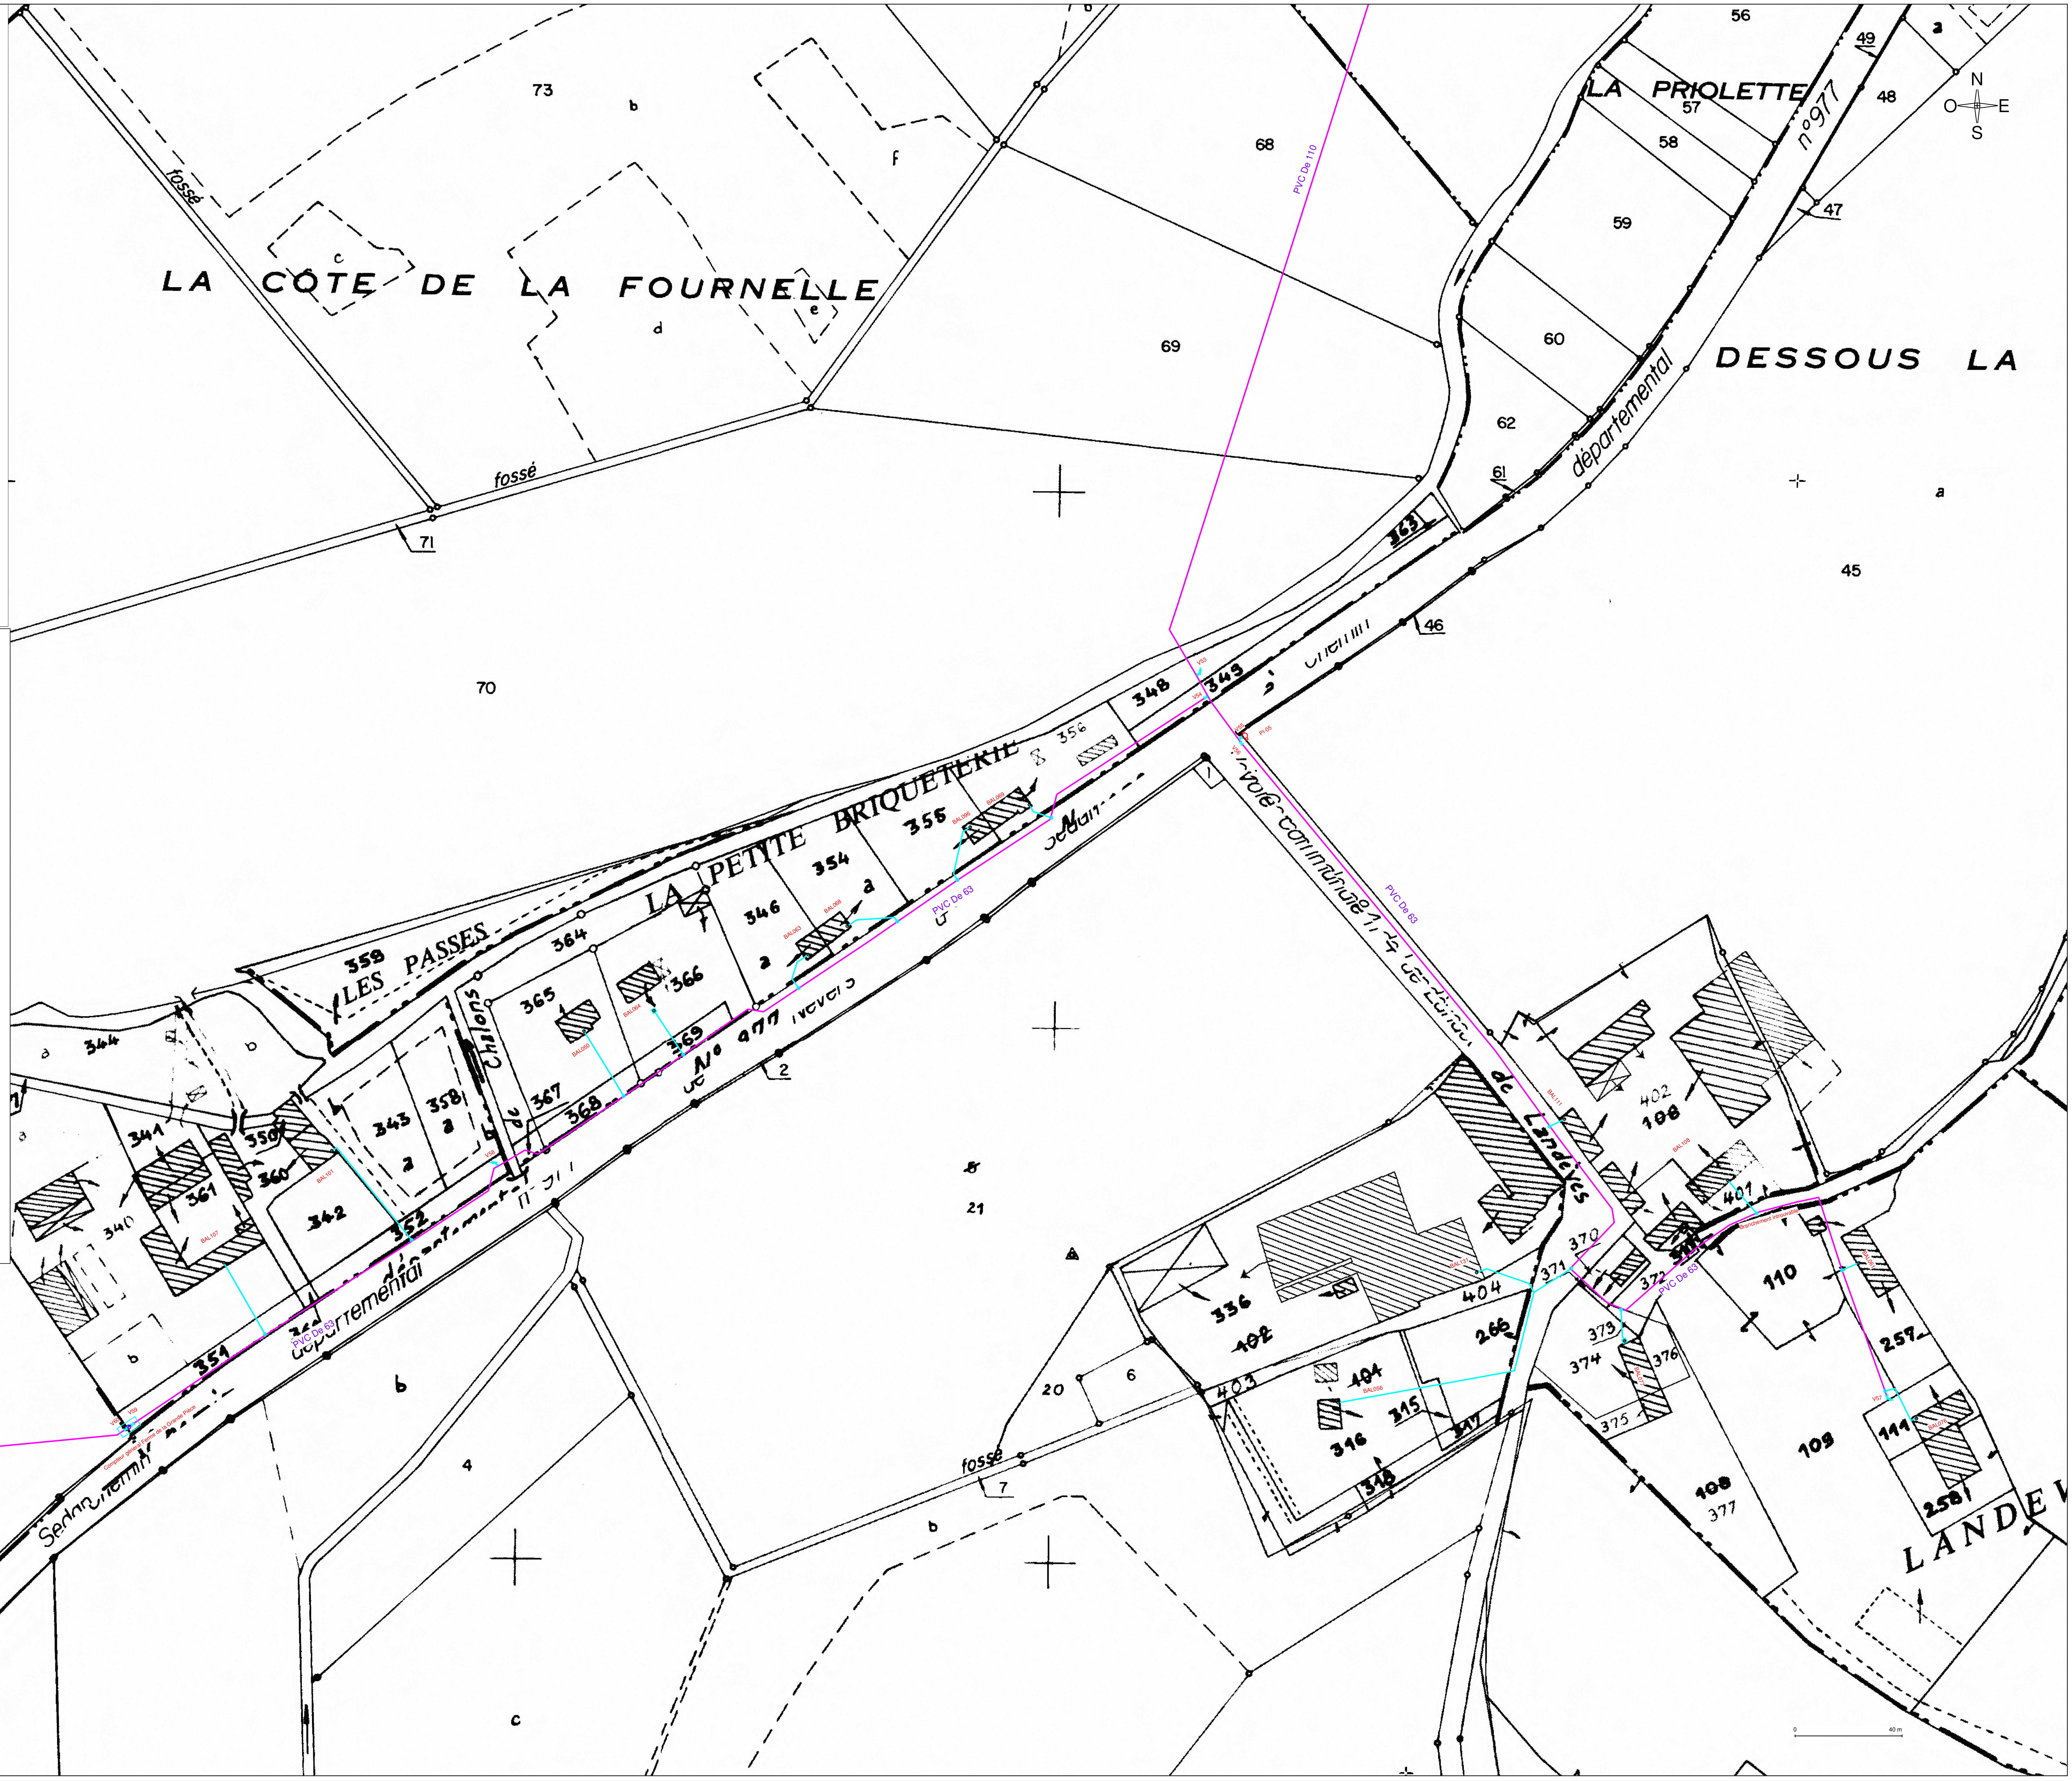

Légende

Canalisations :

type :
nature :

--- Adduction (refoulement)

--- Distribution (gravitaire)

--- Fonte

--- P.V.C.

--- P.E.

--- Amiante ciment

Branchements :

--- P.E./P.V.C.

--- Plomb

--- Indéterminé

--- Robinet de prise en charge sous bouches à clé

--- Gaine électrique

Robinetterie :

Vanne de section

Vanne de vidange

Vanne de décharge

Ventouse

Limiteur de pression amont

Limiteur de pression aval

Borne fontaine

Regard composite

Bouche incendie

Potem incendie

Réserve incendie

Bouche de lavage

Borne de puisage

Compteur général

Compteur aborné

Regard béton

V12 Repérage des ouvrages hydrauliques
PI2 Repérage des poteaux incendies
BI5 Repérage des bouches incendies
1307
MON140 Repérage des branchements