


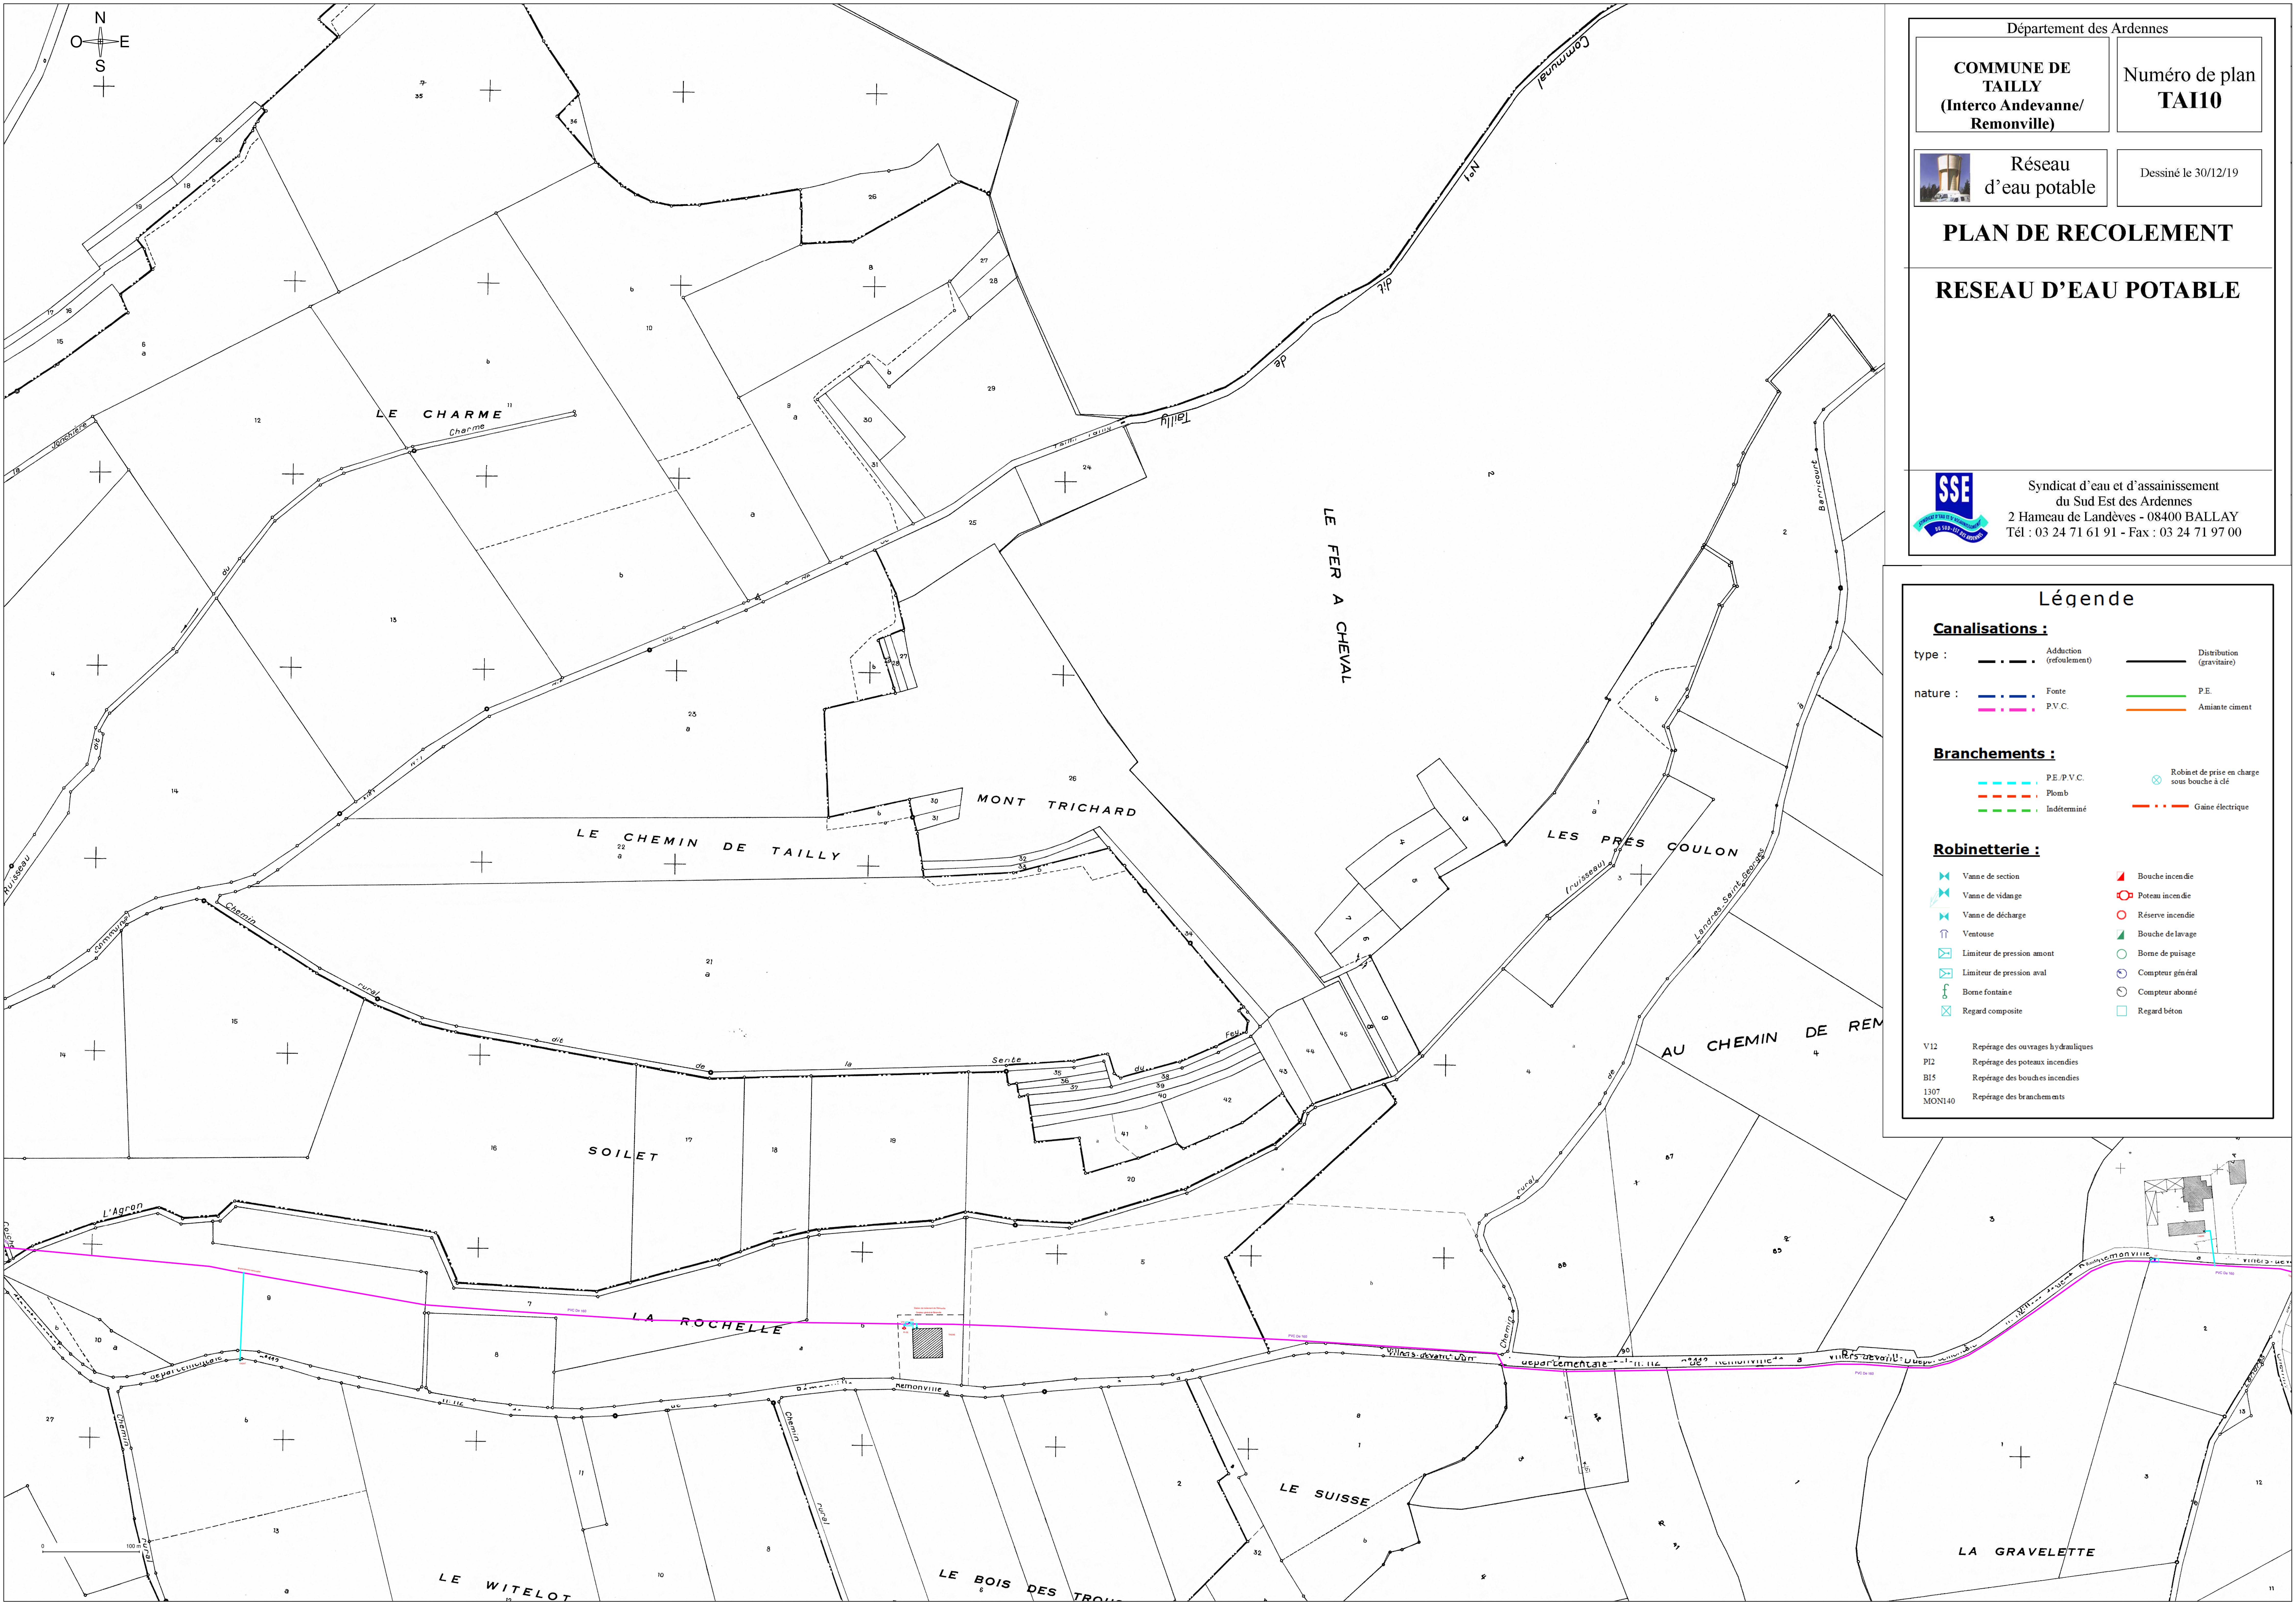

Département des Ardennes

COMMUNE DE
TAILLY
(Interco Andevanne/
Remonville)

Numéro de plan
TAI10

Réseau
d'eau potable

Dessiné le 30/12/19

PLAN DE RECOLEMENT

RESEAU D'EAU POTABLE




Syndicat d'eau et d'assainissement
du Sud Est des Ardennes
2 Hameau de Landèves - 08400 BALLAY
Tél : 03 24 71 61 91 - Fax : 03 24 71 97 00

Légende

Canalisations :

type :	 Adduction (refoulement)	 Distribution (gravitaire)
nature :	 Fonte	 P.E.
	 P.V.C.	 Amiante ciment

Branchements :

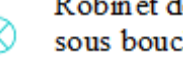 P.E./P.V.C.	 Robinet de prise en charge sous bouche à clé
 Plomb	 Gaine électrique
 Indéterminé	

Robinetterie :

 Vanne de section	 Bouche incendie
 Vanne de vidange	 Poteau incendie
 Vanne de décharge	 Réserve incendie
 Ventouse	 Bouche de lavage
 Limiteur de pression amont	 Borne de puisage
 Limiteur de pression aval	 Compteur général
 Borne fontaine	 Compteur aborné
 Regard composite	 Regard béton

V12	Repérage des ouvrages hydrauliques
PI2	Repérage des poteaux incendies
BI5	Repérage des bouches incendies
1307 MON140	Repérage des branchements