




Département des Ardennes

Commune de BELVAL BOIS DES DAMES
(Les Fermes)

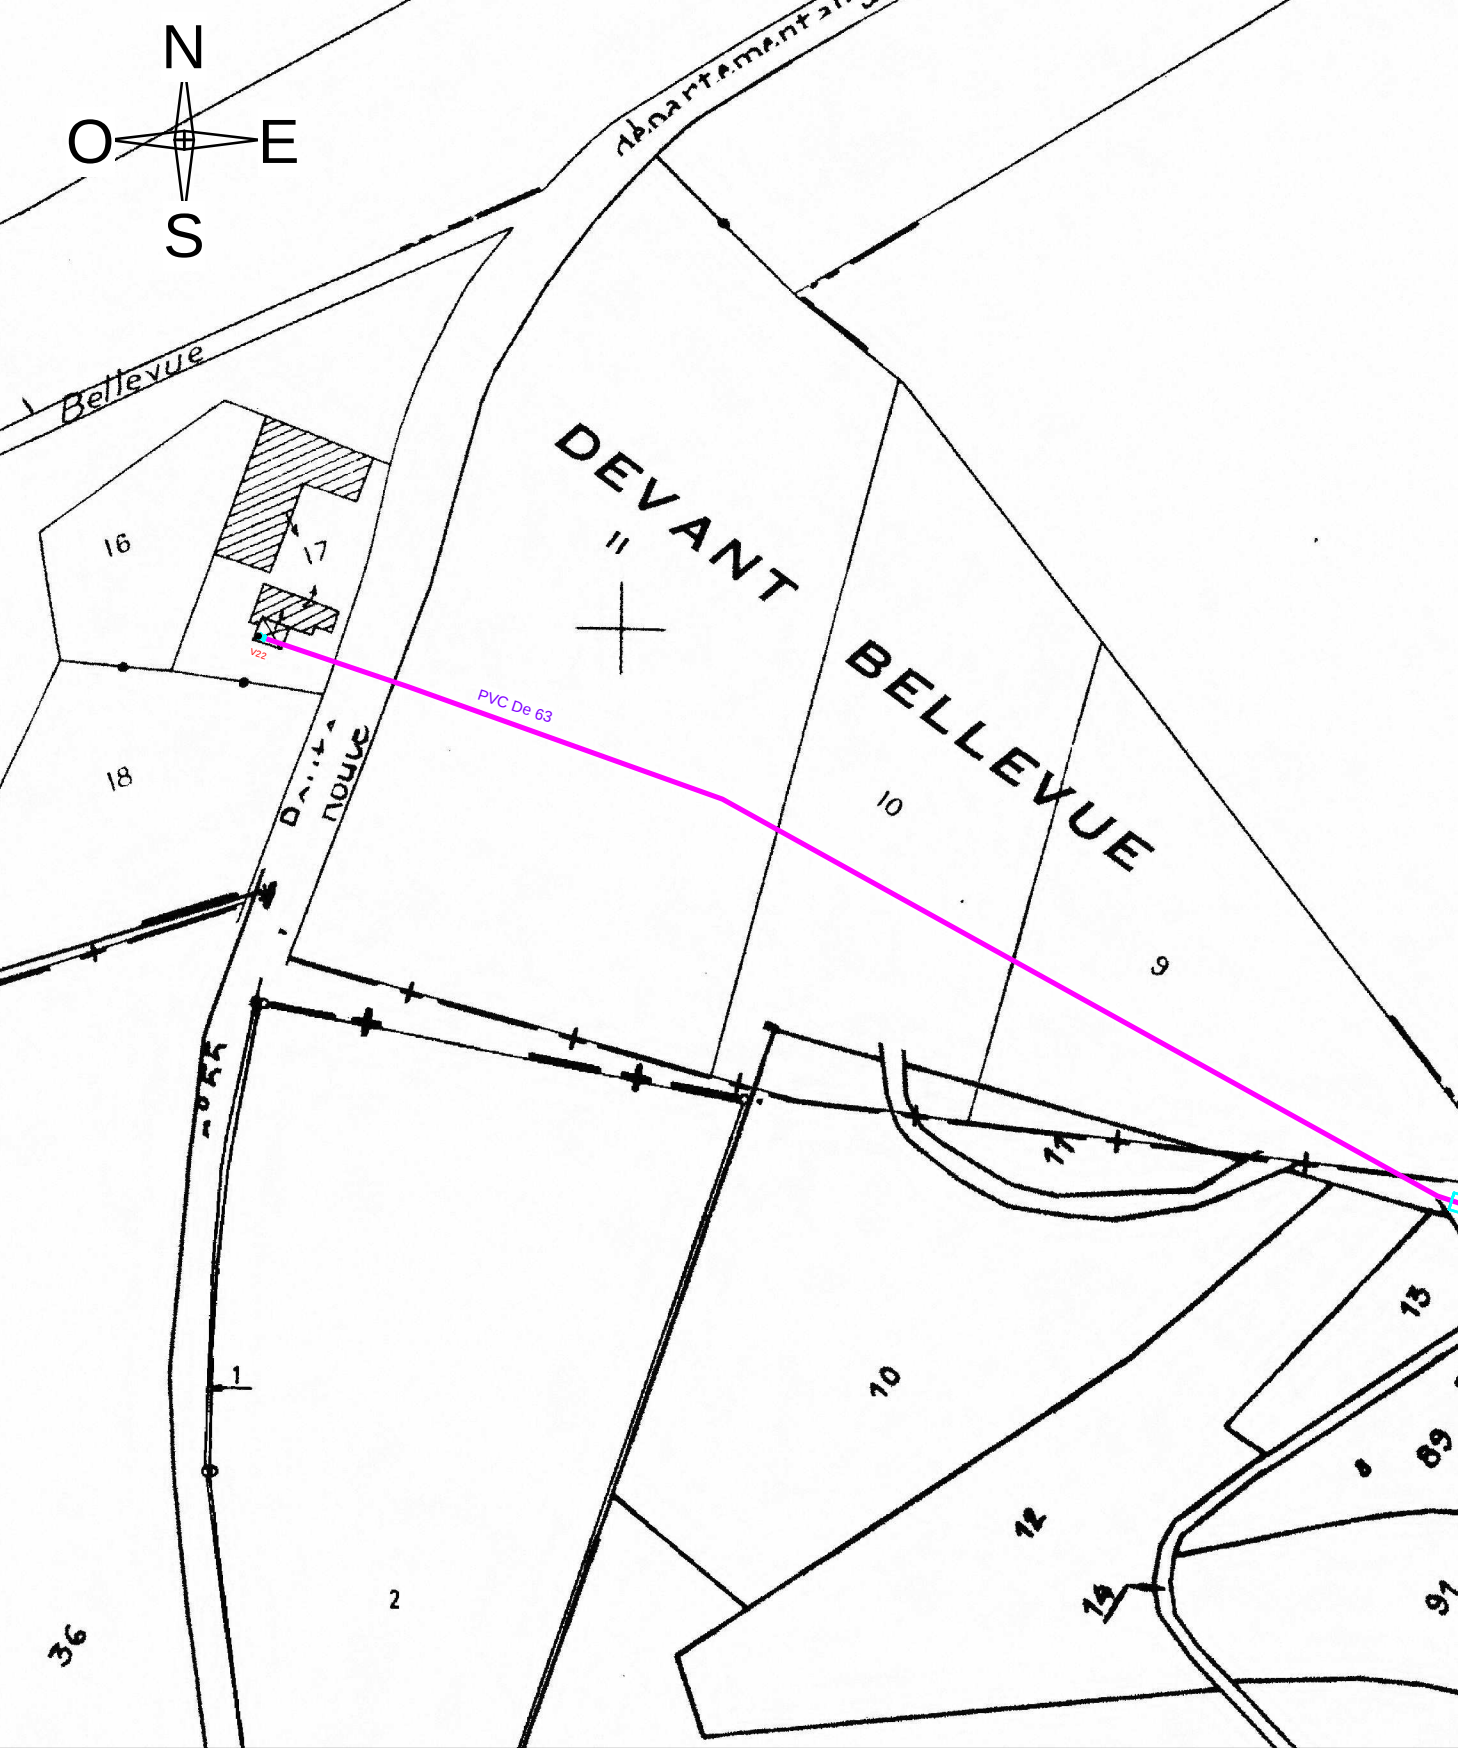

Réseau d'eau potable

Numéro de plan **BBD03**

Dessiné le 10/04/17

PLAN DE RECOLEMENT

RESEAU D'EAU POTABLE



Syndicat d'eau et d'assainissement du Sud Est des Ardennes
2 Hameau de Landèves - 08400 BALLAY
Tél : 03 24 71 61 91 - Fax : 03 24 71 97 00

Légende

Canalisations :

type :	— • — • — Adduction (refoulement)	— Distribution (gravitaire)
nature :	— • — Fonte	— P.E.
	— • — P.V.C.	— Amiante ciment

Branchements :

— • — P.E./P.V.C.	⊗ Robinet de prise en charge sous bouches à clé
— • — Plomb	
— • — Indéterminé	— • — Gaine électrique

Robinetterie :

↔ Vanne de section	▲ Bouches incendie
↔ Vanne de vidange	⊗ Poteau incendie
↔ Vanne de décharge	○ Réserve incendie
⌞ Ventouse	▲ Bouches de lavage
⊡ Limiteur de pression amont	○ Borne de puisage
⊡ Limiteur de pression aval	⊗ Compteur général
⌞ Borne fontaine	⊗ Compteur abonné
⊡ Regard composite	□ Regard béton

V12 Repérage des ouvrages hydrauliques
PI2 Repérage des poteaux incendies
BI5 Repérage des bouches incendies
1307 Repérage des branchements
MON140