


CARDONNETTE

ASSAINISSEMENT EAUX USÉES

PLAN DE RÉCOLEMENT

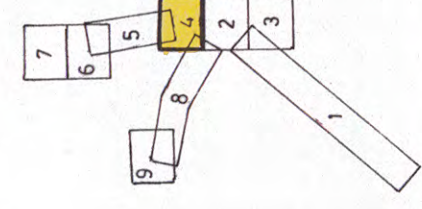

BUREAU DE DESSIN - REPROGRAPHIE
Photocopie
Agrandissement
Réduction
Travaux de plan

Topographie, V.R.D.
Plan, coupe
Aménagement, étrépage
Nivellement

Jean-Luc GIRARD
Ruelle de l'Eglise, 77660 CHANGIS
Tél. : 01 54 35 93 15

DIRECTION DÉPARTEMENTALE DE L'AGRICULTURE DE LA SOMME		N° DU DOSSIER :		CLASSEMENT :	
Echelle: 1/1000		N° DU PLAN : 4			
NATURE DES MODIFICATIONS					

LÉGENDE

 REGARD D'EAU USÉES

 LONGUEUR LINÉAIRE ENTRE TAMPONS

 BOÎTE Ø 0,30 ET CONDUITE DE BRANCHEMENT Ø 50

 NUMÉRO DE VOIRIE DU BRANCHEMENT

 SENS D'ÉCOULEMENT


 DIAMÈTRE, NATURE ET ANNÉE DE POSE DE LA CONDUITE ET ENTREPRISE

 NUMÉRO REPERE DU SEGAI ET ALTITUDE TAMPÓN

 PROFONDEUR FIL D'EAU ET ALTITUDE DU RADIER

N.B.F. NORMAL

— 2,5 m — 100,00
— 2,5 m — 100,00

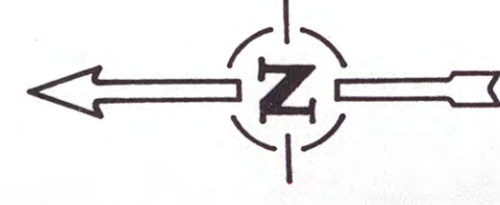

ASSAINISSEMENT EAUX USÉES
Conduite de REFOULEMENT
ALIMENTATION EN EAU POTABLE

PLAN DE RÉCOLEMENT





DIRECTION DÉPARTEMENTALE DE L'AGRICULTURE DE LA SOMME	Échelle: 1/1000	CLASSEMENT:
N° DU DOSSIER: 1000	N° DU PLAN: 2	

NATURE DES MODIFICATIONS

5

LÉGENDE

- CONDUITE D'EAU POTABLE Ø 150 FONTE
- REGARD ET CONDUITE D'EAUX USÉES
- CONDUITE DE REFOULEMENT Ø 125 FONTE
- REGARDS DE VENTOUSE A.E.P. ET REFOULEMENT
- LONGUEUR LINÉAIRE ENTRE TAMPONS
- BOITE Ø 9.30 ET CONDUITE DE BRANCHEMENT Ø 150 A.C.
- NUMÉRO DE VOIRIE DU BRANCHEMENT
- SENS D'ÉCOULEMENT
- DIAMÈTRE, NATURE ET ANNÉE DE POSE DE LA CONDUITE ET ENTREPRISE
- NUMÉRO REPERE DU REGARD ET ALTITUDE (TAMPON) } AGE: NORMAL
- PROFONDEUR FIL D'EAU ET ALTITUDE DU JADIER

Le Bois
du Château

La Couture
de la Voie
des Bêtes

Bosquet du Château

Commune de CARDONNETTE

ALLONVILLE - NORD

LES AUGES

Sous le Bois
des Quinze Journaux


Le Manlé

Le Champ Bleu

Le Blanc Bois

Commune de CARDONNETTE

PLAN DE RÉCOLEMENT

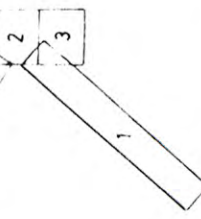

BUREAU DE DESSIN - REPROGRAPHIE
Topographique, V.B.O.
Plan, coupe
Implantation, ouvrage
Réglement
Photocopie
Agrandissement
Réduction
Travaux de plan

Jean-Luc GIRARD
Rue de l'Eglise, 77660 CHANGIS

RIENNALE	Etablissement Recotement	NOV. 1996	J.L. GIRARD
DE LA SOMME	Recotement	SEP. 1998	J.L. GIRARD
	Recotement	A00. 1999	J.L. GIRARD


SIER:	CLASSEMENT:
-------	-------------

LÉGENDE

- [illegible]

Perrière Les Vianes

Commune de POULAINVILLE

Département de la SOMME

Syndicat Intercommunal d'Assainissement du C.R.A.C.

CARDONNETTE, RAINNEVILLE, ALLONVILLE et COISY

Liaison: COISY - CARDONNETTE

8

ASSAINISSEMENT EAUX USEES

Conduite de REFOULEMENT

PLAN DE RÉCOLEMENT

BUREAU DE DESSIN - REPROGRAPHIE
Topographie, V.R.D. Photographie
Plan, coupe Agencement
Implantation, mètre Réduction
Récolement Tirage de plan

Jean-Luc GIRARD
Ruelle de l'Eglise, 77660 CHANGIS
Tél. : (1) 64.35.93.15

DIRECTION DÉPARTEMENTALE
DE L'AGRICULTURE DE LA SOMME

Echelle: 1/2.000

N° DU DOSSIER:
N° DU PLAN: 8

CLASSEMENT:

PHASE	DATE	PARAPHE
Etablissement	NOV. 1996	J.L. GIRARD
Récolement	SEP. 1998	J.L. GIRARD
Récolement	AOU. 1999	J.L. GIRARD

NATURE DES MODIFICATIONS

LÉGENDE

REGARD ET CONDUITE D'EAUX USEES

DISTANCE HORIZONTALE ENTRE TAMPONS

BOITE ET CONDUITE DE BRANCHEMENT

NUMERO DE VOIRIE DU BRANCHEMENT

SENS D'ECOULEMENT

DIAMETRE, NATURE ET ANNEE DE POSE DE LA CONDUITE ET ENTREPRISE

NUMERO REPERE DU REGARD ET ALTITUDE TAMPON

PROFONDEUR FIL D'EAU ET ALTITUDE DU RADIER } N.G.F. NORMAL

CONDUITE DE REFOULEMENT

49,43
6
160 P.V.C. 1998 STAG
E.U. 312 T 98,52
-1,16 = R 97,36

COISY

Le Bout du
Chemin de
Cardonnette

La Vallée des Dîmes

Le Fief d'Amour



CARDONNETTE

Marché

Rainnecourt

Voir Plan 2
Page A1

Département de la SOMME


Syndicat Intercommunal d' Assainissement du C.R.A.C.
CARDONNETTE, RAINNEVILLE, ALLONVILLE et COISY

Liaison : RAINNEVILLE - CARDONNETTE

ASSAINISSEMENT EAUX USÉES

PLAN DE RÉCOLEMENT

BUREAU DE DESSIN - REPROGRAPHIE
Topographie, V.R.D.
Plans, coupes
Implantation, mètreage
Règlement
Jean-Luc GIRARD
Rue des Eglises, 77680 CHANGIS
Tél. : (1) 64.35.33.15.

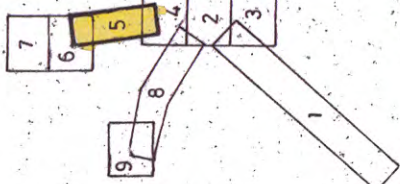

DIRECTION DÉPARTEMENTALE DE L'AGRICULTURE DE LA SOMME		NATURE DES MODIFICATIONS	
PHASE	DATE	PARAPHE	
Etablissement	NOV. 1994	J.L. GIRARD	
Récollement	REV. 1997	J.L. GIRARD	
Récollement	SEP. 1997	J.L. GIRARD	
Récollement	A00. 1999	J.L. GIRARD	
Echelle: 1 / 2.000		CLASSEMENT:	
N° DU DOSSIER:		N° DU PLAN: 5	

**PROJET D'AMENAGEMENT
D'UN LOTISSEMENT COMMUNAL**

Maitre d'oeuvre



COLAS Nord Picardie
60, rue de la Croix de Pierre
80081 AMIENS Cedex 2
Tel 03 22 54 51 51
Fax 03 22 54 51 50


COLAS

Plan de recouvrement Assainissement Phase2

Echelle : 1 / 200

A	05/05/12	TOPOPLAN NANTOIS L.		
Ind	Date	Leve at Cassine	Visa	Modifications



TOPOPLAN
 TEL: FAX 03 22 40 54 66
 Mobile: 06 25 22 84 01
nantistopoplan@aol.com

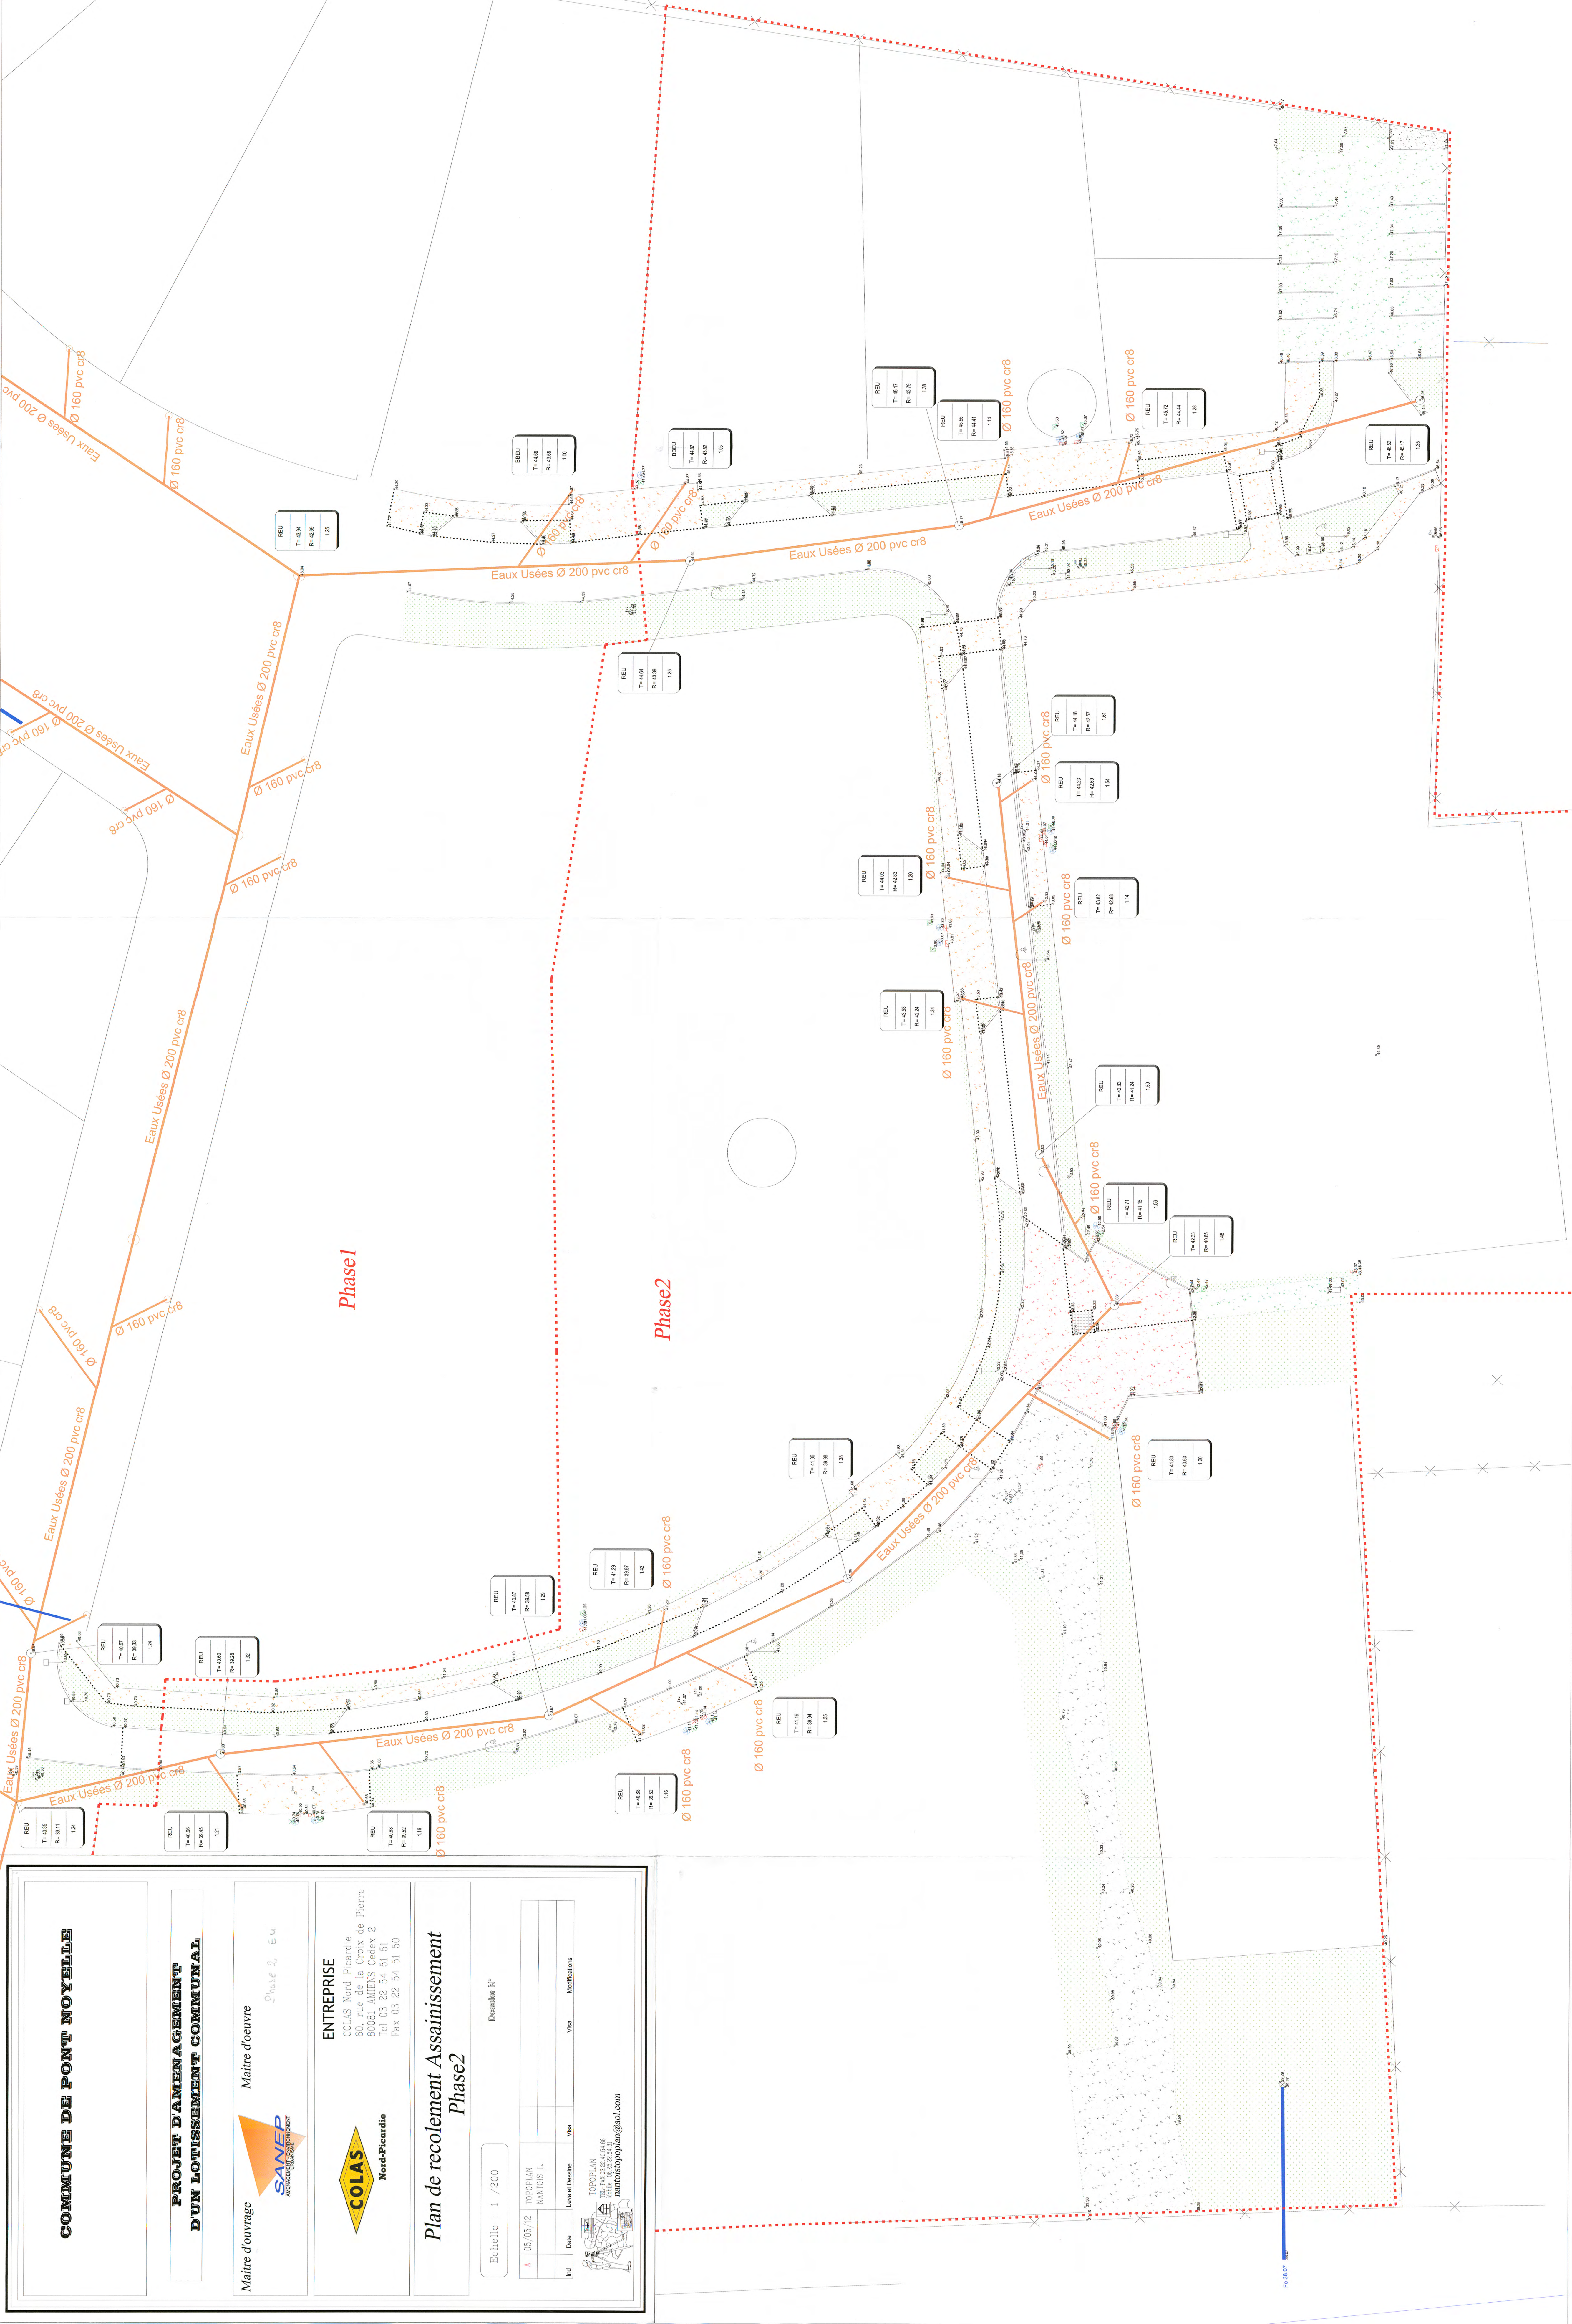

COMMUNE
DE
PONT-NOYELLE

PLAN DES RESEAUX

Situation Actuelle

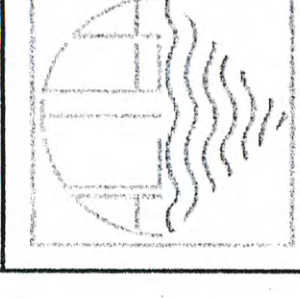

Echelle : 1/1500

Format :	A 0
----------	-----





Sortie :	22/09/2003
----------	------------

Fichier :	.
-----------	---

A	Etabli le 03/06/2003	R.L
Ind.	Commentaires	Nom

 Réseau Eaux Usées
 Réseau Eaux Pluviales
 Poste de refoulement
 Conduite de refoulement
 Point de mesure

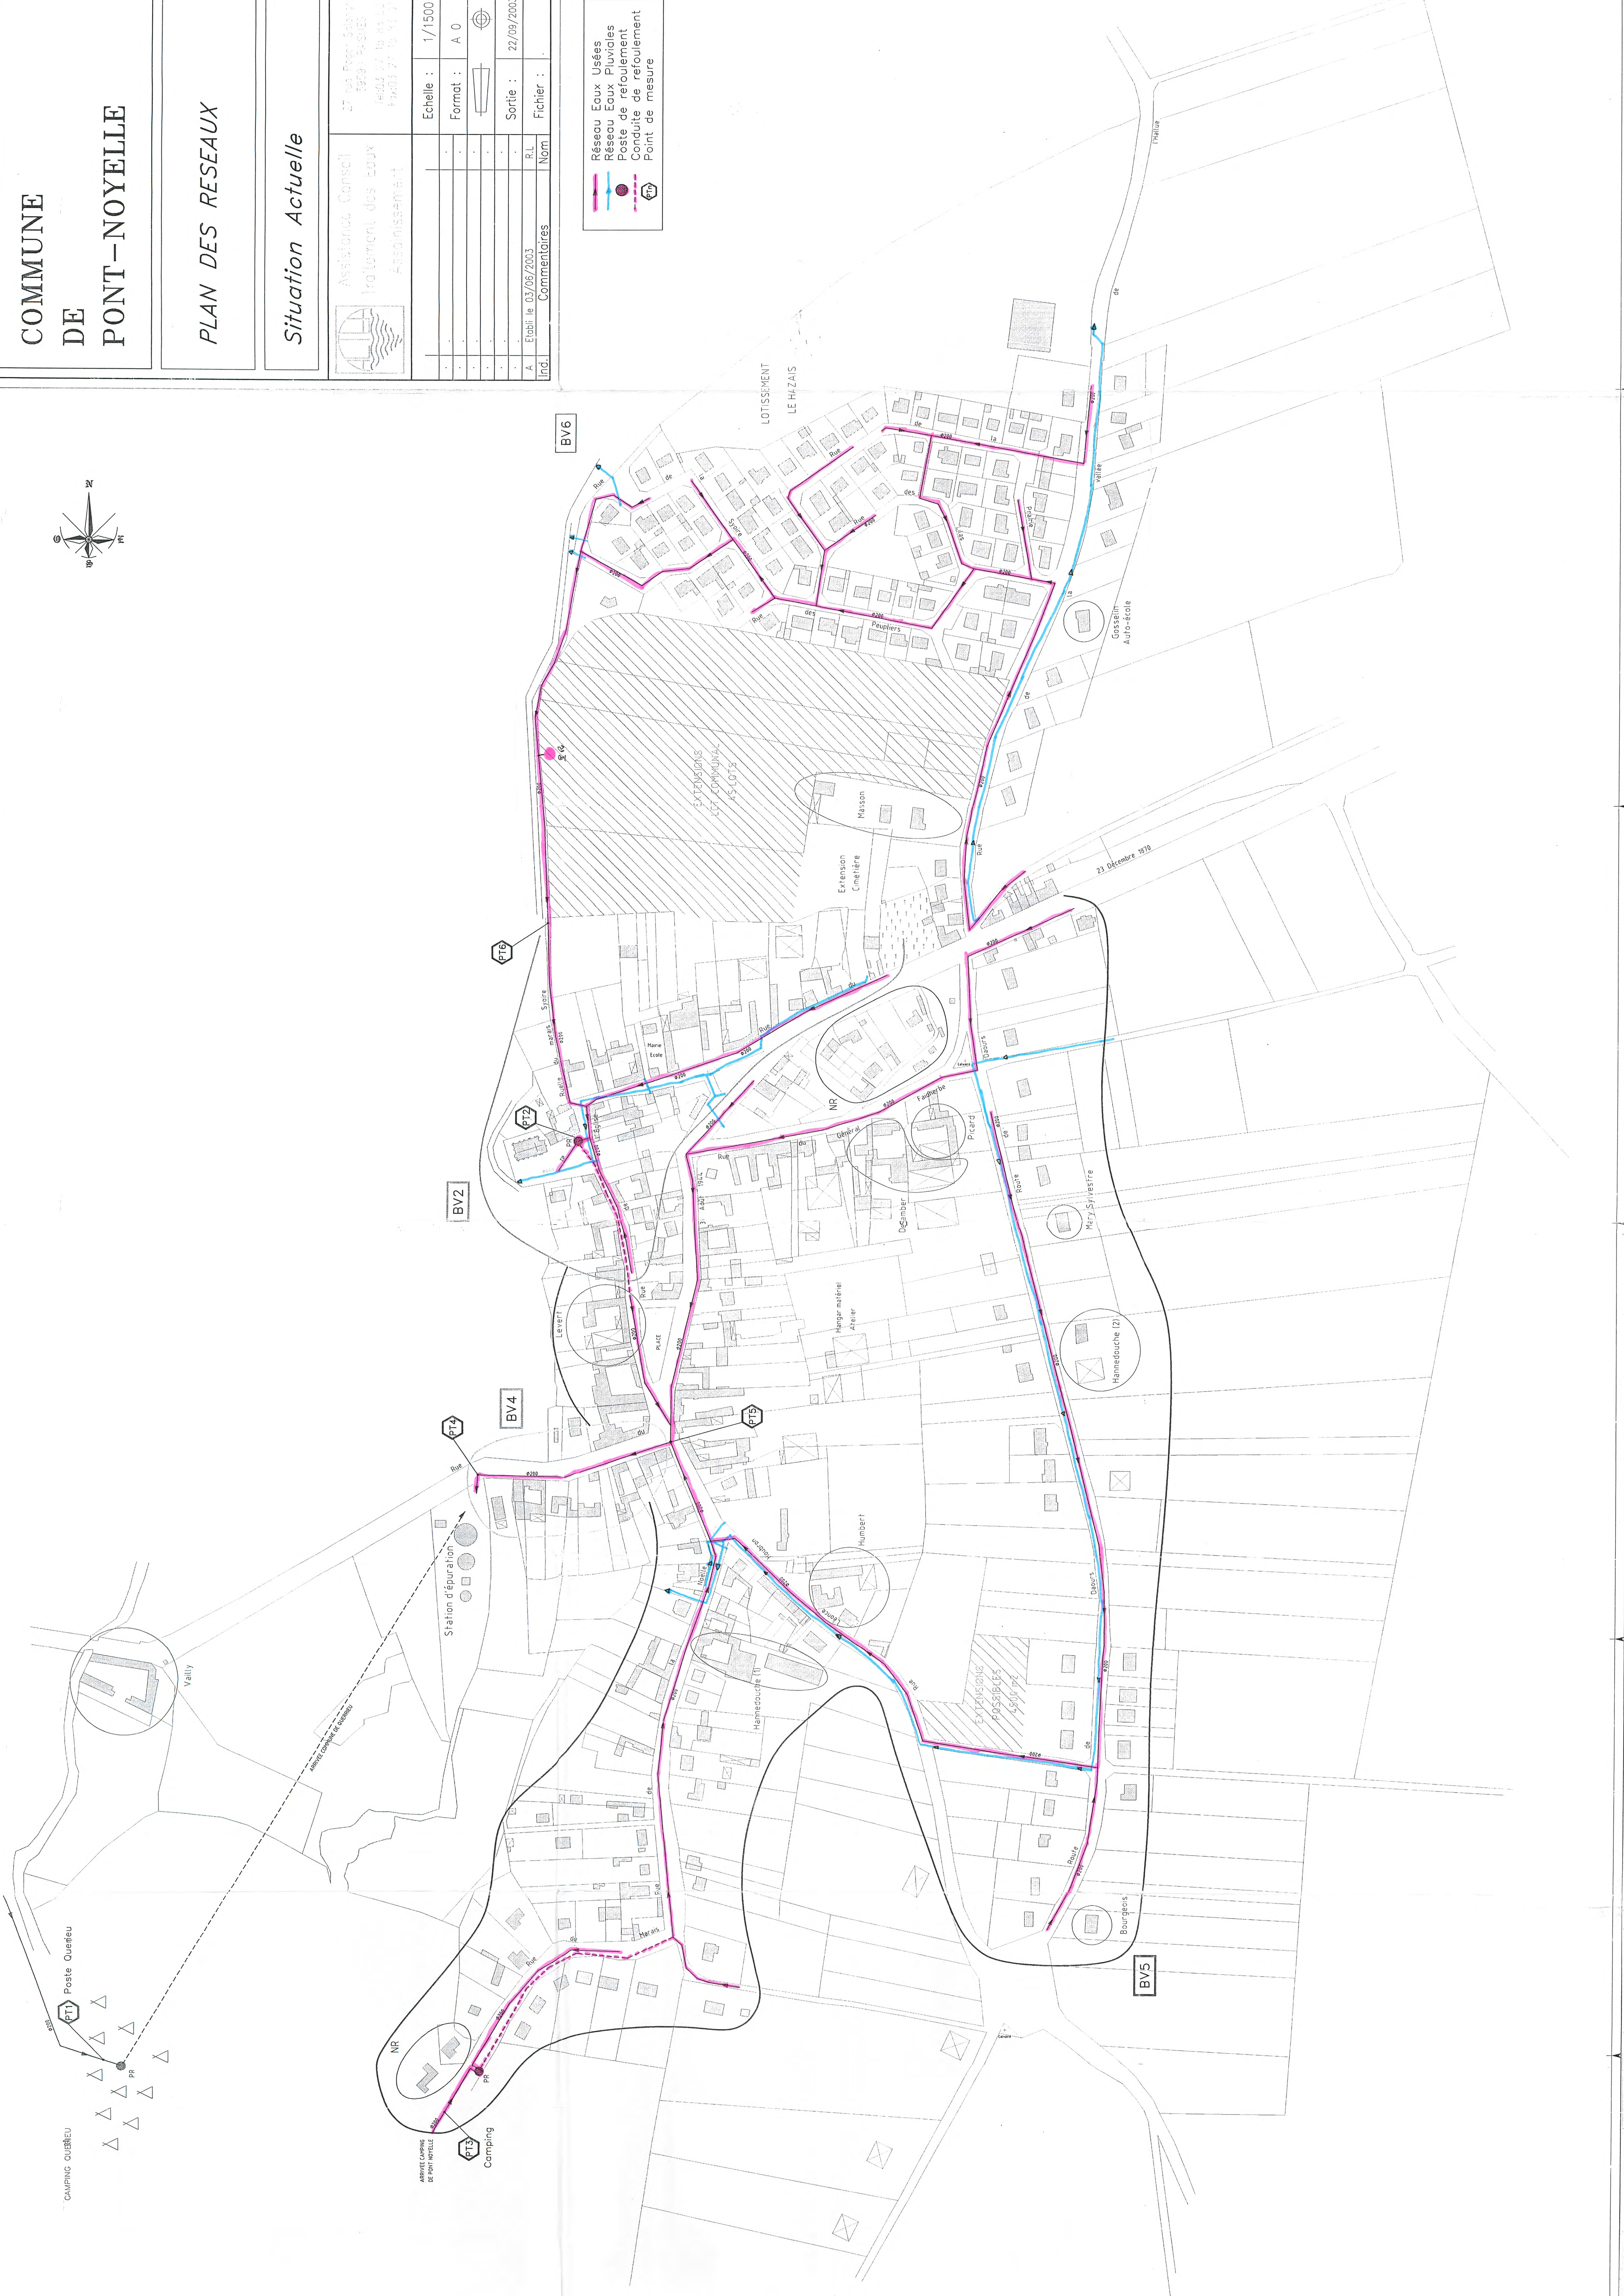

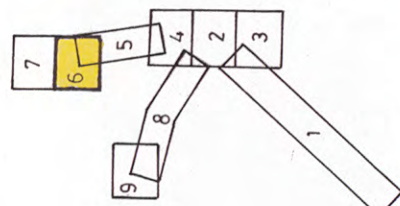


DIRECTION DÉPARTEMENTALE
DE L'AGRICULTURE DE LA SOMME

Echelle: 1/1000

N° DU DOSSIER:
N° DU PLAN: 6

CLASSEMENT:

5

RAINNEVILLE SUD



Derrière
Le Pré

Le Chemin d' Amiens

LÉGENDE

- REGARD ET CONDUITE D'EAUX USEES
- CONDUITE DE RECOULEMENT
- LONGUEUR LINEAIRE ENTRE TAMPONS
- BOITE Ø 0.30 ET CONDUITE DE BRANCHEMENT Ø 50
- NUMERO DE VOIRIE DU BRANCHEMENT
- SENS D'EGOUTEMENT
- DIAMETRE, NATURE ET ANNEE DE POSE DE LA CONDUITE ET ENTREPRISE
- NUMERO REPERE DU REGARD ET ALTITUDE TAMPON
- PROFONDEUR FIL D'EAU ET ALTITUDE DU RADIER } N.E.F. NORMAL

200 P.V.C. 1995 S2008
EL. 78 T. 184.4
-2.20 * R. 83.5

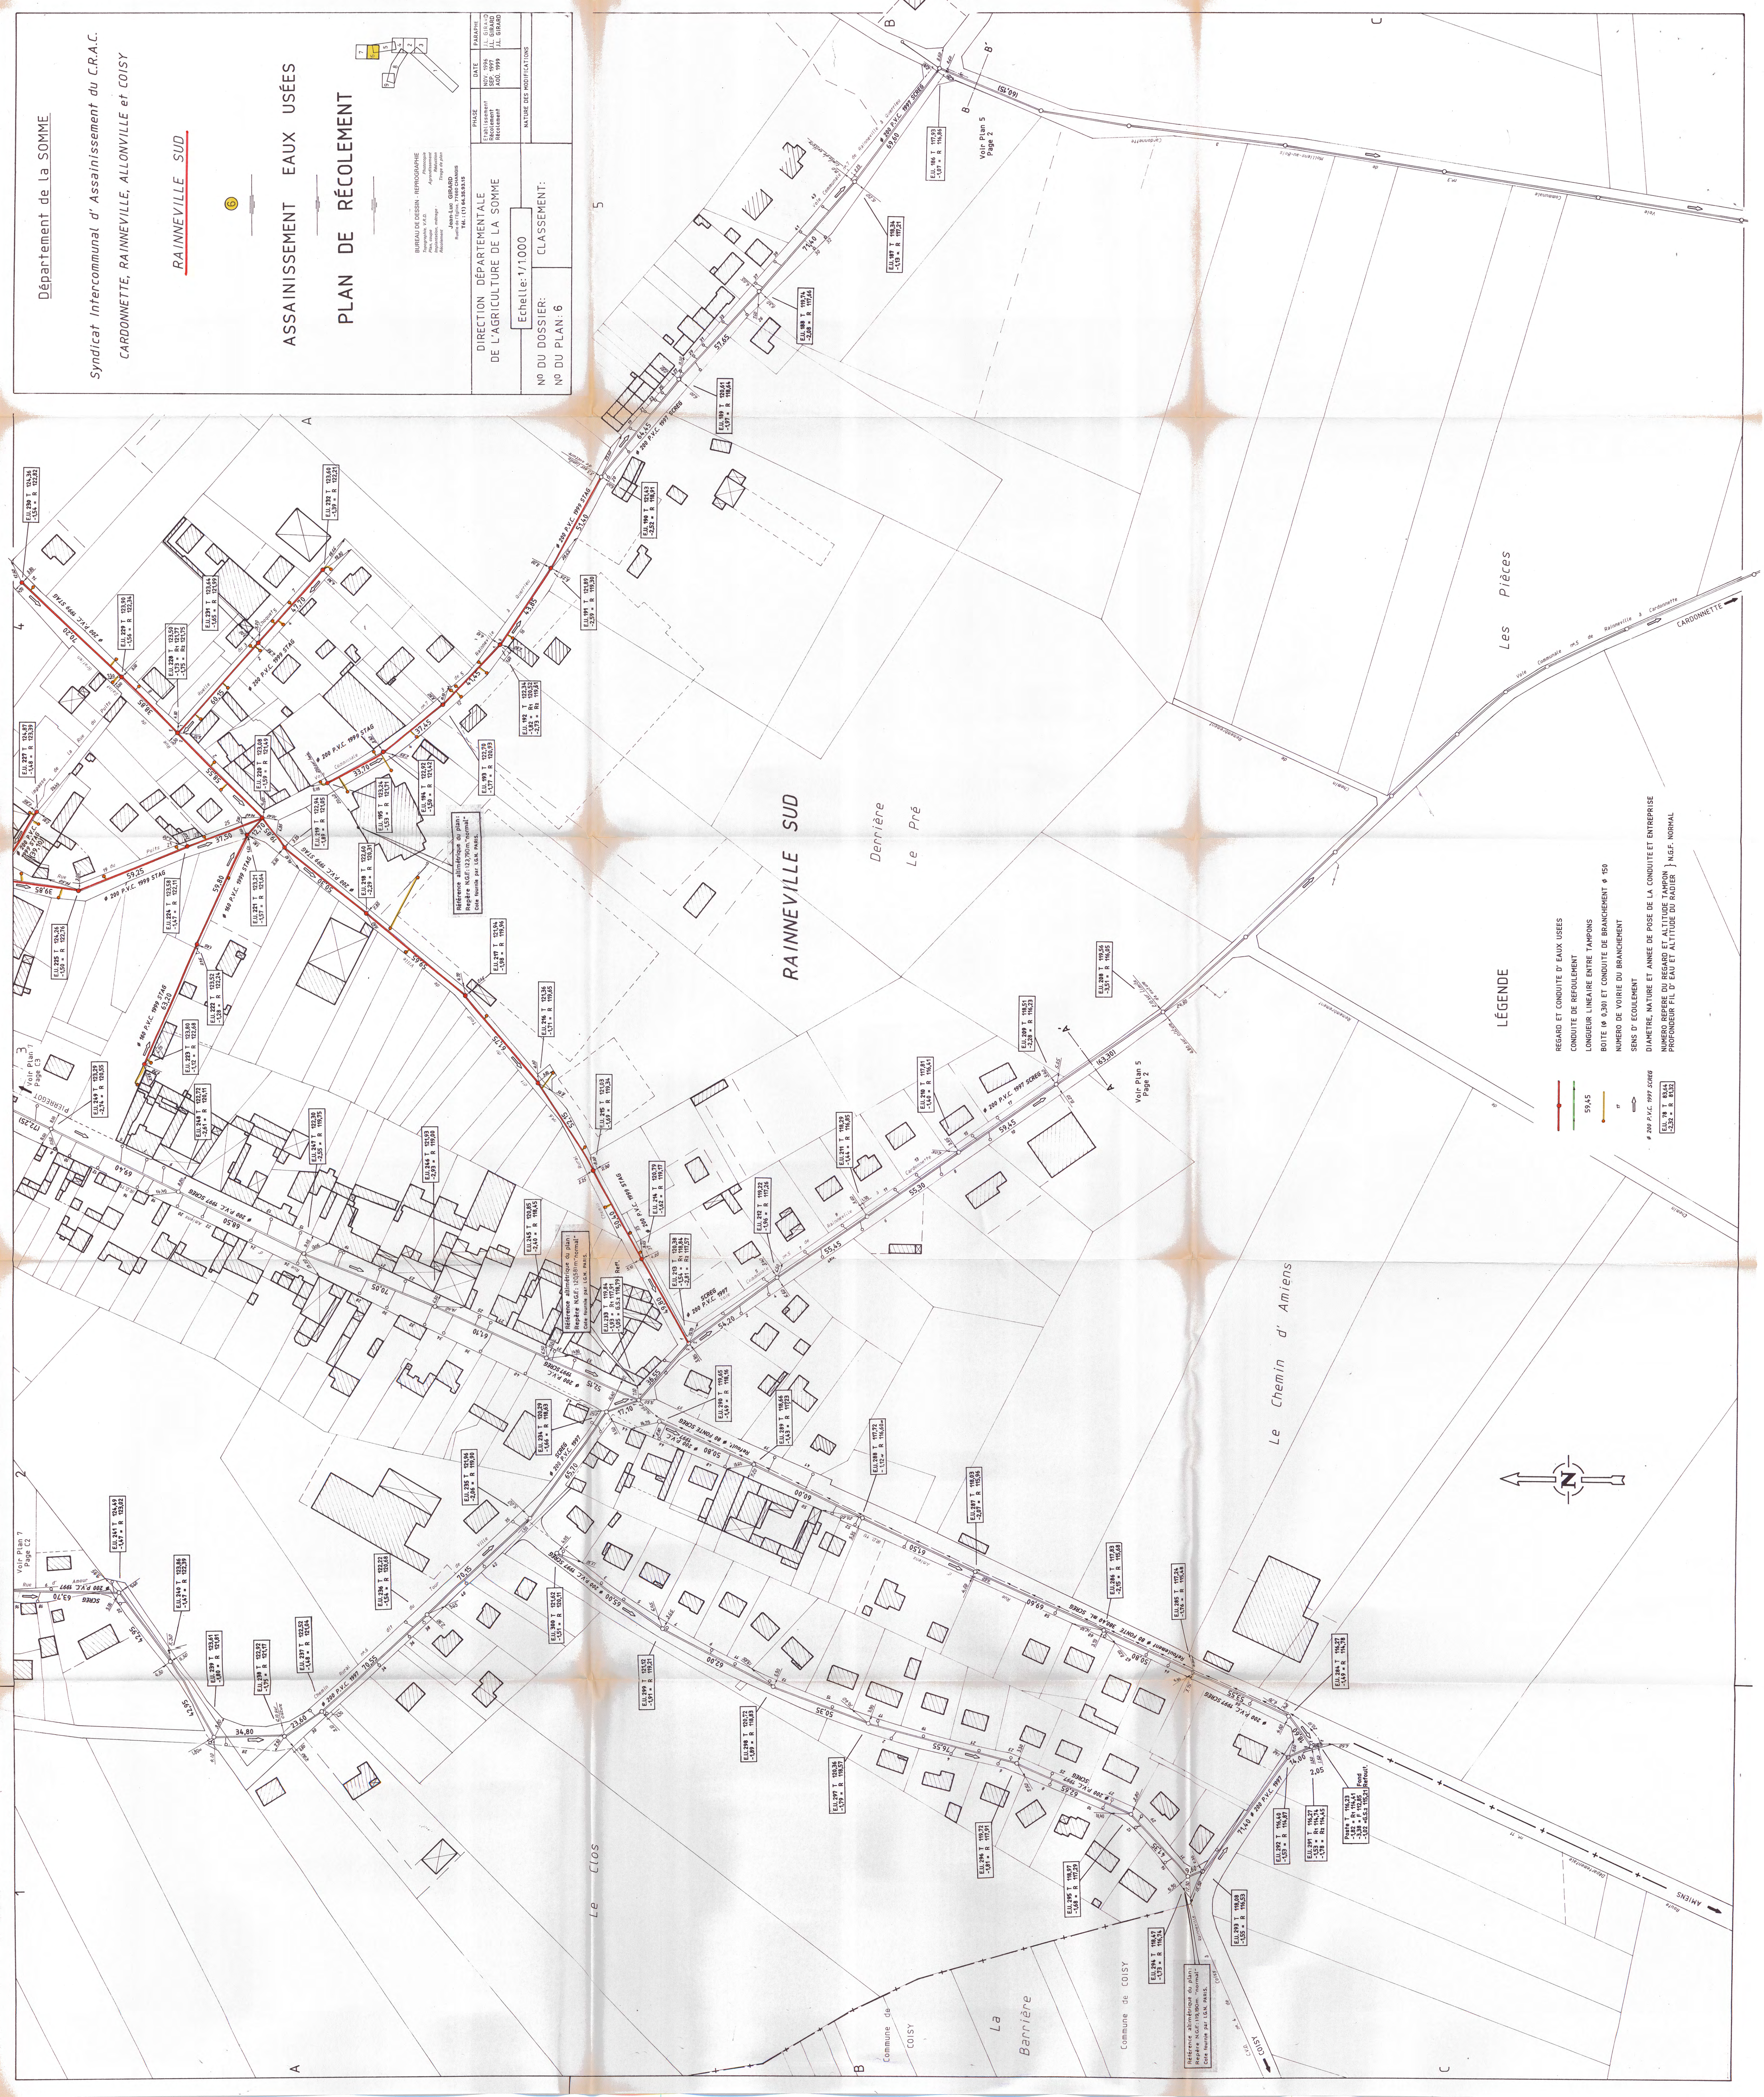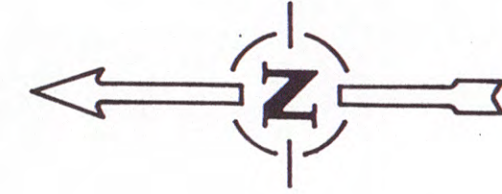















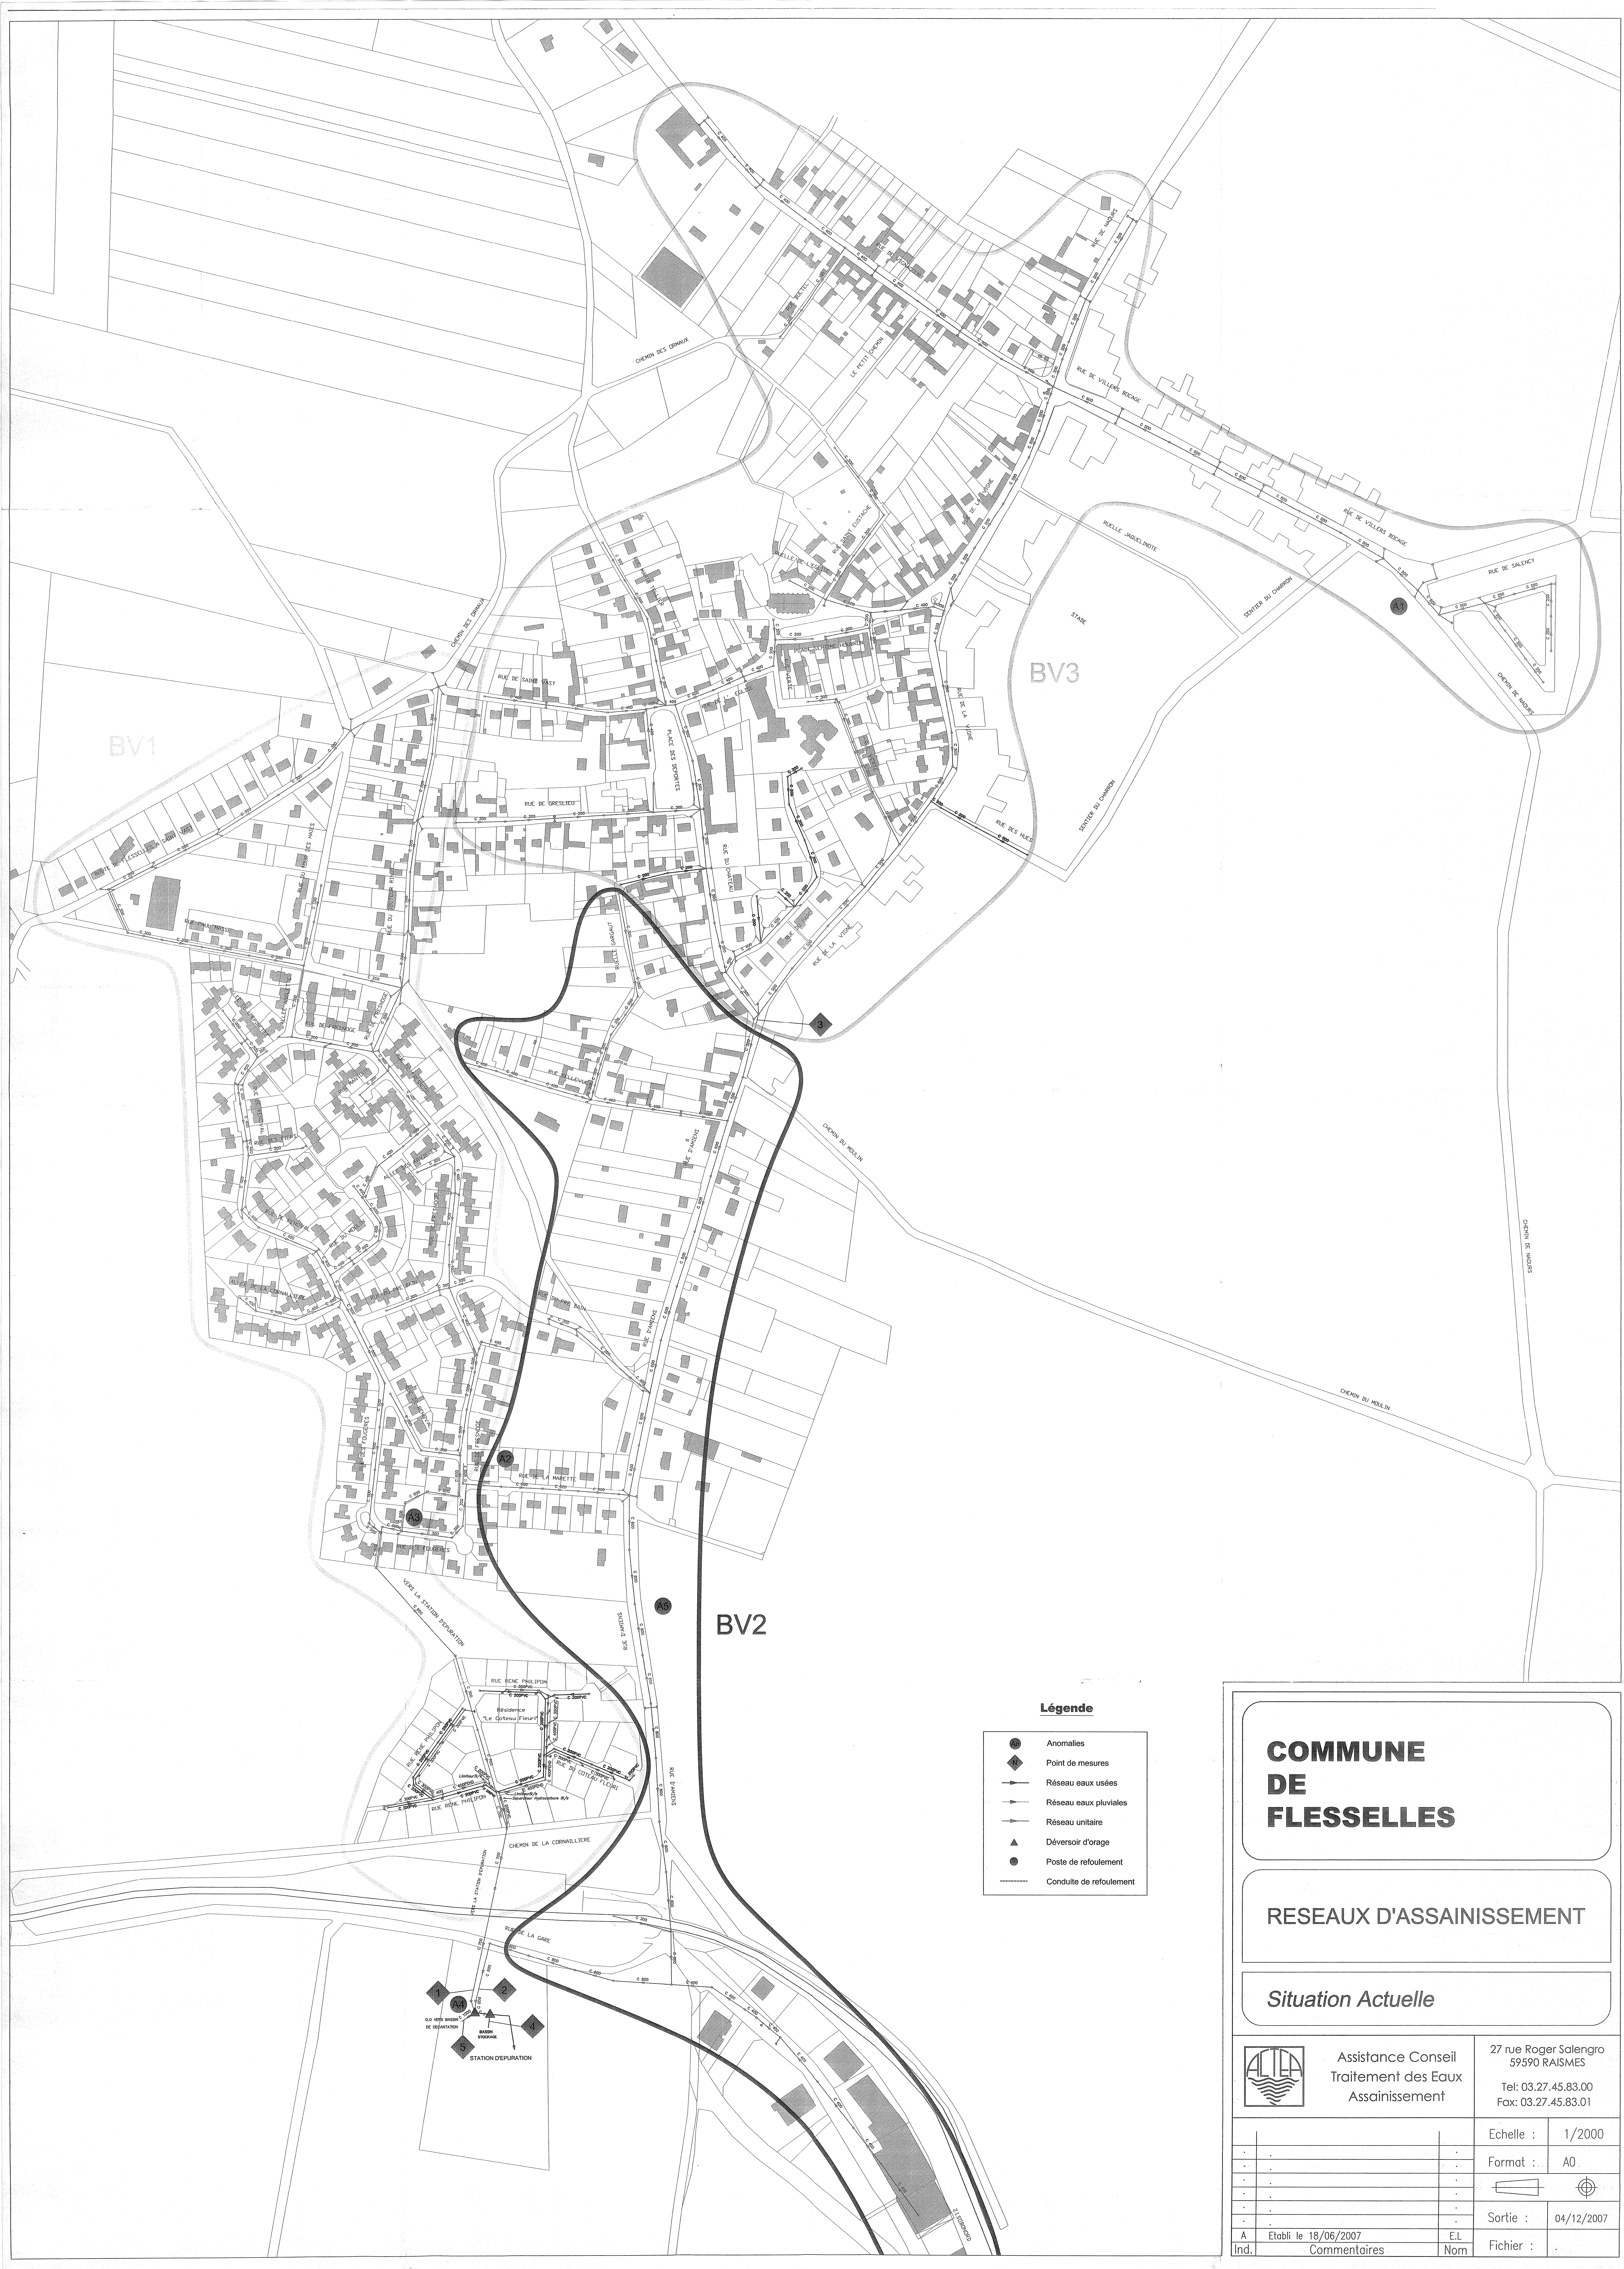

Légende

- Anomalies
- Point de mesures
- Réseau eaux usées
- Réseau eaux pluviales
- Réseau unitaire
- Déversoir d'orage
- Poste de refoulement
- Conduite de refoulement

**COMMUNE
DE
FLESSELLES**

RESEAUX D'ASSAINISSEMENT


Situation Actuelle



Assistance Conseil
Traitement des Eaux
Assainissement

27 rue Roger Salengro
59590 RAISMES
Tel: 03.27.45.83.00
Fax: 03.27.45.83.01

			Echelle :	1/2000
			Format :	A0
			Sortie :	04/12/2007
A	Etabli le 18/06/2007	E.L	Fichier :	
Ind.	Commentaires	Nom		

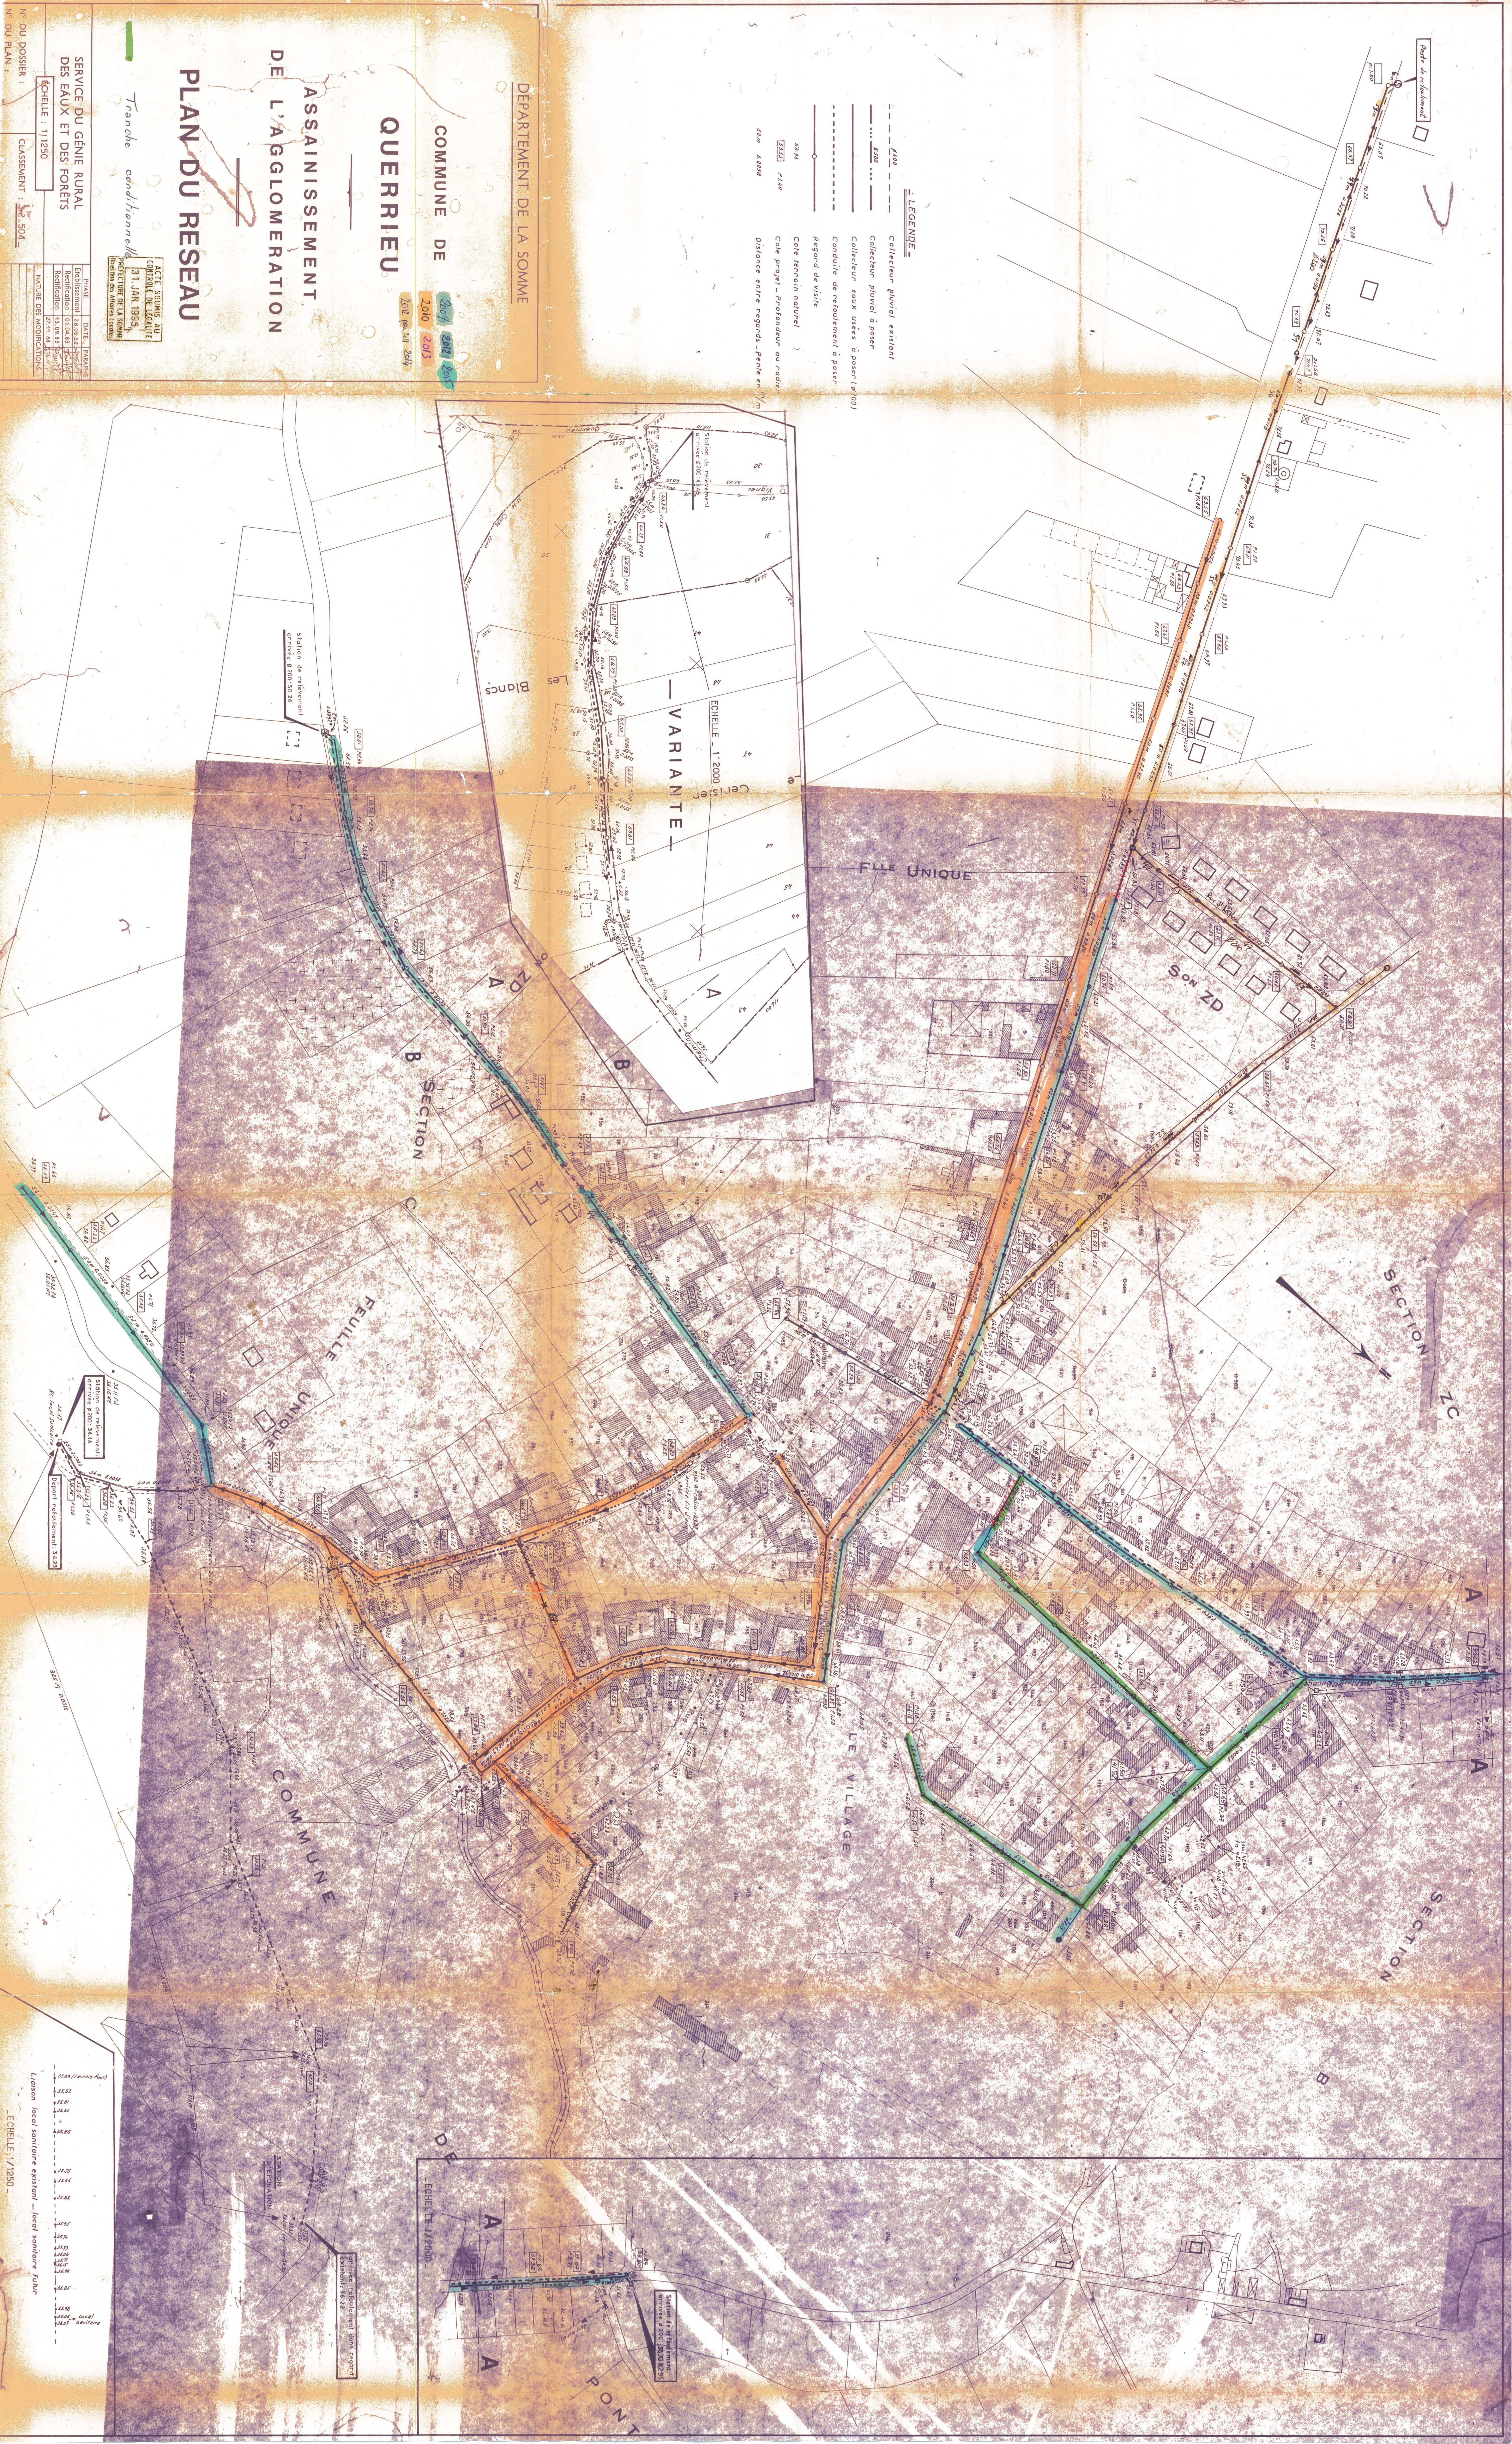

Service du Génie Rural
Des Eaux et Des Forêts
Echelle : 1/1250
Classement : 504


NATURE DES MODIFICATIONS :

Tranche cadastrale

DEPARTEMENT DE LA SOMME
COMMUNE DE
QUERRIEU

ASSAINISSEMENT
DE L'AGGLOMERATION

PLAN DU RESEAU














Syndicat Intercommunal d'Assainissement du C.R.A.C.
CARDONNETTE, RAINNEVILLE, ALLONVILLE et COISY

ASSAINISSEMENT EAUX USÉES

BUREAU DE DESSIN - REPROGRAPHIE
 Topographie, V.R.D.
 Plans, coupe
 Aggravation, entourage
 Photocollage
 Aquavivres
 Multicouche
 Tirage de plans

Jean-Luc GIRARD
 Rue de l'Église, 77460 CHANGIS
 Tél.: (1) 64.35.93.15

DIRECTION DÉPARTEMENTALE DE L'AGRICULTURE DE LA SOMME		Echelle: 1/1000		CLASSEMENT:	
N° DU DOSSIER:		N° DU PLAN: 7			
PHASE	DATE	NATURE DES MODIFICATIONS			
Recensement	SEP. 1997				
Recensement	AOL. 1999				
		J.L. GIRARD			

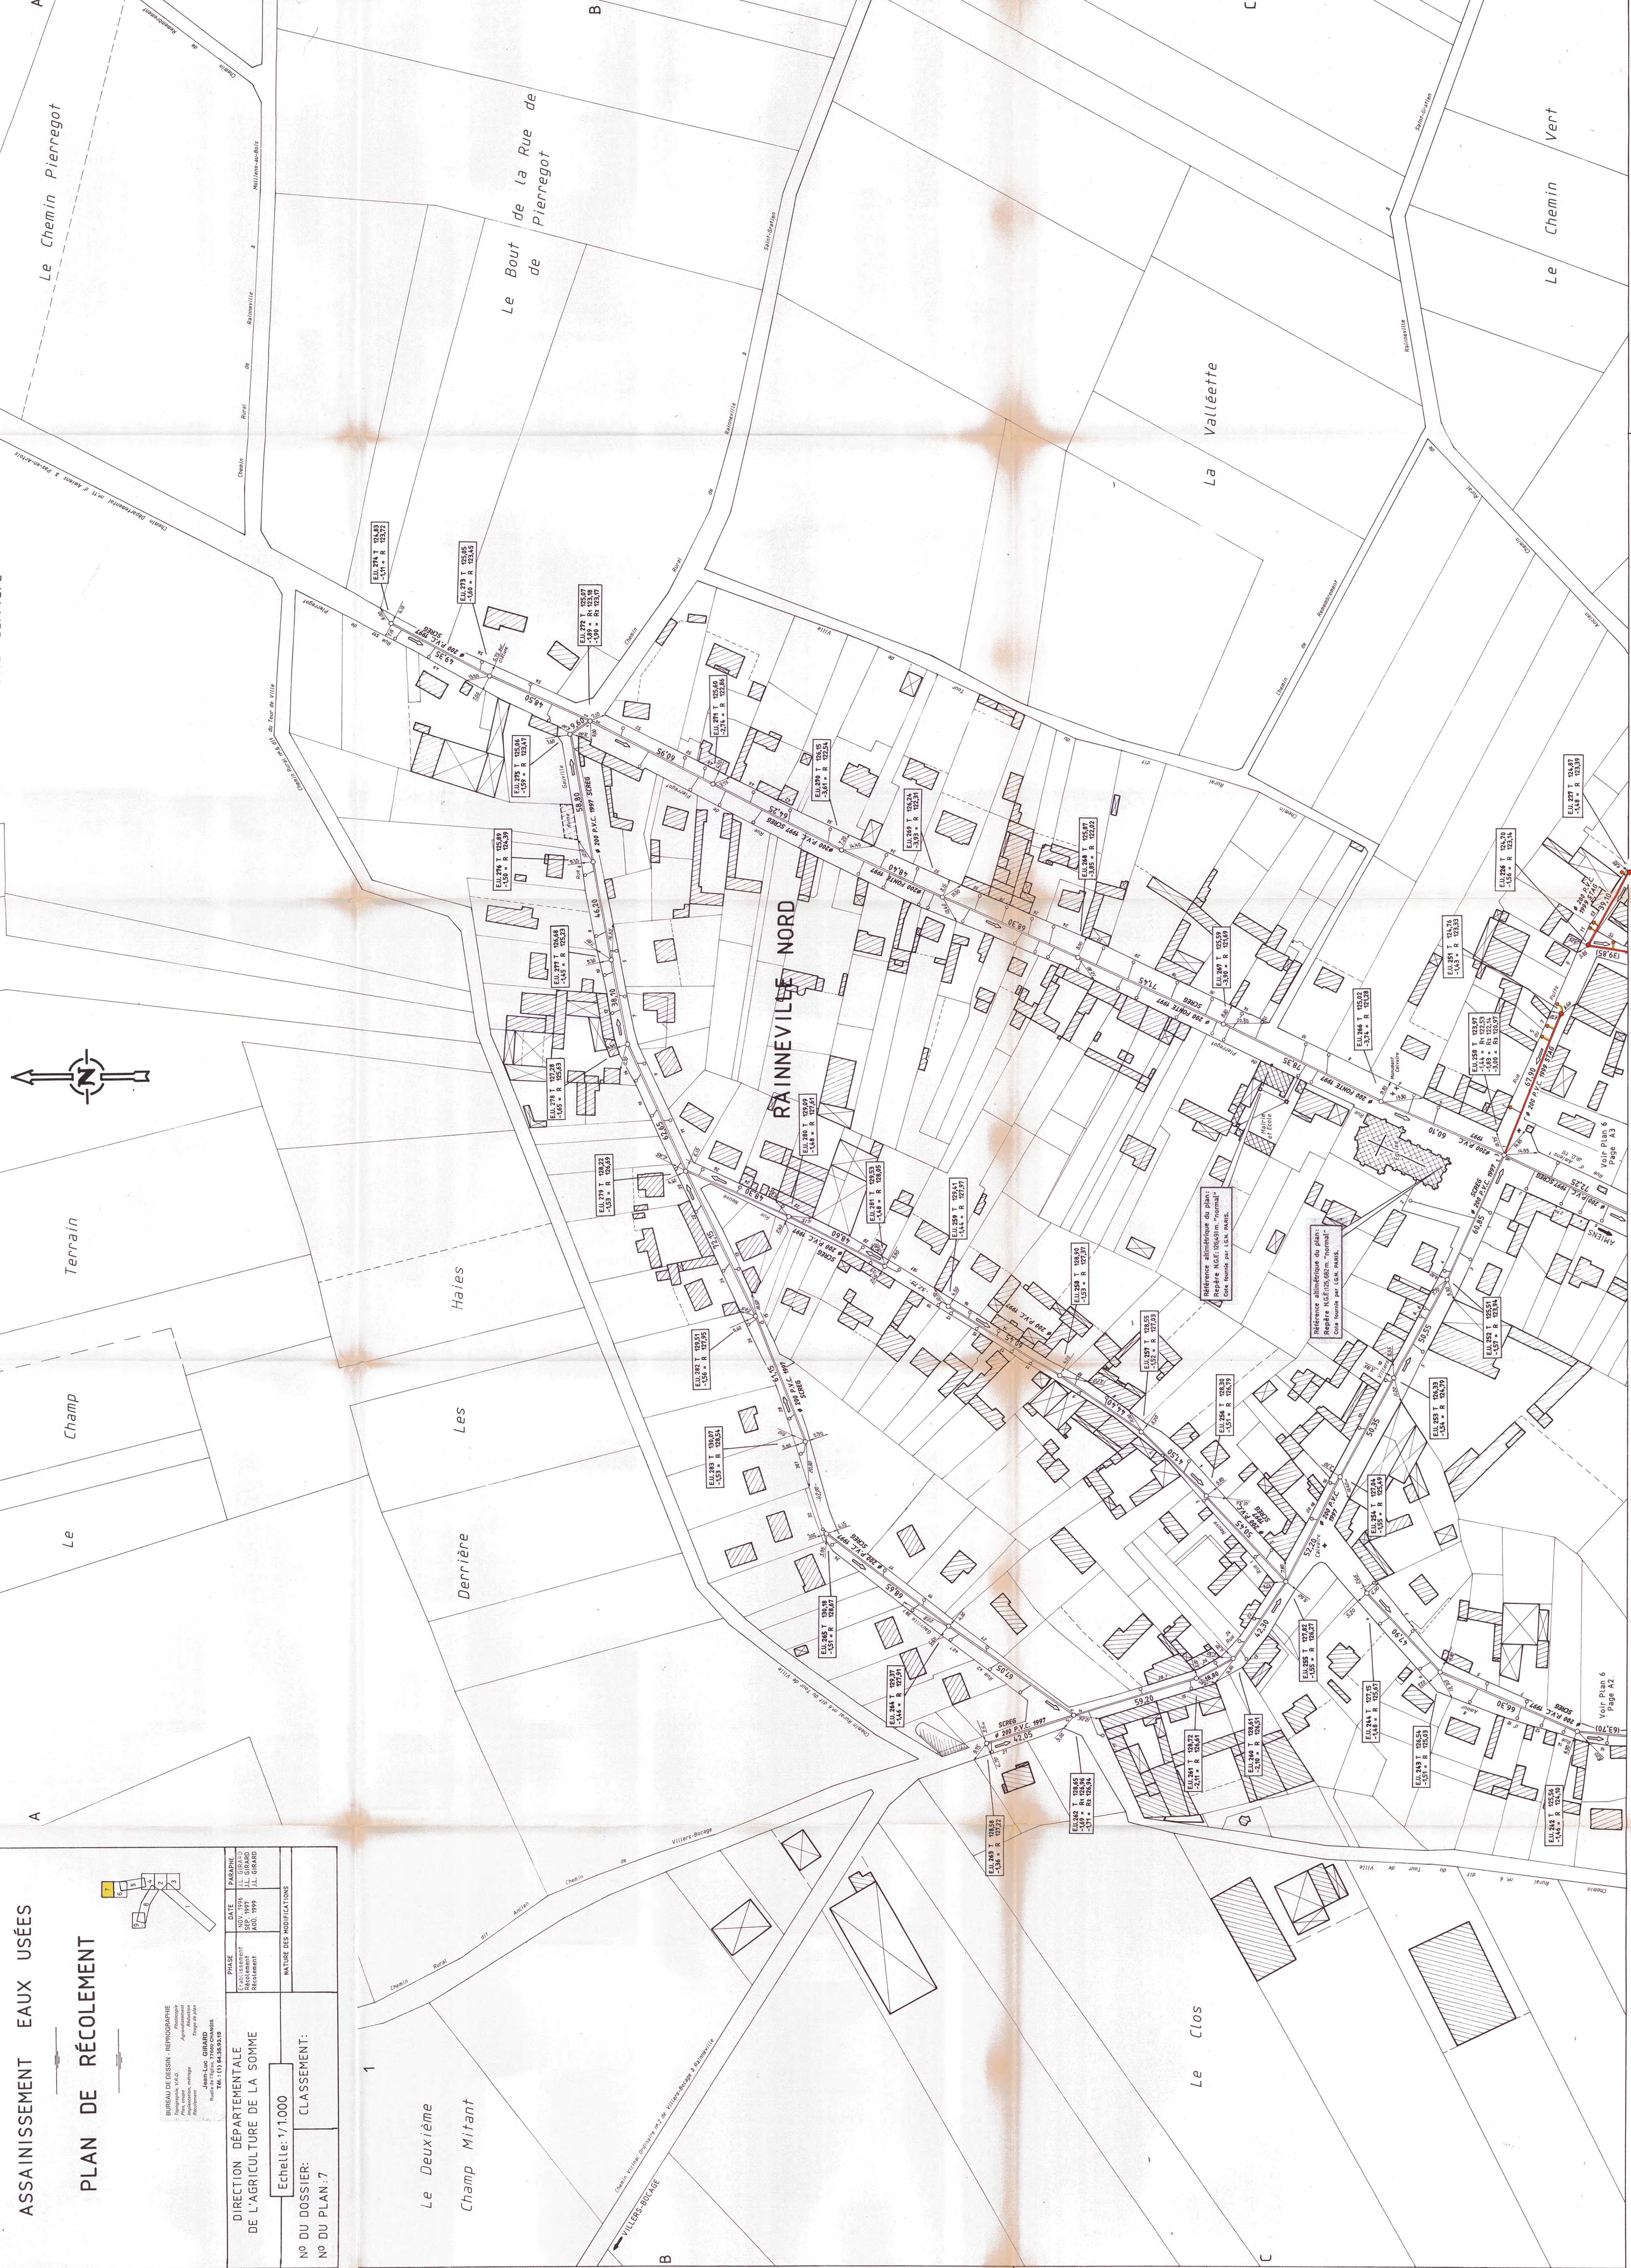

CE DOCUMENT EST LA PROPRIÉTÉ DU GROUPE EIFFAGE. IL NE PEUT ÊTRE REPRODUIT OU COMMUNIQUÉ SANS SON AUTORISATION.

Chemin de Val Maison

Rue d'Arras

ue d'Artras

Maître d'ouvrage
COMMUNE DE RUBEMPRE

Réalisation des Réseaux d'Assainissement 2ème tranche

PLAN DE RECOLEMENT (2)

Rue Pierre Poiré
Rue Notre Dame
Rue Mirvaux
Maître d'oeuvre



9, Rue Hippolyte Devaux
80300 ALBERT
Tél: 03.22.84.00.19
Fax: 03.22.75.43.79

Email: afourier@bvr-ingenierie.fr

EXECUTION DES TRAVAUX : Septembre-Octobre-Novembre 2010

W:\assain\trac_1362\ANNEE_2010\boiteaux\rubempre_01.12.10.DWG

02	13.12.10	PLAN DE RECOLEMENT PLANCHE N°2
01	01.12.10	PLAN DE RECOLEMENT PLANCHE N°2
Plan N°	Date :	OBSERVATIONS
Echelle : 1:500	Michel Devaux@eiffage.com 06.95.30.90.93	RUBEMPRE Assainissement.dwg Préparé par : Mr. DEHAENE Vérifié par : Mr. BOITTEUX



Parc d'Activités des Hauts du Val de Nièvre
Allée de la Haute Borne
80420 FLIXECOURT
Tél : 03 22 51 67 29 - Fax : 03 22 51 35 07

CE DOCUMENT EST LA PROPRIÉTÉ DU GROUPE EIFFAGE. IL NE PEUT ÊTRE REPRODUIT OU COMMUNIQUÉ SANS SON AUTORISATION

LEGENDE

- Boucle de Branchement EU
- Ø150 PVC CRB EU
- Nouveau regard de vaine Ø1000 Tampon Foré
- Ø200 Grés EU
- Refoulement Pu 875 sur 237.16m
- Regard de vaine existant (Distingue l'axe technique)
- Chambres à Vannes Ø705
- Regard Ø705
- Ø150 PVC CRB EU
- Tampour Roulé
- Regard de vaine
- Tampour Roulé
- Boucle de branchement
- Linéaire Branchement grés
- Linéaire Branchement PVC
- Ø200 Grés EU 12.24m 0.25% - Pente & Linéaire Réseau Principal
- Ø150 PVC CRB EU 13.44m 0.25% - Pente & Linéaire Branchement PVC

RUE PIERRE POIRE

Rue Pierre Poiré

Rue Notre Dame

Rue Notre Dame

RD.11

Rue MIRVAUX

COMMUNE DE RUBEMPRE

PLAN DE RECOLEMENT (3)

Rue de la Bigaude
Voie interne N°2



Email: afournier@verdi-ingenerie.fr



CE DOCUMENT EST LA PROPRIETE DU GROUPE EIFFAGE. IL NE PEUT ETRE REPRODUIT OU COMMUNIQUE SANS SON AUTORISATION

Maître d'ouvrage

COMMUNE DE RUBEMPRE

Réalisation des Réseaux d'Assainissement 2ème tranche

PLAN DE RECOLEMENT (4)


Rue derrière la Tour

Voie interne du lotissement

Voie interne N°2

Maître d'oeuvre

9, Rue Hippolyte Deraux
80300 ALBERT
Tél: 03.22.64.00.19
Fax: 03.22.75.45.79
Email:atfourmier@verdi-ingenierie.fr

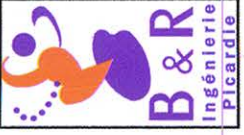



02

13.12.10

PLAN DE RECOLEMENT PLANCHE N°3

01

01.12.10

PLAN DE RECOLEMENT PLANCHE N°3

Echelle: 1/500

03301

RUBEMPRE Assainissement.dwg

Préparé par
M. DEBOUJARD

Vérifié par
M. BOTTIEUX Eric



Eiffage
Travaux Publics
Nord
Agence Somme



Parc d'Activités des Hauts du Val de Nièvre
Allée de la Haute Borne
80420 FLIXECOURT
Tel : 03 22 51 67 29 - Fax : 03 22 51 35 07

