Département des Ardennes

COMMUNE DE LONGWE Village	Numéro de plan LON03
Réseau d'eau potable	Déssiné le 21/09/2020

PLAN DE RECOLEMENT

RESEAU D'EAU POTABLE

Syndicat d'eau et d'assainissement
du Sud Est des Ardennes
2 Hameau de Landèves - 08400 BALLAY
Tél : 03 24 71 61 91 - Fax : 03 24 71 97 00

Légende

Canalisations :

type : Adduction (refoulement) — Distribution (gravitaire)

nature : Fonte — P.E. — P.V.C. — Amiante ciment

Branchements :

P.E./P.V.C. — Plomb — Indéterminé — Robinet et prise en charge sous bouche à clé — Gaine électrique

Robinetterie :

Vanne de section — Vanne de vidange — Vanne de décharge — Ventouse — Limiteur de pression amont — Limiteur de pression aval — Borne fontaine — Regard composite — Bouche incendie — Poteau incendie — Réserve incendie — Bouche de lavage — Borne de puisage — Compteur général — Compteur abonné — Regard béton

V12	Repérage des ouvrages hydrauliques
PI2	Repérage des poteaux incendies
BI5	Repérage des bouches incendies
1307 MON140	Repérage des branchements

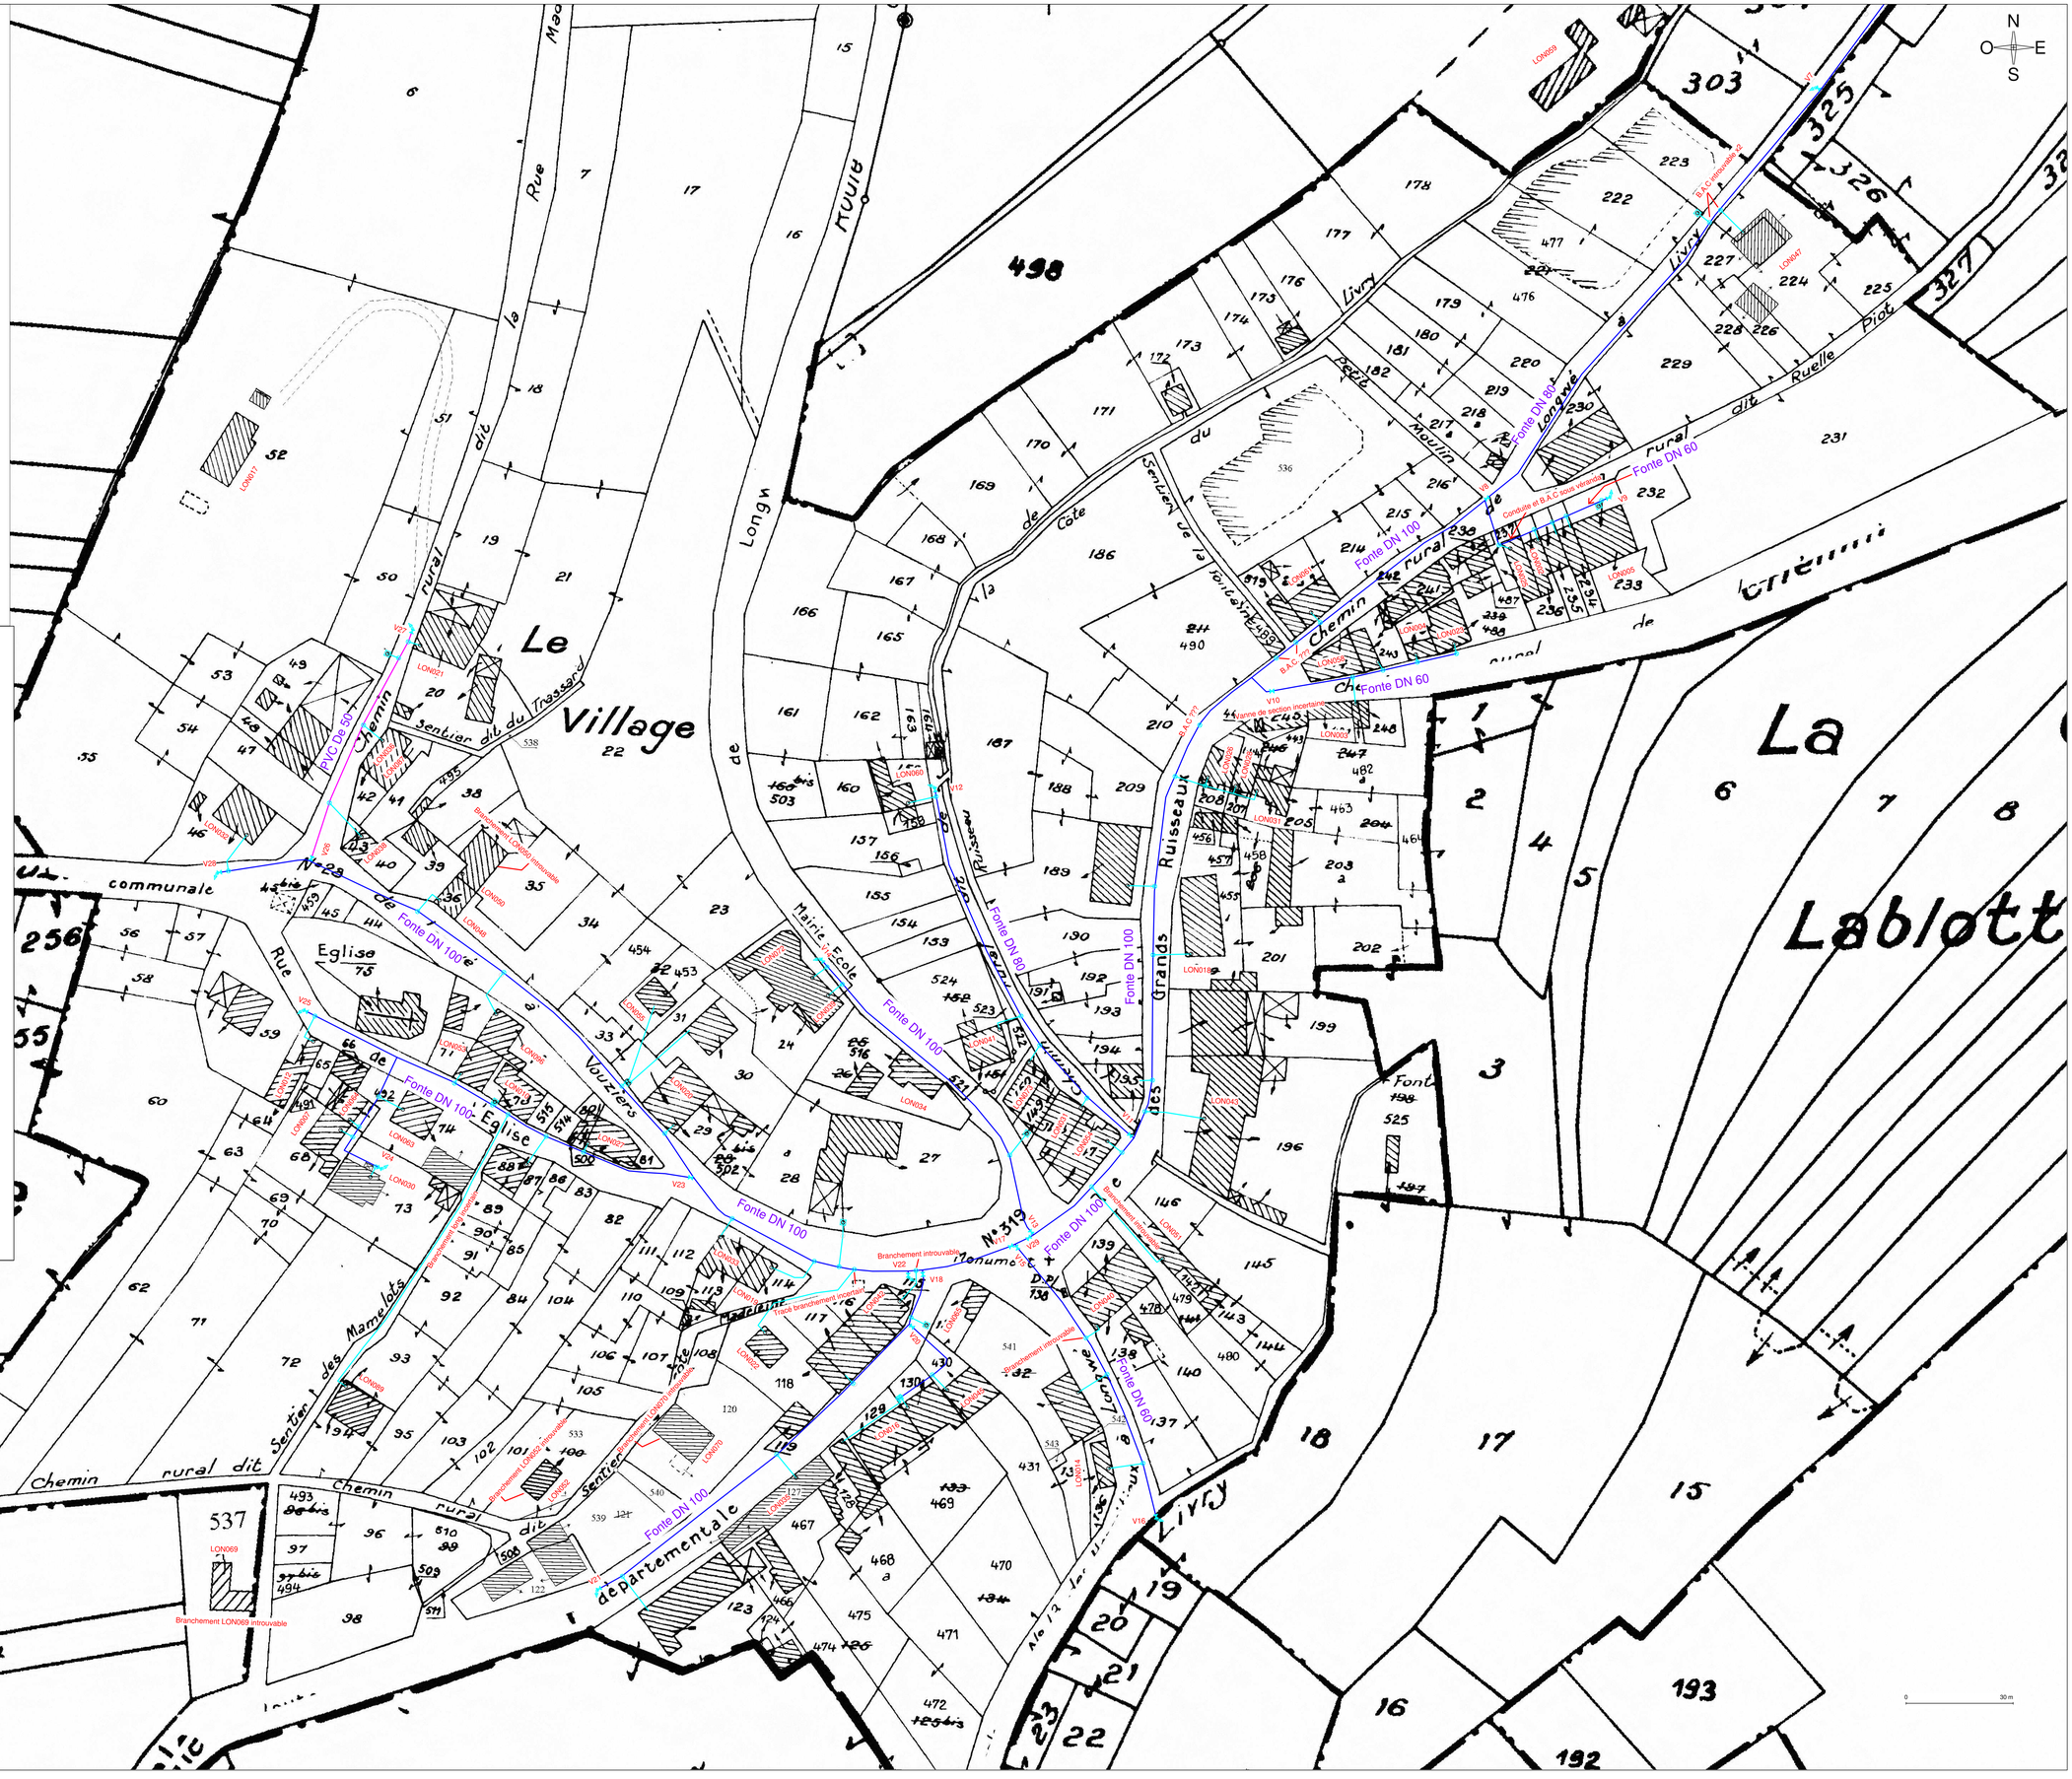
N
O
E
S
Le Village
La Lablott
Rue de la Mairie
Chemin rural dit du Tassard
Sentier dit du Tassard
Rue communale de l'Eglise
Eglise
Rue des Vouziers
Mairie Ecole
Chemin rural dit de la Côte
Sentier de la Fontaine
Chemin rural dit Sentier des Mamelots
Chemin rural dit Sentier de la Fontaine
Chemin rural dit de la Longwe
Chemin rural dit de Livry
Chemin rural dit Ruelle Piot
Chemin rural dit Moulin
Ruisseaux des Grands
