

Département des Ardennes

SIAEP DES
GRANDS AULNOIS
BRIEULLES SUR BAR
(interco Brioules Verrière)
(partie 3)

Numéro de plan
BRI08


Réseau
d'eau potable

Dessiné le 03/10/18

PLAN DE RECOLEMENT

RESEAU D'EAU POTABLE

Syndicat d'eau et d'assainissement
du Sud Est des Ardennes
2 Hameau de Landèves - 08400 BALLAY
Tél : 03 24 71 61 91 - Fax : 03 24 71 97 00

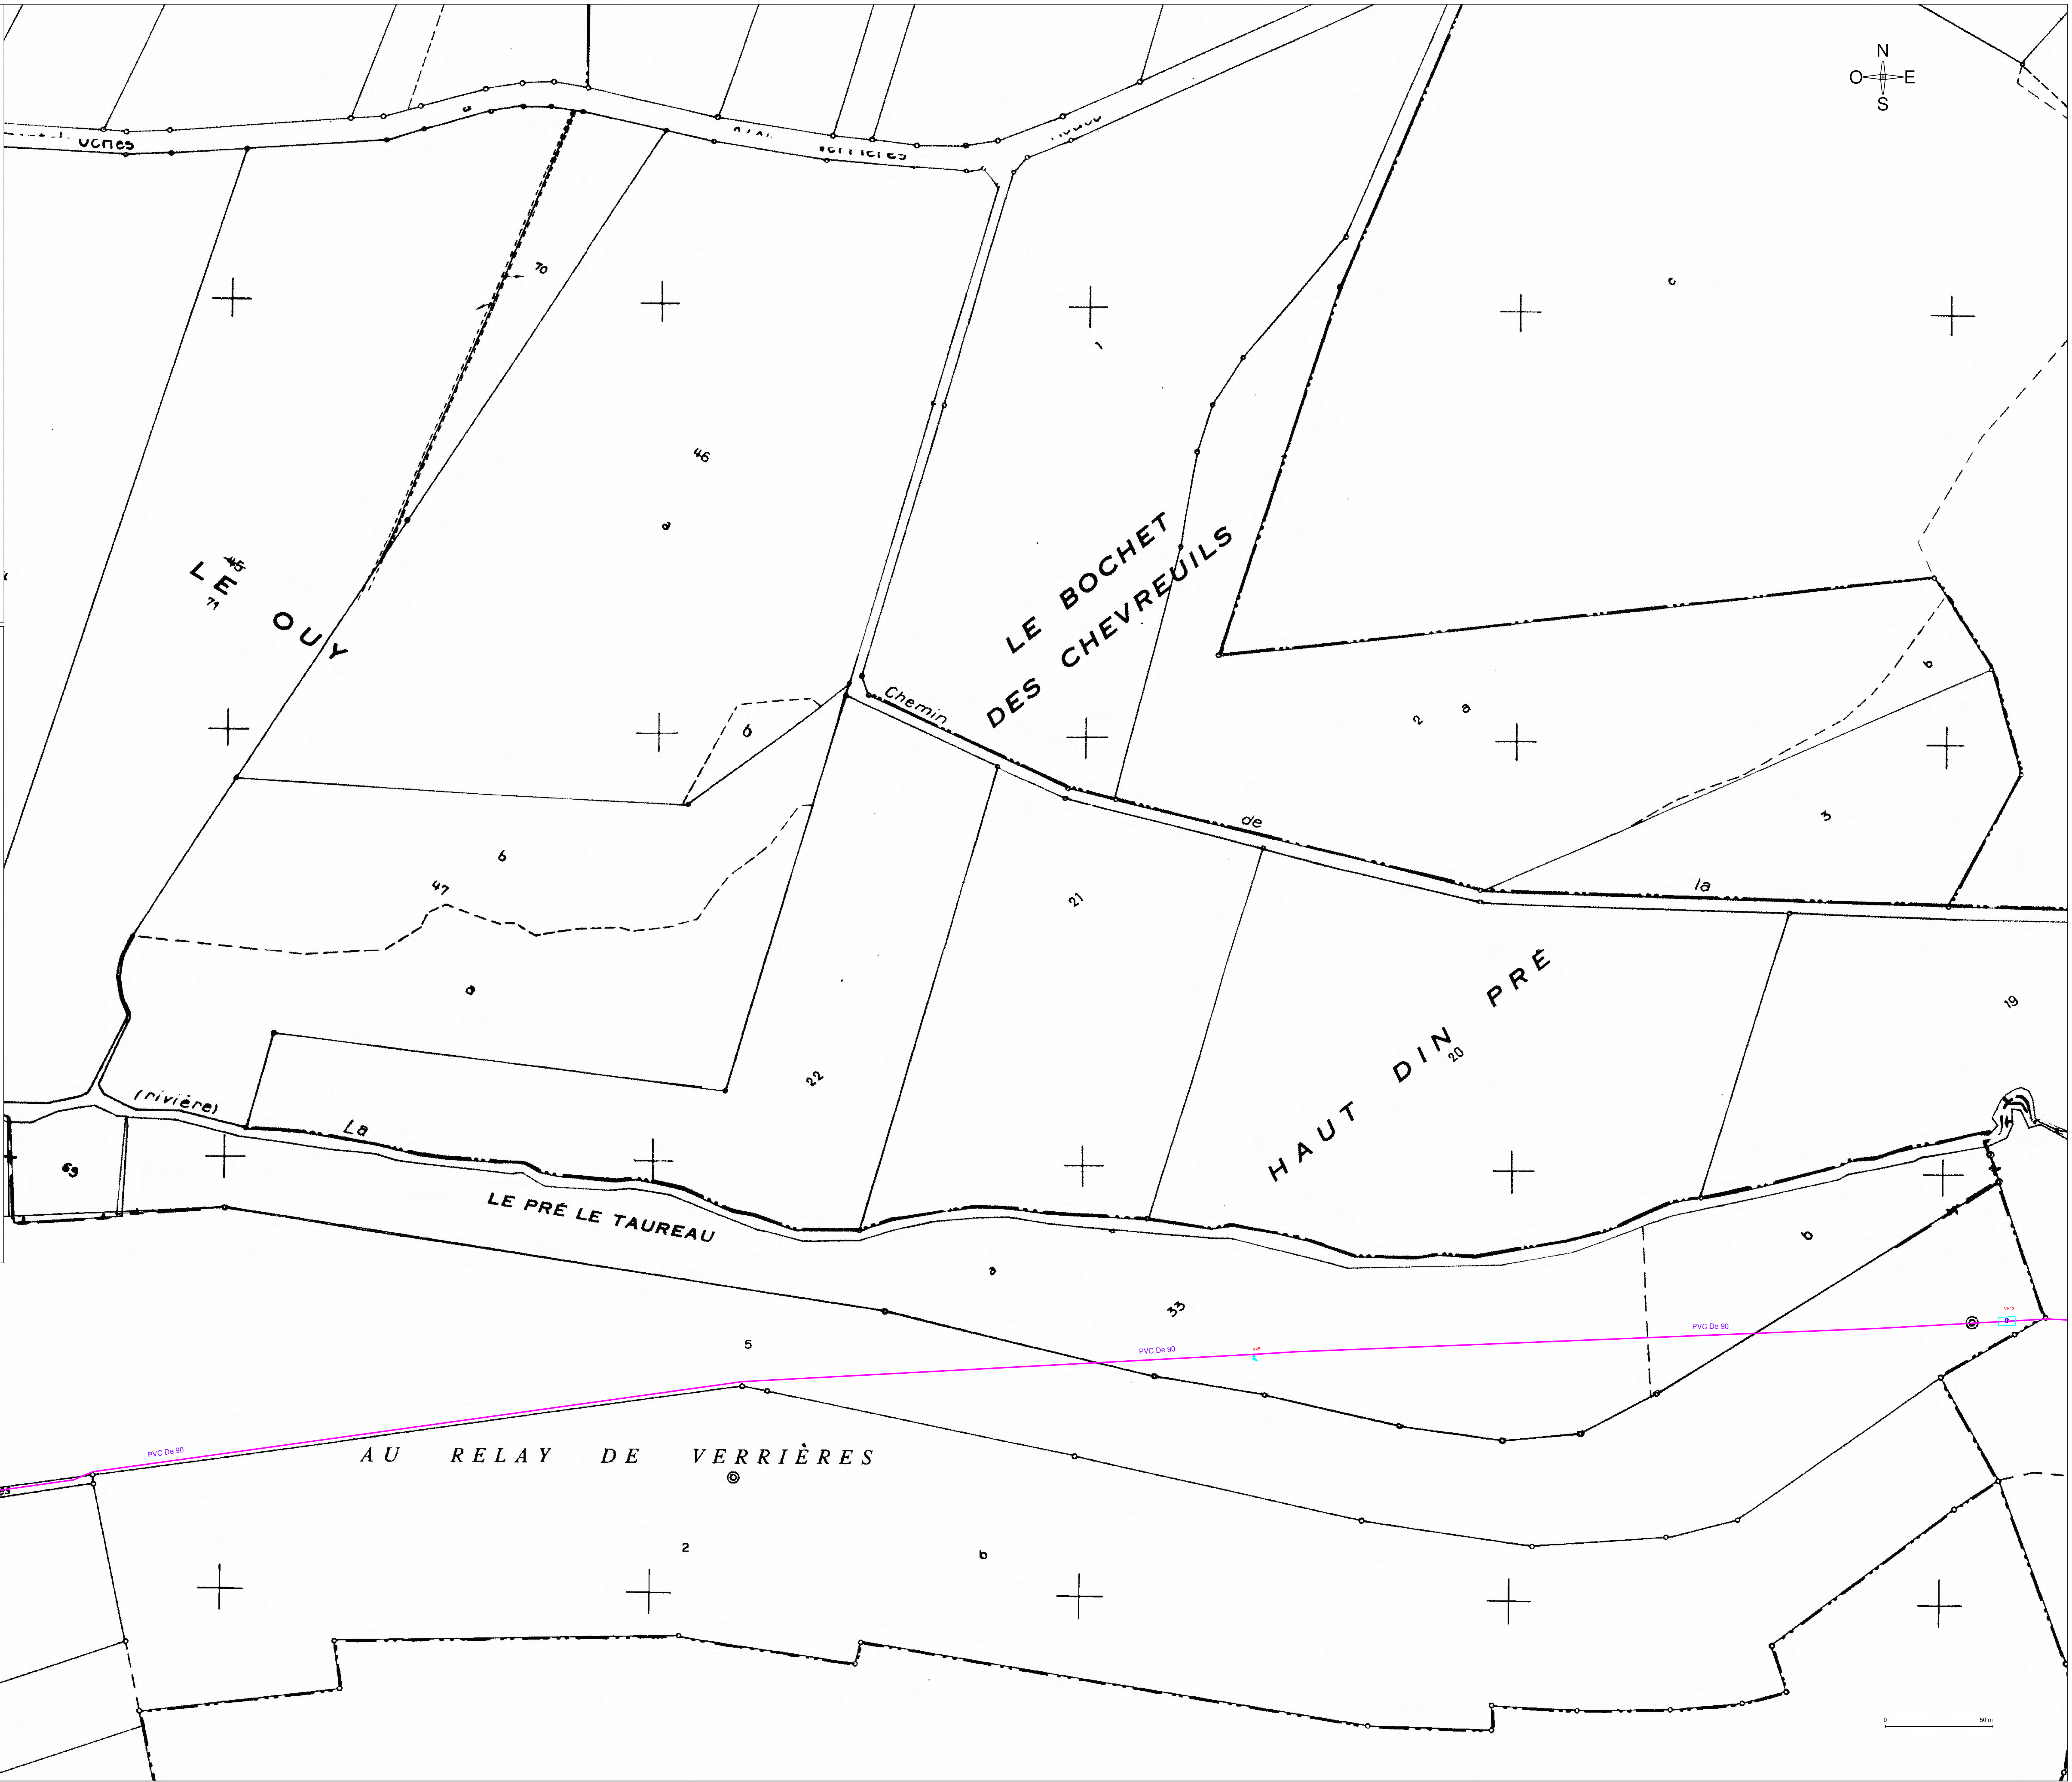

Légende

Canalisations :

type :

--- Adduction (refoulement)

— Distribution (gravitaire)

nature :

--- Fonte

--- P.E.

--- P.V.C.

--- Amiante ciment

Branchements :

--- PE/P.V.C.

--- Plomb

--- Indéterminé

⊗ Robinet de prise en charge sous bouches à clé

--- Gaine électrique

Robinetterie :

⊗ Vanne de section

⊗ Vanne de vidange

⊗ Vanne de décharge

⊗ Ventouse

⊗ Limiteur de pression amont

⊗ Limiteur de pression aval

⊗ Borne fontaine

⊗ Regard composite

▲ Bouche incendie

⊗ Poteau incendie

○ Réserve incendie

▲ Bouche de lavage

○ Borne de puisage

○ Compteur général

○ Compteur abonné

□ Regard béton

V12

Repérage des ouvrages hydrauliques

PI2

Repérage des poteaux incendies

BI5

Repérage des bouches incendies

1307

Repérage des branchements

MON140

Repérage des branchements