

Département des Ardennes

SIAEP DU SUD OUEST
(Saint Marie village)

Numéro de plan
SMA01

Dessiné le 07/08/19


Réseau
d'eau potable

PLAN DE RECOLEMENT

RESEAU D'EAU POTABLE

SSE

Syndicat d'eau et d'assainissement
du Sud Est des Ardennes
2 Hameau de Landèves - 08400 BALLAY
Tél : 03 24 71 61 91 - Fax : 03 24 71 97 00

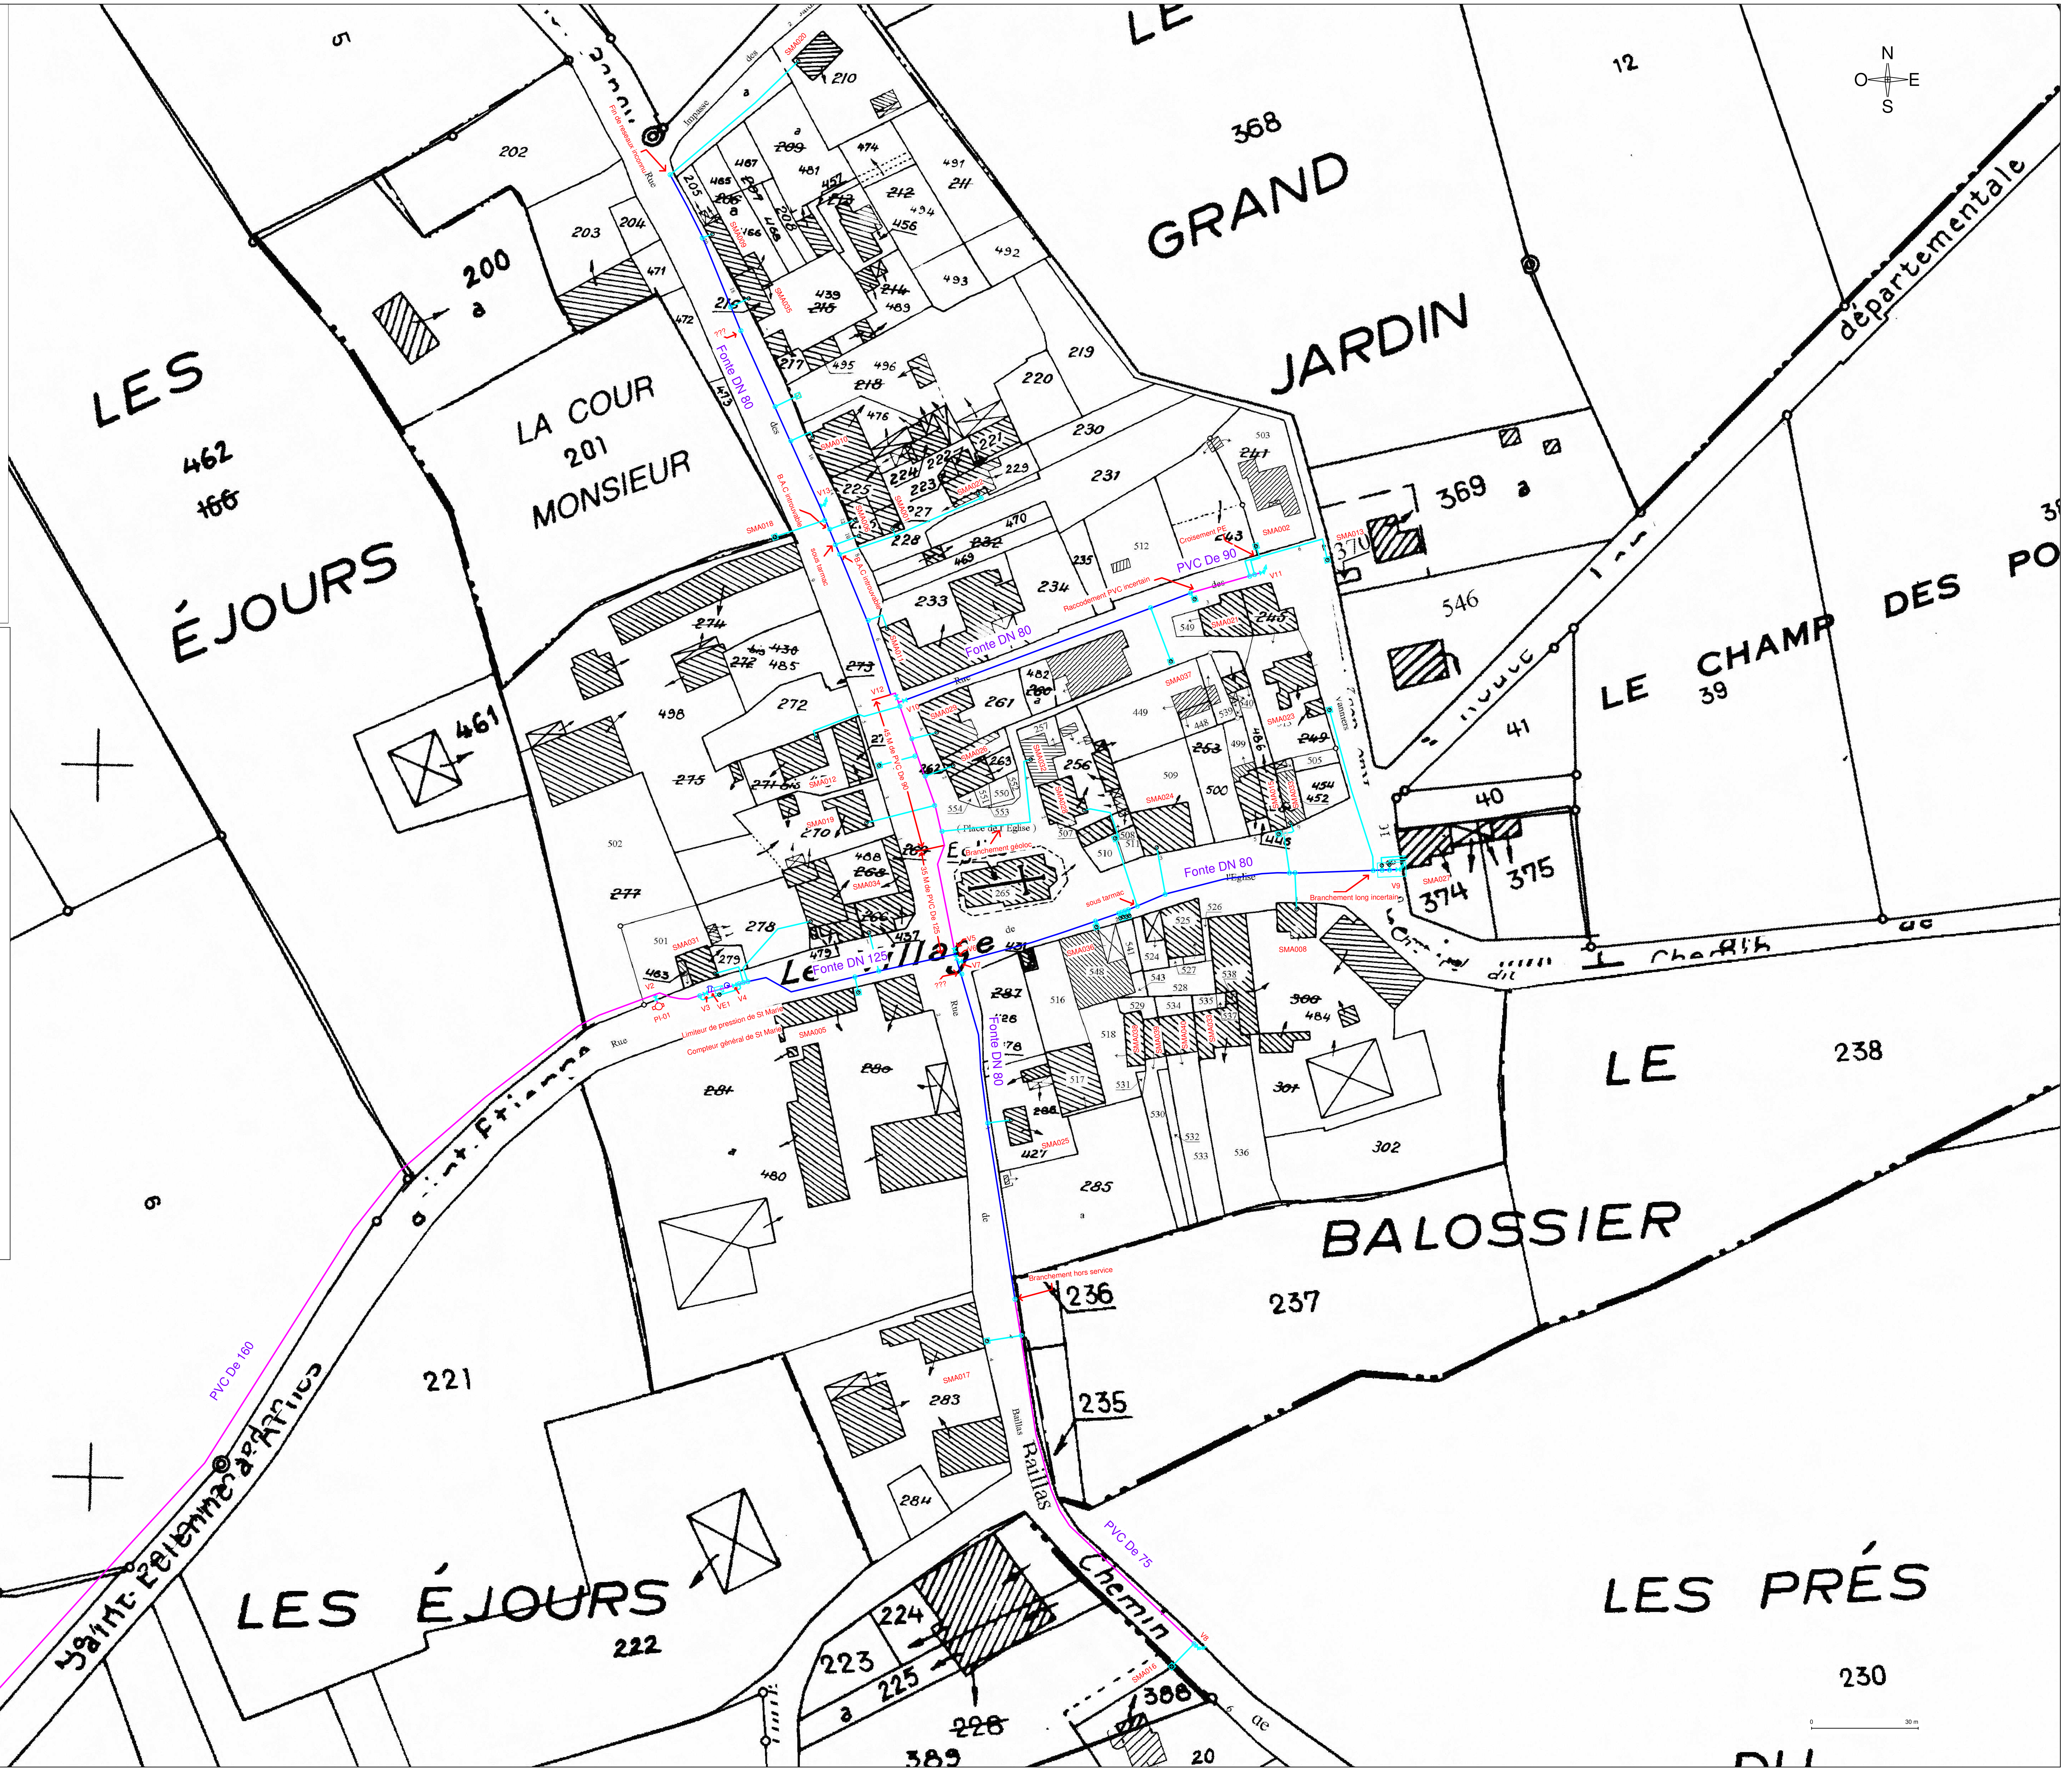

Légende

Canalisations :

type :
nature :

Branchements :

Robinetterie :

PE.P.V.C.

Plomb

Indéterminé

Robinet de prise en charge sous bouché à clé

Gaine électrique

V12

PI2

BI5

1307

MON140

Reperage des ouvrages hydrauliques

Reperage des poteaux incendies

Reperage des bouches incendies

Reperage des branchements