


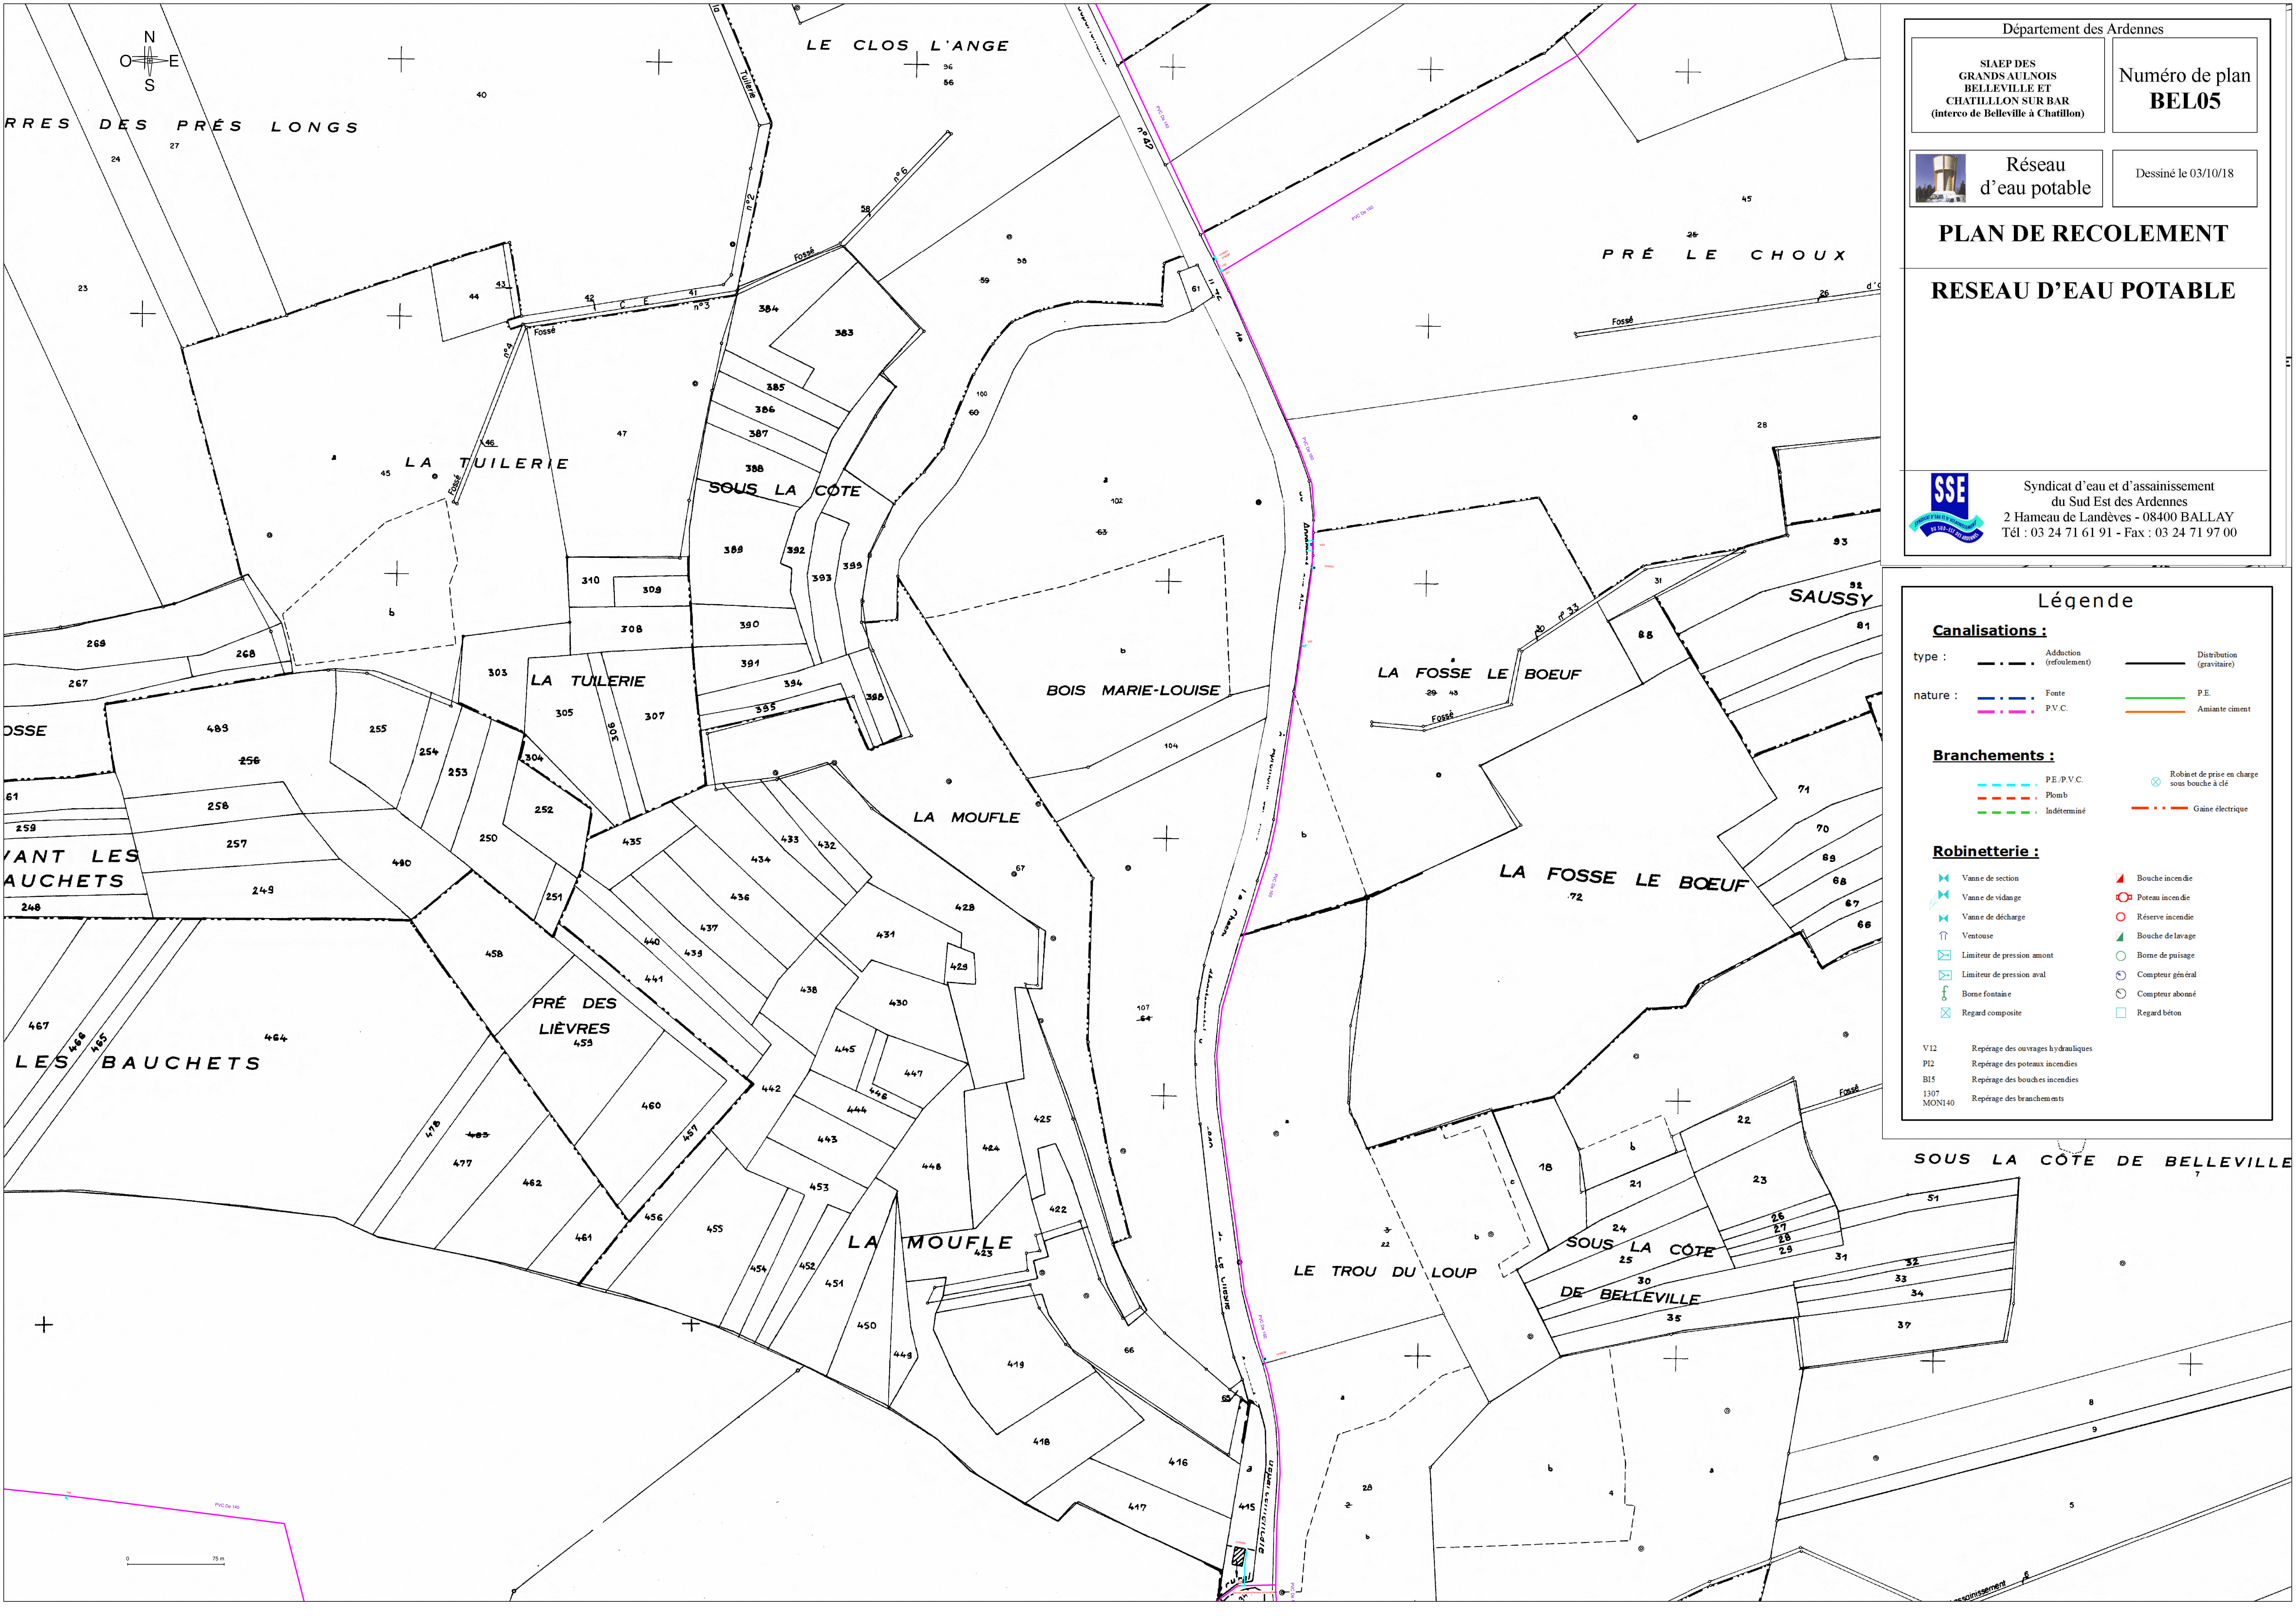

Département des Ardennes

SIAEP DES GRANDS AULNOIS
BELLEVILLE ET
CHATILLON SUR BAR
(interco de Belleville à Chatillon)

Numéro de plan
BEL05

Réseau
d'eau potable

Dessiné le 03/10/18

PLAN DE RECOLEMENT

RESEAU D'EAU POTABLE

Syndicat d'eau et d'assainissement
du Sud Est des Ardennes
2 Hameau de Landèves - 08400 BALLAY
Tél : 03 24 71 61 91 - Fax : 03 24 71 97 00

Légende

Canalisations :

type :	--- Adduction (refoulement)	— Distribution (gravitaire)
nature :	--- Fonte	— P.E.
	--- P.V.C.	— Amiante ciment

Branchements :

--- P.E./P.V.C.	⊗ Robinet de prise en charge sous bouches à clé
--- Plomb	--- Gaine électrique
--- Indéterminé	

Robinetterie :

⊗ Vanne de section	▲ Bouche incendie
⊗ Vanne de vidange	⊗ Poteau incendie
⊗ Vanne de décharge	○ Réserve incendie
⊗ Ventouse	▲ Bouche de lavage
⊗ Limiteur de pression amont	○ Borne de puisage
⊗ Limiteur de pression aval	⊗ Compteur général
⊗ Borne fontaine	⊗ Compteur abonné
⊗ Regard composite	□ Regard béton

V12

PI2

BI5

1307

MON140

Repérage des ouvrages hydrauliques

Repérage des poteaux incendies

Repérage des bouches incendies

Repérage des branchements