


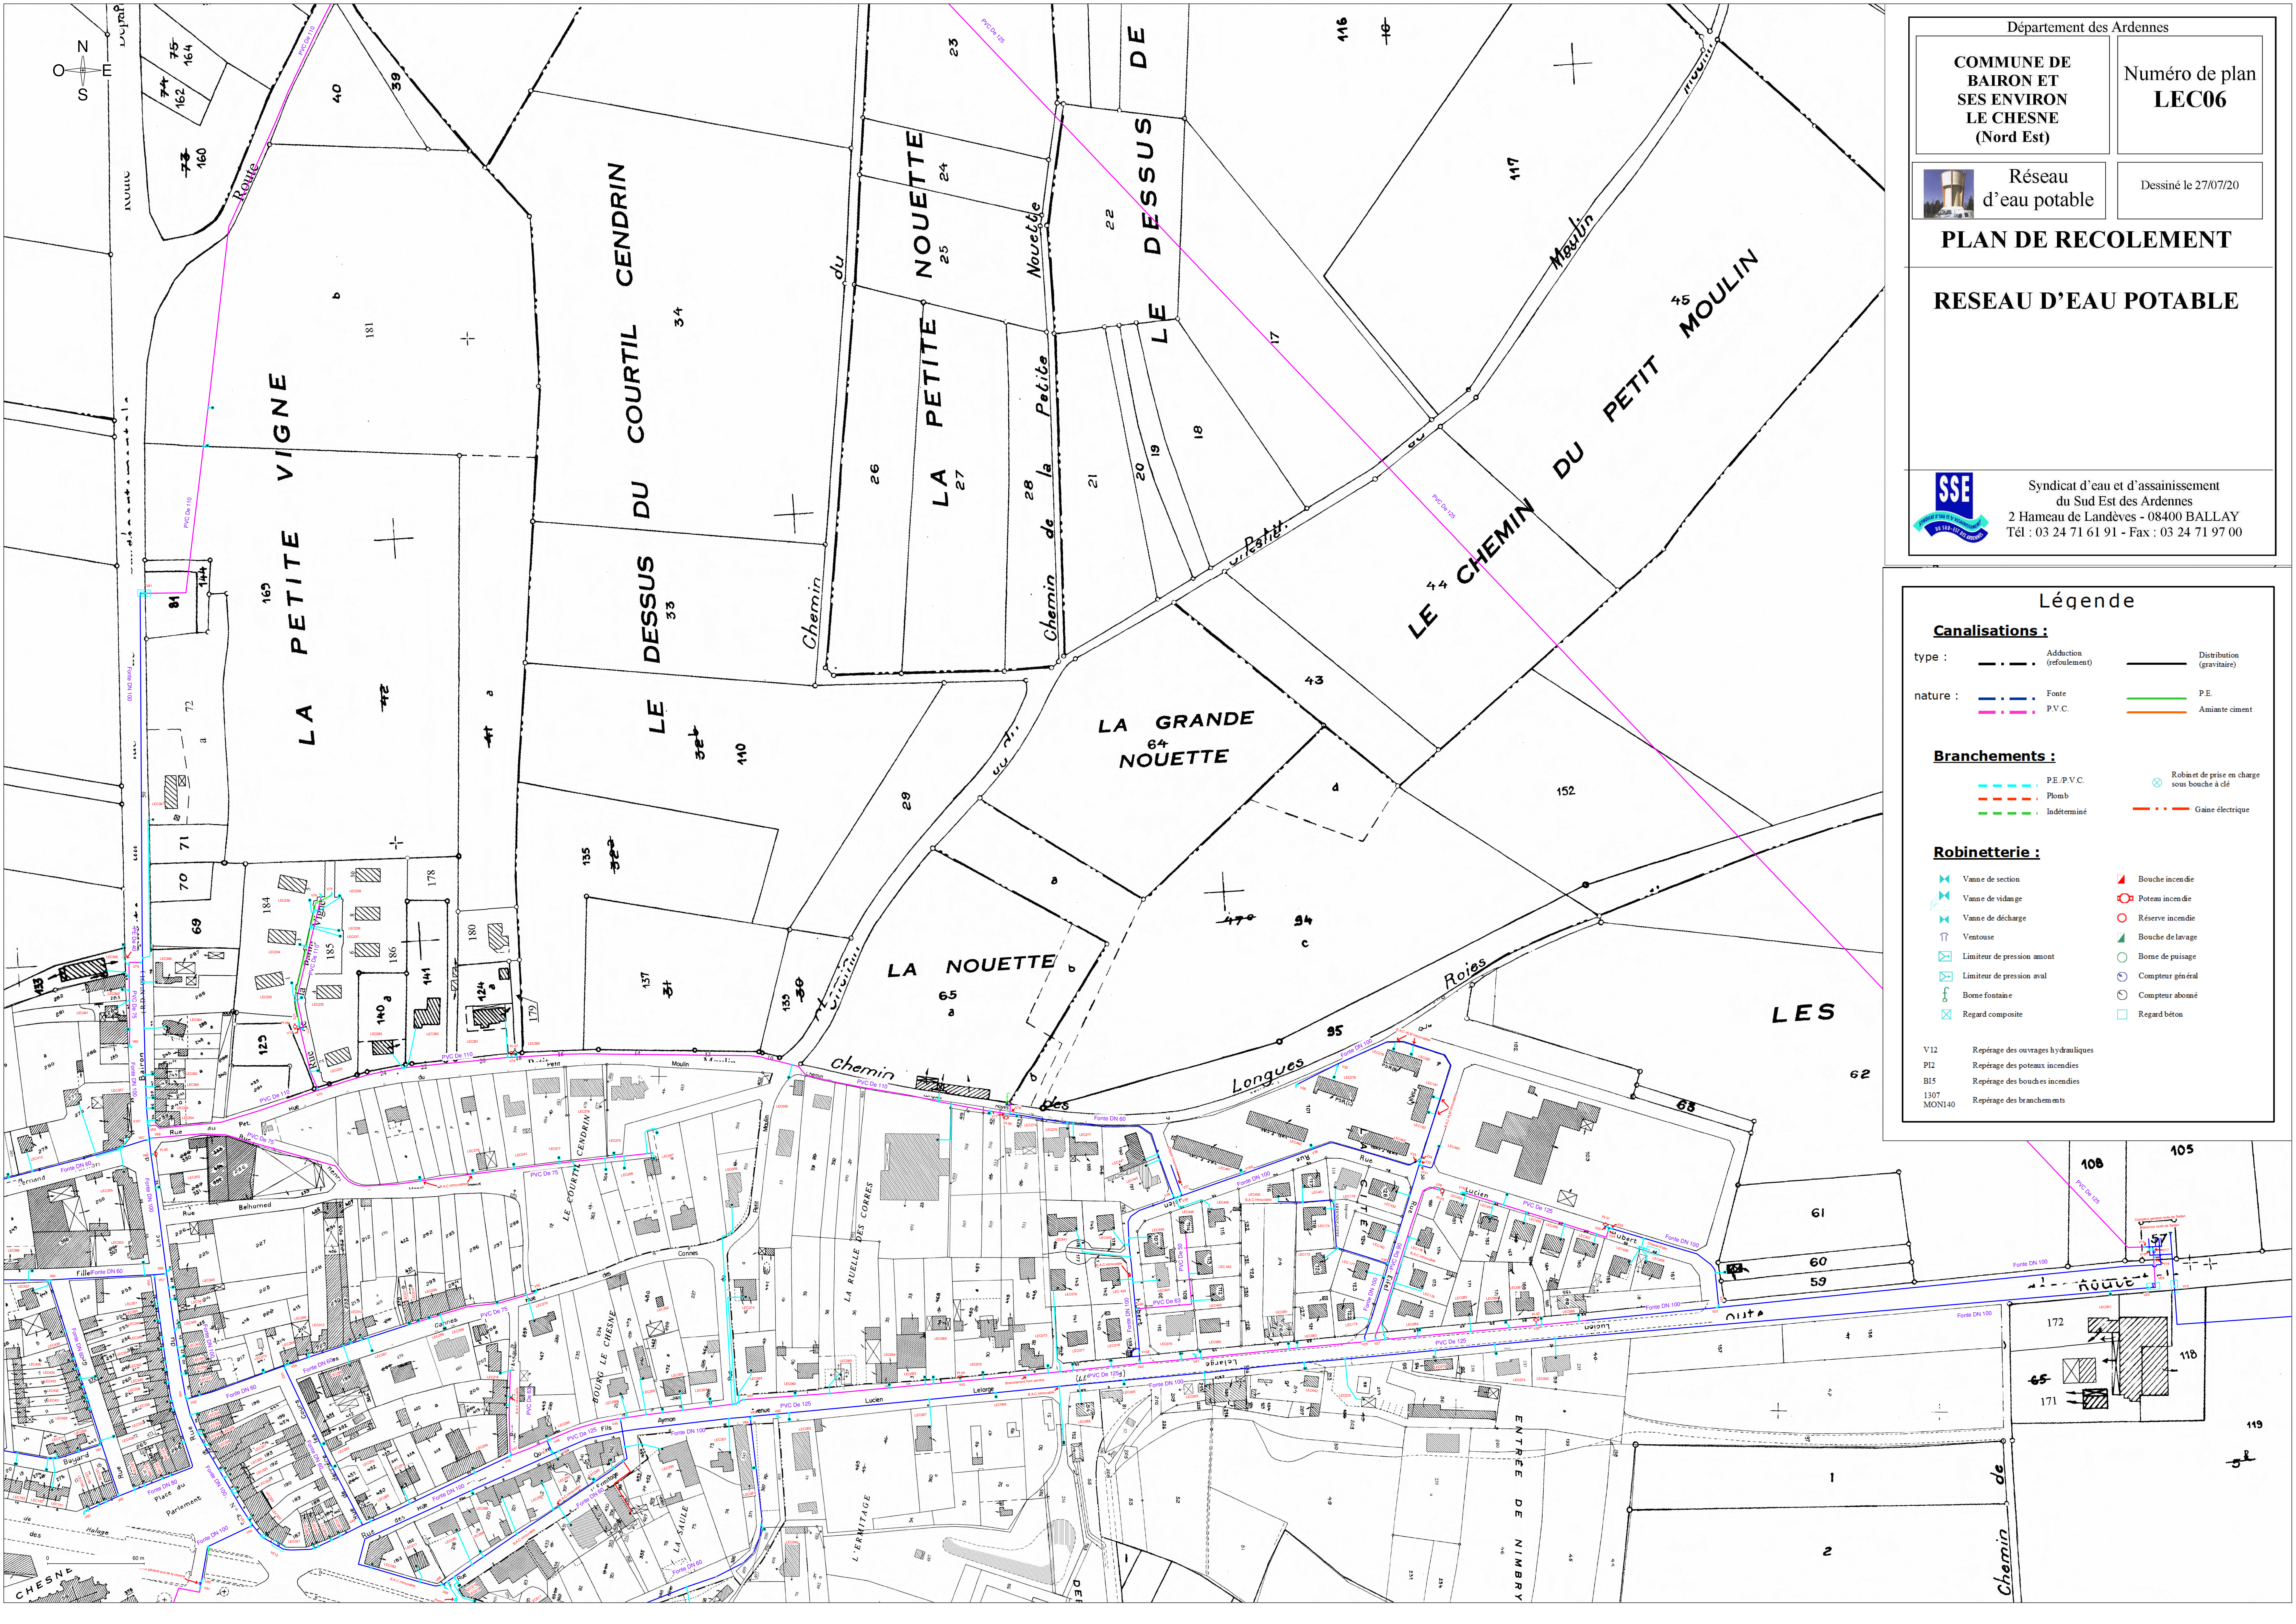

Département des Ardennes

COMMUNE DE
BAIRON ET
SES ENVIRON
LE CHESNE
(Nord Est)

Numéro de plan
LEC06

Dessiné le 27/07/20

Réseau
d'eau potable

PLAN DE RECOLEMENT

RESEAU D'EAU POTABLE

Syndicat d'eau et d'assainissement
du Sud Est des Ardennes
2 Hameau de Landèves - 08400 BALLAY
Tél : 03 24 71 61 91 - Fax : 03 24 71 97 00

Légende

Canalisations :

type :

- Adduction (refoulement)
- Distribution (gravitaire)

nature :

- Fonte
- P.V.C.
- P.E.
- Amiante ciment

Branchements :

- P.E./P.V.C.
- Plomb
- Indéterminé

- Robinet de prise en charge sous bouches à clé
- Gaine électrique

Robinetterie :

- Vanne de section
- Vanne de vidange
- Vanne de décharge
- Ventouse
- Limiteur de pression amont
- Limiteur de pression aval
- Borne fontaine
- Regard composite

- Bouche incendie
- Poteau incendie
- Réserve incendie
- Bouche de lavage
- Borne de puisage
- Compteur général
- Compteur abonné
- Regard béton

V12 Repérage des ouvrages hydrauliques

PI2 Repérage des poteaux incendies

BI5 Repérage des bouches incendies

1307 Repérage des branchements

MON140