


Annexes sanitaires : plan des réseaux

Olette

ELABORATION - Approbation du 13/03/2021

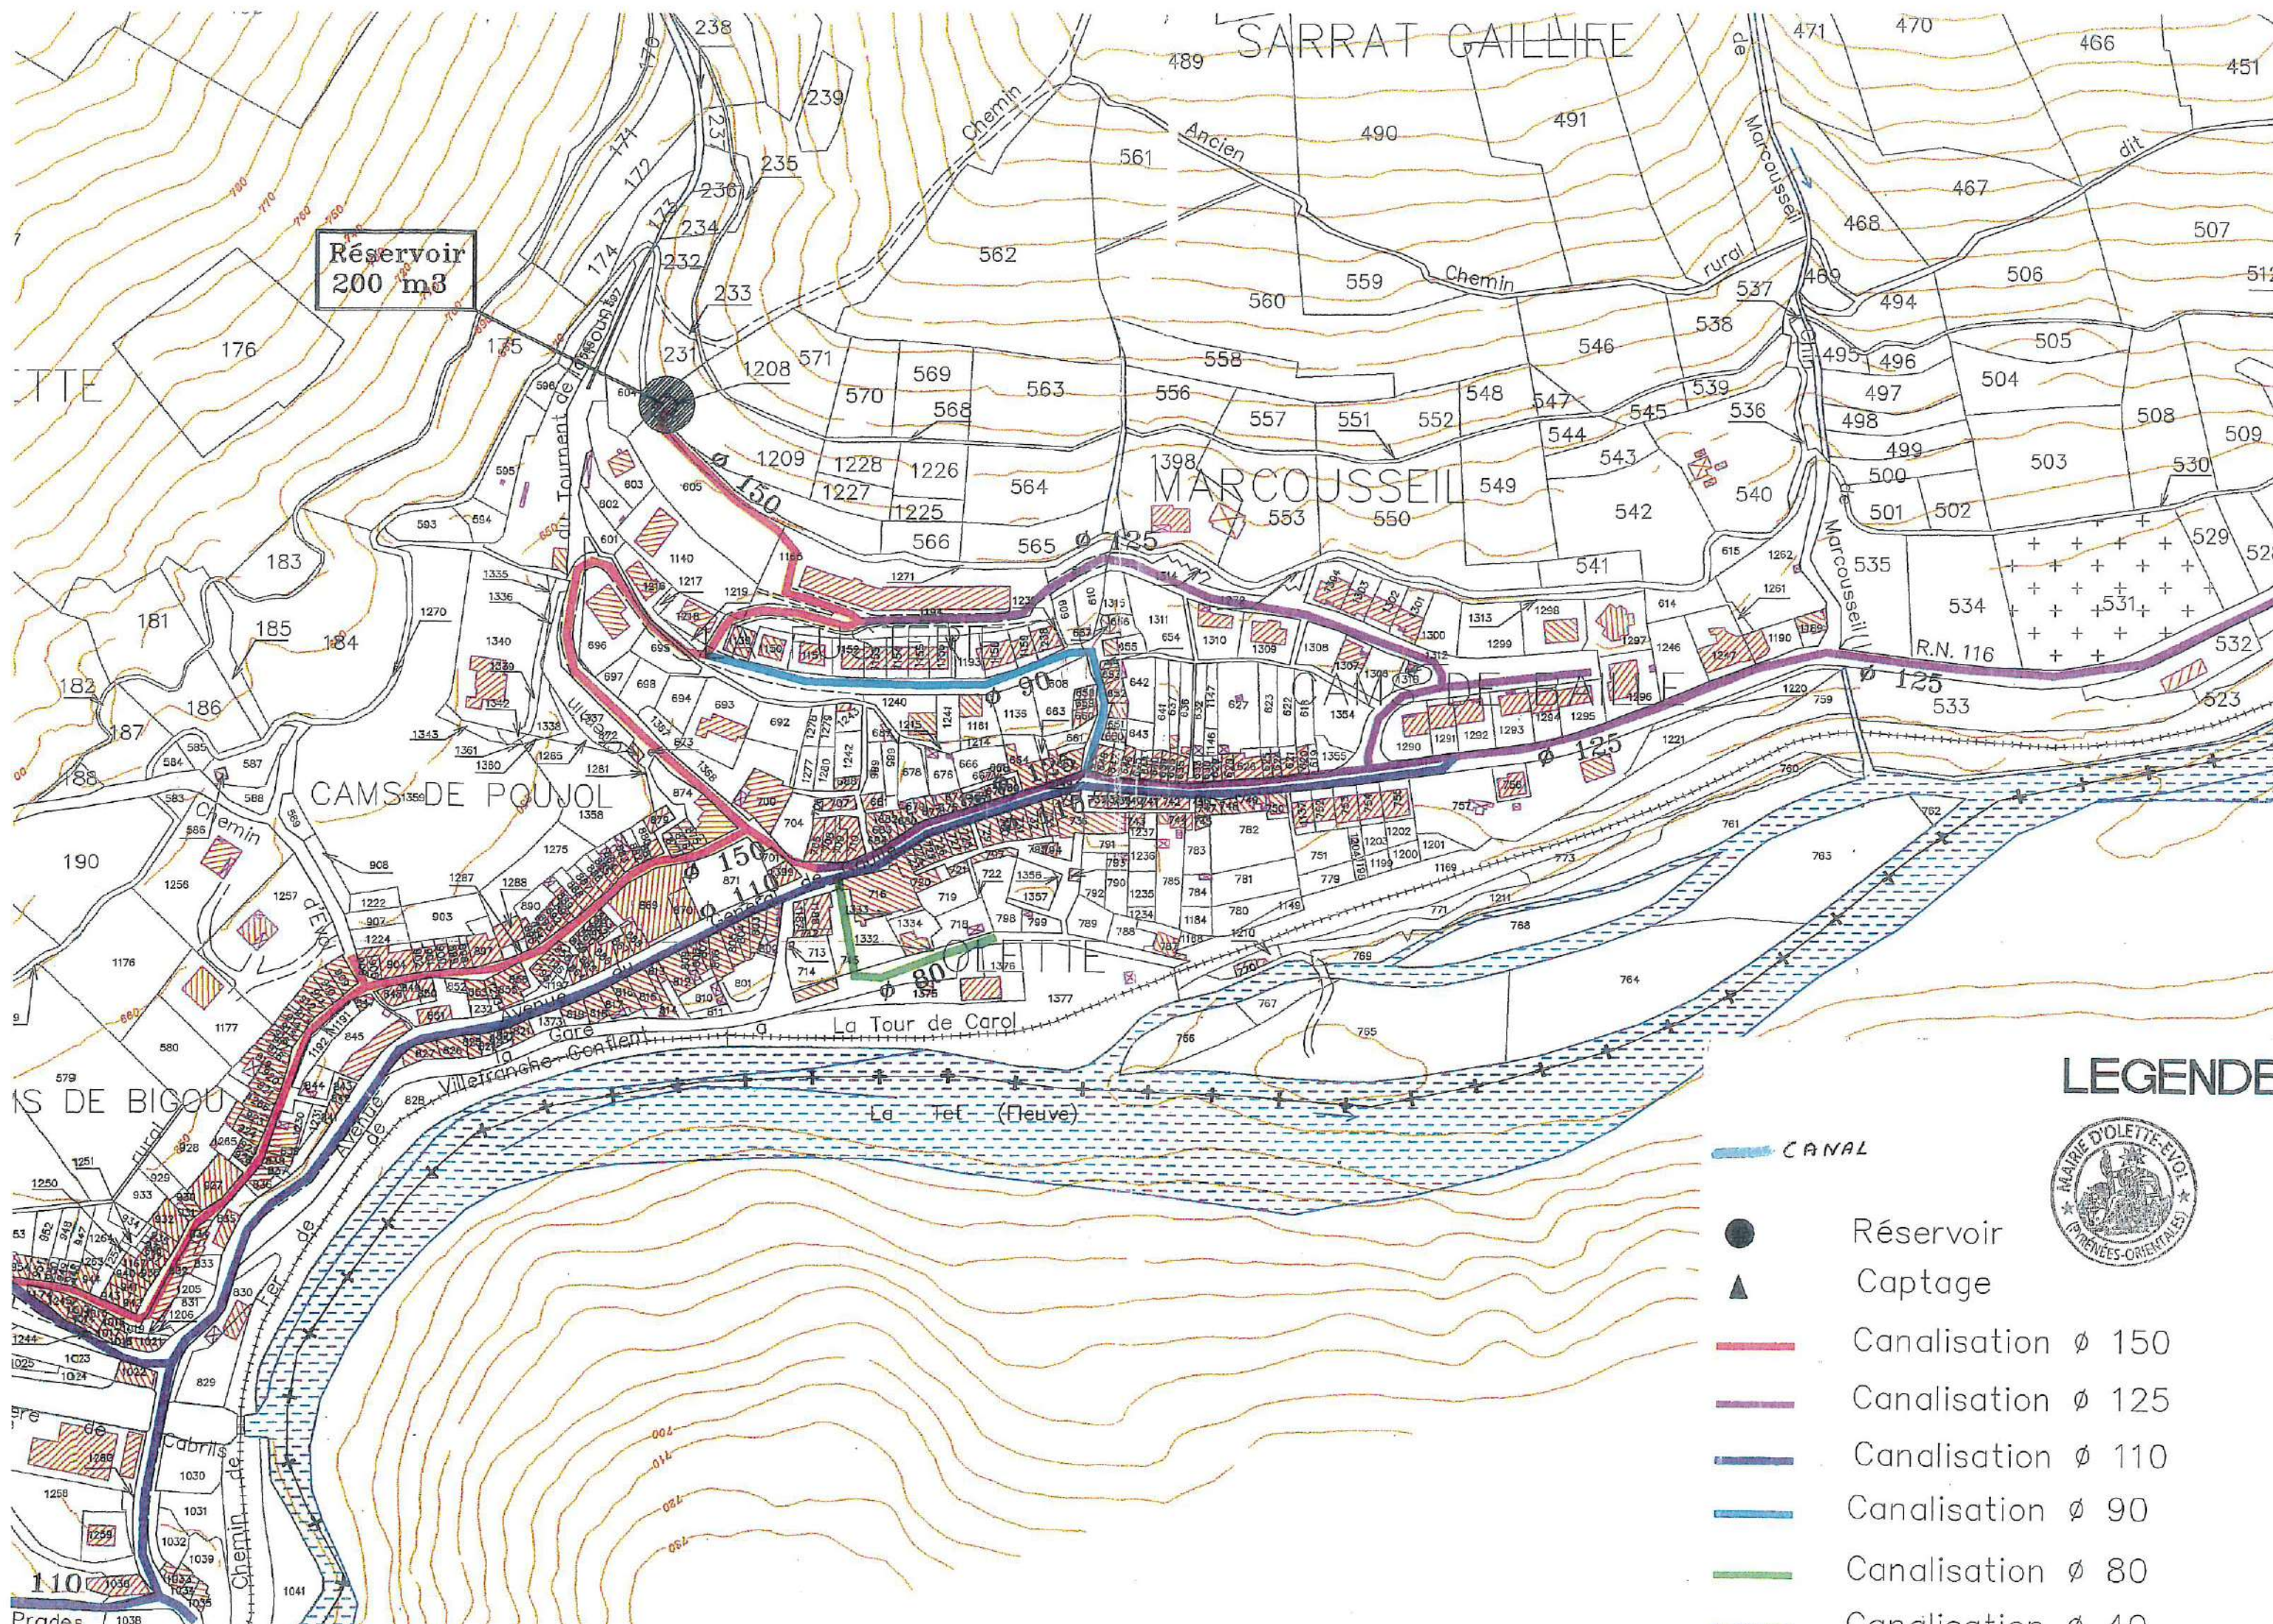

Réservoir
200 m³

SARRAT GAILLIE

MARCOUSSEIL

CAMS DE POUJOL

S DE BIGOU

La Tour de Carol

La Tet (fleuve)

LEGENDE



CANAL



Réservoir



Captage



Canalisation $\varnothing$ 150



Canalisation $\varnothing$ 125



Canalisation $\varnothing$ 110



Canalisation $\varnothing$ 90



Canalisation $\varnothing$ 80



Canalisation $\varnothing$ 40

PLACE DE LA VICTOIRE

PLAN DE RECOLEMENT
RESEAUX EAU POTABLE

ECHELLE : 1/200°

Réf. 11-036

DESSINE LE 08 JUILLET 2011

PLAN N°


NOTA : Système de coordonnées Lambert III
Nivellement rattaché au N.G.F.

02

Z.A. Avenue de la COTE VERMEILLE
B.P. 53 - 66302 THUIR CEDEX
Tél. 04.68.53.21.41 - Fax. 04.68.53.14.80



6 rue Paul CLAUDEL
66000 PERPIGNAN
Tél. 04.68.50.89.89
Fax. 04.68.50.69.59
e-mail : be2t@wanadoo.fr

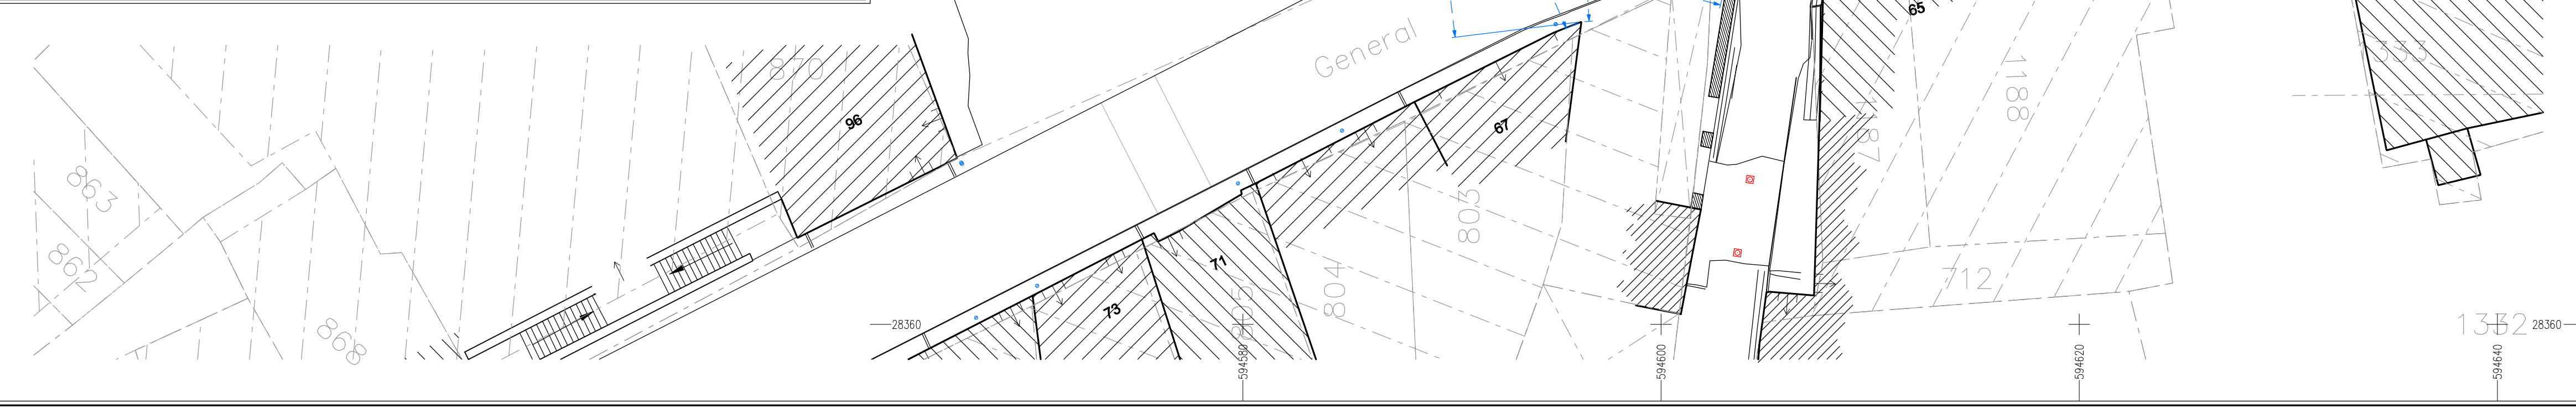

DEPARTEMENT DES PYRENEES ORIENTALES
COMMUNE DE OLETTE

ROUTE NATIONALE N°116 (Section N°1)

PLAN DE RECOLEMENT RESEAU EAU POTABLE

Maître d'Ouvrage :

MAIRIE DE OLETTE

Rue de la Mairie
66360 OLETTE
Tél: 04.68.97.02.86
Fax: 04.68.97.10.47

Entreprise :



Z.A. Avenue de
la COTE VERMEILLE
B.P. 53 - 66302 THUIR CEDEX
Tél. 04.68.53.21.41
Fax. 04.68.53.14.80

NOTA : Système coordonnées Lambert III
nivellement rattaché au N.G.F.
Côtes et Profondeurs Tampon
valables le jour du relevé

Entreprise :



R.N. 116 - 66500 Ria-Sirach
Tél: 04.68.96.13.86
Fax: 04.68.96.61.56

LE 10 JANVIER 2014

1/200°

Réf. 13-110

02



6 rue Paul CLAUDEL
66000 PERPIGNAN
Tél 04.68.50.89.89
Fax. 04.68.50.69.59
e-mail : be2t@wanadoo.fr



DEPARTEMENT DES PYRENEES ORIENTALES
COMMUNE DE OLETTE

ROUTE NATIONALE N°116 (Section N°2)

PLAN DE RECOLEMENT RESEAU EAU POTABLE

Maître d'Ouvrage :

MAIRIE DE OLETTE

Rue de la Mairie
66360 OLETTE
Tél: 04.68.97.02.86
Fax: 04.68.97.10.47

Entreprise :



Z.A. Avenue de
la COTE VERMEILLE
B.P. 53 - 66302 THUIR CEDEX
Tél. 04.68.53.21.41
Fax. 04.68.53.14.80

NOTA : Système coordonnées Lambert III
nivellement rattaché au N.G.F.
Cotes et Profondeurs Tampon
valables le jour du relevé

LE 23 JUILLET 2014

1/200°


Réf. 14-032

03

BE 21
INFRASTRUCTURES
TOPOGRAPHIE
6 rue Paul CLAUDEL
66000 PERPIGNAN
Tél 04.68.50.89.89
Fax 04.68.50.69.59
e-mail : be21@wanadoo.fr



R.N. 116 - 66500 Ria-Sirach
Tél: 04.68.96.13.86
Fax: 04.68.96.61.56

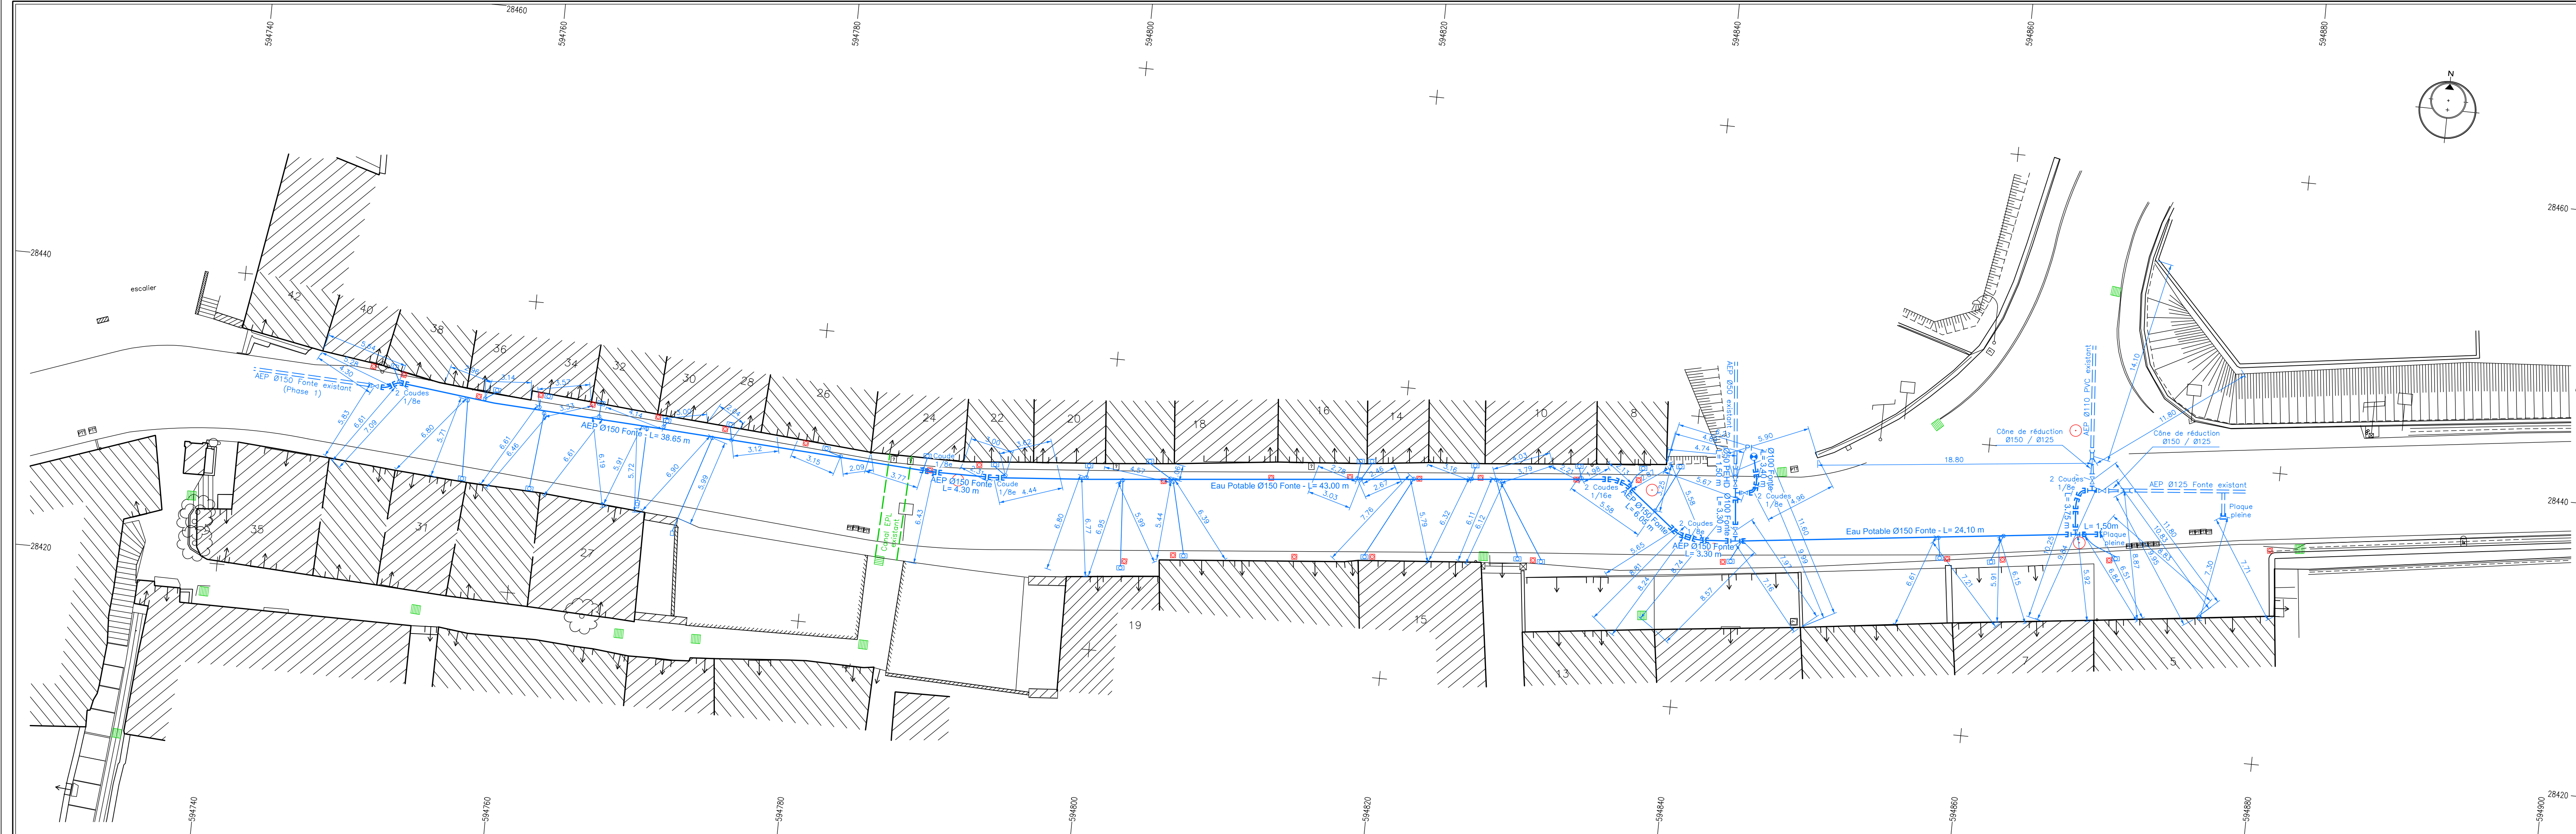

DEPARTEMENT DES PYRENEES ORIENTALES
COMMUNE DE OLETTE

ROUTE NATIONALE N°116 (Section N°3)

PLAN DE RECOLEMENT RESEAU EAU POTABLE

Maître d'Ouvrage :

MAIRIE DE OLETTE

Rue de la Mairie
66360 OLETTE
Tél: 04.68.97.02.86
Fax: 04.68.97.10.47

Entreprise :



Z.A. Avenue de
la COTE VERMEILLE
B.P. 53 - 66302 THUIR CEDEX
Tél. 04.68.53.21.41
Fax. 04.68.53.14.80

NOTA : Système coordonnées Lambert III
nivellement rattaché au N.G.F.
Côtes et Profondeurs Tampon
valables le jour du relevé

Entreprise :



R.N. 116 - 66500 Ria-Sirach
Tél: 04.68.96.13.86
Fax: 04.68.96.61.56

LE 20 NOVEMBRE 2014

1/200°

Réf. 14-117

02



6 rue Paul CLAUDEL
66000 PERPIGNAN
Tél 04.68.50.89.89
Fax. 04.68.50.69.59
e-mail : be2t@wanadoo.fr



DEPARTEMENT DES PYRENEES ORIENTALES
COMMUNE DE OLETTE

ROUTE NATIONALE N°116
(Section N°4)

PLAN DE RECOLEMENT RESEAU EAU POTABLE

Maître d'Ouvrage :

MAIRIE DE OLETTI

**Rue de la Mairie
66360 OLETTE
Tél: 04.68.97.02.86
Fax: 04.68.97.10.47**

Entreprise



**Z.A. Avenue de
la COTE VERMEILLE
B.P. 53 - 66302 THUIR CED
Tél. 04.68.53.21.41
Fax. 04.68.53.14.80**

Entreprise



R.N. 116 - 66500 Ria-Sirac
Tél: 04.68.96.13.86
Fax: 04.68.96.61.56

NOTA : Système coordonnées Lambert III
nivelement rattaché au N.G.F.

Côtes et Profondeurs Tampon
valables le jour du relevé


LE 10 JUIN 201

1/200°

02





6 rue Paul CLAUD
66000 PERPIGNAN
Tél 04.68.50.89.1
Fax. 04.68.50.69.
e-mail : be2t@wanadoo.fr

 



Economie Potable

COMMUNE DE SERDINYA

1/
250

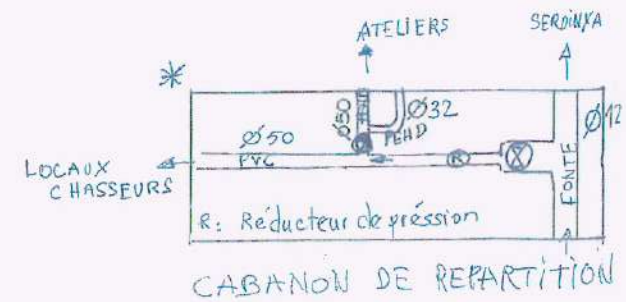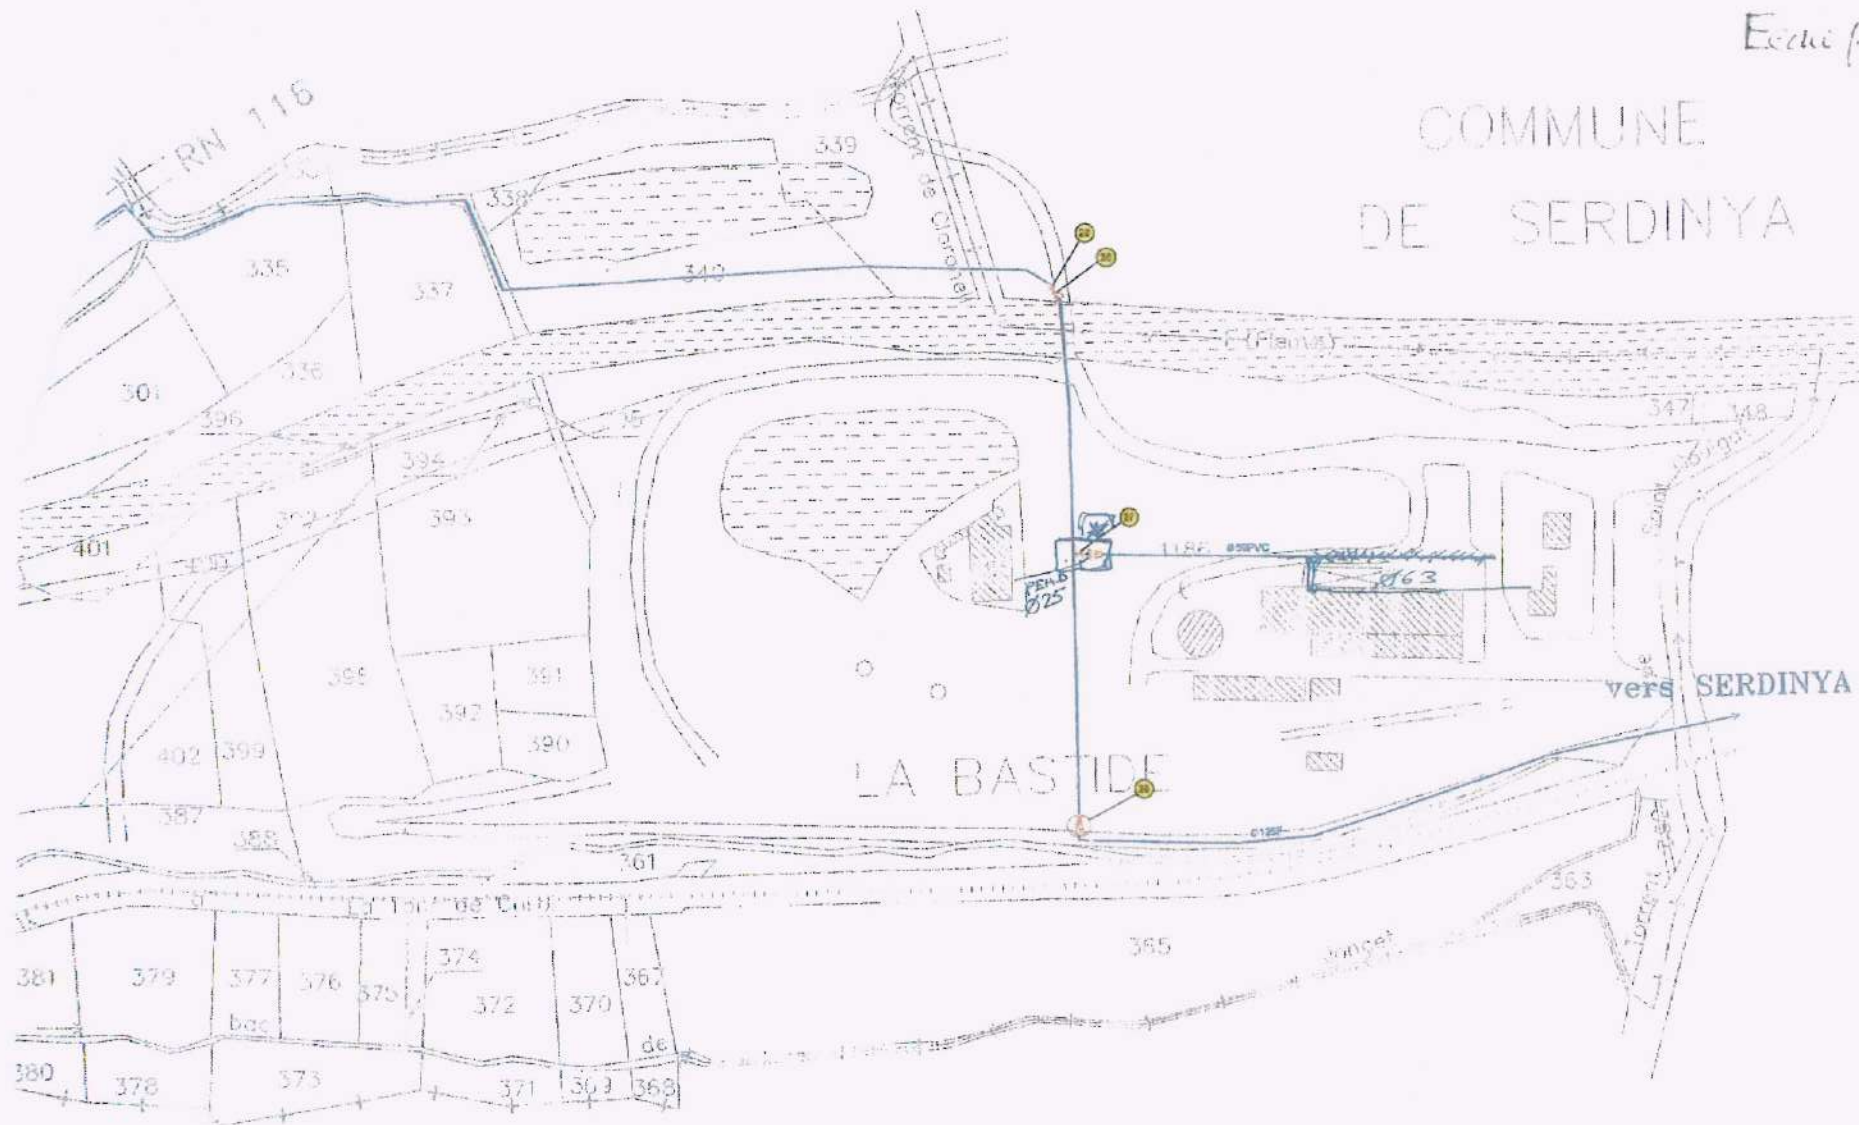

MIANYAS

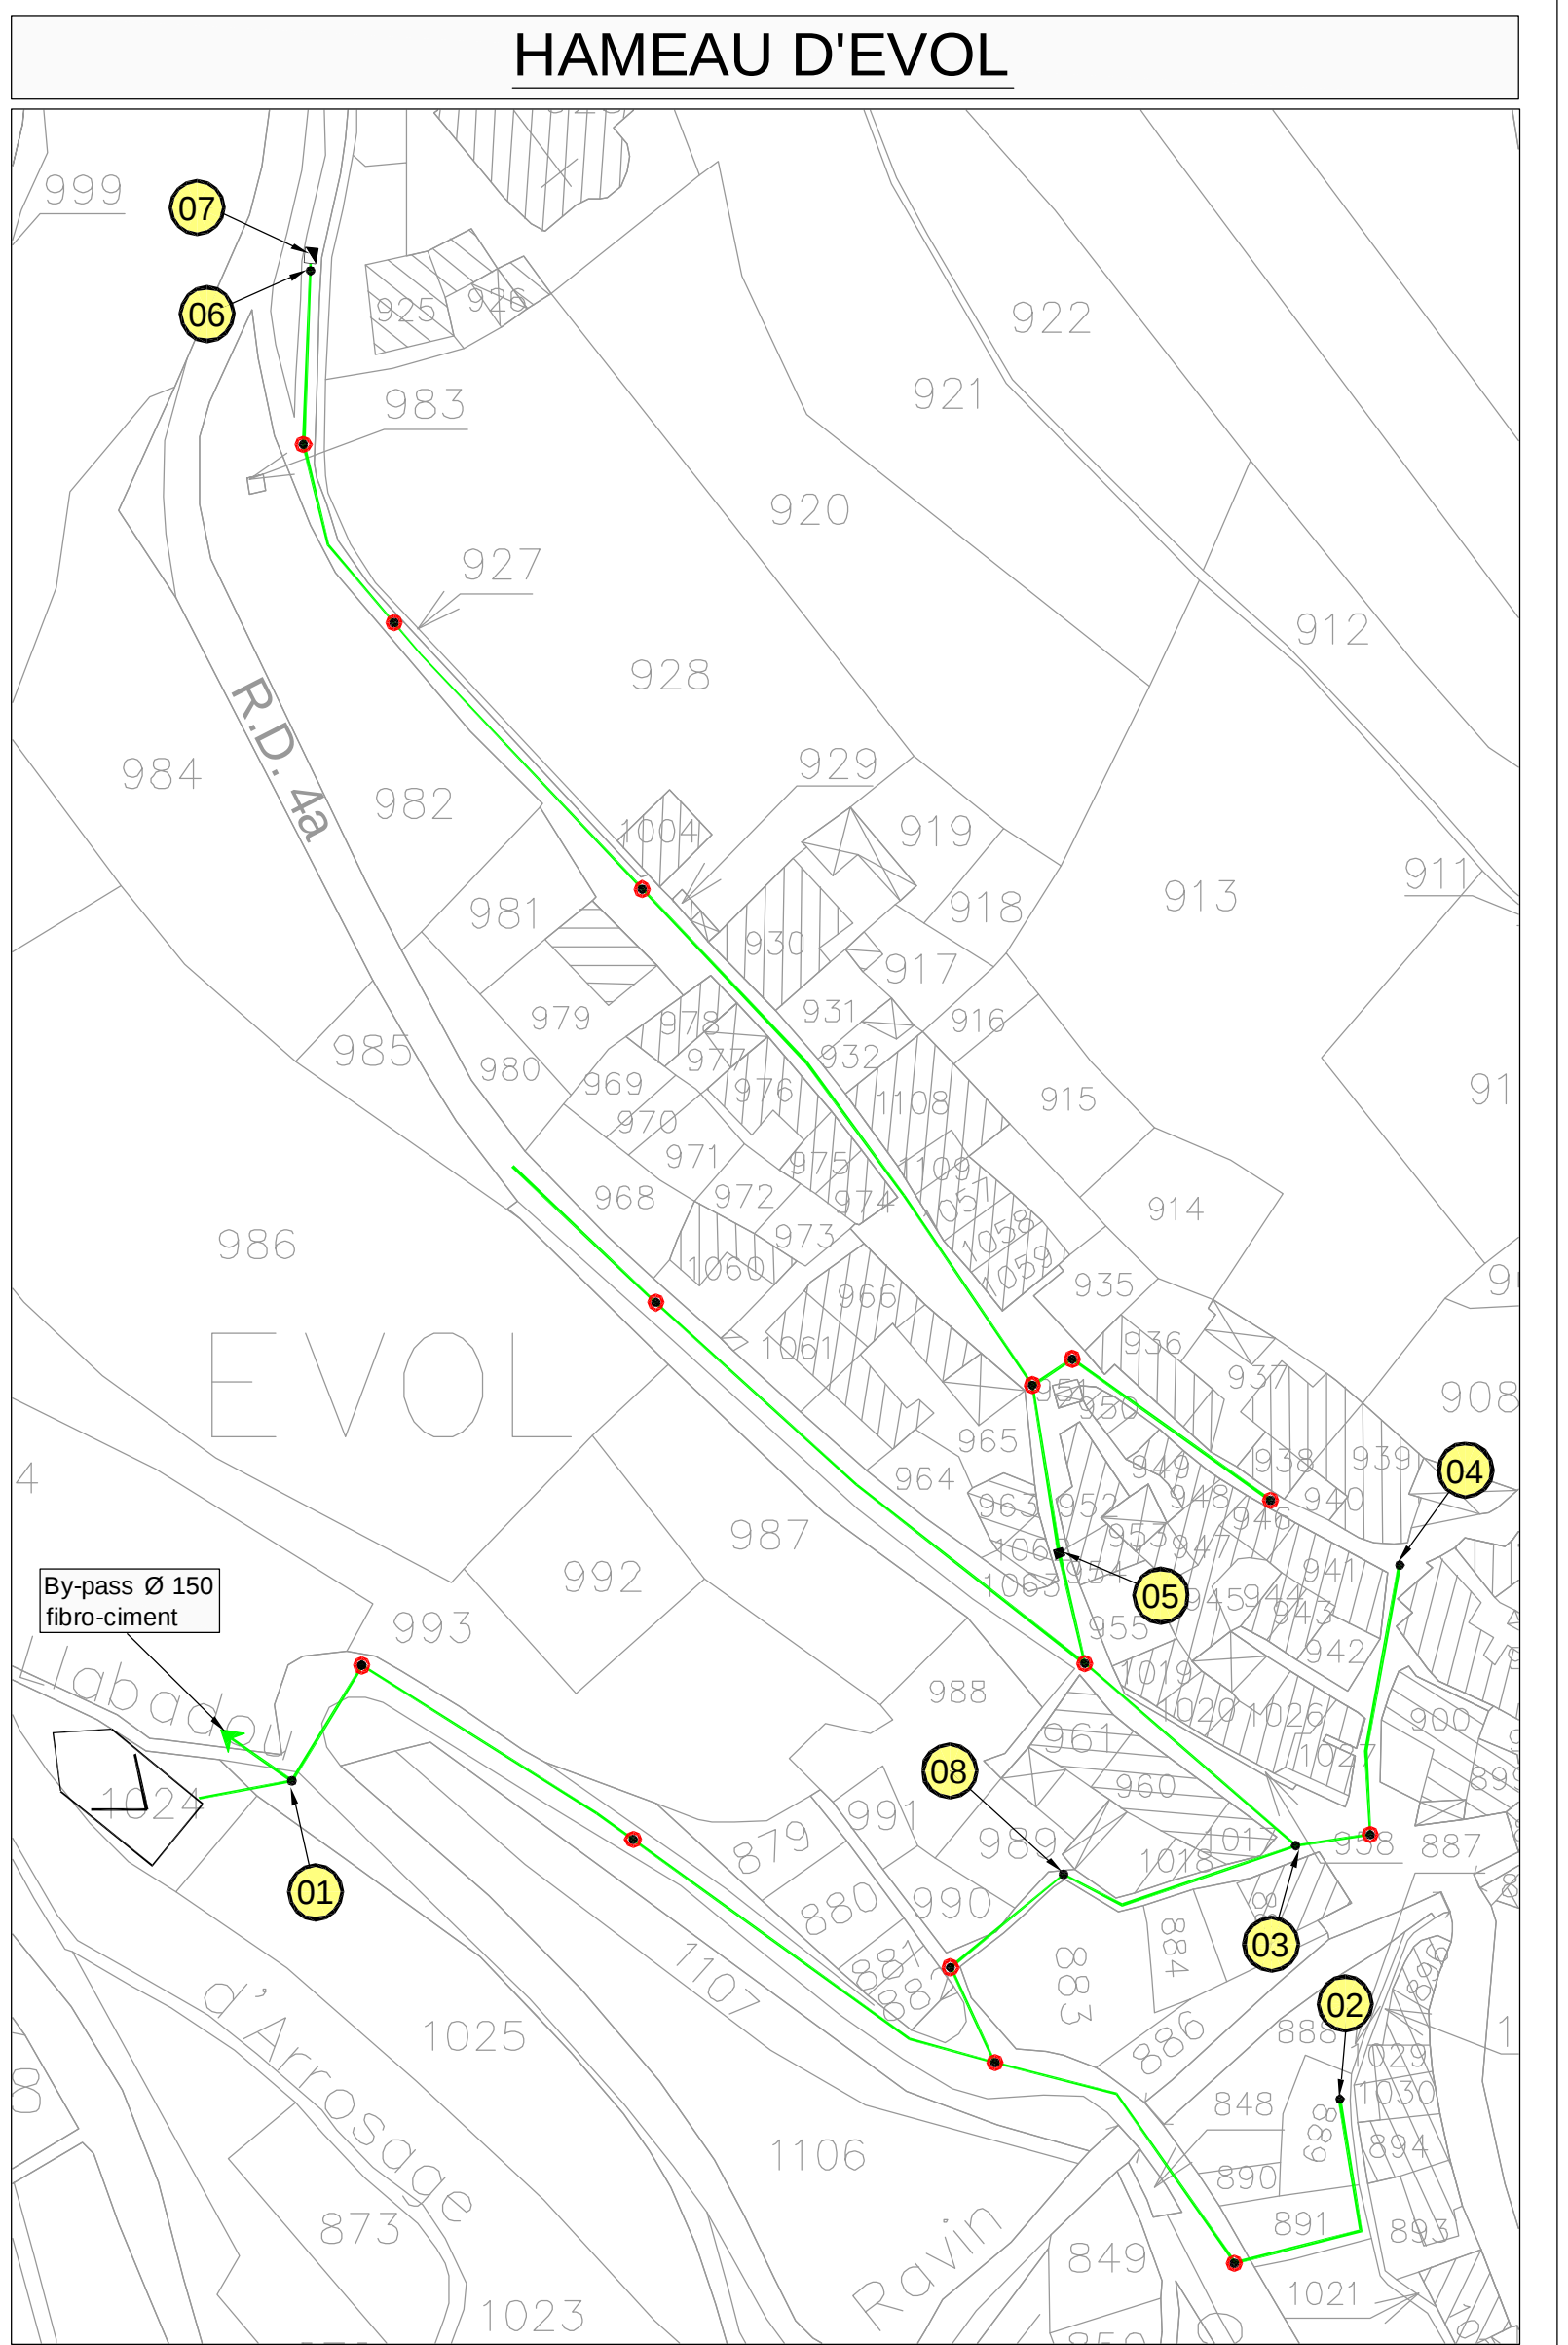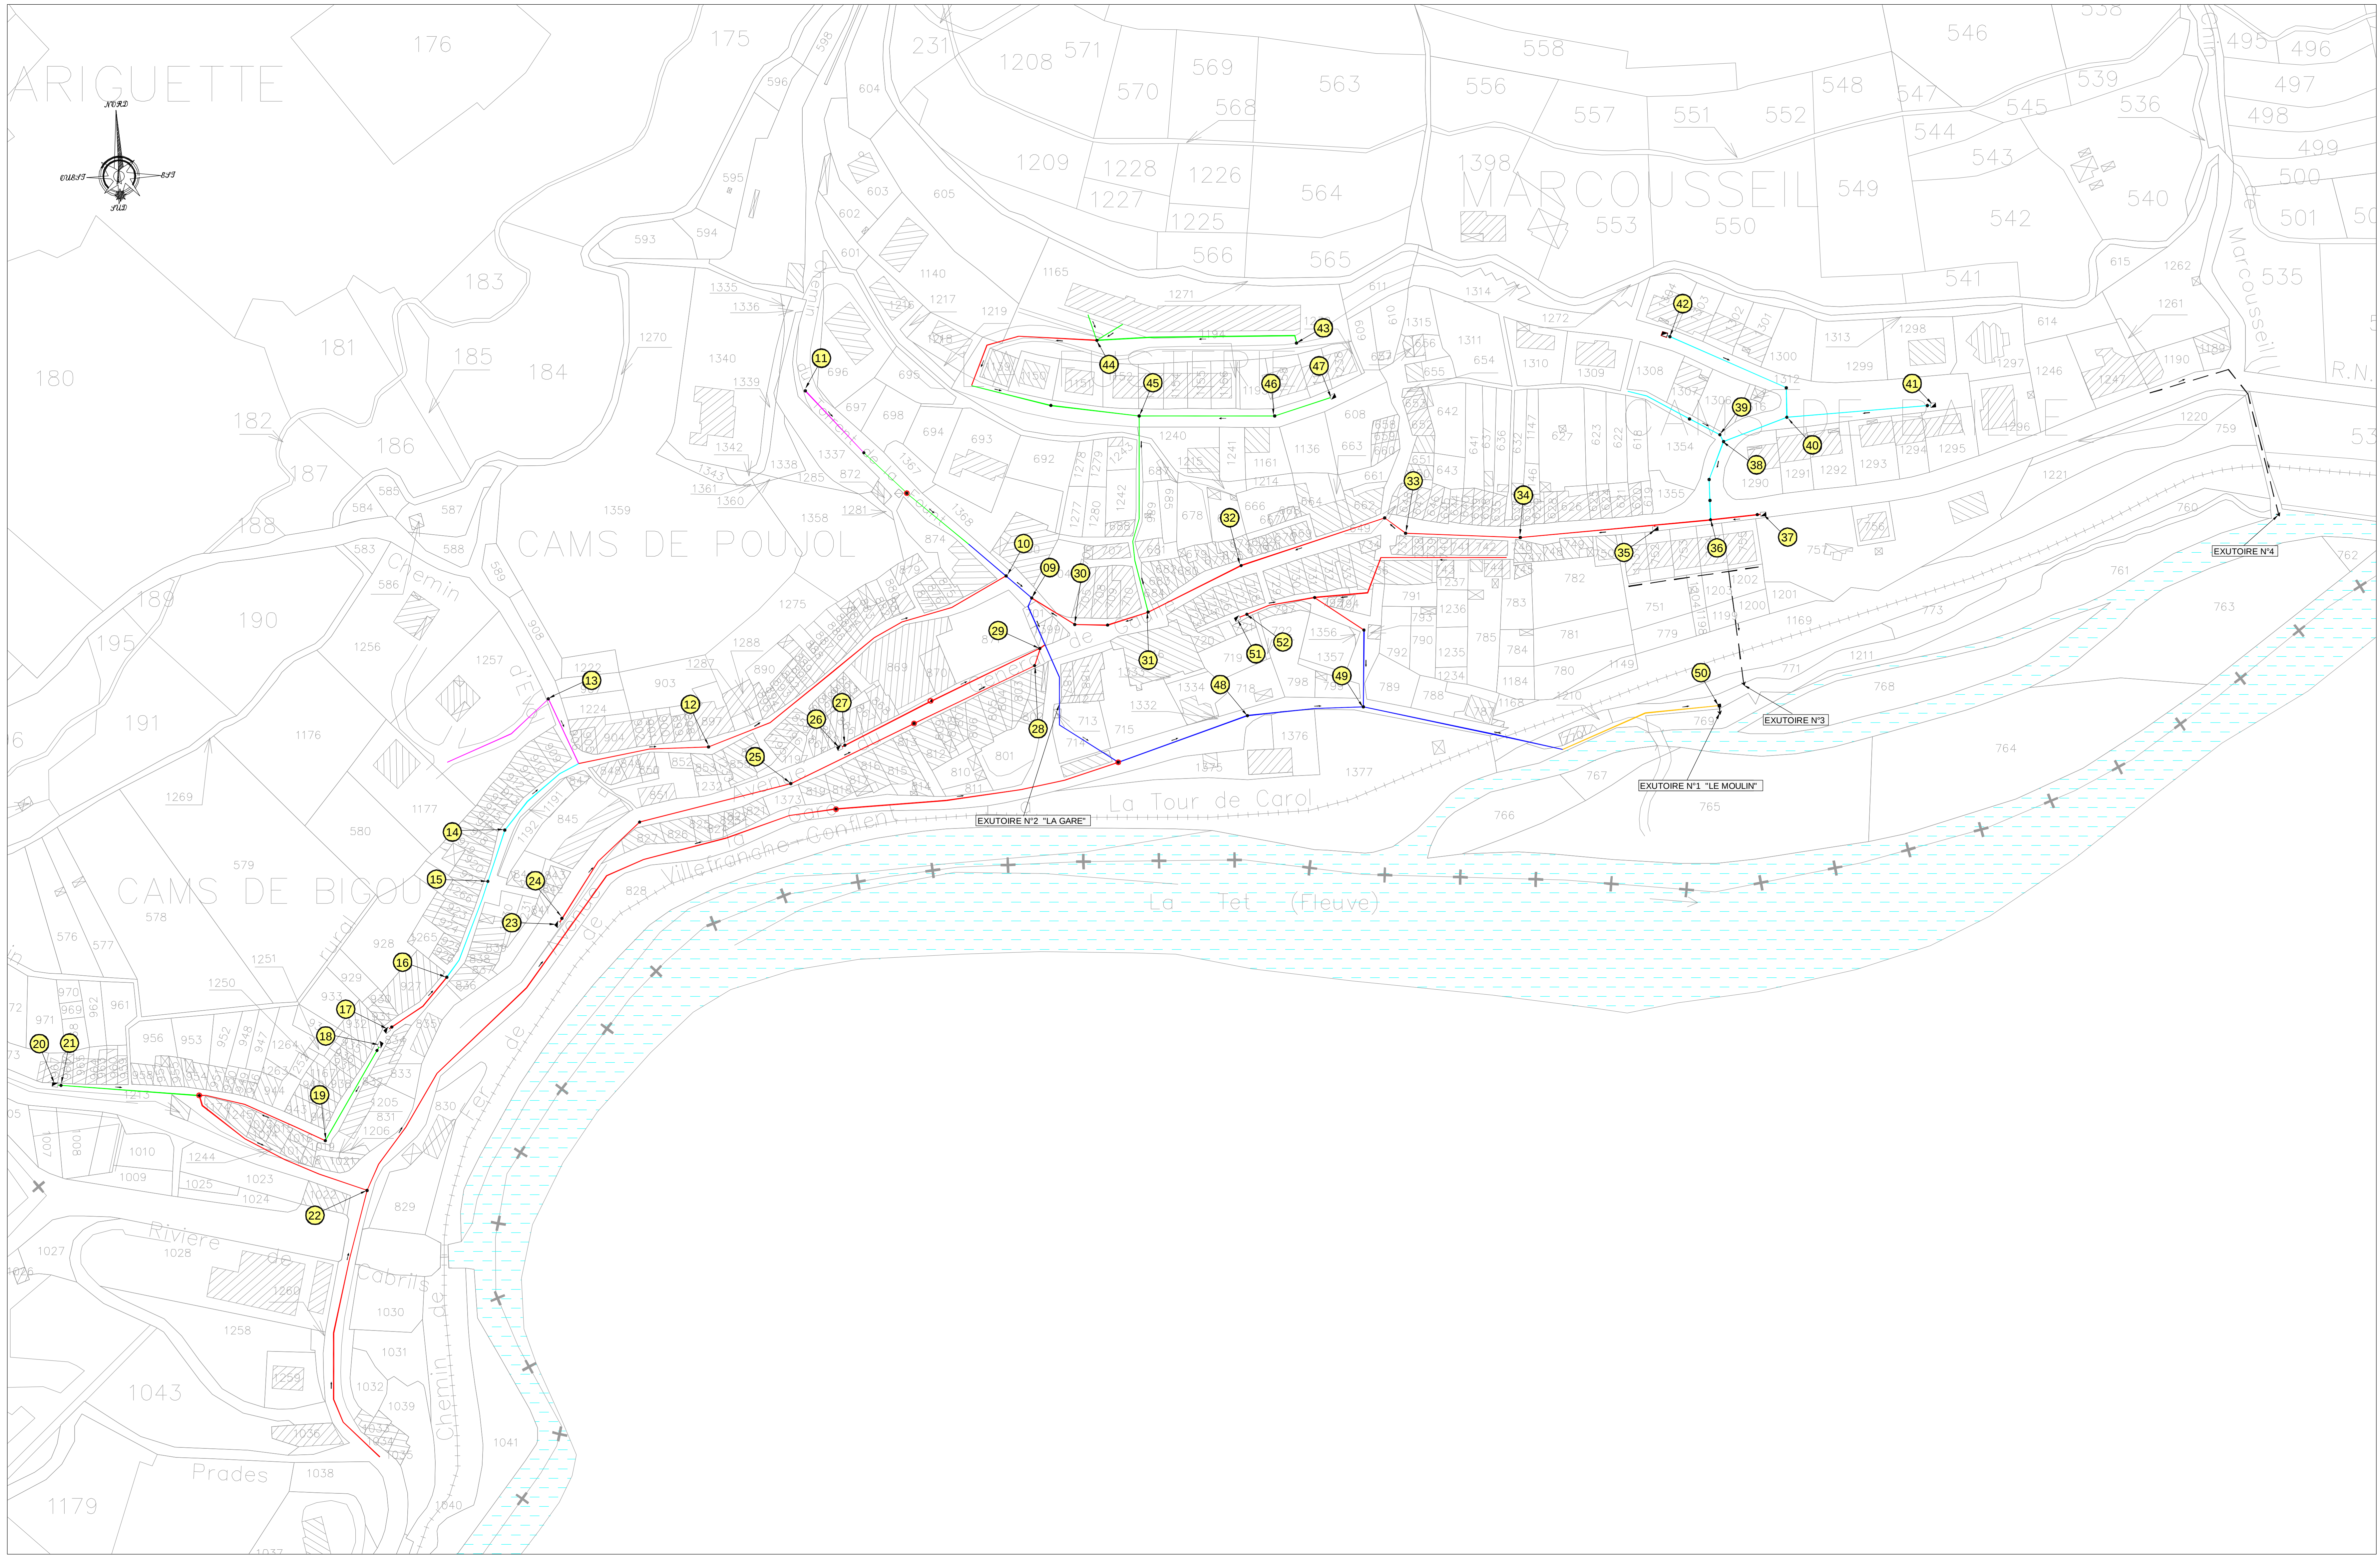

DEPARTEMENT DES PYRENEES-ORIENTALES

Commune de OLETTE

RESEAU D'ASSAINISSEMENT D'EAUX USEES

PLAN D'ENSEMBLE

LEGENDE :

Regard de visite

N° d'ouvrage visité

Chasse d'eau

Station d'épuration

Sens d'écoulement

Ouvrage non visitable

RESEAU GRAVITAIRE

Ø 125 mm Fibro-Ciment

Ø 150 mm Fibro-Ciment

Ø 200 mm Fibro-Ciment

Ø 250 mm Fibro-Ciment

Ø 200 mm PVC

BATI 300 X 400

Réseau non repéré

ECHELLE : 1 / 1000

05

04

03

02

01

00

TECNOSUD

574, Rue Félix Trombe


Tel:04.68.68.58.48 Fax:04.68.68.65.71

Document réalisé sur la base de

02 - OS - 35A

DEPARTEMENT DES PYRENEES ORIENTALES
COMMUNE DE OLETTE

PLACE DE LA VICTOIRE

PLAN DE RECOLEMENT RESEAUX EAUX USEES

FABRE FRERES

Z.A. Avenue de la COTE VERMEILLE
B.P. 53 - 86302 THUIR CEDEX
Tél. 04.68.53.21.41 - Fax. 04.68.53.14.80

BE
2T
INFRASTRUCTURES
HYDRAULIQUES

6 rue Paul CLAUDEL
66000 PERPIGNAN
Tél. 04.68.50.89.89
Fax. 04.68.50.89.59
e-mail : be2t@wanadoo.fr

ECHELLE : 1/200°

DESSINE LE 08 JUILLET 2011

NOTA : Système de coordonnées Lambert III
Nivellement rattaché au N.G.F.

NOTA : Plan de recolement établi d'après
les éléments fournis par l'entreprise

Réf. 11-036

PLAN N°

01



DEPARTEMENT DES PYRENEES ORIENTALES
COMMUNE DE OLETTE

ROUTE NATIONALE N°116 (Section N°1)

PLAN DE RECOLEMENT RESEAU EAUX USEES

Maître d'Ouvrage :

MAIRIE DE OLETTE

Rue de la Mairie
66360 OLETTE
Tél: 04.68.97.02.86
Fax: 04.68.97.10.47

Entreprise :



Z.A. Avenue de
la COTE VERMEILLE
B.P. 53 - 66302 THUIR CEDEX
Tél. 04.68.53.21.41
Fax. 04.68.53.14.80

Entreprise :



R.N. 116 - 66500 Ria-Sirach
Tél: 04.68.96.13.86
Fax: 04.68.96.61.56

NOTA : Système coordonnées Lambert III

nivellement rattaché au N.G.F.

Côtes et Profondeurs Tampon

valables le jour du relevé

LE 10 JANVIER 2014

1/200°

Réf. 13-110

01

BE 2T
INFRASTRUCTURE
TOPOGRAPHIE
6 rue Paul CLAUDEL
66000 PERPIGNAN
Tél 04.68.50.89.89
Fax. 04.68.50.69.59
e-mail : be2t@wanadoo.fr



DEPARTEMENT DES PYRENEES ORIENTALES
COMMUNE DE OLETTE

ROUTE NATIONALE N°116 (Section N°2)

PLAN DE RECOLEMENT RESEAU EAUX USEES

Maître d'Ouvrage :

MAIRIE DE OLETTE

Rue de la Mairie
66360 OLETTE
Tél: 04.68.97.02.86
Fax: 04.68.97.10.47

Entreprise :



Z.A. Avenue de
la COTE VERMEILLE
B.P. 53 - 66302 THUIR CEDEX
Tél. 04.68.53.21.41
Fax. 04.68.53.14.80

NOTA : Système coordonnées Lambert III
nivellement rattaché au N.G.F.
Cotes et Profondeurs Tampon
valables le jour du relevé

LE 23 JUILLET 2014

1/200°

Réf. 14-032

01

BE 21
INFRASTRUCTURES
TOPOGRAPHIE
6 rue Paul CLAUDEL
66000 PERPIGNAN
Tél 04.68.50.89.89
Fax 04.68.50.69.59
e-mail : be21@wanadoo.fr



R.N. 116 - 66500 Ria-Sirach
Tél: 04.68.96.13.86
Fax: 04.68.96.61.56



DEPARTEMENT DES PYRENEES ORIENTALES
COMMUNE DE OLETTE

ROUTE NATIONALE N°116 (Section N°3)

PLAN DE RECOLEMENT RESEAU EAUX USEES

Maître d'Ouvrage :

MAIRIE DE OLETTE

Rue de la Mairie
66360 OLETTE
Tél: 04.68.97.02.86
Fax: 04.68.97.10.47

Entreprise :



Z.A. Avenue de
la COTE VERMEILLE
B.P. 53 - 66302 THUIR CEDEX
Tél. 04.68.53.21.41
Fax. 04.68.53.14.80

NOTA : Système coordonnées Lambert III
nivellement rattaché au N.G.F.
Côtes et Profondeurs Tampon
valables le jour du relevé

Entreprise :



R.N. 116 - 66500 Ria-Sirach
Tél: 04.68.96.13.86
Fax: 04.68.96.61.56

LE 03 NOVEMBRE 2014

1/200°

Réf. 14-117

01



6 rue Paul CLAUDEL
66000 PERPIGNAN
Tél 04.68.50.89.89
Fax. 04.68.50.69.59
e-mail : be2t@wanadoo.fr



DEPARTEMENT DES PYRENEES ORIENTALES
COMMUNE DE OLETTE

**ROUTE NATIONALE N°116
(Section N°4)**

**PLAN DE RECOLEMENT
RESEAU EAUX USEES**

Maître d'Ouvrage :

MAIRIE DE OLETTE
Rue de la Mairie
66300 OLETTE
Tél: 04.68.97.02.86
Fax: 04.68.97.10.47

Entreprise :



Z.A. Avenue de
la COTE VERMEILLE
B.P. 53 - 66302 THUIR CEDEX
Tél. 04.68.53.21.41
Fax. 04.68.53.14.50

Entreprise :



R.N. 116 - 66500 Ria-Sirach
Tél: 04.68.96.13.86
Fax: 04.68.96.61.56

NOTA : Système coordonnées Lambert III
nivellement rattaché au N.G.F.
Cotes et Profondeurs Tampon
valables le jour du relevé

LE 10 JUIN 2015

1/200°

Ref. 14-135

01



6 rue Paul CLAUDEL
66000 PERPIGNAN
Tél 04.68.50.89.89
Fax. 04.68.50.62.59
e-mail : be2t@wanadoo.fr

