

S.I.V.O.M DE COMBLES

(SOMME 80)

SCHEMA DU RESEAU D'EAU POTABLE

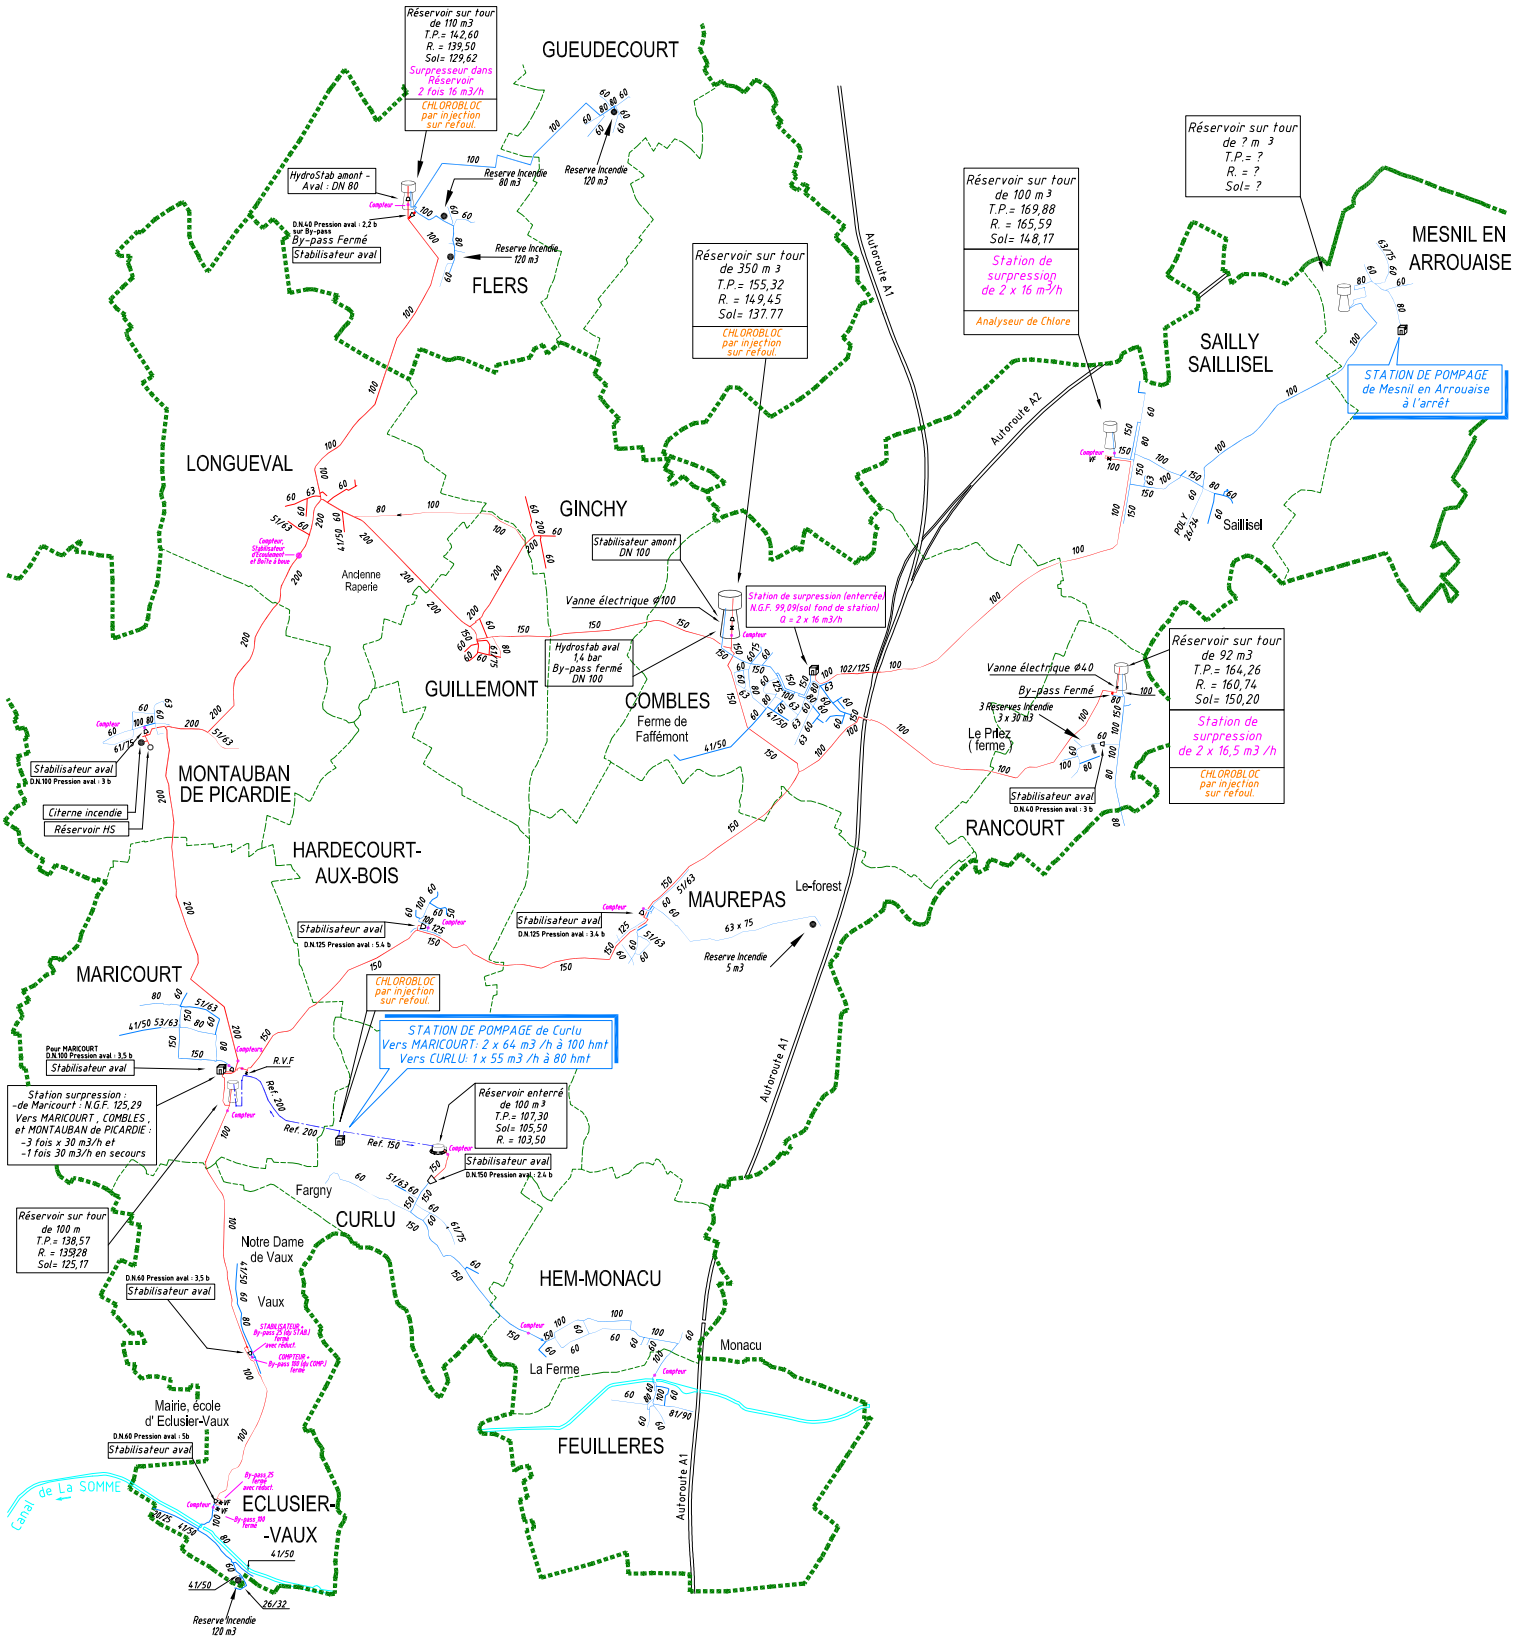

PLAN N°:9672
25/05/2011

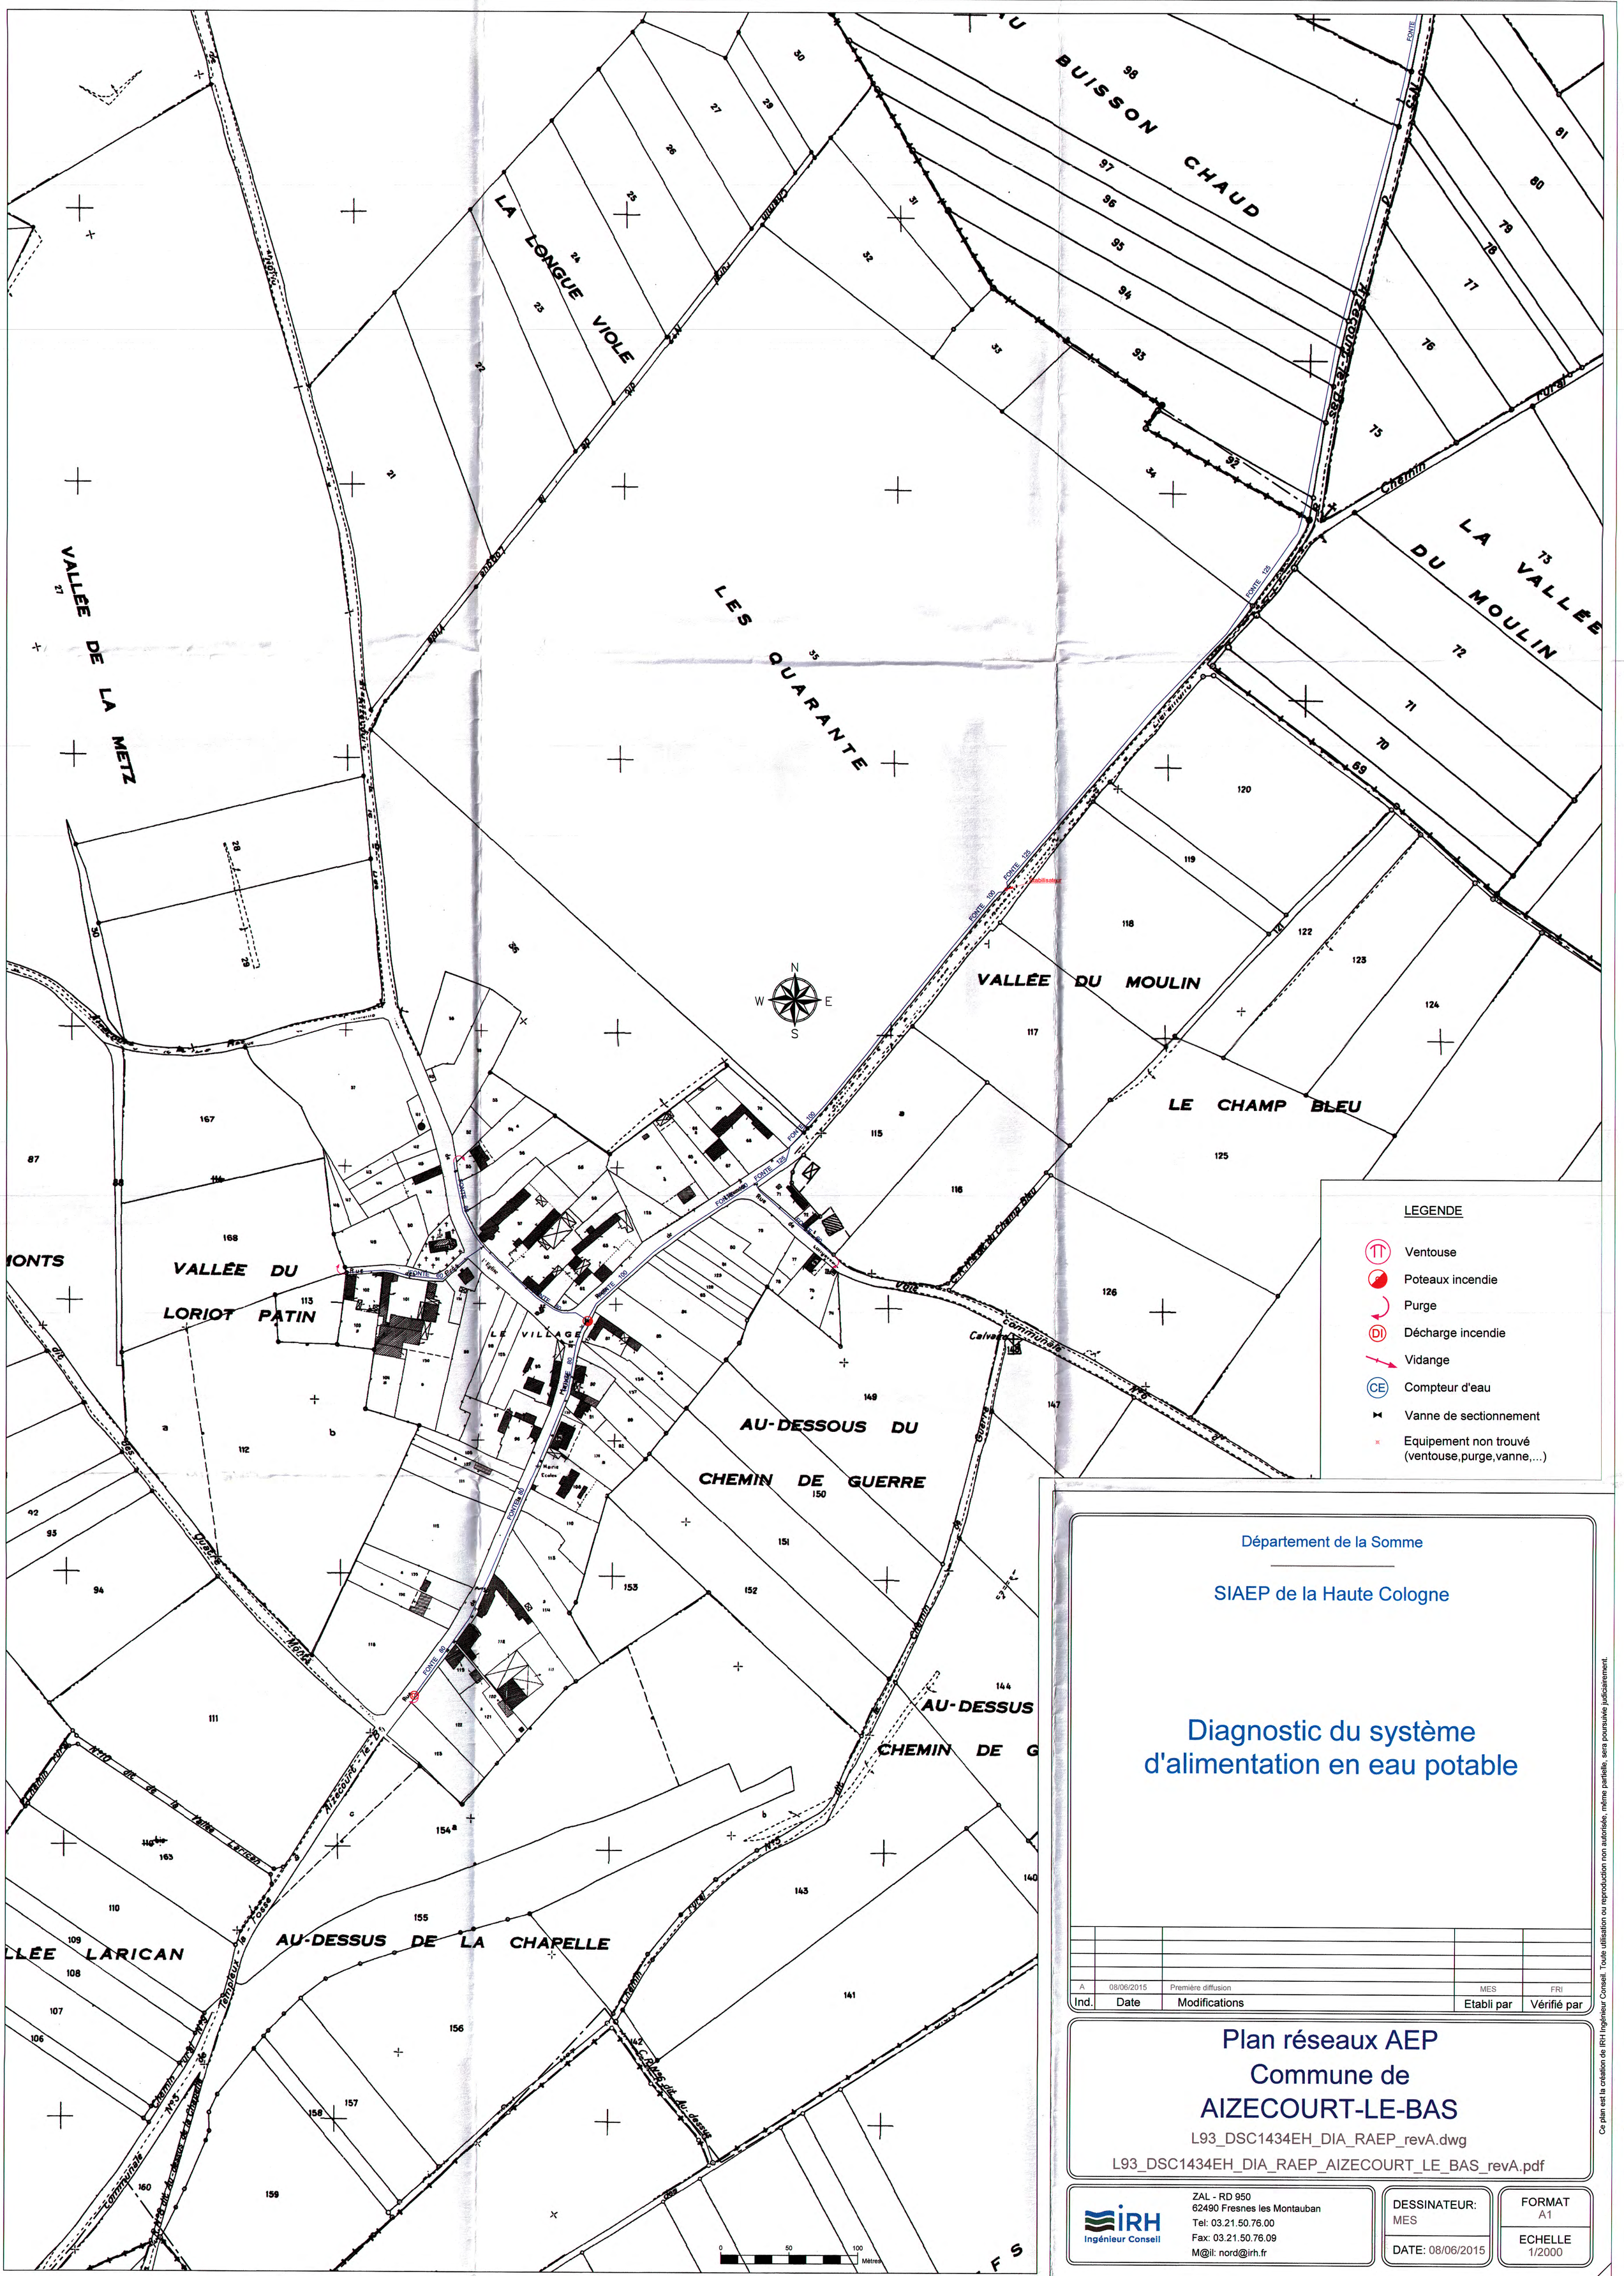

LEGENDE

- Ventouse
- Poteaux incendie
- Purge
- DI Décharge incendie
- Vidange
- CE Compteur d'eau
- Vanne de sectionnement
- Equipement non trouvé (ventouse,purge,vanne,...)

Département de la Somme

SIAEP de la Haute Cologne

Diagnostic du système d'alimentation en eau potable

Ind.	Date	Modifications	Etabli par	Vérifié par
A	08/06/2015	Première diffusion	MES	FRI

Plan réseaux AEP
Commune de
AIZECOURT-LE-BAS

L93_DSC1434EH_DIA_RAEP_revA.dwg

L93_DSC1434EH_DIA_RAEP_AIZECOURT_LE_BAS_revA.pdf

IRH Ingénieur Conseil
ZAL - RD 950
62490 Fresnes les Montauban
Tel: 03.21.50.76.00
Fax: 03.21.50.76.09
M@il: nord@irh.fr

DESSINATEUR: MES

DATE: 08/06/2015

FORMAT A1

ECHELLE 1/2000

Ce plan est la création de IRH Ingénieur Conseil. Toute utilisation ou reproduction non autorisée, même partielle, sera poursuivie judiciairement.



Département de la Somme

SIAEP de la Haute Cologne

Diagnostic du système d'alimentation en eau potable

Ind.	Date	Modifications	Etabli par	Vérifié par
A	08/06/2015	Première diffusion	MES	FRI

Plan réseaux AEP
Commune de
AIZECOURT-LE-HAUT

L93_DSC1434EH_DIA_RAEP_revA.dwg

L93_DSC1434EH_DIA_RAEP_AIZECOURT_LE_HAUT_revA.pdf

IRH Ingénieur Conseil
ZAL - RD 950
62490 Fresnes les Montauban
Tel: 03.21.50.76.00
Fax: 03.21.50.76.09
M@il: nord@irh.fr

DESSINATEUR: MES

DATE: 08/06/2015

FORMAT A0

ECHELLE 1/2000

Ce plan est la création de IRH Ingénieur Conseil. Toute utilisation ou reproduction non autorisée, même partielle, sera poursuivie judiciairement.

Legende

Canalisations

- Distribution
- Feeder
- Défense incendie
- Eau brute
- Refoulement
- Refoulement/Distribution
- Galerie
- Hors service
- Vidange
- Branchement simple
- Hors gestion SAUR

Appareils

- Vanne
- Vanne fermée
- Robinet 1/4 tour
- Purge
- Vidange
- Ventouse
- Plaque d'extrémité
- Réduction
- Poteau d'incendie
- Bouche d'incendie
- Compteur de production / sectorisation
- Compteur import / export
- Compteur abonné
- Débitmètre
- Stabilisateur d'écoulement
- Boîte à boues
- Borne fontaine
- Bouche de lavage
- Clapet
- Disconnecteur
- Réducteur de pression
- Régulateur de pression amont/aval
- Soupape anti-bélier

Ouvrages

- Réservoir sur tour
- Réservoir semi-enterré / enterré
- Réservoir au sol / bâche
- Réserve incendie
- Production avec traitement
- Captage
- Forage
- Puits
- Station de pompage
- Station de surpression
- Brise charge
- Traitement sur réseau



DEPARTEMENT DE LA SOMME

ALLAINES

an n° : 6093-00-E-100 | *Echelle :* 1:2 500

ographie: A.CHAISE | Date: 16/04/2021


RESEAU D'ALIMENTATION EN EAU POTABLE

CPO Marne la Vallée
8, Boulevard Michael FARADAY
CS 30560
77716 SERRIS / MARNE LA VALLEE CEDEX 4

haut allaines

feuillaucourt

Barleux

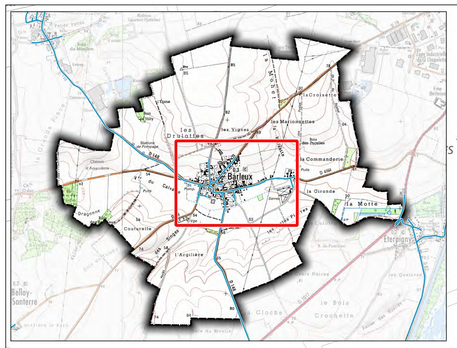

N

LES VIGNES
LES BUTTES
AU MOULIN
LES MARIONNETTES
LA VALLEETTE
HAIES BALTHAZAR
LA MALADRERIE
CHEMIN D'AMIENS
LE VILLAGE
LES PETITS PRES
LA HARDINE
VALLEE DU CALVAIRE
DERRIERE L'EGLISE
JARDIN DE LA FOSSE
L'ARGILIERE
CHAMPS A GRES
LA CROIX SAINT-CLAUDE
CHEMIN DES POSTES
TACHE A JONCS

Chemin d'Amiens
CR n°4 dit Chemin du Moulin
Chemin rural n°1 dit Vieux
Chemin rural n°1
Rue de Péronne
Chemin rural
Rue de Péronne (R.D n°39)
Chemin rural n°5 dit chemin des Marionnettes
Voie communale n°7
Barrières de Rue
RD n°148 de Villers-carbonnel à Péronne
Route départementale n°164 E de Fay à Péronne
Rue de Flaucourt
(R.D n°148) Rue de Flaucourt
Rue de Bailly
Rue de Bailly (R.D n°164)
Rue de la Hardine
Prés des Chemin dit CR n°10
CR n°10 dit Chemin des Prés
Rue de Belloy
Rue de l'Eglise
Rue du Bac
Rue du Clos
Route départementale n°148 de Villers-Carbonnel à Flaucourt
RD n°79 de Péronne à Lihons
Route départementale n°79 de Péronne à Lihons
Chemin rural n°16 dit Chemin du Jardin de la Fosse
Chemin rural n°18 d'Hiorgny à Barleux
Chemin rural n°13 dit Chemin de l'Arbre d'Amis
Chemin rural n°7 dit Chemin des Postes
Chemin rural n°12 dit Chemin des Plates Pierres
LES PLATES PIERRES
DESSUS DES PLATES PIERRES

Ø100 FD (1960)
Ø100 FG (1945)
Ø100 FD (1992)
Ø125 FG (1945)
Ø63 PVC (1970)
Ø60 FD (1991)
Ø32 PEHd (1960)

Légende

Réseau AEP :
- Distribution
- Refoulement

Hydrant :
- Poteau Incendie
- Bouche Incendie
- Réserve Incendie
- Borne de puisage (MONECA)

Réservoir :
- Principal
- Secondaire
- Captage/Forage
- Limite communale

0 25 50 75 100 m

SIEP du Santerre
Géo2France

Réseau AEP schématique - 01.04.2021 - Source cadastre DGFiP - Echelle cartouche: 1:25000

VC No 2 de Dompierre a Peronne

LES QUATORZE

VC No 4 de Biaches a Flaucourt

Rue de Barleux

VC No 5 de Biaches a Barleux

LA QUEUE

CR No 10

2.00 Axe route

8.10

Voie des Gardes

F 60

F 80

CR No 1 dit la Warlotte

Rue du Moulin

4.80 axe

63.50

Raccord

Rue de la Warlotte

Rue du Bois de la Haie

Ruelle de la Corne de Cerf

5.65

F 80

SR No 1 dit du Tour de Ville

LE VILLAGE

PI 100

Rue de Bazincourt

Rue Meridien

LE CHATEAU

15.20

Rue de la Fontaine

Ruelle de la Fontaine

Cone 80/40

LA RUELLE

VC No 2 de Dompierre a Peronne

DERRIERE LES HAIES

Rue de la Riviere

51.00

2.20

Rue de Peronne

F 150

LA RUE D'EN-HAUT

Chemin Prive dit la Voie des Gardes

LA MAISONNETTE

Station de de Surpression

AU COUVENT

CD No 1 de Peronne a Amiens

Canal

Somme

LE COMMUN

CASSE (pylônes)

VERS LE BOIS DE BIACHES

A LA

10

Rue de Peronne

Rue de la Vallee

FE 40

CR No 14

VALLEE DE

CD

1/1500

MAIRIE DE BIACHES SOMME

DEPARTEMENT DE LA SOMME

COMMUNE DE BIACHES

DIFFUSION
NON CONTROLEE

Date d'Impression : 01/02/2007

Ind.	Date	Etabli par	Visa	Nature des modifications	Date	Verifié/Approuvé	Visa
01	01.02.07	J PETITPREZ		MISE A JOUR DU RESEAU		E KESTELOOT	
00	15.12.98	J PETITPREZ		PREMIERE DIFFUSION			

Echelle : 1/1500 | Format : IAO | Plan : 8024 00 E 1500 000 00 | Planche : 1/1 | Indice : 00

RESEAU D'EAU POTABLE


PLANCHE UNIQUE

SAUR FRANCE
CENTRE PICARDIE & NORD
Secteur Somme
12, Route de Vauvillers
80170 Rosières

La position, la nature des canalisations, et la géométrie des fonds de plan sont donnés à titre indicatif. Elles n'engagent en aucun cas la responsabilité de la société Gestion de plan. Toute précision nécessaire sera confirmée par relevé de terrain.

CNE DE BIACHES EP

Mise en évidence du risque CVM - Matériaux et dates de pose canalisations

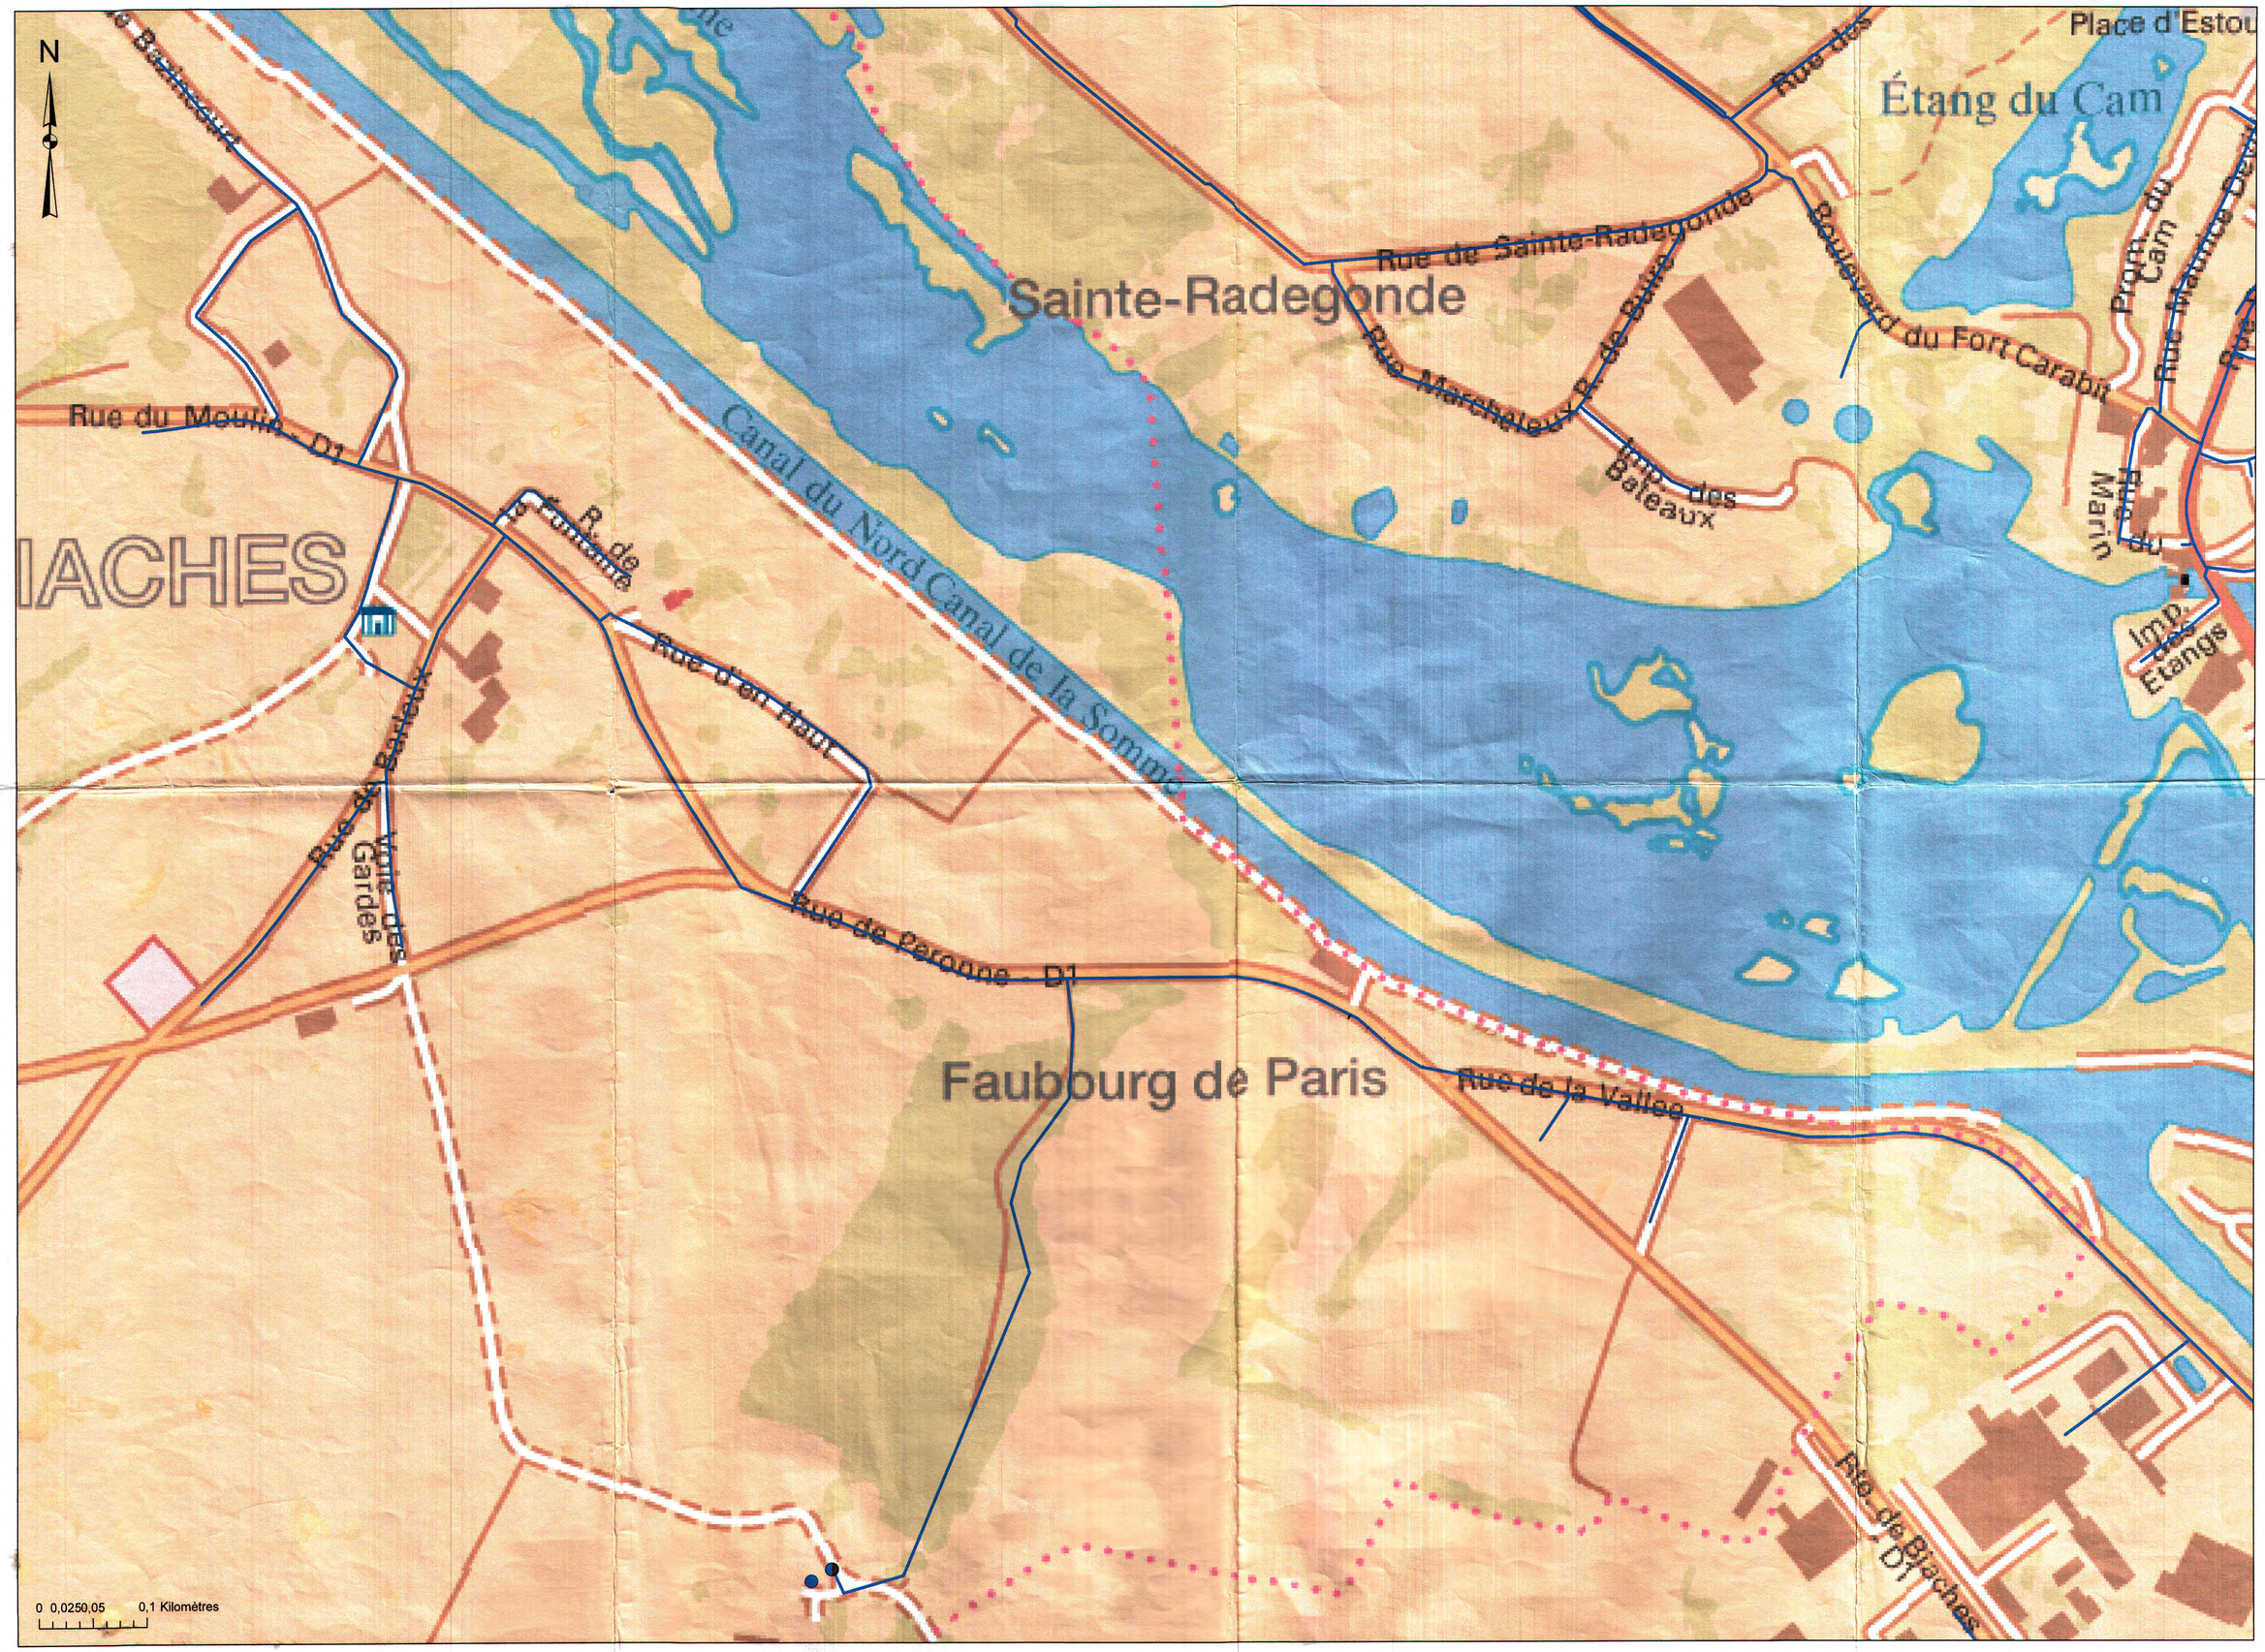

Statut canalisations

Ouvrages
- Ouvrage ressource
- Ouvrage stockage
- Ouvrage traitement
- Ouvrage pompage / surpression

Réseaux
- Hors PVC toutes dates / Mat. inconnus => 19
- PVC < 1980
- PVC => 1980
- PVC - Date inconnue
- Mat. inconnu < 1980 / Date inconnue

© CARTOSPHERE - NAVTEQ 2005 - IGN

DÉPARTEMENT DE LA SOMME

COMMUNE DE

BOUCHAVESNES-BERGEN

ALIMENTATION EN EAU POTABLE

RÉALIMENTATION DU RÉSEAU

PLAN DE LA DISTRIBUTION

-RELEVÉ APRÈS TRAVAUX-

SERVICE DÉPARTEMENTAL D'ENTRETIEN ET D'EXPLOITATION DES RÉSEAUX D'EAU	PHASE	DATE	PARAPHE
	Etablissement	5-4-73	
	Rectification		
	Rectification		
ÉCHELLE : 1/1.000e	NATURE DES MODIFICATIONS		
N° DU DOSSIER :	CLASSEMENT : A.E.2		
N° DU PLAN :	18.38		

ECHELLE 1/2.000e

ECHELLE 1/1.000

LÉGENDE

- CONDUITE DE DISTRIBUTION
- FOURREAU DE PROTECTION
- ROBINET-VANNE
- VENTOUSE EN REGARD
- ROBINET DE PURGE D'AIR
- ROBINET DE VIDANGE : EN REGARD ; A L'AIR LIBRE
- POTEAU D'INCENDIE DE 100 m/m ; PUISARD D'ASPIRATION.
- BRANCHEMENT PARTICULIER : EN REGARD ; EN CAVE OU ÉLÉVATION.

COMMUNE DE "Au Chemin de Moislains" Section X "Le Bas Rouet"

"Au Calvaire" "La Malassise"

BOUCHAVESNES - BERGEN Section T

RÉSERVOIR SEM ENTERRÉ DE 150 m³

COMMUNE DE MOISLAINS

Section O

Section P

Section AE

Section X

Section T "Les Prés"

Section T "Pièce Carpeza"

BOUCHAVESNES-BERGEN

STATION DE REPRISE

POINT DE RACCORDEMENT

Chemin Départemental n° 149 de Moislains à Cléry-sur-Somme

Rue du Village à la Route Nationale

Rue Neuve

Rue Foch

Rue du Cimetière

Rue Grande

Ruelle Jean

Ruelle des Prés

Rue de l'Église

Rue de la Ferme du Bois d'Allaines

Rue du Bois d'Allaines

Rue de Moislains

Chemin de la Vallée de Cléry

Chemin du Bois St Pierre Vast

Chemin de Remaisnil

Rue de la Malassise

Rue de la Cressonnière

Rue de la Gaschette

Rue du Bois Madame






















































By-Pass entre l'ancienne et la nouvelle conduite

Purge ?

Vidange ?

SALLE DES FÊTES

MAIRIE-ÉCOLE

Borne-fontaine

Borne Kilom.

1 (Pâture)

85 (Pâture)

Habitation à 750 m³ max.




















COMMUNE DE BRIE

Renouvellement du
Réseau d'adduction d'eau
potable en FD Ø100
et Branchements PE Ø25.

Plan de Récolement.

NES Réseaux
17, Rue d'Herleville - BP 50016
80 170 - ROSIERES-EN-SANTERRE

Lieu des Travaux :

Rue de Saint-Christ
Rue de Mesnil

Plan :	Echelle :	Edité par :	Contrôlé par :	Phase :
1/1	1/300	LESBAZEILLES E.	HALLU G.	Récolement

Date d'édition :
Janvier 2015

Destinataire :
-Mairie de Brie

COMMUNE DE BRIE

Renouvellement du
Réseau d'adduction d'eau
potable en FD Ø100
et Branchements PE Ø25.

Plan de Récolement.

NES Réseaux
17, Rue d'Herleville - BP 50016
80 170 - ROSIERES-EN-SANTERRE

Lieu des Travaux :

Rue de Saint-Christ
Rue de Mesnil

Plan :	Echelle :	Edité par :	Contrôlé par :	Phase :
1/1	1/300	LESBAZEILLES E.	HALLU G.	Récolement

Date d'édition :
Janvier 2015

Destinataire :
-Mairie de Brie

LA HAUTE BORNE

Chemin de Remembrement dit du Ruisseau à Frouseb

CR dit de la Garenne

CR dit Chemin de Pro

Part.d'écoute

Pompage

300 ml

18.41

299.35

F 100

F.100

Réservoir

RESERVOIR

4.00

3.65

1.90

4.65

COMMUNE DE BRIE

DEPARTEMENT DE LA SOMME

COMMUNES DE BRIE & MESNIL BRUNTEL

SOCIETE ACTEA

RELEVÉ TOPOGRAPHIQUE

Relevé des éléments du réseau d'Eau Potable

PLANCHE 2/4

Echelle 1/1000

"Plan établi sur fond de plan fourni par la société ACTEA"

Coordonnées XY rattachées au système Lambert RGF 93 - CC50

Nivellement indirect rattaché au système N.G.F (Précision G.P.S.) Effectué le 17 Octobre 2015

Broche à clé		Compteur d'eau		Regard	
Altitude du point levé		Tampon		Borne Incendie	

Ce plan est la propriété de A.GEO S.A.S. - Géomètres Experts. Il ne peut être utilisé ou reproduit sans son autorisation expresse.

A.GEO
Géomètres experts

Nathalie THEO, Pierre DAMEZ et Alan BENZI

3, rue Sellier BP 20061 80500 MONTDIDIER Tél. 03 22 78 08 73 - Fax 03 22 78 06 18

Email : commerbyp@orange.fr

DIAGNOSTICS IMMOBILIERS - TRAVAUX CONNEXES - COPROPRIETE - LOT-CARREZ - MAITRISE D'OEUVRE
AMENAGEMENT FONCIER - BORNAGE - IMPLANTATION - TOPOGRAPHIE - INFORMATISATION DE PLAN

ALBERT Cedex 80302 BP 15 40, rue Jules Ferry Tél. 03 22 75 26 89

PERONNE Cedex 80205 BP 40223 37, rue G. Clémenceau Tél. 03 22 84 33 75 Fax 03 22 84 13 08

ROYE 80700 BP 50071 Place de l'Hôtel de Ville Tél. 03 22 87 11 41 Fax 03 22 87 42 60

COMPIEGNE 60200 Place Saint Clément Tél. 03 44 91 21 20 Fax 03 22 78 06 18

Dossier n° 15/0803

320 Go

28 Octobre 2015

150803.dwg



DEPARTEMENT DE LA SOMME


COMMUNES DE
BRIE & MESNIL BRUNTEL

SOCIETE ACTEA

RELEVÉ TOPOGRAPHIQUE

Relevé des éléments du réseau d' Eau Potable

PLANCHE 1/4

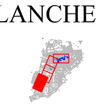

Echelle 1/1000

"Plan établi sur fond de plan fourni par la société ACTEA"

Coordonnées XY rattachées au système Lambert RGF 93 - CC50

Nivellement indirect rattaché au système N.G.F (Précision G.P.S.) Effectué le 17 Octobre 2015

Bouche à clé	Compteur d'eau		Regard
Altitude du point levé	Tampon		Borne Incendie

Ce plan est la propriété de A.GEO S.A.S. - Géomètres Experts. Il ne peut être utilisé ou reproduit sans son autorisation expresse.

A.GEO
Géomètres experts

Nathalie THEO, Pierre DAMEZ et Alan BENZI

3, rue Sellier BP 20061 80500 MONTDIDIER Tél. 03 22 78 08 73 - Fax 03 22 78 06 18

Email : commerbypi@orange.fr

DIAGNOSTICS IMMOBILIERS - TRAVAUX CONNEXES - COPROPRIETE - LOI CARRIEZ - MAITRISE D'OUVRE
AMENAGEMENT FONCIER - BORNAGE - IMPLANTATION - TOPOGRAPHIE - INFORMATISATION DE PLAN

ALBERT Cedex 80302 BP 57 46, rue Jules Ferry Tél. 03 22 75 26 89

PERONNE Cedex 80205 BP 40223 37, rue G. Clemenceau Tél. 03 22 84 33 75 Fax 03 22 84 13 08

ROYE 80700 BP 59071 Place de l'Hôtel de Ville Tél. 03 22 87 11 67 Fax 03 22 87 42 60

COMPIEGNE 60200 Place Saint Clément Tél. 03 44 91 21 20 Fax 03 22 78 06 18

Dossier n° 15-0803

320 Go

28 Octobre 2015

150803.dwg

N

O E

S

Chemin

Bussu

Bussu

Hates

des

Tour

dit

n°19

V.C. n°4

d'Allaines

à Bussu

1931 Rue

2008

2012 Ruelle

du

Haut

1931

de Bussu à Aizecourt-le-Haut

C.R. N°4 dit du Ressaut

Réservoir

Aizecourt-le-Haut

1931

Rue

des Essarts

Voie

Essarts

des

Rue

V.C. n°5

Rue

Driencourt

de

(R.D. n°181 de Péronne à Cambrai)

1931

Bois

1931

Rue

Péronne

de

1931

1931

Monument aux Morts

D.P.128

Place

des Tilleuls

1931

D.P.99

1931

Rue

Rue

de

1931

Moyenpont

Moyenpont

Rue

des

Prés

1931

Rue

de

1931

Moyenpont

(V.C. n°6 de Bussu à Buire)

Chapelle

1931

la

de

1931

Chemin

rural

de

Bussu

Courcelles

Chemin

Driencourt

Rue

N°7

de

Bussu

rural

Chemin

V.C. n°3

de Péronne à Bussu

Bussu

LA VIGNOTTE

AA

VALLEE DE LA CHAPELLE

0 50 100 150 200 m

PÔLE EAU ET ASSAINISSEMENT

ameva

EPTB Somme - AMEVA

Service d'Assistance Technique en Eau Potable

Commune de Bussu

Plan du réseau d'eau potable

Périodes de pose des canalisations

Source : Commune de Bussu	
Précision : Classe C	Date : Décembre 2018
Etablissement : JA	Validation : SR
Format : A0	Echelle : 1 / 750 ème

Légende :

- Captage
- Château d'eau

Accessoires réseau :

- Compteur
- Vanne fermée
- Vanne ouverte
- Purge
- Ventouse
- Poteau incendie
- Borne incendie
- Stabilisateur de pression
- Réserve incendie

Périodes de pose des canalisations :

- 1921-1940
- 1941-1950
- 1951-1960
- 1961-1970
- 1971-1980
- 1981-1990
- 1991-1995
- 1996-2000
- 2001-2005
- 2006-2010
- 2011-2015
- 2016-2020
- Inconnue

N

O E

S

Chemin

Bussu

Bussu

Haies

des

dit

n°19

V.C. n°4 d'Haies à Bussu

Rue de haute densité

Ruelle

Fonte grise

Fonte grise

Fonte grise

du

Bois

Fonte grise

Rue

Fonte grise

Fonte grise

Fonte grise

N

O E

S

Chemin

Bussu

Bussu

Hates

des

Tour

dit

n°19

V.C. n°4

d'Hattes

à Bussu

Ruelle

63

60 Rue

du

Haut

60

de Bussu à Aizecourt-le-Haut

C.R. N°4 dit du Rest

Réservoir

V.C. n°5

Essarts

des

Rue

Voie

des Essarts

Rue

Aizecourt-le-Haut

189

Bois

du

Rue

de

Driencourt

(R.D. n°181 de Péronne à Cambrai)

Péronne

de

80

171

Monument aux Morts

D.P.128

Place

des Tilleuls

D.P.99

Mairie

Ecole

Rue

de

60

Moyenpont

Prés

des

Rue

(V.C. n°6 de Bussu à Buire)

Chemin

rural

de

Bussu

à

Courcelles

Chemin

Driencourt

Chapelle

la

de

Rue

60

Rue

de

60

Moyenpont

N°7

de

Bussu

rural

Chemin

V.C. n°3

17 de Péronne à Bussu

Bussu

AA

LA VIGNOTTE

VALLEE DE LA CHAPELLE

0 50 100 150 200 m

Légende :

Captage

Château d'eau

Diamètres des canalisations :

100

80

63

60

Accessoires réseau :

Compteur

Vanne fermée

Vanne ouverte

Purge

Ventouse

Poteau incendie

Borne incendie

Stabilisateur de pression

Réserve incendie

PÔLE EAU ET ASSAINISSEMENT

ameva

EPTB Somme - AMEVA

Service d'Assistance Technique en Eau Potable

Commune de Bussu

Plan du réseau d'eau potable

Diamètres des canalisations

Source : Commune de Bussu	
Précision : Classe C	Date : Décembre 2018
Etablissement : JA	Validation : SR
Format : A0	Echelle : 1 / 750 ème

LEGENDE

- Conduite de refoulement
- Conduite de distribution
- Branchement particulier
- Robinet de purge
- Fourreau de protection
- Robinet - Vanne
- Robinet de vidange : en regard : à l'air libre
- P.I
- Canalisation de PVC Ø 53/63
- Canalisation PEHD 40
- Canalisation PEHD 63
- Canalisation de Ø 60
- Canalisation de Ø 80
- Canalisation de Ø 100
- Canalisation de Ø 120
- Canalisation de Ø 125
- Canalisation de Ø 150
- Canalisation de Ø 200
- 55 Pièce géoréférencée et son numéro (Se référer au tableau des coordonnées)

DEPARTEMENT DE LA SOMME

Commune de CARTIGNY

ALIMENTATION EN EAU POTABLE

PLAN DU RESEAU ET DES BRANCHEMENTS
Lieu dit: BRUSLE

Fichier :
CARTIGNY_R®seau et branchements.DWG

ECH : 1/1000 | Coordonnées : planimétrie > RGF93 projection CC50

INDICE	MODIFICATIONS	DATE
a		**26/07/2017**


Dessiné :

LSP LA SIGNAL PICARDIE
ÉTUDES TOPOGRAPHIE | DÉTECTION CARTOGRAPHIE


Vérifié :

NUMERO : 03/03

Points	x(CC50)	y(CC50)	Accessoires	
183	1701441.58	9191179.19	Vanne de coupure	BRUSLE
184	1701441.03	9191179.59	Vanne de coupure	
185	1701440.83	9191180.42	P.I	
186	1701449.02	9191187.77	Bouche à clé	
187	1701454.93	9191183.30	Bouche à clé	
188	1701521.56	9191263.88	Bouche à clé	
189	1701530.65	9191273.01	Bouche à clé	
190	1701530.20	9191273.90	Bouche à clé	
191	1701553.20	9191295.59	Bouche à clé	
192	1701586.26	9191329.27	Bouche à clé	
193	1701588.37	9191330.76	Bouche à clé	
194	1701588.38	9191331.41	P.I	
195	1701596.75	9191339.78	Bouche à clé	
196	1701597.02	9191339.23	Bouche à clé	
197	1701638.39	9191381.00	Bouche à clé	
198	1701647.61	9191389.41	Bouche à clé	
199	1701689.88	9191423.85	Bouche à clé	
200	1701690.04	9191424.67	Bouche à clé	
201	1701700.25	9191326.51	Bouche à clé	
202	1701705.38	9191320.43	Bouche à clé	
203	1701721.37	9191299.48	Bouche à clé	
204	1701726.49	9191292.03	Bouche à clé	
205	1701746.56	9191265.16	Bouche à clé	
206	1701747.02	9191264.57	Purge	
207	1701225.09	9190195.35	Bouche à clé	
242	1701432.89	9191097.42	Bouche à clé	
243	1701434.58	9191111.21	Bouche à clé	
244	1701435.34	9191117.13	Bouche à clé	
245	1701440.22	9191151.43	Bouche à clé	
246	1701440.21	9191152.32	Bouche à clé	
247	1701460.27	9191201.74	Bouche à clé	
248	1701472.54	9191215.59	Bouche à clé	
249	1701500.00	9191243.04	Bouche à clé	
250	1701509.36	9191251.66	Bouche à clé	
251	1701555.74	9191297.73	Bouche à clé	
252	1701679.24	9191353.11	Bouche à clé	
253	1701668.68	9191365.60	Bouche à clé	
254	1701733.25	9191283.84	Bouche à clé	
255	1701589.45	9191331.29	Bouche à clé	
256	1701559.28	9191301.70	Bouche à clé	
257	1701432.02	9191091.76	Bouche à clé	
258	1701431.43	9191084.66	Bouche à clé	
289	1701539.34	9191279.96	Bouche à clé	
290	1701551.88	9191293.29	Bouche à clé	

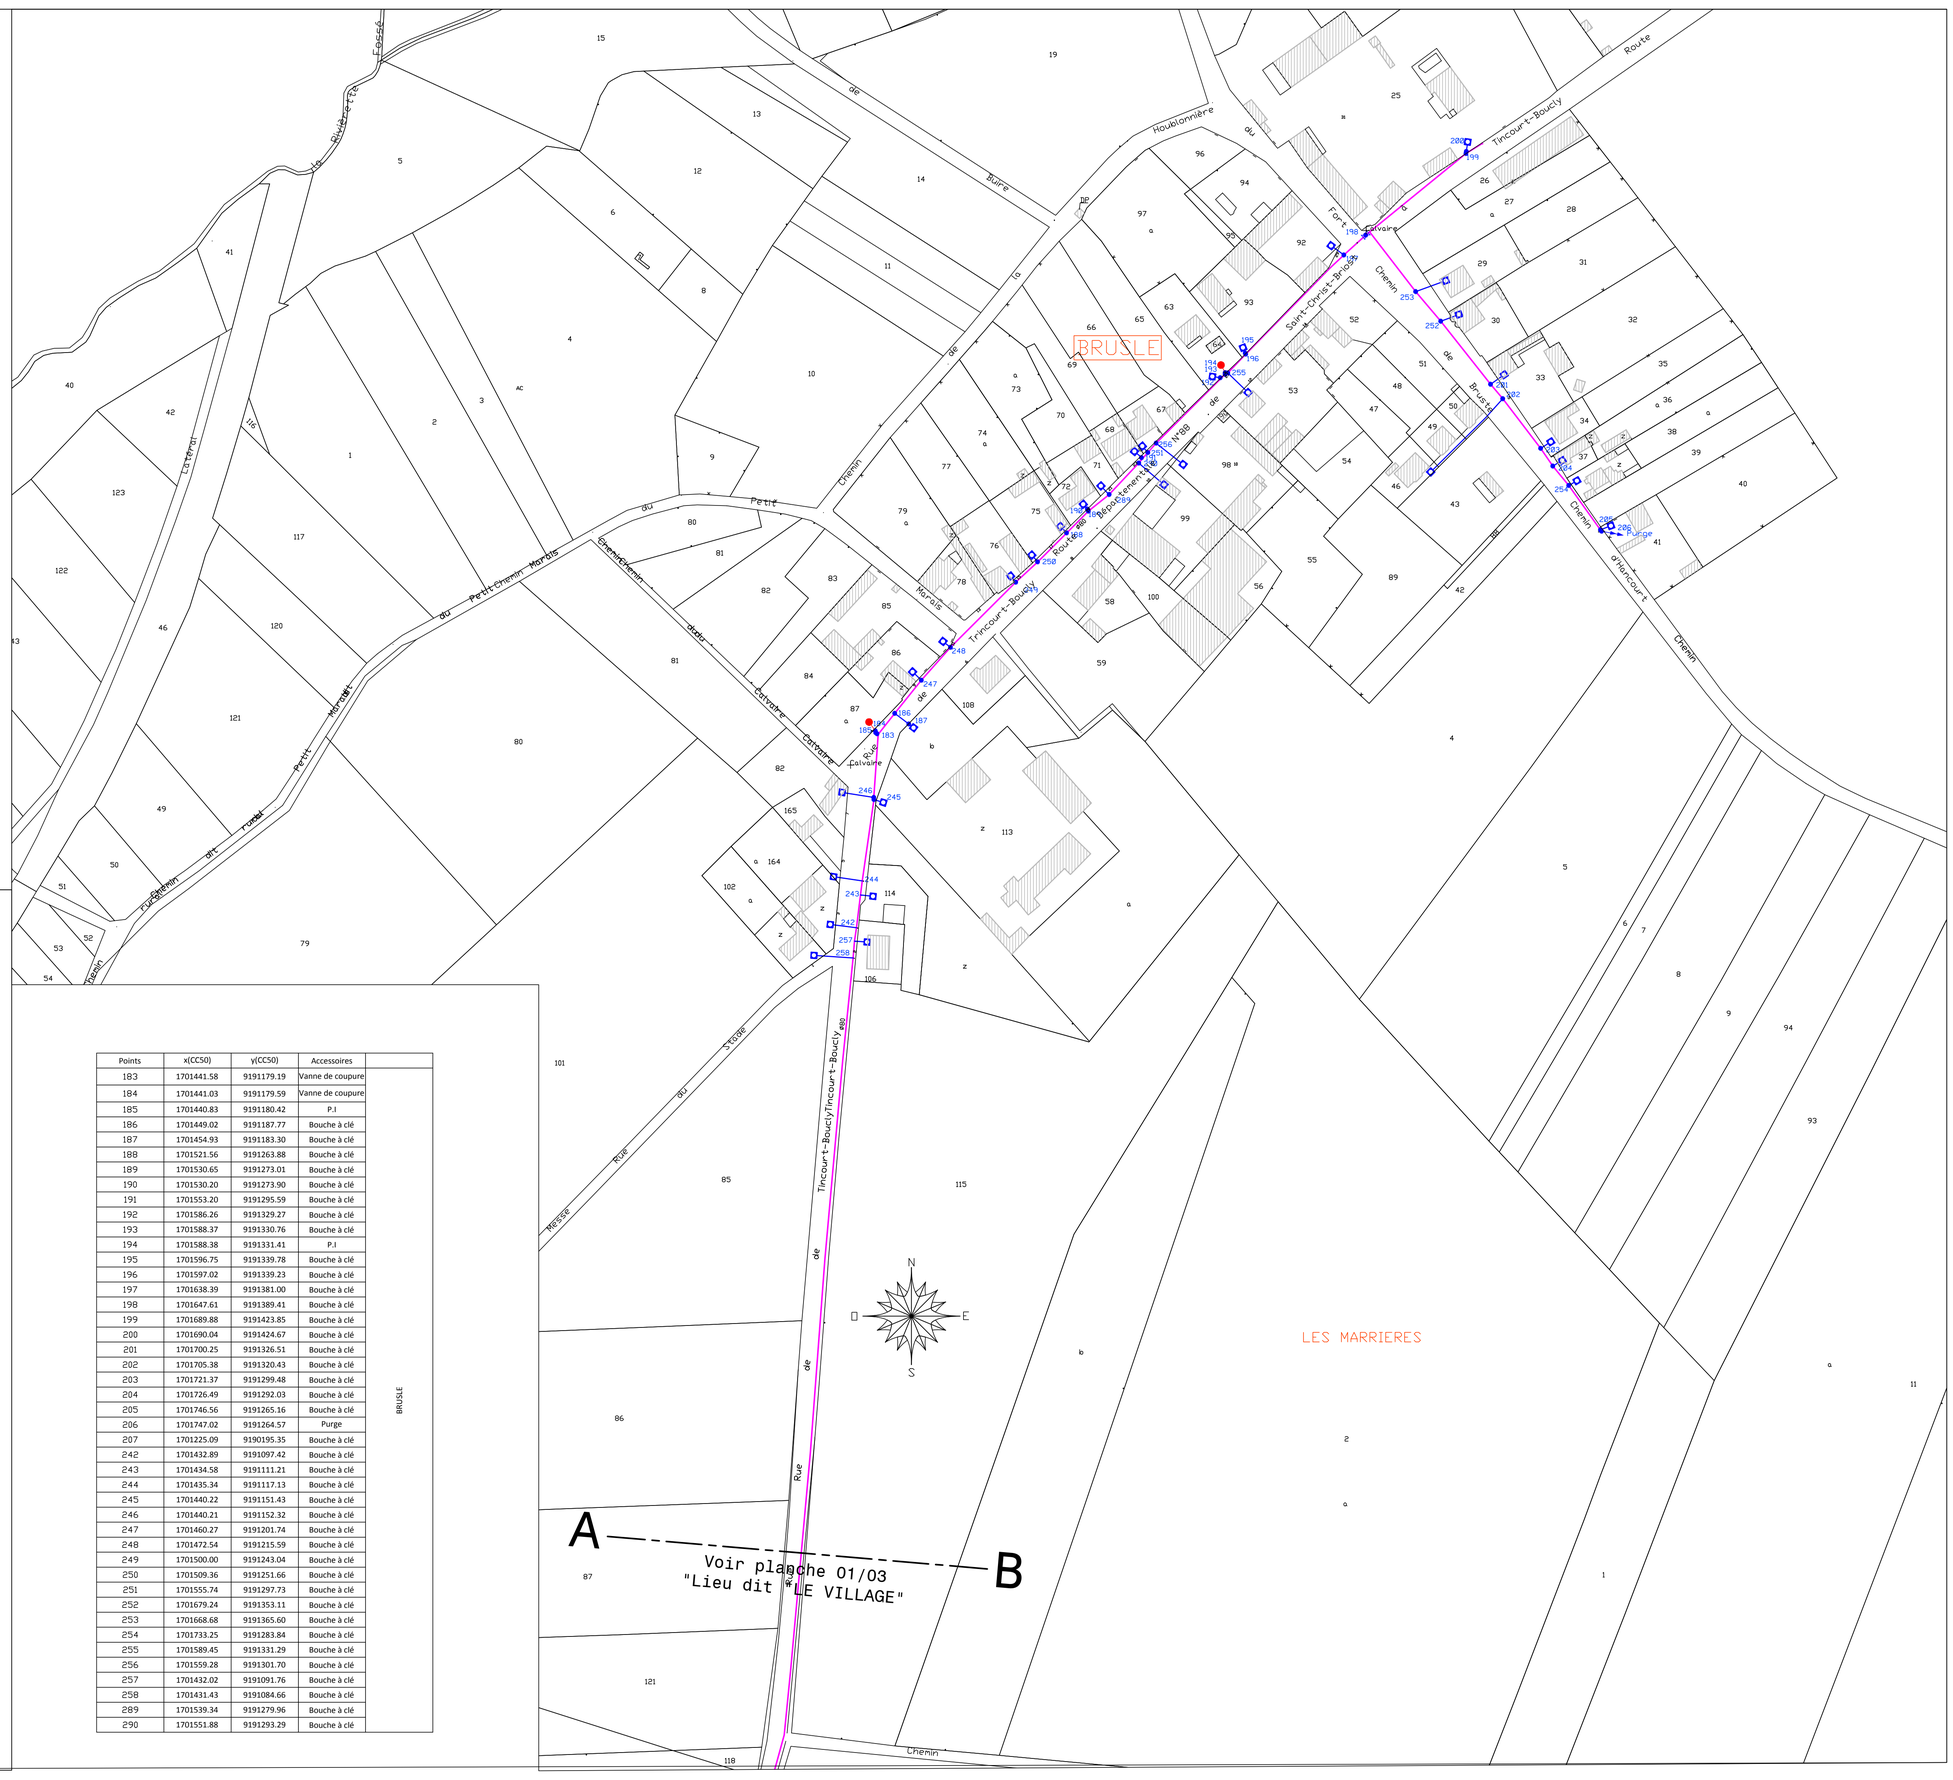
BRUSLE
LES MARRIERES
Route de Tincourt-Boucly
Chemin de Tincourt-Boucly
Rue Calvaire
Rue du Petit Chemin Marais
Rue de la Buire
Rue de la Haulonnière



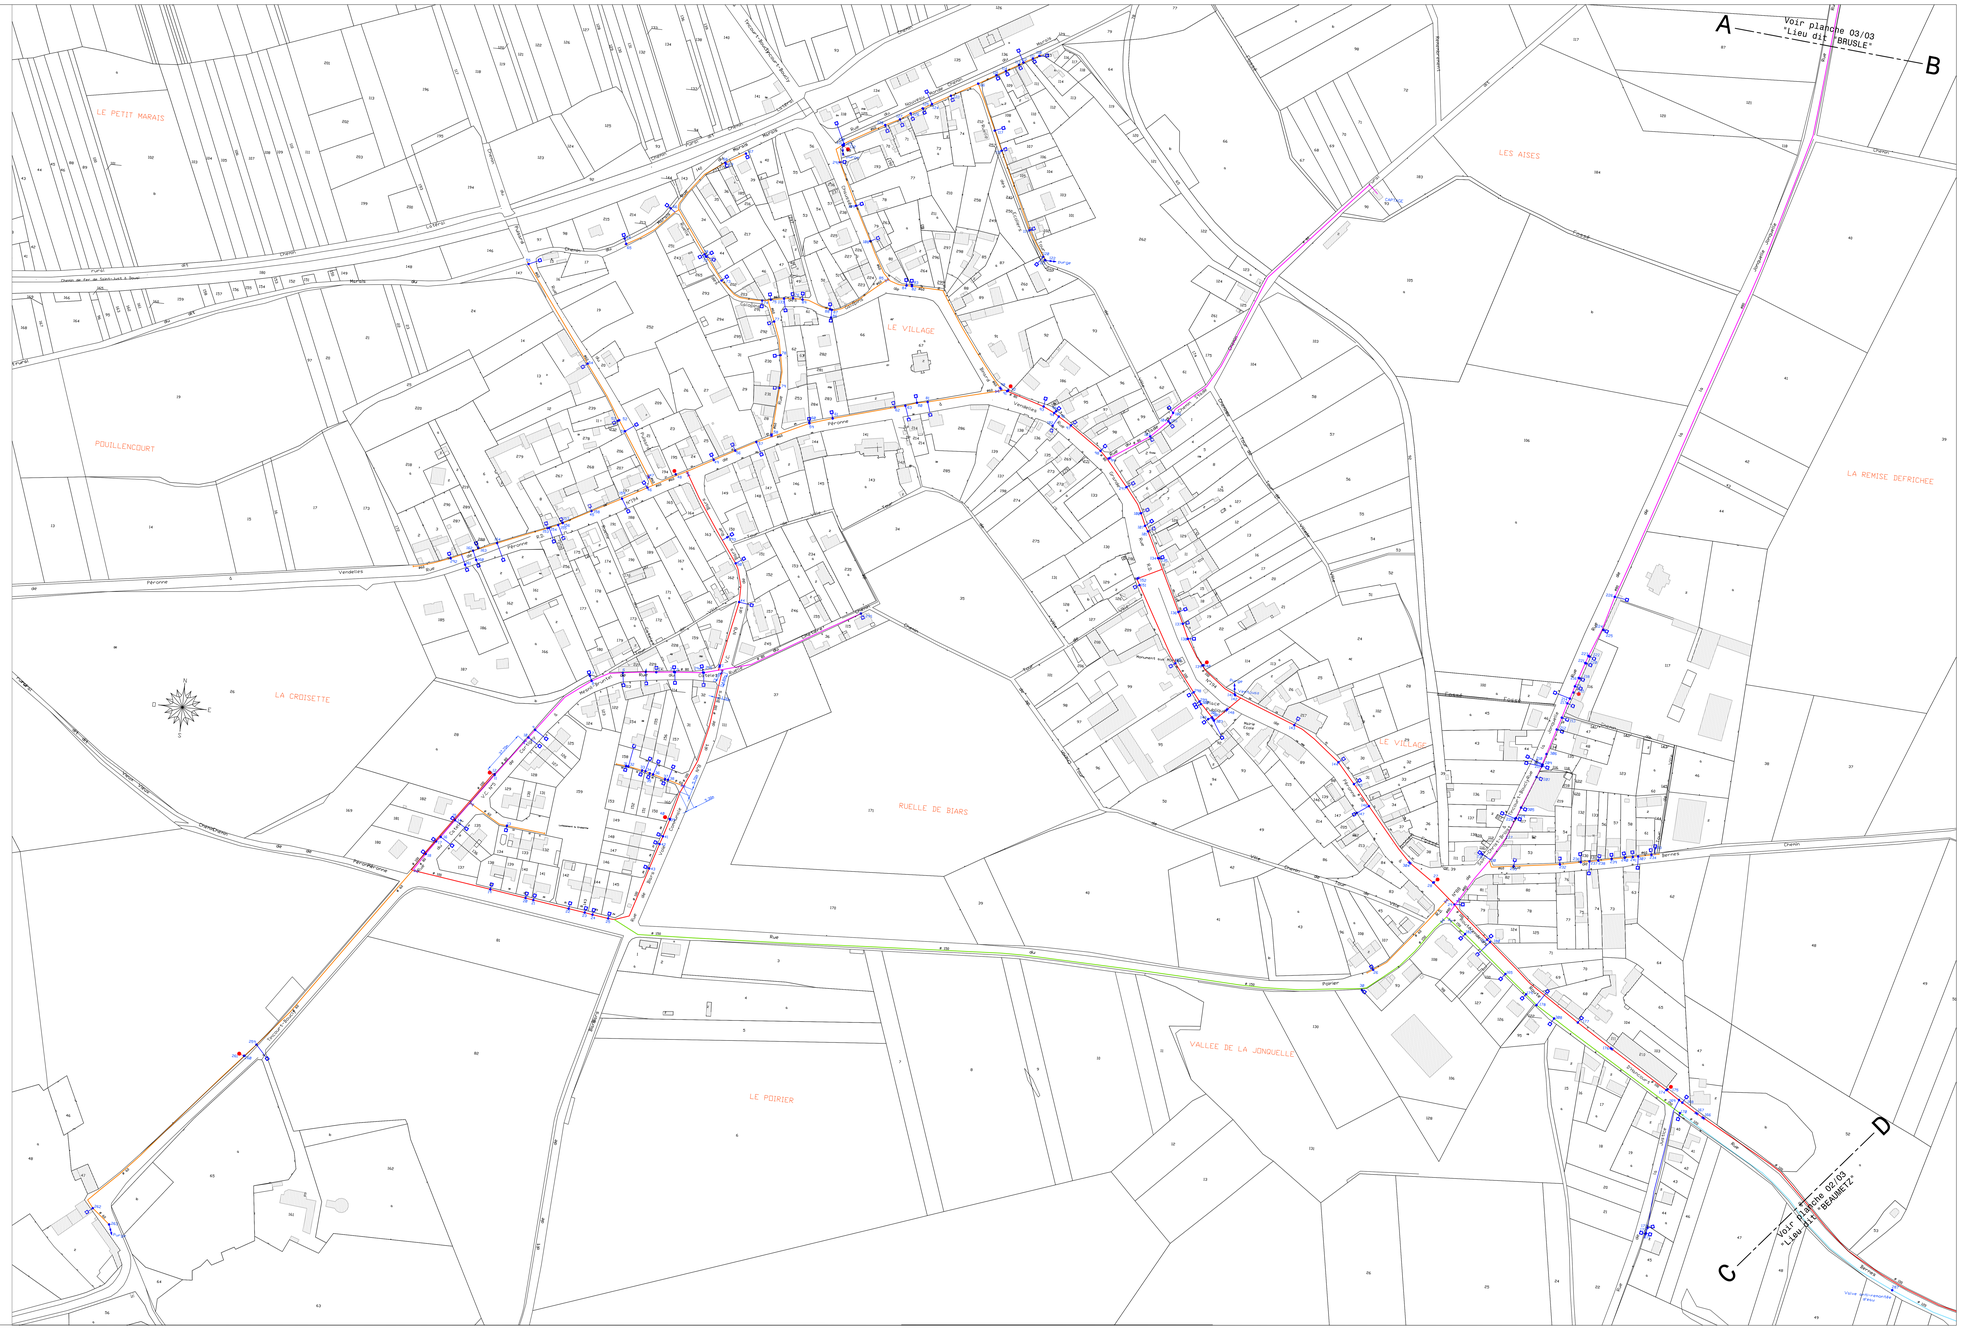
LE PETIT MARAIS
POUILLENCOURT
LA CROISETTE
LE VILLAGE
RUELLE DE BIARS
LE POIRIER
VALLEE DE LA JONQUELLE
LES AISES
LA REMISE DEFRICHEE
Voir planche 03/03 "Lieu dit "BRUSLE"
Voir planche 02/03 "Lieu dit "BEAUMEZ"
A
B
C
D
Rue Pierre Vendaires
Rue Pierre Vendaires
Rue Pierre Vendaires

RESERVOIR SUR TOUR 350 m3
TP:155.32
R:149.45
SOL:137.77

VANNE MOTORISEE

REGULATEUR DE DEBIT
TYPE HYDROSTAB 0100

OSV-EAU-033

SURPRESSEUR

FONTE CALORFUGEE

Mairie

Ecole

Place de la Mairie

Place du Riez

Square Gilbert Evrat

Place Georges Guillemont et Robert Magnier

Place du Calvaire














































































































Département de la Somme

SIAEP de la Haute Cologne

Diagnostic du système d'alimentation en eau potable

Ind.	Date	Modifications	Etabli par	Vérifié par
A	08/06/2015	Première diffusion	MES	FRI

Plan réseaux AEP
Commune de DRIENCOURT

L93_DSC1434EH_DIA_RAEP_revA.dwg

L93_DSC1434EH_DIA_RAEP_DRIENCOURT_revA.pdf

IRH Ingénieur Conseil
ZAL - RD 950
62490 Fresnes les Montauban
Tel: 03.21.50.76.00
Fax: 03.21.50.76.09
M@il: nord@irh.fr


DESSINATEUR: MES

DATE: 08/06/2015

FORMAT A0

ECHELLE 1/2000

Ce plan est la propriété de IRH Ingénieur Conseil. Toute diffusion ou reproduction non autorisée, même partielle, est proscrite strictement.

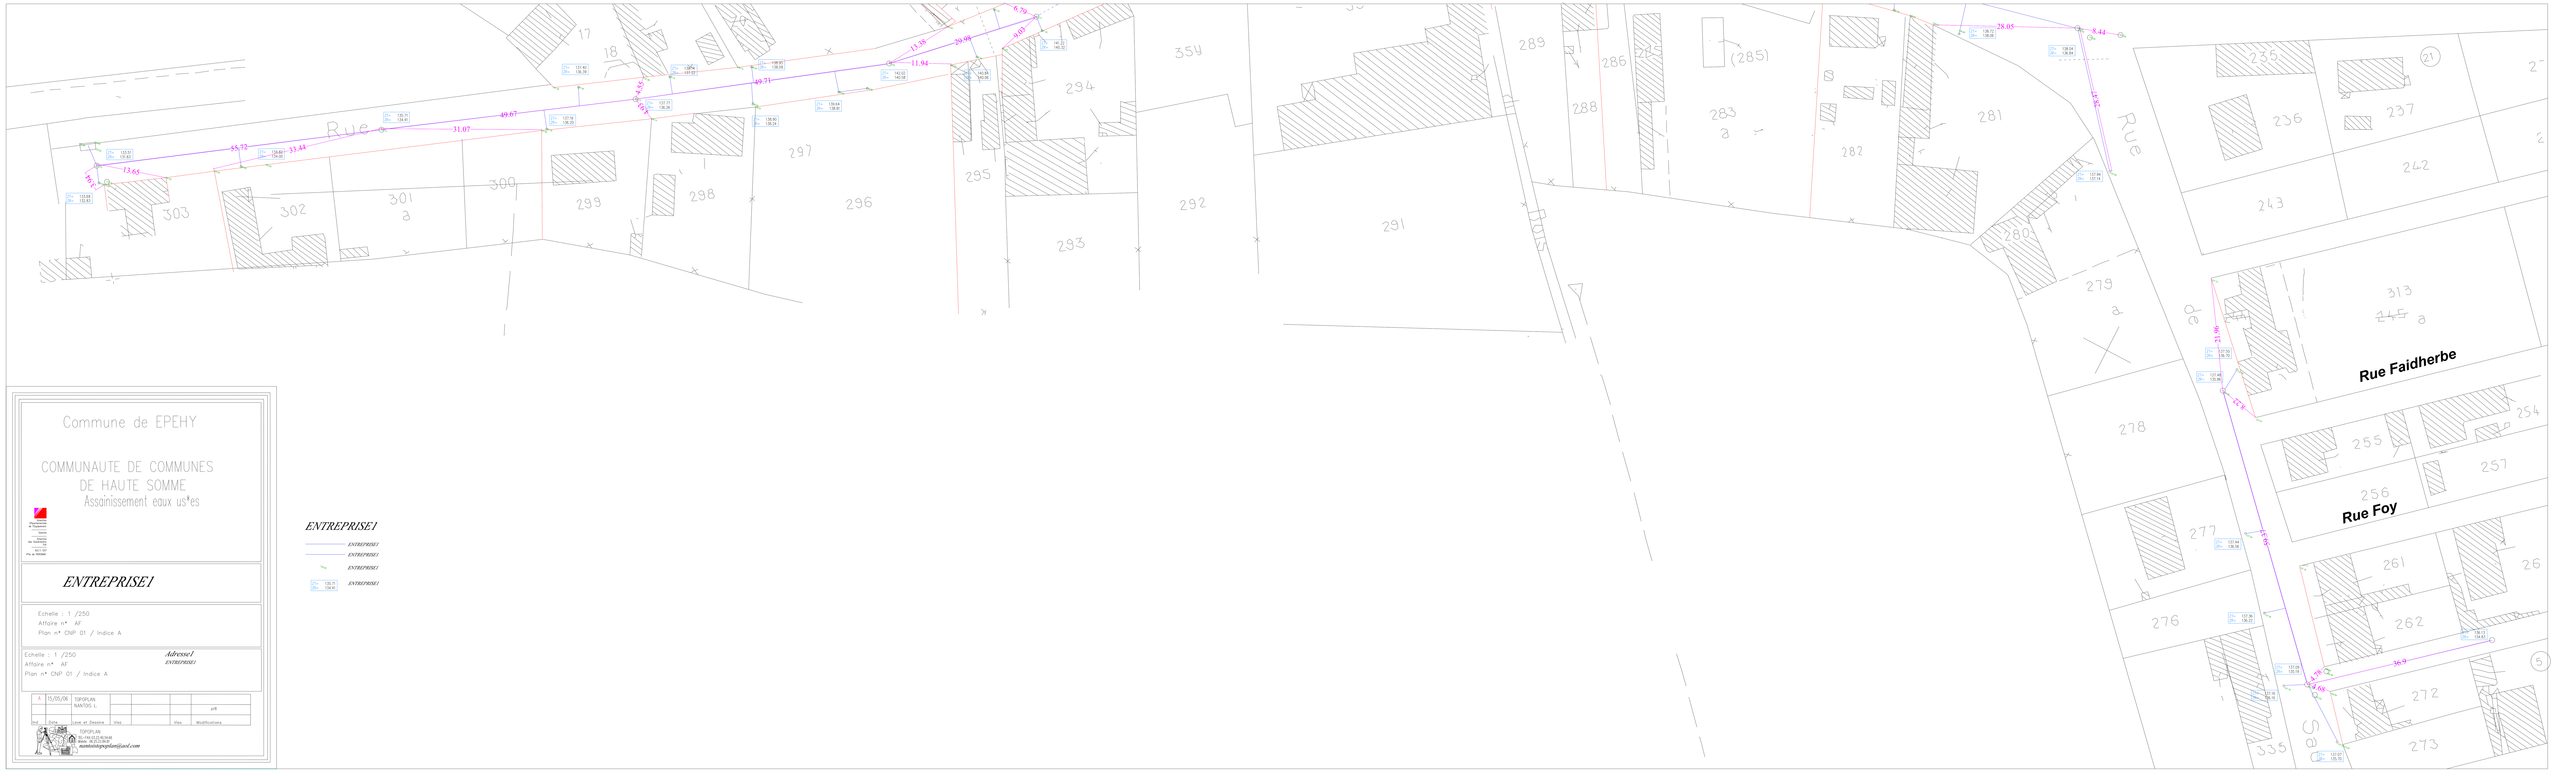

Commune de EPEHY

COMMUNAUTE DE COMMUNES
DE HAUTE SOMME
Assainissement eaux us*es

ENTREPRISE1

Echelle : 1 /250
Affaire n° : AF
Plan n° CNP 01 / Indice A

Echelle : 1 /250
Affaire n° : AF
Plan n° CNP 01 / Indice A

Adresse1
ENTREPRISE1

Ind	Date	Dessinateur	Vérif			Modifications
A	15/05/06	TOPOPLAN NANTOIS L.				prélt

TOPOPLAN

ENTREPRISE1

ENTREPRISE1
ENTREPRISE1
ENTREPRISE1
ENTREPRISE1

ZT= 146.00
ZR= 144.18

ZT= 145.79
ZR= 144.81

ZT= 145.49
ZR= 144.61

ZT= 145.45
ZR= 144.49

ZT= 141.29
ZR= 140.65

ZT= 141.12
ZR= 140.02

ZT= 141.20
ZR= 140.36

ZT= 141.28
ZR= 140.28

ZT= 141.20
ZR= 139.60

ZT= 141.09
ZR= 139.81

ZT= 141.18
ZR= 140.50

ZT= 141.22
ZR= 140.22

ZT= 140.93
ZR= 139.17

ZT= 140.94
ZR= 140.02

ZT= 135.71
ZR= 134.41

2.1
2.78
57.84
2.64
6.71
33.49
4.51
5.1
7.05
54.32
22.19
3.77
6.45

Place du Riez

Rue

ENTREPRISE1

ENTREPRISE1
ENTREPRISE1
ENTREPRISE1
ENTREPRISE1

Commune de EPEHY

COMMUNAUTE DE COMMUNES DE HAUTE SOMME

Assainissement eaux us*es

Direction D'portementale de l'Equipement
Somme
Direction des Subdivisions Est
B.E.T. EST
P*le de PERONNE

ENTREPRISE1

Echelle : 1 /250
Affaire n* AF
Plan n* CNP 08 / Indice A

Echelle : 1 /250
Affaire n* AF
Plan n* CNP 08 / Indice A

Adresse1
ENTREPRISE1

Ind	Date	Leve et Dessine	Visa		Visa	Modifications
A	15/05/06	TOPOPLAN NANTOIS L.				pl7

TOPOPLAN
TEL-FAX: 03.22.40.54.66
Mobile: 06.25.22.84.81
nantoistopoplan@aol.com

Commune de EPEHY

COMMUNAUTE DE COMMUNES
DE HAUTE SOMME
Assainissement eaux us*es

ENTREPRISE1

Echelle : 1 /250
Affaire n° AF
Plan n° CNP 06 / Indice A

Echelle : 1 /250
Affaire n° AF
Plan n° CNP 06 / Indice A

Adresse1
ENTREPRISE1

Ind.	Date	Levé et Dessiné	Visa		Visa	Modifications
A	15/05/06	TOPOPLAN NANTOS L				pré

TOPOPLAN
Tél./Fax 0323 63 54 68
Mobile : 06 25 52 69 68
nantostopoplan@aol.com

ENTREPRISE1

ENTREPRISE1
ENTREPRISE1
ENTREPRISE1
ENTREPRISE1

Carpentier
Rue
Rue
Rue

Commune de EPEHY

COMMUNAUTE DE COMMUNES
DE HAUTE SOMME
Assainissement eaux us*es

Echelle : 1 /250
Affaire n° AF
Plan n° CNP 07 / Indice A

ENTREPRISE!

Echelle : 1 /250
Affaire n° AF
Plan n° CNP 07 / Indice A

Adressez!
ENTREPRISE!


Ind	Date	Libellé des Modifications	Vérifié	Validé	Mise à jour
A	15/05/06	TOPOPLAN NANTOIS L			

pt5

TOPOPLAN

ENTREPRISE!
ENTREPRISE!
ENTREPRISE!
ENTREPRISE!
ENTREPRISE!
ENTREPRISE!

Chemin Départemental
Rue Gaillard
Rue Jules Ferry
Rue Georges
Rue Corbeau
Rue Cavaire
Rue Ronssoy
Rue du

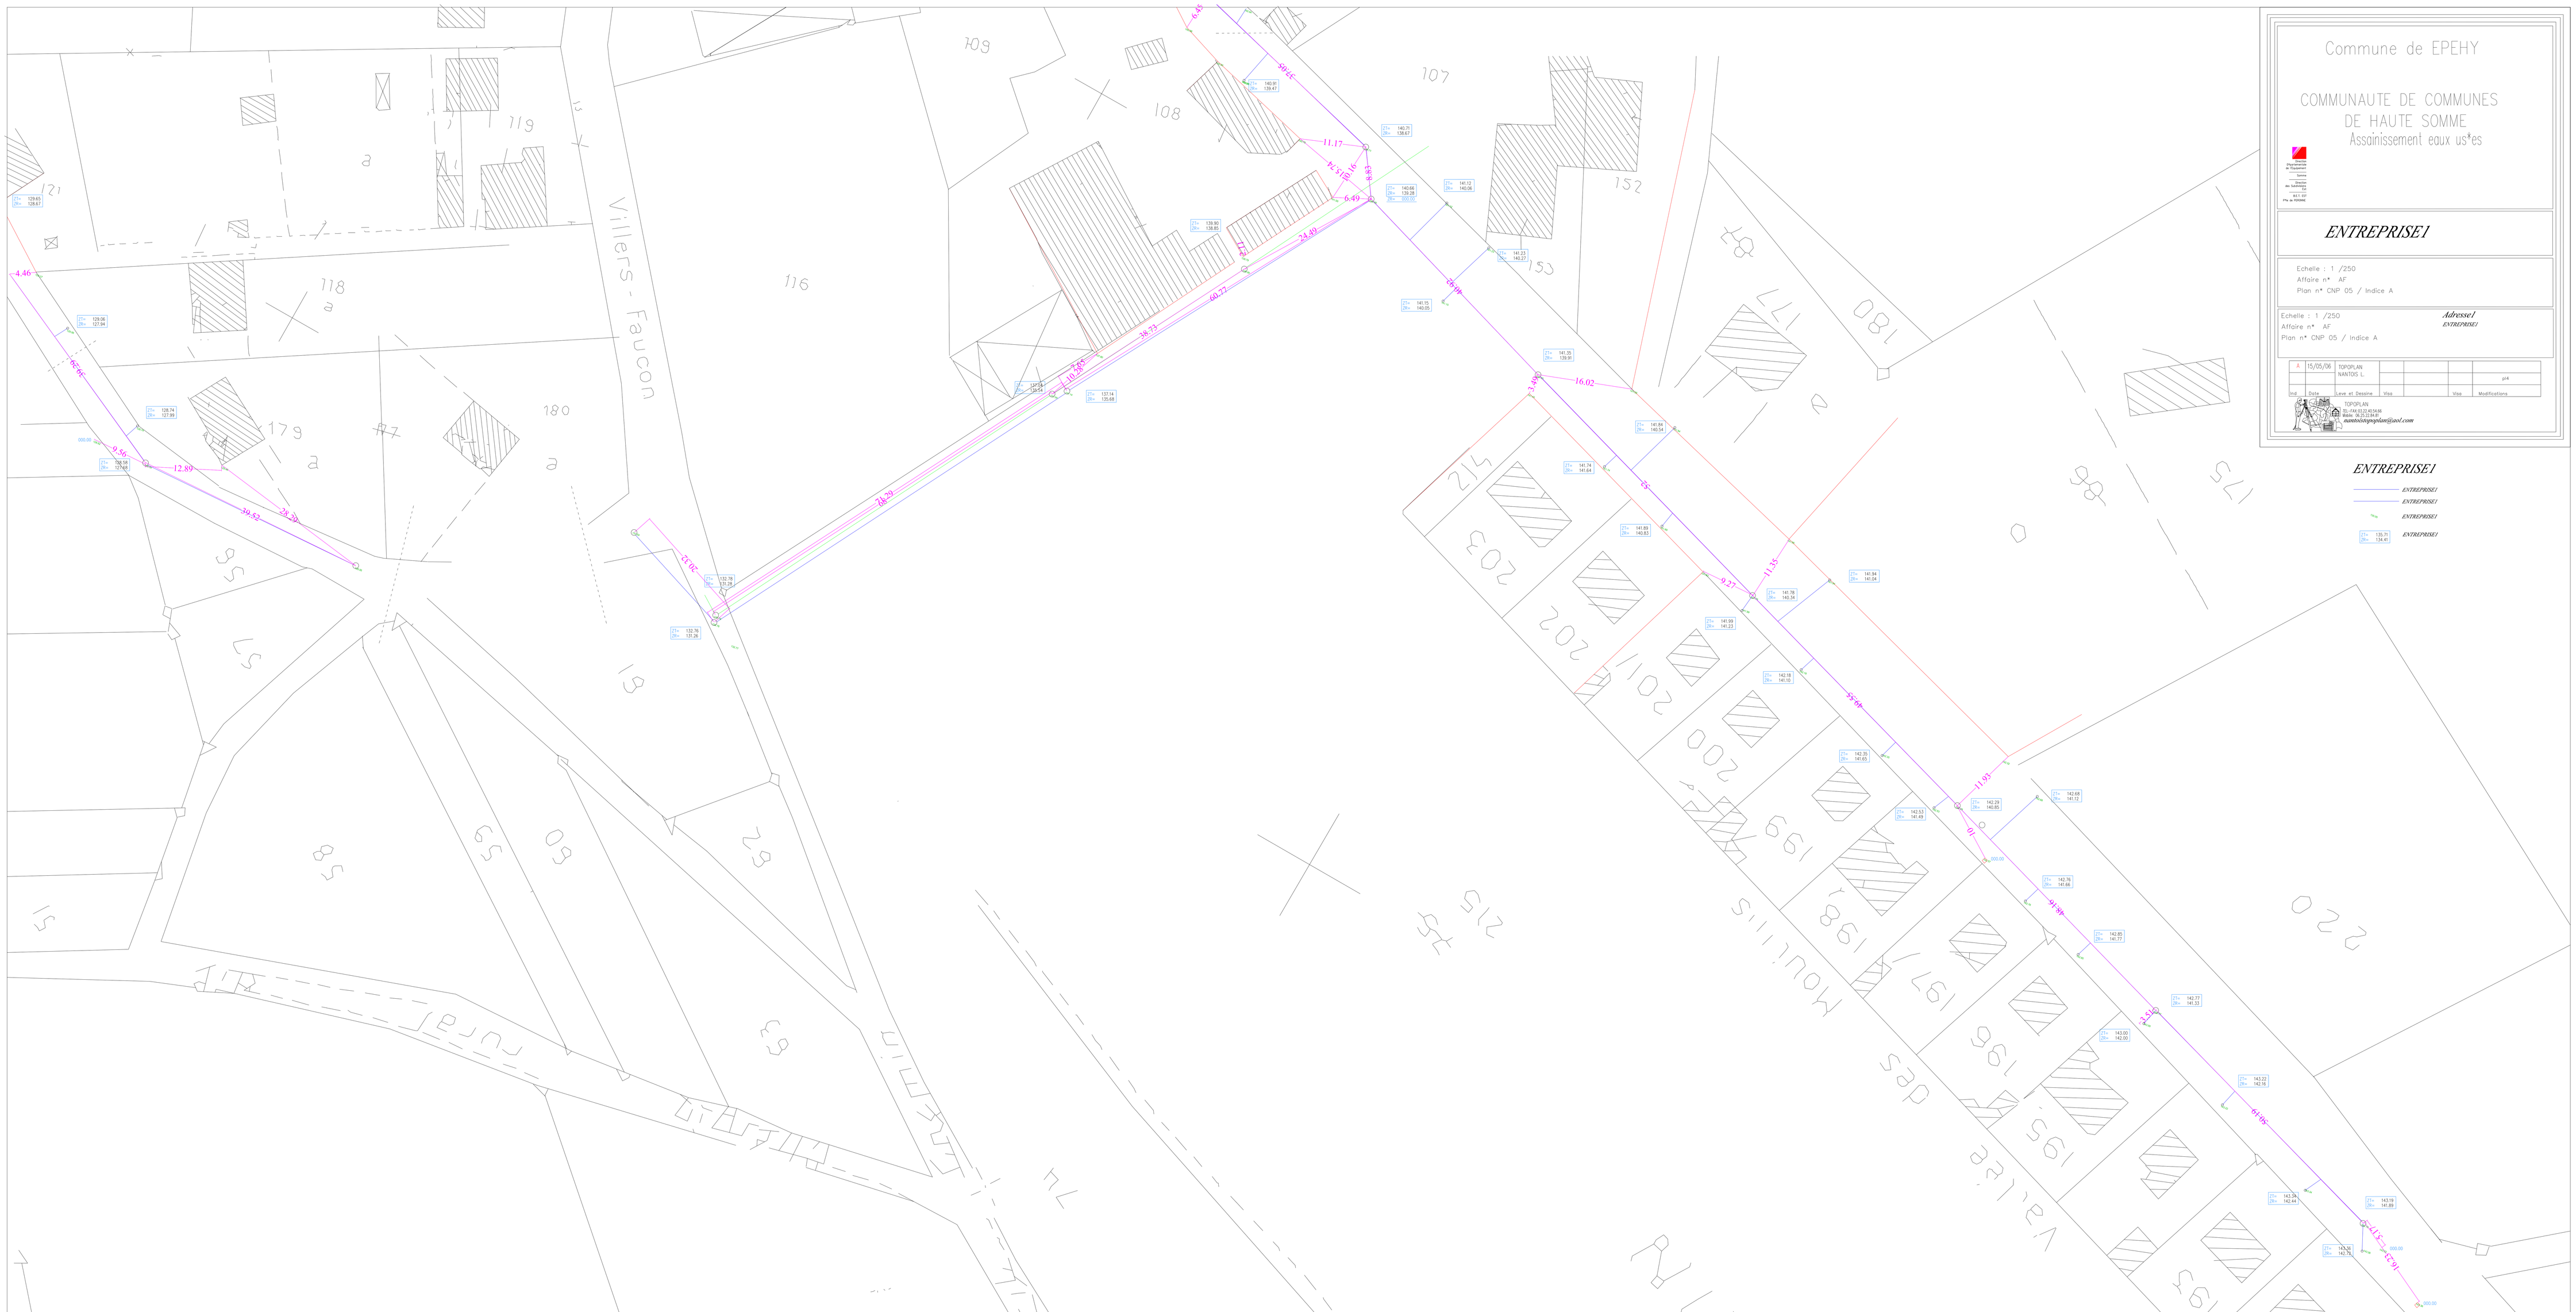
Commune de EPEHY
COMMUNAUTE DE COMMUNES DE HAUTE SOMME
Assainissement eaux us*es
ENTREPRISE1
Echelle : 1 /250
Affaire n° AF
Plan n° CNP 05 / Indice A
Adresse1
ENTREPRISE1
A 15/05/06 TOPOPLAN NANTAS L.
Ind. Date Leve et Dessine Vise Vise Modifications
TOPOPLAN
ENTREPRISE1
ENTREPRISE1
ENTREPRISE1
ENTREPRISE1
ENTREPRISE1
Villers - Faucon

Commune de EPEHY

COMMUNAUTE DE COMMUNES
DE HAUTE SOMME
Assainissement eaux usées


ENTREPRISE!

Echelle : 1 /250
Affaire n° AF
Plan n° CNP 04 / Indice A

ENTREPRISE!

Echelle : 1 /250
Affaire n° AF
Plan n° CNP 04 / Indice A

Adressé!
ENTREPRISE!

Ind	Date	Lieux et Dessins	Visas		Visas	Modifications
A	15/05/06	TOPOPLAN NANTOIS L.				p3

TOPOPLAN
Tél. / Fax : 03.23.84.84.66
Mobile : 06.23.22.84.81
nantoistopoplan@aol.com


ENTREPRISE!

ENTREPRISE! — — — — — *ENTREPRISE!*

ENTREPRISE! — — — — — *ENTREPRISE!*

ENTREPRISE! — — — — — *ENTREPRISE!*

Maurice
Chemin
Rue
Brasserie
Georges
rural

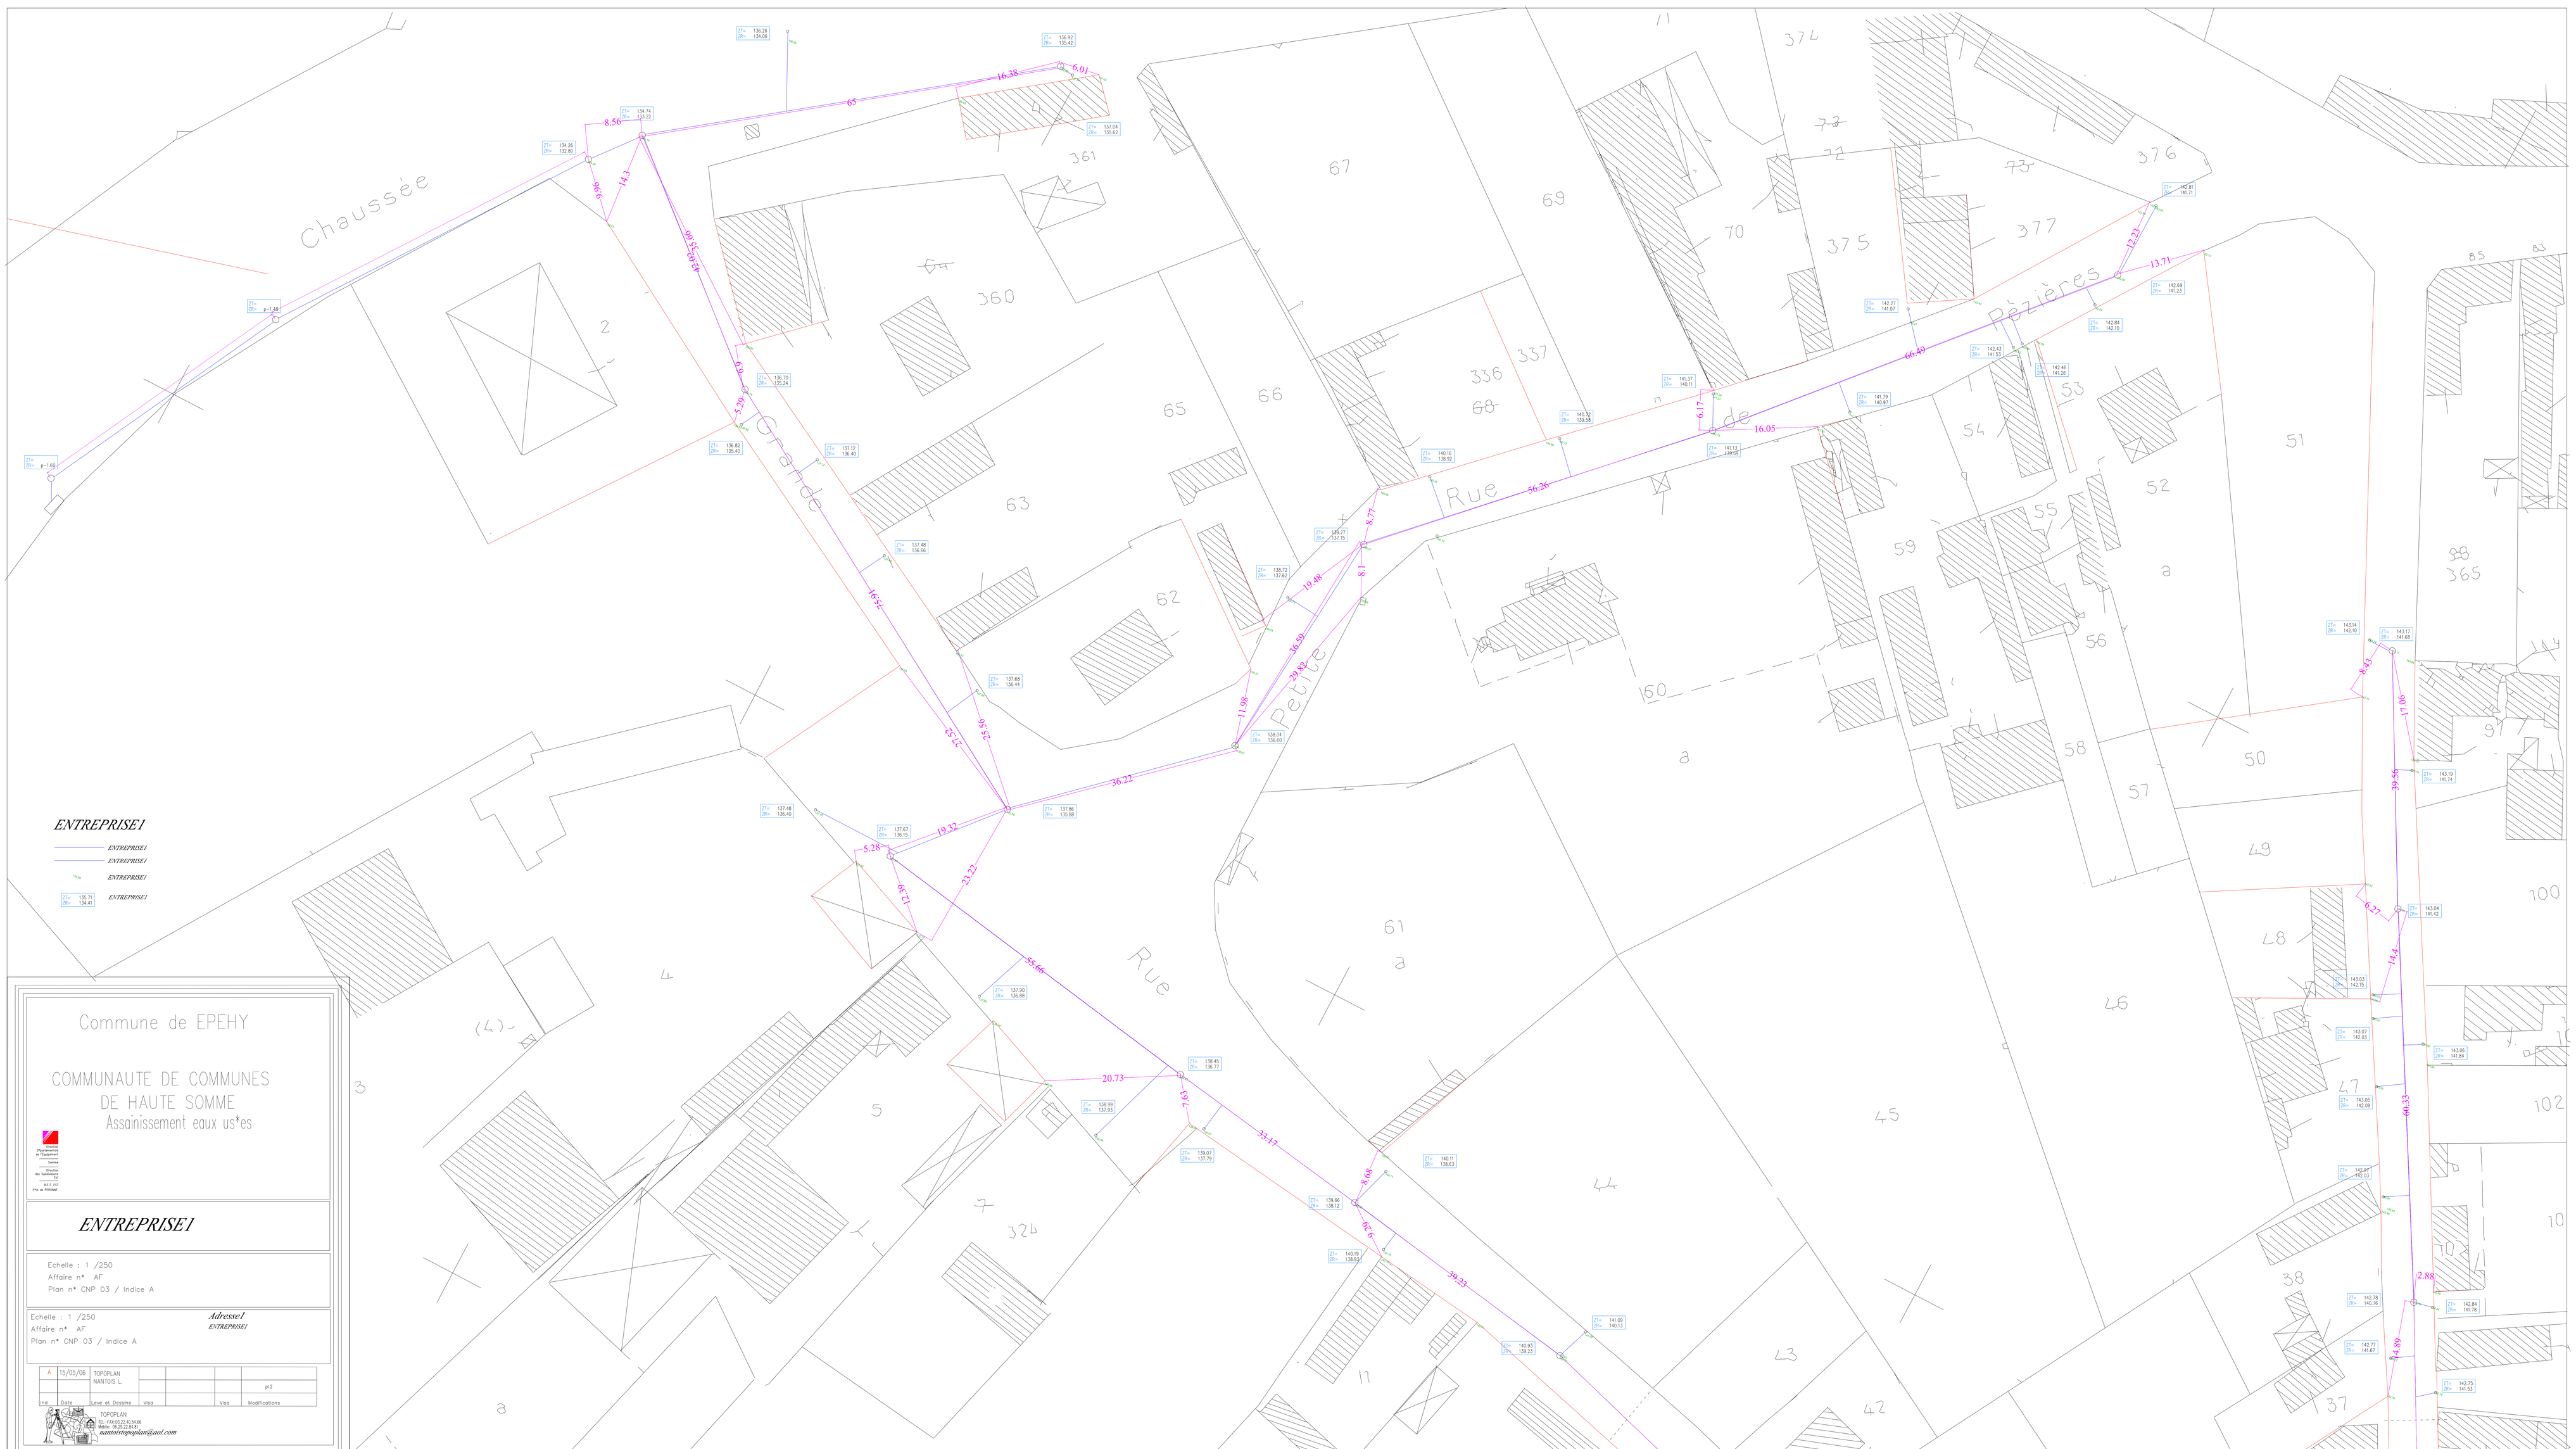

Commune de EPEHY

COMMUNAUTE DE COMMUNES
DE HAUTE SOMME
Assainissement eaux us*es

ENTREPRISE1

Echelle : 1 /250
Affaire n° AF
Plan n° CNP 03 / Indice A

Echelle : 1 /250 — *Adresse1 ENTREPRISE1*
Affaire n° AF
Plan n° CNP 03 / Indice A

Ind.	Date	Levé et Dessiné	Visa		Visa	Modifications


Commune de EPEHY

COMMUNAUTE DE COMMUNES
DE HAUTE SOMME
Assainissement eaux us*es

Direction
Départementale
de l'Equipement
Somme
Direction
des Services
Eau
B.E.T. CIT
Pôle de PERONNE

ENTREPRISE1

Echelle : 1 /250
Affaire n* AF
Plan n* CNP 02 / Indice A

Echelle : 1 /250
Affaire n* AF
Plan n* CNP 02 / Indice A

Adresse1
ENTREPRISE1

Ind.	Date	Levé et Dessiné	Visa		Visa	Modifications
A	15/05/06	TOPOPLAN NANTOIS L.				plt

TOPOPLAN
TEL-FAX.03.23.40.54.46
Mobile : 06.72.23.94.56
nantoistopoplan@aol.com

ENTREPRISE1
ENTREPRISE1
ENTREPRISE1
ENTREPRISE1

ENTREPRISE1

Rue entre le Mur et le Bois

Rue

Café

LEGENDE

- Ventouse
- Poteaux incendie
- Purge
- Décharge incendie
- Vidange
- Compteur d'eau
- Vanne de sectionnement
- Equipement non trouvé (ventouse,purge,vanne,...)

Département de la Somme

SIAEP de la Haute Cologne

Diagnostic du système d'alimentation en eau potable

Ind.	Date	Modifications	Etabli par	Vérifié par
A	08/06/2015	Première diffusion	MES	FRI

Plan réseaux AEP
Commune de EPEHY

L93_DSC1434EH_DIA_RAEP_revA.dwg

L93_DSC1434EH_DIA_RAEP_EPEHY_revA.pdf

IRH Ingénieur Conseil
ZAL - RD 950
62490 Fresnes les Montauban
Tel: 03.21.50.76.00
Fax: 03.21.50.76.09
M@il: nord@irh.fr

DESSINATEUR: MES


DATE: 08/06/2015

FORMAT A0

ECHELLE 1/2000

Ce plan est la création de IRH Ingénieur Conseil. Tout utilisation ou reproduction non autorisée, même partielle, sera poursuivie judiciairement.

0 50 100 Mètres

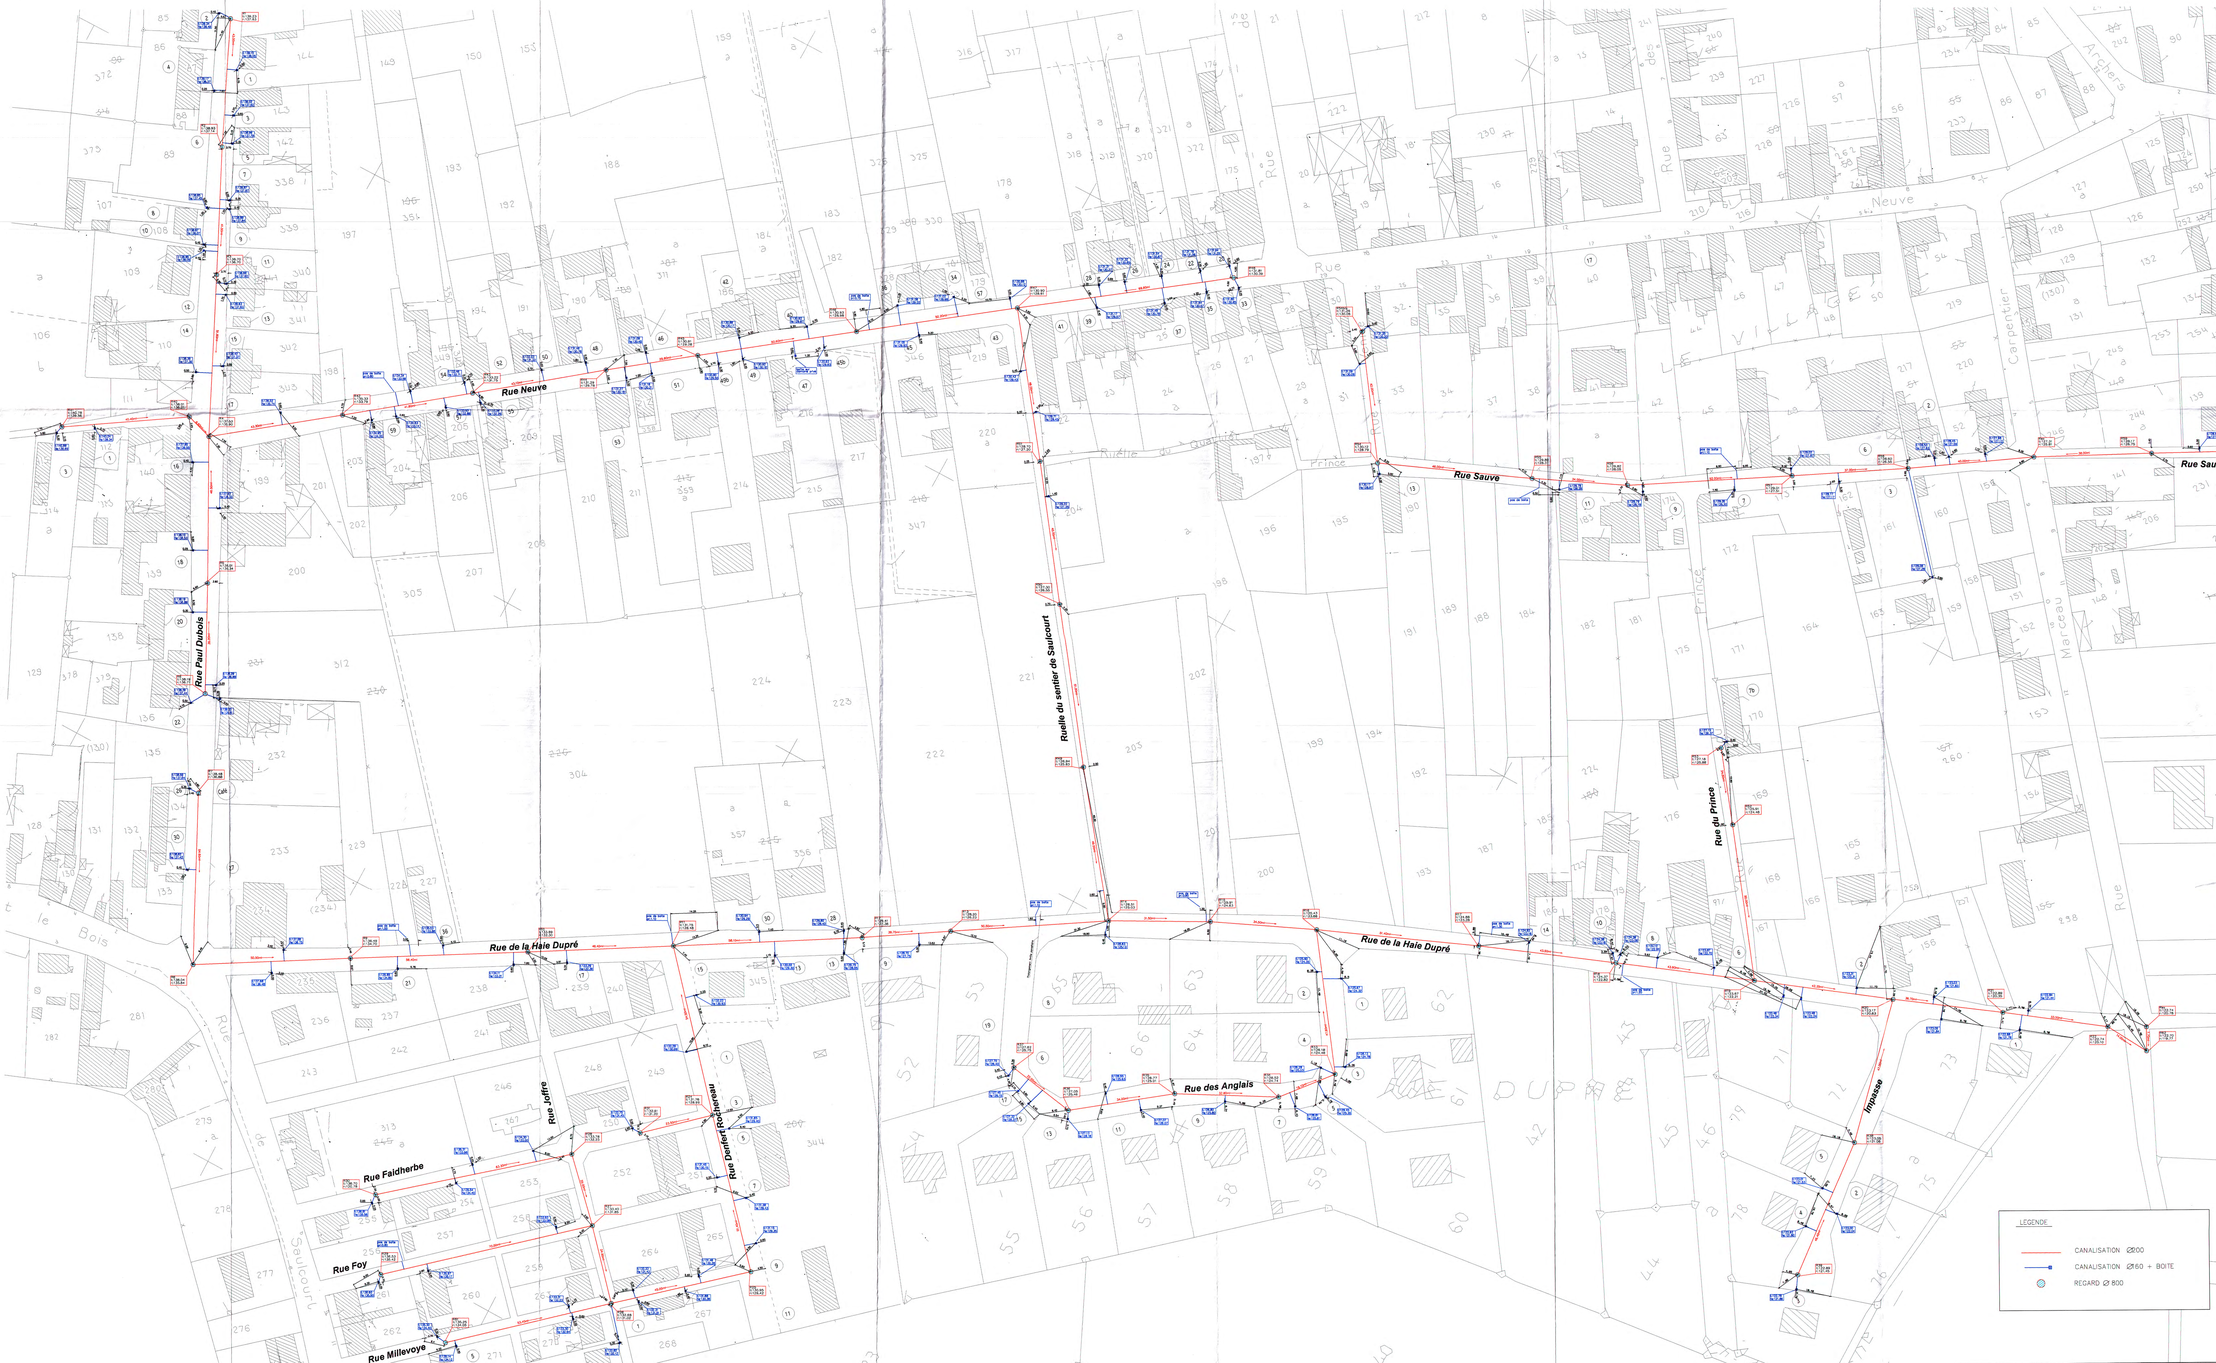

EPEHY

Assainissement eaux usées
(tranche n°2)

Réseau de collecte

Plan de Récolement

Date	Modification	Modifié par


Maître d'Ouvrage — Maître d'Oeuvre

Date	Echelle	Dessiné par	Contrôlé par	Chantier n°	Plan n°
08/03 2005	1/500	B.V	L.R		REC.1

APPIA SOMME

AGENCE DE PERONNE
Rue de Rosières
BOIS3 DONGT FLAMICOURT
BP 104
80200 PERONNE CEDEX
TEL 03 22 73 50 30
FAX 03 22 73 50 39

Voir Plan RE 1a

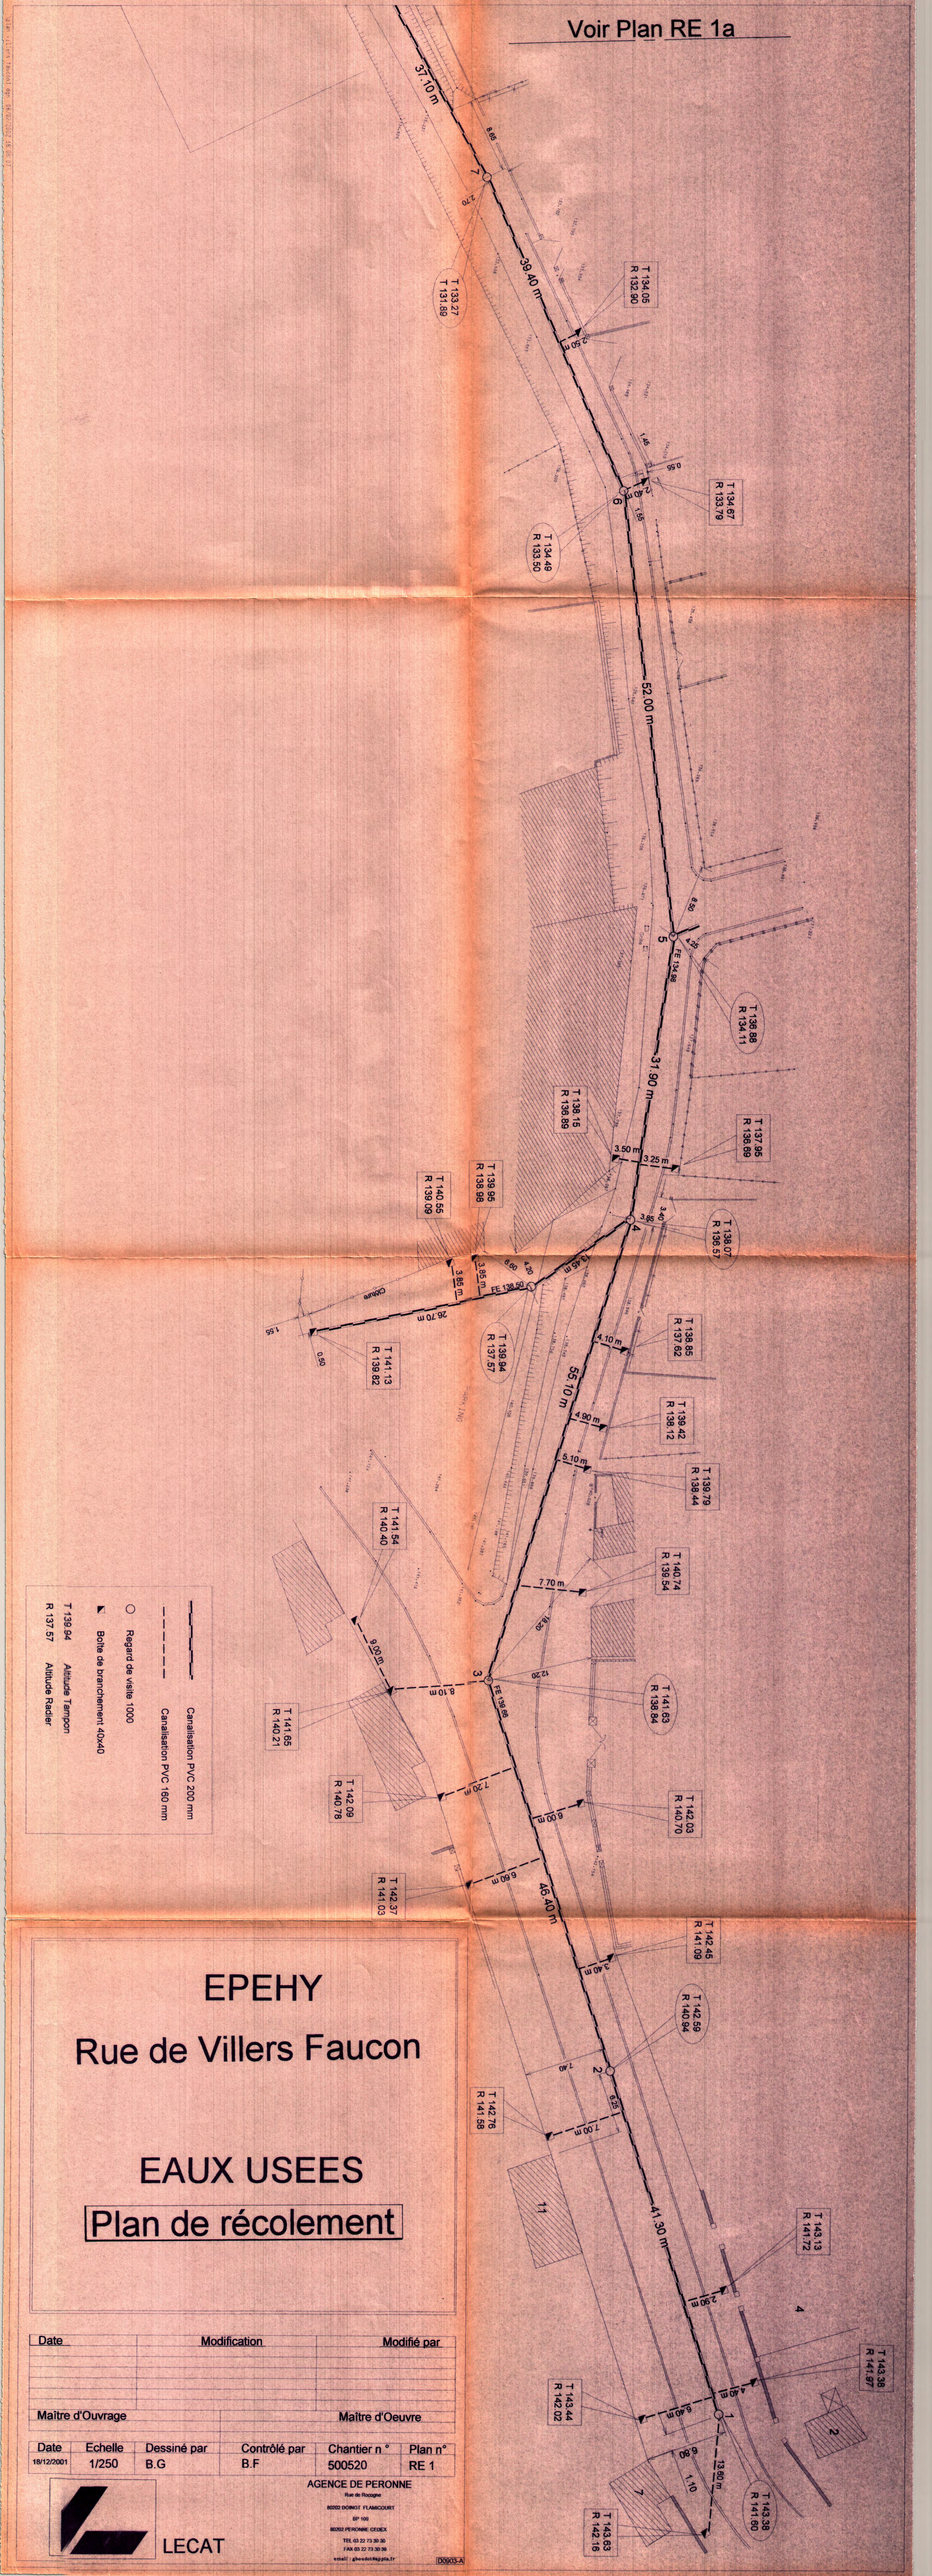

EPEHY

Rue de Villers Faucon

EAUX USEES

Plan de récolement

Date	Modification	Modifié par

Maître d'Ouvrage — Maître d'Oeuvre

Date	Echelle	Dessiné par	Contrôlé par	Chantier n°	Plan n°
18/12/2001	1/250	B.G	B.F	500520	RE 1

LECAT

AGENCE DE PERONNE
Rue de Rocagne
80202 DOINGT FLAMICOURT
BP 109
80202 PERONNE CEDEX
TEL 03 22 73 30 30
FAX 03 22 73 30 39

D0903-A

EPEHY

Rue des Poilus

EAUX USEES

PLAN DE RECOLEMENT

Date	Modification	Modifié par


Maître d'Ouvrage — Maître d'Oeuvre

Date	Echelle	Dessiné par	Contrôlé par	Chantier n°	Plan n°
18/12/2001	1/250	B.G	B.F	500520	RE2


LECAT

AGENCE DE PERONNE
Rue de Rocogne
80202 DOINGT FLAMICOURT
BP 109
80202 PERONNE CEDEX
TEL 03 22 73 30 30
FAX 03 22 73 30 39
email : g.boudet@eppfe.fr

DD903-A

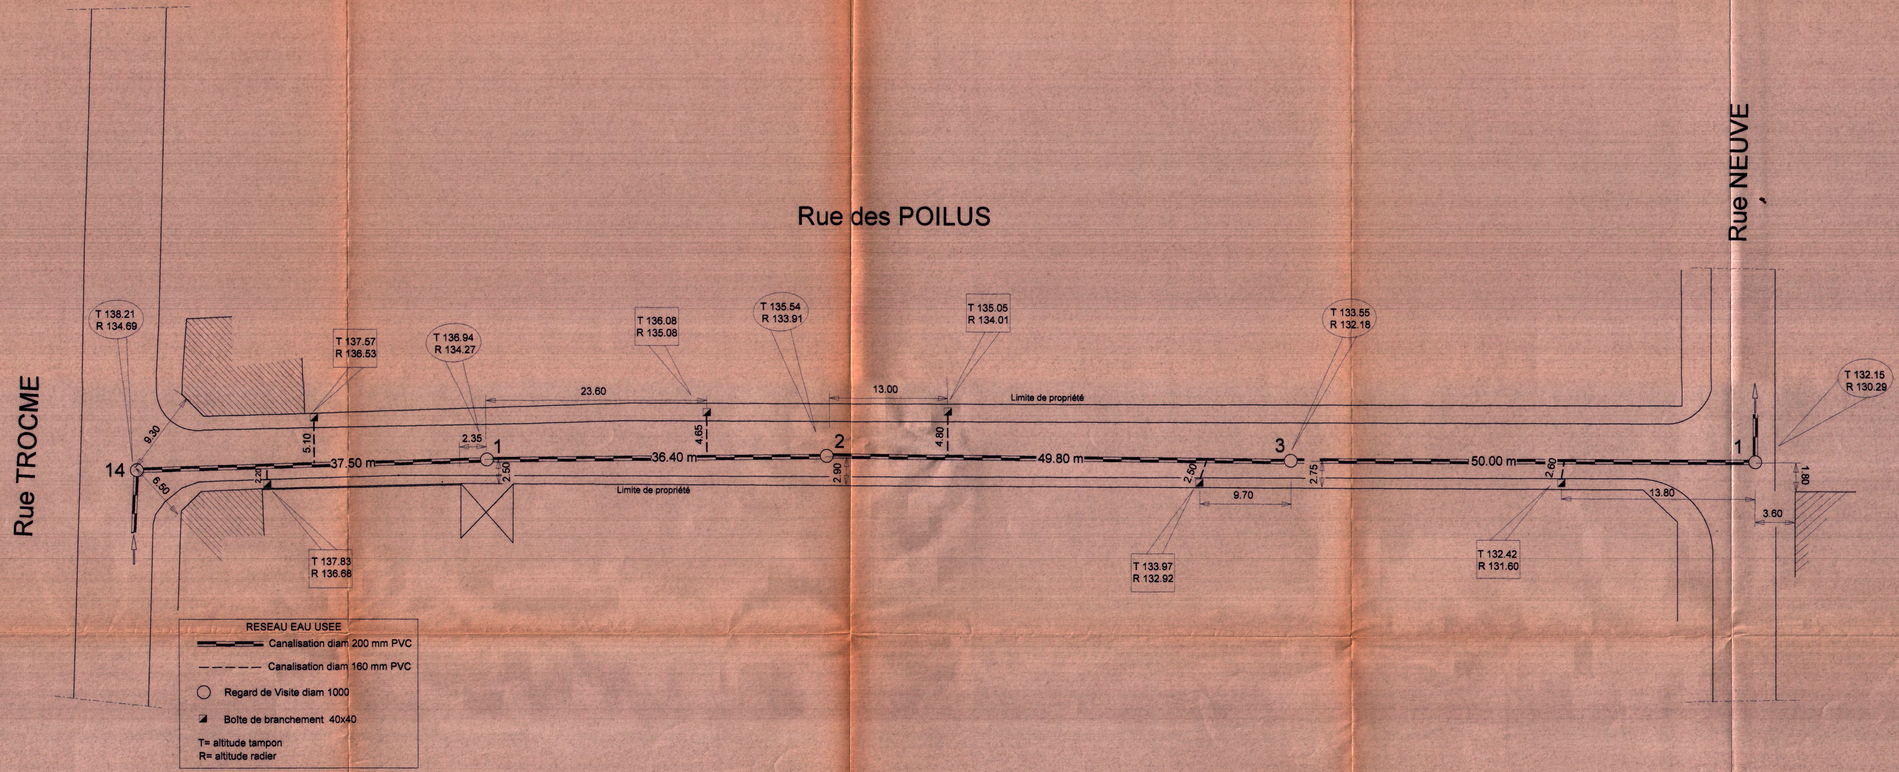

plan rue poilus.dgn 06/02/2002 17:12:56

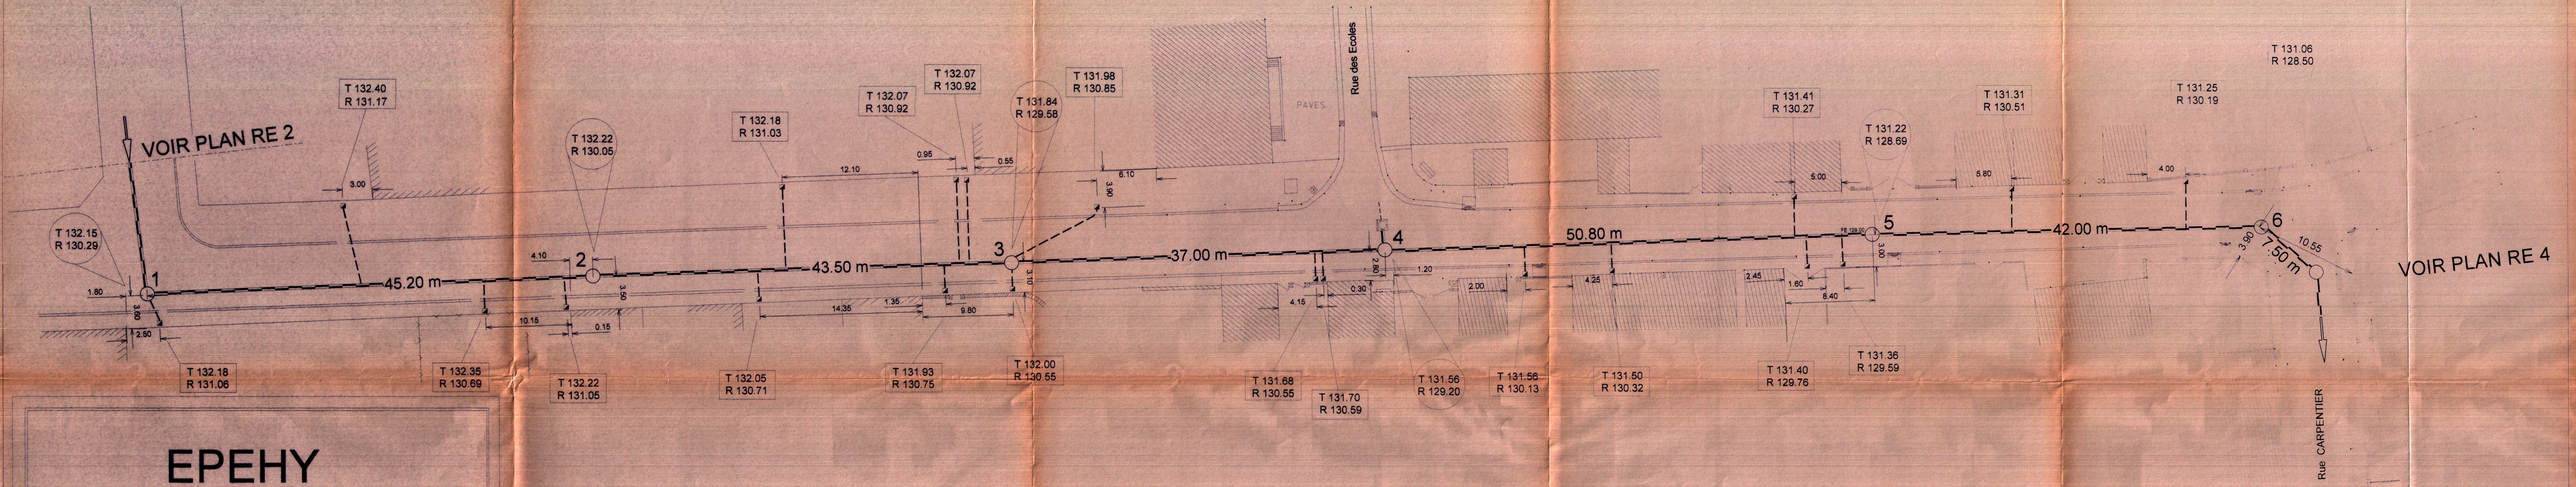

EPEHY

Rue NEUVE

EAUX USEES

Plan de Récolement

Canalisation PVC 200 mm

Canalisation PVC 160 mm

Regard de Visite 1000

Boite de branchement 40x40

T 132.22 Altitude Tampon

R 130.05 Altitude Radier

Date	Modification	Modifié par

Maître d'Ouvrage — Maître d'Oeuvre


Date	Echelle	Dessiné par	Contrôlé par	Chantier n°	Plan n°
18/12/2001	1/250	B.G	B.F	500520	RE 3

LECAT

AGENCE DE PERONNE
Rue de Rocogne
80200 DOINGT FLAMICOURT
BP 109
80202 PERONNE CEDEX
TEL 03 22 73 30 30
FAX 03 22 73 30 39
email : gtevodot4eppia.fr

D0803-A

plan rue neuve dgn 06/02/2002 16:45:39

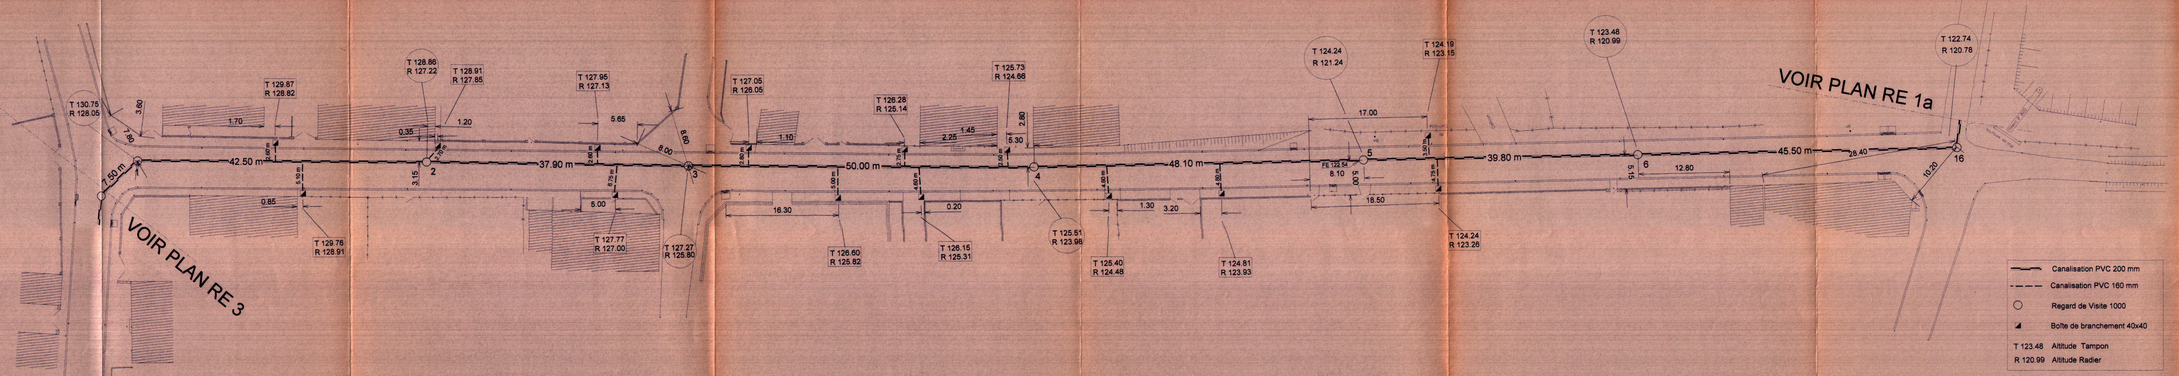

EPEHY

Rue Marceau CARPENTIER

EAUX USEES

Plan de Récolement

Date	Modification	Modifié par

Maître d'Ouvrage — Maître d'Oeuvre

Date	Echelle	Dessiné par	Contrôlé par	Chantier n°	Plan n°
18/12/2001	1/250	B.G	B.F	500520	RE 4

LECAT

AGENCE DE PERONNE


EPEHY

Rue Raoul TROCME ouest

EAUX USEES

Plan de Récolement

Date	Modification	Modifié par

Maître d'Ouvrage	Maître d'Oeuvre

Date	Echelle	Dessiné par	Contrôlé par	Chantier n °	Plan n°
18/12/2001	1/250	B.G	B.F	500520	RE 5

LECAT

AGENCE DE PERONNE
Rue de Rocquigny
80200 DOINGT FLAMICOURT
BP 108
80202 PERONNE CEDEX
TEL 03.22.73.30.10
FAX 03.22.73.30.39

Canalisation PVC 200 mm

Canalisation PVC 160 mm


Regard de visite 1000

Boîte de branchement 40x40

T 141.90 Altitude Tampon

R 140.56 Altitude Radier

RUE RAOUL TROCME OUEST

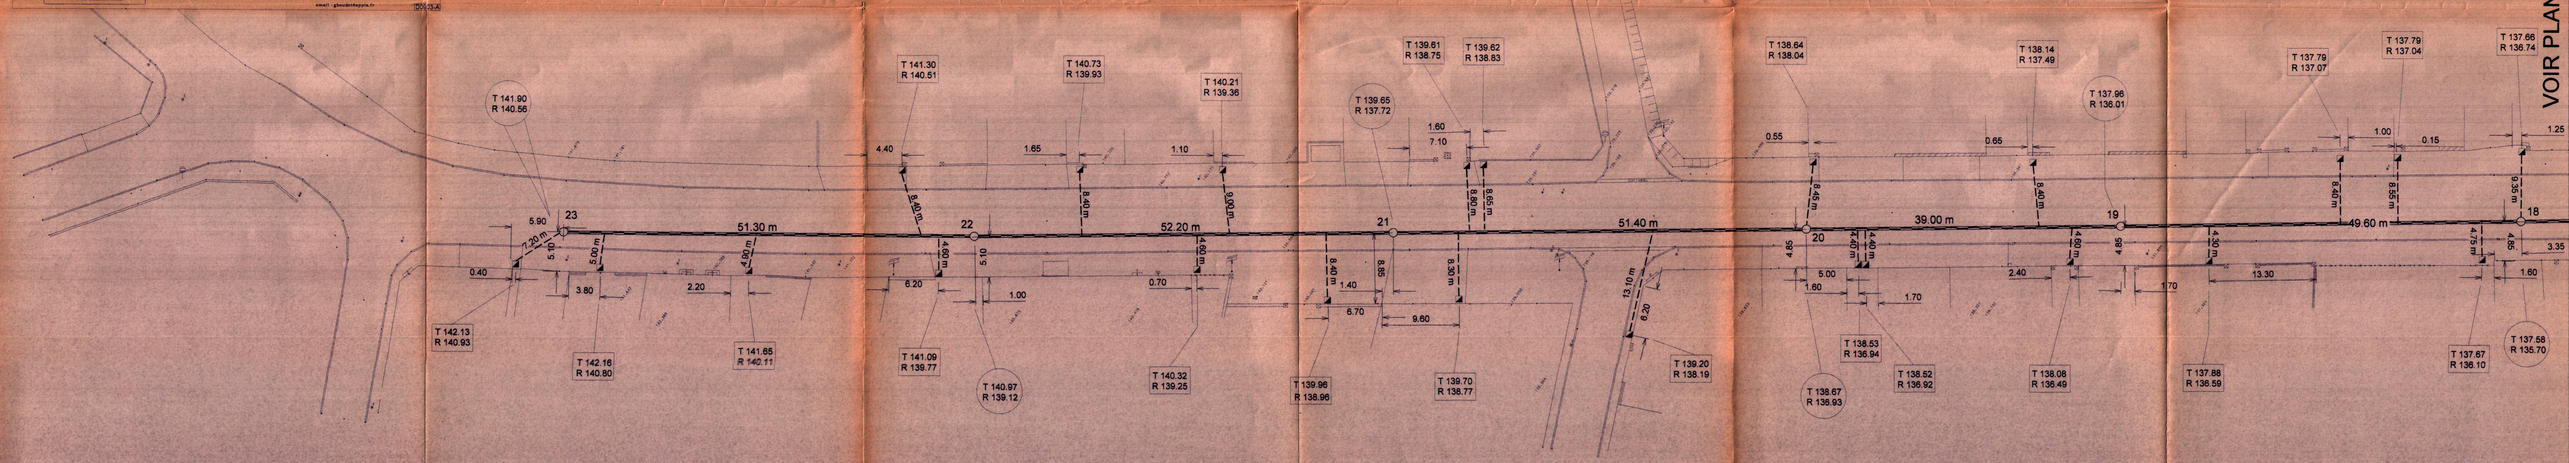

EPEHY

Rue Raoul TROCME ouest

EAUX USEES

Plan de Récolement

Date	Modification	Modifié par

Maître d'Ouvrage	Maître d'Oeuvre

Date	Echelle	Dessiné par	Contrôlé par	Chantier n °	Plan n°
18/12/2001	1/250	B.G	B.F	500520	RE 5a

LECAT

AGENCE DE PERONNE
Rue de Rocigny
80202 DOINGT FLAMICOURT
BP 109
80203 PERONNE CEDEX
TEL 03 22 73 30 30
FAX 03 22 73 30 39
email : gboudot@appia.fr

D0503-A

Canalisation PVC 200 mm


Canalisation PVC 160 mm

Regard de visite 1000

Boîte de branchement 40x40

T 137.41 Altitude Tampon

R 136.80 Altitude Radier

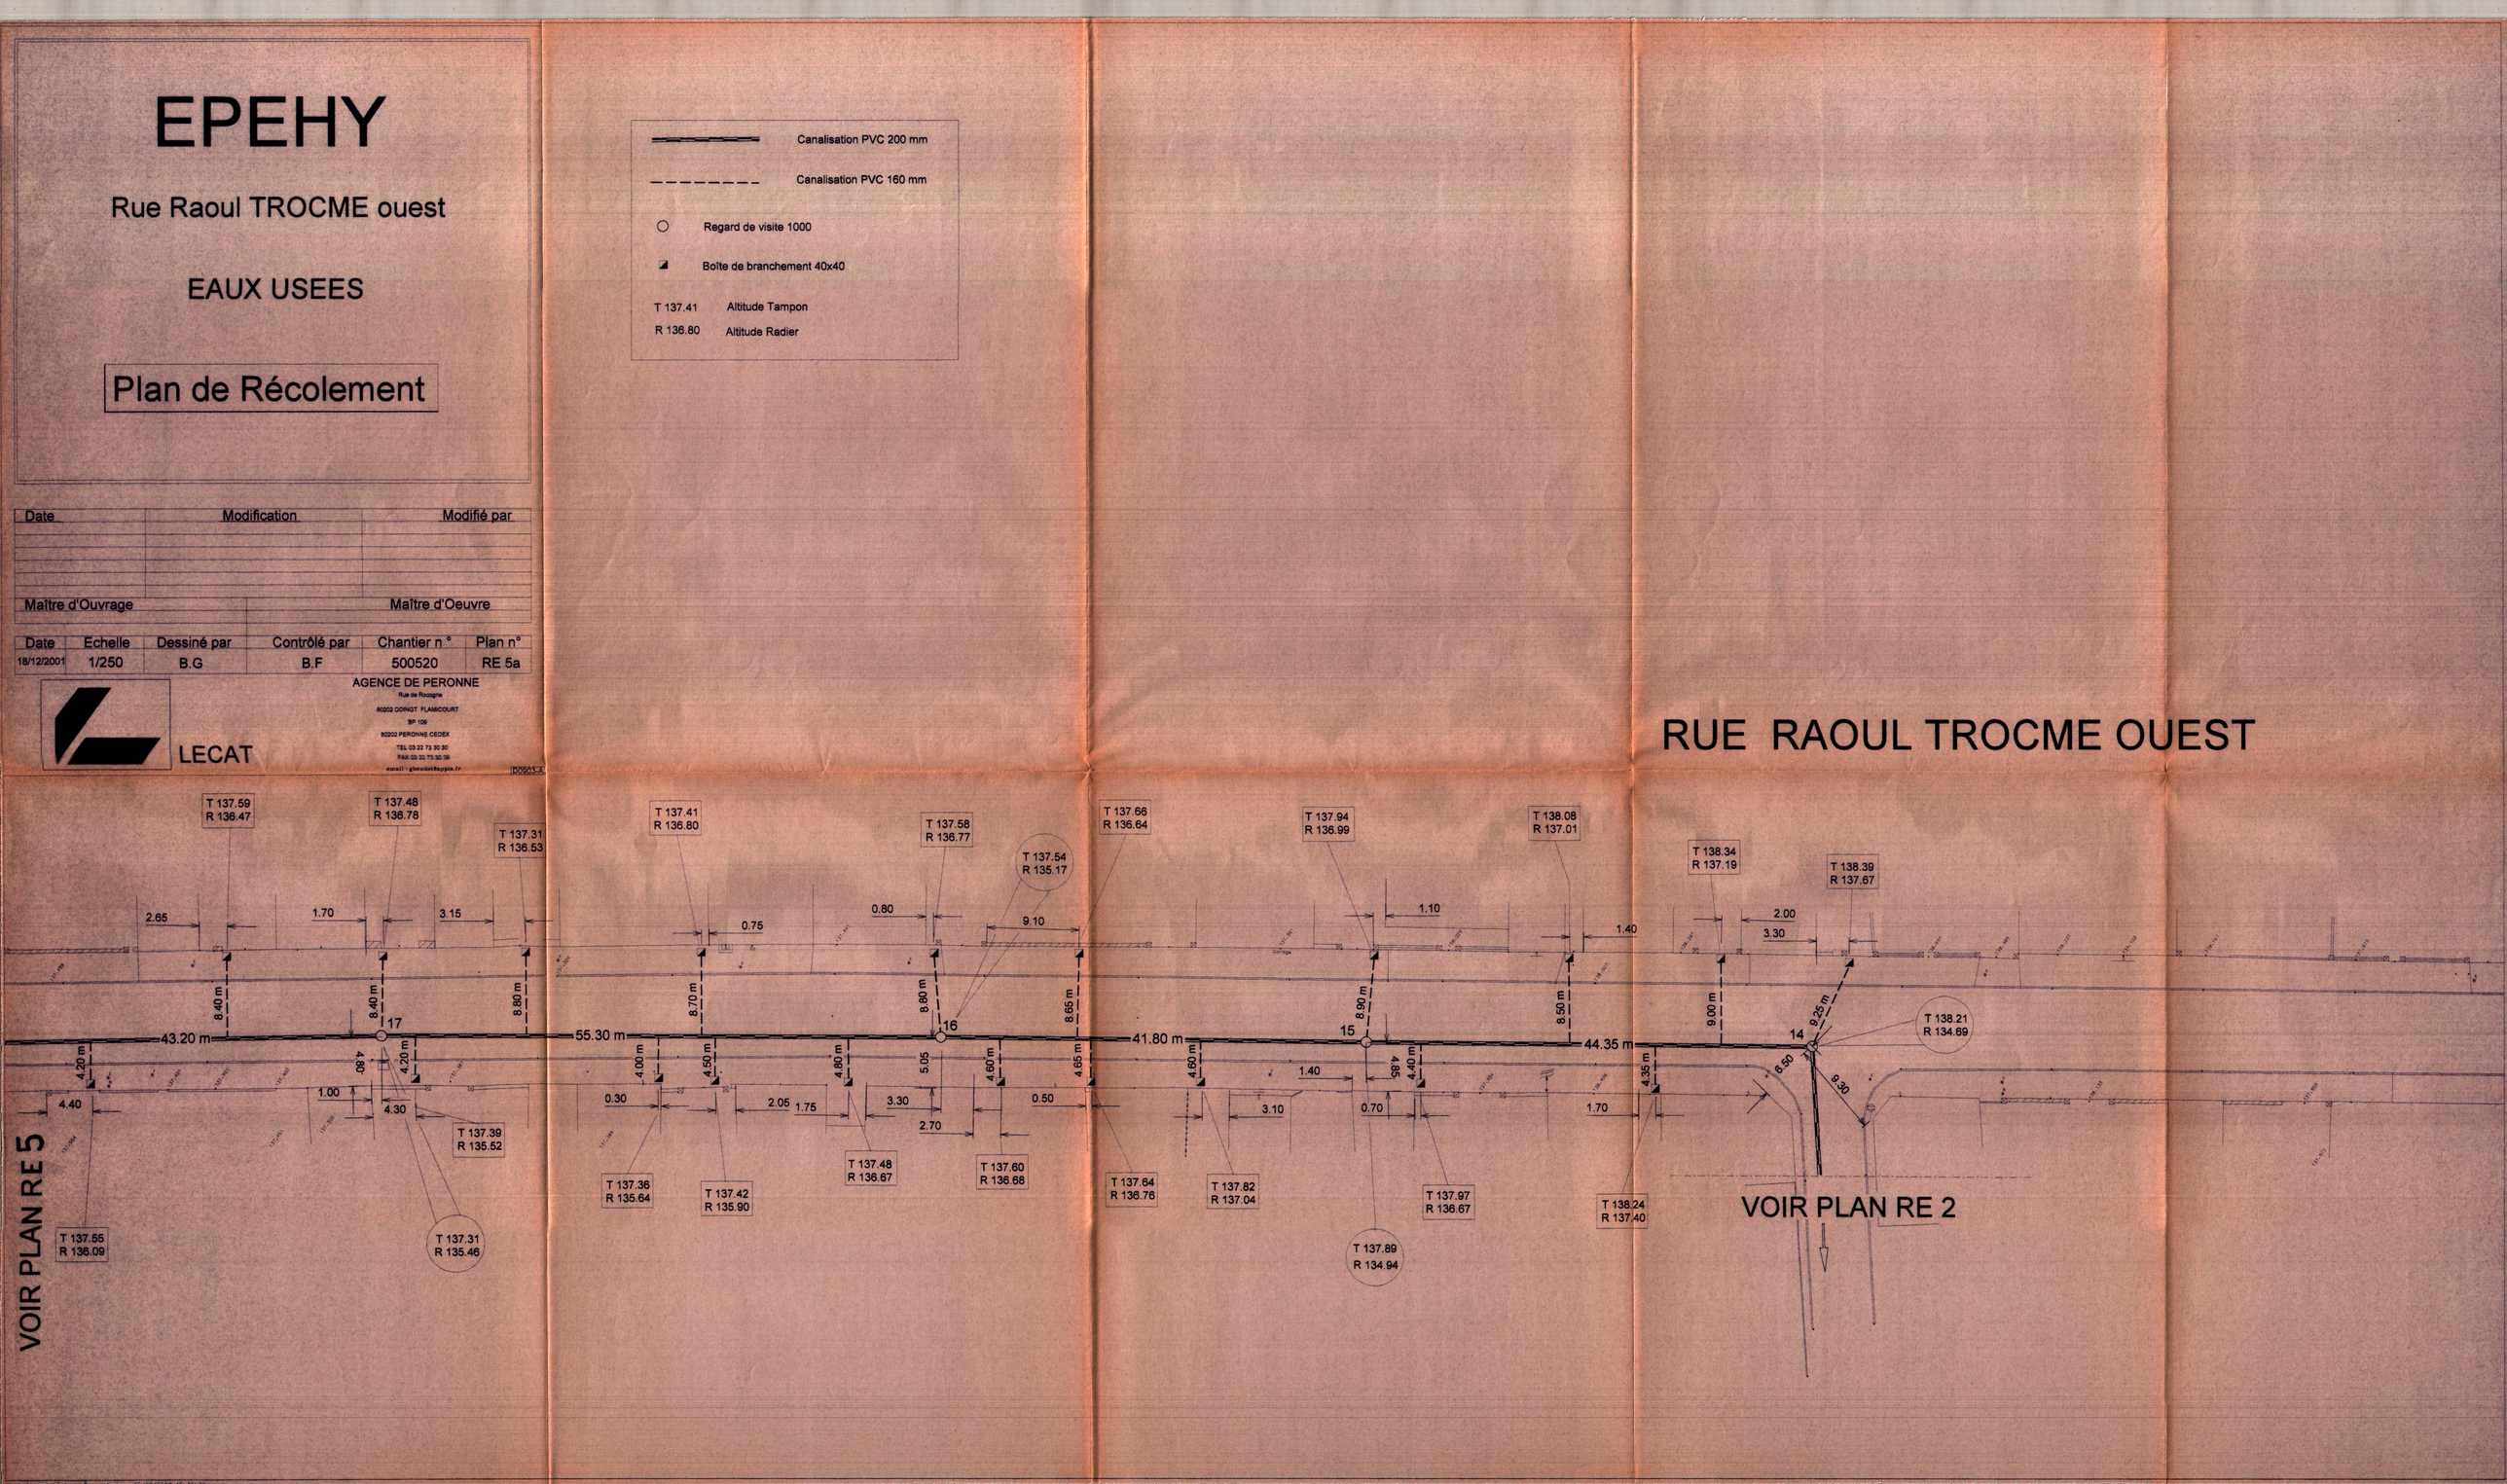

RUE RAOUL TROCME OUEST

EPEHY


EAUX USEES

Plan de Récolement

Date	Modification	Modifié par

Maître d'Ouvrage — Maître d'Oeuvre


Date	Echelle	Dessiné par	Contrôlé par	Chantier n°	Plan n°

LECAT

AGENCE DE PERONNE

D0903-A

Canalisation PVC 200 mm
Canalisation PVC 160 mm
Regard de visite 1000
Boîte de branchement 40x40

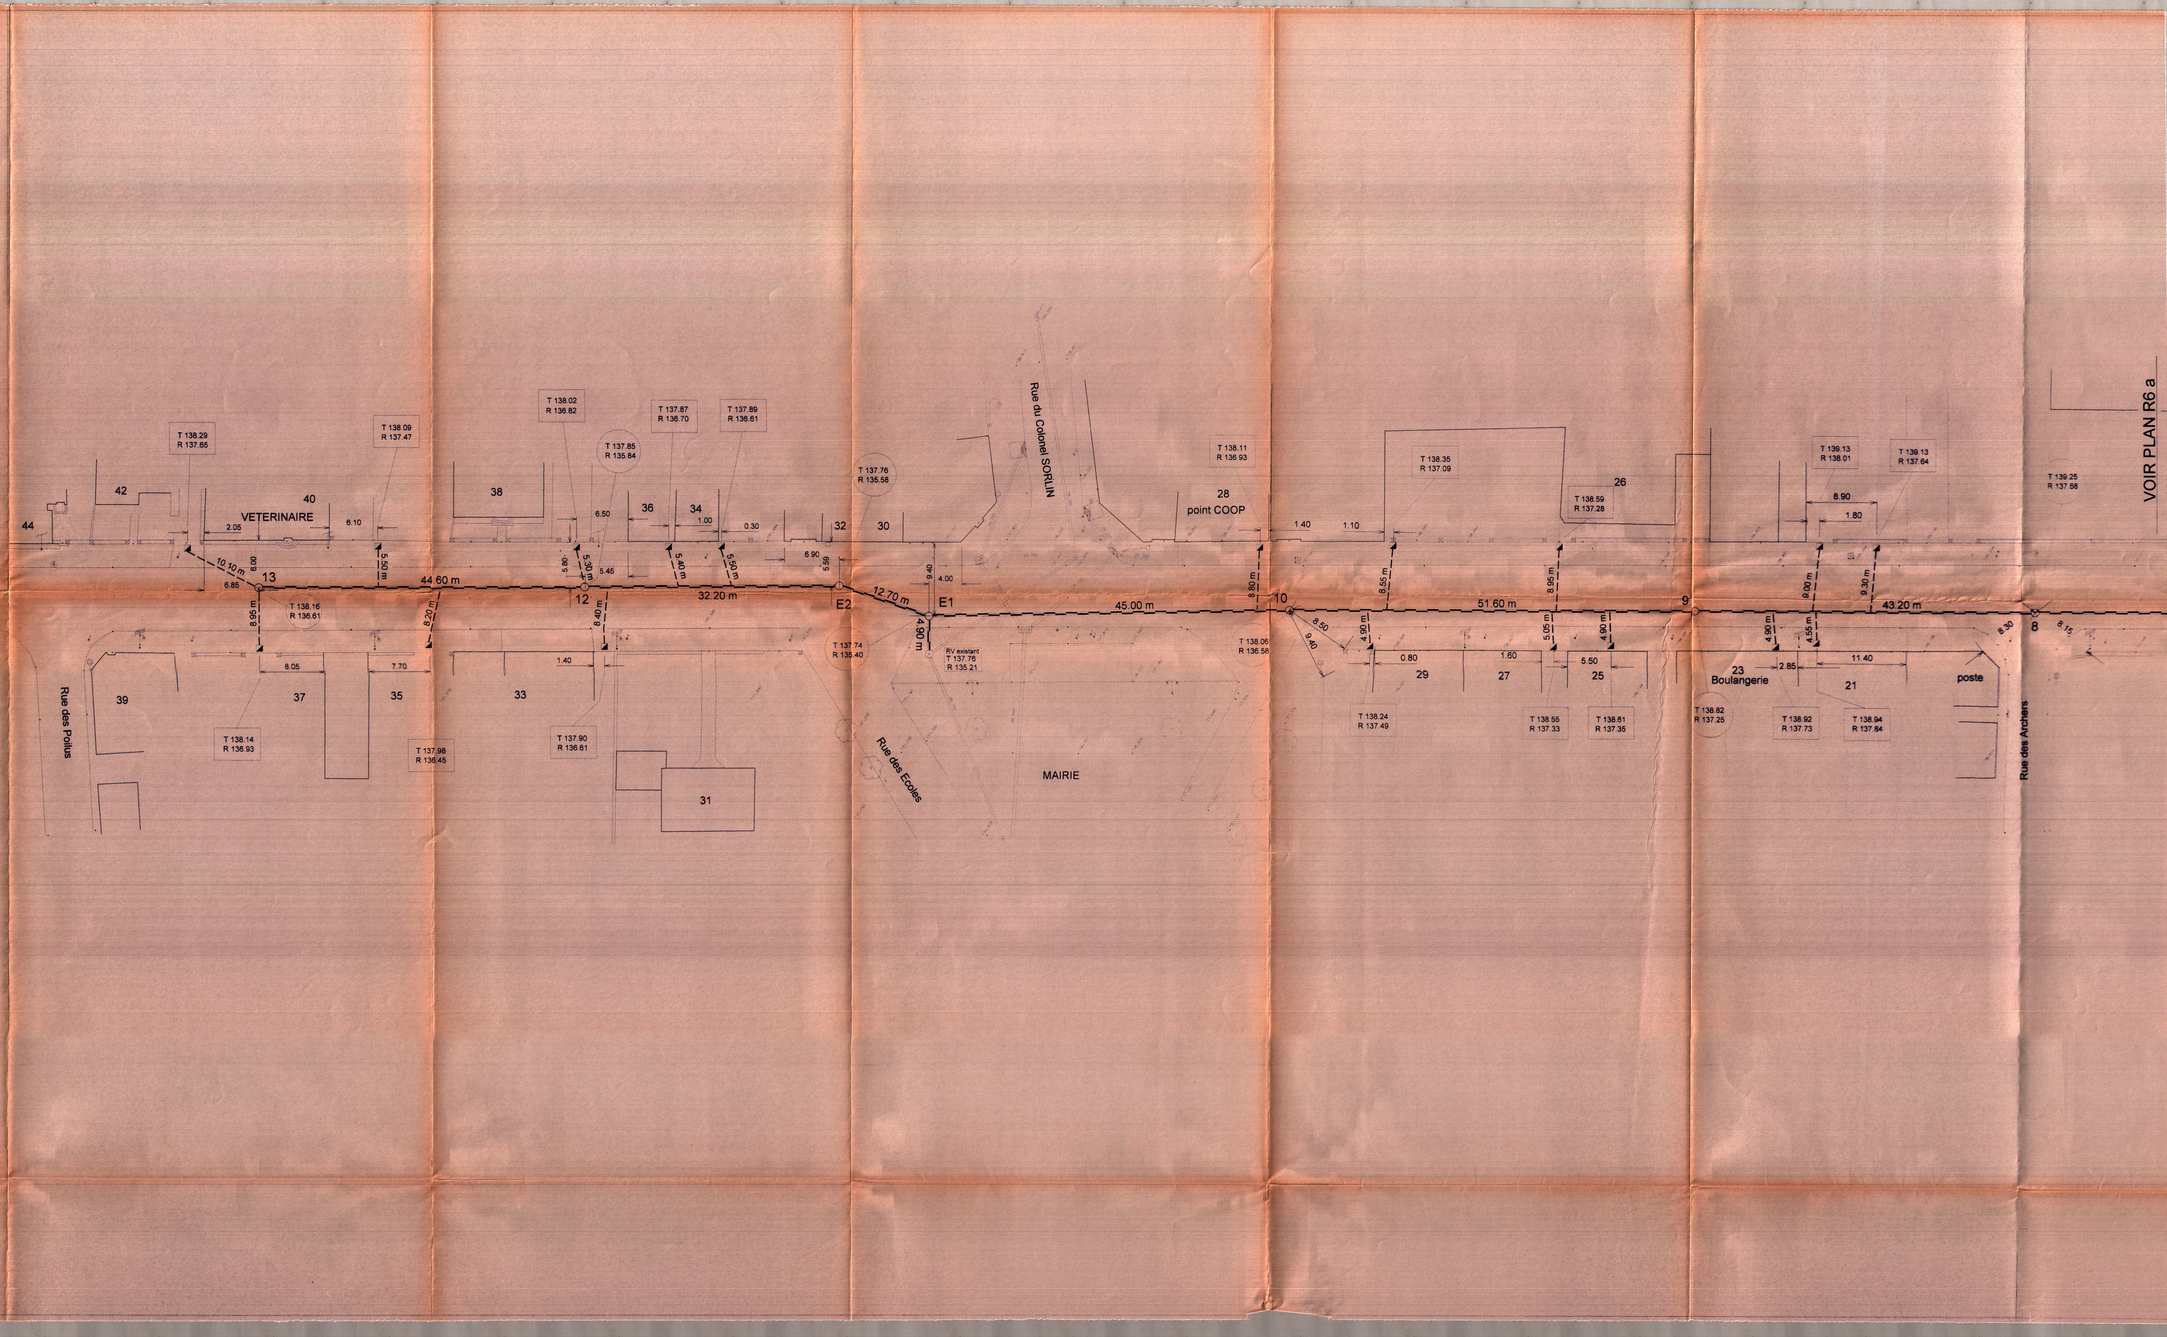

plan trocme centre & est.dgn 05/03/2002 17:31:04

Canalisation PVC 200 mm

Canalisation PVC 160 mm

Regard de visite 1000

Boite de branchement 40x40

T 138.16 Altitude Tampon

R 136.61 Altitude Radier

VOIR PLAN R6

Ruelle du Presbytère

Rue Louis Georges

Rue du RIEZ

CAFE

T 139.59 R 138.39 | T 140.21 R 138.97 | T 140.81 R 139.57 | T 141.58 R 140.45 | T 142.12 R 140.58 | T 143.53 R 142.31 | T 144.19 R 143.02 | T 144.03 R 141.94

T 140.15 R 138.64 | T 140.79 R 139.74 | T 141.27 R 140.25 | T 141.27 R 140.24 | T 141.22 R 139.65 | T 141.65 R 140.63 | T 142.54 R 141.54 | T 143.03 R 141.87 | T 142.86 R 141.14 | T 143.49 R 142.35 | T 143.61 R 141.75 | T 144.10 R 143.01

47.70 m | 48.50 m | 42.10 m | 37.40 m | 30.80 m | 42.90 m

5.00 m | 5.90 m | 5.10 | 4.60 m | 4.90 | 13.50 m | 0.30 | 9.30 m | 9.20 m | 8.70 m | 9.15 m | 9.05 | 9.15 m | 5.40 | 11.25 m | 9.30 m | 5.65 m | 6.25 | 13.40 m | 4.30 m | 4.95 | 8.85

1.00 | 1.20 | 2.30 | 1.10 | 3.00 | 0.20 | 1.10 | 0.60 | 0.50 | 1.20 | 1.25 | 3.60 | 0.85 | 15.90 | 5.60 | 1.90 | 1.15 | 6.20

15 | 13 | 11 | 9 | 7 | 6 | 4 | 3 | 2 | 1 | 5 | 3 | 1 | 4 | 2 | 1

EPEHY

Rue TROCME centre et EST

EAUX USEES

Plan de Récolement

Date	Modification	Modifié par

Maître d'Ouvrage — Maître d'Oeuvre

Date	Echelle	Dessiné par	Contrôlé par	Chantier n °	Plan n°
18/12/2001	1/250	B.G	B.F	500520	RE 6a

LECAT

AGENCE DE PERONNE
80202 DOINGT FLAMICOURT
BP 109
80202 PERONNE CEDEX
TEL 03 22 73 30 30
FAX 03 22 73 30 39

D0903-A

EPEHY

Rue MARRONIER

EAUX USEES

Plan de Récolement

Date	Modification	Modifié par


Maître d'Ouvrage — Maître d'Oeuvre

Date	Echelle	Dessiné par	Contrôlé par	Chantier n °	Plan n°
18/12/2001	1/200	B.G	B.F	500520	RE 7

LECAT

AGENCE DE PERONNE
Rue de Rocogne
80202 DOINGT FLAMICOURT
BP 109
80202 PERONNE CEDEX
TEL 03 22 73 30 30
FAX 03 22 73 30 39
email : gboudot@appia.fr

D0903-A

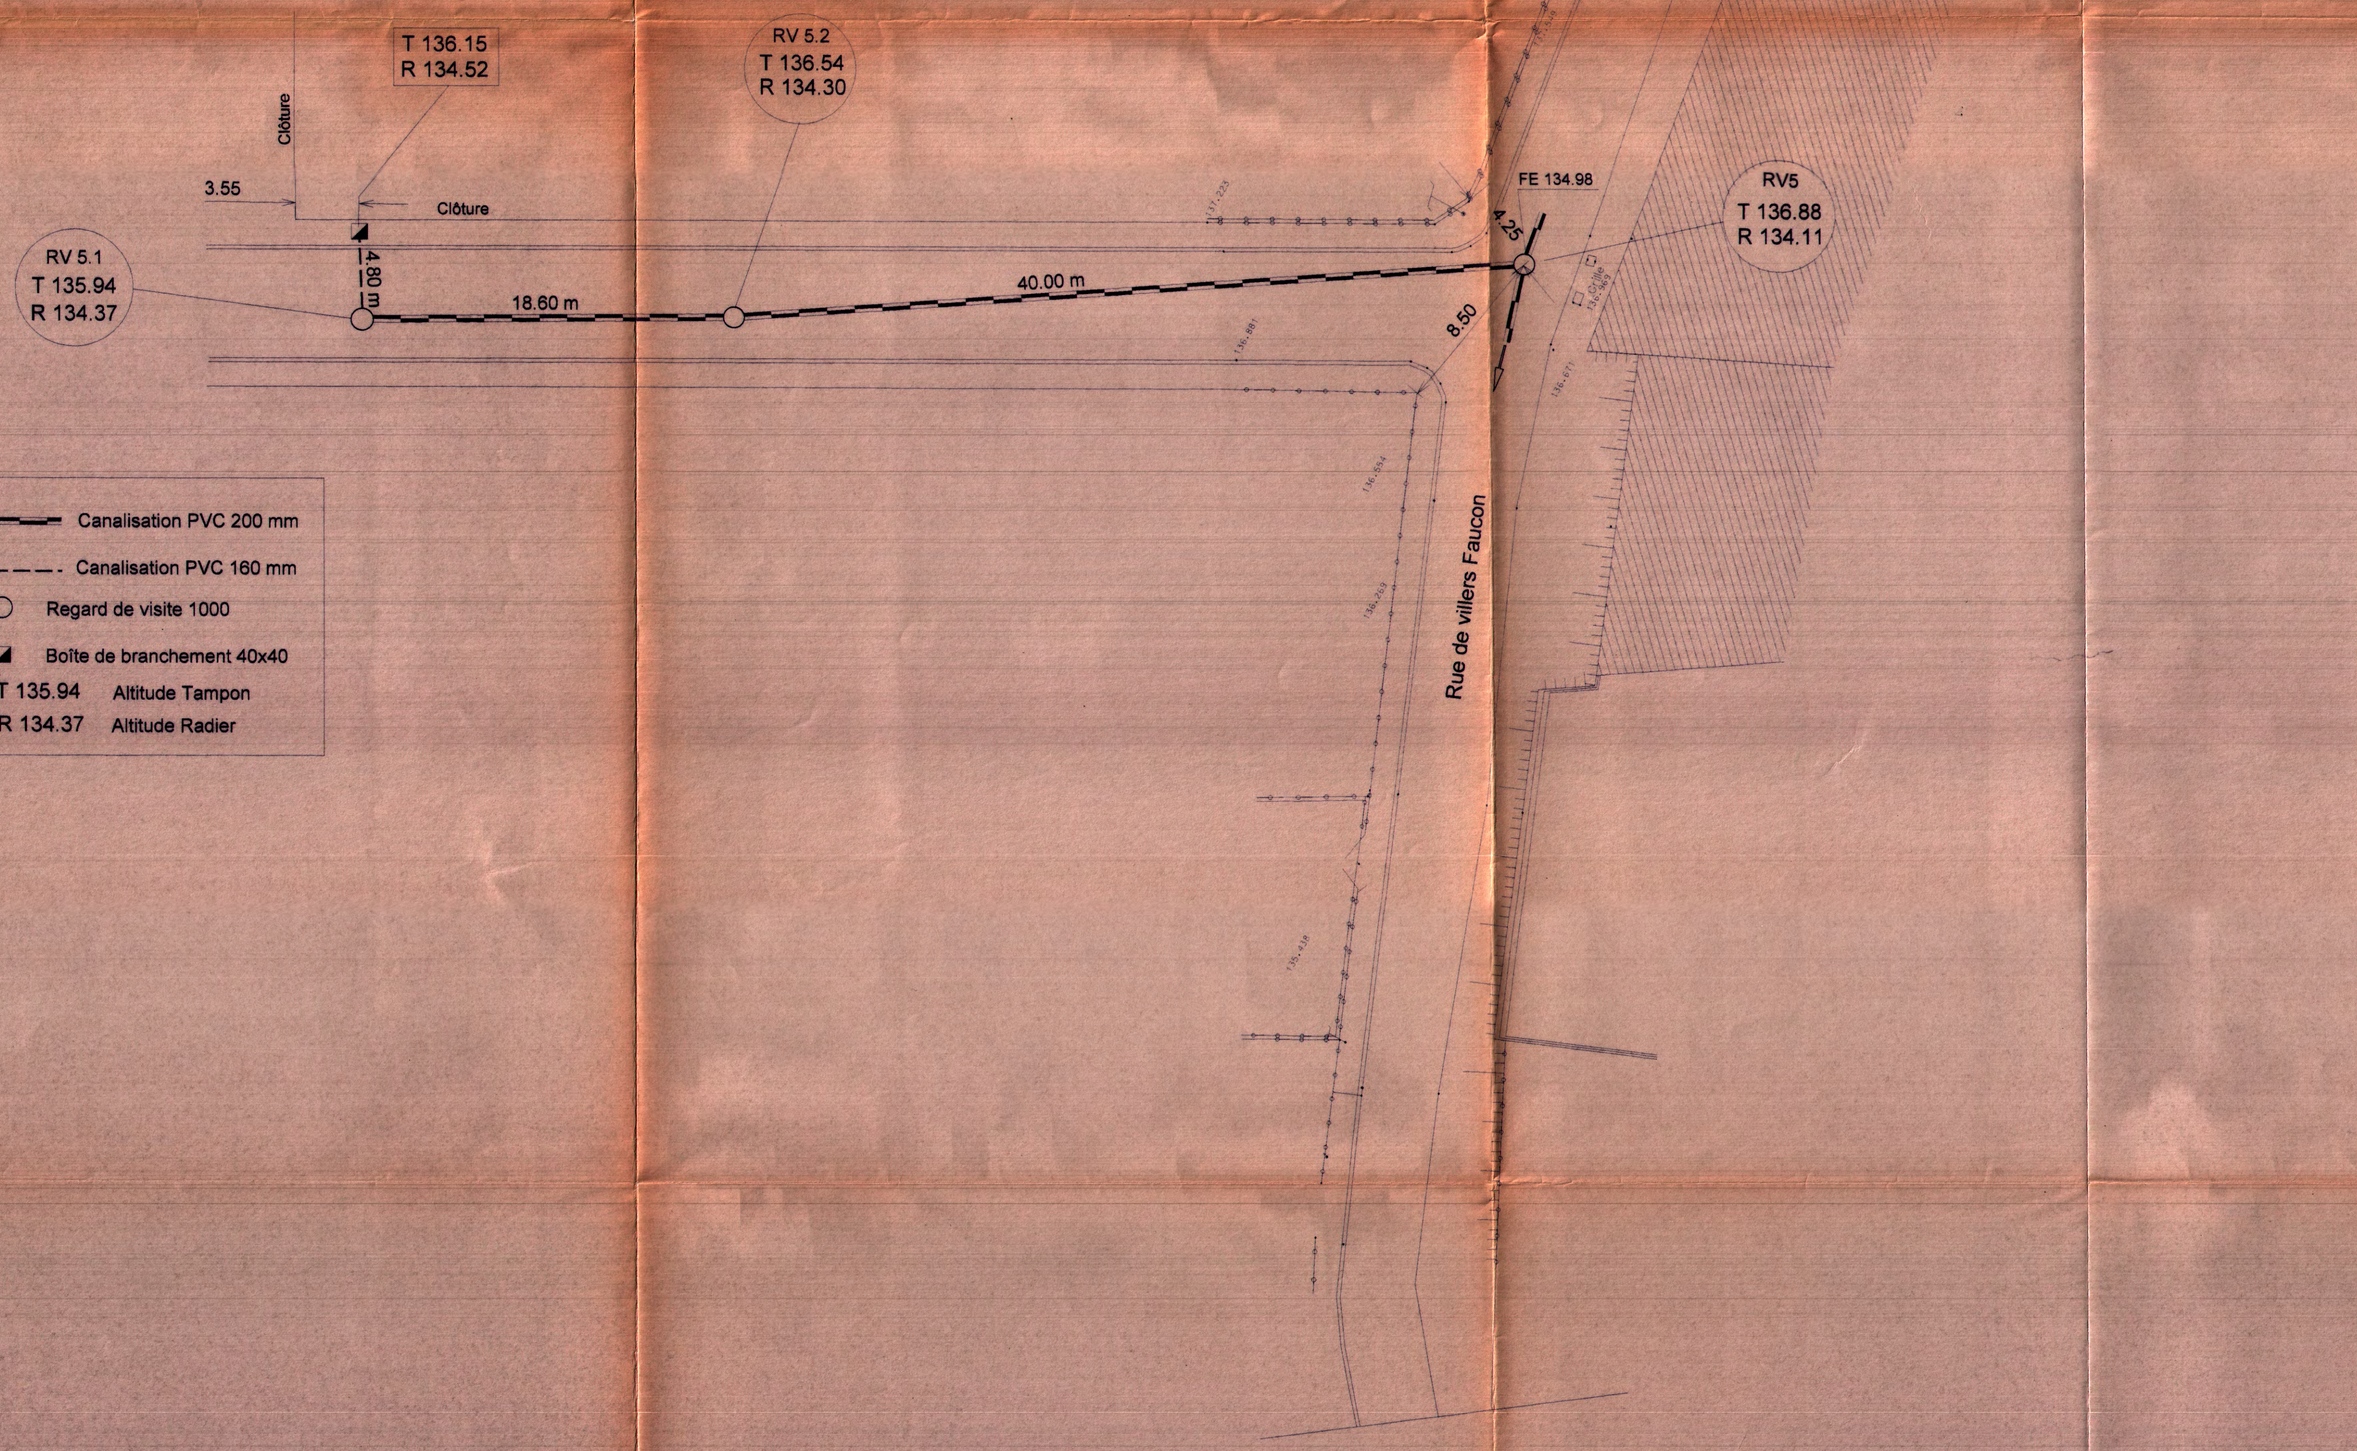

EPEHY

Ruelle du Presbytère

EAUX USEES

Plan de Récolement

Date	Modification	Modifié par

Maître d'Ouvrage


Maître d'Oeuvre

Date	Echelle	Dessiné par	Contrôlé par	Chantier n °	Plan n°
18/12/2001	1/200	B.G	B.F	500520	RE 8

LECAT

AGENCE DE PERONNE
Rue de Rocogne
80202 DOINGT FLAMICOURT
BP 109
80202 PERONNE CEDEX
TEL 03 22 73 30 30
FAX 03 22 73 30 39
email : gboudot@appia.fr

D0903-A

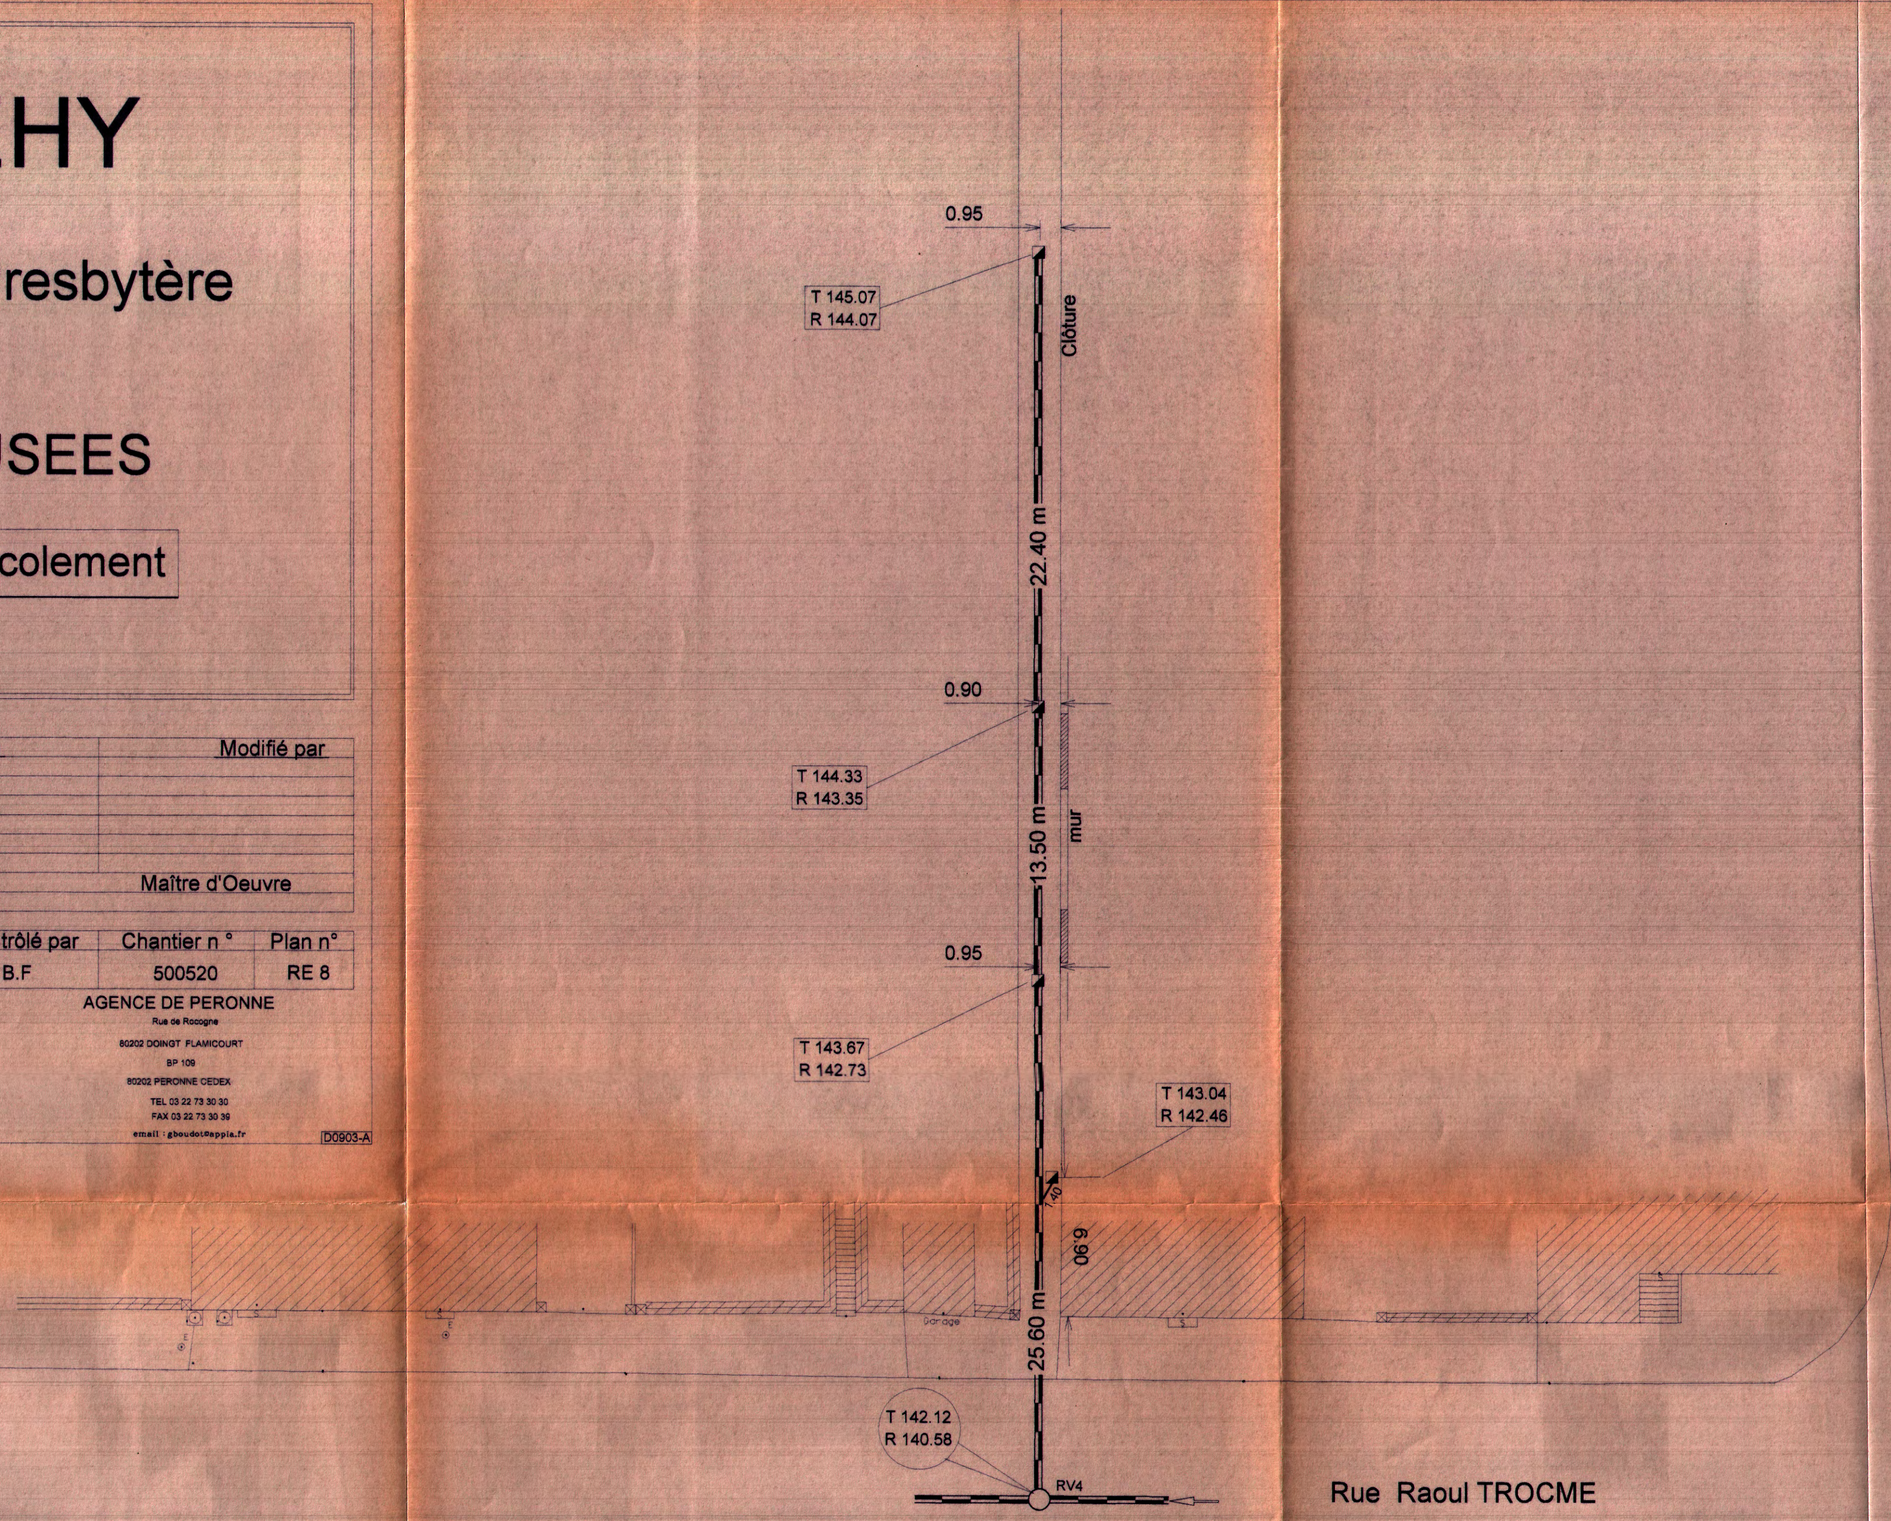

Canalistation PVC 200 mm


Canalistation PVC 160 mm

Regard de visite 1000

Boîte de branchement 40x40

T 142.12 Altitude Tampon

R 140.58 Altitude Radier

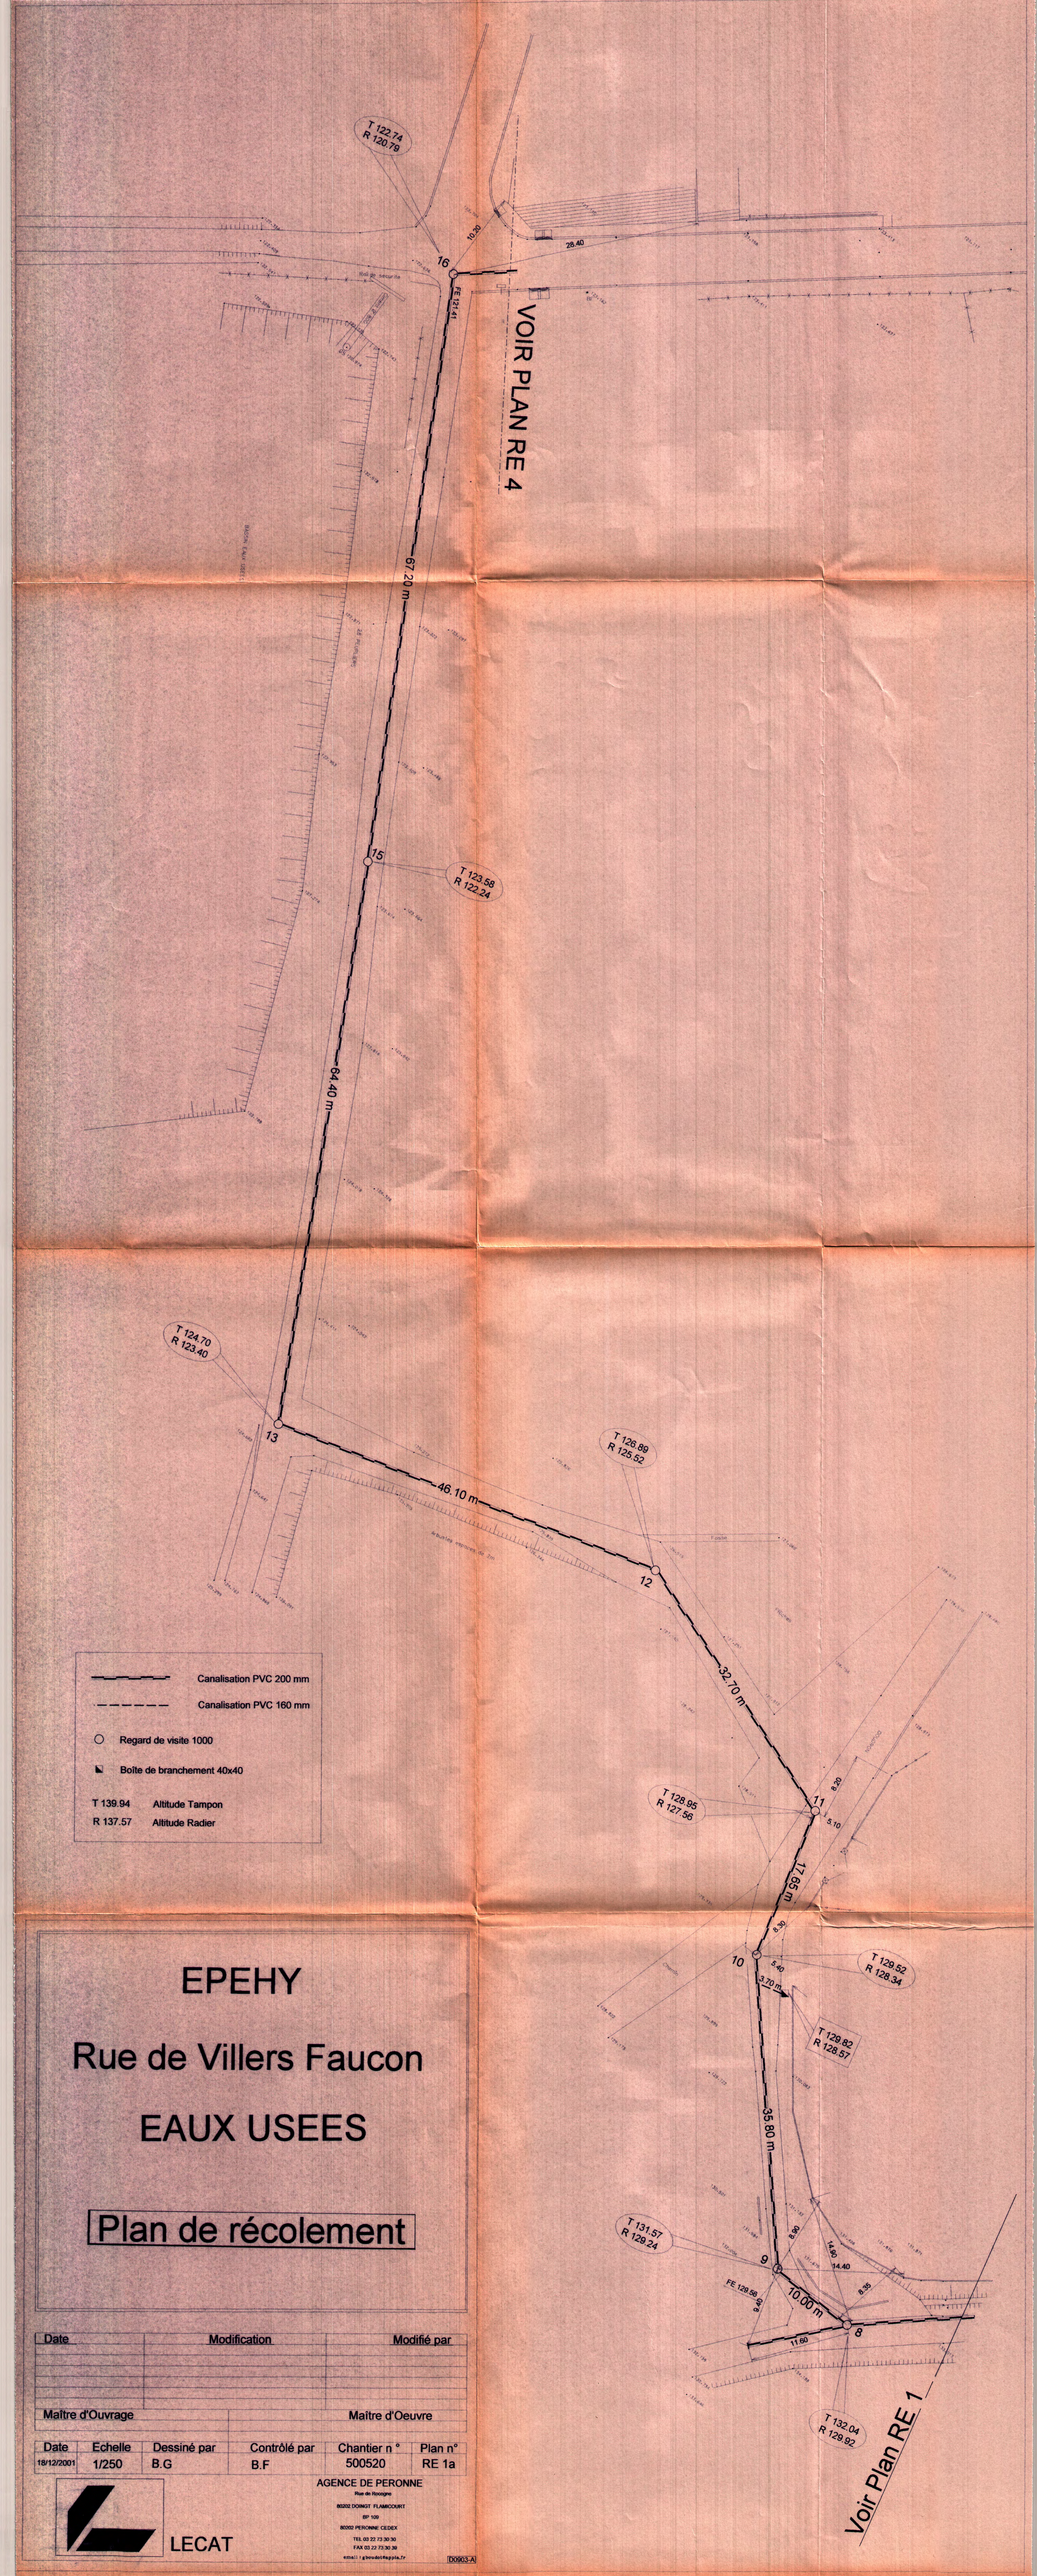

EPEHY

Rue de Villers Faucon

EAUX USEES

Plan de récolement

Date	Modification	Modifié par

Maître d'Ouvrage		Maître d'Oeuvre	
Date	Echelle	Dessiné par	Contrôlé par	Chantier n °	Plan n°
18/12/2001	1/250	B.G	B.F	500520	RE 1a

LECAT

AGENCE DE PERONNE
Rue de Rocquigny
80202 DOINGT FLAMICOURT
BP 109
80202 PERONNE CEDEX
TEL 03 22 73 30 30
FAX 03 22 73 30 39

D0903-A

Maîtrise d' Ouvrage:

LA MAISON DU CIL
GROUPE UNILOGI
S.A. D'H.L.M.
12, Bd Roosevelt
02100 SAINT-QUENTIN
Tél: 03.23.64.65.66 - Fax: 03.23.64.38.09

Maîtrise d' OEuvre:

Atelier MONT-LOUIS @rchitecture
Damien LECUYER Architecte D.P.L.G.
8, rue d'Estienne d'Orves - 02100 SAINT-QUENTIN
13, rue Mont-Louis - 75011 PARIS
tél: 01.43.67.44.44 - fax: 01.43.67.17.07
e-mail: aml.archi@wanadoo.fr

DESGRIPPES

B.E.T. Structure

B.E.T. SEREBA
46, rue Auguste Blanqui - 94250 GENTILLY
tél : 01.41.98.66.40 - fax: 01.46.65.32.38
e-mail: sereba@sereba.fr

B.E.T. Fluides

SARL LIEMANS INGENIERIE
74, bd Gambetta - appt n°4 - 02100 SAINT-QUENTIN
tél: 03.23.08.45.40 - fax: 03.23.60.65.17
e-mail: liemans@wanadoo.fr

B.E.T. V.R.D.

Ingénierie Philippe Hennegrave
831, rue Quentin de la tour
02100 HARLY
Tel: 03.23.68.68.08
Fax: 03.23.08.90.27

Bureau de contrôle

18 logements P.L.U.S.
- ruelle de Sentier de Saulcourt -

Ville de EPEHY
Somme

Titre du plan:
PLAN DE RECOLEMENT BORDURES ET VOIRIE

Date: SEPTEMBRE 2010 | Echelle: 1/200 | Phase: PLAN DE RECOLEMENT

DATE	MODIFICATIONS	INDICE
03/09/2010	PLAN DE RECOLEMENT	A
		B
		C
		D



Légende :

- Bateau
- Bordure trottoir
- Bordurette
- Caniveau
- Pavés
- Espace vert
- Trottoir
- Voirie et parking

Maîtrise d' Ouvrage:

LA MAISON DU CIL
GROUPE UNILOGI

S.A. D'H.L.M.
12, Bd Roosevelt
02100 SAINT-QUENTIN
Tél: 03.23.64.65.66 - Fax: 03.23.64.38.09

Maîtrise d' OEuvre:

Atelier MONT-LOUIS @rchitecture
Damien LECUYER Architecte D.P.L.G.
8, rue d'Estienne d'Orves - 02100 SAINT-QUENTIN
13, rue Mont-Louis - 75011 PARIS
tél: 01.43.67.44.44 - fax: 01.43.67.17.07
e-mail: aml.archi@wanadoo.fr

DESGRIPPES

B.E.T. Structure

B.E.T. SEREBA
46, rue Auguste Blanqui - 94250 GENTILLY
tél : 01.41.98.66.40 - fax: 01.46.65.32.38
e-mail: sereba@sereba.fr

B.E.T. Fluides

SARL LIEMANS INGENIERIE
74, bd Gambetta - appt n°4 - 02100 SAINT-QUENTIN
tél: 03.23.08.45.40 - fax: 03.23.60.65.17
e-mail: liemans@wanadoo.fr

B.E.T. V.R.D.

Ingénierie Philippe Hennegrave
831, rue Quentin de la tour
02100 HARLY
Tel: 03.23.68.68.08
Fax: 03.23.08.90.27

Bureau de contrôle


18 logements P.L.U.S.
- ruelle de Sentier de Saulcourt -

Ville de EPEHY
Somme

Titre du plan:
PLAN DE RECOLEMENT RESEAU EAUX USEES

Date:	Echelle:	Phase:
SEPTEMBRE 2010	1/200	PLAN DE RECOLEMENT

DATE	MODIFICATIONS	INDICE
03/09/2010	PLAN DE RECOLEMENT	A
		B
		C
		D

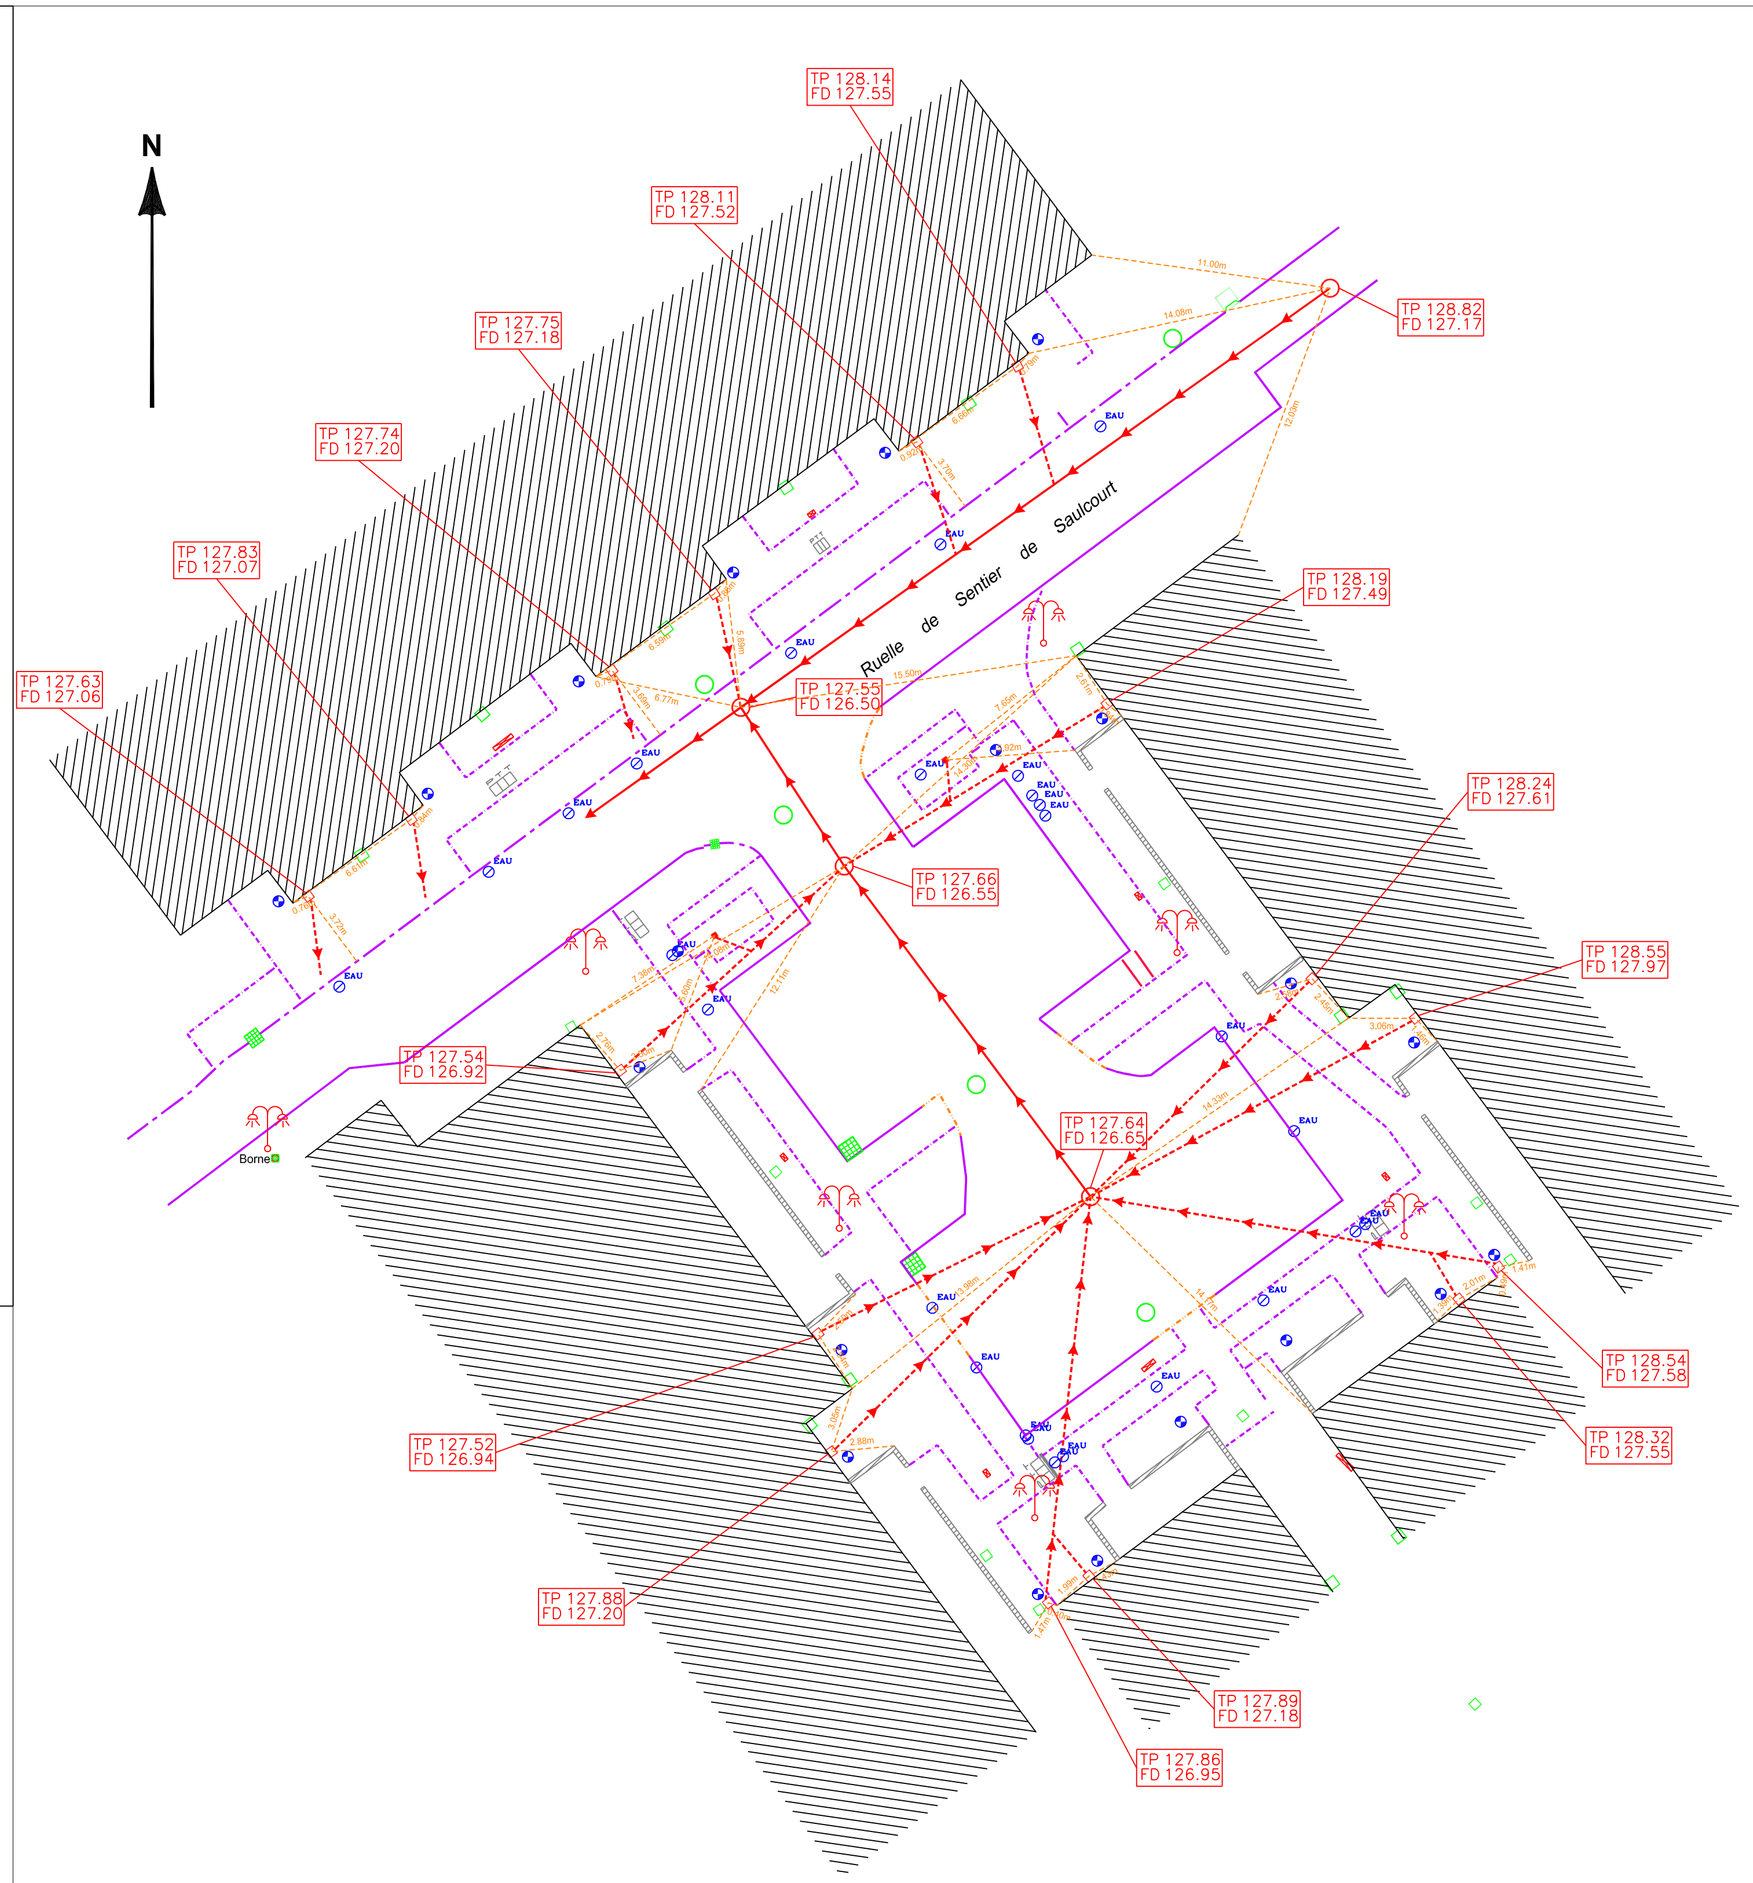

Légende :

Réseau EU Ø160

Réseau EU Ø200

Maîtrise d' Ouvrage:

LA MAISON DU CIL
GROUPE UNILOGI

S.A. D'H.L.M.
12, Bd Roosevelt
02100 SAINT-QUENTIN
Tél: 03.23.64.65.66 - Fax: 03.23.64.38.09

Maîtrise d' OEuvre:

Atelier MONT-LOUIS @rchitecture
Damien LECUYER Architecte D.P.L.G.
8, rue d'Estienne d'Orves - 02100 SAINT-QUENTIN
13, rue Mont-Louis - 75011 PARIS
tél: 01.43.67.44.44 - fax: 01.43.67.17.07
e-mail: aml.archi@wanadoo.fr

DESGRIPPES

B.E.T. Structure

B.E.T. SEREBA
46, rue Auguste Blanqui - 94250 GENTILLY
tél : 01.41.98.66.40 - fax: 01.46.65.32.38
e-mail: sereba@sereba.fr

B.E.T. Fluides

SARL LIEMANS INGENIERIE
74, bd Gambetta - appt n°4 - 02100 SAINT-QUENTIN
tél: 03.23.08.45.40 - fax: 03.23.60.65.17
e-mail: liemans@wanadoo.fr

B.E.T. V.R.D.

Ingénierie Philippe Hennegrave
831, rue Quentin de la tour
02100 HARLY
Tel: 03.23.68.68.08
Fax: 03.23.08.90.27

Bureau de contrôle

18 logements P.L.U.S.
- ruelle de Sentier de Saulcourt -

Ville de EPEHY
Somme

Titre du plan:
PLAN DE RECOLEMENT RESEAU EAUX PLUVIALES


Date:	Echelle:	Phase:
SEPTEMBRE 2010	1/200	PLAN DE RECOLEMENT

DATE	MODIFICATIONS	INDICE
03/09/2010	PLAN DE RECOLEMENT	A
		B
		C
		D

Légende :

Réseau EP Ø160

Réseau EP Ø315 PVC

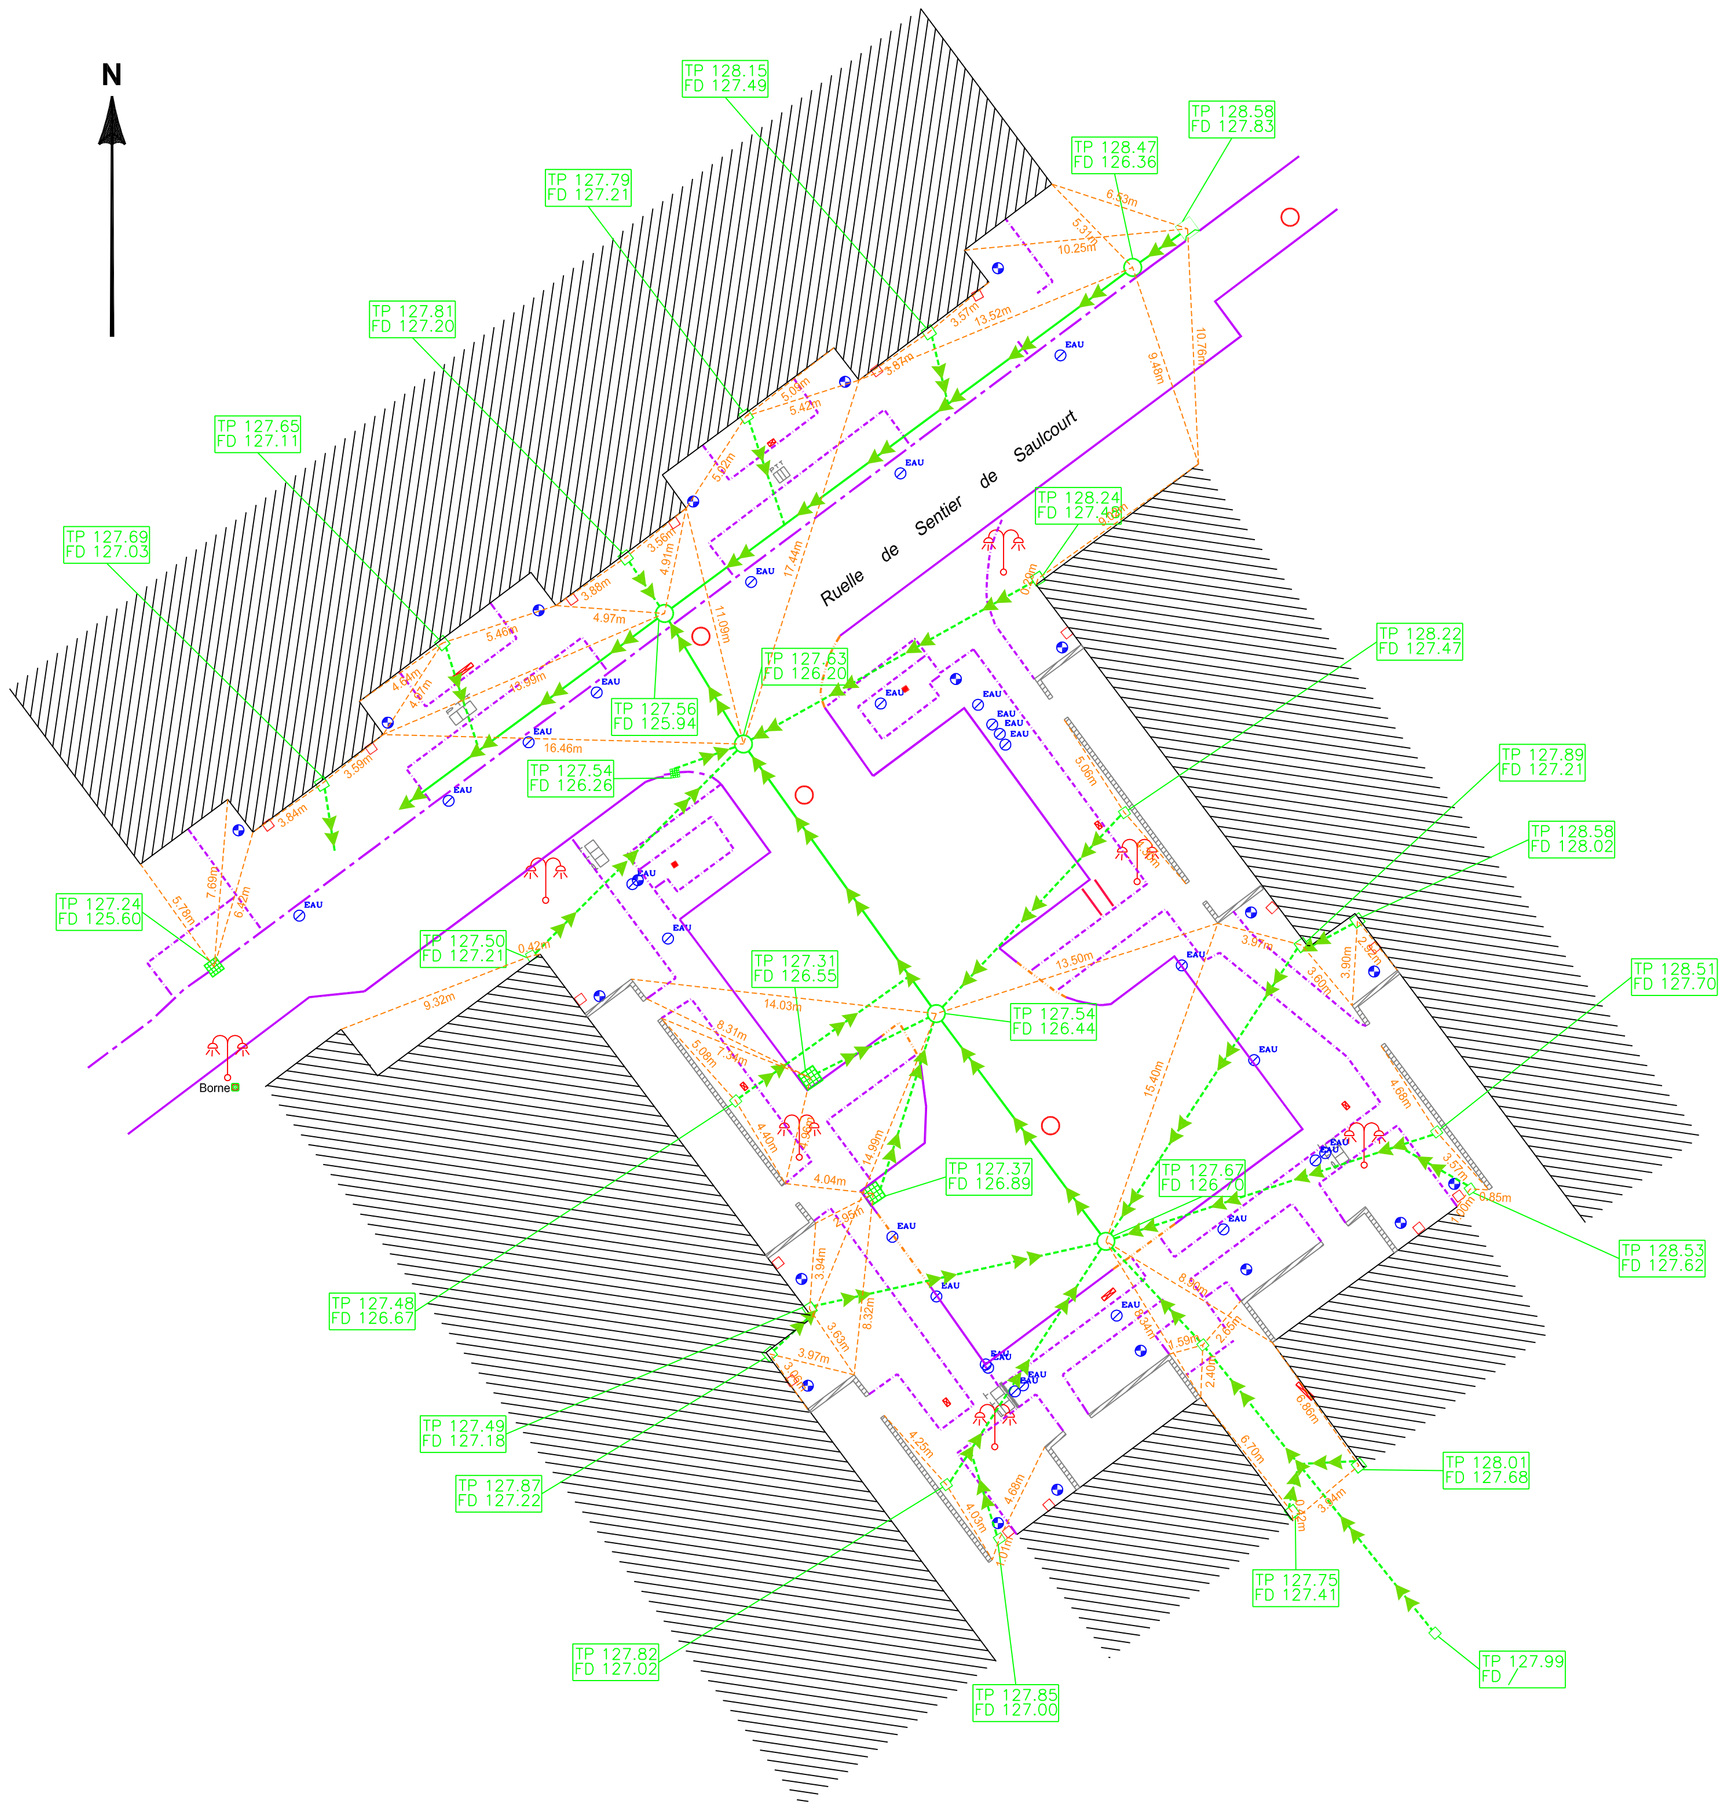

Maîtrise d' Ouvrage:

LA MAISON DU CIL
GROUPE UNILOGI

S.A. D'H.L.M.
12, Bd Roosevelt
02100 SAINT-QUENTIN
Tél: 03.23.64.65.66 - Fax: 03.23.64.38.09

Maîtrise d' OEuvre:

Atelier MONT-LOUIS @rchitecture
Damien LECUYER Architecte D.P.L.G.
8, rue d'Estienne d'Orves - 02100 SAINT-QUENTIN
13, rue Mont-Louis - 75011 PARIS
tél: 01.43.67.44.44 - fax: 01.43.67.17.07
e-mail: aml.archi@wanadoo.fr

B.E.T. Structure

B.E.T. SEREBA
46, rue Auguste Blanqui - 94250 GENTILLY
tél : 01.41.98.66.40 - fax: 01.46.65.32.38
e-mail: sereba@sereba.fr

B.E.T. Fluides

SARL LIEMANS INGENIERIE
74, bd Gambetta - appt n°4 - 02100 SAINT-QUENTIN
tél: 03.23.08.45.40 - fax: 03.23.60.65.17
e-mail: liemans@wanadoo.fr

B.E.T. V.R.D.

Ingénierie Philippe Hennegrave
831, rue Quentin de la tour
02100 HARLY
Tel: 03.23.68.68.08
Fax: 03.23.08.90.27

Bureau de contrôle


18 logements P.L.U.S.
- ruelle de Sentier de Saulcourt -

Ville de EPEHY
Somme

Titre du plan:
PLAN DE RECOLEMENT RESEAU EAU POTABLE

Date:	Echelle:	Phase:
SEPTEMBRE 2010	1/200	PLAN DE RECOLEMENT

DATE	MODIFICATIONS	INDICE
03/09/2010	PLAN DE RECOLEMENT	A
		B
		C
		D

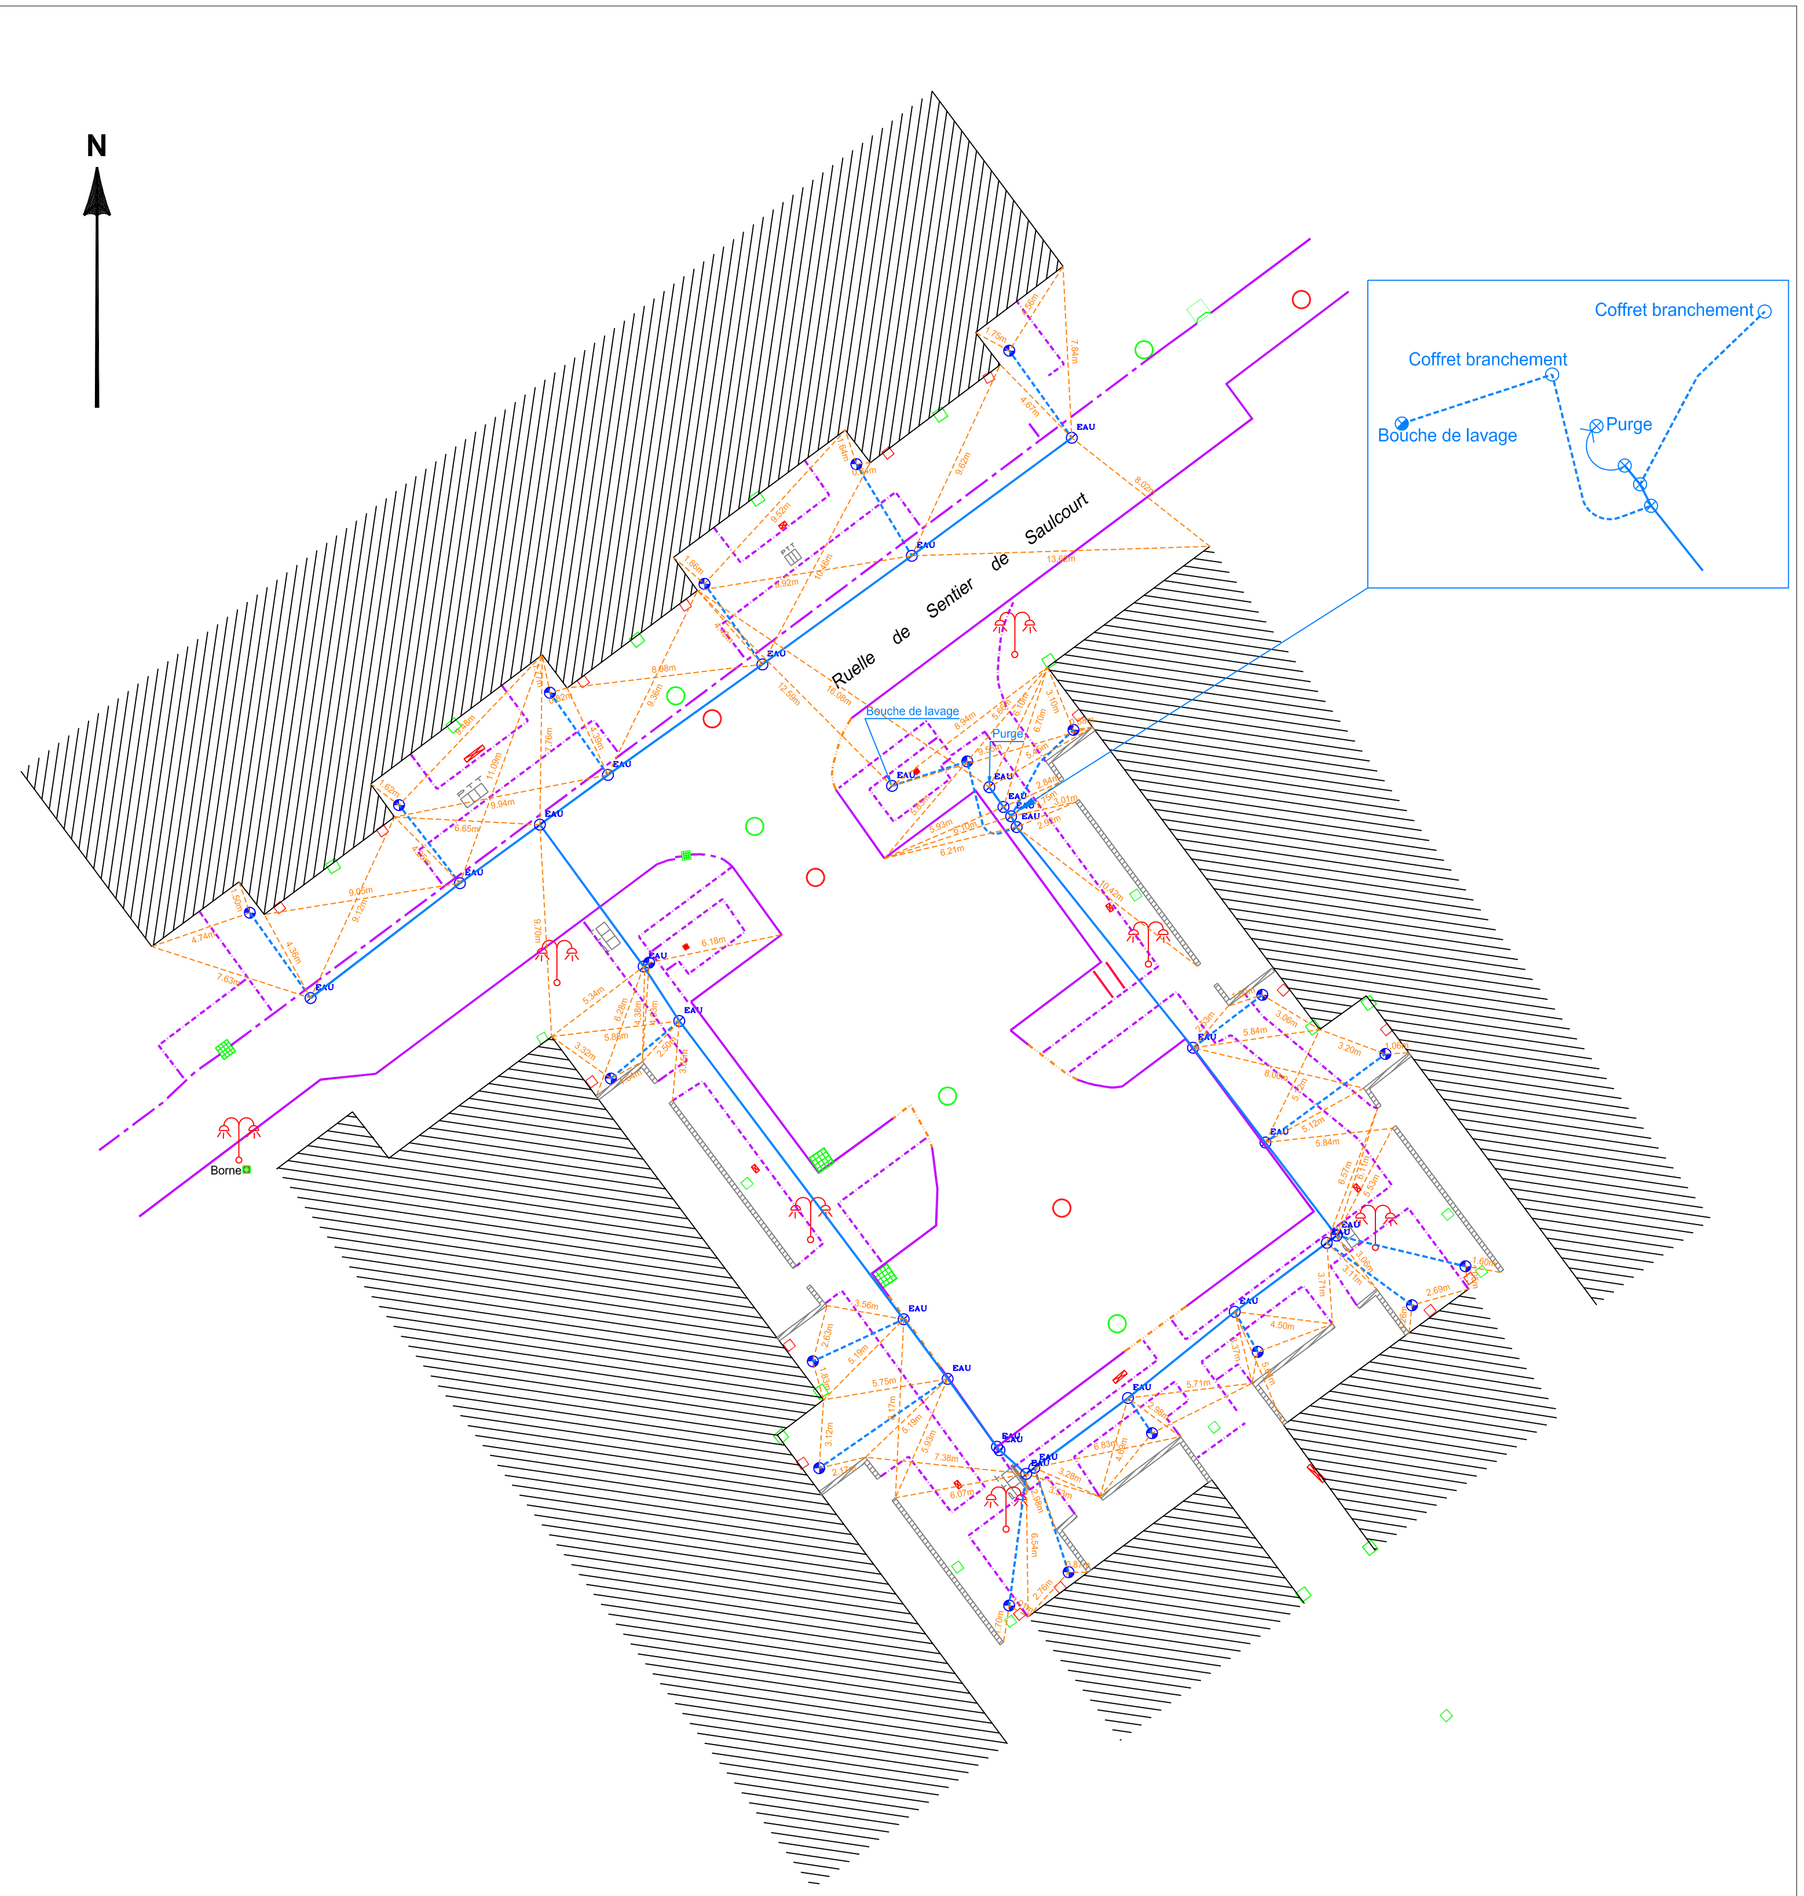


Légende :

Réseau AEP Ø25

Réseau AEP Ø63

Eterpigny, Chaussée Brunehaut

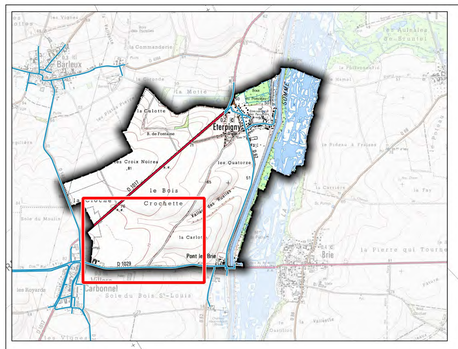

N

LE BOIS CROCHETTE

LA CLOCHE

LES DEUX TRENTE

LES CINQ

Voie communale n°4 de Nesle à Péronne

LE VILLAGE

Route nationale n°29 d'Yvetot à La Capelle-en-Thiérache (1960)

Route nationale n°29 d'Yvetot à La Capelle-en-Thiérache (1955)

Tour de Ville

SOLE DU BOIS SAINT-LOUIS

SOLE D'HAPPLINCOURT

Légende

Réseau AEP :

- Distribution
- Refoulement

Hydrant :

- Poteau Incendie
- Bouche Incendie
- Réserve Incendie
- Borne de puisage (MONECA)

Réservoir :

- Principal
- Secondaire
- Captage/Forage
- Limite communale


0 25 50 75 100 m

SIEP du Santerre

Géo2France

Réseau AEP schématique - 01.04.2021 - Source cadastre DGFiP - Echelle cartouche: 1:25000

Eterpigny, hameau de Pont-les-Brie

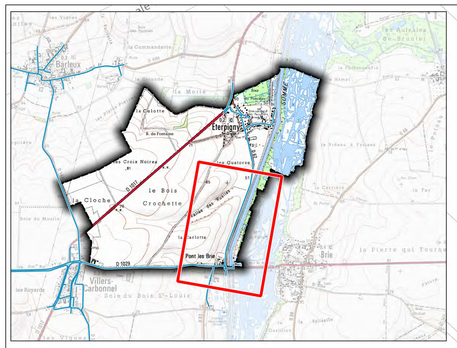

Légende

Réseau AEP :

- Distribution
- Refoulement

Hydrant :

- Poteau Incendie
- Bouche Incendie
- Réserve Incendie
- Borne de puisage (MONECA)

Réservoir :


- Principal
- Secondaire
- Captage/Forage
- Limite communale

0 25 50 75 100 m

SIEP du Santerre — Géo2France

Réseau AEP schématique - 01/04/2021 - Source cadastre DGFiP - Echelle cartouche: 1:25000

Eterpigny

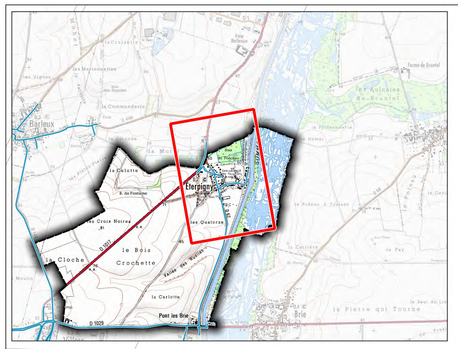

Route du Pavé
Route du Pavé Frontière
Voie communale n°5 de Roye à Eterpigny
Langlet Cavée la de dit rural Chemin
Voie communale n°4 de Nesle à Péronne
Route départementale n°62 de Béthencourt-sur-Somme à Eterpigny
Rue de Péronne
Rue Demonceaux
Rue de Pont-les-Brie
Grande Rue
Rue du Général Leclerc
Rue d'en Bas
Sentier du Canal

LE GRAND PRE
LE CALVAIRE GONTHIER
LES DOUZE
LES QUATORZE
LA CAVEE PROUILLE
LA CAVEE
PROUILLE
AU CHEMIN DU PONT
LE PONCEAU
LE VILLAGE
LES PETITS PRES

Ø40 PVC (1964)
Ø40 PEHd (2015)
Ø60 F (1968)
Ø100 Fo (1954)
Ø80 F (1964)
Ø80 F (1972)
Ø60 F (1964)
Ø80 F (1964)
Ø60 F (1964)
Ø60 F (1964)
Ø60 F (1964)

Légende

Réseau AEP :
- Distribution
- Refoulement

Hydrant :
- Poteau Incendie
- Bouche Incendie
- Réserve Incendie
- Borne de puisage (MONECA)

Réservoir :
- Principal
- Secondaire
- Captage/Forage

Limite communale

0 25 50 75 100 m

SIEP du Santerre
Géo2France

Réseau AEP schématique - 01.04.2021 - Source cadastre DGFiP - Echelle cartouche: 1:25000

ETRICOURT-MANANCOURT

D®partement du Pas de Calais

SIAEP d'Ytres-Bertincourt

Diagnostic du syst¯me d'alimentation en eau potable

CARNET DE VANNAGE

Ind.	Date	Modifications	Etabli par	V®rifi®par
1	29/05/2017	Premi¯re diffusion	MES	MLQ

Commune de ETRICOURT-MANANCOURT Planche 2/2

irh Ingénierie conseil
Membre d'Artelia Group
ZAL - RD 950
62490 Fresnes les Montauban
Tel: 03.21.50.76.00
Fax: 03.21.50.76.09
M@il: nord@irh.fr

DESSINATEUR: MES

DATE: 29/05/2017

FORMAT A0

ECHELLE 1/1500

- R®servoir abandonn®
- R®servoir en service
- Robinet / Borne fontaine
- Installation de pompage
- Poteau incendie
- Bouche incendie
- Ventouse
- Purge
- Compteur
- Vanne de sectorisation
- Vanne de branchement

0 50 100 M¯tres

Ce plan est la création de IRH Ingénieur Conseil. Toute utilisation ou reproduction non autorisée, m¯me partielle, sera poursuivie judiciairement.

ETRICOURT-MANANCOURT

chateau d'eau

Station de pompage

LES HUIT

LES QUARANTE

VALLEE DU MEUNIER

VALLEE MARIE CHELL

LES QUINZE

VALLEE DE LA GARENNE

LE CHAMP TALON

LE CHAMP LAIT BOEURRE

ETRICOURT

VALLEE SAINT-MARTIN

LA VALLEE YAFFERON

LA LONGUE VIOLE

Canal au Nord

0 50 100 M`tres

R®servoir abandonn®
R®servoir en service
Robinet / Borne fontaine
Installation de pompage
Poteau incendie
Bouche incendie
Ventouse
Purge
Compteur
Vanne de sectorisation
Vanne de branchement

D®partement du Pas de Calais

SIAEP d'Ytres-Bertincourt

Diagnostic du syst¯me d'alimentation en eau potable

CARNET DE VANNAGE

Ind.	Date	Modifications	Etabli par	V®rifi®par
A	29/05/2017	Premi¯re diffusion	MES	MLQ

Commune de ETRICOURT-MANANCOURT

Planche 1/2

irh Ingénieur Conseil
Member of Antea Group
ZAL - RD 950
62490 Fresnes les Montauban
Tel: 03.21.50.76.00
Fax: 03.21.50.76.09
M@il: nord@irh.fr

DESSINATEUR: MES

DATE: 29/05/2017

FORMAT A0

ECHELLE 1/1500

Ce plan est la cr®ation de IRH Ing®nieur Conseil. Toute utilisation ou reproduction non autoris®e, m¯me partielle, sera poursuivie judiciairement.


Terrain de Camping
Chemin
Antennes
rue Antoine Chevenon
BY-PASS 200
FERME
COU EAU GG
COMPTEUR GENERAL 200
CANALISATION A JOINT
DEFECTUEUX SOUS CANAL
DE LA GARE
Rue
Ruelle
Place
du
Château
Mairie
Ecole



LEGENDE

- Ventouse
- Poteaux incendie
- Purge
- Décharge incendie
- Vidange
- Compteur d'eau
- Vanne de sectionnement
- Equipement non trouvé (ventouse,purge,vanne,...)

Département de la Somme

SIAEP de la Haute Cologne

Diagnostic du système d'alimentation en eau potable

Ind.	Date	Modifications	MES Etabli par	FRI Vérifié par
A	08/06/2015	Première diffusion		

Plan réseaux AEP
Commune de FINS

L93_DSC1434EH_DIA_RAEP_revA.dwg

L93_DSC1434EH_DIA_RAEP_FINS_revA.pdf

IRH Ingénieur Conseil
ZAL - RD 950
62490 Fresnes les Montauban
Tel: 03.21.50.76.00
Fax: 03.21.50.76.09
M@il: nord@irh.fr


DESSINATEUR: MES

DATE: 08/06/2015

FORMAT A0

ECHELLE 1/2000

Flaucourt - Partie Sud

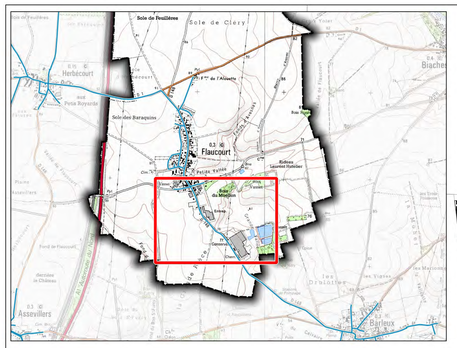

DES BARAQUINS
LES DIX
AUX BUTTES
LE VILLAGE
Sentier du Gre Caty
BOIS MONSIEUR
LE CHAUFFOUR
Voie rurale dit de Flaucourt
Chemin rural
Rue de Dompierre
Rue de l'Eglise
Rue de Péronne
Voie Communale N°4 de Dompierre-Becquincourt à Péronne
Chemin de remembrement
GRANDE VALLEE
CHEMIN DE DOMPIERRE
SOLE DE BARLEUX
LE FOND DE FLAUCOURT
Grande Rue Route départementale n°146 de Villers-Carbonnel à Flaucourt
Voie Communale N°6 de Belloy-en-Santerre à Flaucourt
Chemin de Remembrement
0960 FG (1945)
0960 FG (1925)
0960 FG (1965)

N

0 25 50 75 100 m

Légende

Réseau AEP :
- Distribution
- Refoulement

Hydrant :
- Poteau Incendie
- Bouche Incendie
- Réserve Incendie
- Borne de puisage (MONECA)


Réservoir :
- Principal
- Secondaire
- Captage/Forage

Limite communale

SIEP du Santerre — Géo2France

Réseau AEP schématique - 01.04.2021 - Source cadastre DGFiP - Echelle cartouche: 1:25000

Flaucourt - Partie Nord

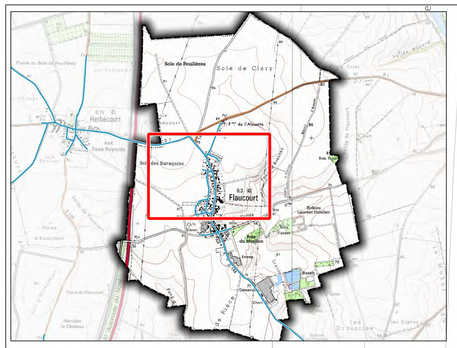

SOLE DE FEUILLERES

SOLE DE CLERY

SOLE DE FLAUCOURT

SOLE D'HERBECOURT

CHEMIN D'AVESNE

SENTIER DE SORMONT

L'ALOUETTE

AUX PETITS ROYARDS

SOLE DES BARAQUINS

DERRIERE LES HAIES

LES DIX

LE VILLAGE

LE CHAUFFOUR

BOIS MANGO

BOIS MONSIEUR

ALLEE DE FLAUCOURT

AUX BUTTES

Route départementale n°1 d'Amiens à Péronne

Route Départementale N°1 d'Amiens à Péronne

Route Départementale n°1 d'Amiens à Péronne Route Départementale n°1 d'Amiens à Péronne

Route Départementale N°1 d'Amiens à Péronne

Voie Communale N°5 de Feuillères à Flaucourt

Flaucourt à Villers-Cabonnel de N°148 Départementale Route

Voie communale n°7 d'Herbécourt à Flaucourt

Autoroute du Nord A1 de Paris à Lille et à Tourcoing

Voie Communale N°1 d'Herbécourt à Flaucourt

Rue de la Motte

Rue des Dix

Rue de l'Eglise

Grande Rue (R.D. n°148)

Ruelle Agache

Chemin de Remembrement

Flaucourt de dite rurale Voie

Voie rurale dit de Flaucourt

Sentier du Gre Caty

Chemin rural

Ø150 AC (2011)

Ø150 FD (2011)

Ø90 PEHD (1965)

Ø60 FD (1970)

Ø53 PE (1965)

Ø60 FD (1945)

Ø60 FG (1965)

Ø60 FG (1945)

Ø60 FG (1964)

Ø60 FG (1964)

Légende

Réseau AEP :

Distribution

Refoulement

Hydrant :

Poteau Incendie

Bouche Incendie

Réserve Incendie

Borne de puisage (MONECA)

Réservoir :

Principal

Secondaire

Captage/Forage

Limite communale

0 25 50 75 100 m

SIEP du Santerre

Géo2France

Réseau AEP schématique - 01.04.2021 - Source cadastre DGFiP - Echelle cartouche: 1:25000

D®partement de la Somme

SIAEP de Combles

Sch®ma directeur d'alimentation en eau potable

Ind.	Date	Modifications	Etabli par	V®rifi®par
A	21/01/2014	Premi¨re diffusion	MES	FRI

Plan des r®seaux AEP
Commune de Flers

IRH Ingénieur Conseil

ZAL - RD 950
62490 Fresnes les Montauban
Tel: 03.21.50.76.00
Fax: 03.21.50.76.09
M@il: nord@irh.fr

DESSINATEUR: MES

DATE: 21/01/2014

FORMAT A1

ECHELLE 1/1500

Ce plan est la cr®ation de IRH Ingénieur Conseil. Toute utilisation ou reproduction non autorisée, m¨me partielle, sera poursuivie judiciairement.

FLERS

- Cana. Poly.61-75
- Cana. Poly. 53-63
- Cana. Poly. 63-75
- Cana. Poly. 81-90
- Canalisation Ï 60
- Canalisation Ï 80
- Canalisation Ï 100
- Canalisation Ï 125
- Canalisation Ï 150
- Canalisation Ï 200
- Centriflex 35
- Cana. Poly. 102-125
- Cana. Poly. 19-25
- Cana. Poly. 20-25
- Cana. Poly. 20-27
- Cana. Poly. 26-32
- Cana. Poly. 26-34
- Cana. Poly. 33-40
- Cana. Poly.41-50
- Cana. Poly.50
- Cana. Poly.51-63
- Purge
- C¹ne de r®duction
- Vanne de sectionnement
- Vanne ouverte
- Vanne ferm®e
- Poteau Incendie
- Ventouse
- Compteur
- Bride pleine
- Citerne
- R®servoir sur tour

0 50 100 M¨tres

GINCHY

N
W E
S

0 50 100
M tres

Cana. Poly.61-75
Cana. Poly. 53-63
Cana. Poly. 63-75
Cana. Poly. 81-90

Canalisation Ø 60
Canalisation Ø 80
Canalisation Ø 100
Canalisation Ø 125
Canalisation Ø 150
Canalisation Ø 200
Centriflex 35
Cana. Poly. 102-125
Cana. Poly. 19-25
Cana. Poly. 20-25
Cana. Poly. 20-27
Cana. Poly. 26-32
Cana. Poly. 26-34
Cana. Poly. 33-40
Cana. Poly.41-50
Cana. Poly.50
Cana. Poly.51-63

Purge
Cône de réduction
Vanne de sectionnement
Vanne ouverte
Vanne fermée
Poteau Incendie
Ventouse
Compteur
Bride pleine
Citerne
Réservoir sur tour

D®partement de la Somme

SIAEP de Combles

Sch®ma directeur d'alimentation en eau potable

Ind.	Date	Modifications	Etabli par	V®rifi®par
A	21/01/2014	Premi¨re diffusion	MES	FRI

Plan des r®seaux AEP
Commune de Ginchy

ZAL - RD 950
62490 Fresnes les Montauban
Tel: 03.21.50.76.00
Fax: 03.21.50.76.09
M@il: nord@irh.fr

DESSINATEUR: MES

DATE: 21/01/2014

FORMAT A1

ECHELLE 1/1500

Ce plan est la création de IRH Ingénieur Conseil. Toute utilisation ou reproduction non autorisée, m¨me partielle, sera poursuivie judicairement.

D®partement de la Somme

SIAEP de Combles

Sch®ma directeur d'alimentation en eau potable

Ind.	Date	Modifications	Etabli par	V®rifi®par
A	21/01/2014	Premi¨re diffusion	MES	FRI

Plan des r®seaux AEP
Commune de Guedecourt

ZAL - RD 950
62490 Fresnes les Montauban
Tel: 03.21.50.76.00
Fax: 03.21.50.76.09
M@il: nord@irh.fr

DESSINATEUR: MES

DATE: 21/01/2014

FORMAT A1

ECHELLE 1/1500

Ce plan est la cr®ation de IRH Ingénieur Conseil. Toute utilisation ou reproduction non autorisée, m¨me partielle, sera poursuivie judicairement.

GUEUDECOURT

- Cana. Poly.61-75
- Cana. Poly. 53-63
- Cana. Poly. 63-75
- Cana. Poly. 81-90
- Canalisation Ï 60
- Canalisation Ï 80
- Canalisation Ï 100
- Canalisation Ï 125
- Canalisation Ï 150
- Canalisation Ï 200
- Centriflex 35
- Cana. Poly. 102-125
- Cana. Poly. 19-25
- Cana. Poly. 20-25
- Cana. Poly. 20-27
- Cana. Poly. 26-32
- Cana. Poly. 26-34
- Cana. Poly. 33-40
- Cana. Poly.41-50
- Cana. Poly.50
- Cana. Poly.51-63
- Purge
- C¹ne de r®duction
- Vanne de sectionnement
- Vanne ouverte
- Vanne ferm®e
- Poteau Incendie
- Ventouse
- Compteur
- Bride pleine
- Citerne
- R®servoir sur tour

0 50 100 M¨tres

GUILLEMONT

PI 35

PI 36

PI 17

PURGE BC 75

PURGE BC 74

PURGE BC 73

PURGE BC 72

RV 220

RV 221

RV 222

RV 223

RV 224

RV 225

RV 226

RV 218

RV 219

RV 13

RV 14

RV 15

RT 9

RT 34

POLY 61/75

POLY 53/63

0 50 100 M¨tres

N

W E

S

Cana. Poly.61-75
Cana. Poly. 53-63
Cana. Poly. 63-75
Cana. Poly. 81-90

Canalisation Ï 60
Canalisation Ï 80
Canalisation Ï 100
Canalisation Ï 125
Canalisation Ï 150
Canalisation Ï 200
Centriflex 35
Cana. Poly. 102-125
Cana. Poly. 19-25
Cana. Poly. 20-25
Cana. Poly. 20-27
Cana. Poly. 26-32
Cana. Poly. 26-34
Cana. Poly. 33-40
Cana. Poly.41-50
Cana. Poly.50
Cana. Poly.51-63

Purge
C¹ne de r®duction
Vanne de sectionnement
Vanne ouverte
Vanne ferm®e
Poteau Incendie
Ventouse
Compteur
Bride pleine
Citerne
R®servoir sur tour

D®partement de la Somme

SIAEP de Combles

Sch®ma directeur d'alimentation en eau potable

Ind.	Date	Modifications	Etabli par	V®rifi®par
A	21/01/2014	Premi¨re diffusion	MES	FRI

Plan des r®seaux AEP
Commune de Guillemont

IRH Ingénieur Conseil
ZAL - RD 950
62490 Fresnes les Montauban
Tel: 03.21.50.76.00
Fax: 03.21.50.76.09
M@il: nord@irh.fr

DESSINATEUR: MES

DATE: 21/01/2014

FORMAT A1


ECHELLE 1/1500


Ce plan est la création de IRH Ingénieur Conseil. Toute diffusion ou reproduction non autorisée, m¨me partielle, sera poursuivie judicairement.

- commune de - GUYENCOURT-SAULCOURT -


- Plan de la canalisation -

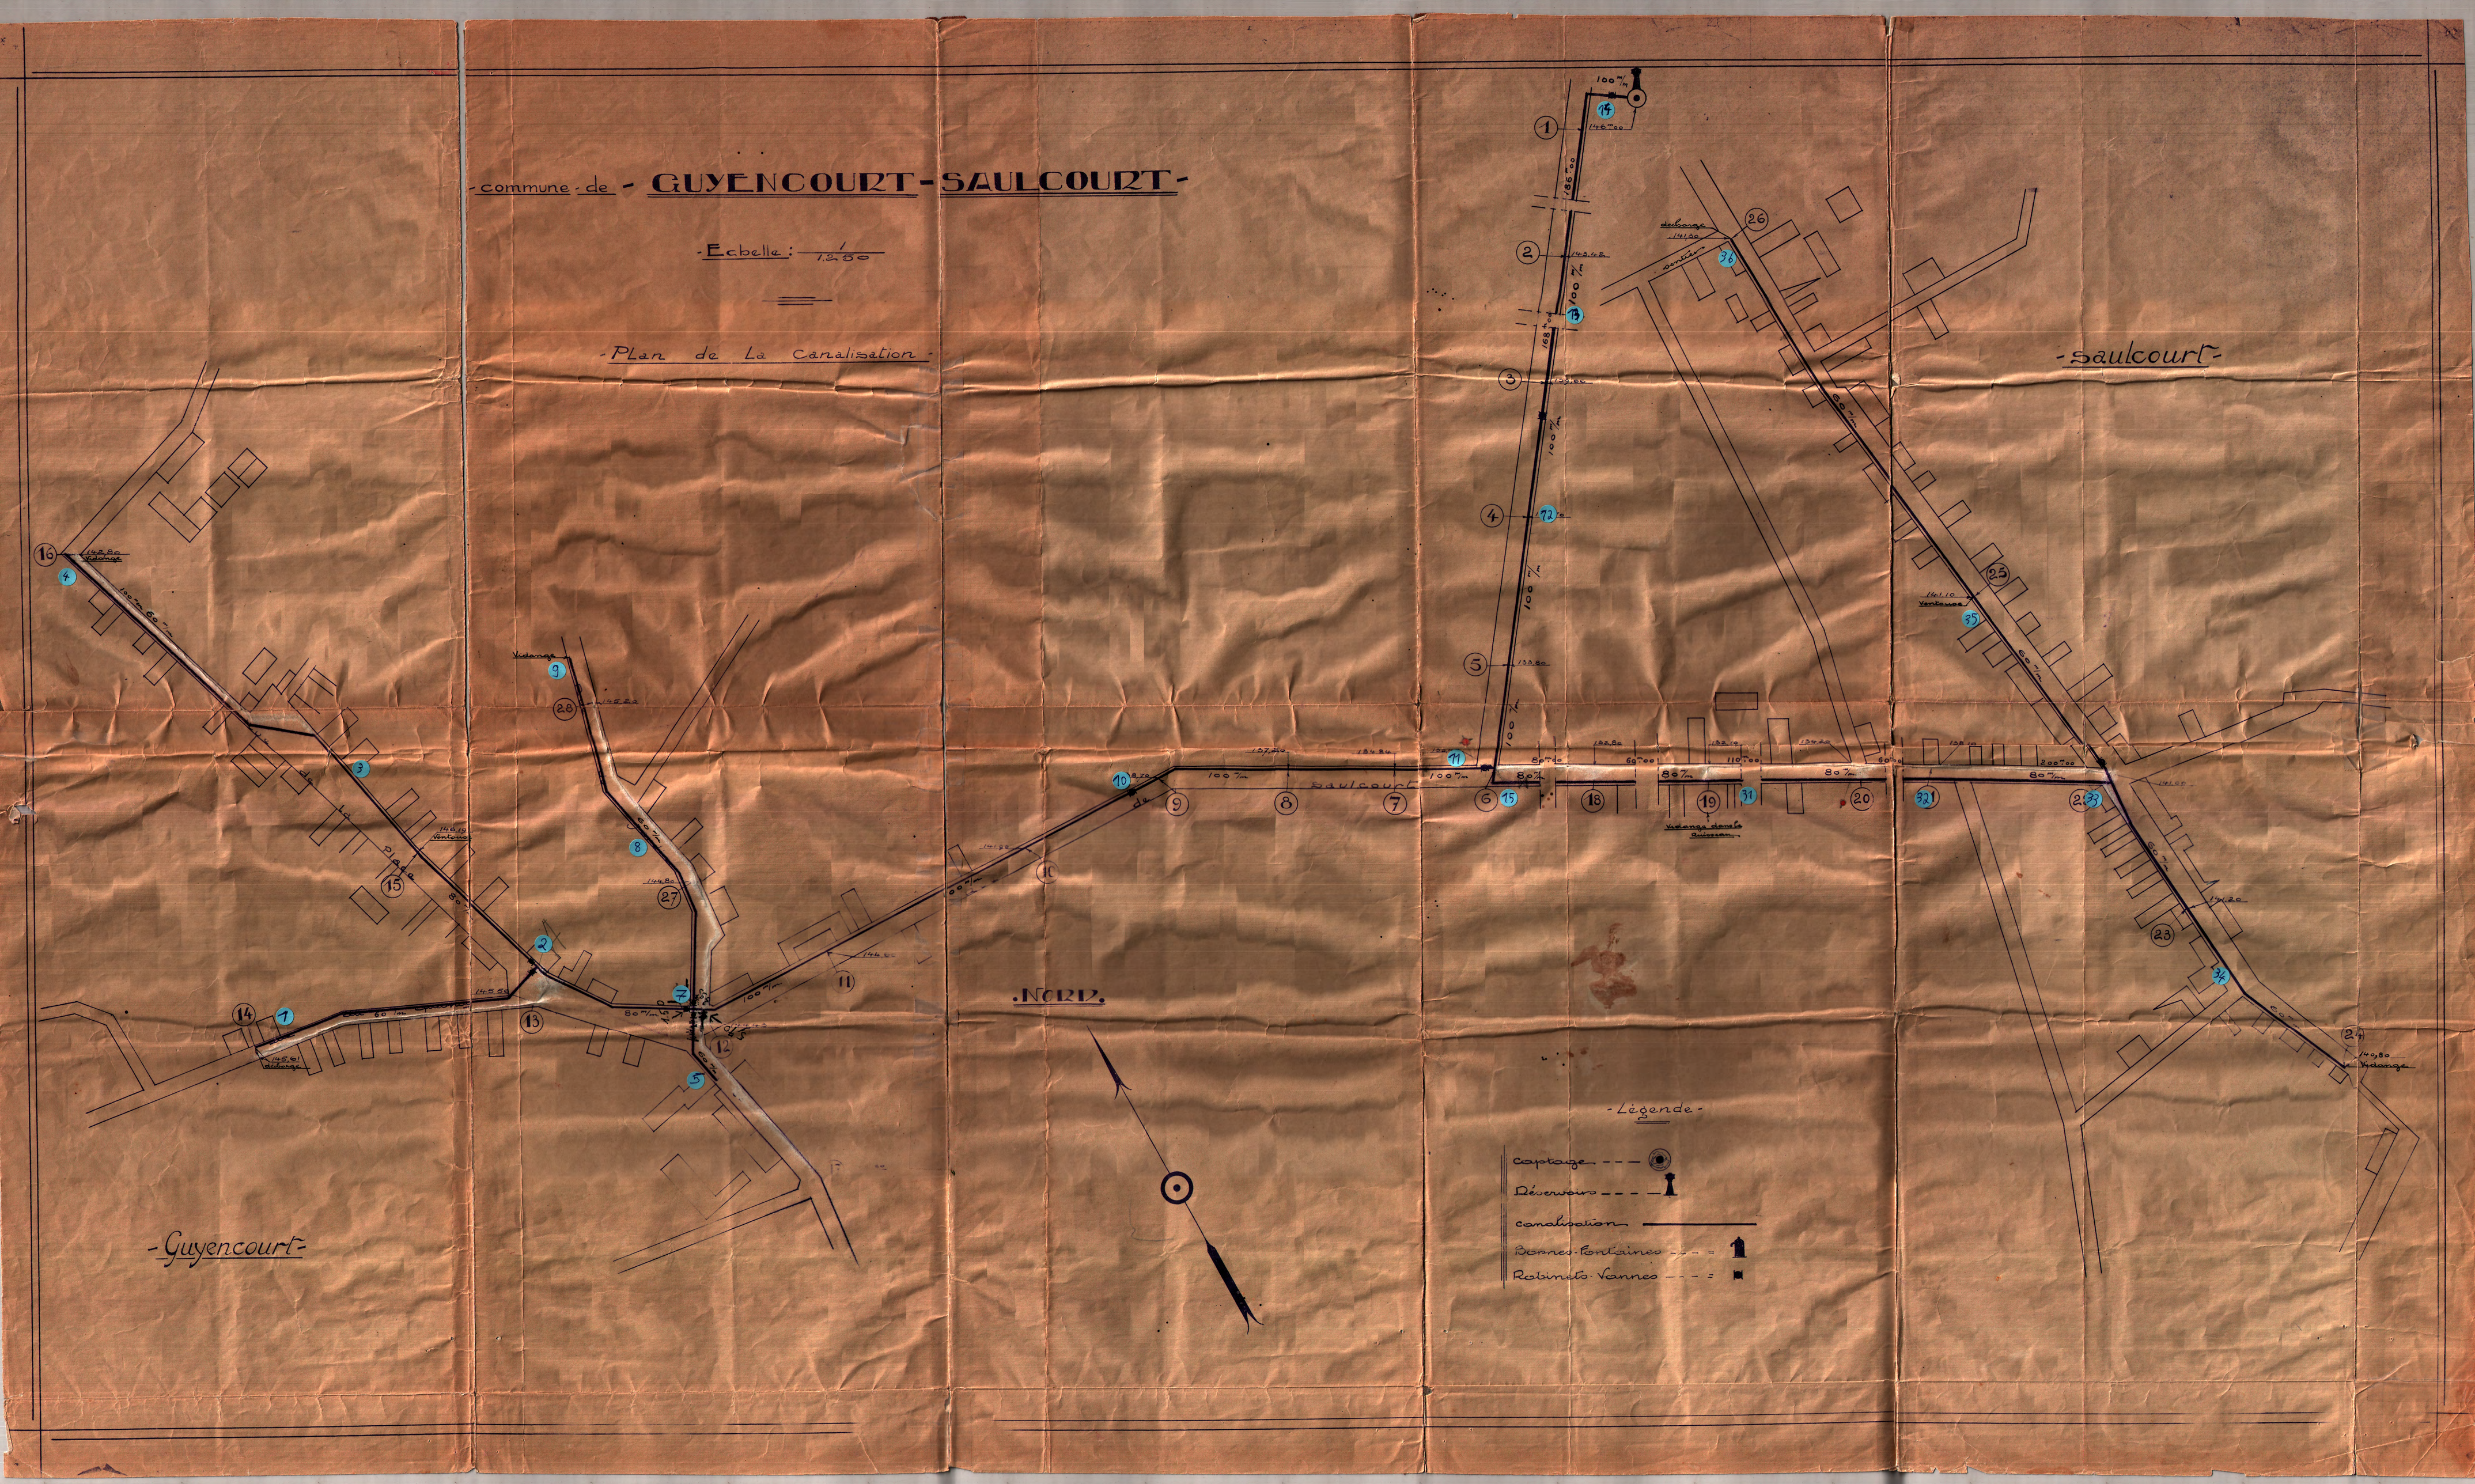


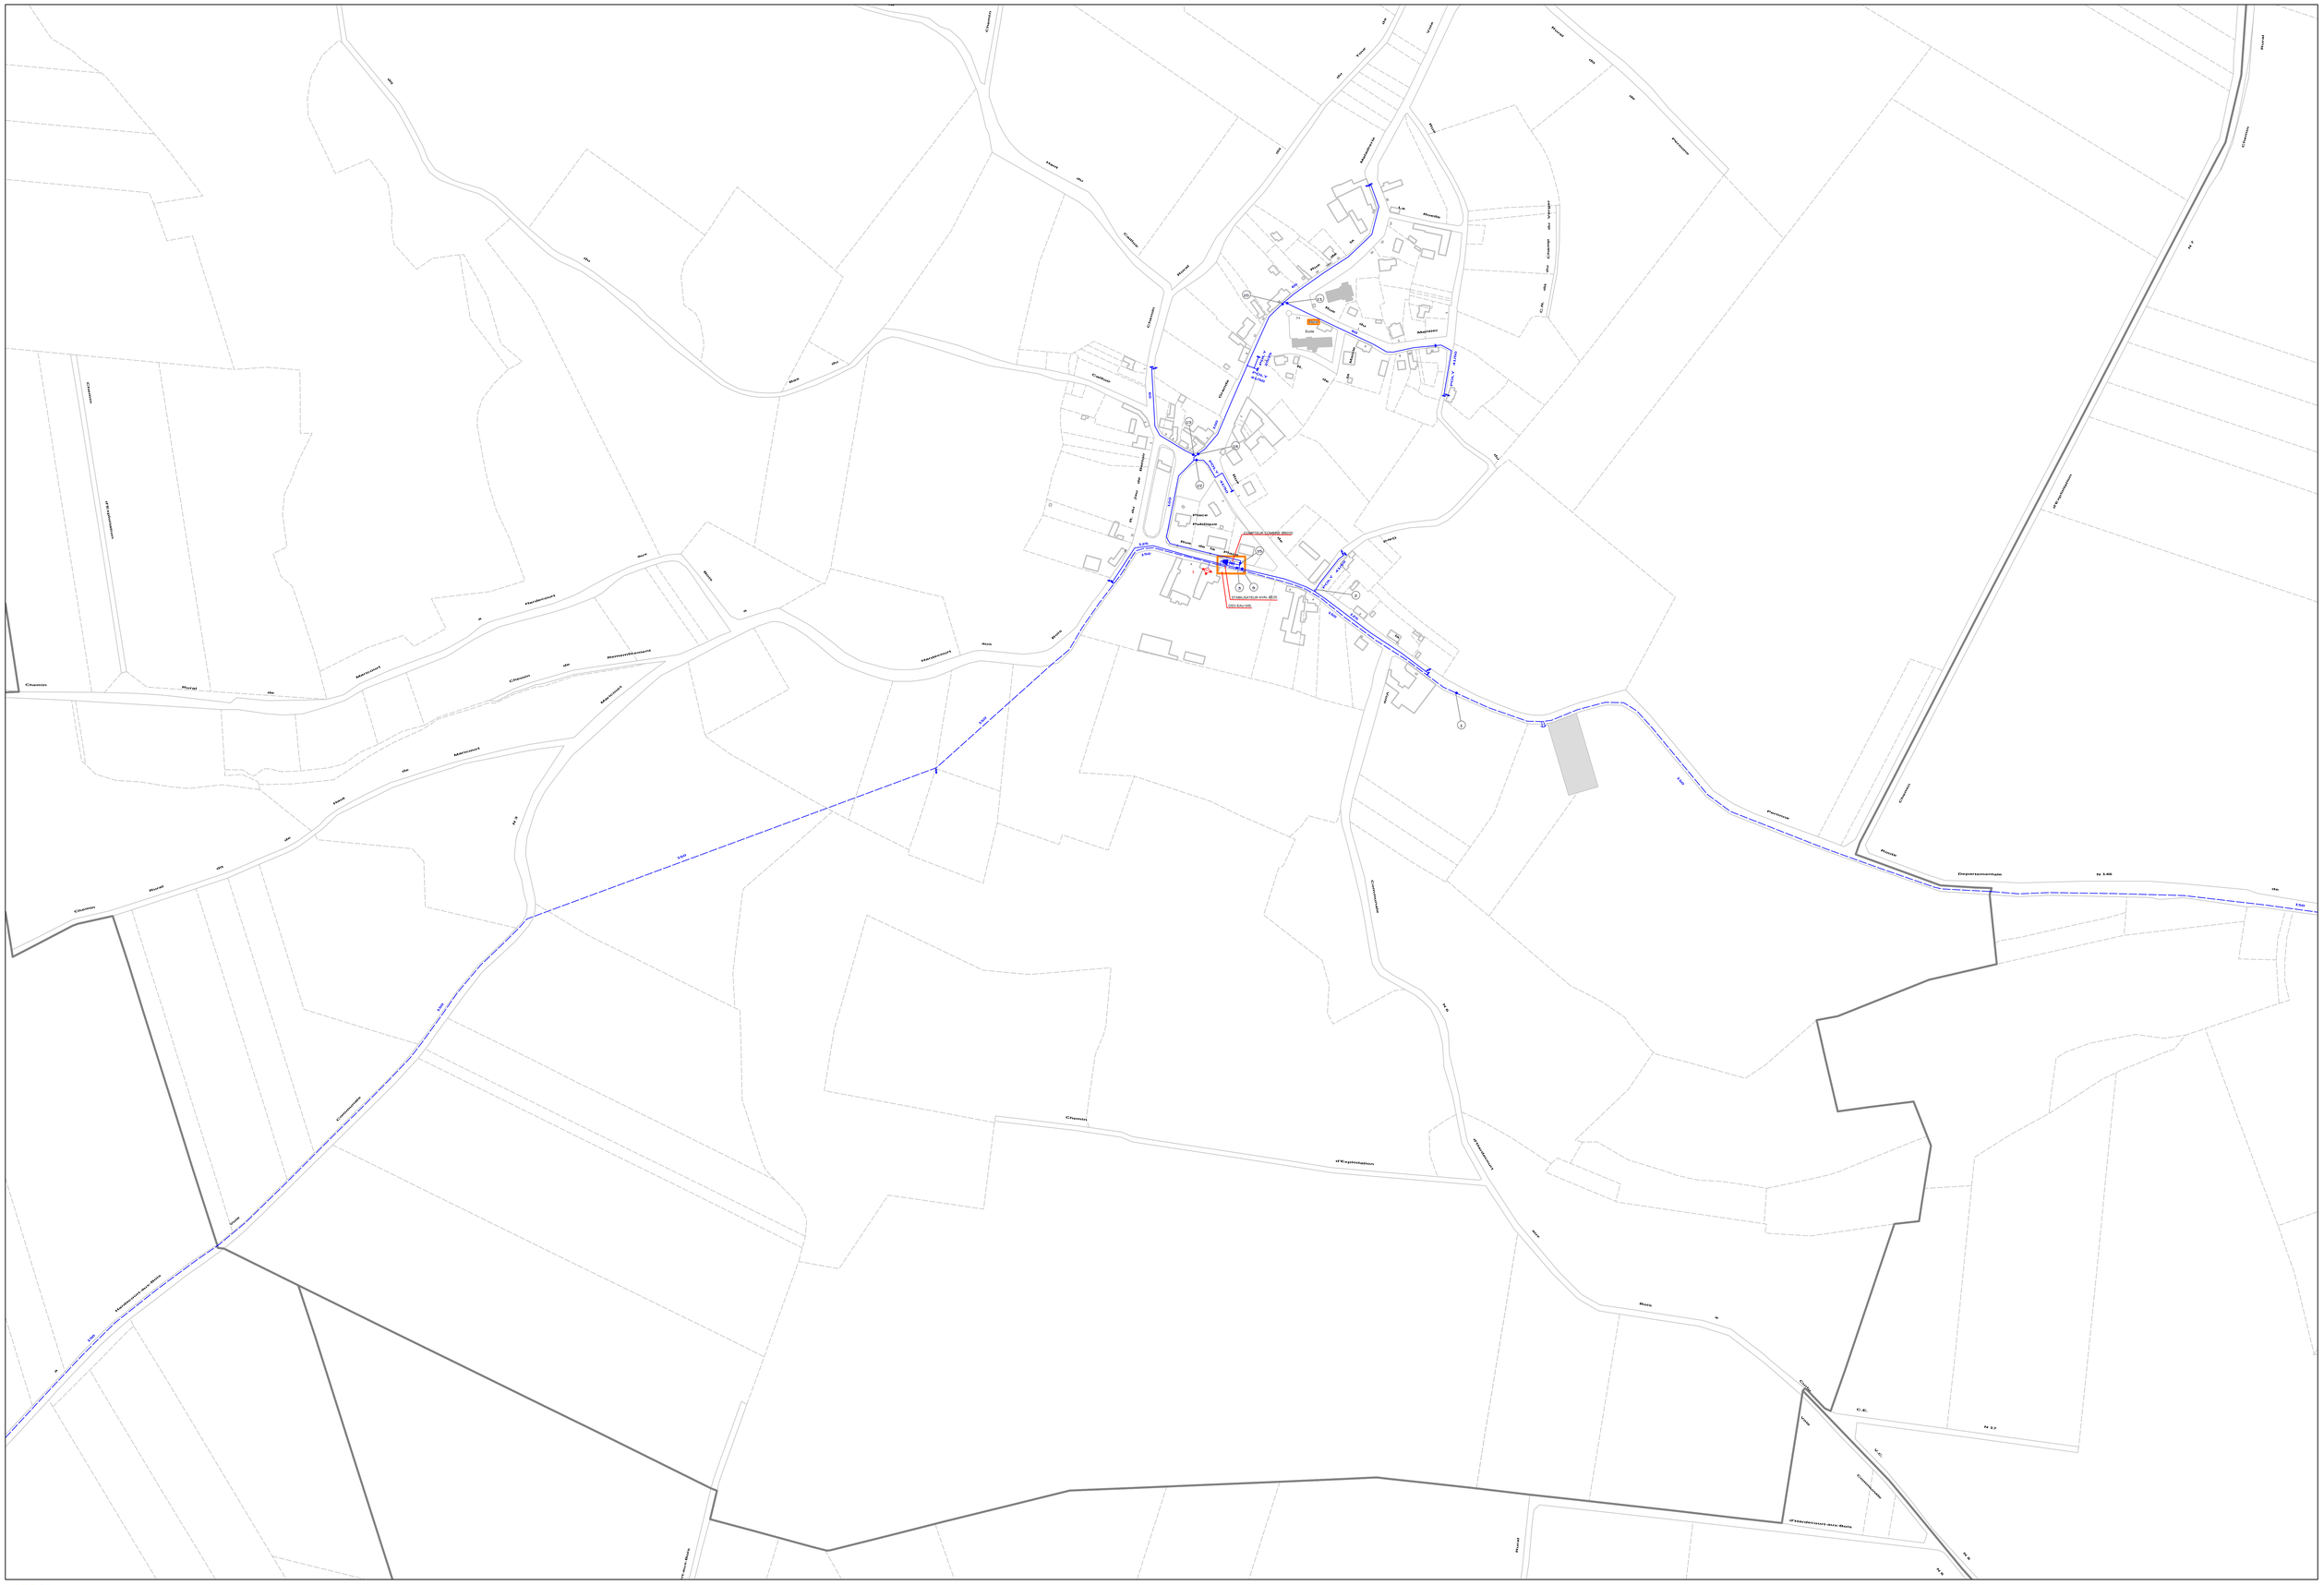
Chemin
Rue
Place
Mairie
Ecole
Eglise
Cimetière
Stade
Salle des Fêtes
Monument aux Morts
Lavoir
Fontaine
Hardecourt-aux-Bois
Maricourt



EAU Numero : 451 Commune : HEM-MONACU Edition du 16/06/2011 1/2000 Date de mise à jour :

Herbécourt

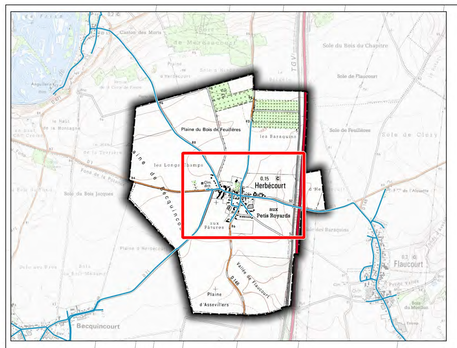

PLAINE DU BOIS DE FEUILLERES
PLAINE DU BOIS DE FEUILLERES
LES LONGS CHAMPS
LES BARAQUINS
PLAINE DE BECQUINCOURT
PLAINE D'ASSEVILLERS
AUX PETITS ROYARDS
DERRIERE LES HAIES
LE VILLAGE
LE VILLAGE
Route départementale n°1 d'Amiens à Péronne Route départementale n°1 d'Amiens à PéronneRoute départementale n°1 d'Amiens à Péronne
Route Départementale n°1 d'Amiens à Péronne Route Départementale n°1 d'Amiens à Péronne
Route départementale n°1 d'Amiens à Péronne
Voie Communale n°10 de Herbécourt à Frise
Chemin rural dit du Bois de Feuillères
Route départementale n°146 de Combles à Estrées-Deniécourt
Route départementale n°146 de Combles à Estrées-Deniécourt
Route départementale n°77 de Fouilloy à Herbécourt
Voie communale n°7 d'Herbécourt à Flaucourt
(R.d. n°1) Rue de Cappy
Rue des Prés
Rue de l'Eglise
Rue du Haucourt
Rue d'Assevillers
Autoroute du Nord A1 de Paris à Lille et à Tourcoing
Autoroute A1 de Paris à Lille et la Frontière Belge
Ø150 FD (2011)
Ø60 FD (1979)
Ø100 FD (2011)
Ø100 FD (2009)
Ø60 FD (1960)
Ø60 FD (1960)
Ø60 FD (1960


LA PLAQUE
LES VIGNES-OUEST
LE CLOS JACQUES
DEVANT REVELON
LE PETIT BEVAL
LE VILLAGE
VALLÉE DE BIACHES
AU MOULIN
LA PLANQUETTE
LES FERTINS
LE TROUI
RUELLE BELETTE
LES DOUZE
LE GRAND BELVAL
Route départementale
Péronne
Cambrai

LA VOIE DE VILLERS

BOIS DU RONSSOY

BOIS DE FALLET

BOIS DU FAY

LE SART

LE VILLAGE

L'ARBRE HAUT

LA CAURE

CHEMIN DE VENDHUILLE

LES CHAUDOURS

LES CHAMPS DU WACAGE

Hardecourt

Pérone

0 50 100 Mètres

LEGENDE

- Ventouse
- Poteaux incendie
- Purge
- Décharge incendie
- Vidange
- Compteur d'eau
- Vanne de sectionnement
- Equipement non trouvé (ventouse,purge,vanne,...)

Département de la Somme

SIAEP de la Haute Cologne

Diagnostic du système d'alimentation en eau potable

Ind.	Date	Modifications	Etabli par	Vérifié par
A	08/06/2015	Première diffusion	MES	FRI

Plan réseaux AEP
Commune de RONSSOY

L93_DSC1434EH_DIA_RAEP_revA.dwg

L93_DSC1434EH_DIA_RAEP_RONSSOY_revA.pdf

IRH Ingénieur Conseil
ZAL - RD 950
62490 Fresnes les Montauban
Tel: 03.21.50.76.00
Fax: 03.21.50.76.09
M@il: nord@irh.fr

DESSINATEUR: MES

DATE: 08/06/2015

FORMAT A0

ECHELLE 1/2000

Ce plan est la propriété de IRH Ingénieur Conseil. Toute diffusion ou reproduction non autorisée, même partielle, sera poursuivie judiciairement.

Légende:

- Regard de visite
- Bouche d'égout
- Grille
- Déversoir d'orage
- Regard borgne
- Séparateur de flot
- Station de refoulement
- Station d'épuration
- Branchement
- Conduite unitaire
- Conduite eaux usées
- Conduite eaux pluviales
- Conduite de refoulement

Source: Direction Générale des impôts-Cadastre Droits réservés

Noréade	Commune de: LE RONSSOY Centre d'exploitation de: URVILLERS ASSAINISSEMENT	Echelle: 1500 Edité le: 12/03/2021 Affaire suivie par:

DEPARTEMENT DE LA SOMME

LESBOEUFS
CARTE COMMUNALE

Dossier d'Approbation

PLAN DU RESEAU EAU POTABLE

ECHELLE : 1/2000

5

Vu et approuvé pour être annexé
à la délibération du Conseil Municipal
du 08/09/2010
et à l'arrêté préfectoral du:
Le Maire,


Etienne DUBRUQUE


Cabinet POIGNON
DEPARTEMENT URBANISME
124, Boulevard Vauban - 80100 ABBEVILLE
Téléphone: 03.22.24.08.71 - Télécopie: 03.22.24.45.87
E-mail : Abbeville@cabinet-poignon.fr
2010

LEGENDE:

Ø60 Canalisation Eau Potable et diamètre

Poteau incendie

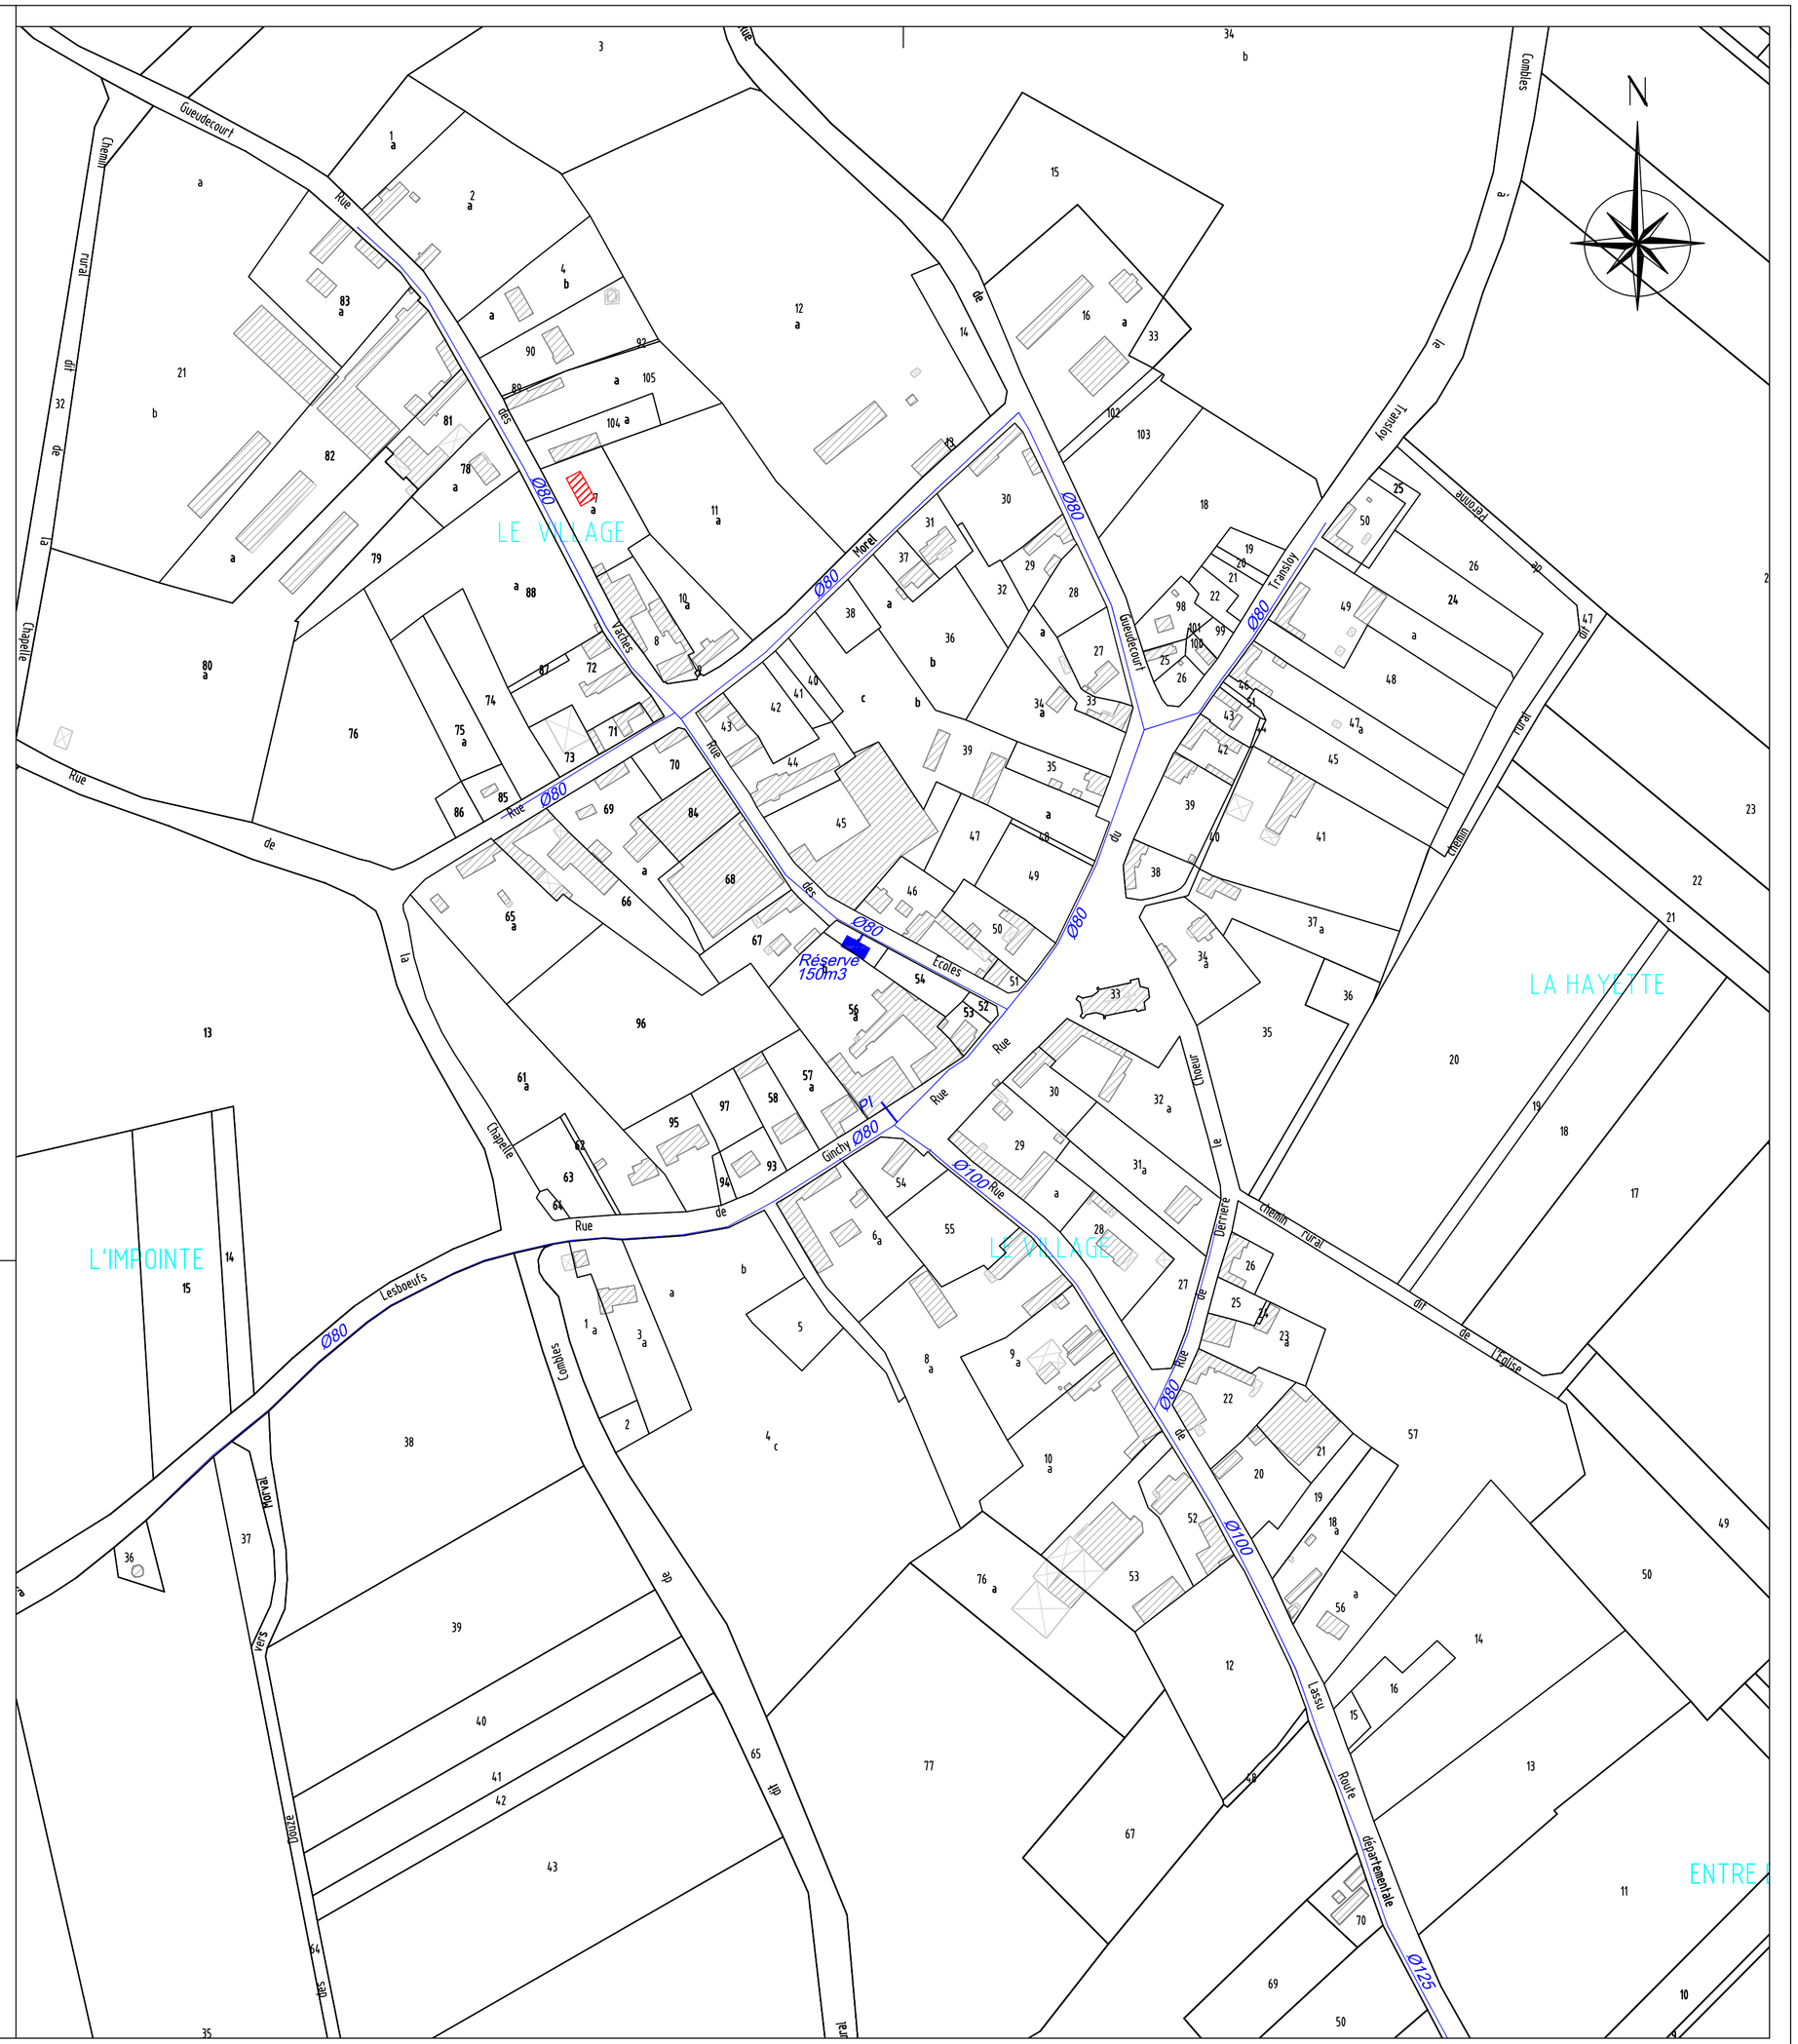

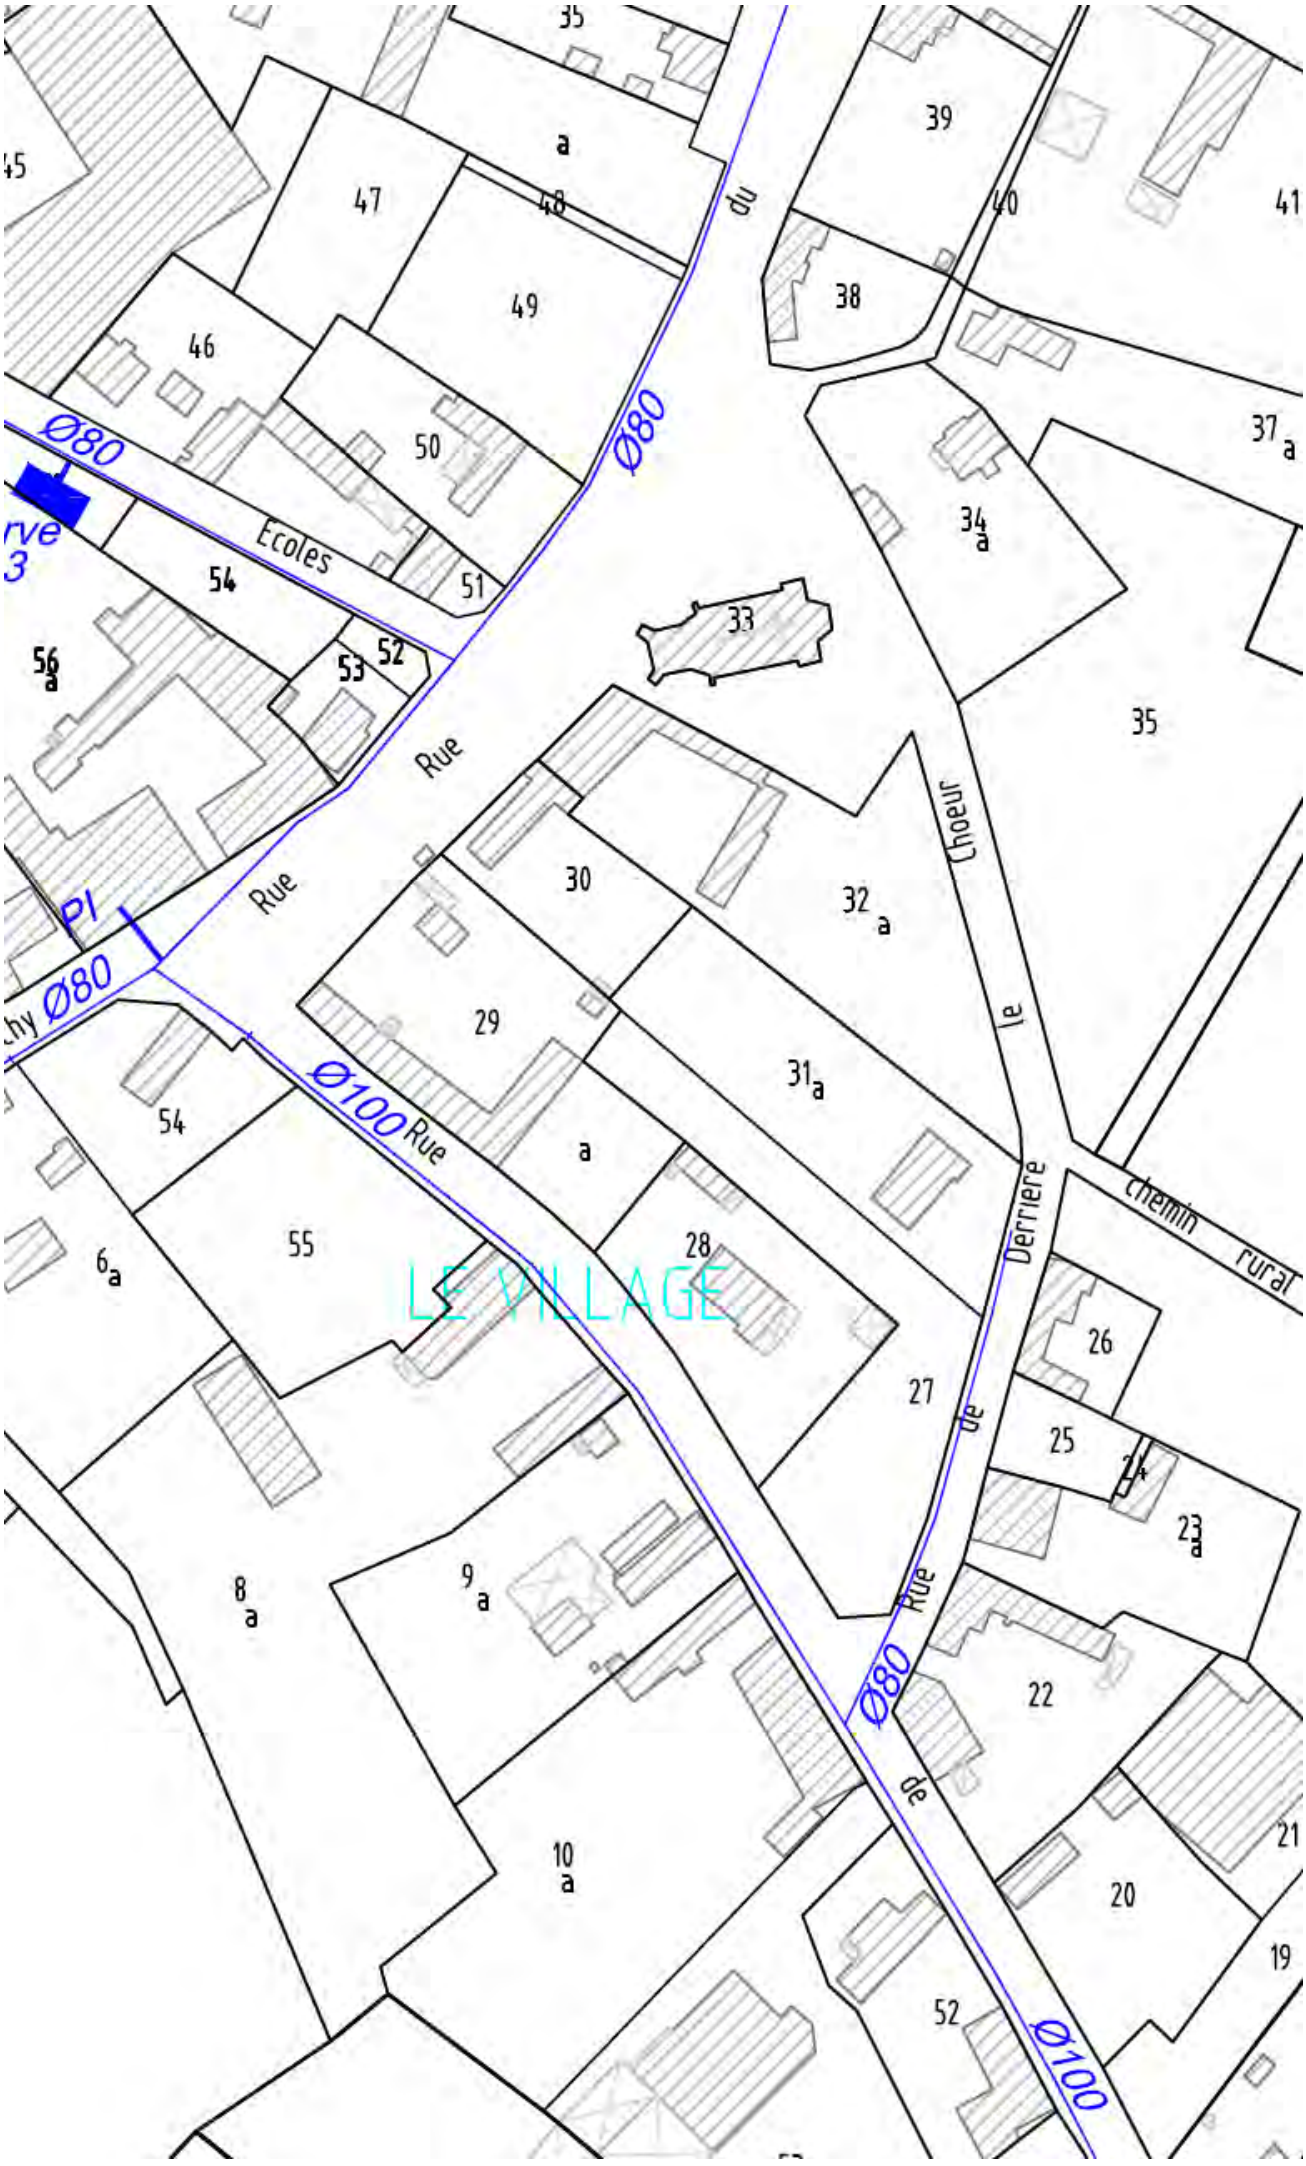
LE VILLAGE
Ø80
Ecoles
Rue
Ø80
Ø80
Ø100
Rue
Choeur
le
Derriere
chemin
rural
Rue
de
Rue
de
Ø80
Ø100
P1
35
39
40
41
38
37
a
34
a
33
35
32
a
30
31
a
29
54
55
6
a
28
27
26
25
24
23
a
22
21
20
19
52
8
a
9
a
10
a
47
48
49
46
50
51
54
56
a
53
52
45

Département de la Somme

SIAEP de la Haute Cologne

Diagnostic du système d'alimentation en eau potable

Ind.	Date	Modifications	Etabli par	Vérifié par
A	08/06/2015	Première diffusion	MES	FRI

Plan réseaux AEP
Commune de LIERAMONT

L93_DSC1434EH_DIA_RAEP_revA.dwg

L93_DSC1434EH_DIA_RAEP_LIERAMONT_revA.pdf

IRH Ingénieur Conseil
ZAL - RD 950
62490 Fresnes les Montauban
Tel: 03.21.50.76.00
Fax: 03.21.50.76.09
M@il: nord@irh.fr

DESSINATEUR: MES

DATE: 08/06/2015

FORMAT A0


ECHELLE 1/2000

Ce plan est la création de IRH Ingénieur Conseil. Toute utilisation ou reproduction non autorisée, même partielle, sera poursuivie judiciairement.

LEGENDE

- Ventouse
- Poteaux incendie
- Purge
- Décharge incendie
- Vidange
- Compteur d'eau
- Vanne de sectionnement
- Equipement non trouvé (ventouse,purge,vanne,...)

0 50 100 Mètres

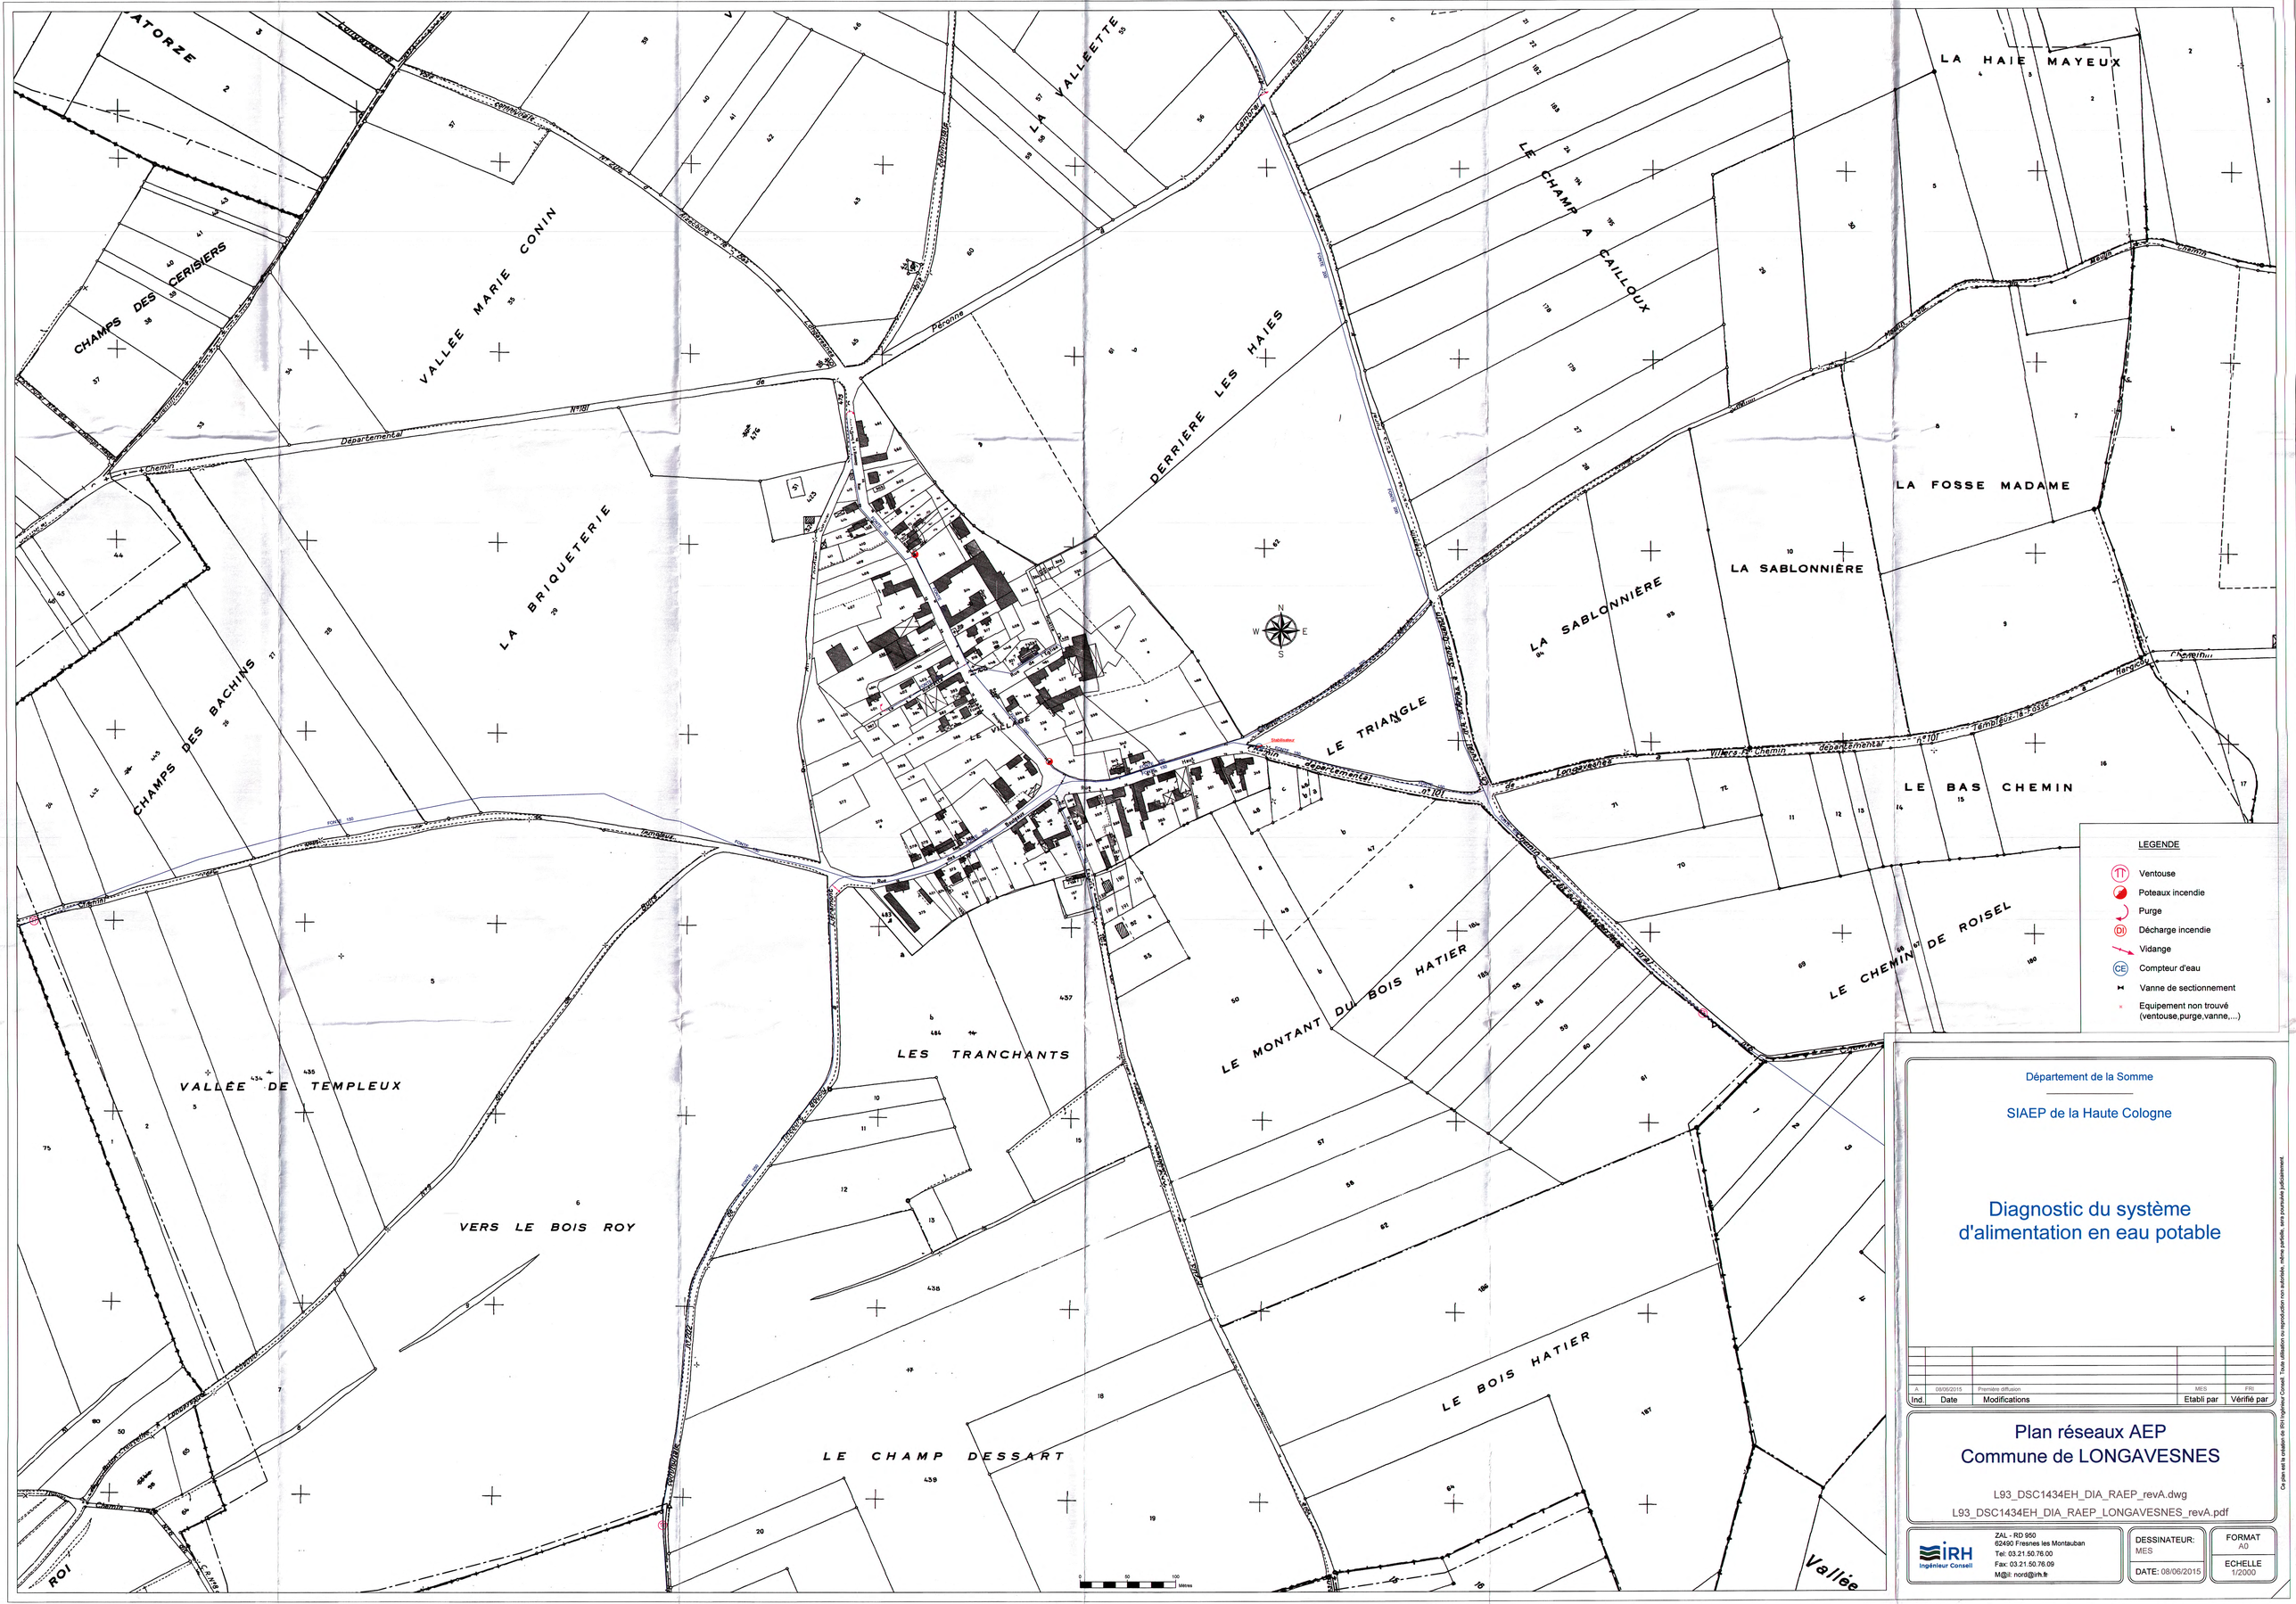

LEGENDE

- Ventouse
- Poteaux incendie
- Purge
- Décharge incendie
- Vidange
- Compteur d'eau
- Vanne de sectionnement
- Equipement non trouvé (ventouse,purge,vanne,...)

Département de la Somme

SIAEP de la Haute Cologne

Diagnostic du système d'alimentation en eau potable

Ind.	Date	Modifications	Etabli par	Vérifié par
A	08/06/2015	Première diffusion	MES	FRI

Plan réseaux AEP
Commune de LONGAVESNES

L93_DSC1434EH_DIA_RAEP_revA.dwg

L93_DSC1434EH_DIA_RAEP_LONGAVESNES_revA.pdf

IRH Ingénieur Conseil
ZAL - RD 950
62490 Fresnes les Montauban
Tel: 03.21.50.76.00
Fax: 03.21.50.76.09
M@il: nord@irh.fr


DESSINATEUR: MES

DATE: 08/06/2015

FORMAT A0

ECHELLE 1/2000

Ce plan est la propriété de IRH Ingénieur Conseil. Toute utilisation ou reproduction non autorisée, même partielle, sera poursuivie judiciairement.

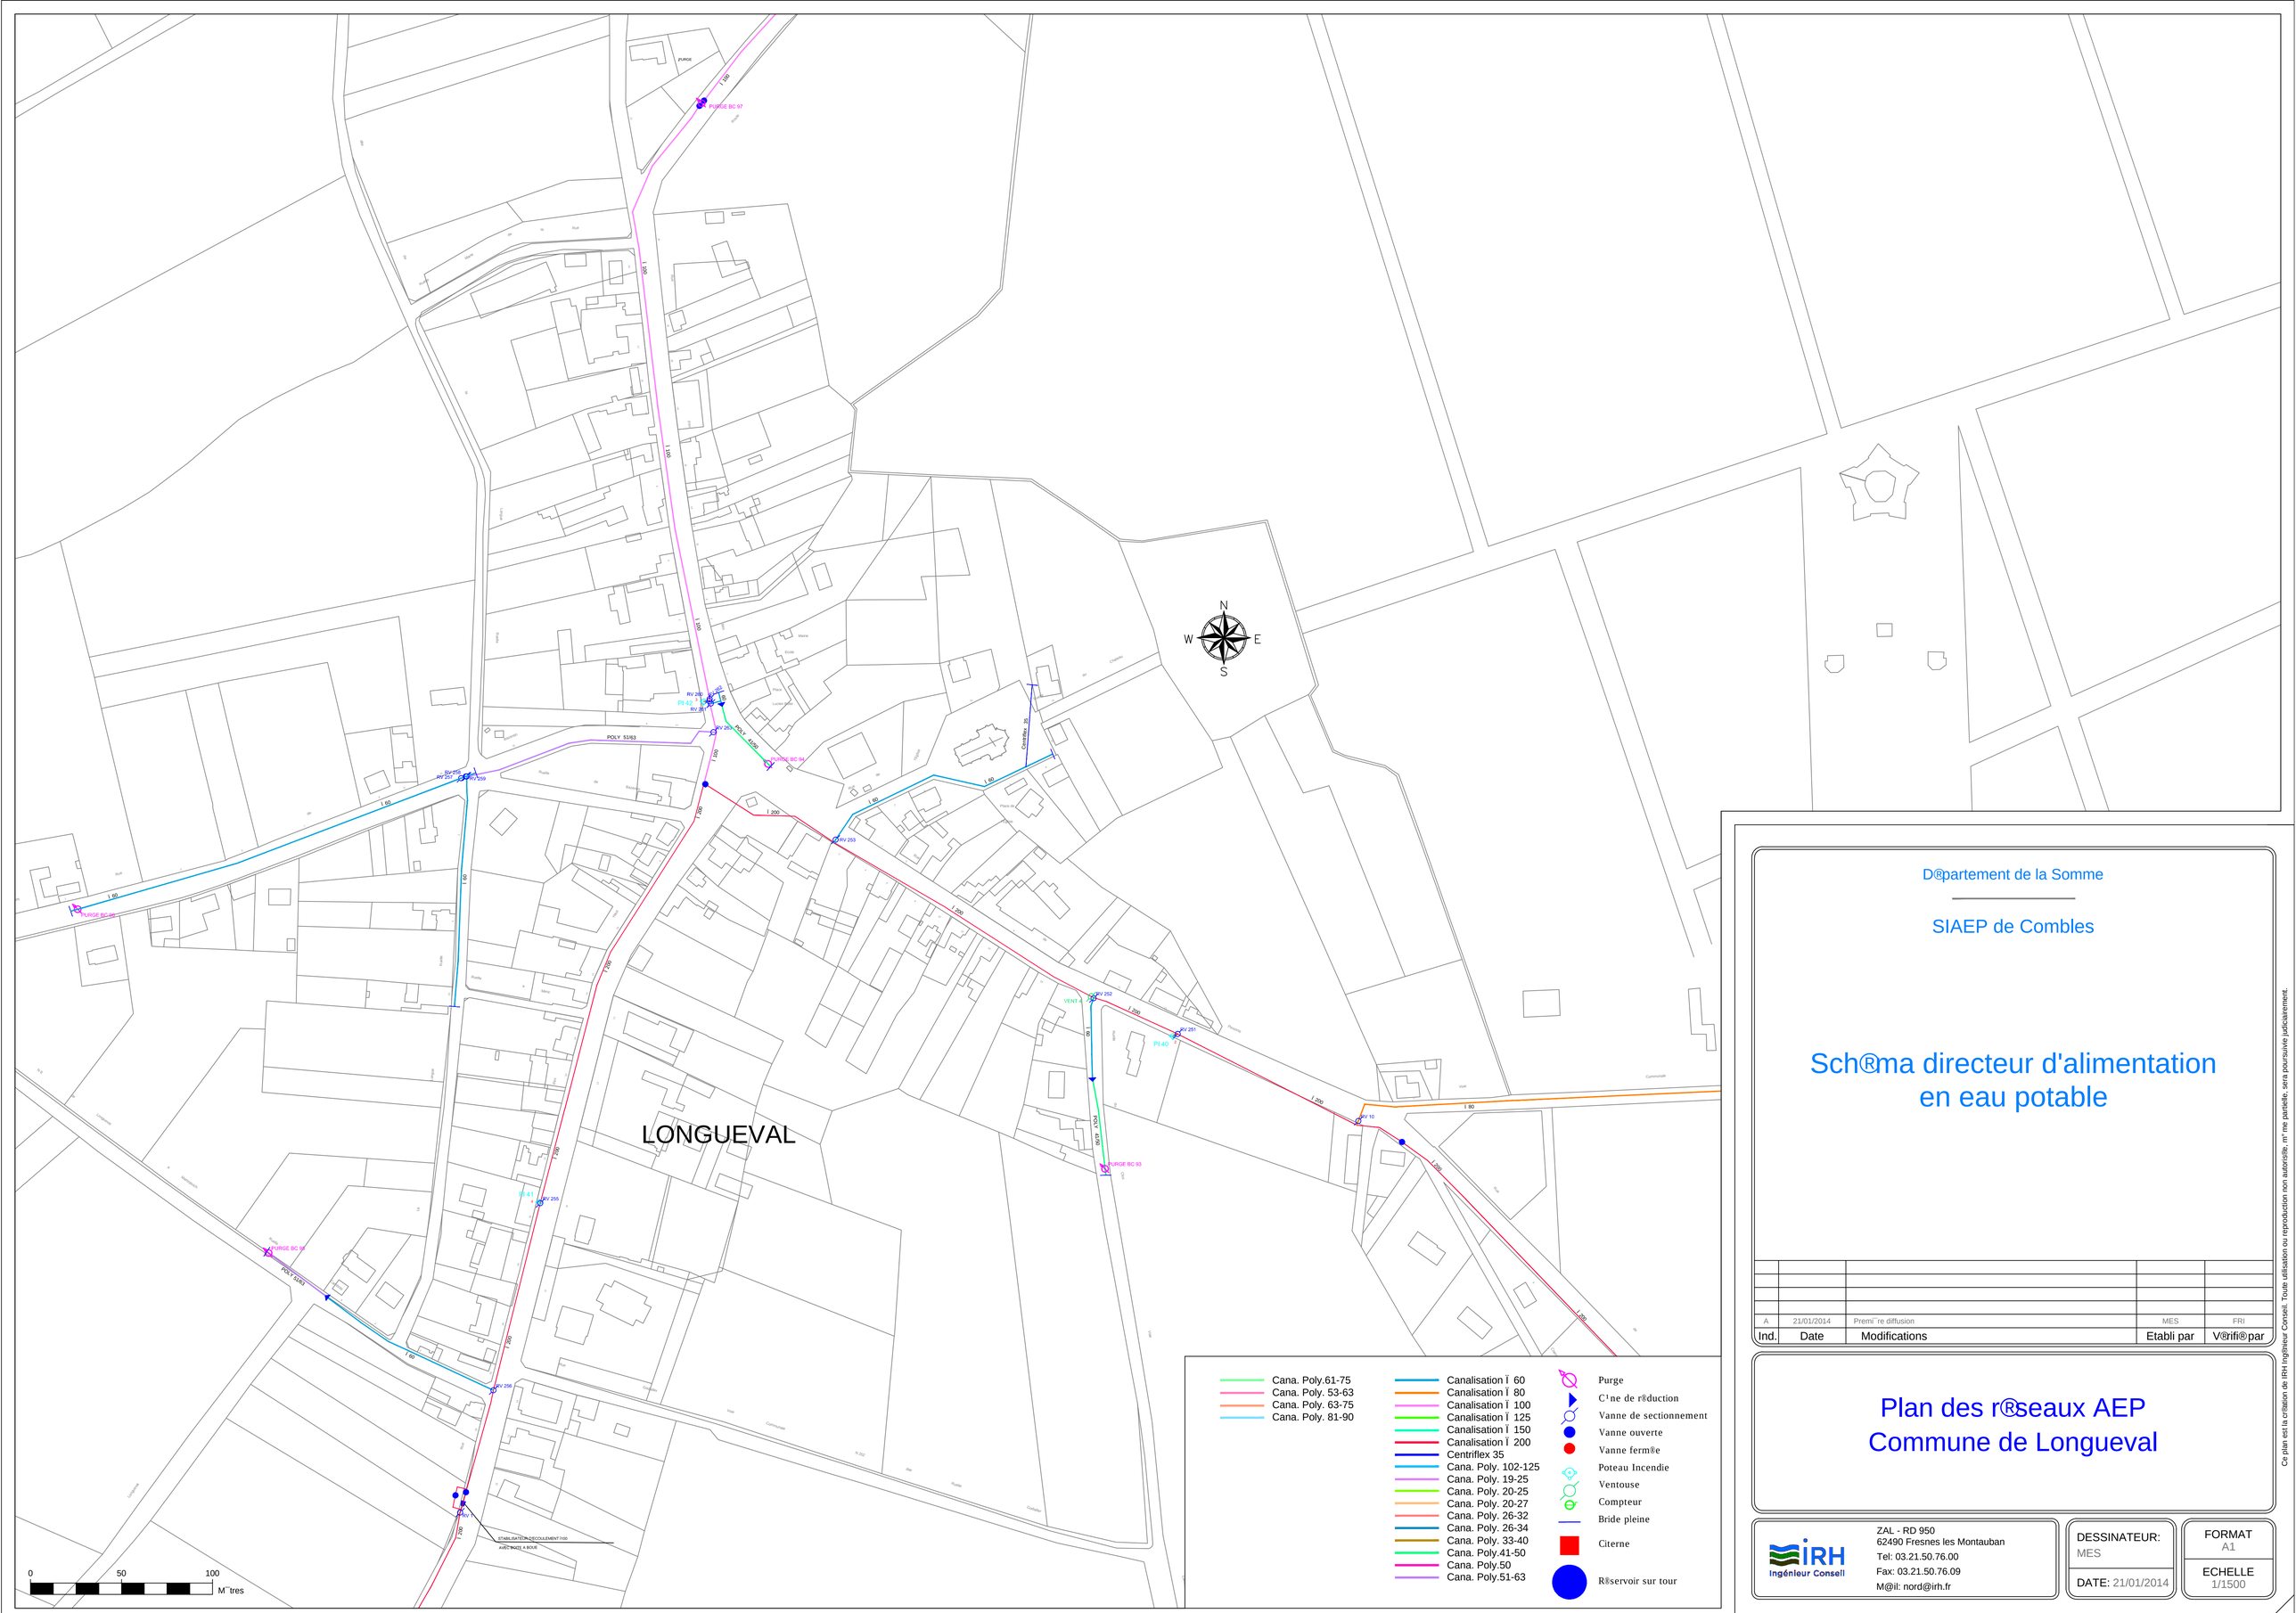

Département de la Somme

SIAEP de Combles

Schéma directeur d'alimentation en eau potable

Ind.	Date	Modifications	Etabli par	Vérifié par
A	21/01/2014	Premi re diffusion	MES	FRI

Plan des réseaux AEP
Commune de Longueval

IRH Ingénieur Conseil
ZAL - RD 950
62490 Fresnes les Montauban
Tel: 03.21.50.76.00
Fax: 03.21.50.76.09
M@il: nord@irh.fr

DESSINATEUR: MES

DATE: 21/01/2014

FORMAT A1

ECHELLE 1/1500

Ce plan est la création de IRH Ingénieur Conseil. Toute utilisation ou reproduction non autorisée, m me partielle, sera poursuivie judiciairement.

















0 50 100 Mètres

Cana. Poly.61-75
Cana. Poly. 53-63
Cana. Poly. 63-75
Cana. Poly. 81-90

Canalisation Ø 60
Canalisation Ø 80
Canalisation Ø 100
Canalisation Ø 125
Canalisation Ø 150
Canalisation Ø 200
Centriflex 35
Cana. Poly. 102-125
Cana. Poly. 19-25
Cana. Poly. 20-25
Cana. Poly. 20-27
Cana. Poly. 26-32
Cana. Poly. 26-34
Cana. Poly. 33-40
Cana. Poly.41-50
Cana. Poly.50
Cana. Poly.51-63

Purge
Cône de réduction
Vanne de sectionnement
Vanne ouverte
Vanne fermée
Poteau Incendie
Ventouse
Compteur
Bride pleine
Citerne
Réservoir sur tour

Département de la Somme

SIAEP de Combles

Schéma directeur d'alimentation en eau potable

Ind.	Date	Modifications	Etabli par	Vérifié par
A	21/01/2014	Première diffusion	MES	FRI

Plan des réseaux AEP
Commune de Maurepas

IRH Ingénieur Conseil
ZAL - RD 950
62490 Fresnes les Montauban
Tel: 03.21.50.76.00
Fax: 03.21.50.76.09
Mail: nord@irh.fr

DESSINATEUR: MES

DATE: 21/01/2014

FORMAT A1

ECHELLE 1/1500

Ce plan est la création de IRH Ingénieur Conseil. Toute diffusion ou reproduction non autorisée, m^me partielle, sera poursuivie judiciairement.

MESNIL-EN-ARROUAISE

N
W
E
S

0 50 100
M tres

Cana. Poly.61-75
Cana. Poly. 53-63
Cana. Poly. 63-75
Cana. Poly. 81-90

Canalisation ï 60
Canalisation ï 80
Canalisation ï 100
Canalisation ï 125
Canalisation ï 150
Canalisation ï 200
Centriflex 35
Cana. Poly. 102-125
Cana. Poly. 19-25
Cana. Poly. 20-25
Cana. Poly. 20-27
Cana. Poly. 26-32
Cana. Poly. 26-34
Cana. Poly. 33-40
Cana. Poly.41-50
Cana. Poly.50
Cana. Poly.51-63

Purge
C¹ne de r®duction
Vanne de sectionnement
Vanne ouverte
Vanne ferm®e
Poteau Incendie
Ventouse
Compteur
Bride pleine
Citerne
R®servoir sur tour

D®partement de la Somme

SIAEP de Combles

Sch®ma directeur d'alimentation en eau potable

Ind.	Date	Modifications	Etabli par	V®rifi®par
A	21/01/2014	Premi¯re diffusion	MES	FRI

Plan des r®seaux AEP
Commune de Mesnil-en-Arrouaise

IRH Ingénieur Conseil
ZAL - RD 950
62490 Fresnes les Montauban
Tel: 03.21.50.76.00
Fax: 03.21.50.76.09
M@il: nord@irh.fr

DESSINATEUR: MES
DATE: 21/01/2014

FORMAT A1
ECHELLE 1/1500

Ce plan est la création de IRH Ingénieur Conseil. Toute utilisation ou reproduction non autorisée, m¯me partielle, sera poursuivie judicairement.

VOIR PLAN

N 1

LEGENDE

CANALISATION (NATURE ET DIAMETRE PRESUMES).

ROBINET VANNE - SOUS B.A.C. EN REGARD.

PUISARD D'INCENDIE.

ROBINET DE PURGE.

BRANCHEMENT PARTICULIER AVEC N° D'ORDRE.

N° D'UN POINT REMARQUABLE DU RESEAU.

POTEAU D'INCENDIE.

VOIR LE CAHIER DE RELEVE DES B.A.C.

DÉPARTEMENT DE LA SOMME

COMMUNE DE

MOISLAINS

ALIMENTATION EN EAU POTABLE

PLAN DE LA DISTRIBUTION

Service Départemental d'Entretien et d'Exploitation des Réseaux d'Eau	PHASE	DATE	PARAPHE
	Etablissement	21-6-83	F.T.
	Rectification		
	Rectification		
ECHELLE : 1/1000	NATURE DES MODIFICATIONS		
N° DU DOSSIER : 2	CLASSEMENT : A E 2		
N° DU PLAN :	STATION 19-35		

PLAN

VOIR

N° 2

DÉPARTEMENT DE LA SOMME

COMMUNE DE

MOISLAINS

ALIMENTATION EN EAU POTABLE

PLAN DE LA DISTRIBUTION

LEGENDE

- CANALISATION (NATURE ET DIAMETRE PRESUMES)
- ROBINET-VANNE : SOUS B.A.C. : EN REGARD
- PUISARD D'INCENDIE
- ROBINET DE PURGE ; ROBINET DE VIDANGE
- BRANCHEMENT PARTICULIER AVEC N° D'ORDRE — VOIR LE CARNET DE RELEVE DES B.A.C.
- N° D'UN POINT ESSENTIEL DU RESEAU
- POTEAU D'INCENDIE

Service Départemental d'Entretien et d'Exploitation des Réseaux d'Eau

ECHELLE 1/1000

DU PLAN 1 Partie

ASSUJETTISSEMENT A.E.P.

Projet

Etablissement 31-3-66

Rectification

Rectification 75

NATURE DES MODIFICATIONS

LÉGENDE

CANALISATION (NATURE ET DIAMETRE PRESUMÉS)

ROBINET VANNE : SOUS B.A.C ; EN REGARD.

PUISARD D'INCENDIE.

ROBINET DE PURGE.

BRANCHEMENT PARTICULIER AVEC N° D'ORDRE (VOIR LE CAHIER DE RELEVE DES B.A.C

N° D'UN POINT REMARQUABLE

POTEAU INCENDIE

DÉPARTEMENT DE LA SOMME

SUD

COMMUNE DE

MOISLAINS

ALIMENTATION EN EAU POTABLE

PLAN DE LA DISTRIBUTION

Service Départemental d'Entretien et d'Exploitation des Réseaux d'Eau	PHASE	DATE	PARAPHE
	Etablissement	21-5-85	P.L
	Rectification		
	Rectification		
ECHELLE : 1/1000	NATURE DES MODIFICATIONS		
N° DU DOSSIER : 2			
N° DU PLAN :	CLASSEMENT : A.E.2 19-38		

VOIR PLAN N°1

DÉPARTEMENT DE LA SOMME

COMMUNE DE

MOISLAINS

ALIMENTATION EN EAU POTABLE

PLAN DE LA DISTRIBUTION

SAS AQUA FUITE +
BP 60175 - 59303 VALENCIENNES Cedex
Tél. 03 27 36 20 43 - Fax 09 71 70 61 52
E-mail : contact@aquafuites.fr - Site : www.aquafuites.fr
SIRET 824 059 900

LEGENDE

- CANALISATION (NATURE ET DIAMETRE PRESUMÉS)
- ROBINET-VANNE , SOUS B.A.C. : EN REGARD
- PUISARD D'INCENDIE
- ROBINET DE PURGE , ROBINET DE VIDANGE
- BRANCHEMENT PARTICULIER AVEC N° D'ORDRE — VOIR LE CAHIER DE RELEVÉ DES B.A.C.
- N° D'UN POINT ESSENTIEL DU RESEAU — VOIR LE CAHIER DE RELEVÉ DES B.A.C.
- POTEAU D'INCENDIE

Service Départemental d'Entretien et d'Exploitation des Réseaux d'Eau

PHASE	DATE	EXAMINÉ
Etablissement	21-5-86	
Rectification		
Rectification		

ECHELLE 1/1000

NATURE DES MODIFICATIONS

DU DOCUMENT 1 Feuille — ASSEMBLEMENT A & Z 19 - 34

— LEGENDE —

RESEAUX EAUX USEES

RESEAU EAUX PLUVIALES

RESEAU DE REFOULEMENT

50.00 DISTANCE ENTRE CHAQUE REGARD

REGARD D ECOULEMENT REGARD BORGNE

BOUCHE D EGOUT

BRANCHEMENT DE PARTICULIER

T COTE TAMPON
R COTE RADIER

1	2
3	4
5	6

N

DEPARTEMENT DE LA SOMME

Commune de

MOISLAINS

ASSAINISSEMENT DE L'AGGLOMERATION

PLAN DU RESEAU

Bureau d Etudes B T P
SELLIEZ J
TEL 22 47 14 39 , 22 92 45 61
191 Rue de VERDUN AMIENS

DIRECTION DEPARTEMENTALE
DE L'AGRICULTURE DE LA SOMME

Echelle 1 / 1000

N° DU DOSSIER


CLASSEMENT


N° DU PLAN 6

Phase	Date	Paraphe
Etablissement	05/87	SELLIEZ J
Rectification	01/92	BGD
Rectification		

Nature des Modifications
E.U Rue P. LASALLE
LECAT 11/92


RUE
VALLEE
DE
CLERY
LA
RUE
CHEMIN
VERMANDEREST
CHEMIN
LA
COURTILLE
RUE
CHEMIN
LA
COURTILLE
RUE
CHEMIN
DE
ROMAIN
FESSARD
CARRE
REMEMBREMENT
REMEMBREMENT
Regard Borgne
Sous Terre
STATION D' EPURATION
T:71.156 R:69.788
T:71.049 R:68.259
E.U. ext. T 71.06 -3.74 = R 68,32
E.U. T 70,71 -2,28 = R 68,5
E.U. T 70,47 -1,74 = R 68,73
E.U. T 70,33 -1,54 = R 68,79
E.U. T 70,74 -1,64 = R 69,14
T:70.600 R:68.700
T:70561 R:69521
T:70.393 R:68.063
T:70.079 R:69.272
T:69.895 R:67.916
T:69.682 R:67.794
T:69.468 R:68.788
T:69.351 R:67.161
T:69.403 R:67.513
T:68.566 R:67.656
T:69.197 R:66.987
T:69.132 R:68.042
T:68.964 R:67.824
T:69.879 R:66.709
T:68.953 R:68.023
T:68.723 R:66.553
T:68.691 R:66.441
T:68.566 R:67.726
T:68.431 R:66.271
T:68.602 R:65.512
T:68.638 R:67.398
T:66.471 R:65.401
T:68.350 R:66.100
T:68.455 R:66.175
T:68.132 R:64.852
T:68.796 R:68.098
T:68.795 R:68.029
T:68.837 R:66.786
T:68.077 R:65.747
T:67.359 R:65.879
T:66.913 R:66.022
T:67.039 R:66.349
T:67.208 R:66.306
T:67.554 R:66.476
T:68.342 R:65.804
T:68.112 R:67.524
64,20
57,05
43,60
29,95
30,79
33,40
28,00
20,90
28,40
47,20
42,50
49,50
50,50
50,50
50

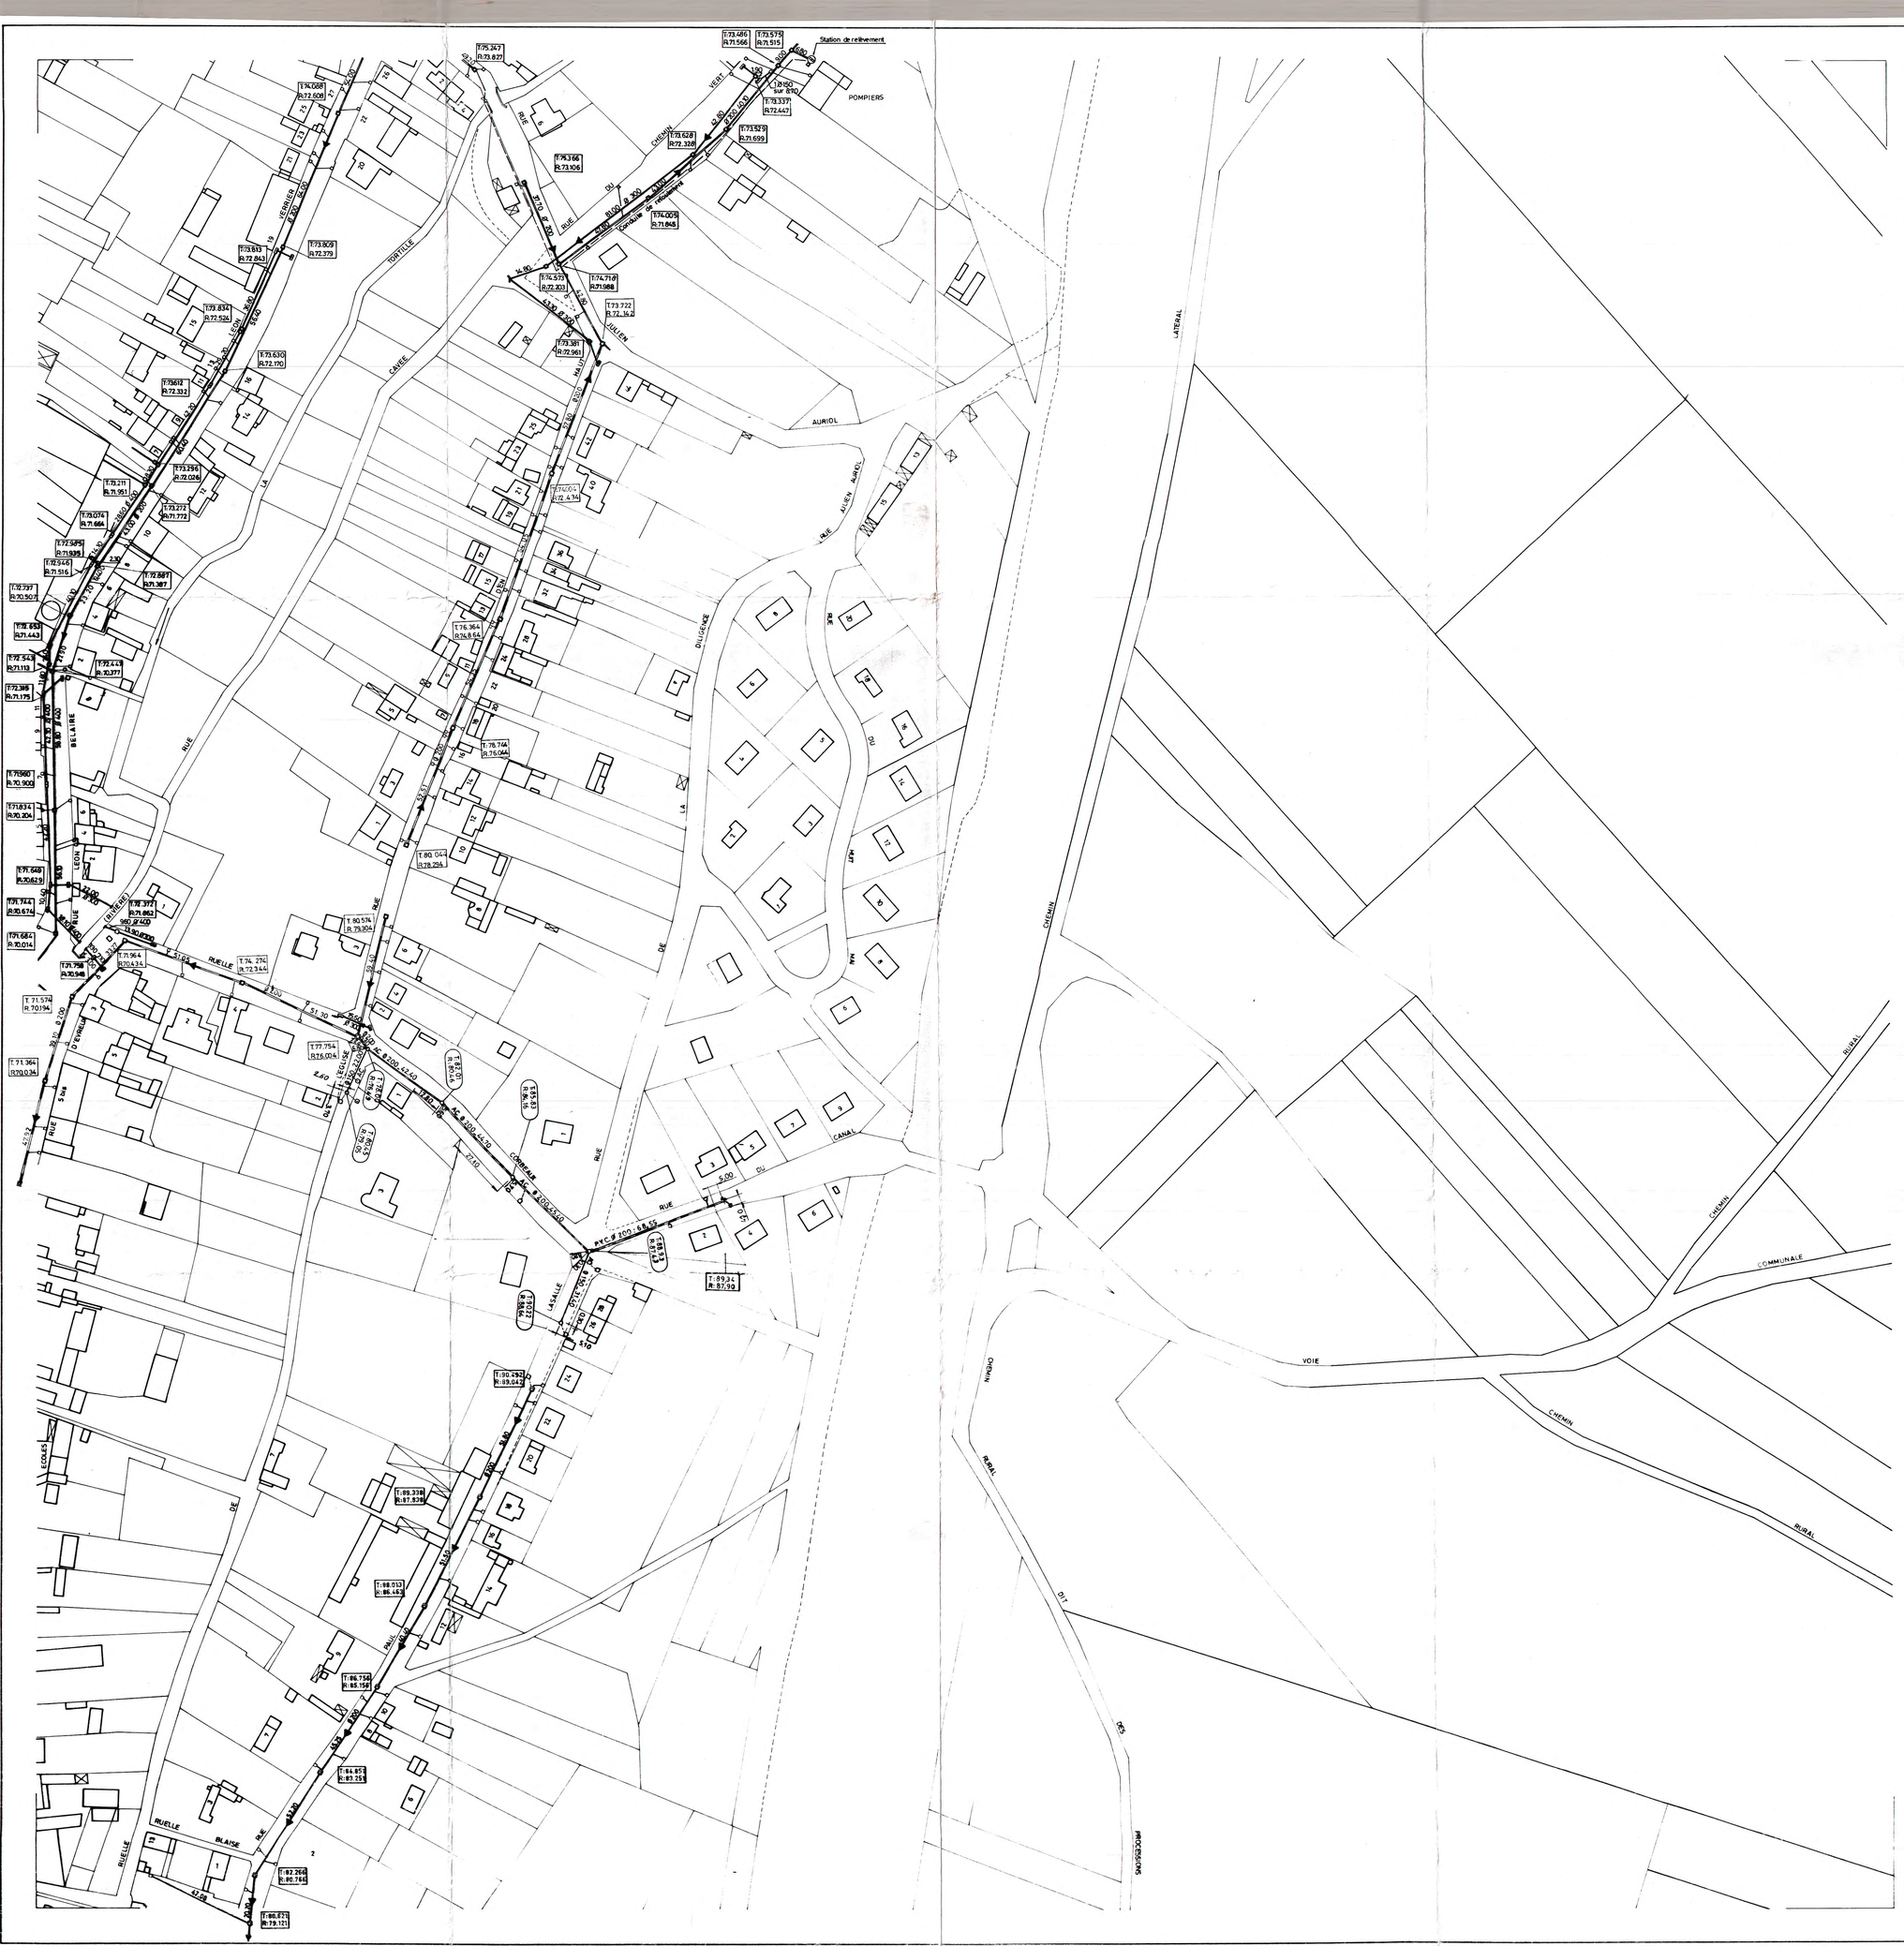
Station de relèvement
POMPIERS
RUE
DU
VERT
JULIEN
AURIOL
RUE JULIEN AURIOL
DILIGENCE
CAVEE
TORTILLE
JERBION
LEON BLUM
BELAIRE
RUELLE
ECOLES
DE L'EGLISE
CANAL
LASALLE
PAUL LAFARGUE
CHEMIN LATERAL
CHEMIN COMMUNALE
VOIE
CHEMIN RURAL DIT DES PROCESSIONS
T.75.247 R.73.827
T.73.486 R.71.566
T.73.575 R.71.515
T.73.337 R.72.447
T.73.529 R.71.699
T.73.628 R.72.328
T.74.005 R.71.845
T.75.156 R.73.106
T.74.573 R.72.201
T.74.719 R.71.988
T.73.722 R.72.142
T.73.381 R.72.961
T.74.004 R.72.434
T.74.064 R.72.264
T.76.364 R.74.864
T.78.744 R.75.044
T.80.044 R.78.294
T.89.34 R.87.90
T.90.492 R.89.042
T.89.339 R.87.839
T.88.053 R.86.462
T.86.756 R.85.158
T.84.855 R.83.755
T.82.266 R.80.765
T.80.672 R.78.121
T.74.274 R.72.344
T.77.754 R.76.004
T.71.964 R.70.434
T.71.574 R.70.194
T.71.364 R.70.034
T.73.805 R.72.379
T.73.853 R.72.843
T.73.834 R.72.524
T.73.612 R.72.332
T.73.630 R.72.190
T.73.294 R.72.026
T.73.219 R.71.951
T.73.074 R.71.664
T.73.277 R.71.772
T.72.595 R.71.935
T.72.548 R.71.516
T.72.887 R.71.387
T.72.737 R.70.507
T.72.653 R.71.443
T.72.549 R.71.113
T.72.348 R.71.175
T.72.449 R.70.377
T.71.980 R.70.900
T.71.834 R.70.204
T.71.648 R.70.629
T.71.744 R.70.674
T.71.684 R.70.014
T.71.798 R.70.948
T.78.377 R.71.862
Ø 200 sur Ø 90
Ø 150 sur Ø 90

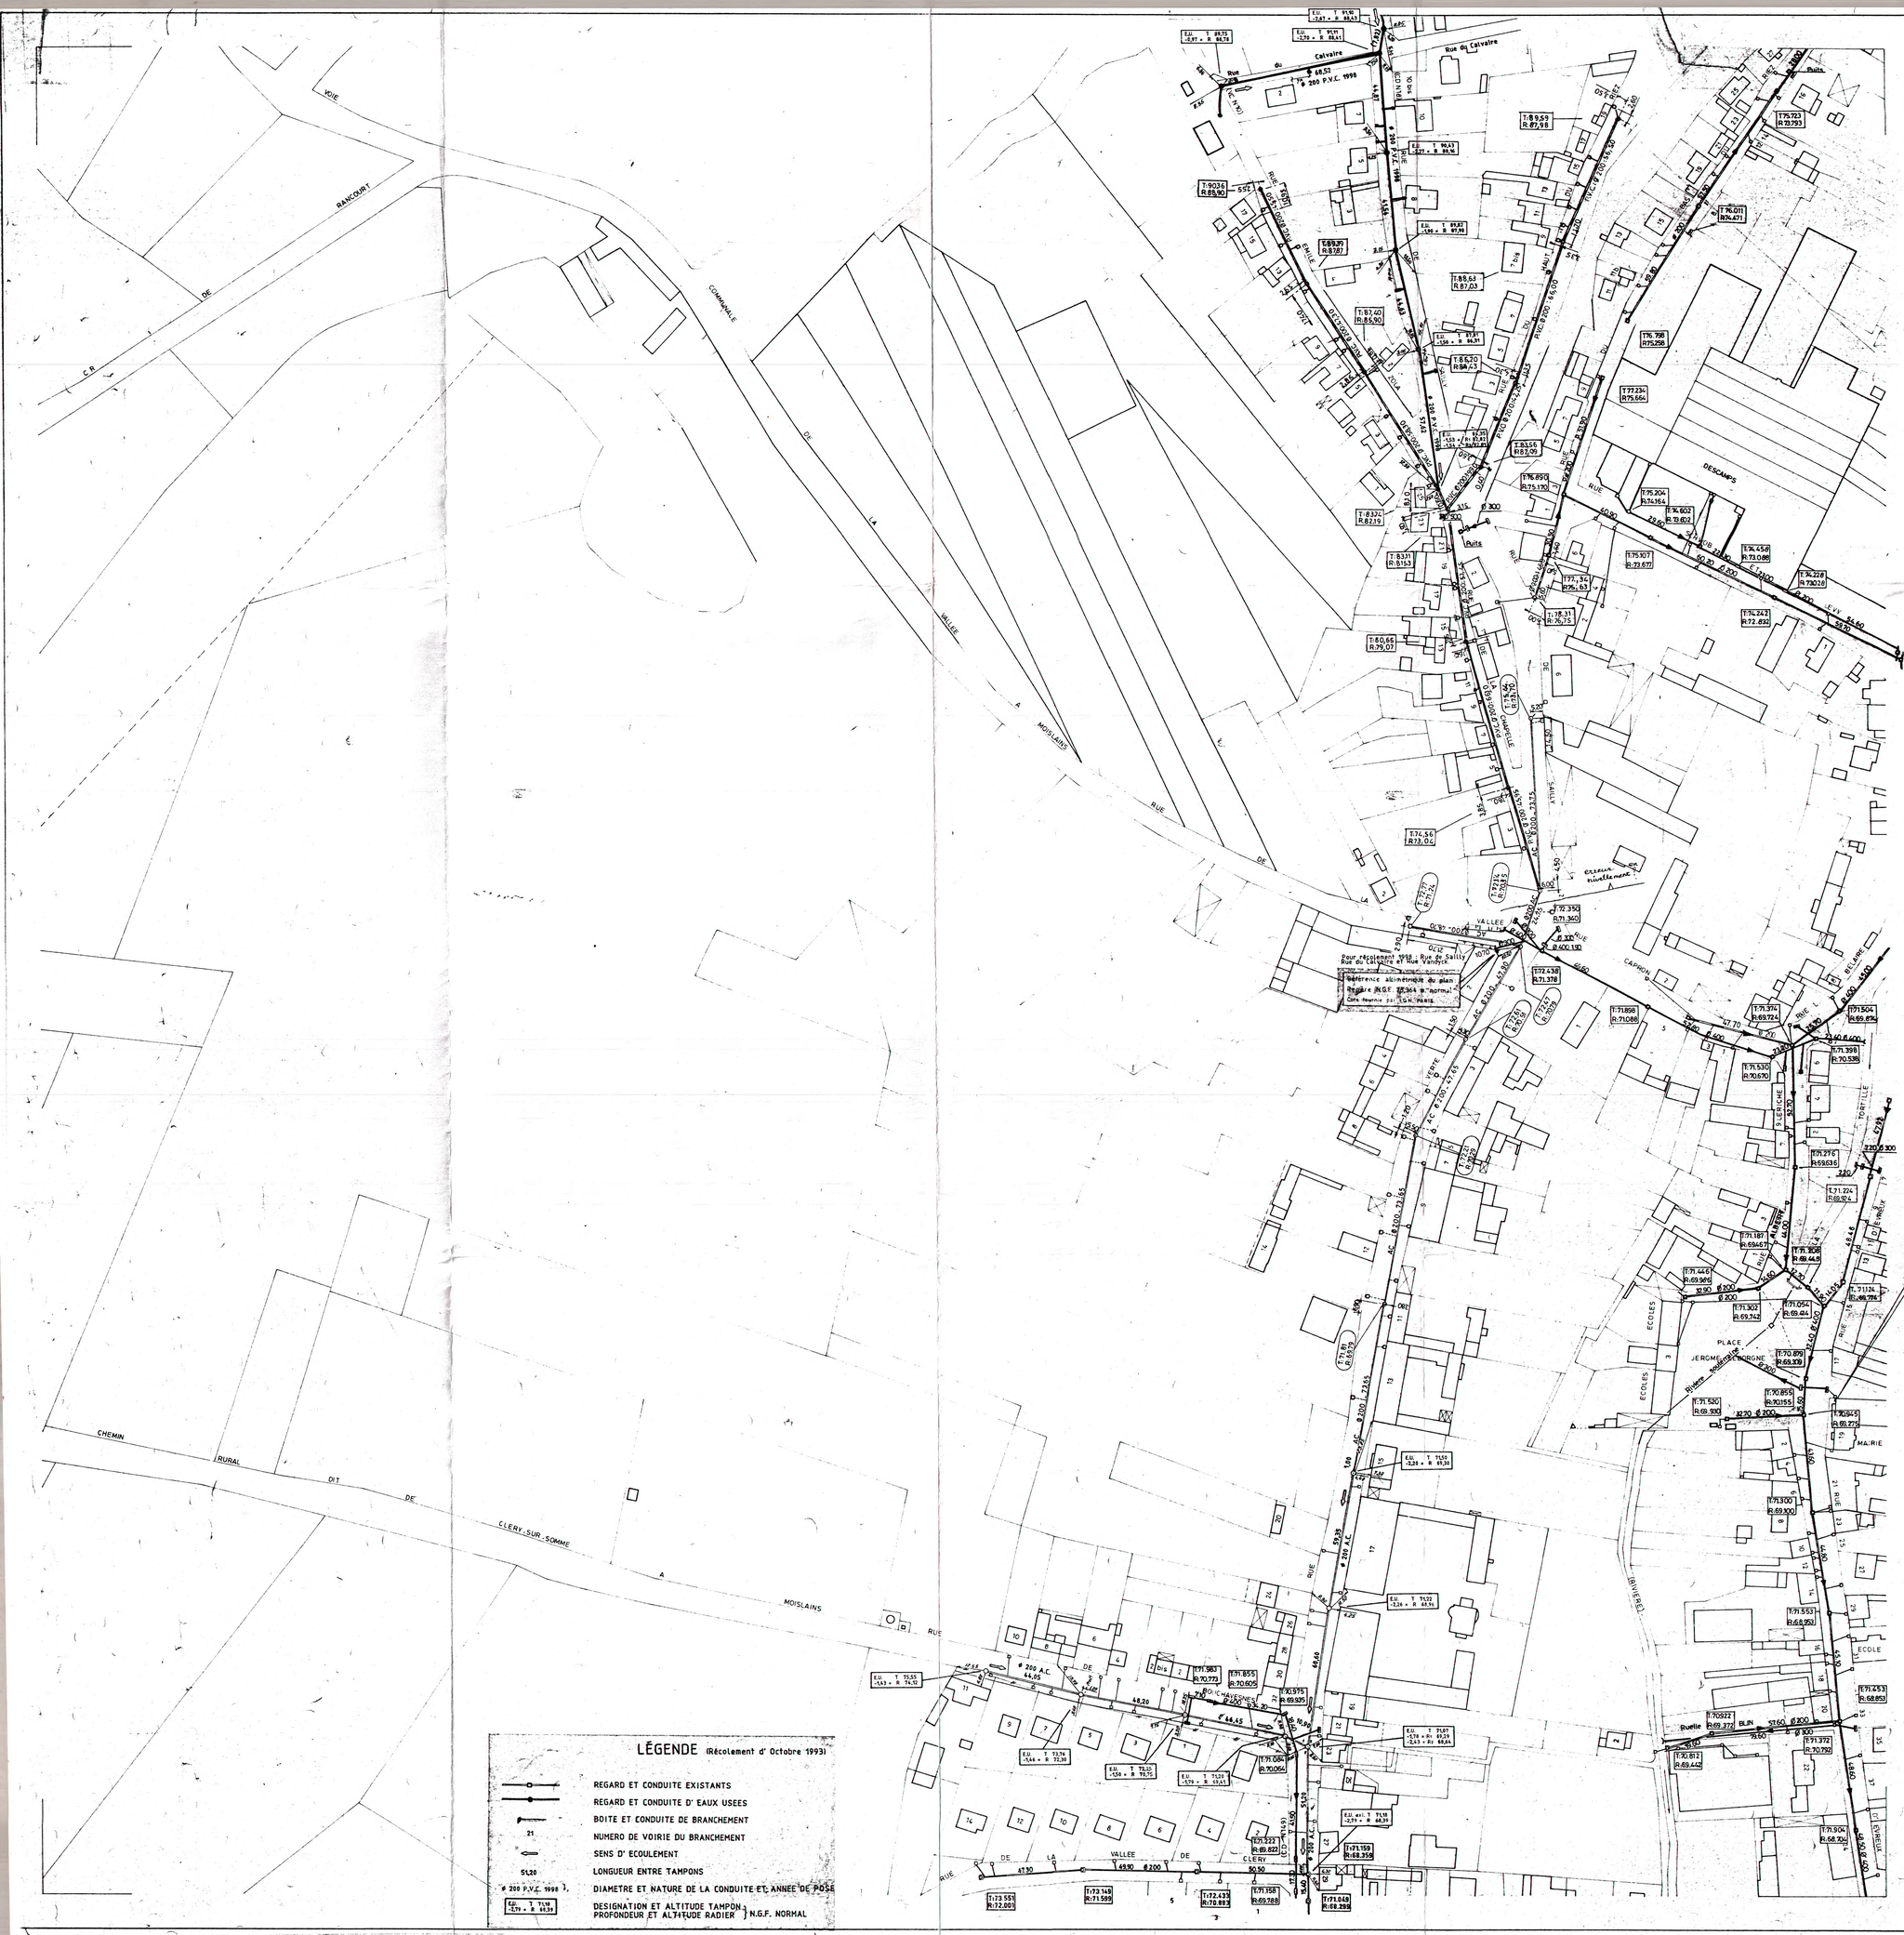
RUE DU CALVAIRE
RUE DE SALLY
RUE VAN DYCK
RUE DE LA VALLEE
RUE DE MOISLAINS
RUE DE CLERY
RUE DE RANCOURT
CHEMIN RURAL DIT DE CLERY-SUR-SOMME A MOISLAINS
RUE DES ECOLES
RUE DE LA MAIRIE
RUE DES DESCAMPS
RUE DU CAPRON
RUE DE LA TORTILLE
RUE DE LA VERTE
RUE DE LA BELARE
RUE DE LA CHENICHE
RUE DU PUITS
RUE DU CHEMIN VERT
RUE DU CHEVREUL
RUE DE LA RIVIERE
PLACE JERGME DE BORGNE
Ruelle BLIN
Ruelle Malette
Ruelle Malette
Puits
Puits
Puits

DÉPARTEMENT DE LA SOMME

Soumis le 22 Mars

COMMUNE DE

MORSLAINS

ASSAINISSEMENT DE L'AGGLOMERATION

PLAN DU RESEAU

SERVICE DU GÉNIE RURAL DES EAUX ET DES FORÊTS

ÉCHELLE : 1/ 1000

N° DU DOSSIER :

N° DU PLAN : 2

CLASSEMENT : 2.483

PHASE	DATE	PARAPHE
Etablissement	12.81	
Rectification	21.81	
Rectification		

NATURE DES MODIFICATIONS

- collecteur Ø 200 AC à poser (sauf indications particulières)
- conduite de refoulement Ø 118/125 PVC à poser
- regard de visite 123
- 72.40 côte terrain naturel
- 71.40 p=1.40 côte projet, profondeur du regard
- 40 m 0.0050 distance entre regards – pente en m/m
- collecteur E.P existant profondeur p=1.05

refoulement existant

station de relèvement

Voir plan n° 1


SALLY SAILLISEL
TRICOART
DE
MOISLAINS
A MAMETZ-CORBIE
C.R.
DYCK
RUE
SALLY
MOISLAINS
DEPARTEMENTAL
PUITS
Ø300 7,40
Ø 200 P.V.C. 1998
RUE
Ø300 7,50
CHEMIN
Rue du Calvaire
CALVAIRE
PVC Ø 200/40,36
PVC Ø 200/40,85
PVC Ø 200/40,60
RIEZ
VAN
T:87,72
R:86,22
T:86,77
R:86,67
T:90,09
R:89,23
T:90,26
R:89,9
T:89,34
R:87,04
T:89,82
R:86,92

Département de la Somme

SIAEP de la Haute Cologne

Diagnostic du système d'alimentation en eau potable

Ind.	Date	Modifications	Etabli par	Vérifié par
A	08/06/2015	Première diffusion	MES	RM

Plan réseaux AEP
Commune de NURLU

L93_DSC1434EH_DIA_RAEP_revA.dwg
L93_DSC1434EH_DIA_RAEP_NURLU_revA.pdf

IRH Ingénieur Conseil
ZAL - RD 950
62490 Fresnes les Montauban
Tel: 03.21.50.76.00
Fax: 03.21.50.76.09
M@il: nord@irh.fr

DESSINATEUR: MES
DATE: 08/06/2015

FORMAT 900x1500

ECHELLE 1/2000

Ce plan est la propriété de IRH Ingénieur Conseil. Il ne peut être reproduit ou communiqué sans son autorisation écrite préalable. Tous droits réservés.

LEGENDE

- Ventouse
- Poteaux incendie
- Purge
- Décharge incendie
- Vidange
- Compteur d'eau
- Vanne de sectionnement
- Equipement non trouvé (ventouse,purge,vanne,...)

LE CHAMP BLEU
LA GROSSE BORNE
LA BRASSERIE
PHILIPPE
LE TOURNANT
LES SEIZE
LA VALLEE DE SOREL
LES PRES
LE MARCAILLE
LA VALLEE MARQUANT
LA VOIE LONGUE-HAIE
A LA PORTE MASCRE
VALLEE DE LA POSTE
LA VALLEE CARRIERE
LE HAUT MARCAILLE
LES LONGS SEPT
LA VALLEE PIOT
AU BOIS DE LA VILLE
LES QUATORZE
AU MOULIN BRÛLE
AU CALVAIRE
LES DOUZE
BOIS WARIN
LA PLAINE DU BOIS DE LIERAMONT
LE CHAMP DE LABY
LA CORNILLOY
AU BOIS DU VERT
LE BOIS BOIRIN
LA VALLEE DU BOIS WARIN
AU BOIS WARIN
LE CHAT FOIREUX
SENTIER

DEPARTEMENT DE LA SOMME

RESEAU D'ASSAINISSEMENT

DIFFUSION
NON CONTROLEE

Date d'impression : 31/01/2007

Ind.	Date	Etabli par	Visa	Nature des modifications	Date	Verifié/Approuvé	Visa
00	31.01.07	J.PETITPREZ		PREMIERE DIFFUSION		E.KESTELOOT	

Echelle : 1/1500	Format : A1	Plan : 802100 U 1500 000 00	Planche : 1/1	Indice : 00

RESEAU D'ASSAINISSEMENT

PLANCHE UNIQUE
(HAMEAU DE HALLE)

SAUR FRANCE
CENTRE PICARDIE & NORD
12, Route de vauvillers
80170 Rosières

La position, la nature des canalisations, et la présence des fonds de plan sont données à titre indicatif. Elles n'engagent en aucun cas la responsabilité de la société électrique du plan. Toute précision nécessaire sera confirmée par relevé de terrain ou sondage.

PERONNE
Rue de Marchemont
Rue de Champs
Rue des Vignes
Ruelle des Vignes
Rue des Vignes
Rue du Four
Rue des Haies
Rue du Marais
Rue du Fort
Rue du Pressoir
Rue du Chemin
Sentier Rural n° 2
Sentier Rural n° 1
Chemin Rural n°2
Voie communale
VILLE DE PERONNE

DIFFUSION
NON CONTROLEE

Date d'Impression : 30/05/2006

Ind.	Date	Etabli par	Visa	Nature des modifications	Date	Verifié/Approuvé	Visa
02	29.01.2003	J PETITPREZ		MISE A JOUR DU RESEAU		G DESLOGES	
01	23.10.2002	J PETITPREZ		MISE A JOUR DU RESEAU		G DESLOGES	
00				PREMIERE DIFFUSION			

Echelle : 1/2000 | Format : IAI | Plan : 802100 U 2000 000 02 | Planche : 4/4 | Indice : 02


RESEAU D'ASSAINISSEMENT

PLANCHE 4/4

SAUR FRANCE
CENTRE NORD PICARDIE
Route de vauvillers
80170 Rosières
Tel:03.22.88.00.30

La position, la nature des canalisations, et la géométrie du fond de plan sont données à titre indicatif. Elles n'engagent en aucun cas la responsabilité de la société Géothica qui décline toute poursuite éventuelle pour recherches non conformes par rapport aux données.

TABLEAU D'ASSEMBLAGE

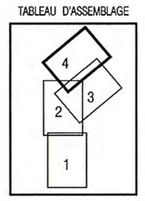

LEGENDE

- Deversoir d'orage
- Poste de Ref
- Reseau unitaire
- Reseau pluviale
- Reseau separatif
- Refoulement

L'ANCIENNE JUSTICE
LA REMISE DU MOULIN
AU MOULIN
LA FLAQUE
AU CARREFOUR
LE QUINCONCE
LE TROU BAUDELOT
MONT - SAINT - QUENTIN
PERONNE
CR de Halles a Mont-Saint-Quentin
Rue de Halles
Rue d'Alsaces
Voie communale
Avenue de l'Europe
Rue des Soldats
Rue Pierre Thierry
Rue du Stade
Rue de la Piscine
Rue du Quinconce
Rue du Cimetière
Rue Mont-Saint-Quentin

DEPARTEMENT DE LA SOMME

VILLE DE PERONNE

DIFFUSION
NON CONTROLEE

Date d'Impression : 31/01/2007

Ind.	Date	Etabli par	Visa	Nature des modifications	Date	Verifié/Approuvé	Visa
02	29.01.2003	J PETITPREZ		MISE A JOUR DU RESEAU		G DESLOGES	
01	23.10.2002	J PETITPREZ		MISE A JOUR DU RESEAU		G DESLOGES	
00				PREMIERE DIFFUSION			

Echelle : 1/2000 | Format : IA1 | Plan : 022100 U 2000 000 02 | Planche : 3/4 | Indice : 02


RESEAU D'ASSAINISSEMENT

PLANCHE 3/4

SAUR FRANCE
CENTRE NORD PICARDIE
Route de Vauvillers
80170 Rosières
Tel:03.22.88.00.30

La position, la nature des canalisations, et la géométrie des fonds de plan sont données à titre indicatif. Elles n'engagent en aucun cas la responsabilité de la société électrique du plan. Toute réunion nécessitera une vérifiée par relevé de terrain si nécessaire.

LEGENDE
Déversoir d'orage
Poste de Relevage
Réseau unitaire
Réseau pluvial
Réseau separatif
Refoulement

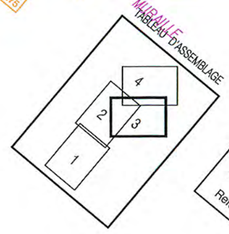

DEPARTEMENT DE LA SOMME

VILLE DE PERONNE

DIFFUSION
NON CONTROLEE

Date d'Impression : 31/01/2007

Ind.	Date	Etabli par	Visa	Nature des modifications	Date	Verifié/Approuvé	Visa
02	29.01.2003	J PETITPREZ		MISE A JOUR DU RESEAU		G DESLOGES	
01	23.10.2002	J PETITPREZ		MISE A JOUR DU RESEAU		G DESLOGES	
00				PREMIERE DIFFUSION			

Echelle : 1/2000 | Format : IAI | Plan : 802100 U 2000 000 02 | Planche : 2/4 | Indice : 02

RESEAU D'ASSAINISSEMENT

PLANCHE 2/4

SAUR FRANCE
CENTRE NORD PICARDIE
Route de vauvillers
80170 Rosières
Tel:03.22.88.00.30

La position, la nature des canalisations, et la géométrie des fonds de plan sont donnés à titre indicatif. Elles n'engagent en aucun cas la responsabilité de la société quant à la fiabilité de ces plans. Toute atteinte, dégradation sera sanctionnée par l'article de terrain en vigueur

LEGENDE
- Deversoir d'orage
- Poste de Ref
- Reseau unitaire
- Reseau pluvial
- Reseau separatif
- Refoulement

TABLEAU D'ASSEMBLAGE

EAUX DE BIACHES

EAUX DU FAUBOURG DE PARIS

STEP

PERONNE

COMMUNE DE PERONNE

REF Impasse des Etangs

REF PONT BLACQUIRI

SAINTE - RADEGONDE

LES QUINCONCE

LE QUINCONCE

SERVICES VILLE DE PERONNE

HISTORIAL DE LA GRANDE GUERRE

Hôpital-Hospice

Pont du Jeu de Paume

Sous-Préfecture

MATERNITE

Jardin d'Enfants

Route de Saint-Quentin

Rue de Bapaume

Rue de Paris

Rue de Cappy

Rue de Doingt

Rue de Flamicourt

Rue de Haute Allée

Rue de Mont St Quentin

Rue de Rancourt

Rue de Roisel

Rue de Suzanne

Rue de Tincourt











DEPARTEMENT DE LA SOMME

VILLE DE PERONNE

DIFFUSION
NON CONTROLEE

Date d'Impression : 31/01/2007

Ind.	Date	Etabli par	Visa	Nature des modifications	Date	Verifié/Approuvé	Visa
02	29.01.2003	J PETITPREZ		MISE A JOUR DU RESEAU		G DESLOGES	
01	22.10.2002	J PETITPREZ		MISE A JOUR DU RESEAU		G DESLOGES	
00		J PETITPREZ		PREMIERE DIFFUSION			

Echelle : 1/2000 | Format : IAI | Plan : 802100 U 2000 000 02 | Planche : 1/4 | Indice : 02

RESEAU D'ASSAINISSEMENT

PLANCHE 1/4

SAUR FRANCE
CENTRE NORD PICARDIE
Route de vauvillers
80170 Rosières
Tel:03.22.88.00.30

La portée, la nature des canalisations, et la profondeur des fouilles ne pas sont données à titre indicatif. Elles n'engagent en aucun cas la responsabilité de la société délégataire du plan. Toute précision nécessaire sera confirmée par arrêté de terrain de sondage

DEPARTEMENT DE LA SOMME

VILLE DE PERONNE

DIFFUSION
NON CONTROLEE

Date d'Impression : 29/05/2006

Ind.	Date	Etabli par	Visa	Nature des modifications	Date	Verifié/Approuvé	Visa
02	29/09/05	J PETITPREZ		MISE A JOUR		E KESTELOOT	
01	15/02/00	J PETITPREZ		MISE A JOUR			
00	15.01.97	F KRUZYNSKI		PREMIERE DIFFUSION			

Echelle : 1/2000 | Format : IA0 | Plan : 022100 E 2000 000 02 | Planche : 4/4 | Indice : 02


RESEAU D'EAU POTABLE

PLANCHE 4/4

SAUR FRANCE
CENTRE PICARDIE & NORD
Secteur Somme
12, Route de Vauvillers
80170 Rosières

La position, la nature des canalisations et la géométrie des fonds de plan sont donnés à titre indicatif. Elles n'engagent en aucun cas la responsabilité de la société émettrice du plan. Toute précision nécessaire sera contrôlée par relevé de terrain au préalable

TABLEAU D'ASSEMBLAGE

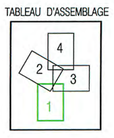

LEGENDE

- Vanne
- Purge
- Ventouse
- Vidange
- Compteur
- Poteau d'incendie
- Bouche d'incendie
- Bouche de lavage
- Puisard d'incendie
- Conduite de distribution
- Conduite de refoulement
- Conduite hors service

L'ORTAILLE
PRAIRIE DU VIVIER
LA COUTURE CAVEE
LA BRASSERIE
MONT CALVAIRE
LE VIVIER
SOLE DU LARRIS
FOSSE A TROIS
SOLE DU MOULIN
L'ANCIENNE JUSTICE
LA FLAQUE
AU CARREFOUR
LA CARRIERE
SAINT DENIS
LA REMISE DU MOULIN
AU MOULIN
MONT - SAINT - QUENTIN
LE TROU BAUDELOT
LE QUINCONCE

Vers Feuillaucourt

Reservoir /Tour d'Allaines
200 m3
Cote Rd: 120
Cote TP: 125.30

Pompe de reprise
Debit 45m3/h
2 Reservoirs Semi Enterre
1000 m3
Cote Rd: 92
Cote TP: 101

Compteur
(stab de pression)

P09D04 P09D02 P09D03 P09D01 P08D01 P08D02 P08D04 P07D02 P07D03 P07D04 P07D01 P05D11 P05D12 P05D10 P05D09

Reduction
CPI
Puits
Reservoir
Monument aux Morts
Mairie-Ecole
Jardin de l'Ecole
Gendarmerie
Garage Citroen
Hydrostar
RESIDENCE EMERAUDE
GYMNASE
PISCINE
RESTAURANT "LA QUENOUILLE"
THERMOPNA
DECHETERIE
GAMM VERT
TRUQUIN AUTO
INTERMARCHE
HIFI VISION
COM
CHAUSS EXPO
VETIMARCHE
BRICOMARCHE
IMPRIMERIE VINCENT
TECHNICIEN DU SPORT
FOOTINO
SEAT
THALASSA

REC (TPA 2002)
RV Fermee
Cone 60/40
Cone 80/60
CASSE 110G2005
CASSE 24/01/2006

DEPARTEMENT DE LA SOMME

VILLE DE PERONNE

DIFFUSION
NON CONTROLEE

Date d'Impression : 29/05/2006

Ind.	Date	Etabli par	Visa	Nature des modifications	Date	Verifié/Approuvé	Visa
02	29/09/05	J PETITPREZ		MISE A JOUR		E KESTELOOT	
01	15/02/00	J PETITPREZ		MISE A JOUR			
00	15.01.97	F KRUZYNSKI		PREMIERE DIFFUSION			

Echelle : 1/2000	Format : IA0	Plan : 802100 E 2000 000 02	Planche : 3/4	Indice : 02

RESEAU D'EAU POTABLE

PLANCHE 3/4

SAUR FRANCE
CENTRE PICARDIE & NORD
Secteur Somme
12, Route de Vauvillers
80170 Rosières

TABLEAU D'ASSEMBLAGE



LEGENDE

- Vanne
- Purge
- Ventouse
- Vidange
- Compteur
- Poteau d'incendie
- Bouche d'incendie
- Bouche de lavage
- Puisard d'incendie
- Conduite de distribution
- Conduite de refoulement
- Conduite hors service

La position, la nature des canalisations, et la géométrie des fonds de plan sont données à titre indicatif. Elles n'engagent en aucun cas la responsabilité de la société gestrice du plan. Toute précision nécessaire sera confiée par calcul du terrain de sondage

DEPARTEMENT DE LA SOMME

VILLE DE PERONNE

DIFFUSION
NON CONTROLEE

Date d'Impression : 29/05/2006

Ind.	Date	Etabli par	Visa	Nature des modifications	Date	Verifié/Approuvé	Visa
02	29/09/05	J PETITPREZ		MISE A JOUR		E KESTELOOT	
01	15/02/00	J PETITPREZ		MISE A JOUR			
00	15.01.97	F KRUZYNSKI		PREMIERE DIFFUSION			

Echelle : 1/2000 | Format : IAO | Plan : 022100 E 2000 000 02 | Planche : 2/4 | Indice : 02

RESEAU D'EAU POTABLE

PLANCHE 2/4

SAUR FRANCE
CENTRE PICARDIE & NORD
Secteur Somme
12, Route de Vauvillers
80170 Rosières

LEGENDE
Vanne
Purge
Ventouse
Vidange
Compteur
Poteau d'incendie
Bouche d'incendie
Bouche de lavage
Robinet d'arrosage
Conduite de refoulement
Conduite de distribution
Conduite hors service

TABLEAU D'ASSEMBLAGE

La position, la nature des canalisations, et la géométrie des ouvrages de plan sont données à titre indicatif. Elles n'engagent en aucun cas la responsabilité de la société Exaltice de plan. Toute exécution de travaux sera contrôlée par relevé de terrain et sondage.

DEPARTEMENT DE LA SOMME

VILLE DE PERONNE

DIFFUSION
NON CONTROLEE

Date d'impression : 29/05/2006

Ind.	Date	Etabli par	Visa	Nature des modifications	Date	Verifié/Approuvé	Visa
02	29/09/05	J PETITPREZ		WISE A JOUR		E KESTELOOT	
01	15/02/00	J PETITPREZ		WISE A JOUR			
00	15.01.97	F KRUZYNSKI		PREMIERE DIFFUSION			

Echelle : 1/2000 | Format : IA0 | Plan : 802100 E 2000 000 02 | Planche : I/4 | Indice : 02

RESEAU D'EAU POTABLE

PLANCHE I/4

SAUR FRANCE
CENTRE PICARDIE & NORD
Secteur Somme
12, Route de Vauvillers
80170 Rosières

La position, la nature des canalisations, et la géométrie des noeuds de plan sont données à titre indicatif. Elles n'engagent en aucun cas la responsabilité de la société bénéficiaire de plan. Toute précision nécessaire sera contrôlée par relevé de terrain ou sondage.

LEGENDE
- Vanne
- Purge
- Ventouse
- Vidange
- Compteur
- Poteau d'incendie
- Bouche d'incendie
- Bouche de lavage
- Puisard d'incendie
- Conduite de distribution
- Conduite de refoulement
- Conduite hors service

TABLEAU D'ASSEMBLAGE
4 / 2 3 / 1

SAINTE - RADEGONDE
LE COMMUN
AU COUVENT
EAUX DE BIACHES
VALLEE DE PERONNE
CHEMIN DE BIACHES
VERS LE BOIS DE BIACHES
A LA TERRIERE
ENTRE LES DEUX CHEMINS
LA BRIQUETERIE
AU-DESSUS DE LA BRIQUETERIE
BELLEVUE
EAUX DU FAUBOURG DE PARIS
COMMUNE DE PERONNE
LA MURAILLE
DIGUE DU CANAL
LA CHAPELETTE
CHANTELLE
CAT

Rue de Peronne
Rue de la Vallee
Chemin départemental n°1 de Peronne a Amiens
CD No 1 de Peronne a Amiens
CD No 1 d'Amiens a Peronne (Deviation)
C.d. n°1 d'Amiens a Peronne (deviation)
CR No 14
Vieux Chemin de Peronne
Rue de l'Industrie
Rue Gilles de Gennes
Rue du Fort Carre
Rue du Boulevard
Rue de la Porte de Paris
Rue du Faubourg de Paris

RANCOURT

0 50 100 M`tres

Cana. Poly.61-75
Cana. Poly. 53-63
Cana. Poly. 63-75
Cana. Poly. 81-90

Canalisation Ì 60
Canalisation Ì 80
Canalisation Ì 100
Canalisation Ì 125
Canalisation Ì 150
Canalisation Ì 200
Centriflex 35
Cana. Poly. 102-125
Cana. Poly. 19-25
Cana. Poly. 20-25
Cana. Poly. 20-27
Cana. Poly. 26-32
Cana. Poly. 26-34
Cana. Poly. 33-40
Cana. Poly.41-50
Cana. Poly.50
Cana. Poly.51-63

Purge
C`ne de rÉduction
Vanne de sectionnement
Vanne ouverte
Vanne fermÉe
Poteau Incendie
Ventouse
Compteur
Bride pleine
Citerne
RÉservoir sur tour

D®partement de la Somme

SIAEP de Combles

Sch®ma directeur d'alimentation en eau potable

Ind.	Date	Modifications	Etabli par	V®rifi®par
A	21/01/2014	Premi`re diffusion	MES	FRI

Plan des r®seaux AEP Commune de Rancourt

IRH Ingénieur Conseil
ZAL - RD 950
62490 Fresnes les Montauban
Tel: 03.21.50.76.00
Fax: 03.21.50.76.09
M@il: nord@irh.fr

DESSINATEUR: MES
DATE: 21/01/2014
FORMAT A0
ECHELLE 1/1500

Ce plan est la propriÉtÉ de IRH Ingénieur Conseil. Toute utilisation ou reproduction non autorisÉe, m^me partielle, sera poursuivie judiciairement.

LES TREIZE

LES TREIZE

LE CERISIER

LA SOLE SAINT-NICOLAS

Saint Sauveur

Champ Saint Nicolas

LE BERMONT

LE BERMONT

Haies Gorlier

LE CHAUFOUR

LA DISTILLERIE

Collège d'Enseignement Secondaire

AU CHEMIN DE TRAVERSAIN

LE MOULIN DU BOIS

LE MOULIN

LES VEAUX CHAUDS

AU SENTIER DU MOULIN DE PIERRE

LES PRES

LE CHAUD

LEGENDE

- Ventouse
- Poteaux incendie
- Purge
- Décharge incendie
- Vidange
- Compteur d'eau
- Vanne de sectionnement
- Equipement non trouvé (ventouse,purge,vanne,...)

Département de la Somme

SIAEP de la Haute Cologne

Diagnostic du système d'alimentation en eau potable

Ind.	Date	Modifications	Etabli par	Vérifié par
A	08/06/2016	Première diffusion	MES	FRI

Plan réseaux AEP
Commune de ROISEL

L93_DSC1434EH_DIA_RAEP_revA.dwg

L93_DSC1434EH_DIA_RAEP_ROISEL_revA.pdf

IRH Ingénieur Conseil
ZAL - RD 960
82490 Fresnes les Montauban
Tel: 03.21.50.76.00
Fax: 03.21.50.76.09
M@il: nord@irh.fr

DESSINATEUR: MES

DATE: 08/06/2016

FORMAT 900x1500

ECHELLE 1/2000

Ce plan est la propriété de IRH Ingénieur Conseil. Toute utilisation ou reproduction non autorisée, même partielle, sera poursuivie judiciairement.

0 50 100 Mètres


DEPARTEMENT DE L'OISE
COMMUNE DE
ROISEL
ASSAINISSEMENT
DE L'AGGLOMERATION
PLAN DU RESEAU
DELAIS APRES TRAVAUX
VOIR PLAN N°2
LÉGENDE.
COLLECTEUR EN AMIANTE-CIMENT DE 400 m/m.
REGARD DE VISITE AVEC COTE DE PROFONDEUR.
DISTANCE ENTRE DEUX DES REGARDS.
BOUCHE D'EGOUT AVEC AVALOIR.
RACCORDEMENT D'IMMEUBLE.

N

O E

S

Département de la SOMME
Commune de ROISEL

DIAGNOSTIC DES RESEAUX D'ASSAINISSEMENT

Plan des réseaux unitaires

Plan 1/1

Réalisé par: ELM	**Référence: APSE07284**	G2C informatique Parc d'activité Point Rencontre 13770 Venelles Tél: 04 42 54 00 68 Fax: 04 42 54 06 78
Validé par: Validé par BER		
Date: 28/11/2007	**Echelle: 1/2000**	

0 80 m

VOIR PLAN N°1

VOIR PLAN N° 3

DÉPARTEMENT DE LA SOMME

COMMUNE DE

ROISEL

ASSAINISSEMENT DE L'AGGLOMÉRATION

PLAN DU RÉSEAU

RELEVÉ APRÈS TRAVAUX

Service Départemental d'Entretien et d'Exploitation des Réseaux d'Eau	PHASE	DATE	PARAPH.
	Etablissement	20-5-79	C.V.
	COMPLEMENT	3-3-86	F.L.
	Rectification	Sept 43	
ECHELLE : 1/1.000	NATURE DES MODIFICATIONS		
N° DU DOSSIER	CLASSEMENT : A.E 3		
N° DU PLAN : 2	1 - 113		

LÉGENDE

- AC ⌀ 400 — COLLECTEUR EN AMIANTE-CIMENT DE 400 m/m.
- BA ⌀ 500 — COLLECTEUR EN BÉTON ARMÉ DE 500 m/m.
- 1.50 — REGARD DE VISITE AVEC COTE DE PROFONDEUR.
- 30.00 — DISTANCE ENTRE AXES DES REGARDS.
- BOUCHE D'ÉGOUT AVEC AVALOIR.
- BRANCHEMENT D'IMMEUBLE.
- COLLECTEUR ANTÉRIEUR AU PRÉSENT RELEVÉ

STATION DE RELEVEMENT

BASSINS DE DÉCANTATION

SAILLY-SAILLISEL

0 50 100 M`tres

Cana. Poly.61-75
Cana. Poly. 53-63
Cana. Poly. 63-75
Cana. Poly. 81-90

Canalisation I 60
Canalisation I 80
Canalisation I 100
Canalisation I 125
Canalisation I 150
Canalisation I 200
Centriflex 35
Cana. Poly. 102-125
Cana. Poly. 19-25
Cana. Poly. 20-25
Cana. Poly. 20-27
Cana. Poly. 26-32
Cana. Poly. 26-34
Cana. Poly. 33-40
Cana. Poly.41-50
Cana. Poly.50
Cana. Poly.51-63

Purge
C¹ne de r®duction
Vanne de sectionnement
Vanne ouverte
Vanne fermÉe
Poteau Incendie
Ventouse
Compteur
Bride pleine
Citerne
R®servoir sur tour

D®partement de la Somme

SIAEP de Combles

Sch®ma directeur d'alimentation en eau potable

Ind.	Date	Modifications	Etabli par	V®rifi®par
A	21/01/2014	Premi¹re diffusion	MES	FBI

Plan des r®seaux AEP
Commune de Sailly-Saillisel

IRH Ingénieur Conseil
ZAL - RD 950
62490 Fresnes les Montauban
Tel: 03.21.50.76.00
Fax: 03.21.50.76.09
M@il: nord@irh.fr

DESSINATEUR: MES

DATE: 21/01/2014

FORMAT A0

ECHELLE 1/1500

Ce plan est la création de IRH Ingénieur Conseil. Toute utilisation ou reproduction non autorisÉe, en tout ou partie, sera poursuivie judiciairement.



LEGENDE

- Ventouse
- Poteaux incendie
- Purge
- Décharge incendie
- Vidange
- Compteur d'eau
- Vanne de sectionnement
- Equipement non trouvé (ventouse,purge,vanne,...)

Département de la Somme

SIAEP de la Haute Cologne

Diagnostic du système d'alimentation en eau potable

Ind.	Date	Modifications	Etabli par	Vérifié par
A	08/06/2015	Première diffusion	MES	FRI

Plan réseaux AEP
Commune de SOREL

L93_DSC1434EH_DIA_RAEP_revA.dwg

L93_DSC1434EH_DIA_RAEP_SOREL_revA.pdf

IRH Ingénieur Conseil
ZAL - RD 950
62490 Fresnes les Montauban
Tél: 03.21.50.76.00
Fax: 03.21.50.76.09
M@il: nord@irh.fr

DESSINATEUR: MES

DATE: 08/06/2015

FORMAT A0

ECHELLE 1/2000

Ce plan est la propriété de IRH Ingénieur Conseil. Toute utilisation ou reproduction non autorisée, même partielle, sera poursuivie judiciairement.


LES CHAPELLES
AU MA
BUISSON LAGACHE
VALLÉE A PART
CHAMPS SAINT-MARTIN
AU BLANCMONT
LA CROISETTE
LA VALLEETTE
VALLÉE DU BOIS ROI
AUX QUINZE JOURNAUX
LE ROUGE AVAL
VALLÉE DU CHEMIN DU COURS
CHAMPS LEFROID
LA LONGUE VALLÉE
AU LARRIS VENTEUX
LARRIS DU QUESNOY
AU QUESNOY
MPS DE L'ATTAQUE
Rue de Templeux
Rue de Bois Ci Derrière
Rue de Bois Loquet
Templeux à Fosse
Templeux à Fosse
Templeux à Fosse


VALLÉE BARBETTE
LES GRANDS FOSSÉS
L'HÔTEL DIEU
LES DIX JOURNAUX
LA CROIX D'ETAIN
LES QUATORZE JOURNAUX
LA PIECE DES FAUX
LA GRANDE MARLETTE
AUX COUTURES
LA VALLÉE BAZARD
LA VALLÉE DES ARBRES
LA PLAINE
LE CLOS
LE BOIS D
LE VILLAGE
Chemin Départemental
Chemin de Templeux-la-Fosse à Templeux-le-Guérard
Chemin de Templeux-le-Guérard à Templeux-la-Fosse

AU LARRIS VENTEUX

LARRIS DU BOIS ROI

AU QUESNOY

Au Quesnoy

BOIS DE BOUCLY

LE CHAMP DESSART

Au Bois Hatier

Au Grand Riez

La Vallée de Chaud

Vallée Vaillant

Vallée de Chaufour

Fosse Marquais

Chemin rural n°22 dit Ruelle du Quesnoy

Chemin rural n°21

Chemin rural n°20

Chemin rural n°19

Chemin rural dit de Templeux-la-Fosse

Chemin rural dit de Templeux-la-Fosse à Tincourt-Boucly

Chemin rural dit de Tincourt-Boucly à Templeux-la-Fosse

LEGENDE

CLASSE A : EPANDAGE SOUTERRAIN

CLASSE	DIMENSIONNEMENT DE LA SURFACE	CARACTERISTIQUES PEDOLOGIQUES
A	45 m2 pour un F4	Unité de sols 1 et 2

CLASSE B: FILTRE À SABLE VERTICAL NON DRAINÉ

CLASSE	DIMENSIONNEMENT DU FILTRE À SABLE	CARACTERISTIQUES PEDOLOGIQUES
B	25 m2 pour un F4 (5 m2 sont à ajouter par pièce supplémentaire)	Unité de sol 9
B/C	Filtre à sable vertical ou lit filtrant drainé suivant la reconnaissance du site	Unité de sol 14

CLASSE C : LIT FILTRANT DRAINÉ OU TERTRE

CLASSE	TECHNIQUES DE SUBSTITUTION	CARACTERISTIQUES PEDOLOGIQUES
C	Lit filtrant drainé suivi d'un exutoire à définir selon les contraintes de l'habitat	Unité de sols 11 et 14
A/C	Epandage souterrain, ou lit filtrant drainé suivi d'un exutoire suivant la reconnaissance du site	Unité de sol 10



DEPARTEMENT DE LA SOMME

SIVOM DE PERONNE

COMMUNE DE VILLERS CARBONNEL

CARTE DES APTITUDES

SCHEMA D'ASSAINISSEMENT

numéro d'affaire : 23379

échelle : 1/ 5000ème

SOGETI

Certifié ISO 9001


Agence de VILLENEUVE D'ASCQ
18 rue Jacques Prévert - 59650 VILLNEUVE D'ASCQ
tél : 03.20.41.54.70 - fax : 03.20.41.54.71
Email: sogeti_LILLE@compuserve.com

Siège social :
387, rue des Champs BP500 - 76236 BOIS GUILLAUME cedex
tél : 02.35.59.49.39 - fax : 02.35.59.84.94
Email: sogeti@compuserve.com

Autres Agences :
ALENCON - CAEN - COMPIEGNE - ST DENIS DE LA REUNION

INDICE	OBJET DE L'INDICE	DATE	DESSINE PAR (NOM DU DESSINATEUR)	VERIFIE PAR (NOM DU CHARGE D'ETUDES)
01	CREATION	06 - 2000	CL SAINQUENTIN	J.T. PETIT
02	DEFINITIF	10 - 2000	CL SAINQUENTIN	J.T.PETIT

Réseau AEP de Villers-Carbonnel, hameau de Pont-les-Brie

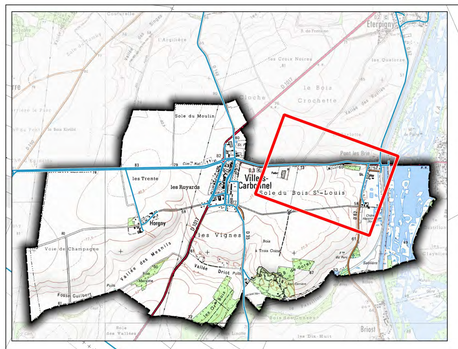

LES DEUX TRENTE

Voie communale n°4 de Nesle à Péronne

Route nationale n°29 d'Yvetot à La Capelle-en-Thiérache

Route départementale n°62 de Berthencourt-sur-Somme à Eterpigny

Route départementale n°62 de Berthencourt

Route nationale n°336 de

LES CINQ

LES PETITS PRES

LE MOULIN DE PONT-LES-BRIE

SOLE DU BOIS SAINT-LOUIS

SOLE D'HAPPLINCOURT

PONT LES BRIE

AU BOIS A TROIS COINS

Chemin rural de Villers-Carbonnel à Happlincourt

Chemin rural dit Ancien Chemin de Nesle à Péronne

Chemin rural de Villers-Carbonnel à Happlincourt

Chemin rural de Villers-Carbonnel à Happlincourt

Chemin rural de Villers-Carbonnel à Happlincourt

Route départementale n°62 de Berthencourt-sur-Somme à Eterpigny

Légende

Réseau AEP :
- Distribution
- Refoulement
- Captage/Forage

Réservoir :
- Principal
- Secondaire

Hydrant :
- Poteau Incendie
- Bouche Incendie
- Réserve Incendie
- Borne de puisage (MONECA)
- Limite communale


0 25 50 75 100 m

SIEP du Santerre

Géo2France

Réseau AEP schématique - 01.04.2021 - Source cadastre DGFiP - Echelle cartouche: 1:25000

Réseau AEP de Villers-Carbonnel, hameau du Passillon

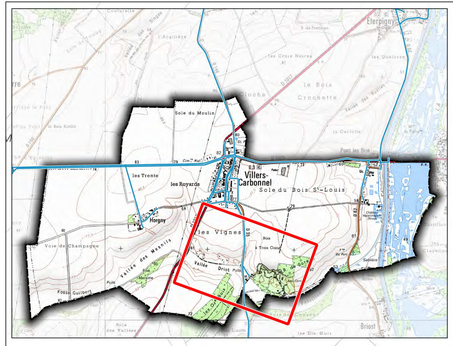

N

AU BOIS A TROIS COINS

LES VIGNES

VALLEE DU PASSILLON

BOIS DE VILLERS

AU DESSUS DU PASSILLON

LES GRANDS BOIS DE VILLERS

LE PASSILLON

Chemin rural dit de la Vallée du Passillon

Péronne à Nesle de n°35

départementale Route

Chemin rural dit Ancien Chemin de Nesle à Péronne

Chemin rural de Méry à Villers-Carbonnel

Légende

Réseau AEP :

- Distribution
- Refoulement
- Captage/Forage

Réservoir :

- Principal
- Secondaire

Hydrant :

- Poteau Incendie
- Bouche Incendie
- Réserve Incendie
- Borne de puisage (MONECA)
- Limite communale


0 25 50 75 100 m

SIEP du Santerre

Géo2France

Réseau AEP schématique - 01.04.2021 - Source cadastre DGFiP - Echelle cartouche: 1:25000

Réseau AEP de Villers-Carbonnel, hameau d'Horgny

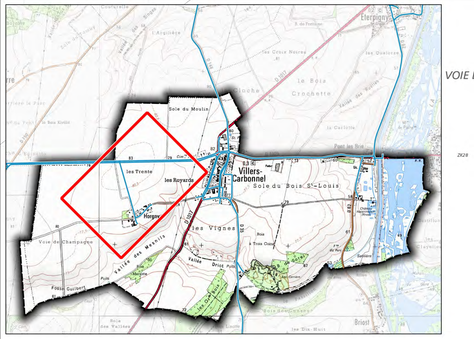

VOIE DE L'HA...AC

SOLE DU MO...

LES VINGT QUATRE

LES TRENTE

HORGNY

HORGNY

DERRIERE HORGNY

Chemin rural des Postes d'Horgny à Barleux

Chemin des Postes

Chemin rural

Rue de Lihons

Rue de Lihons Rue de Lihons

Rue d'Horgny

Rue d'Horgny

Rue d'Horgny

Chemin rural

Voie communale n°6 de Berny-en-Santerre à Horgny

Route nationale n°29 d'Yvelot à La Capelle-en-Thiérache

Voie communale n°6

Rue d'en Ba...

ø160 (1989)

ø160 FD (2018)

ø160 (1989)

ø160 (1989)

ZK7 ZK10 ZK11 ZK12 ZK13 ZK14 ZK15 ZK16 ZK17 ZK18 ZK19 ZK20 ZK21 ZK22 ZK23 ZK24 ZK26 ZK27 ZK28 ZK29 ZK30 ZK42 ZK43 ZK44 ZK69 ZK50

AC12 AC15 AC16 AC17 AC18 AC19 AC20 AC21 AC22 AC23 AC24 AC25 AC26 AC27 AC28 AC33 AC34 AC35 AC42 AC43 AC44 AC46 AC47 AC48 AC50 AC51 AC52 AC53 AC54 AC55 AC56 AC57 AC58 AC59 AC60 AC61 AC62 AC63 AC64 AC65 AC66 AC67 AC68 AC69

Légende

Réseau AEP :
- Distribution
- Refoulement
- Captage/Forage

Réservoir :
- Principal
- Secondaire

Hydrant :
- Poteau Incendie
- Bouche Incendie
- Réserve Incendie
- Borne de puisage (MONECA)
- Limite communale

0 25 50 75 100 m

SIEP du Santerre — Géo2France


Réseau AEP schématique - 01.04.2021 - Source cadastre DGFiP - Echelle cartouche: 1:25000

PLAN D'ADDUCTION D'EAU POTABLE

SIEP du Santerre


Commune de Villers Carbonnel

Somme 80

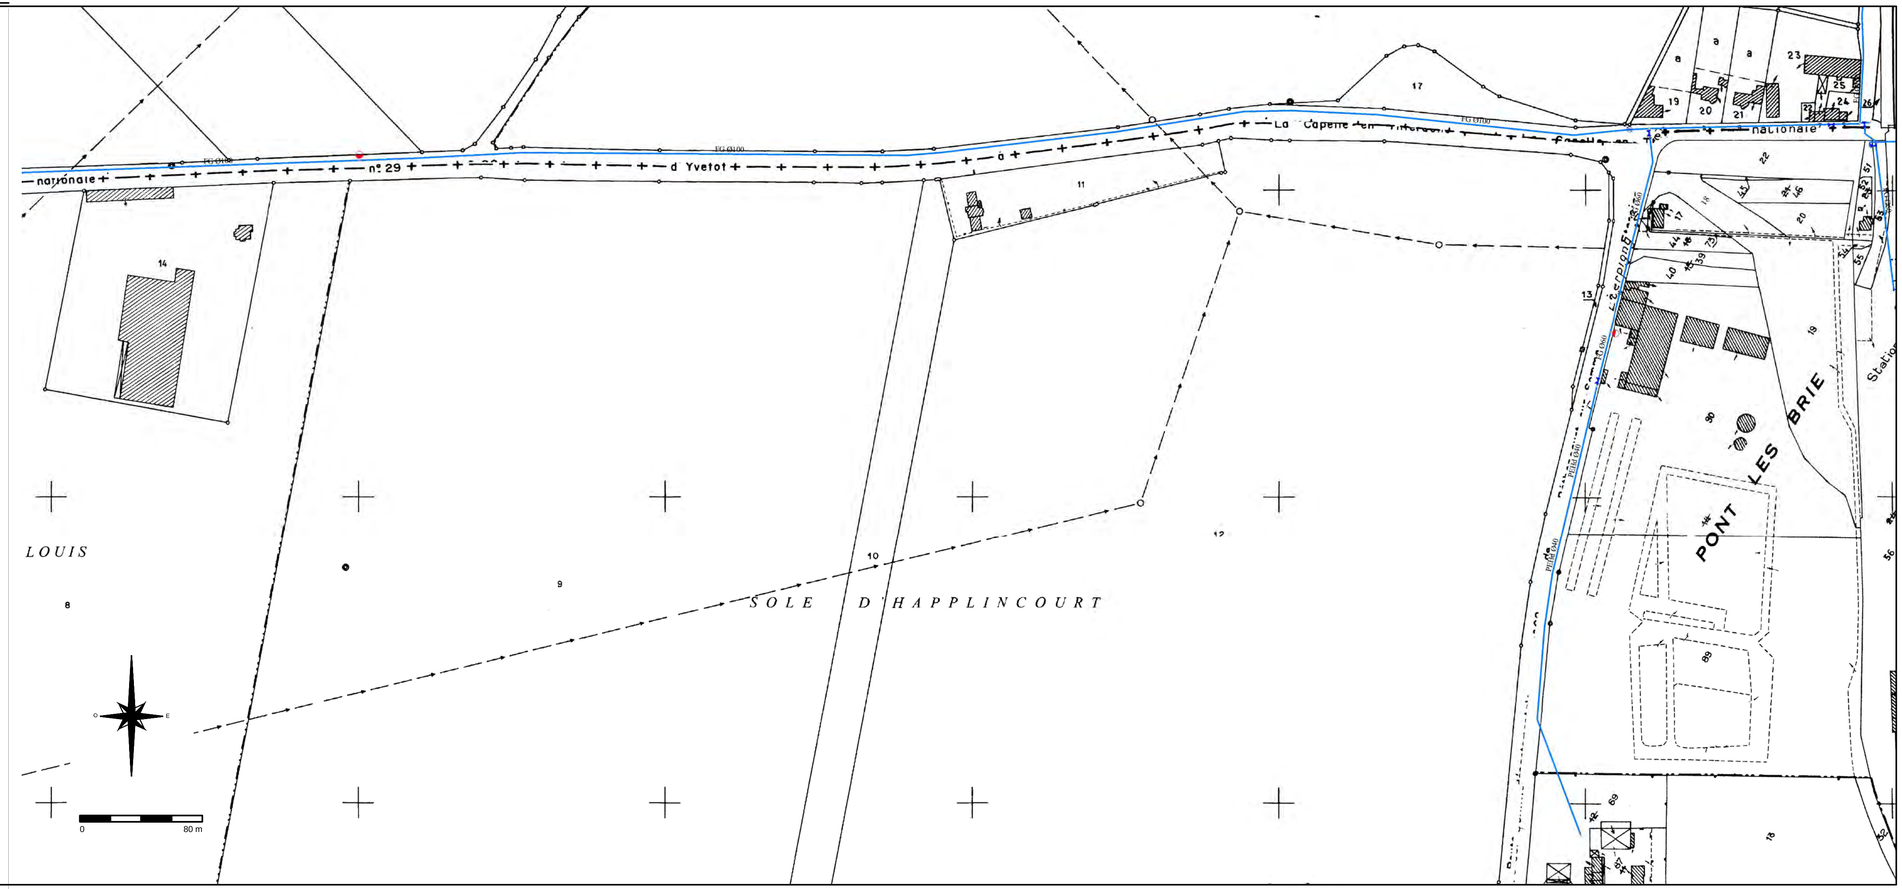

Plan 3/3


Réalisé par: Cyril Jamin	Référence: R80VCB3	NANTAISE DES EAUX SERVICE Agence de Rosieres en Santerre rue du 14 juillet 80170 Rosieres en Santerre www.ndes.fr
Validé par:		
Date: 03/02/2011	Echelle: 1/2000	

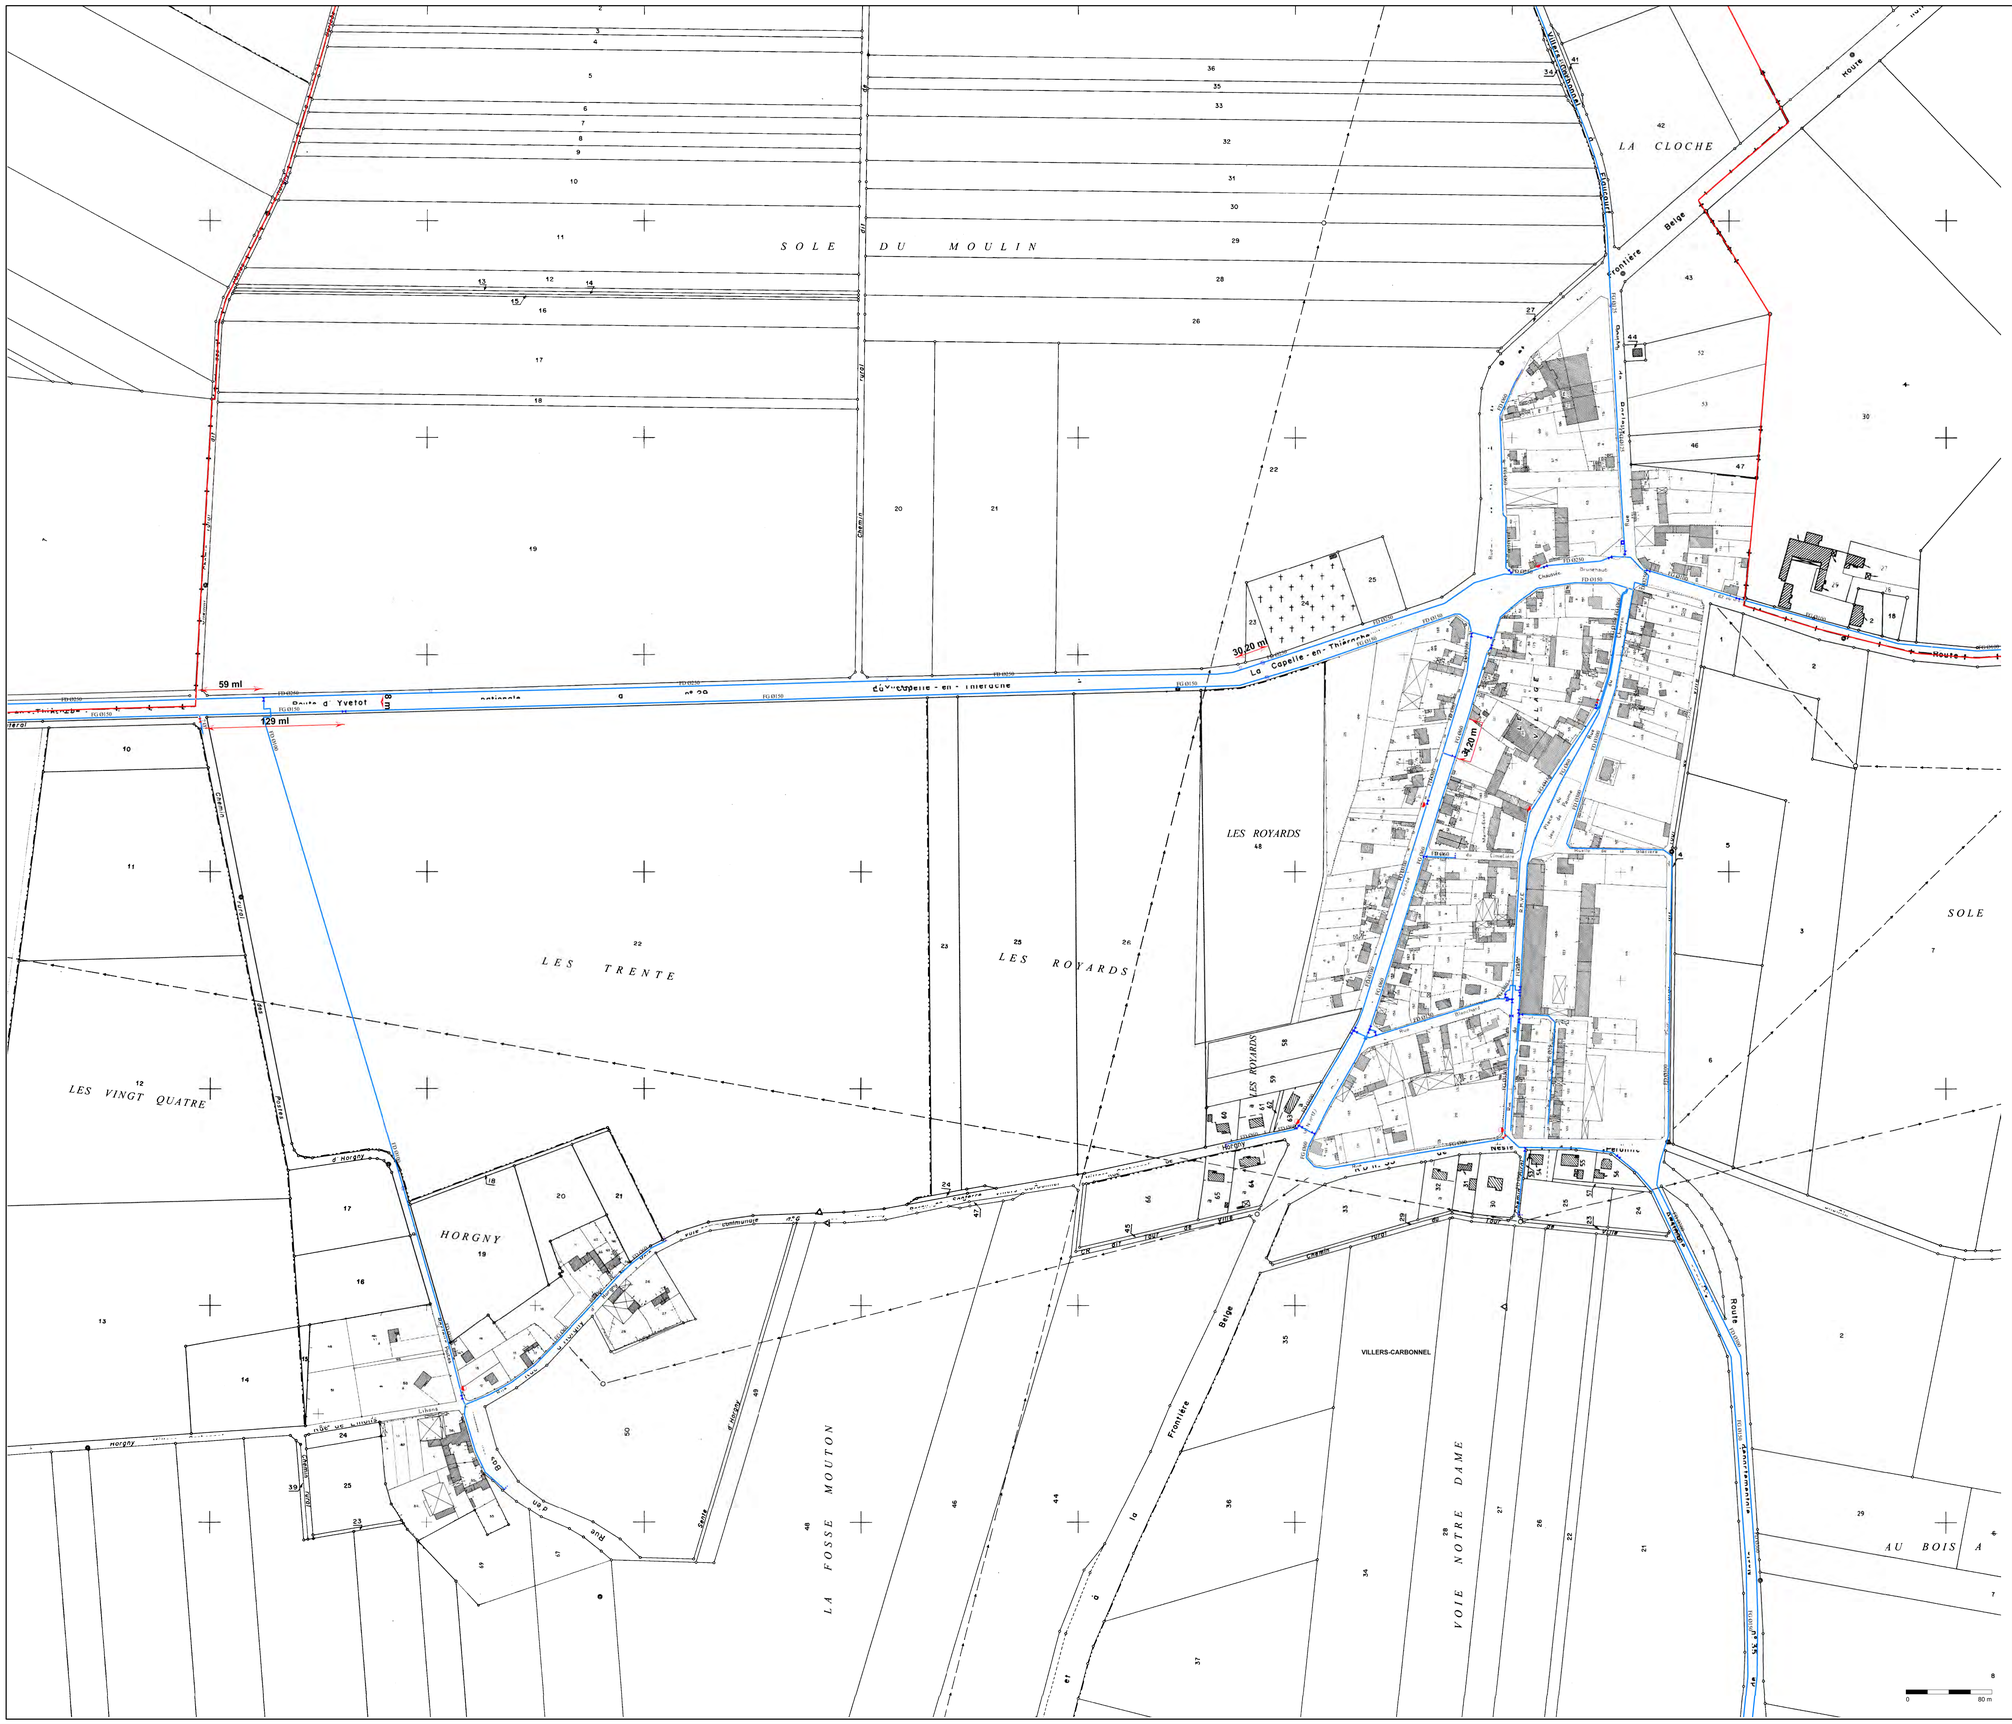

N

O E

S

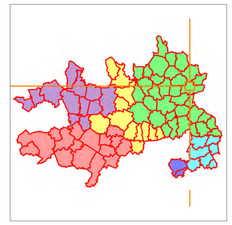

LEGENDE

- Refoulement
- Distribution
- Branchement
- Vanne de sectionnement
- Vanne fermée
- Vidange
- Vanne de purge
- Ventouse
- Bouchon
- Compteur
- Clapet anti-retour
- Réducteur de pression
- Surpresseur
- Réservoir
- Station de pompage
- Bouche d'incendie
- Poteau d'incendie
- Réserve incendie

PLAN D'ADDUCTION D'EAU POTABLE


SIEP du Santerre

Commune de Villers Carbonnel

Somme 80

Plan 1/3

Réalisé par: Cyril JAMIN	**Référence: R80VCB1**	NANTAISE DES EAUX SERVICE Agence de Rosieres en Santerre rue du 14 juillet 80170 Rosieres en Santerre www.nde.fr
Validé par:	**Echelle: 1/2000**	
Date: 03/02/2011		

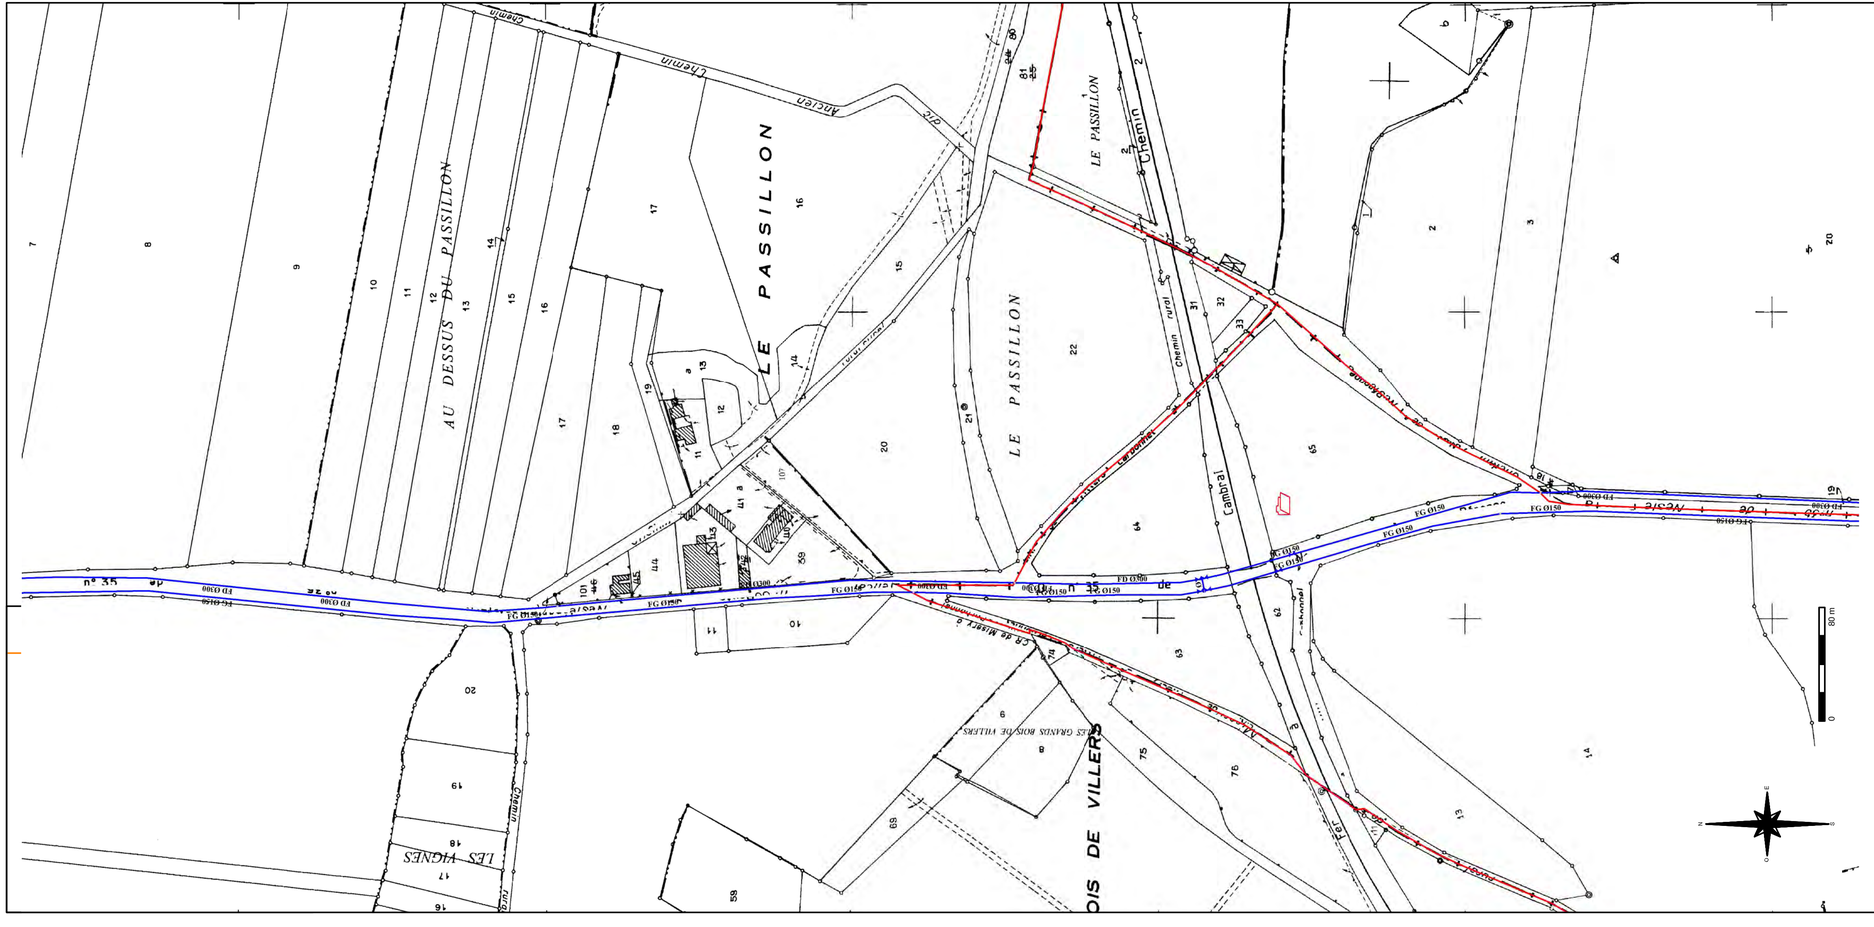

SCHEMA DE GESTION DE L'EAU POTABLE

SIEP du Santerre


Commune de Villers Carbonnel

Somme 80

Plan 2/3

Réalisé par: Cyril JAMIN	**Référence:**	NANTAISE DES EAUX SERVICE Agence de Rosieres en Santerre 17 rue du 14 juillet 80170 Rosieres en Santerre www.nantaise-des-eaux.com
Validé par:		
Date: 27/02/2009	**Echelle: 1/2000**	

Réseau AEP de Villers-Carbonnel

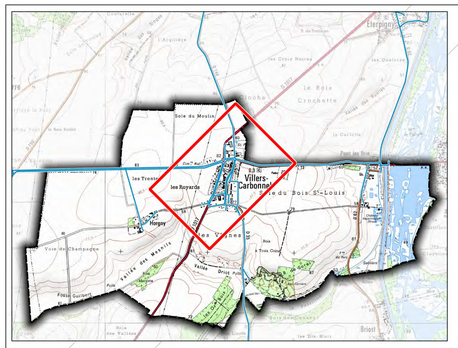

LES ROYARDS

LES ROYARDS

LES ROYARDS

LE VILLAGE

LA CLOCHE

VOIE NOTRE DAME

SOLE DU BOIS SAINT-LOUIS

Route nationale n°29 d'Yvetot à La Capelle-en-Thiérache (R.N. n°29) (R.N. n°29)

(R.N. n°17) Grande Rue (R.N. n°17)

Grand' Rue

Rue du Cimetière

Ruelle de la Glacière

Rue du Charron

Rue Blanchard

Rue du 22ème R.M.V.E

Chaussée Brunehaut (R.N. n°29)

Route de Barleux

RNn°17 de Blanc-Mesnil à Halluin et à la Frontière Belge

Tour de Ville

C R dit Tour de Ville

R.D. n°35 de Nesle à Péronne Rue de Nesle

Chemin rural du Tour de Ville

Impasse Notre-Dame

Rue de Nesle

Ancienne Route

Impasse de Nesle

Route départementale n°35 de Nesle

Chemin rural de Villers-Carbonnel à Happlincourt

Route nationale n°29 d'Yvetot à La

Voie communale n°6 de Berny-en-Santerre à Villers-Carbonnel Rue de Horgny

de Berny-en-Santerre à Villers-Carbonnel Rue de Horgny

de Blanc-Mesnil à Halluin et à la Frontière Belge

Légende

Réseau AEP :

- Distribution
- Refoulement
- Captage/Forage

Réservoir :

- Principal
- Secondaire

Hydrant :

- Poteau Incendie
- Bouche Incendie
- Réserve Incendie
- Borne de puisage (MONECA)
- Limite communale

0 25 50 75 100 m

SIEP du Santerre

Géo2France

Réseau AEP schématique - 01.04.2021 - Source cadastre DGFiP - Echelle cartouche: 1:25000























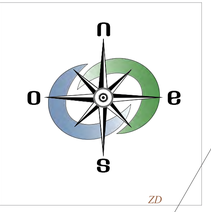

Légende

Ouvrages
- Avaloir
- Bassin de stockage-restitution
- Dessaleur
- Déversoir d'orage
- Poste de refoulement
- Station d'épuration
- Regard d'eaux pluviales
- Regard d'eaux usées
- Regard unitaire

Canalisations
- Réseau d'eaux pluviales
- Réseau d'eaux usées refoulées
- Réseau d'eaux usées
- Réseau unitaire
- Réseau unitaire refoulé

0 250 500 750 m