







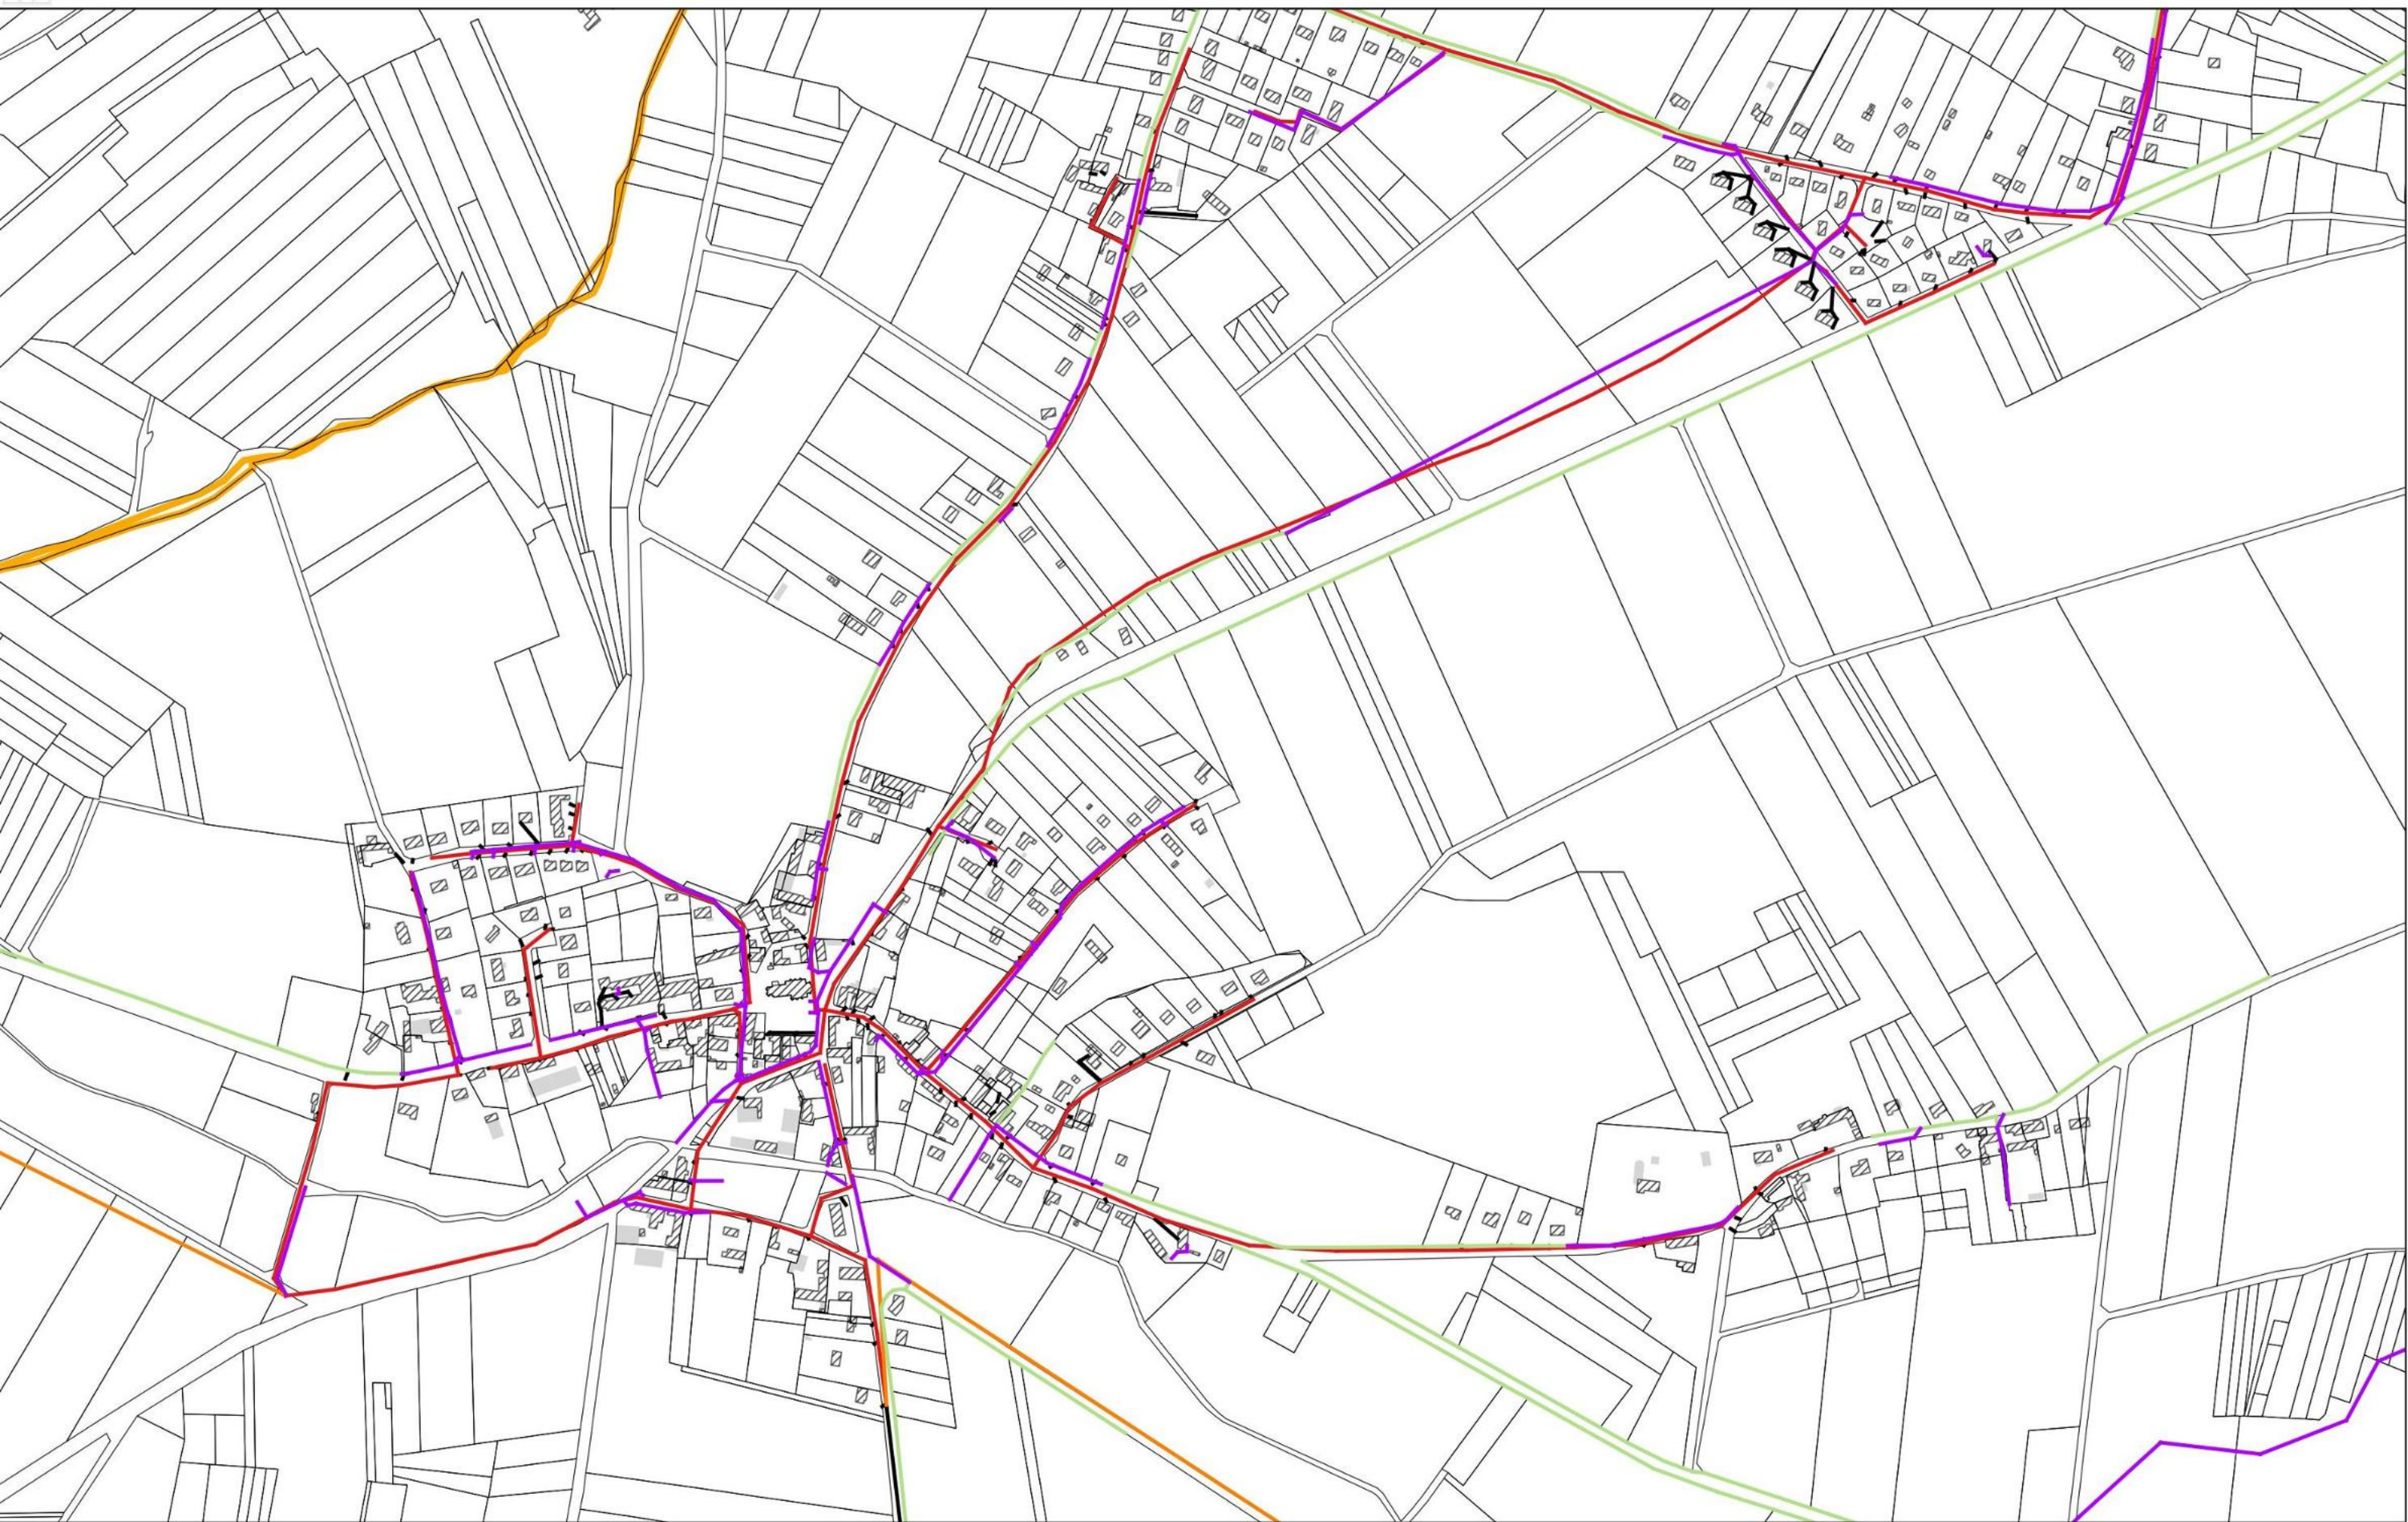



— Buse — Fossé — Pluvial — Refoulement — Séparatif

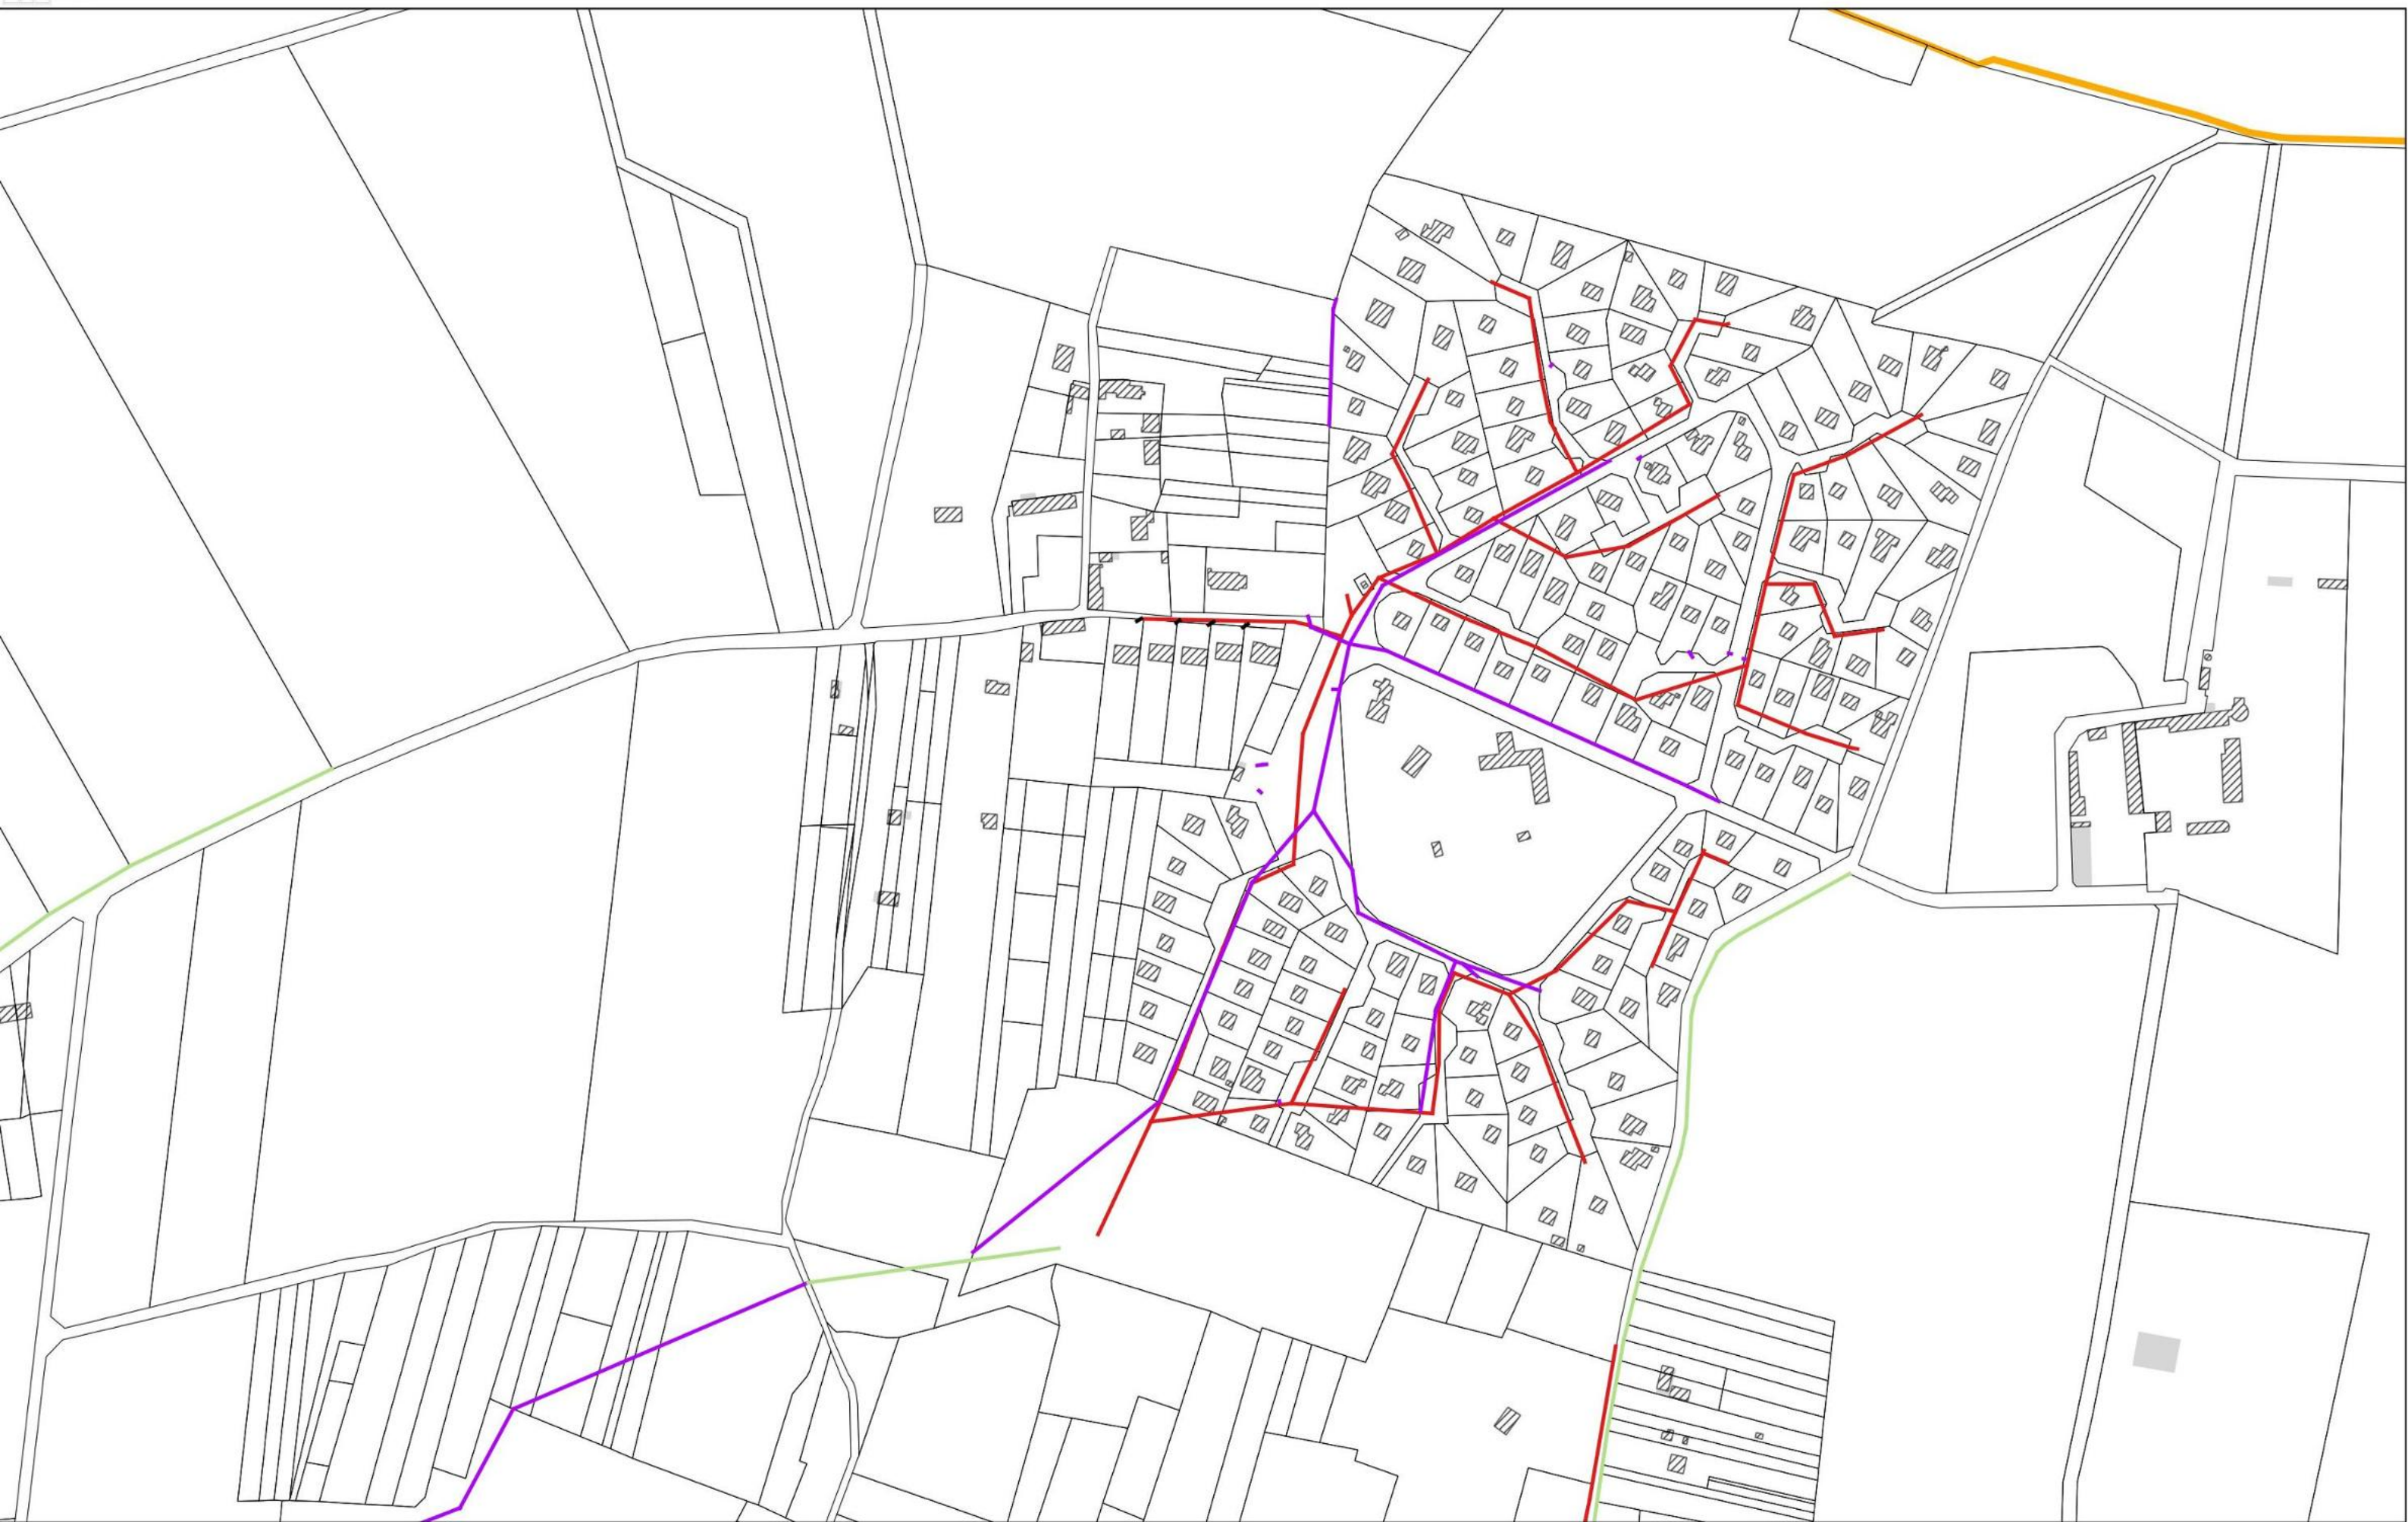

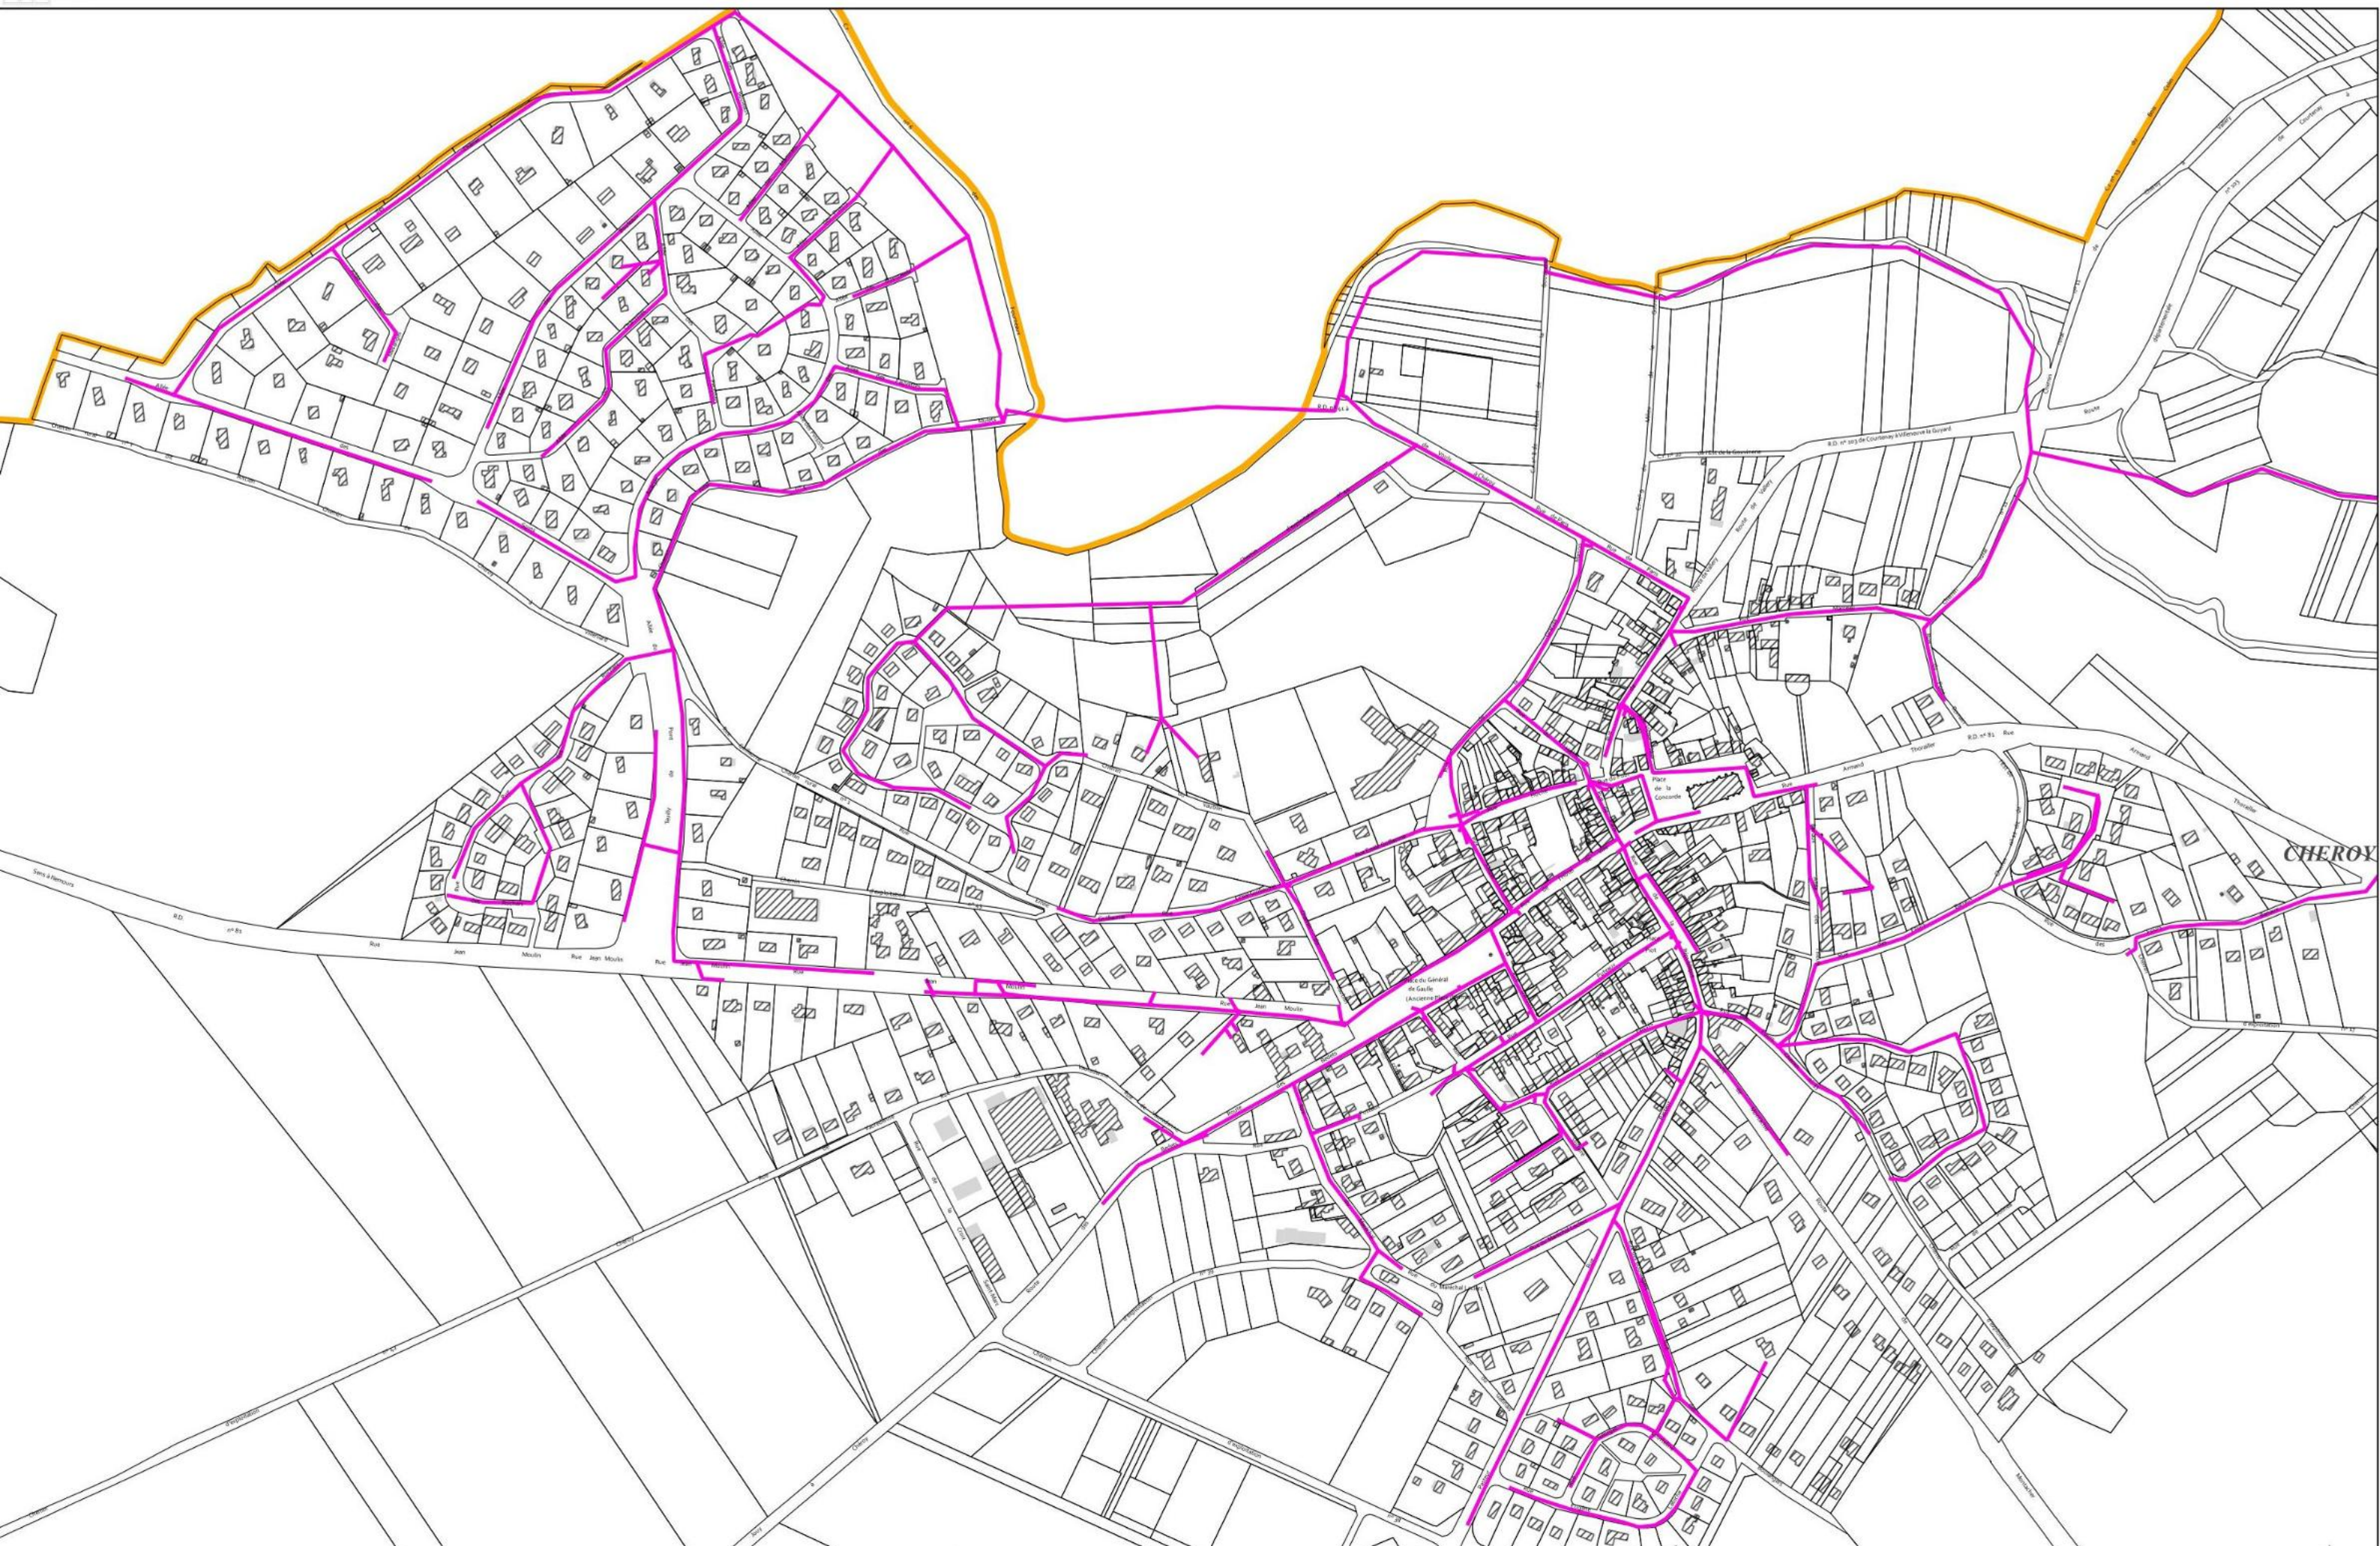

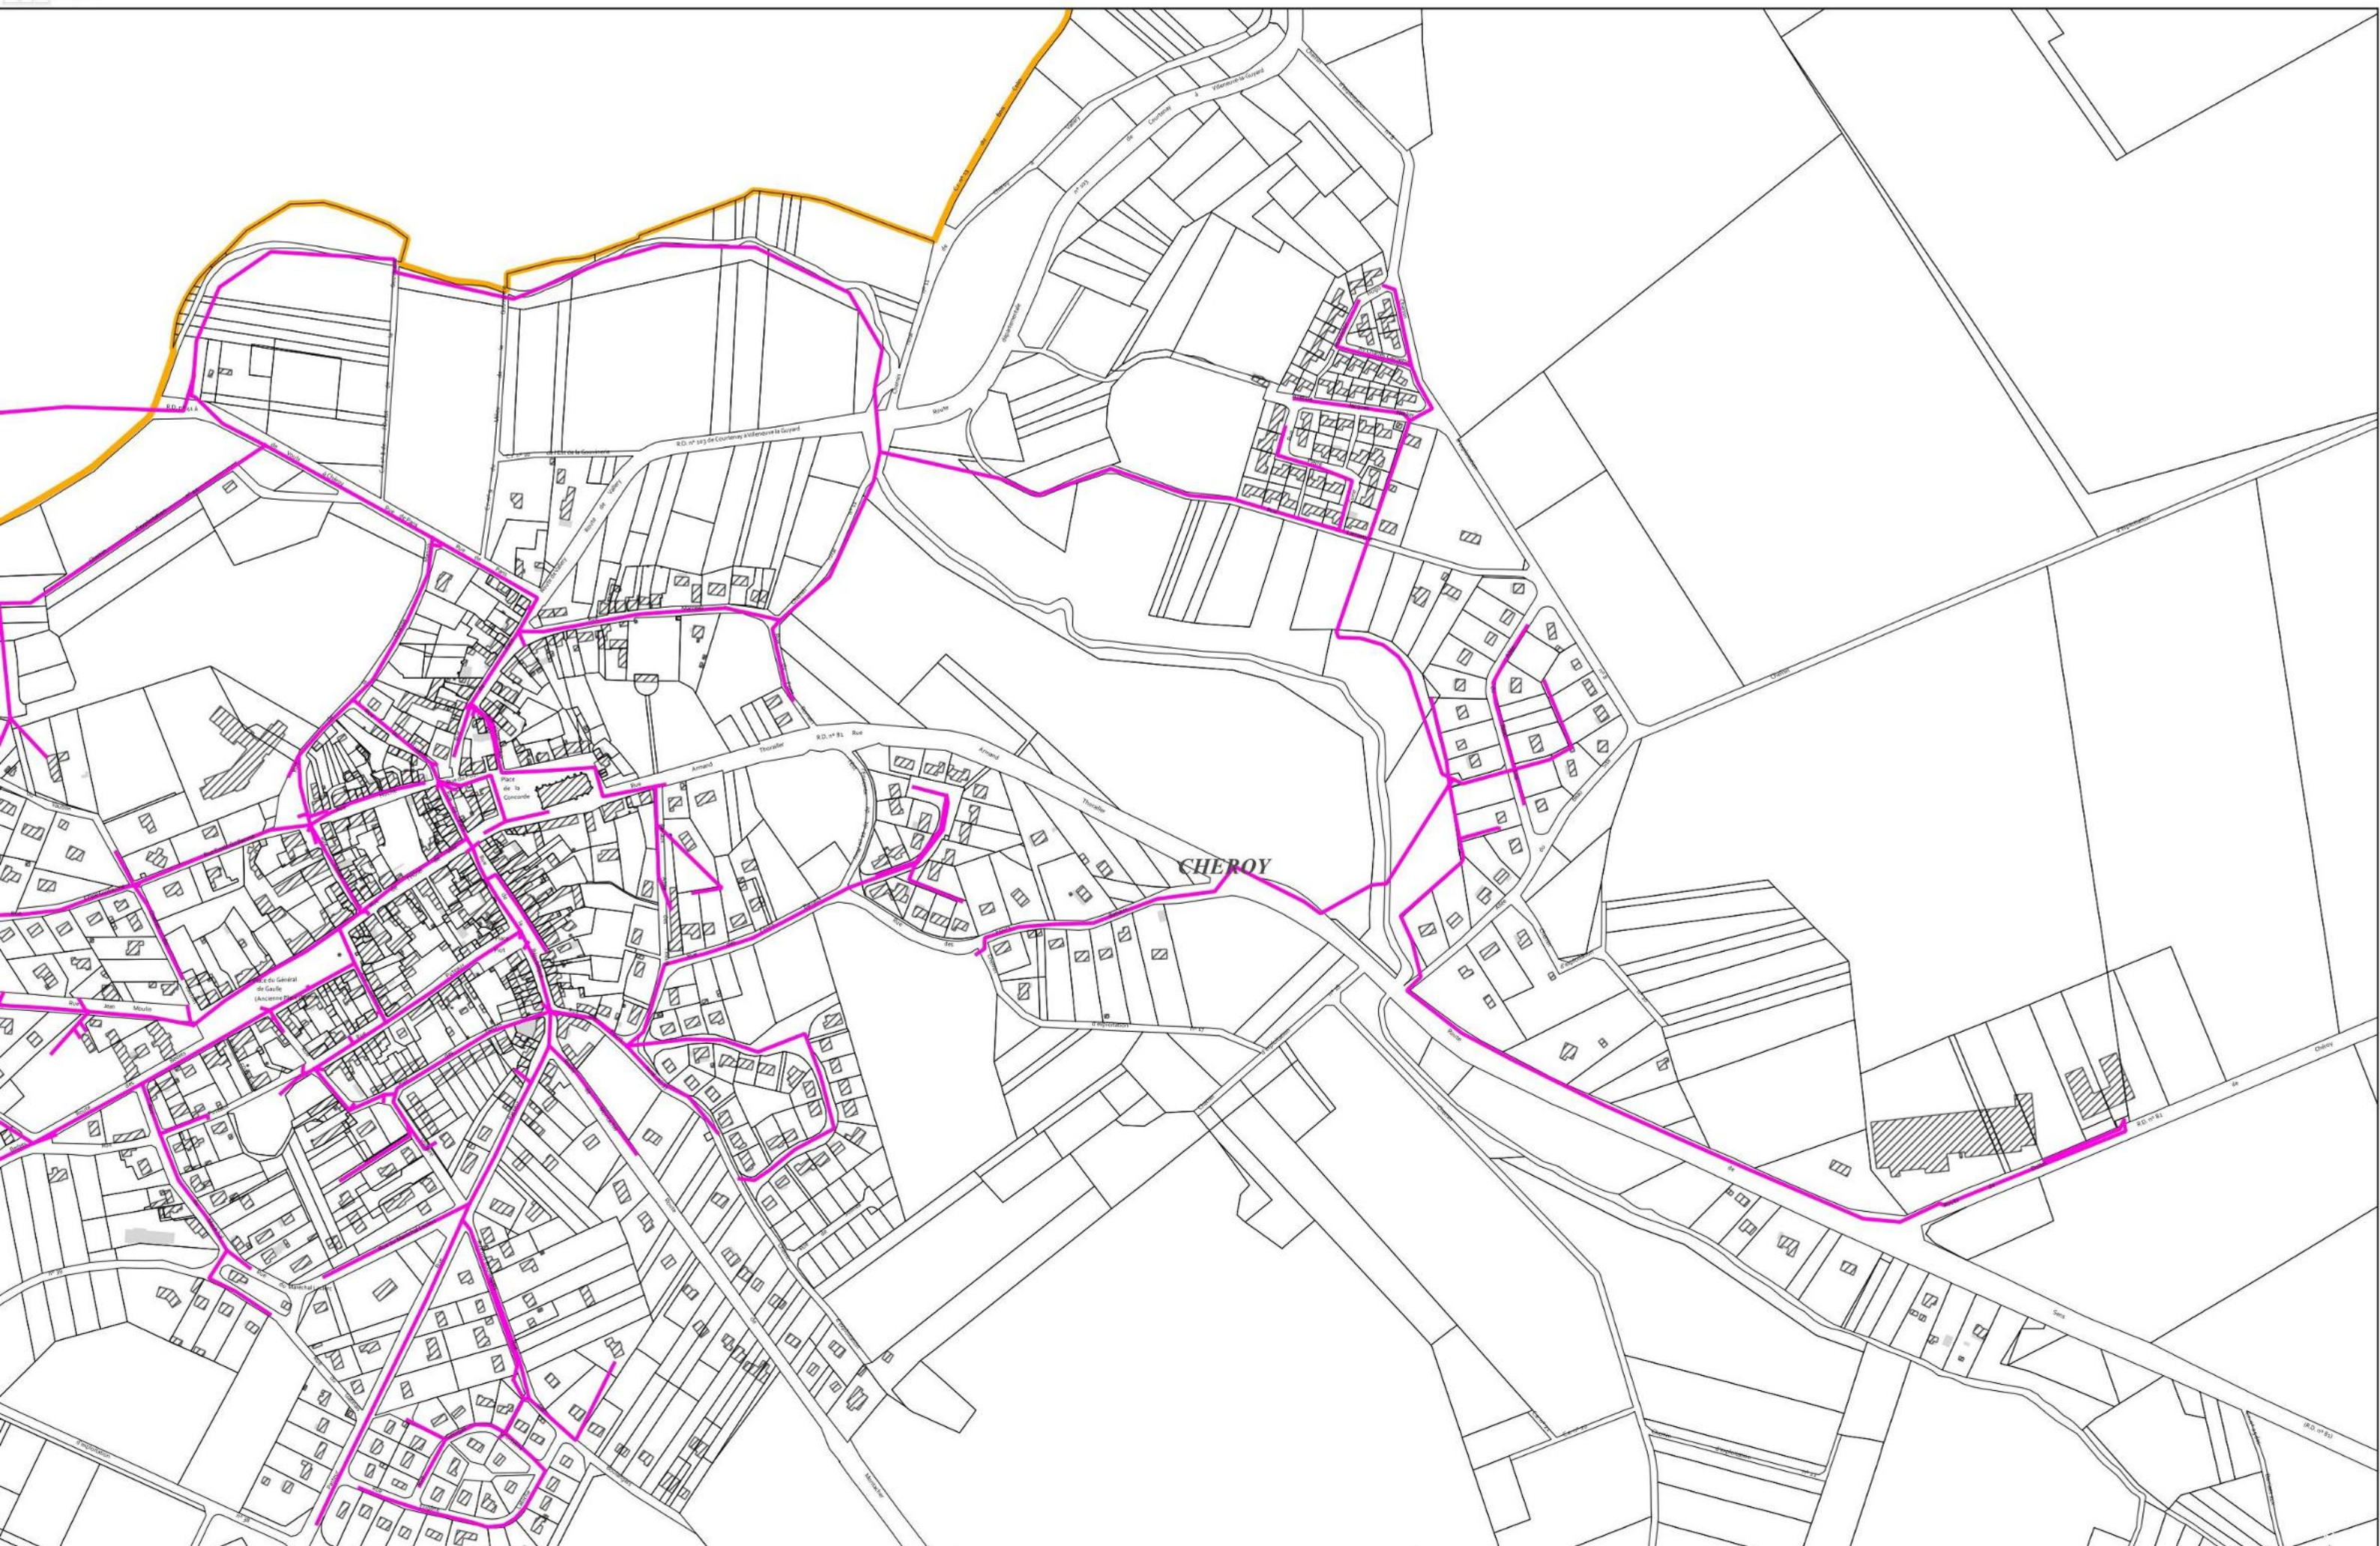

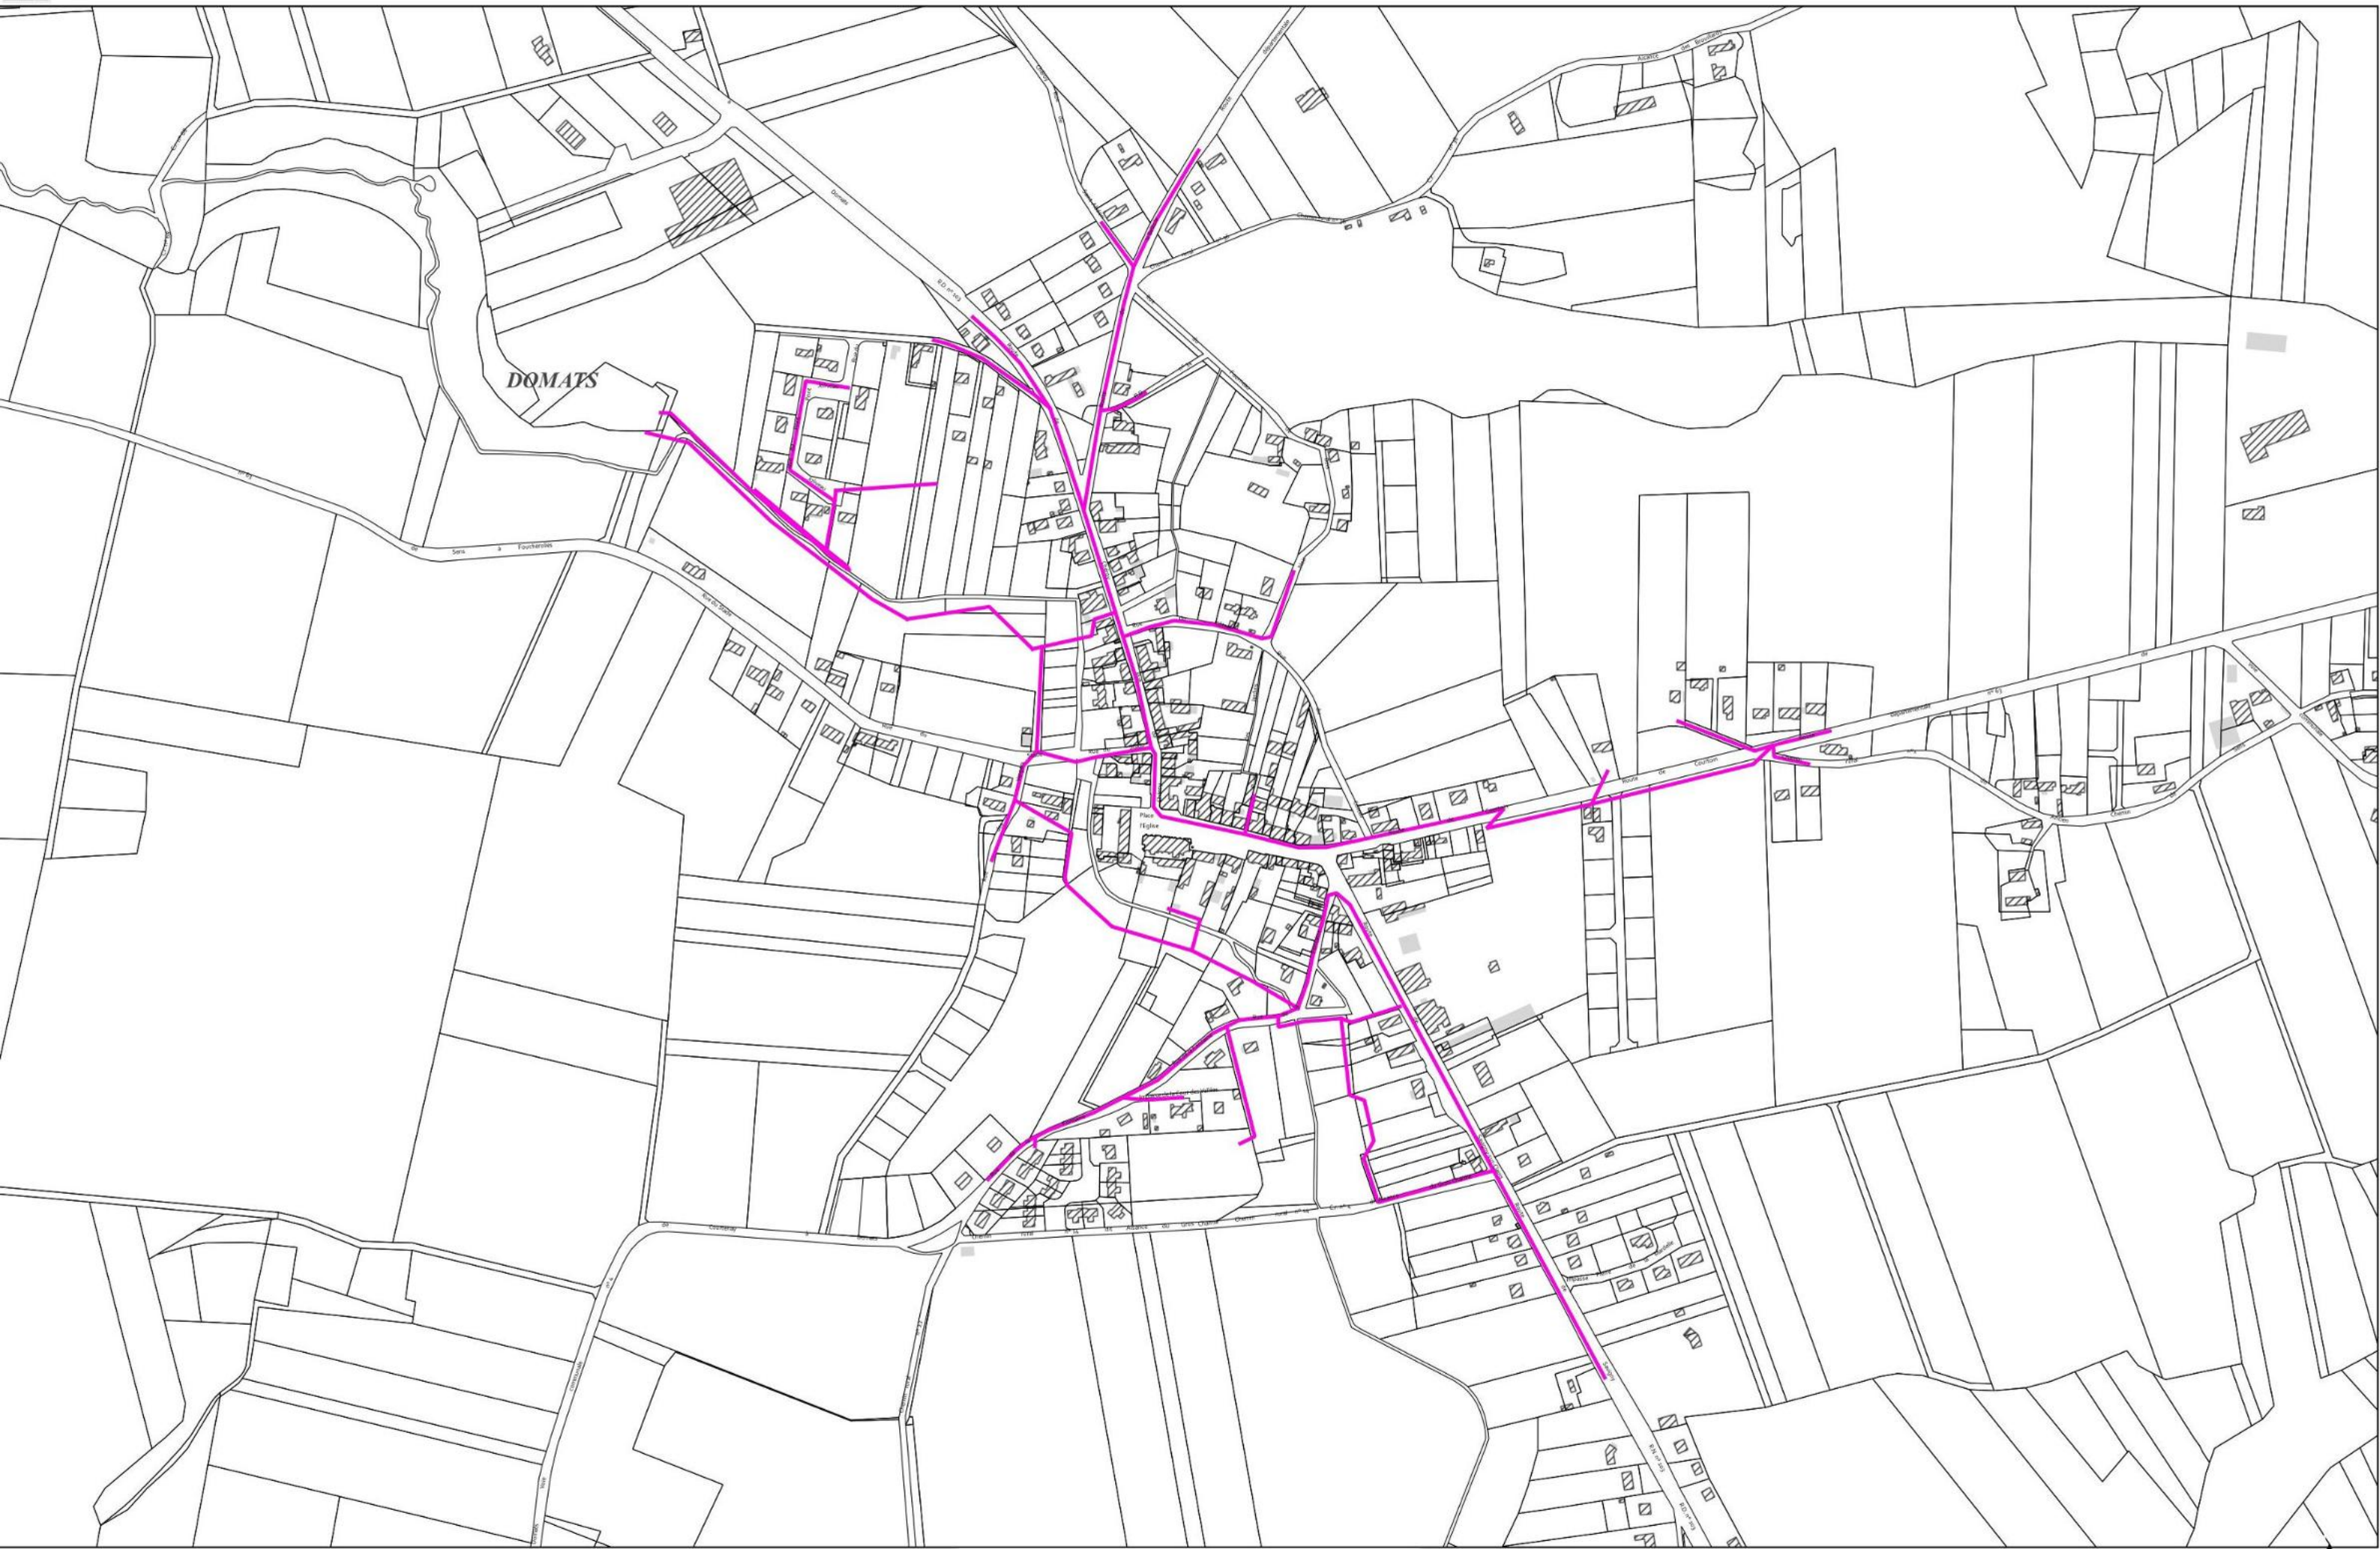

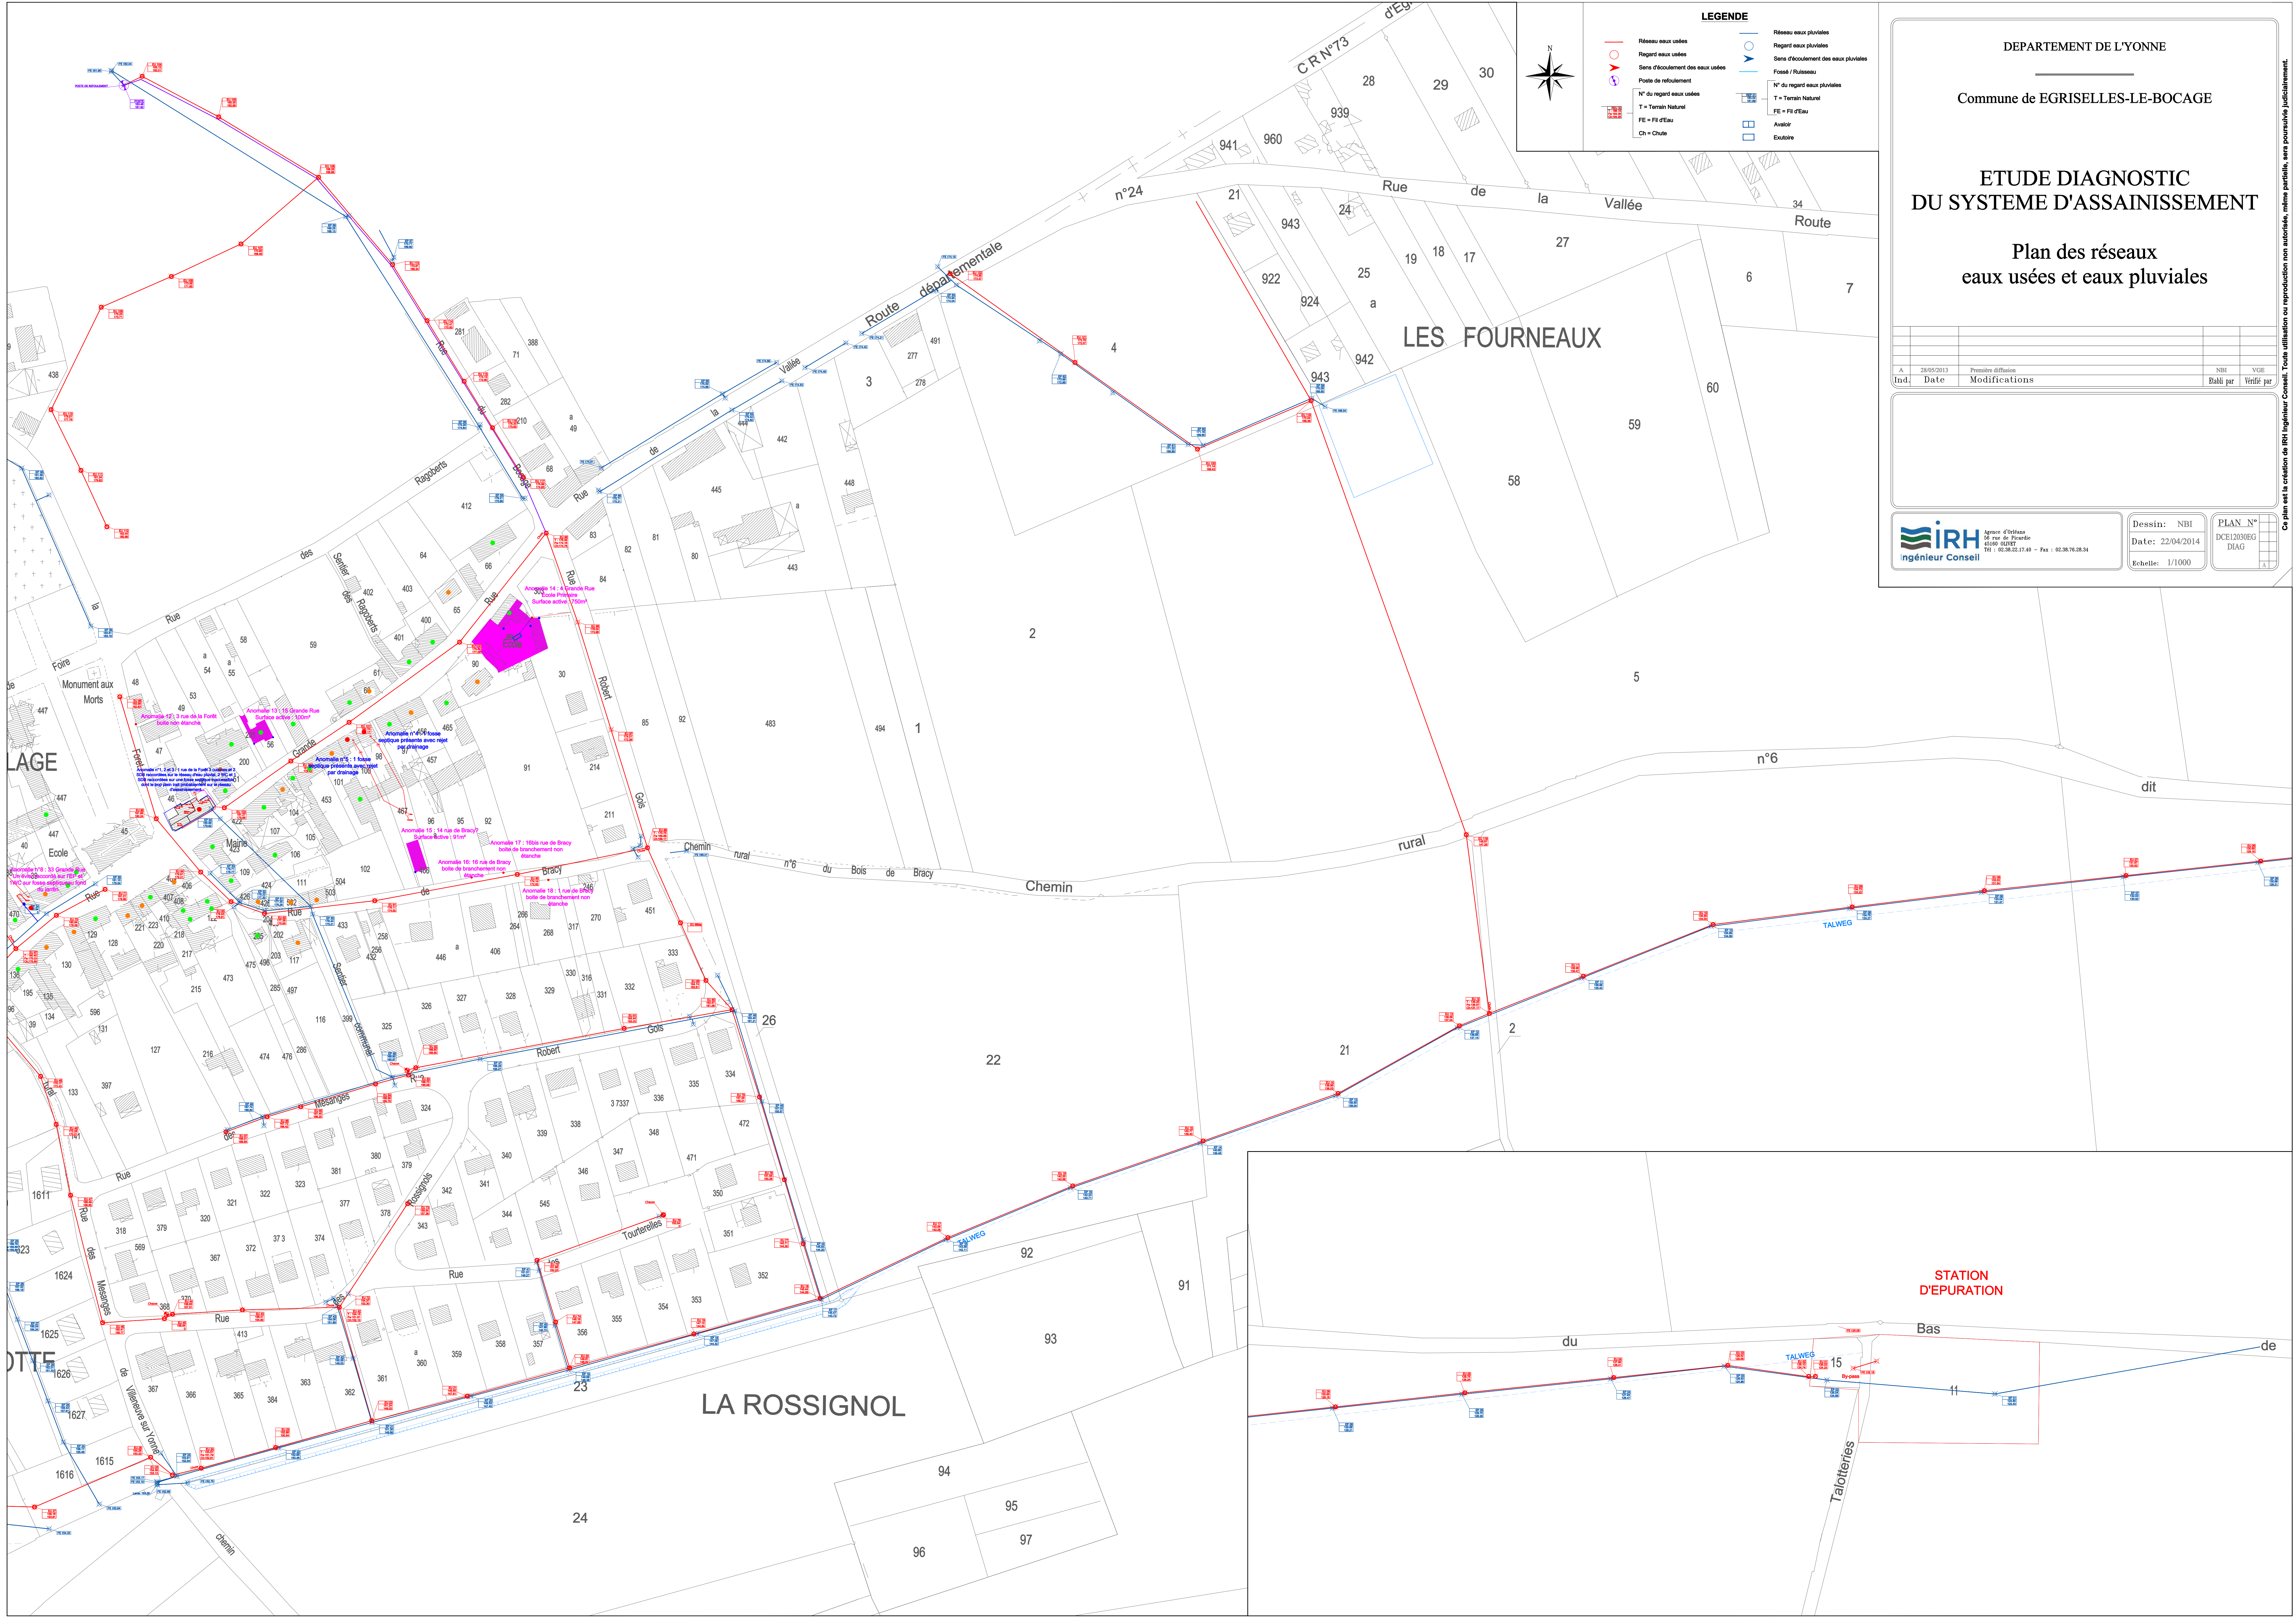

Réseau eaux usées

Régard eaux usées

Sens d'écoulement des eaux usées

Poste de refoulement

N° du regard eaux usées

T = Terrain Naturel

FE = Fil d'Eau

Ch = Chute

Réseau eaux pluviales

Régard eaux pluviales

Sens d'écoulement des eaux pluviales

Fosse / Ruisseau

N° du regard eaux pluviales

T = Terrain Naturel

FE = Fil d'Eau

Avalloir

Eutroire

DEPARTEMENT DE L'YONNE

Commune de EGRISSELLES-LE-BOCAGE

ETUDE DIAGNOSTIC
DU SYSTEME D'ASSAINISSEMENT

Plan des réseaux
eaux usées et eaux pluviales


A	28/05/2013	Première diffusion	NBI	VE
Ind.	Date	Modifications	Elab. par	Vérifié par


Agence d'Orléans
28 rue de Fécamp
45100 Orléans
Tél : 02.38.22.17.49 - Fax : 02.38.76.28.34


Dessin: NBI
Date: 22/04/2014
Echelle: 1/1000

PLAN N°
DCE12010EG
DIAG
A


Ce plan est la création de l'IRH Ingénieur Conseil. Toute utilisation ou reproduction non autorisée, même partielle, sera poursuivie judiciairement.

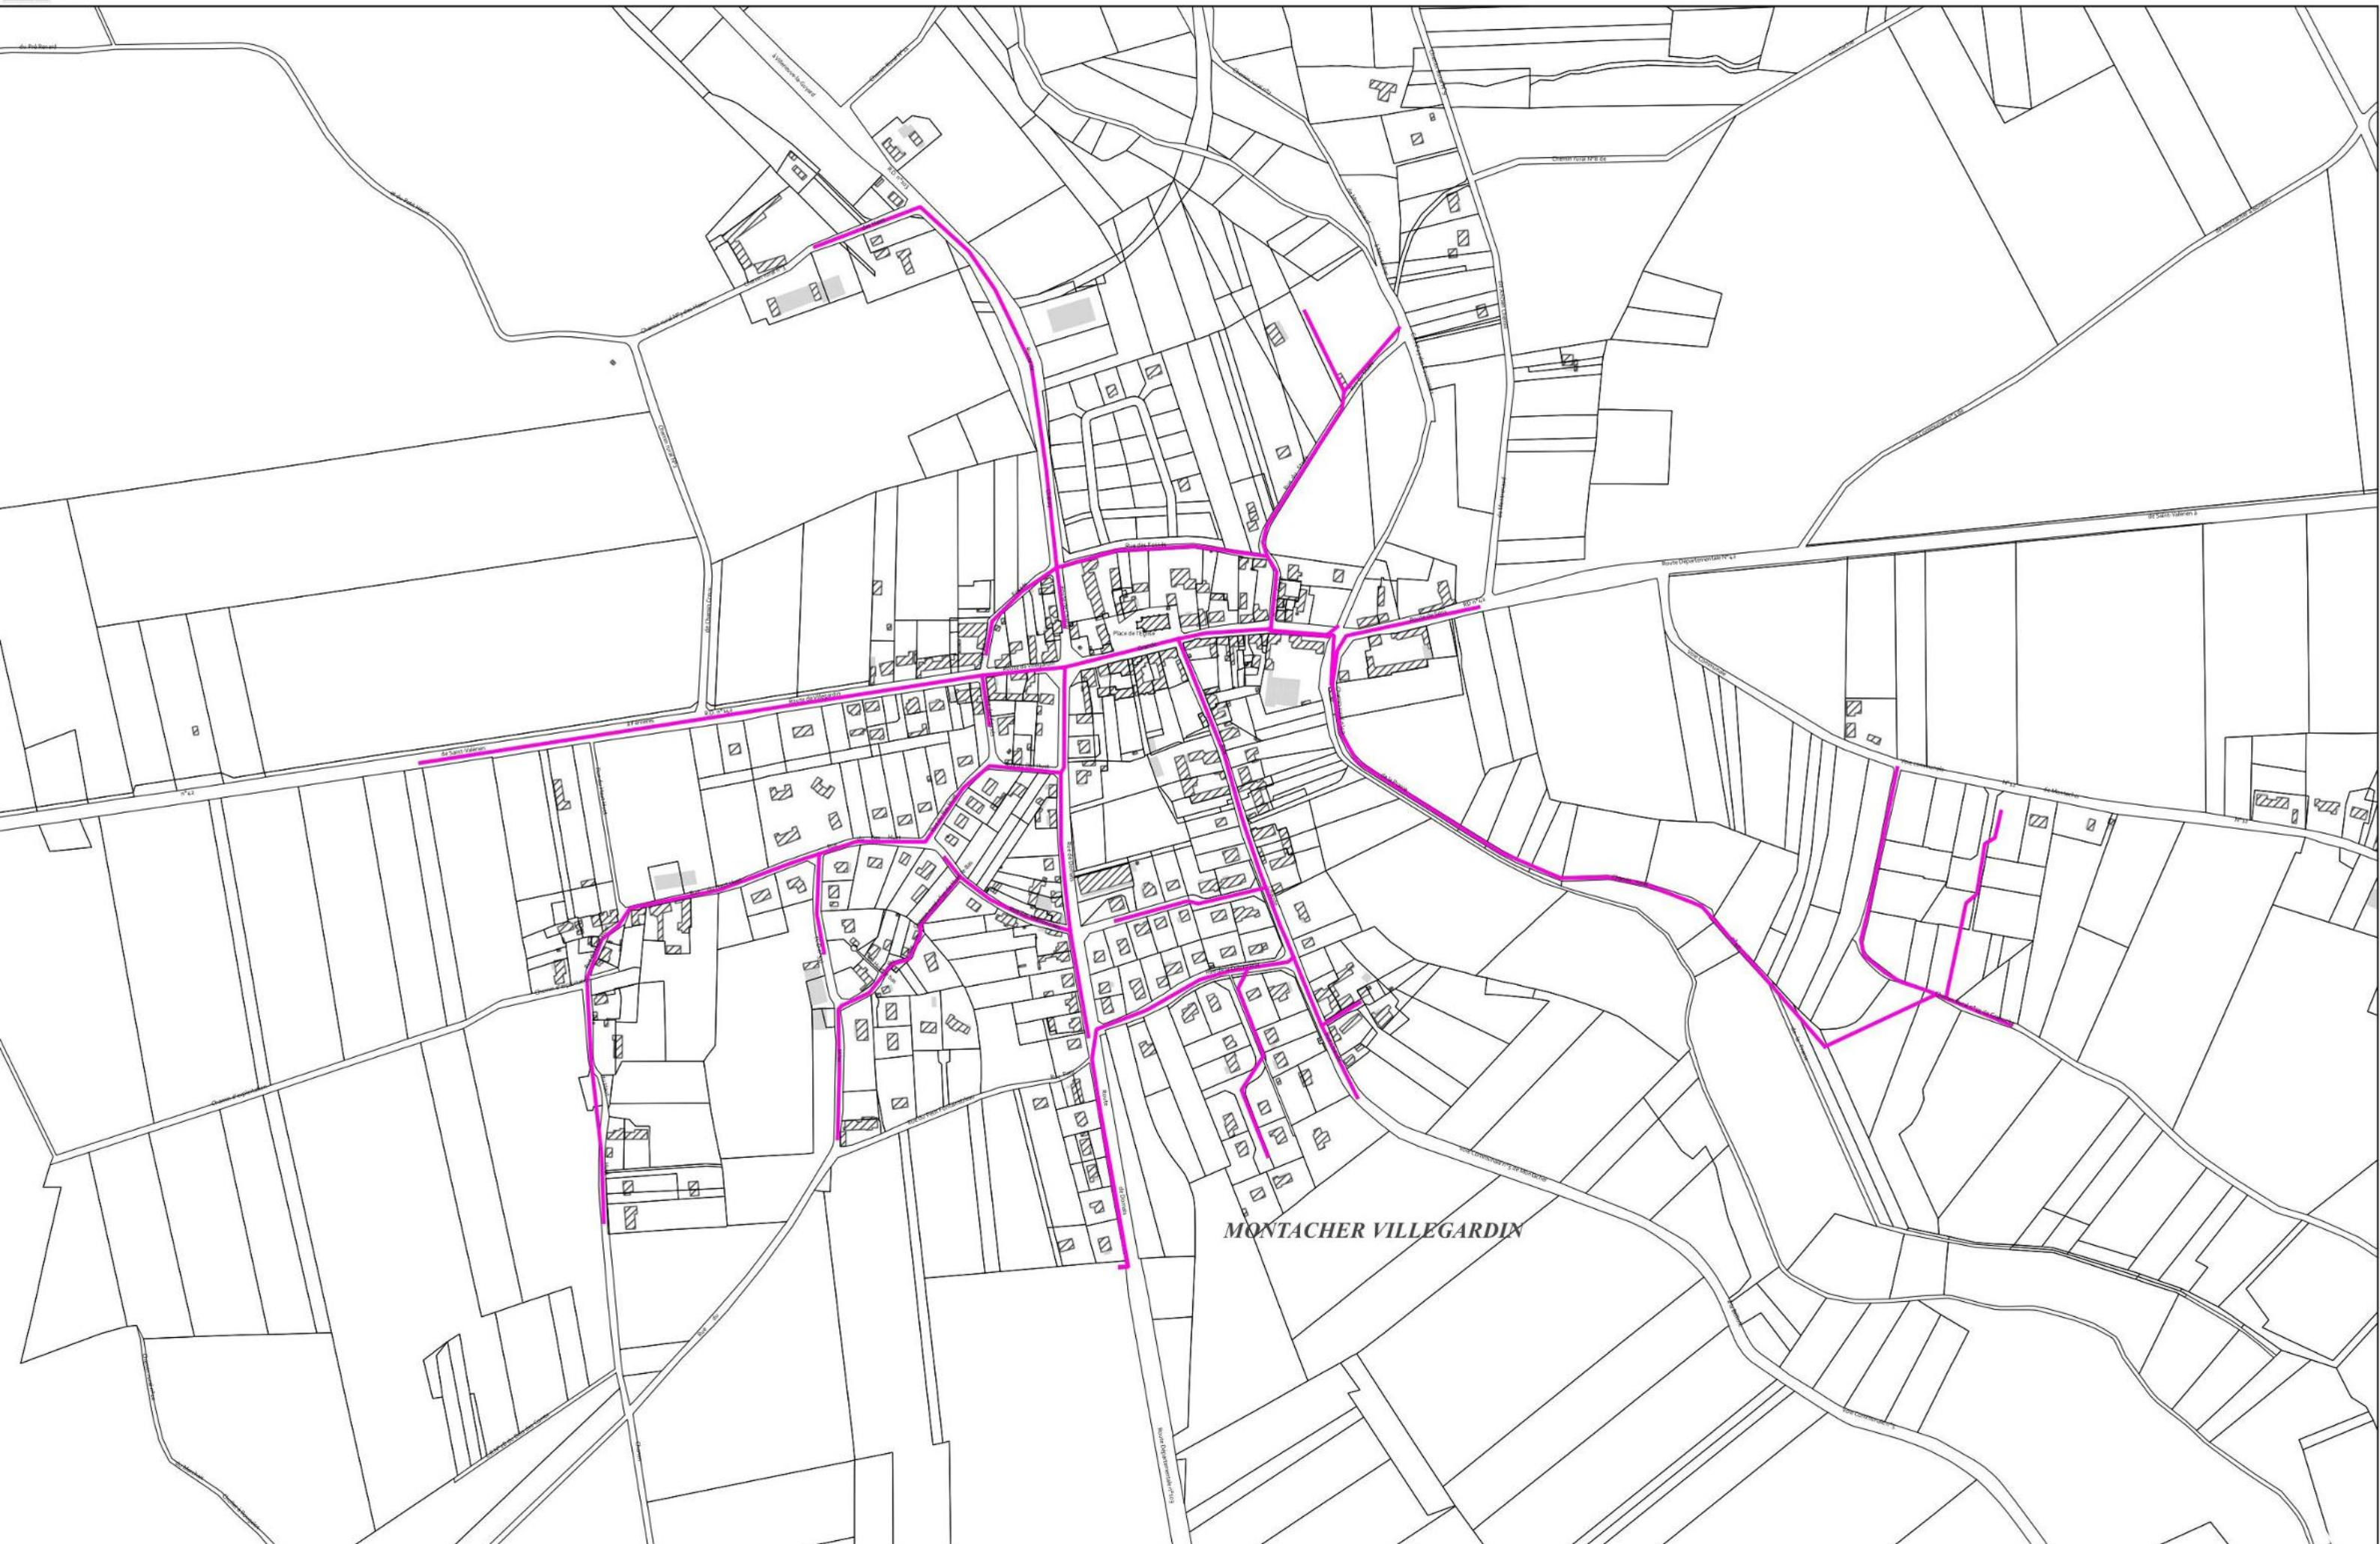

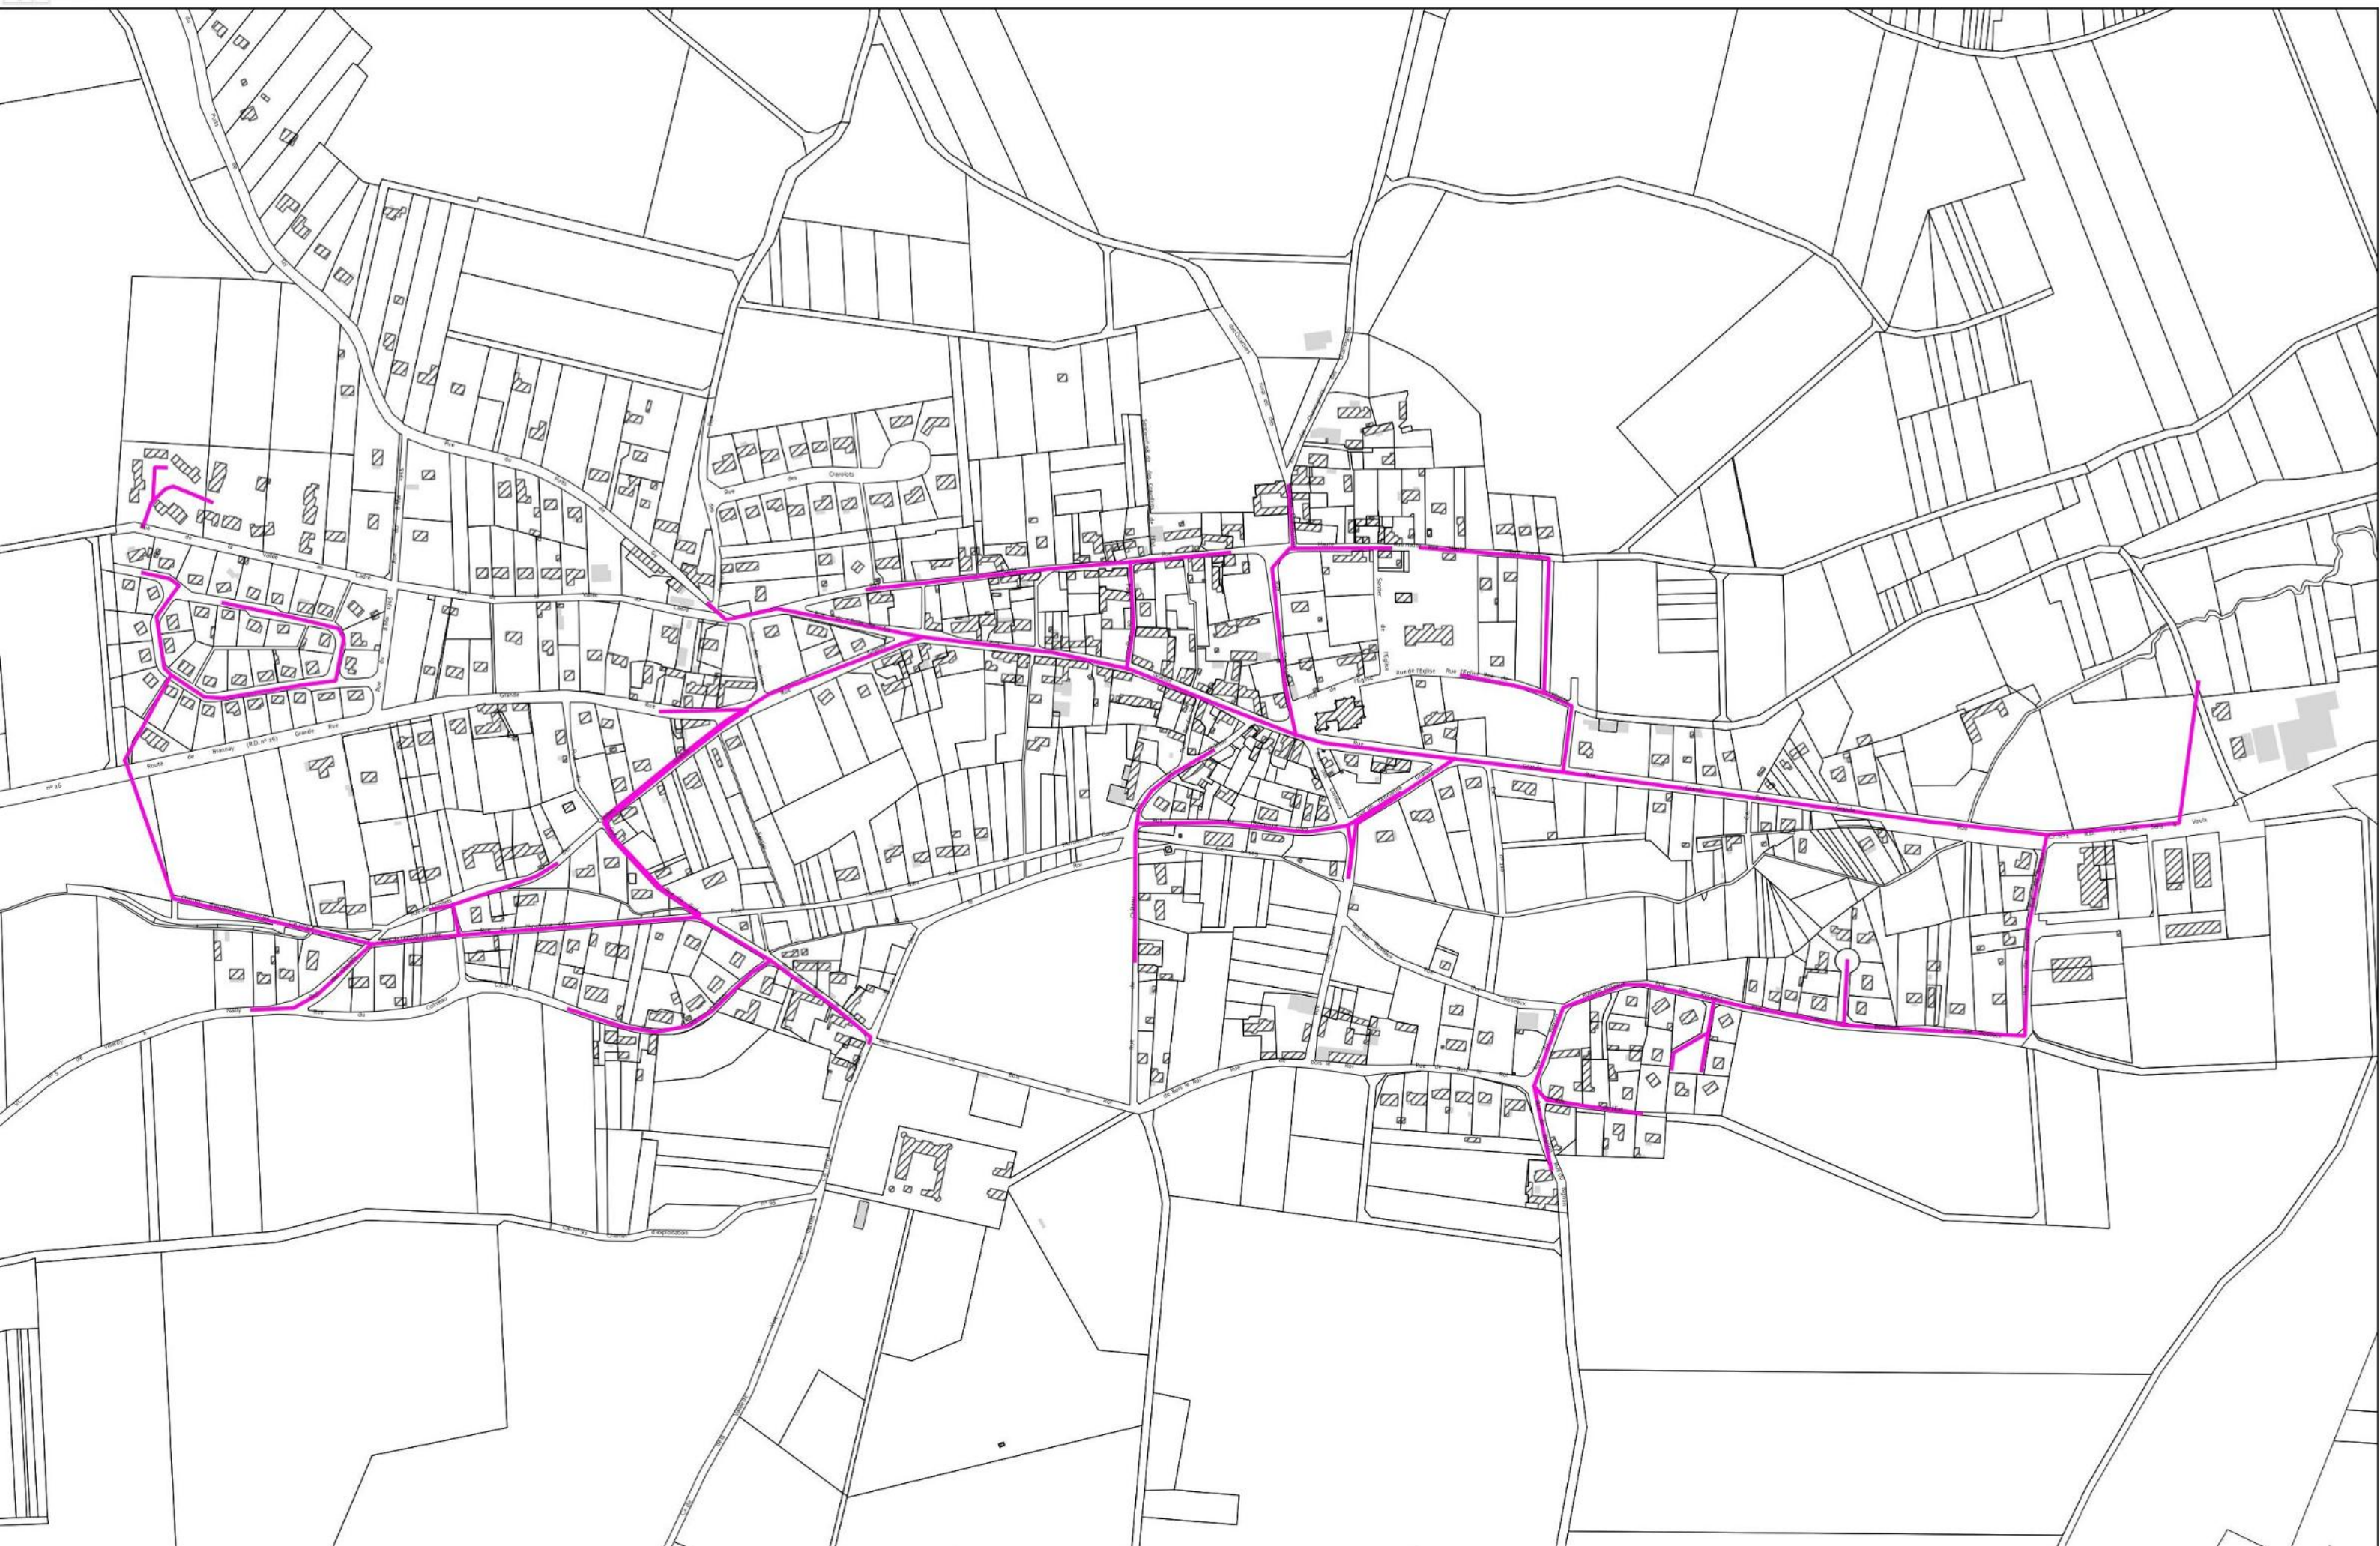

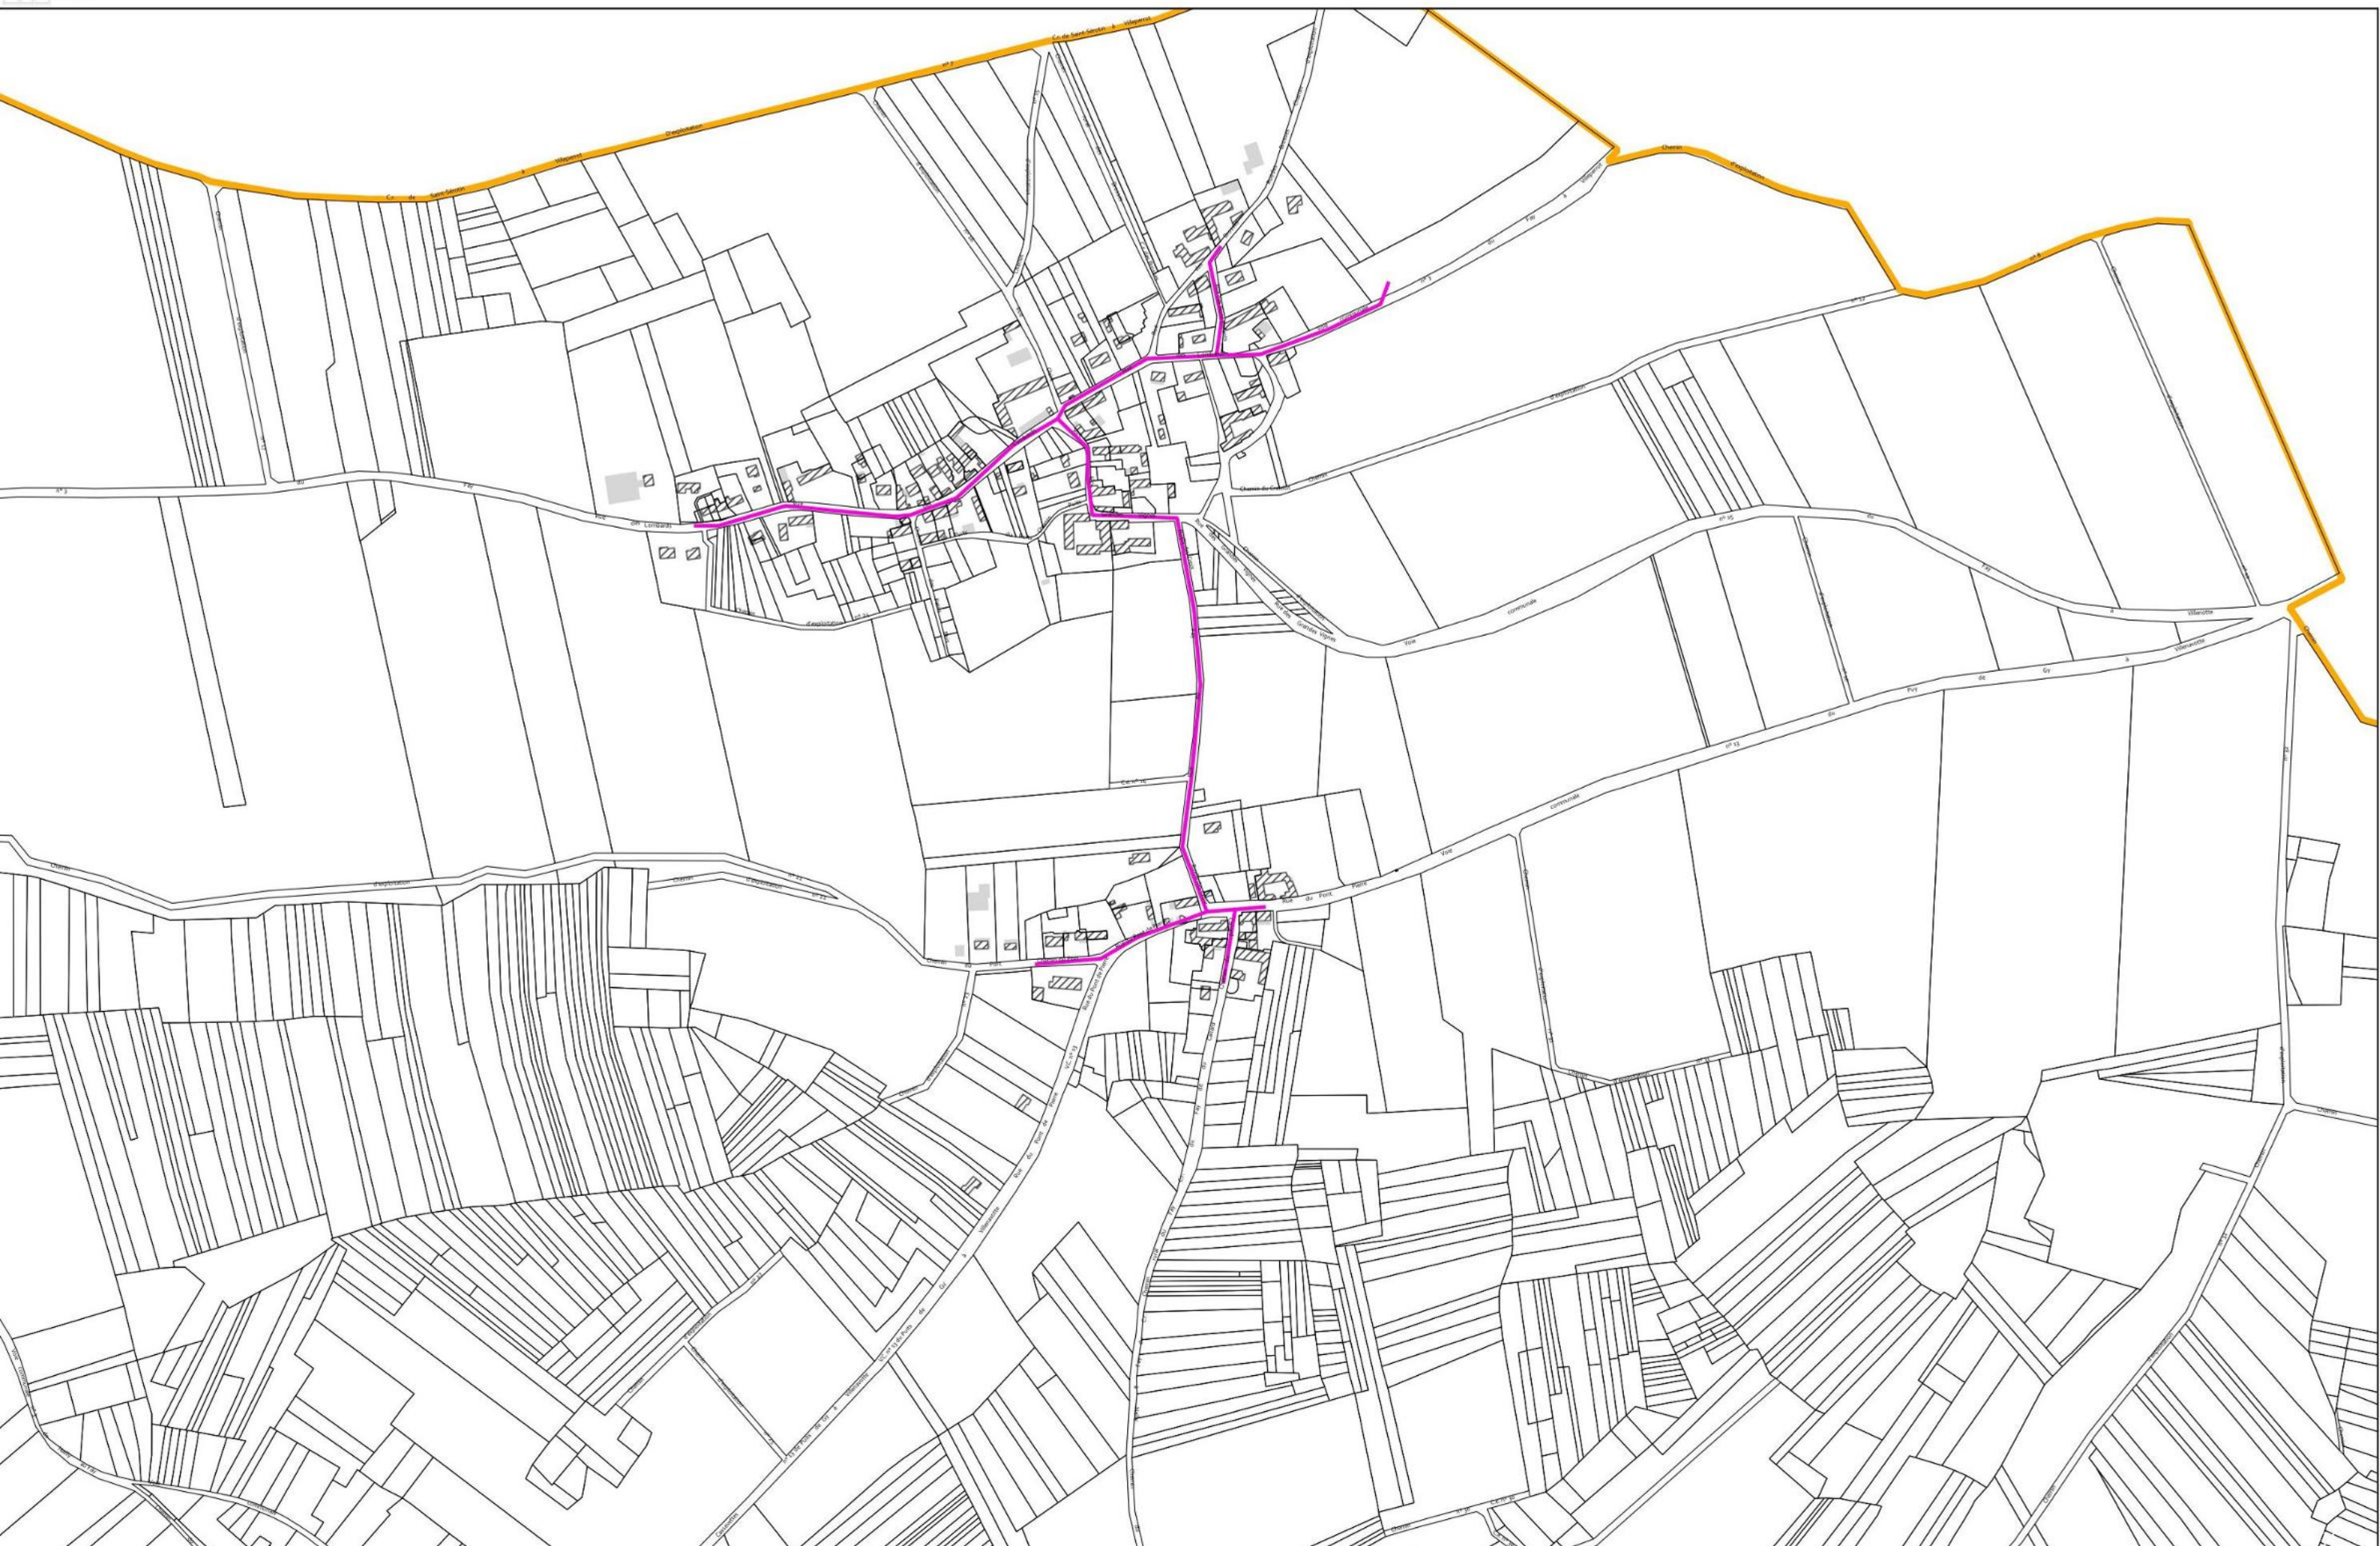



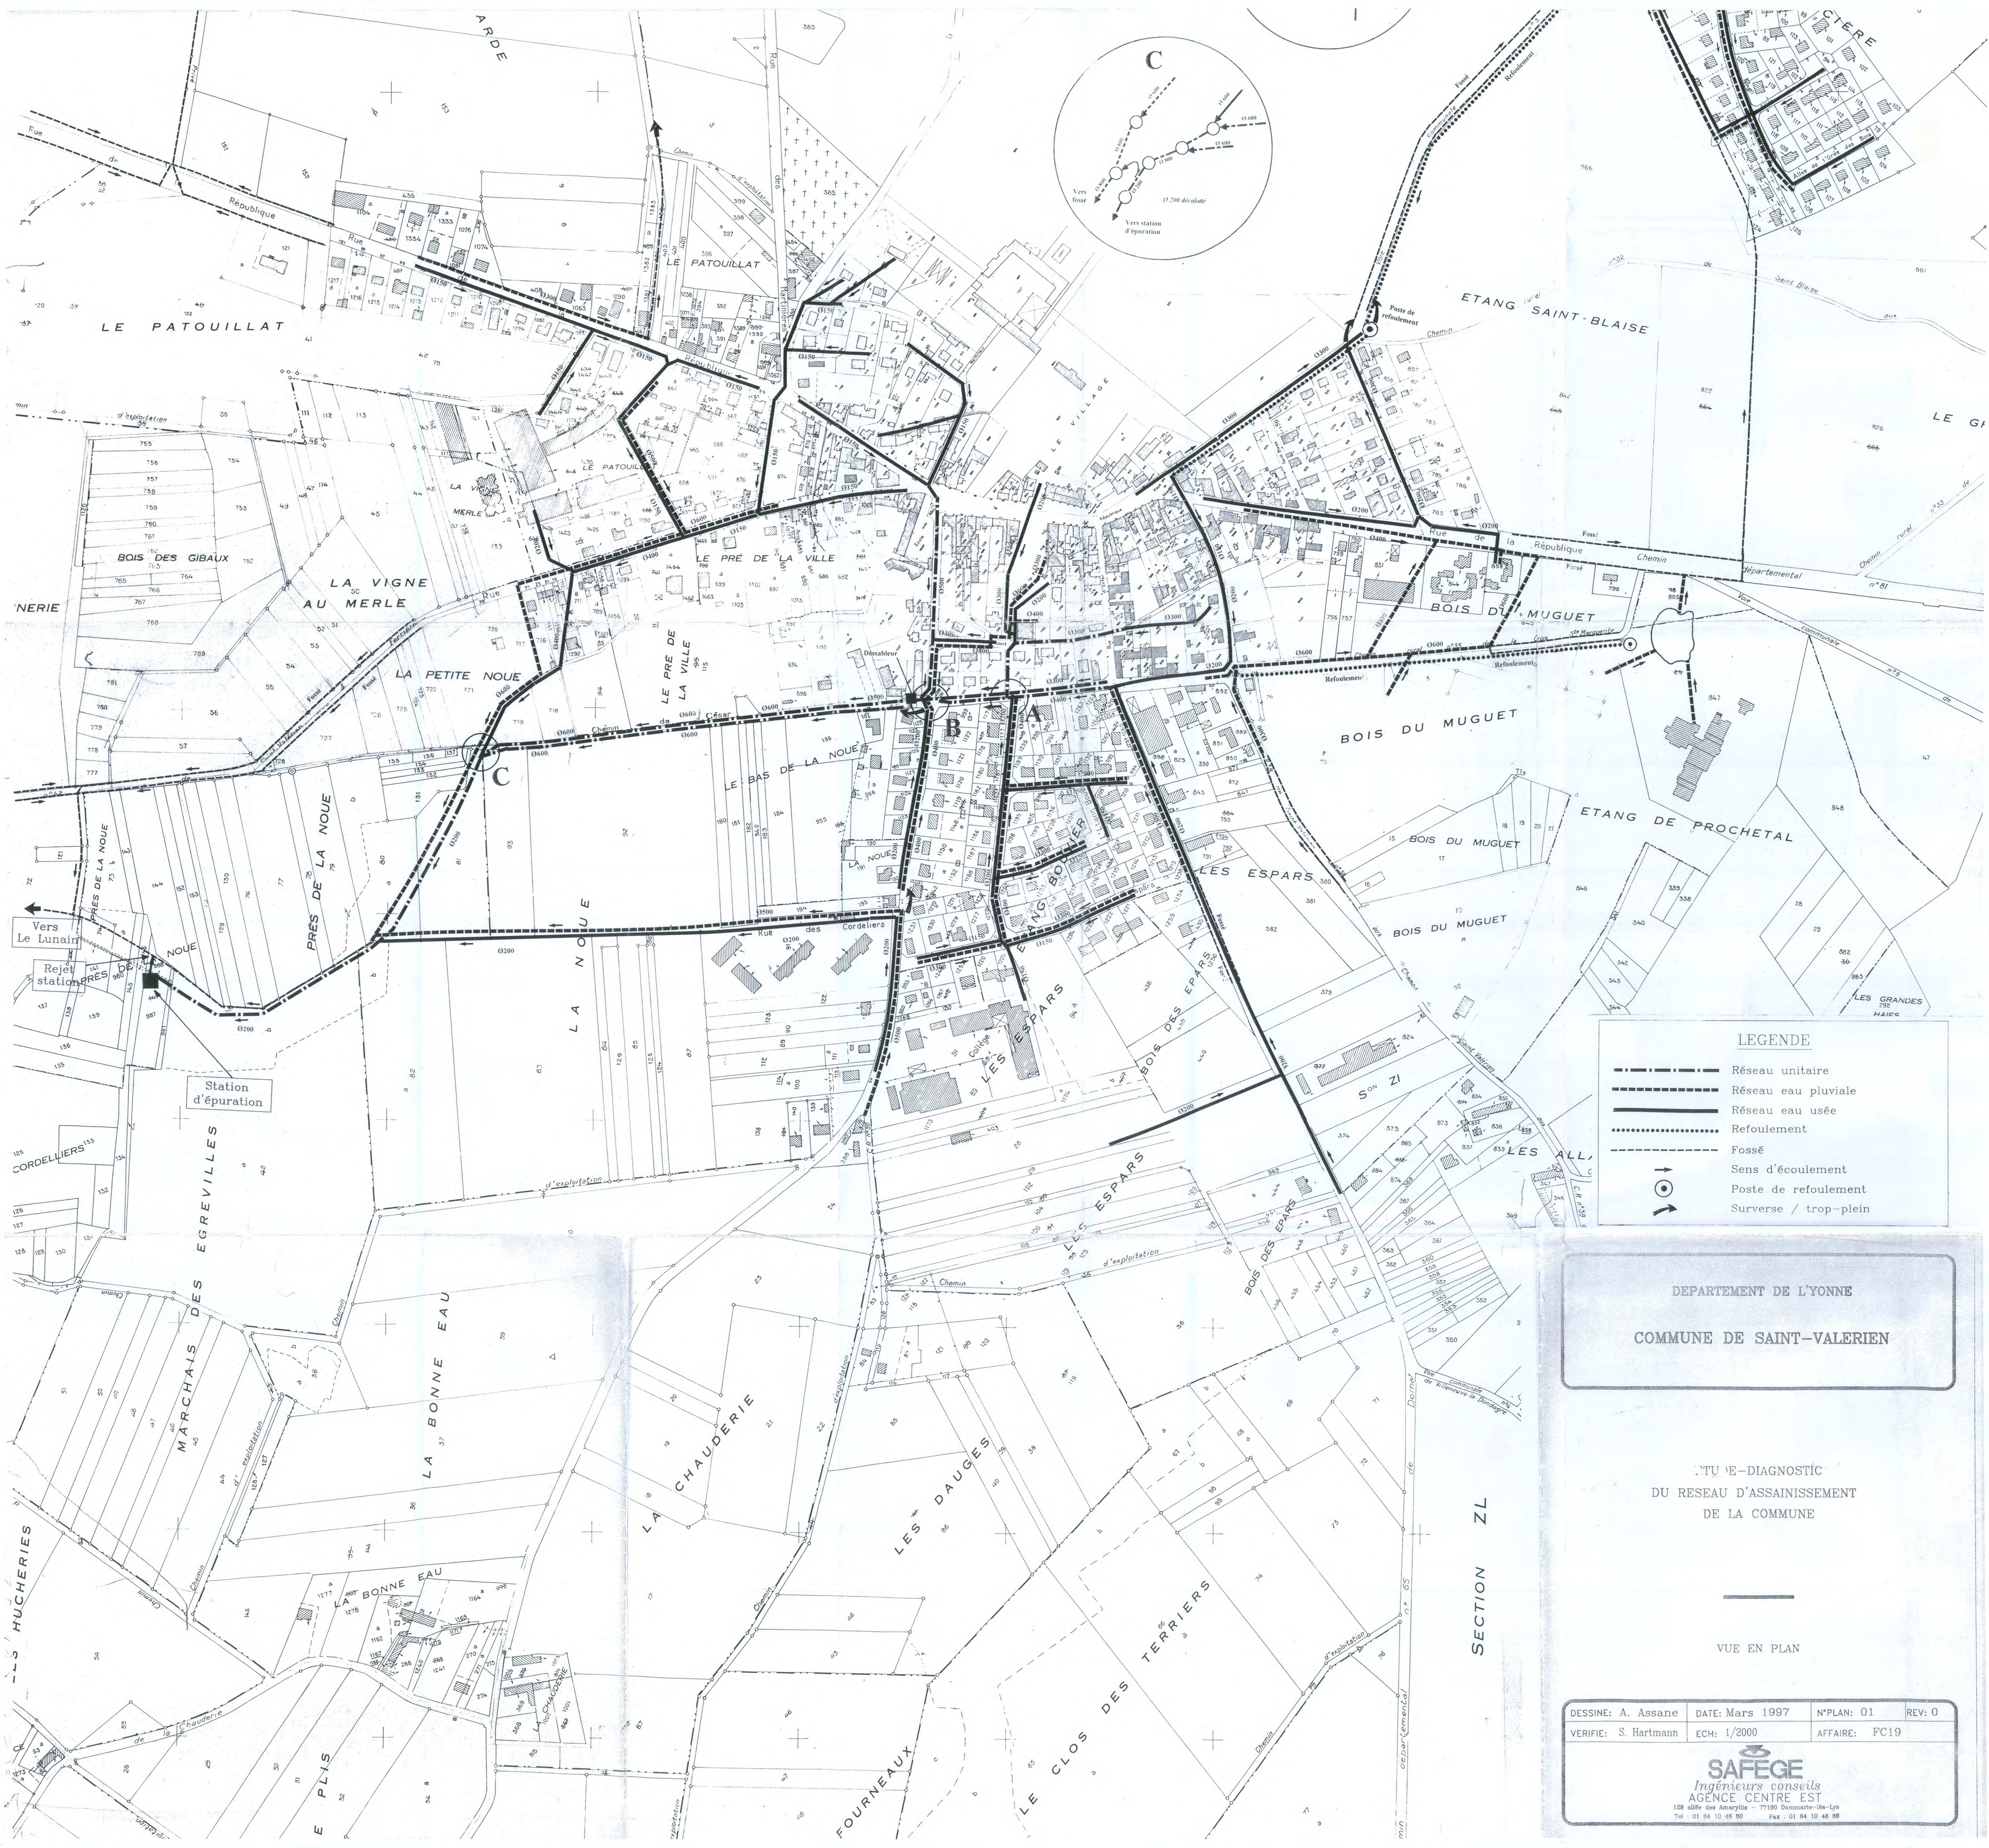












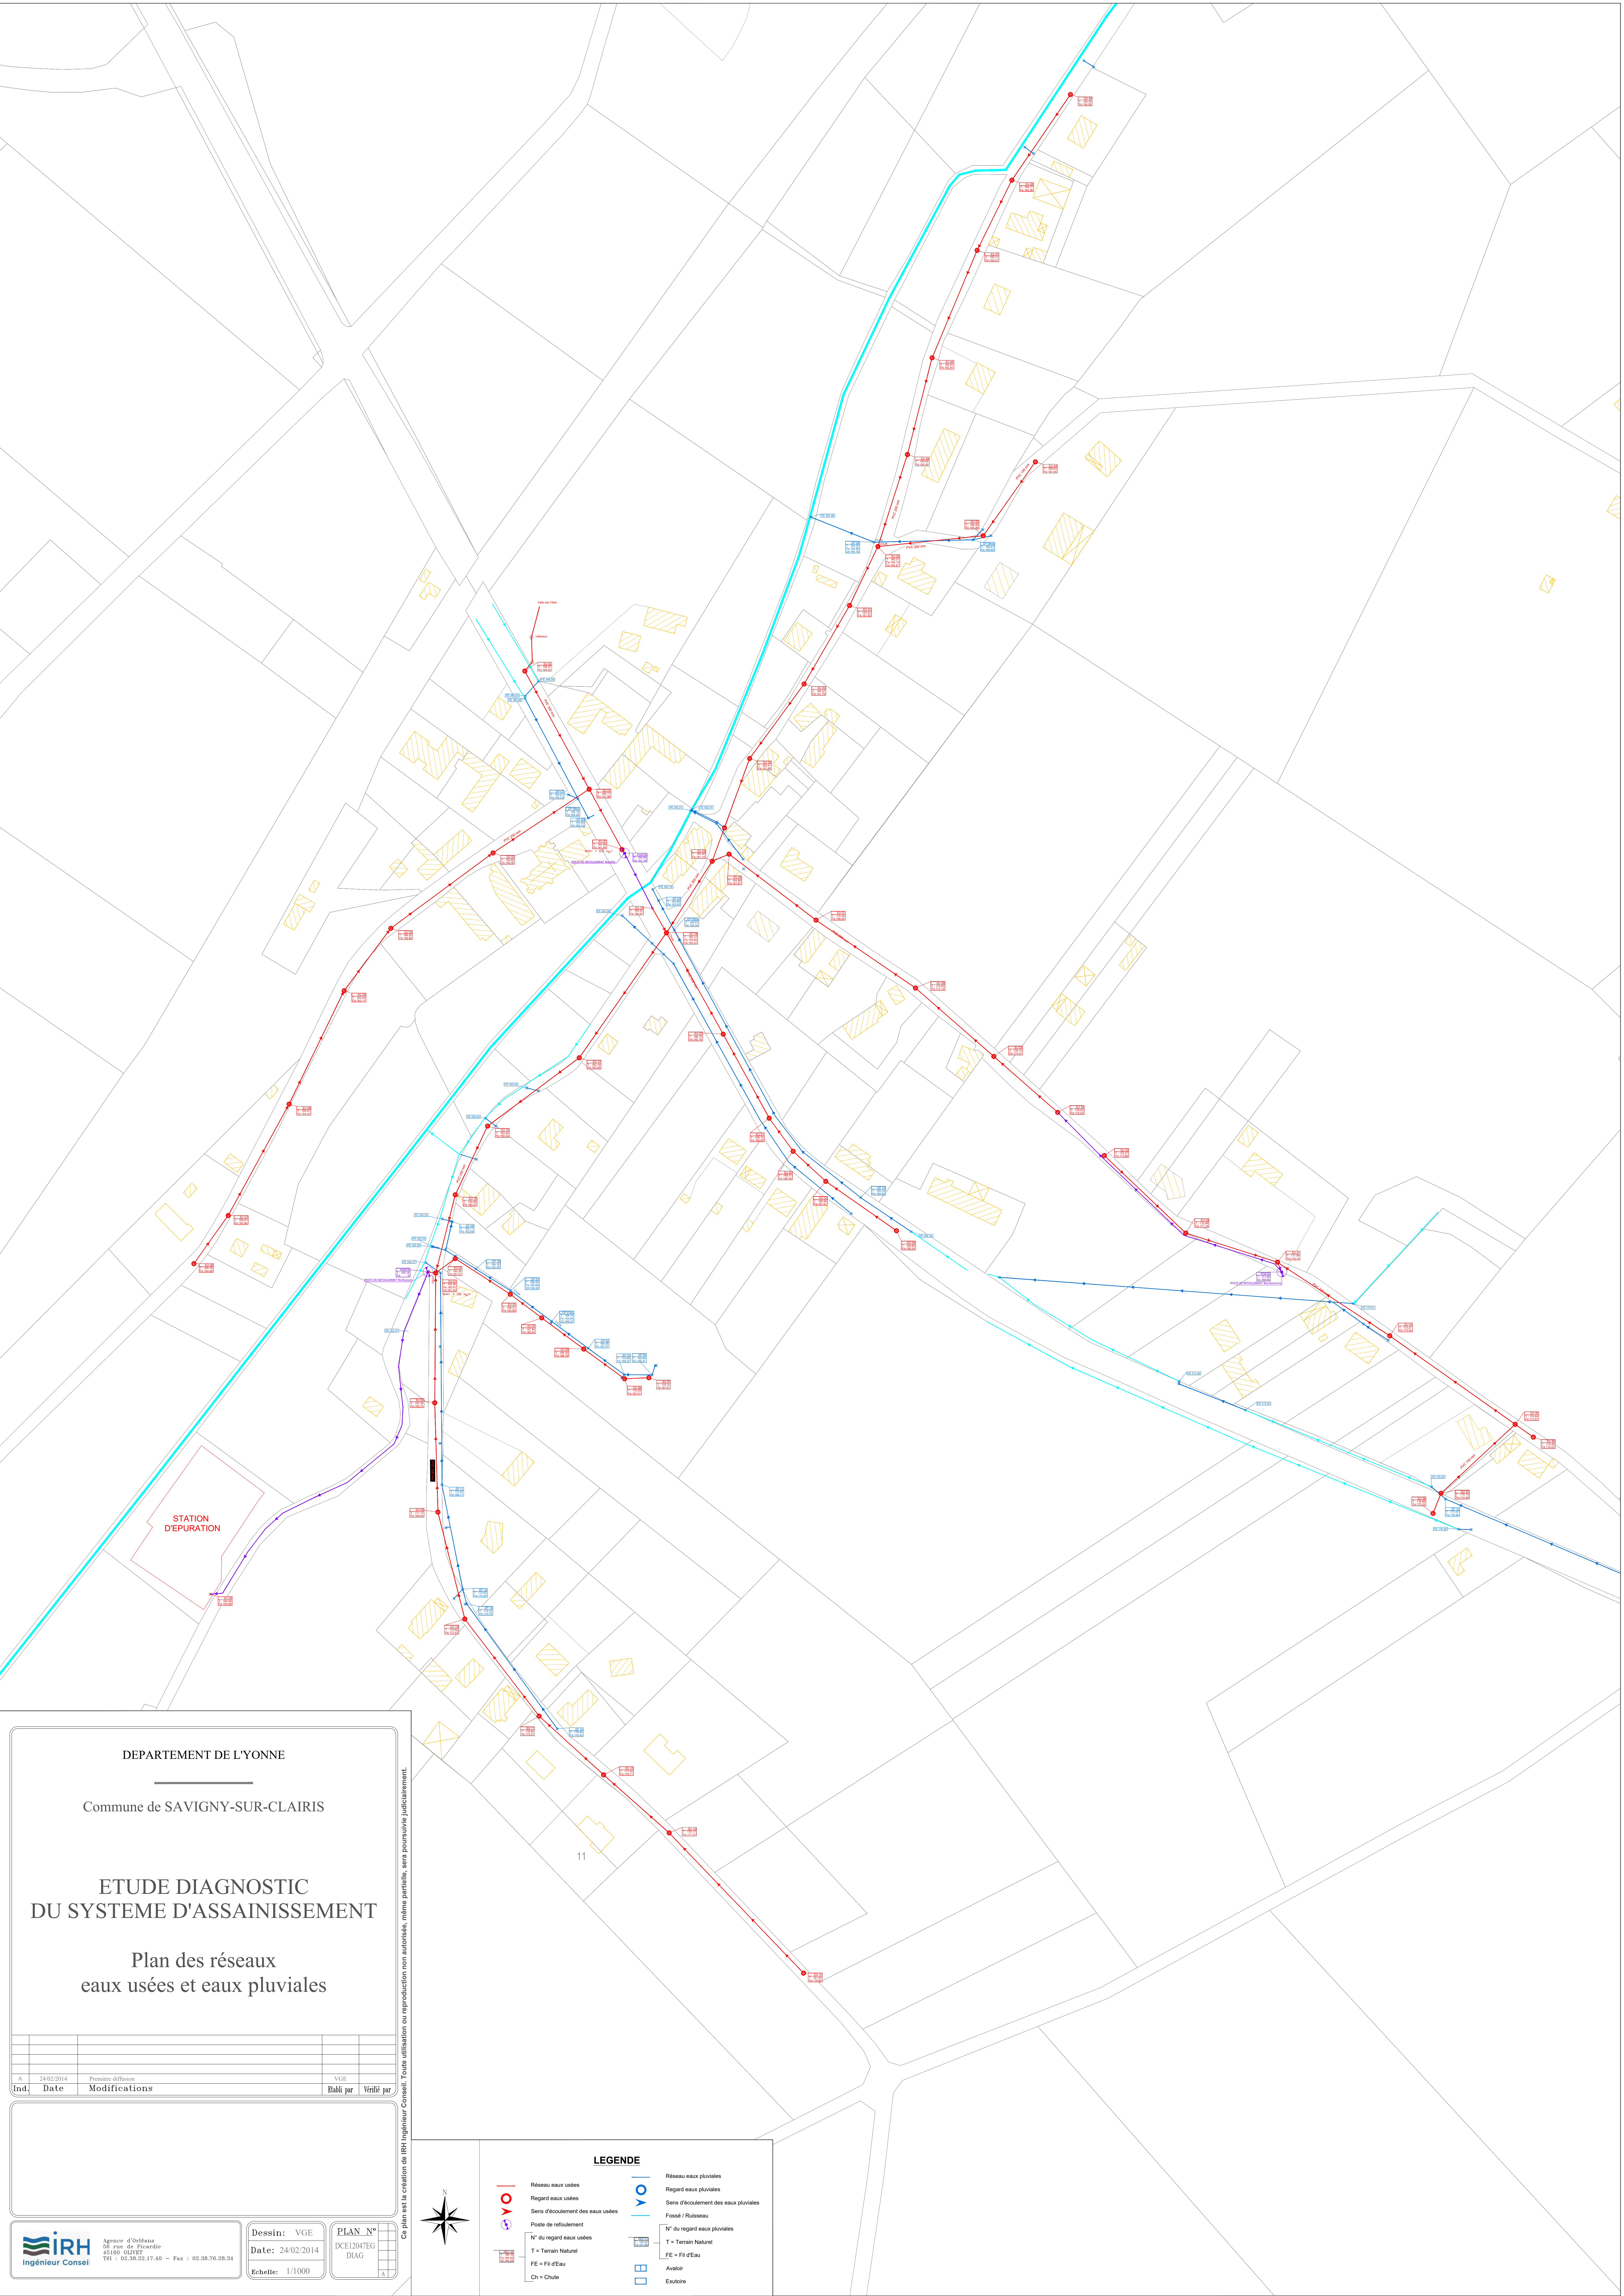

- | | | | |
|---|----------------------------------|---|--------------------------------------|
|  | Réseau eaux usées |  | Réseau eaux pluviales |
|  | Regard eaux usées |  | Regard eaux pluviales |
|  | Sens d'écoulement des eaux usées |  | Sens d'écoulement des eaux pluviales |
|  | Poste de refoulement |  | Fossé / Ruisseau |
|  | N° du regard eaux usées |  | N° du regard eaux pluviales |
|  | T = Terrain Naturel |  | T = Terrain Naturel |
|  | FE = Fil d'Eau |  | FE = Fil d'Eau |
|  | Ch = Chute |  | Avaloir |

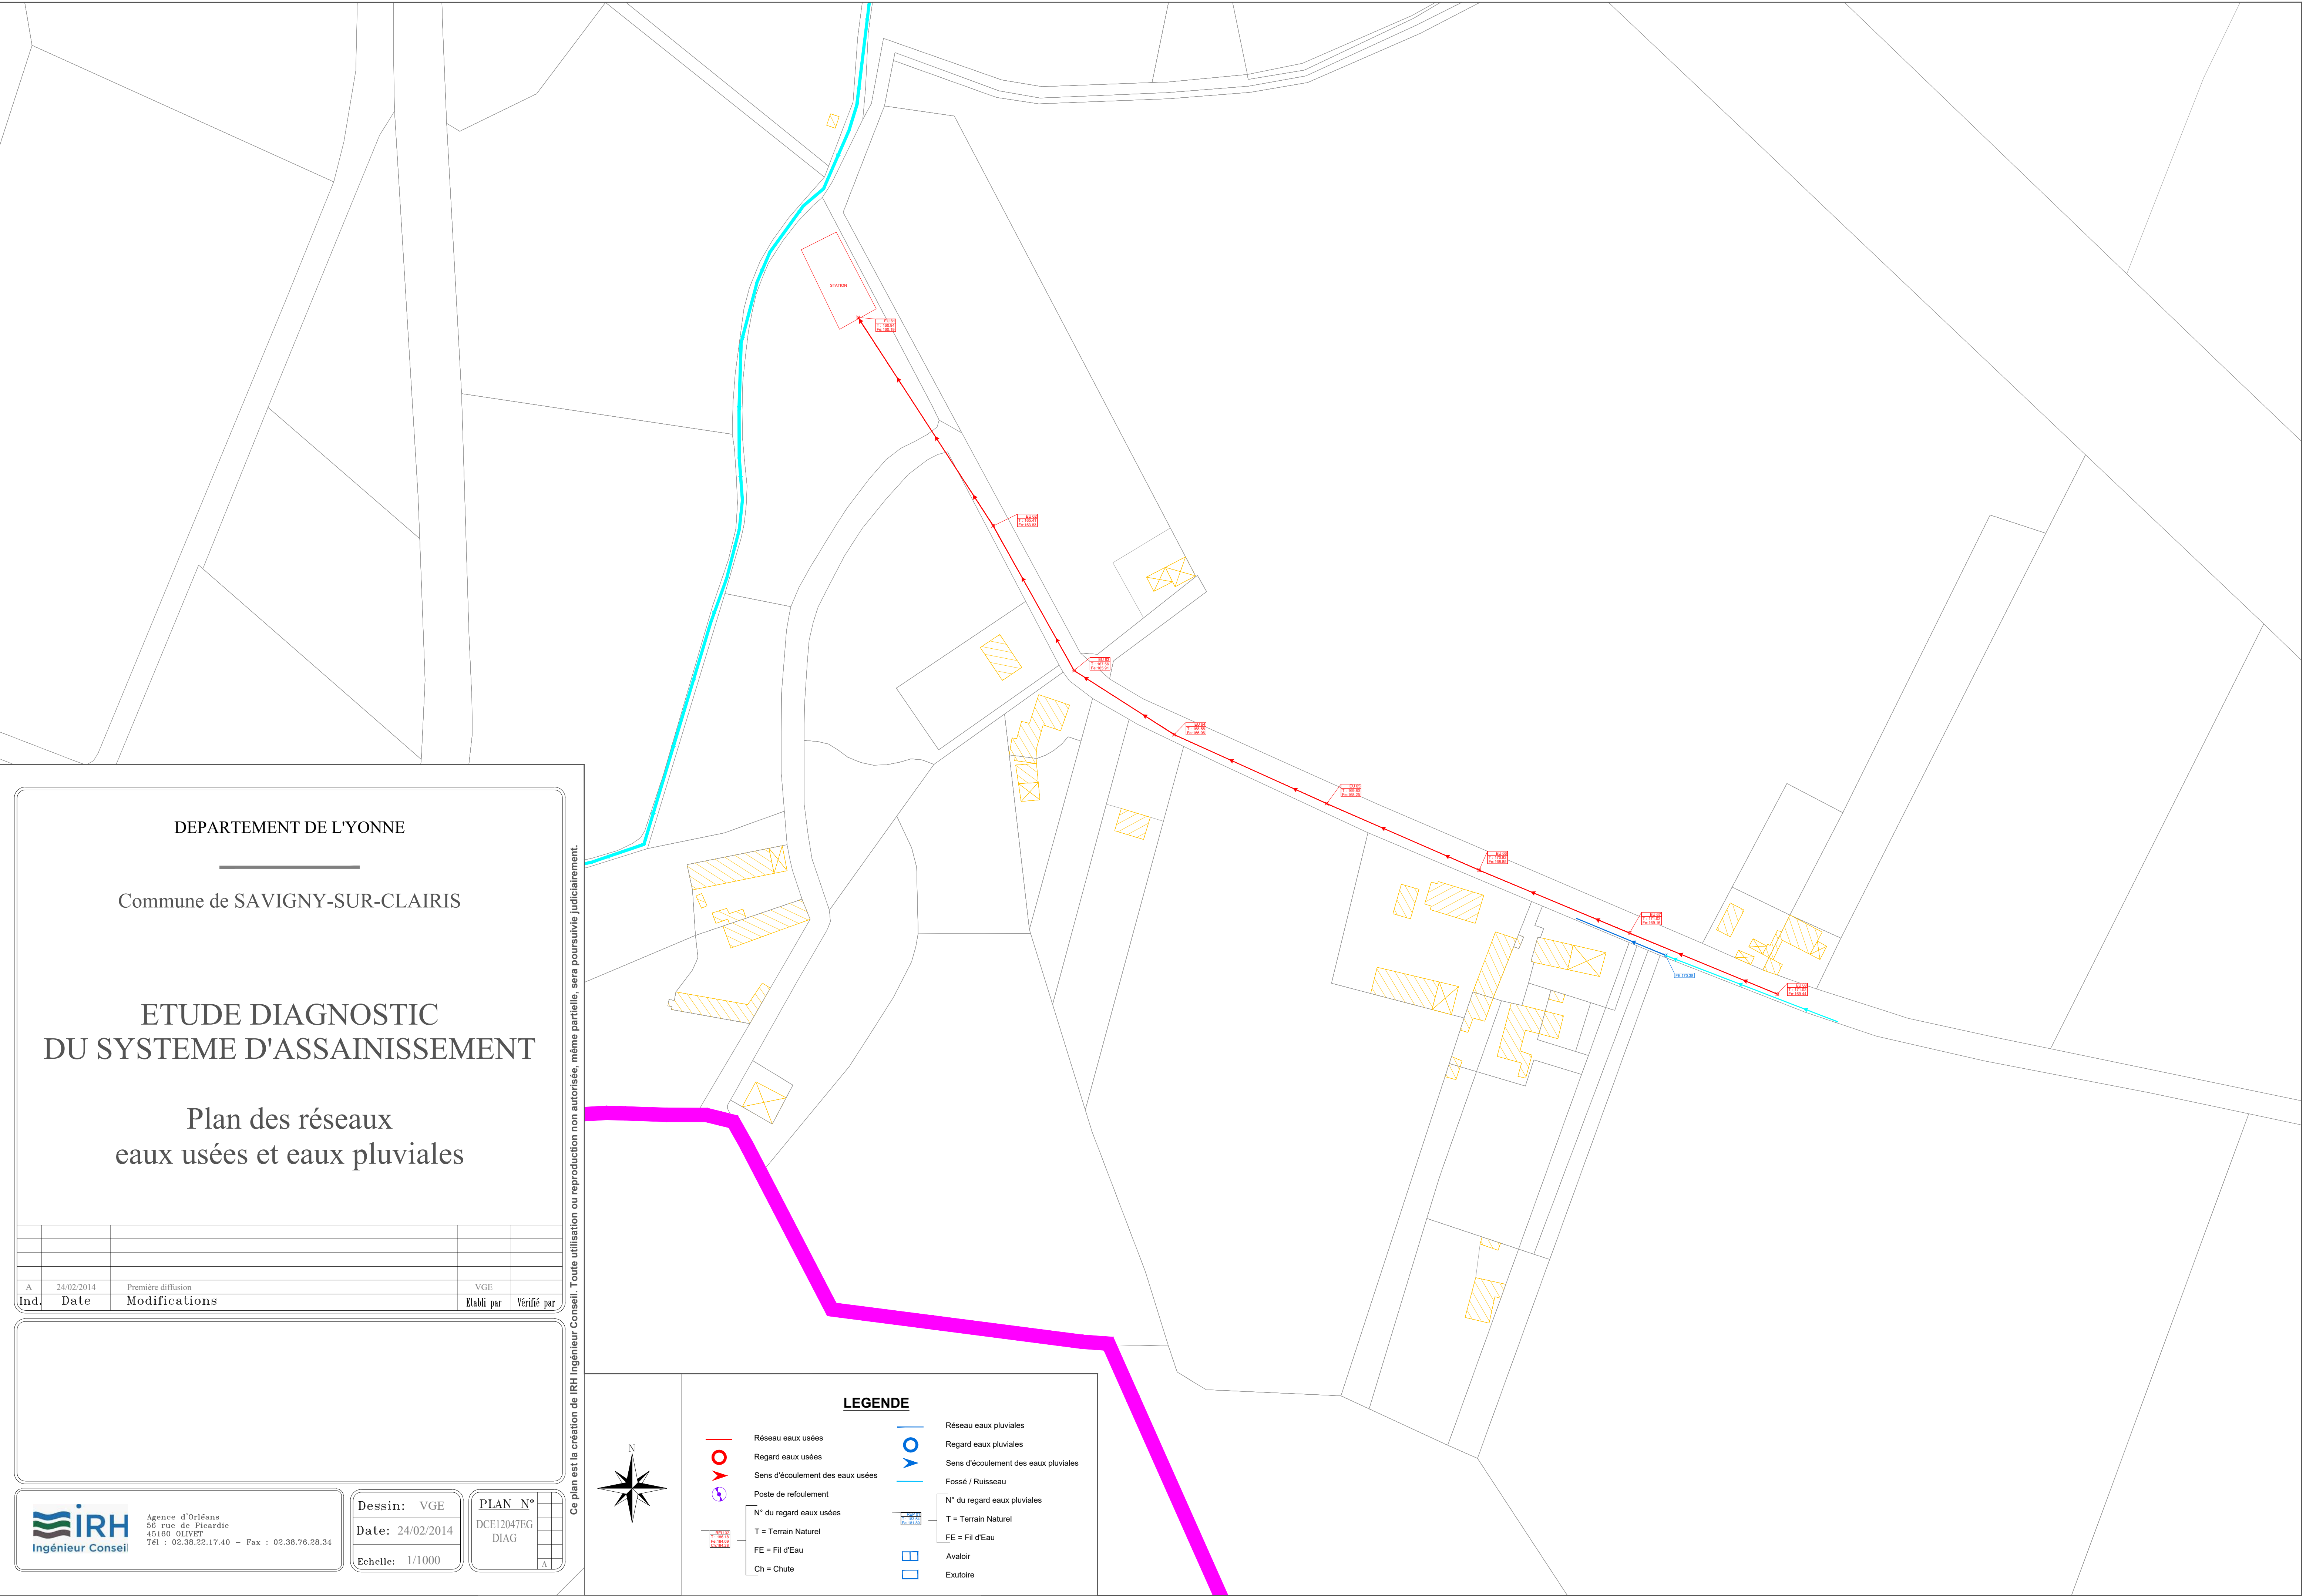

DEPARTEMENT DE L'YONNE

Commune de SAVIGNY-SUR-CLAIRIS

ETUDE DIAGNOSTIC
DU SYSTEME D'ASSAINISSEMENT

Plan des réseaux
eaux usées et eaux pluviales

A	24/02/2014	Première diffusion		VGE	
Ind.	Date	Modifications	Elabli par	Vérifié par	




Agence d'Orléans
56 rue de Picardie
45160 OLIVET
Tél : 02.38.22.17.40 - Fax : 02.38.76.28.34

Dessin: VGE
Date: 24/02/2014
Echelle: 1/1000

PLAN N°
DCE12047EG
DIAG
A

Ce plan est la création de IRH Ingénieur Conseil. Toute utilisation ou reproduction non autorisée, même partielle, sera poursuivie judiciairement.

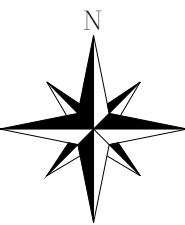

LEGENDE

- Réseau eaux usées
- Regard eaux usées
- Sens d'écoulement des eaux usées
- Poste de refoulement
- N° du regard eaux usées
- T = Terrain Naturel
- FE = Fil d'Eau
- Ch = Chute


Réseau eaux pluvialesRegard eaux pluvialesSens d'écoulement des eaux pluvialesFossé / RuisseauN° du regard eaux pluvialesT = Terrain NaturelFE = Fil d'EauAvaloirExutoire


Plan du réseau d'assainissement de Vallery







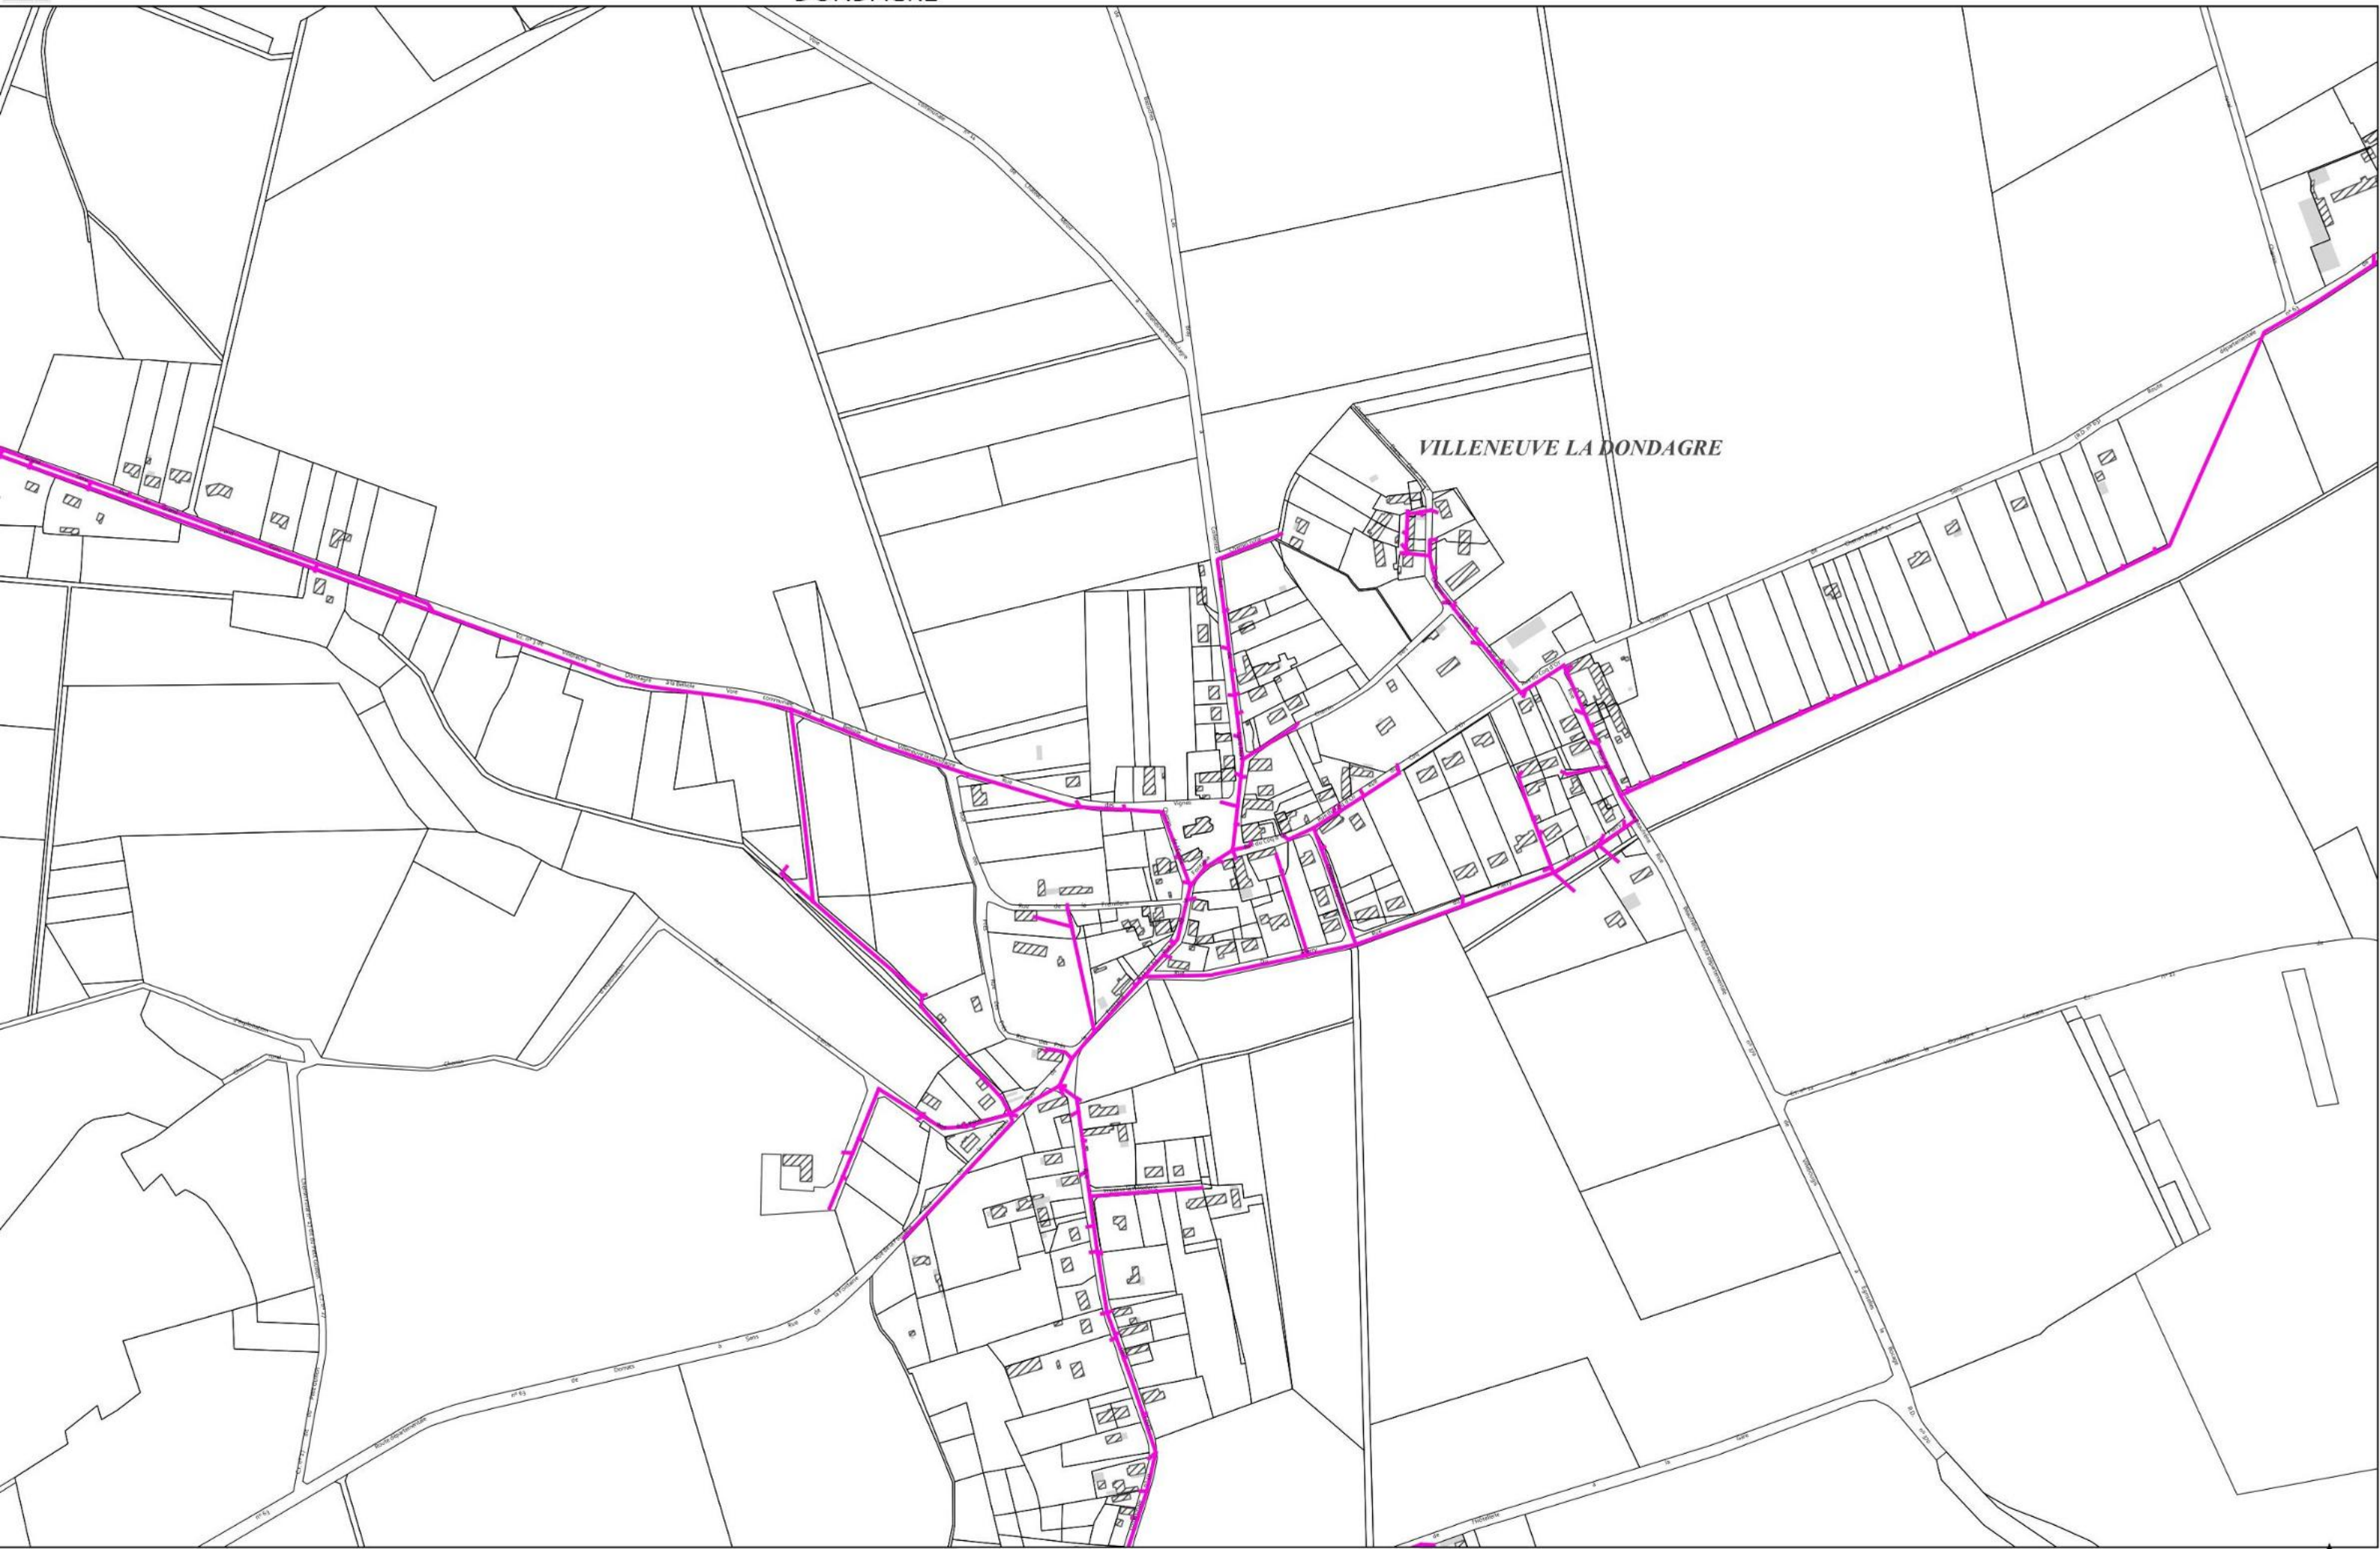

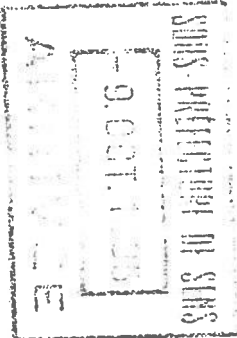

COMMUNE DE
JOUY

DESSERTES DES HAMEAUX "LES BOULEAUX", "LES
DUMENTS", " LES POISSONS" ET "LES BORDES"

DOSSIER DE SUBVENTION

ASSAINISSEMENT EAUX USEES

4ème Tranche de réseau

3A - PLAN D'ENSEMBLE SITUANT
LA TRANCHE

Référence : 755.0261
Echelle : 1/10 000
Mise à jour :



222

228

227

226

527

526

224

I

N°42

de

15

16

17

Chemin

366

364

362

361

363

369

370

371

372

Remembre
(Voir Section Y2)

374

373

Village

Poste de
relevement

4

3

2

1

TRAI

359

519

518

493

346

489

347

457

Y2

350

352

353

354

342

341

343


344


345

342

Y2

Y2

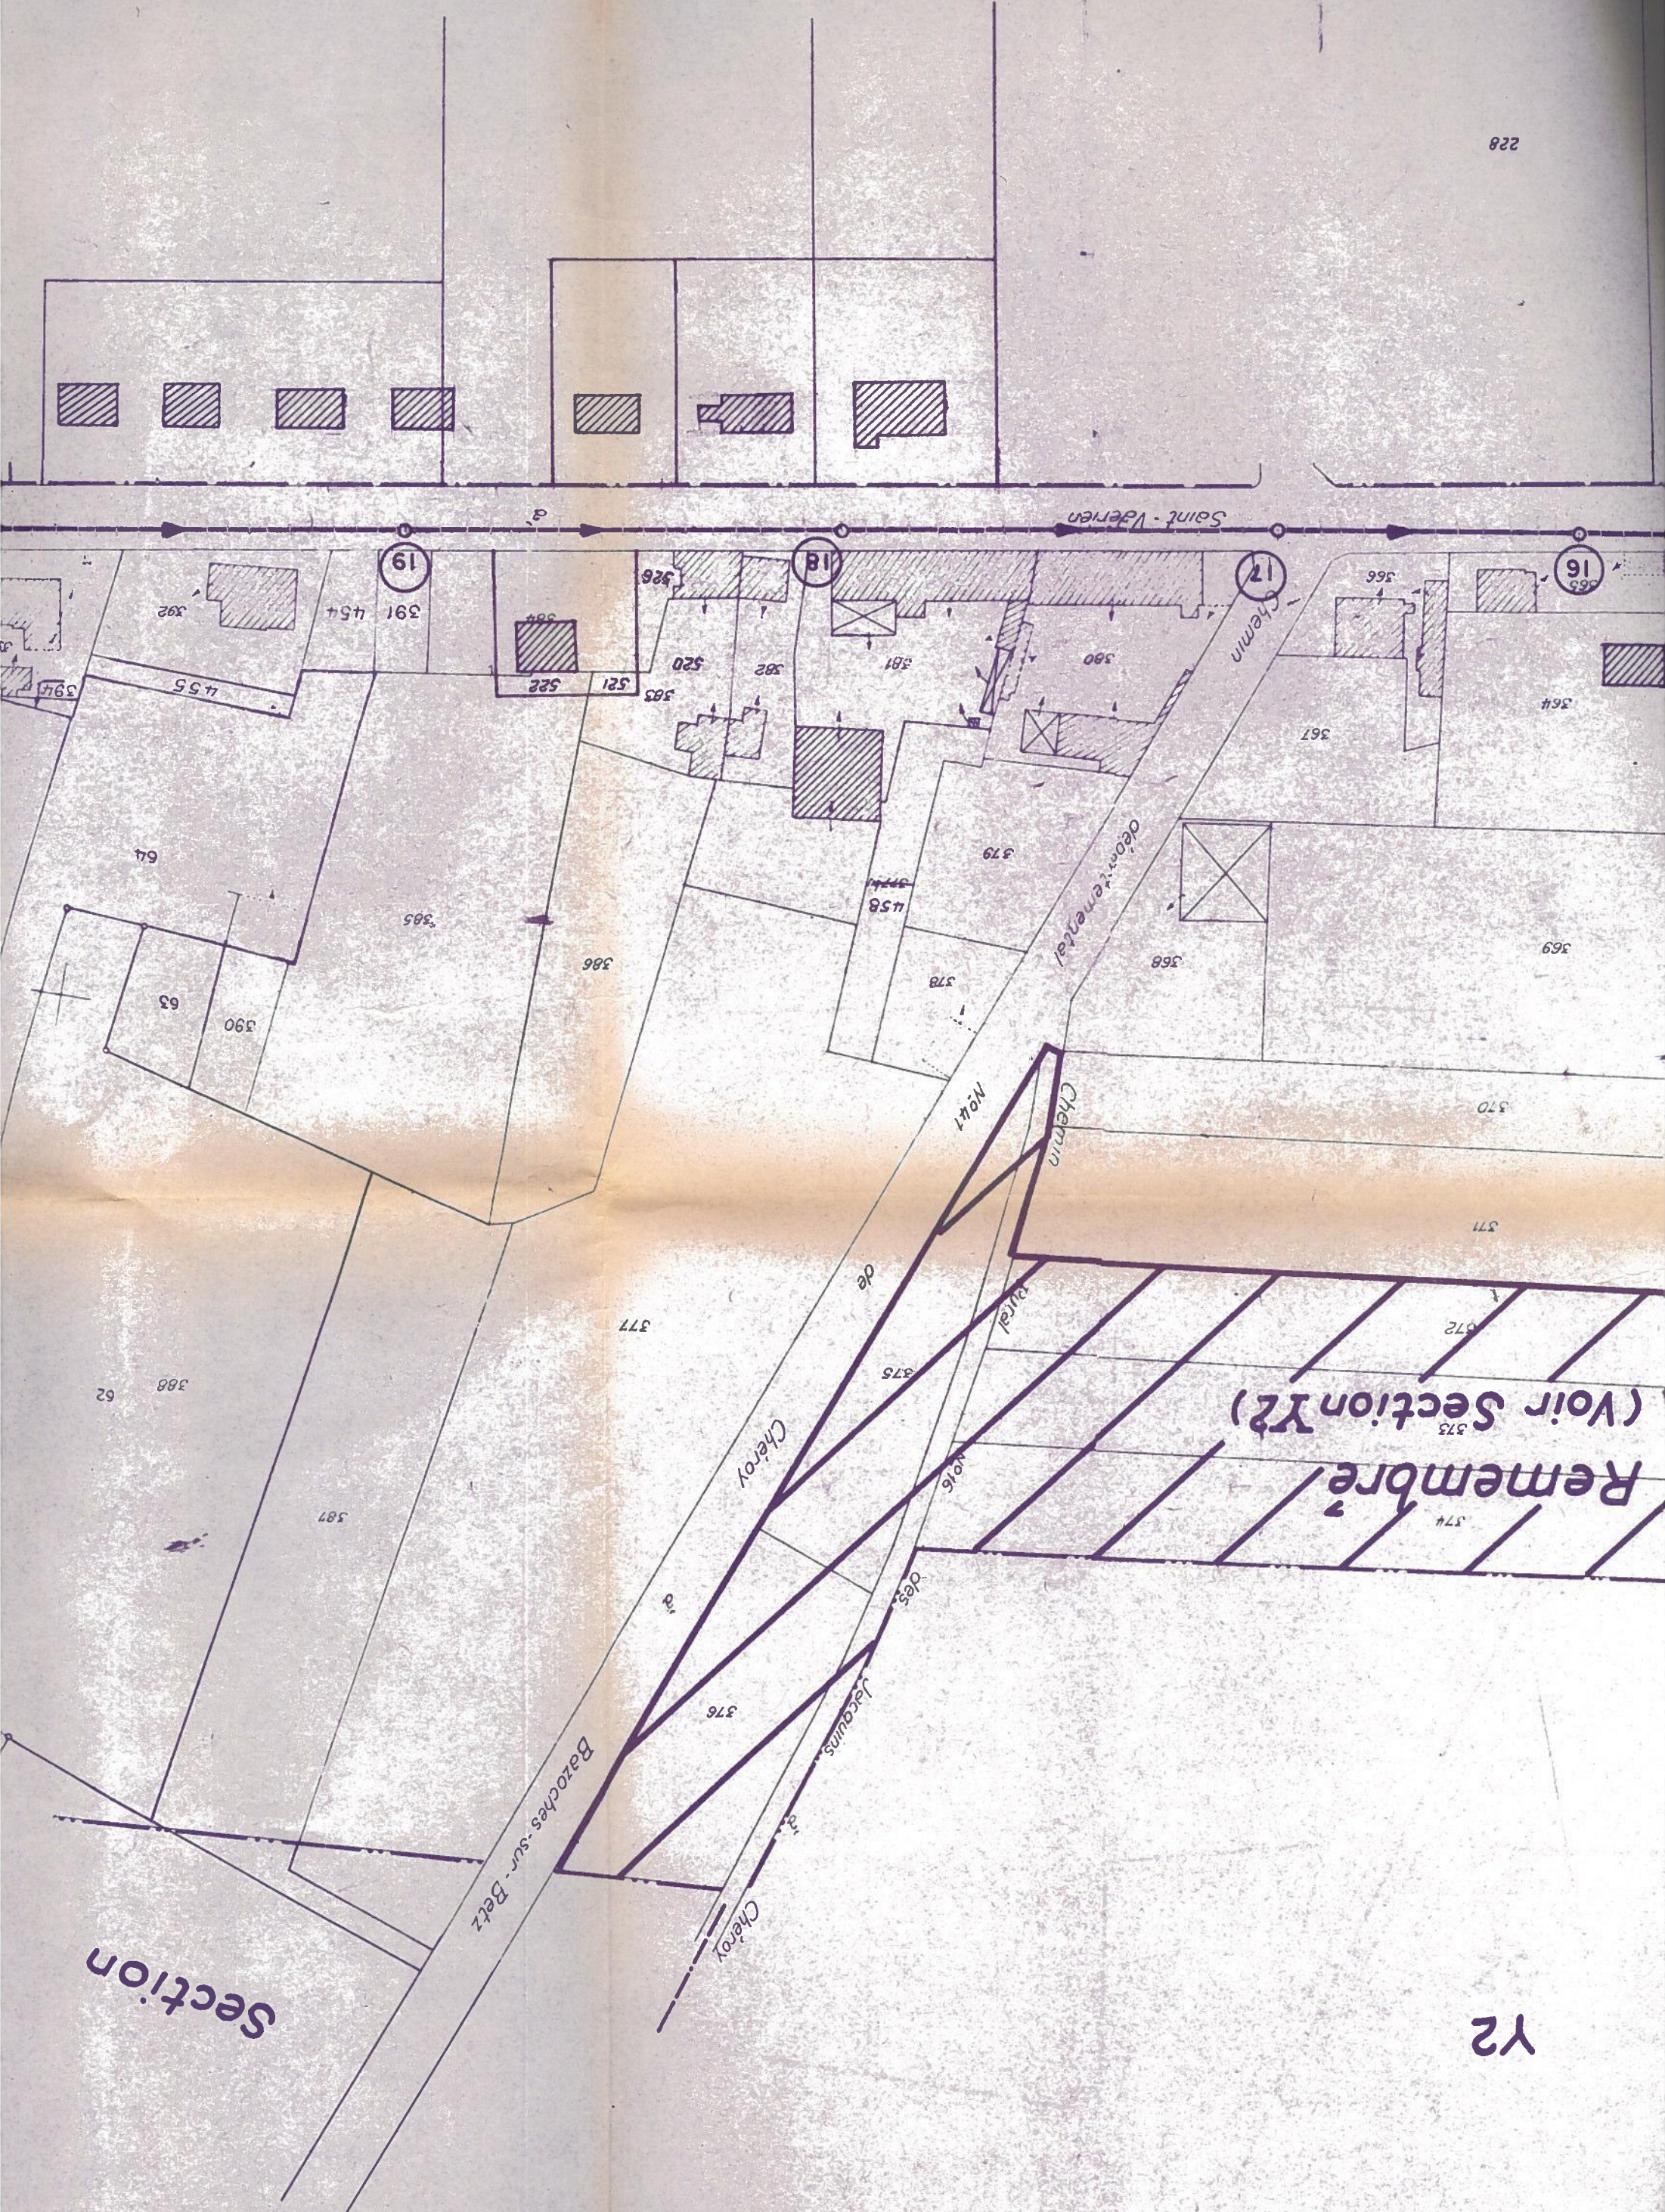

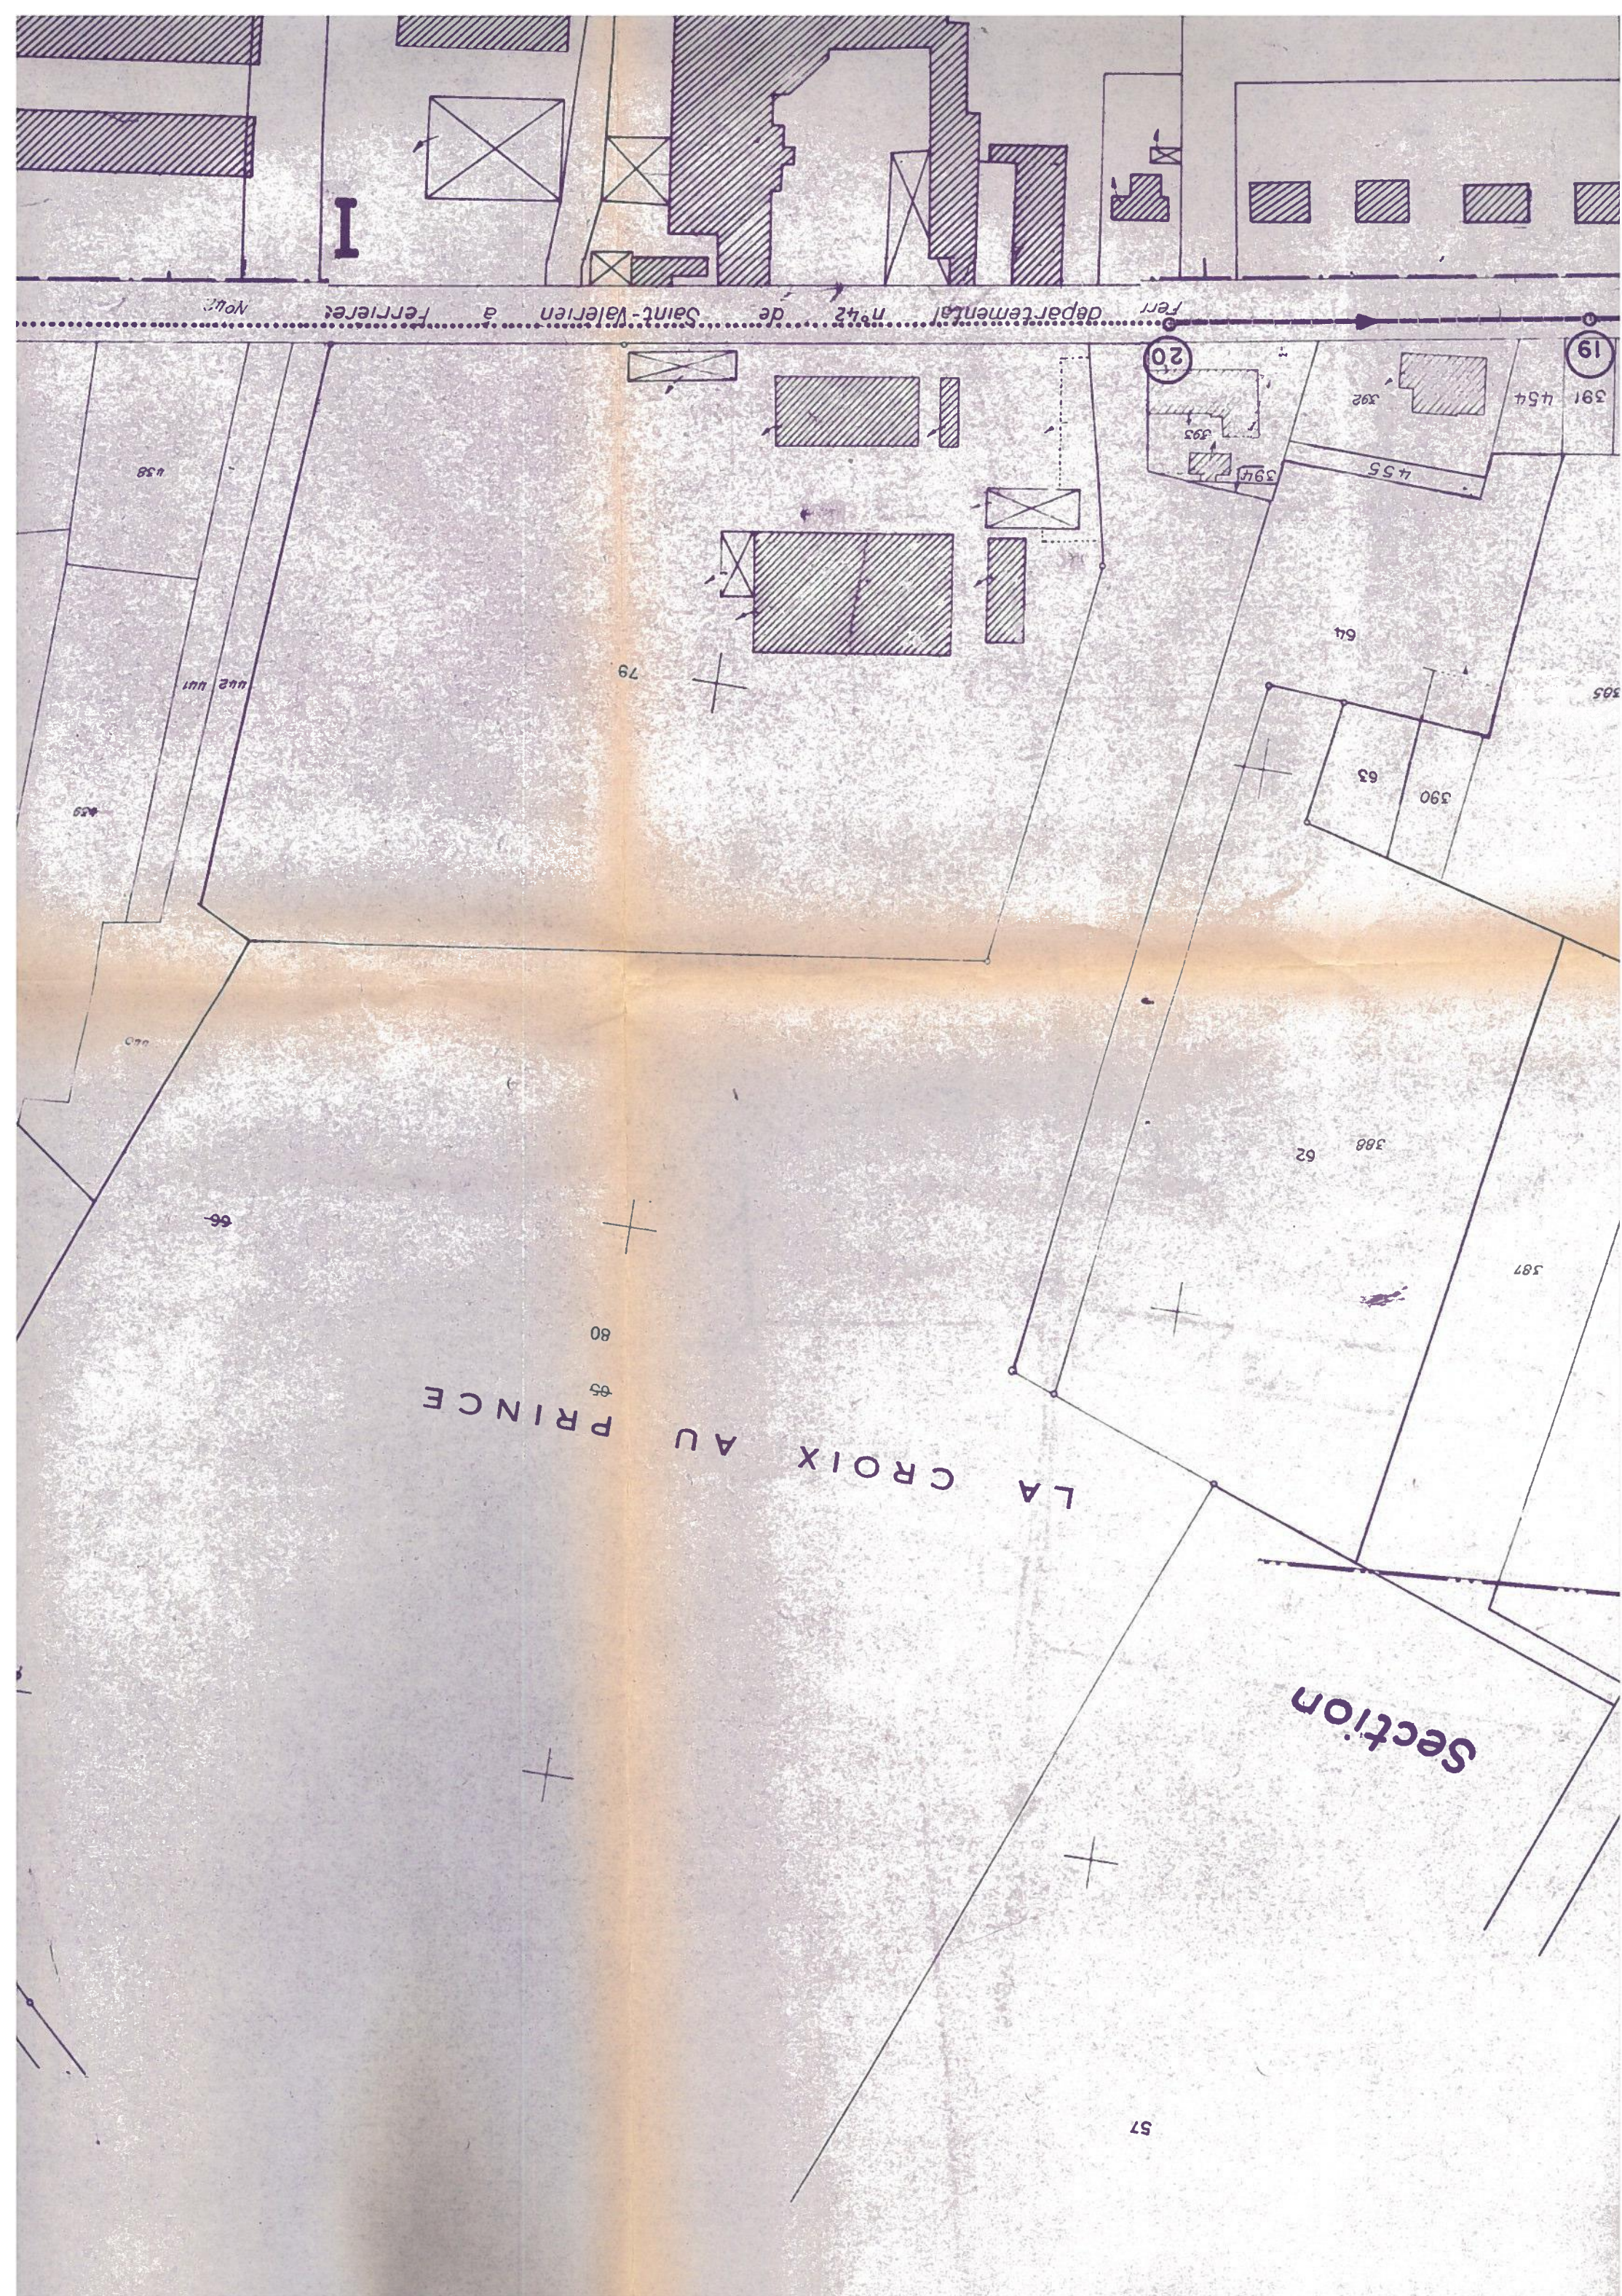

Poste de
relèvement

DE

COMMUNE

I

24

23

22

21

Chemin
Ferrières

Mardelouse

N°3

des

Rousseaux

Saint-Valerien

436

434

433

535

508

491

481

429

450

428

427

Mardelouse

Chemin départemental N°12

N°8

de

Mardelouse

au

Chemin

N°12

N°12


N°12

N°12






FEUILLE

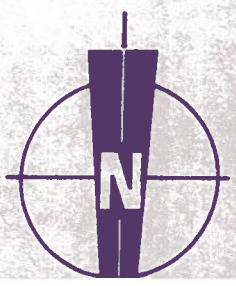

LES BORDES

I

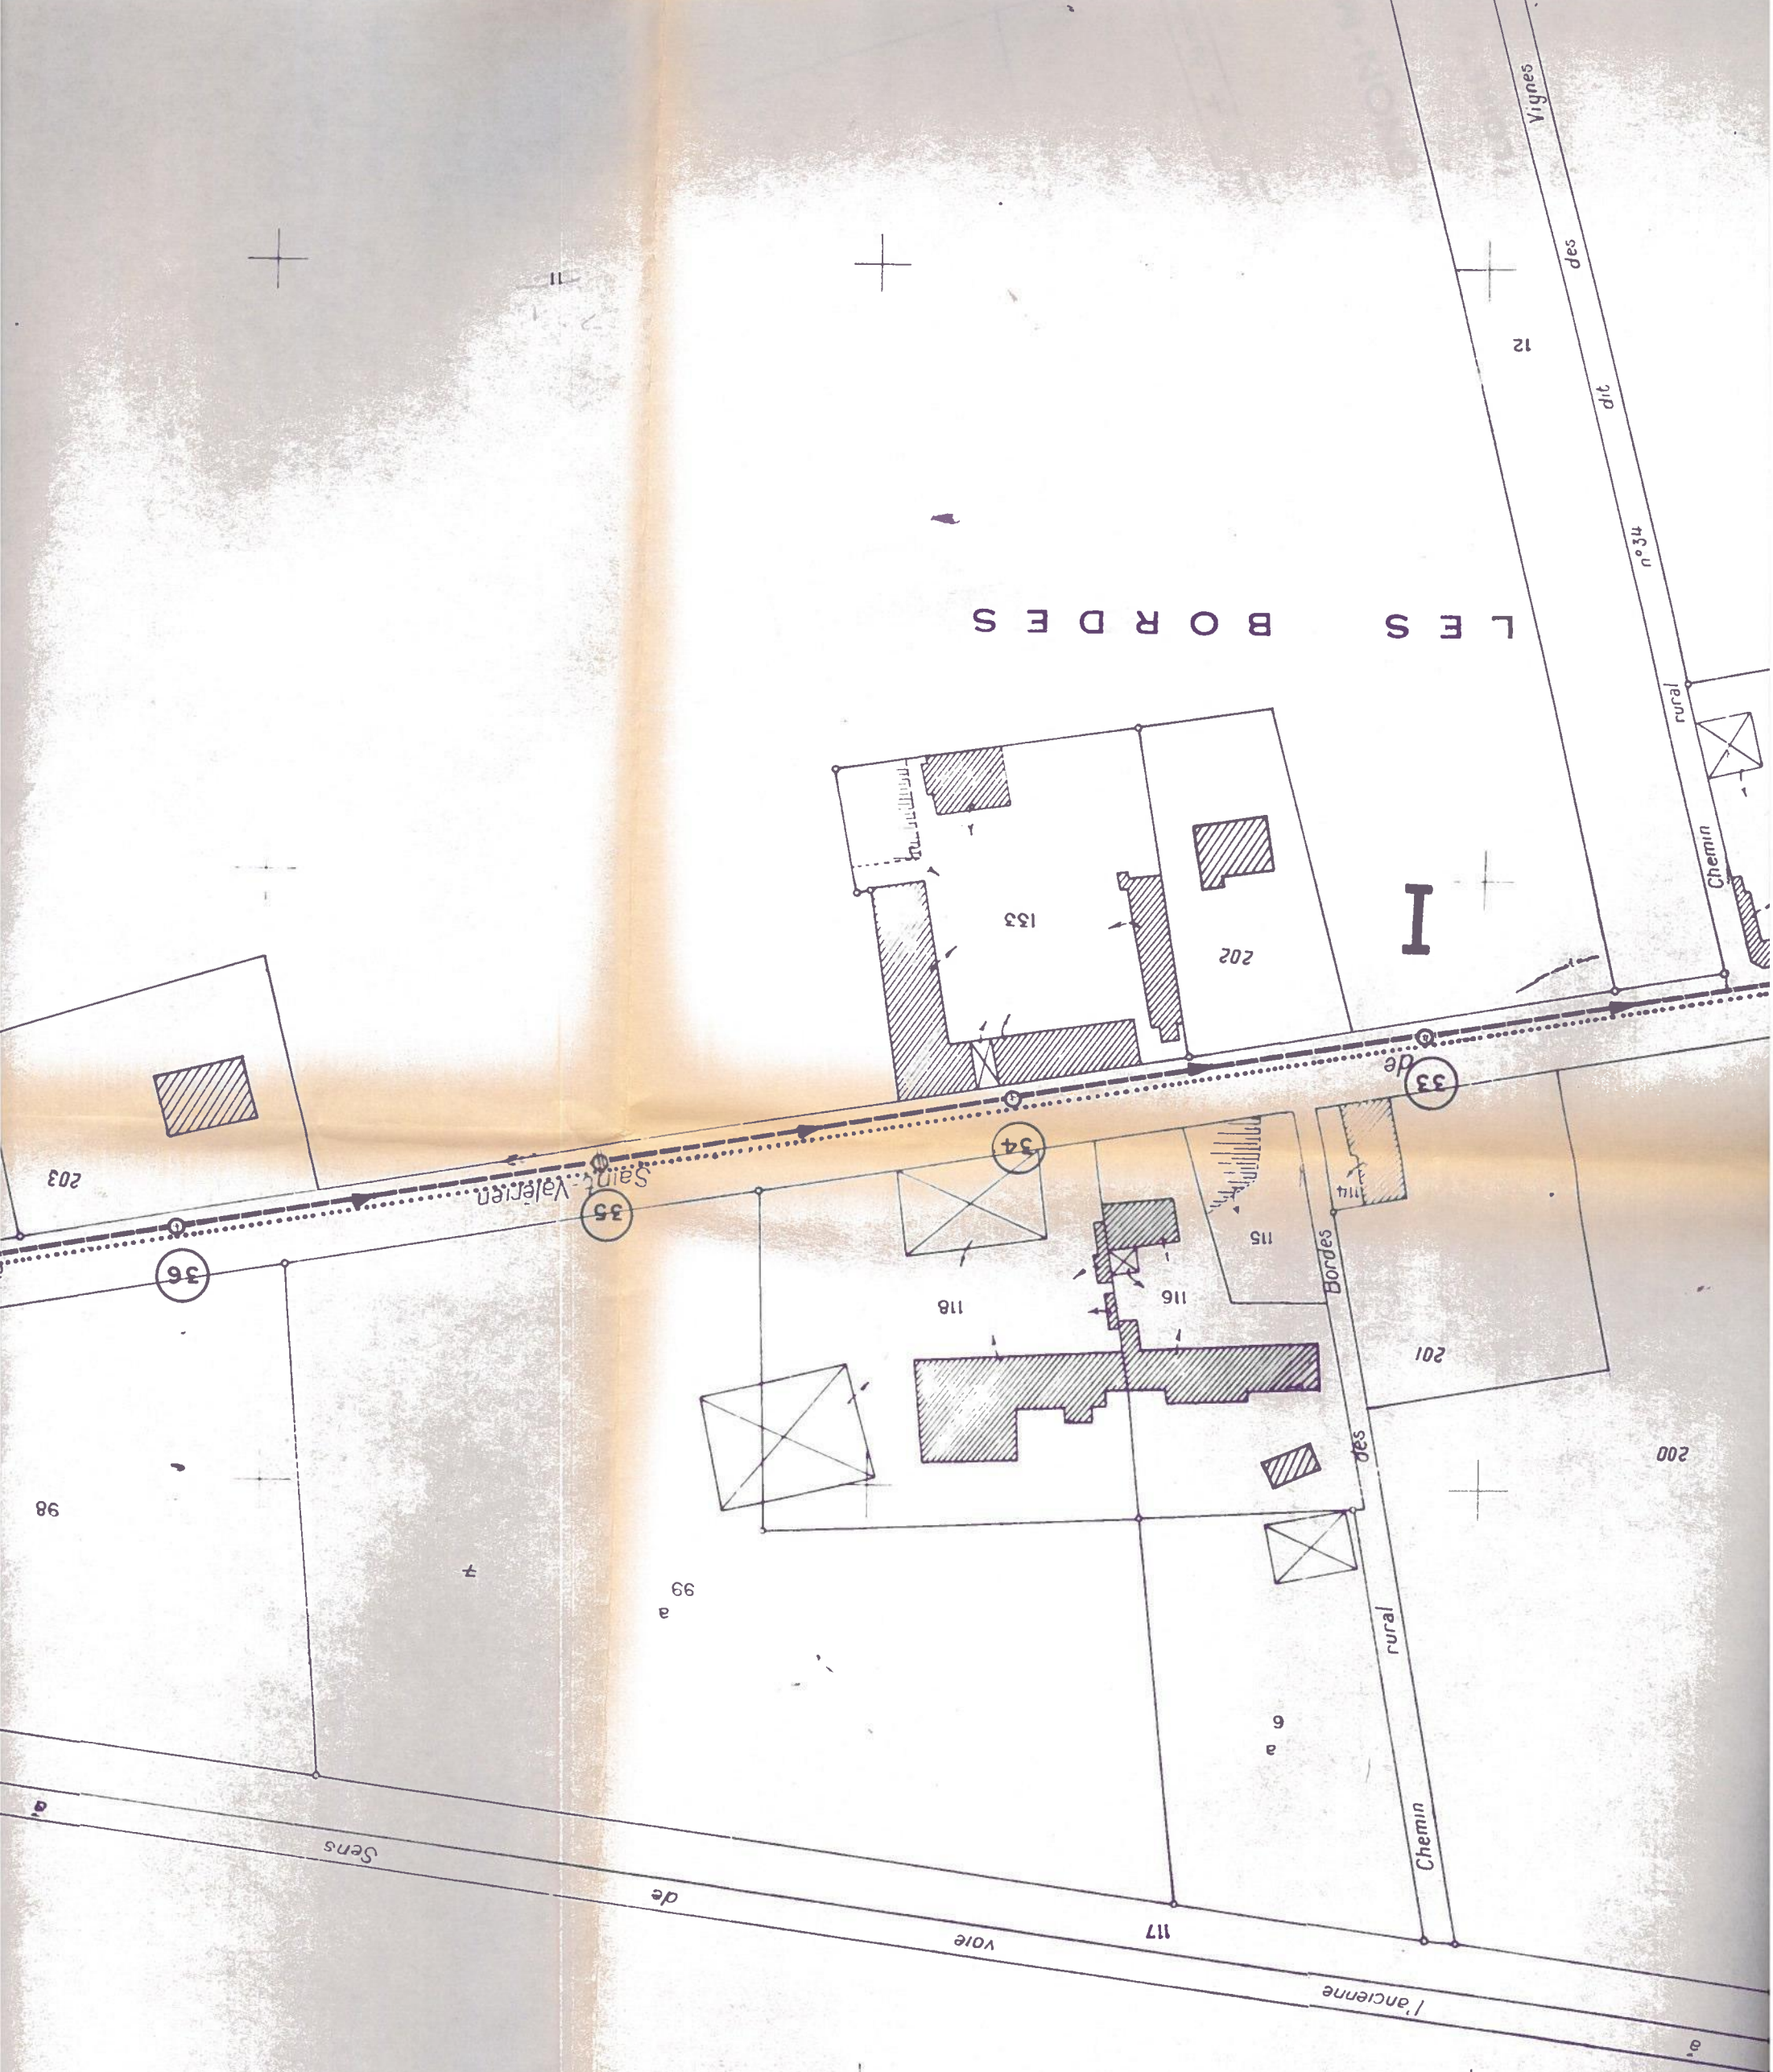

N° 2

FEUILLE

SI 700

Mizout

de

dit

n° 32

rural

Chemin

D

SECTION

N° 3

PLAN

VOIR

FLÈ N° 2

Son E

N° 3

9

10

122

123

124

125

126

129

128

203

120

119

8

98

121

87

Egreville

37

38

RÉPUBLIQUE FRANÇAISE

PRÉFECTURE DE L'YONNE

**DIRECTION DÉPARTEMENTALE DE L'AGRICULTURE
ET DE LA FORÊT**

3, rue Jehan Pinard - B.P. 139 - 89011 AUXERRE Cedex
Téléphone: 86 51 61 33 Télex MINAGRI 800974F

M. R. BRETON
Ingénieur en Chef
Directeur Départemental
de l'Agriculture et de la Forêt

M. P. JENNIOT
Ingénieur Divisionnaire
des Travaux Ruraux

M. J. P. DECROIX
Ingénieur des Travaux Ruraux

COMMUNE
DE
JOUY



Assainissement

LES POISSONS - LES DUMENTS - LES BOULEAUX

PLAN PARCELLAIRE

N° 3

----- Canalisations gravitaires Canalisations de refoulement

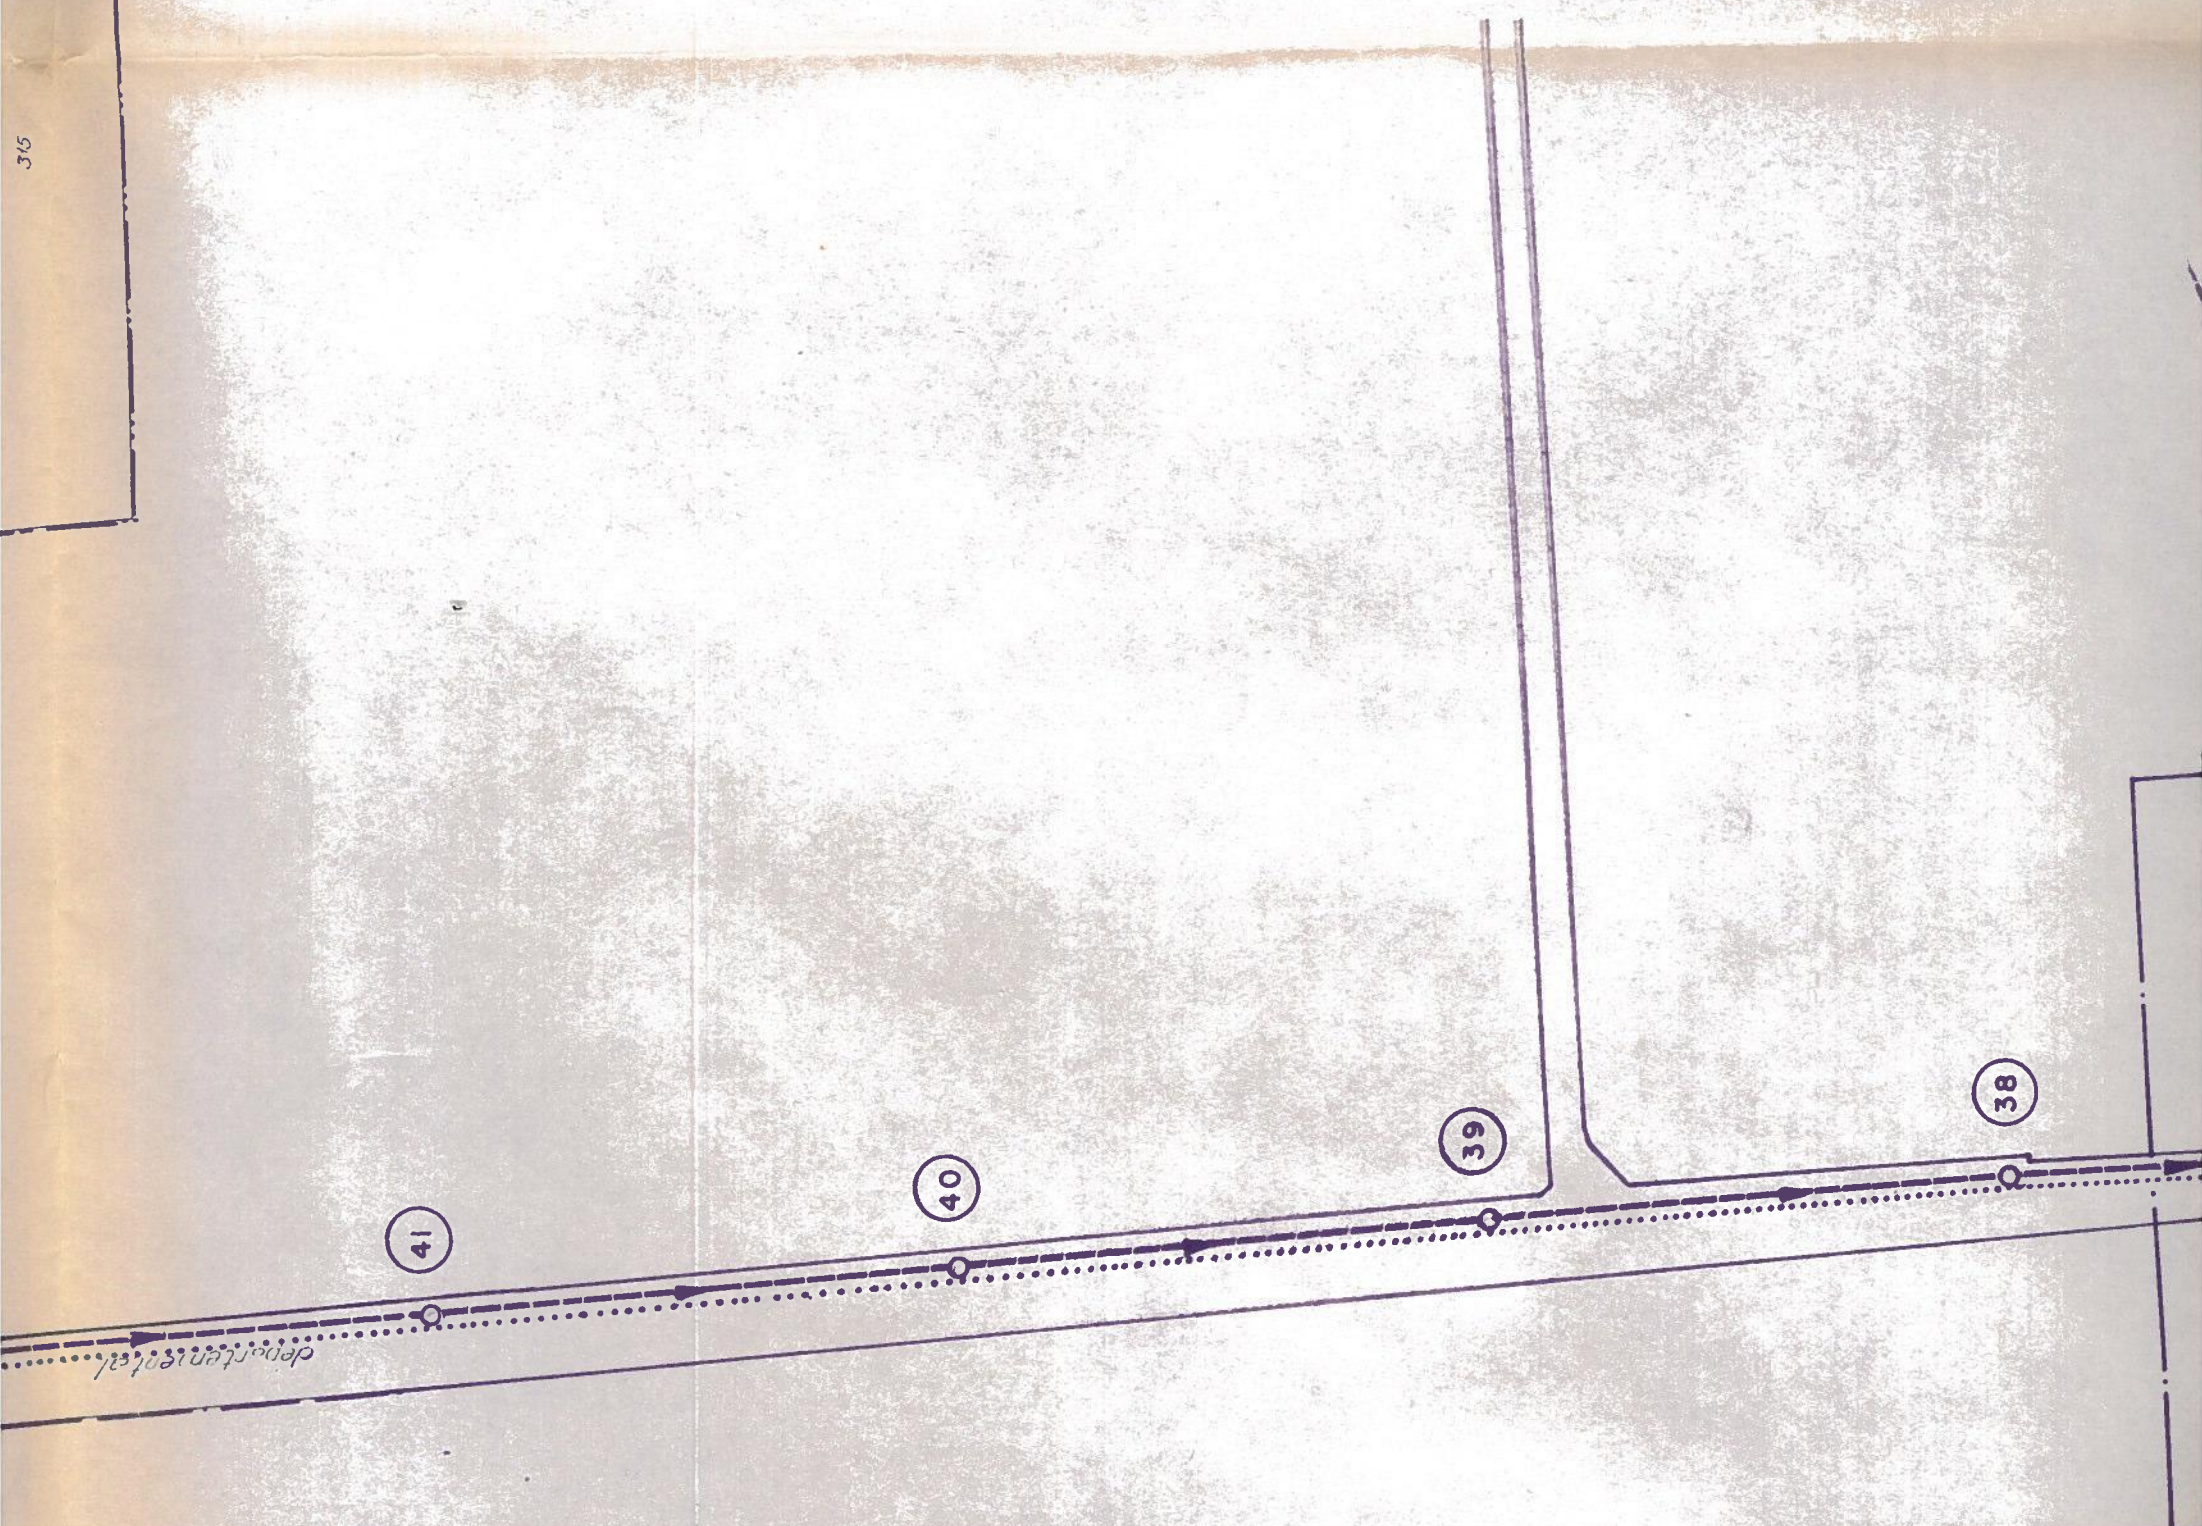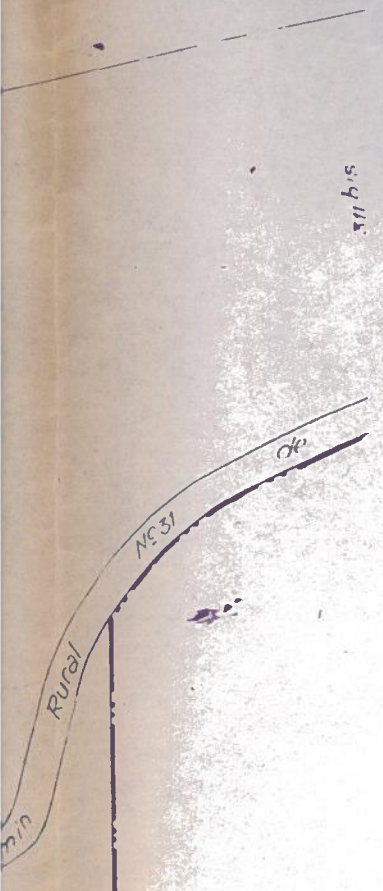

Le

294

295

302

303

273

Les Poissons

Les Duments

V

Les Bouleaux

47

Chemin

48

49

50

51

52

570



572

574

573





310

548



318

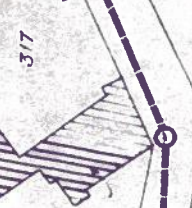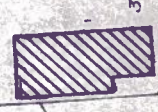

317


319



517



505

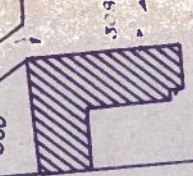

507



Chemin





V

I

F

Les Bouleaux

Feuille

507

de

Saint Valerien

Notre

Chemin

Chemin Rural

48

47

46

45

42

43


44

49

50

52

570

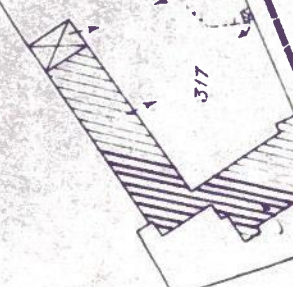

Section

Vicinal

Ordinaire

N°4

Jouy

de

Chemin Rural N°28 des Duments

284

283

55

282

281

280

279

54

278

276

268

267

266

265

53

277

52

Les Poissons

277

293

294



VOIR PLAN N° 1

Section

N° 3

Feuille

Chemin

Vicinal

Ordinaire

Chemin Rural N° 28

des

Duments

265

266

267

268

53

52

Section


Les Bauges

263

ferrières

11

N° 2

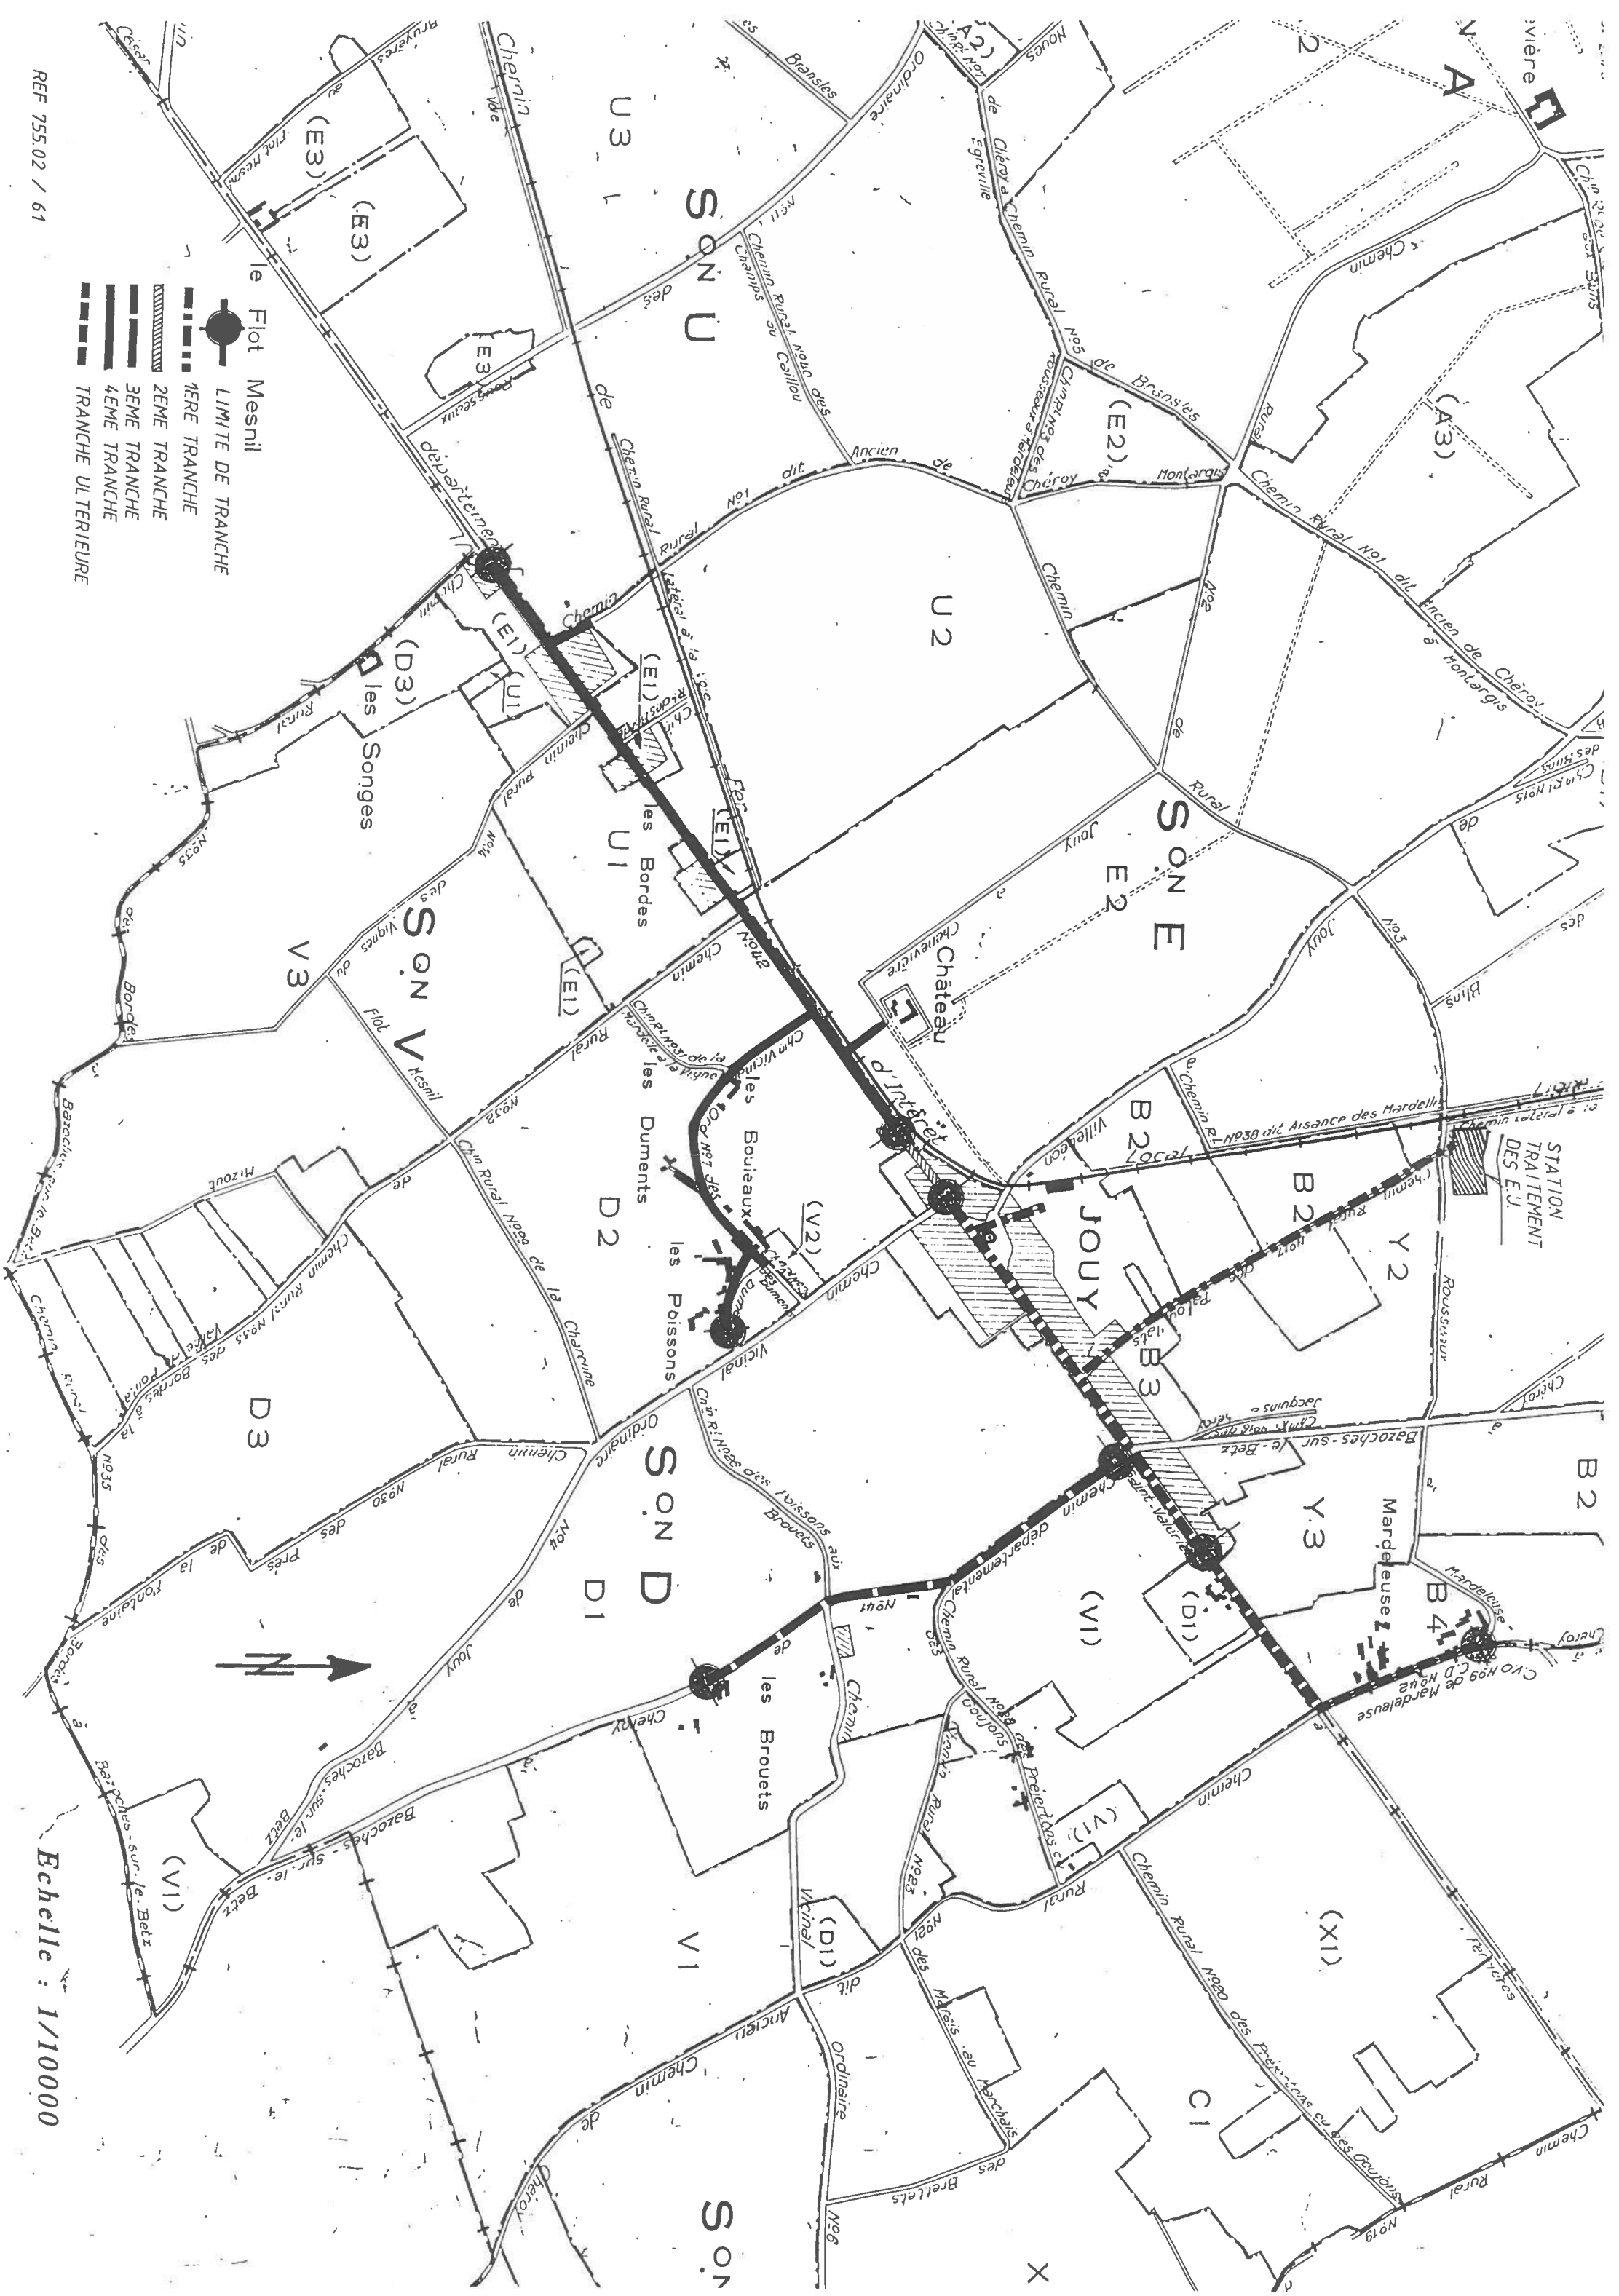

DEPARTEMENT DE L'YONNE

COMMUNE DE JOUY

ASSAINISSEMENT DES EAUX USEES

Canalisations Amiante-Ciment Ø 200

Desservant :


- Le Hameau des Brouets -
- Le Lotissement O.P.A.C -

3^e tranche

PLAN DE RECOLEMENT

Année 1993-94

Echelle 1/ 1000

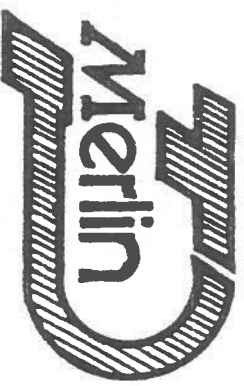


Entreprise MERLIN-TRAVAUX-PUBLICS

49 Rue du Docteur Charpentier

45230 ST. MAURICE / AVEYRON

Tel. 38. 97. 10. 03

Fax. 38.97. 13.90

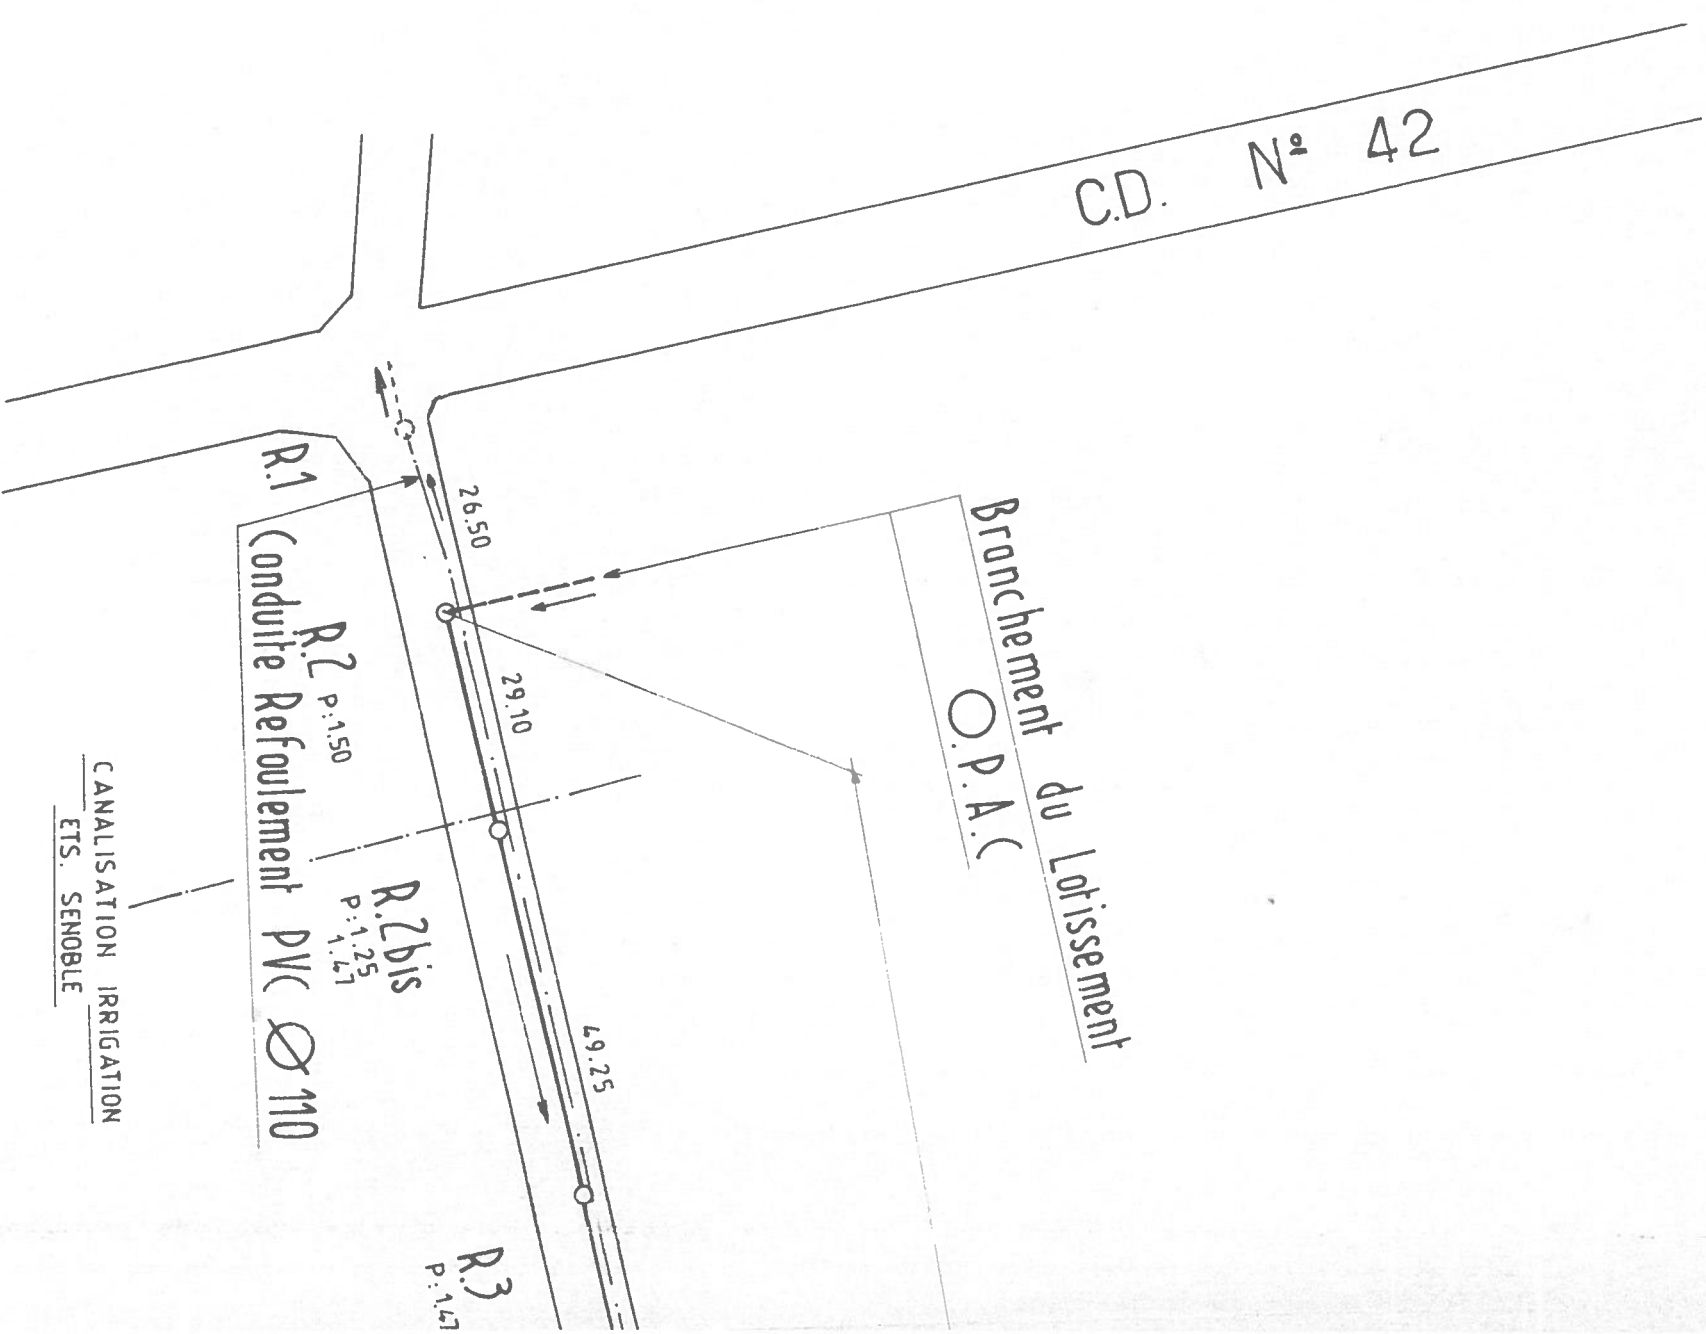

A.C. Ø 200

C.D. N° 41

SENOBLE
L: 3.20
P: 1.48

SENOBLE
L: 14.00
P: 1.50

100
800

56.45

57.25

57.55

L: 3.40
P: 1.28

6.20

66.15

71.15

66.10

R.4
P: 1.55

R.5
P: 1.73

R.6
P: 1.83

R.7
P: 1.85

R.8
P: 1.80

Mme BOIRON

L: 4.70
P: 1.20

R.9
P: 1.82

56.45

SUARD FERRÉS

