

Département de : la Marne

Commune de : COURCY

PLAN LOCAL D'URBANISME

Plans du réseau d'assainissement

Vu pour être annexé à
la délibération
du 14 Février 2014
approuvant le
Plan Local d'Urbanisme

Cachet de la Mairie et
signature du Maire :




Diffusion du dossier de PLU suite délai du contrôle de la légalité

Prescription du PLU le 13 mai 2009
Approbation du POS le 08 février 1980

Dossier du PLU réalisé par :

PERSPECTIVES
2, rue de la Gare
10 150 CHARMONT s/B.
Tél : 03.25.40.05.90.
Fax : 03.25.40.05.89.
Mail : perspectives@perspectives-urba.com

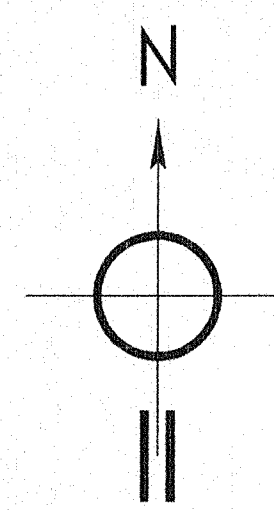

DISTRICT DES DEUX COTEAUX

COMMUNE DE COURCY


ASSAINISSEMENT

RECOLEMENT DES TRAVAUX

PLANCHE N° 1



ELEMENTS STATION D'EPURATION	
①	LOCAL TECHNIQUE
②	BASSIN D'ABATON
③	CLARIFICATEUR
④	SILLO DE STOCKAGE DES BOUES

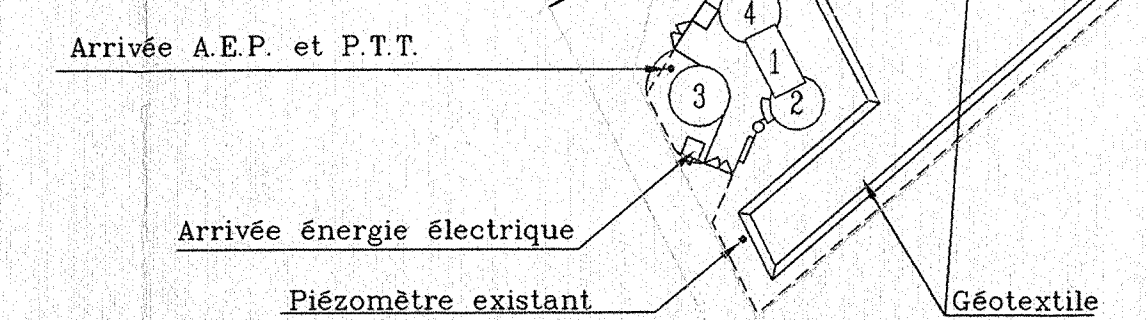

DISTRICT DES DEUX COTEAUX

COMMUNE DE COURCY

ASSAINISSEMENT

RECOLEMENT DES TRAVAUX

PLANCHE N° 2

