


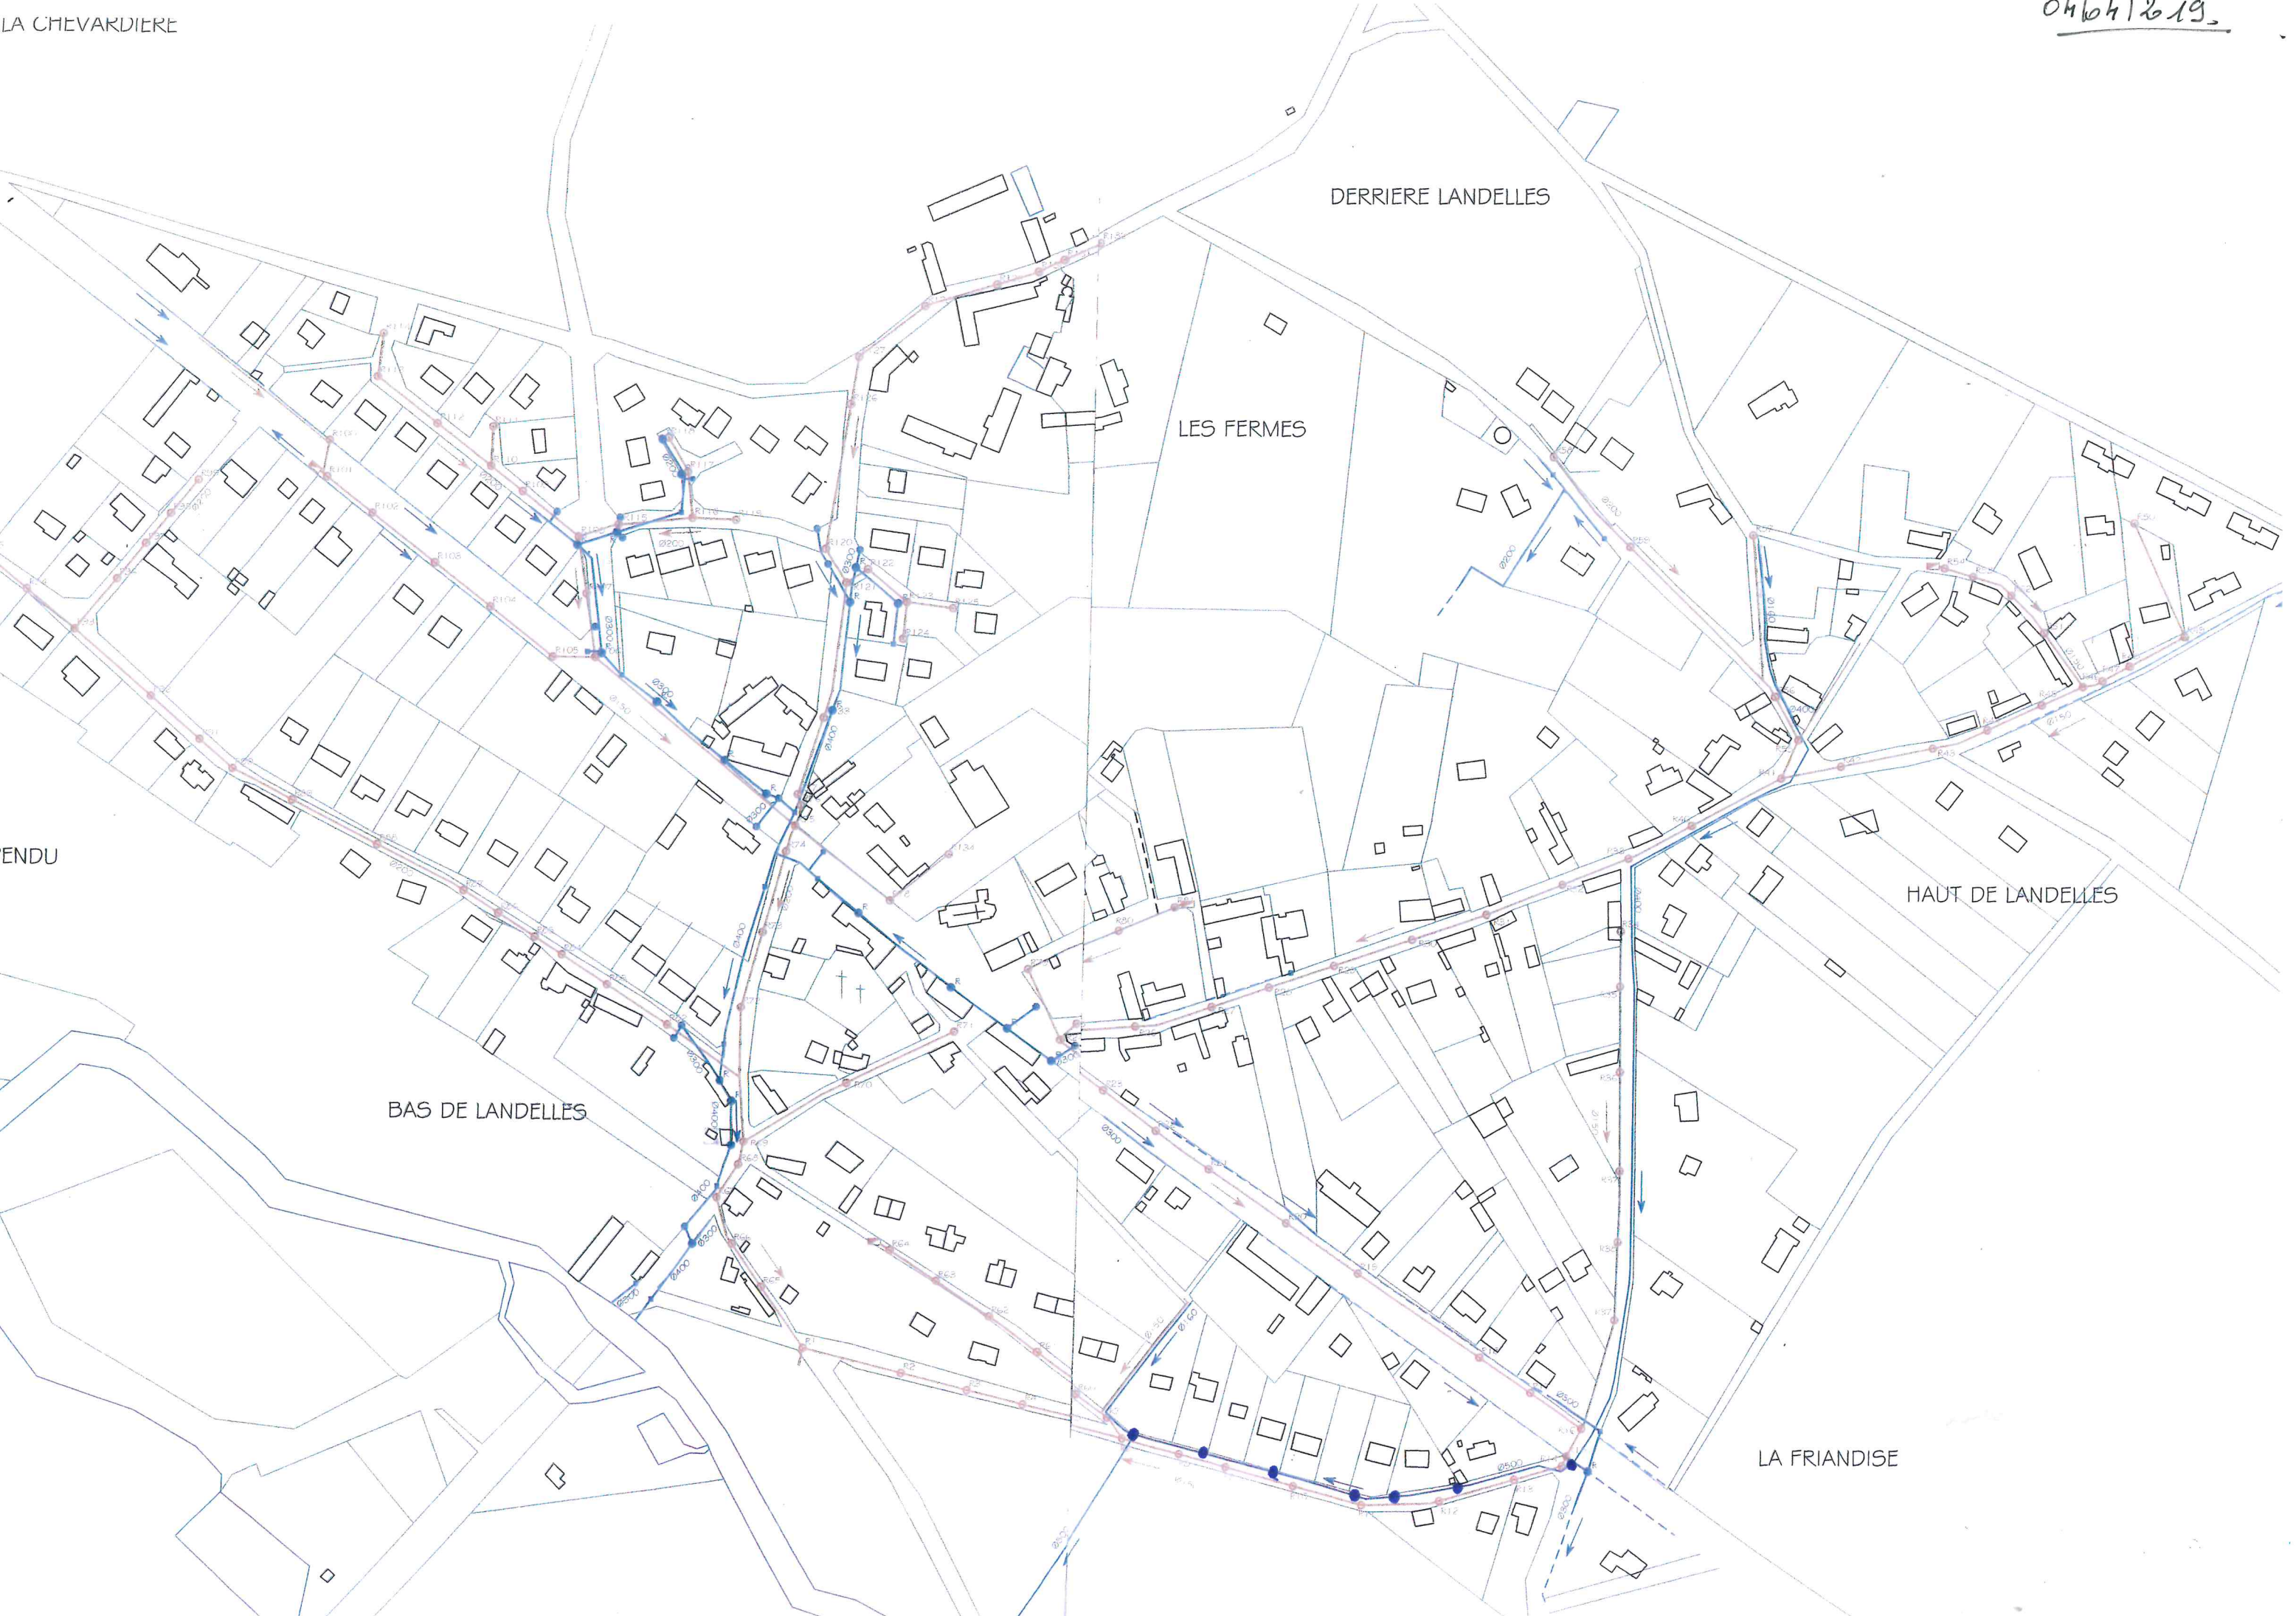

LA CHEVARDIERE

04/04/2019

DERRIERE LANDELLES

LES FERMES

HAUT DE LANDELLES

BAS DE LANDELLES

LA FRIANDISE

P'ENDU

PLAN DE RECOLEMENT DES RESEAUX D'ASSAINISSEMENT

VERSION MISE A JOUR - JUIN 2007

Bureau de l'Urbanisme
et de l'Environnement
Reçu à la Préfecture
le 13 JUIN 2007

EAUX USEES :

-  Canalisations eaux usées gravitaires
-  Numéro et regard eaux usées
-  Sens d'écoulement
-  Diamètre de la canalisation (en mm)
-  Chasse d'eau en tête de réseau

UNITAIRE :

-  Réseau unitaire gravitaire
-  Déversoir d'orages
-  Surverse de déversoir d'orages

REFOULEMENT :

-  Canalisations eaux usées de refolement
-  Poste de refolement
-  Trop plein du poste de refolement

EAUX PLUVIALES :

-  Canalisations eaux pluviales gravitaires
-  Avaloir simple
-  Avaloir et regard combiné
-  Grille au sol
-  Trop plein de plan d'eau
-  Regard pluvial répertorié
-  Regard pluvial non répertorié
-  Diamètre de la canalisation (en mm)
-  Sens d'écoulement
-  Lieux d'infiltrations des eaux pluviales dans le sol
-  Fossé eaux pluviales
-  Canalisations de drainage avec extensions inconnues

DIVERS :

-  Plan d'eau
-  Source, fontaine

ETUDES :



S.E.A.F. Ingénieurs Conseils
46 rue de Chaudy
B.P. 15 45150 DARVOY
Tel : 02.38.59.86.44.
Fax : 02.38.59.87.15.

Juin 2007

Echelle : 1/2000