

PLAN LOCAL D'URBANISME

Plan du réseau d'assainissement

Vu pour être annexé
à la délibération
du 27 Juin 2016
approuvant le
Plan Local d'Urbanisme

Cachet et signature :



Prescription de la révision du POS en PLU : 19 Mai 2004
POS approuvé le 21 octobre 1974

Diffusion du dossier suite contrôle de la légalité

Dossier du PLU réalisé par :

PERSPECTIVES
2, rue de la Gare
10 150 CHARMONT s/B.
Tél : 03.25.40.05.90.
Fax : 03.25.40.05.89.
Mail : perspectives@perspectives-urba.com


COMMUNE DE
IRANCY

Assainissement Eaux Usées Bourg
2ème Tranche (Centre bourg)

Plan général

Découpe des plans de détails

PLAN DE RECOLEMENT

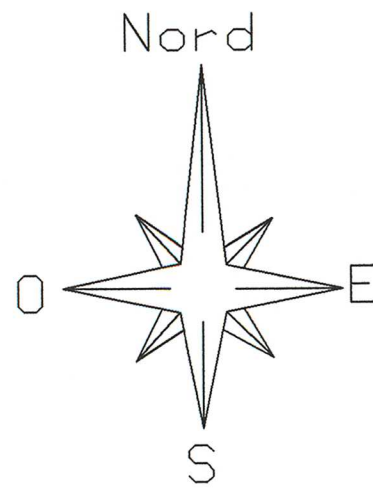

	TRAVAUX PUBLICS & INGENIERIE						
	Z.A. des Vallées - 89220 NOLLEAU - Tél : 03 86 76 40 91 - Fax : 03 86 76 97 04						
	Modifications	Indon	Nbr plans	Vérifié par	validé par	dessiné par	date

Échelle : 1/2000.
Affaire : 3.60.6.951.982

Légende		
	Réseau grès DN 200 existant	
	Réseau Grès Ø 200	
	Branchement PVC Ø 160	
	Réseau PVC Ø 200	
	Regard existant	
	Regard béton Ø1000	
	Boîte de branchement	
	Sens d'écoulement	
	Canalisation pluviale en pose	
	N°2 P=-1.35	Número du particulier Profondeur de la boîte de branchement
	R.4 P=-1.54 m Fg=-1.00 m	Número du regard Profondeur du regard Fil d'eau (chute)
	39.75 / 34.30 / 02	Cotes cumulées des culottes remise à zéro cotes cumulées des culottes