


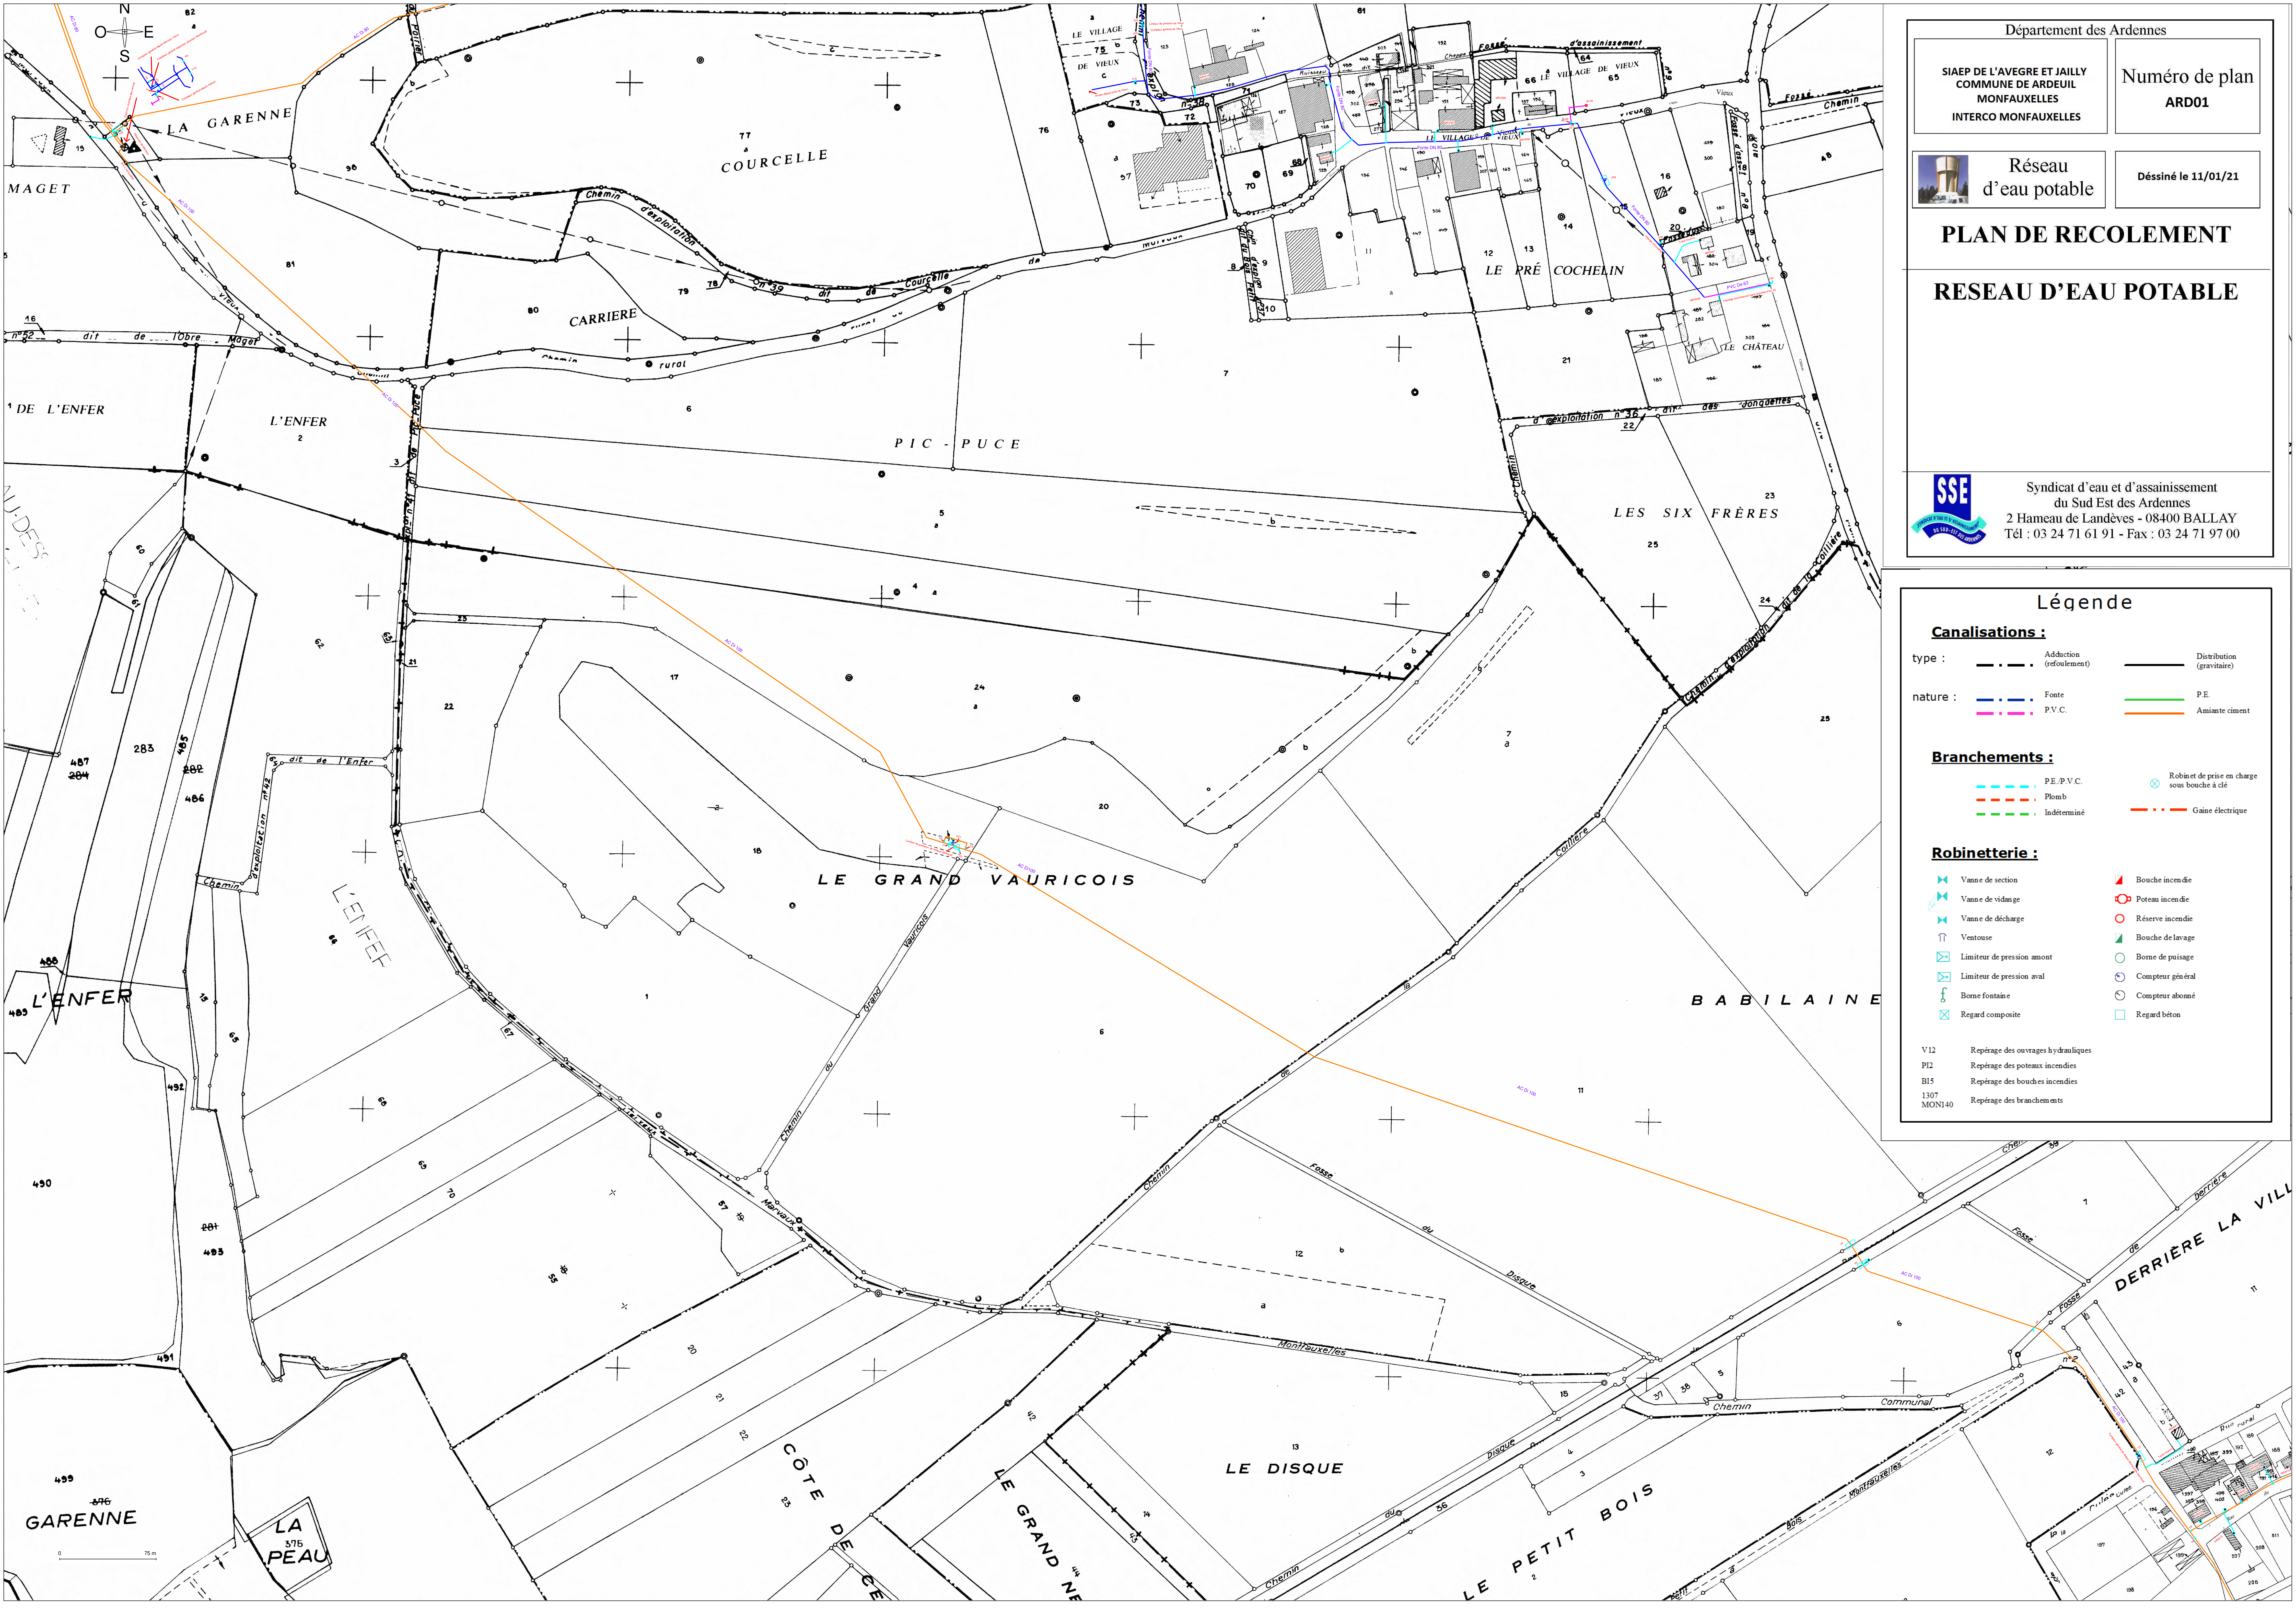

Département des Ardennes

SIAEP DE L'AVEGRE ET JAILLY
COMMUNE DE ARDEUIL
MONFAUXELLES
INTERCO MONFAUXELLES

Numéro de plan
ARD01

Dessiné le 11/01/21



PLAN DE RECOLEMENT

RESEAU D'EAU POTABLE

Syndicat d'eau et d'assainissement
du Sud Est des Ardennes
2 Hameau de Landèves - 08400 BALLAY
Tél : 03 24 71 61 91 - Fax : 03 24 71 97 00

Légende

Canalisations :

type :	--- Adduction (refoulement)	— Distribution (gravitaire)
nature :	--- Fonte	— P.E.
	--- P.V.C.	— Amiante ciment

Branchements :

--- P.E./P.V.C.	⊗ Robinet de prise en charge sous bouches à clé
--- Plomb	--- Gaine électrique
--- Indéterminé	

Robinetterie :

⊗ Vanne de section	▲ Bouche incendie
⊗ Vanne de vidange	⊗ Poteau incendie
⊗ Vanne de décharge	⊗ Réserve incendie
⊗ Ventouse	▲ Bouche de lavage
⊗ Limiteur de pression amont	⊗ Borne de puisage
⊗ Limiteur de pression aval	⊗ Compteur général
⊗ Borne fontaine	⊗ Compteur abonné
⊗ Regard composite	□ Regard béton

V12 Représentation des ouvrages hydrauliques
PI2 Représentation des poteaux incendies
BI5 Représentation des bouches incendies
1307 Représentation des branchements
MONI40