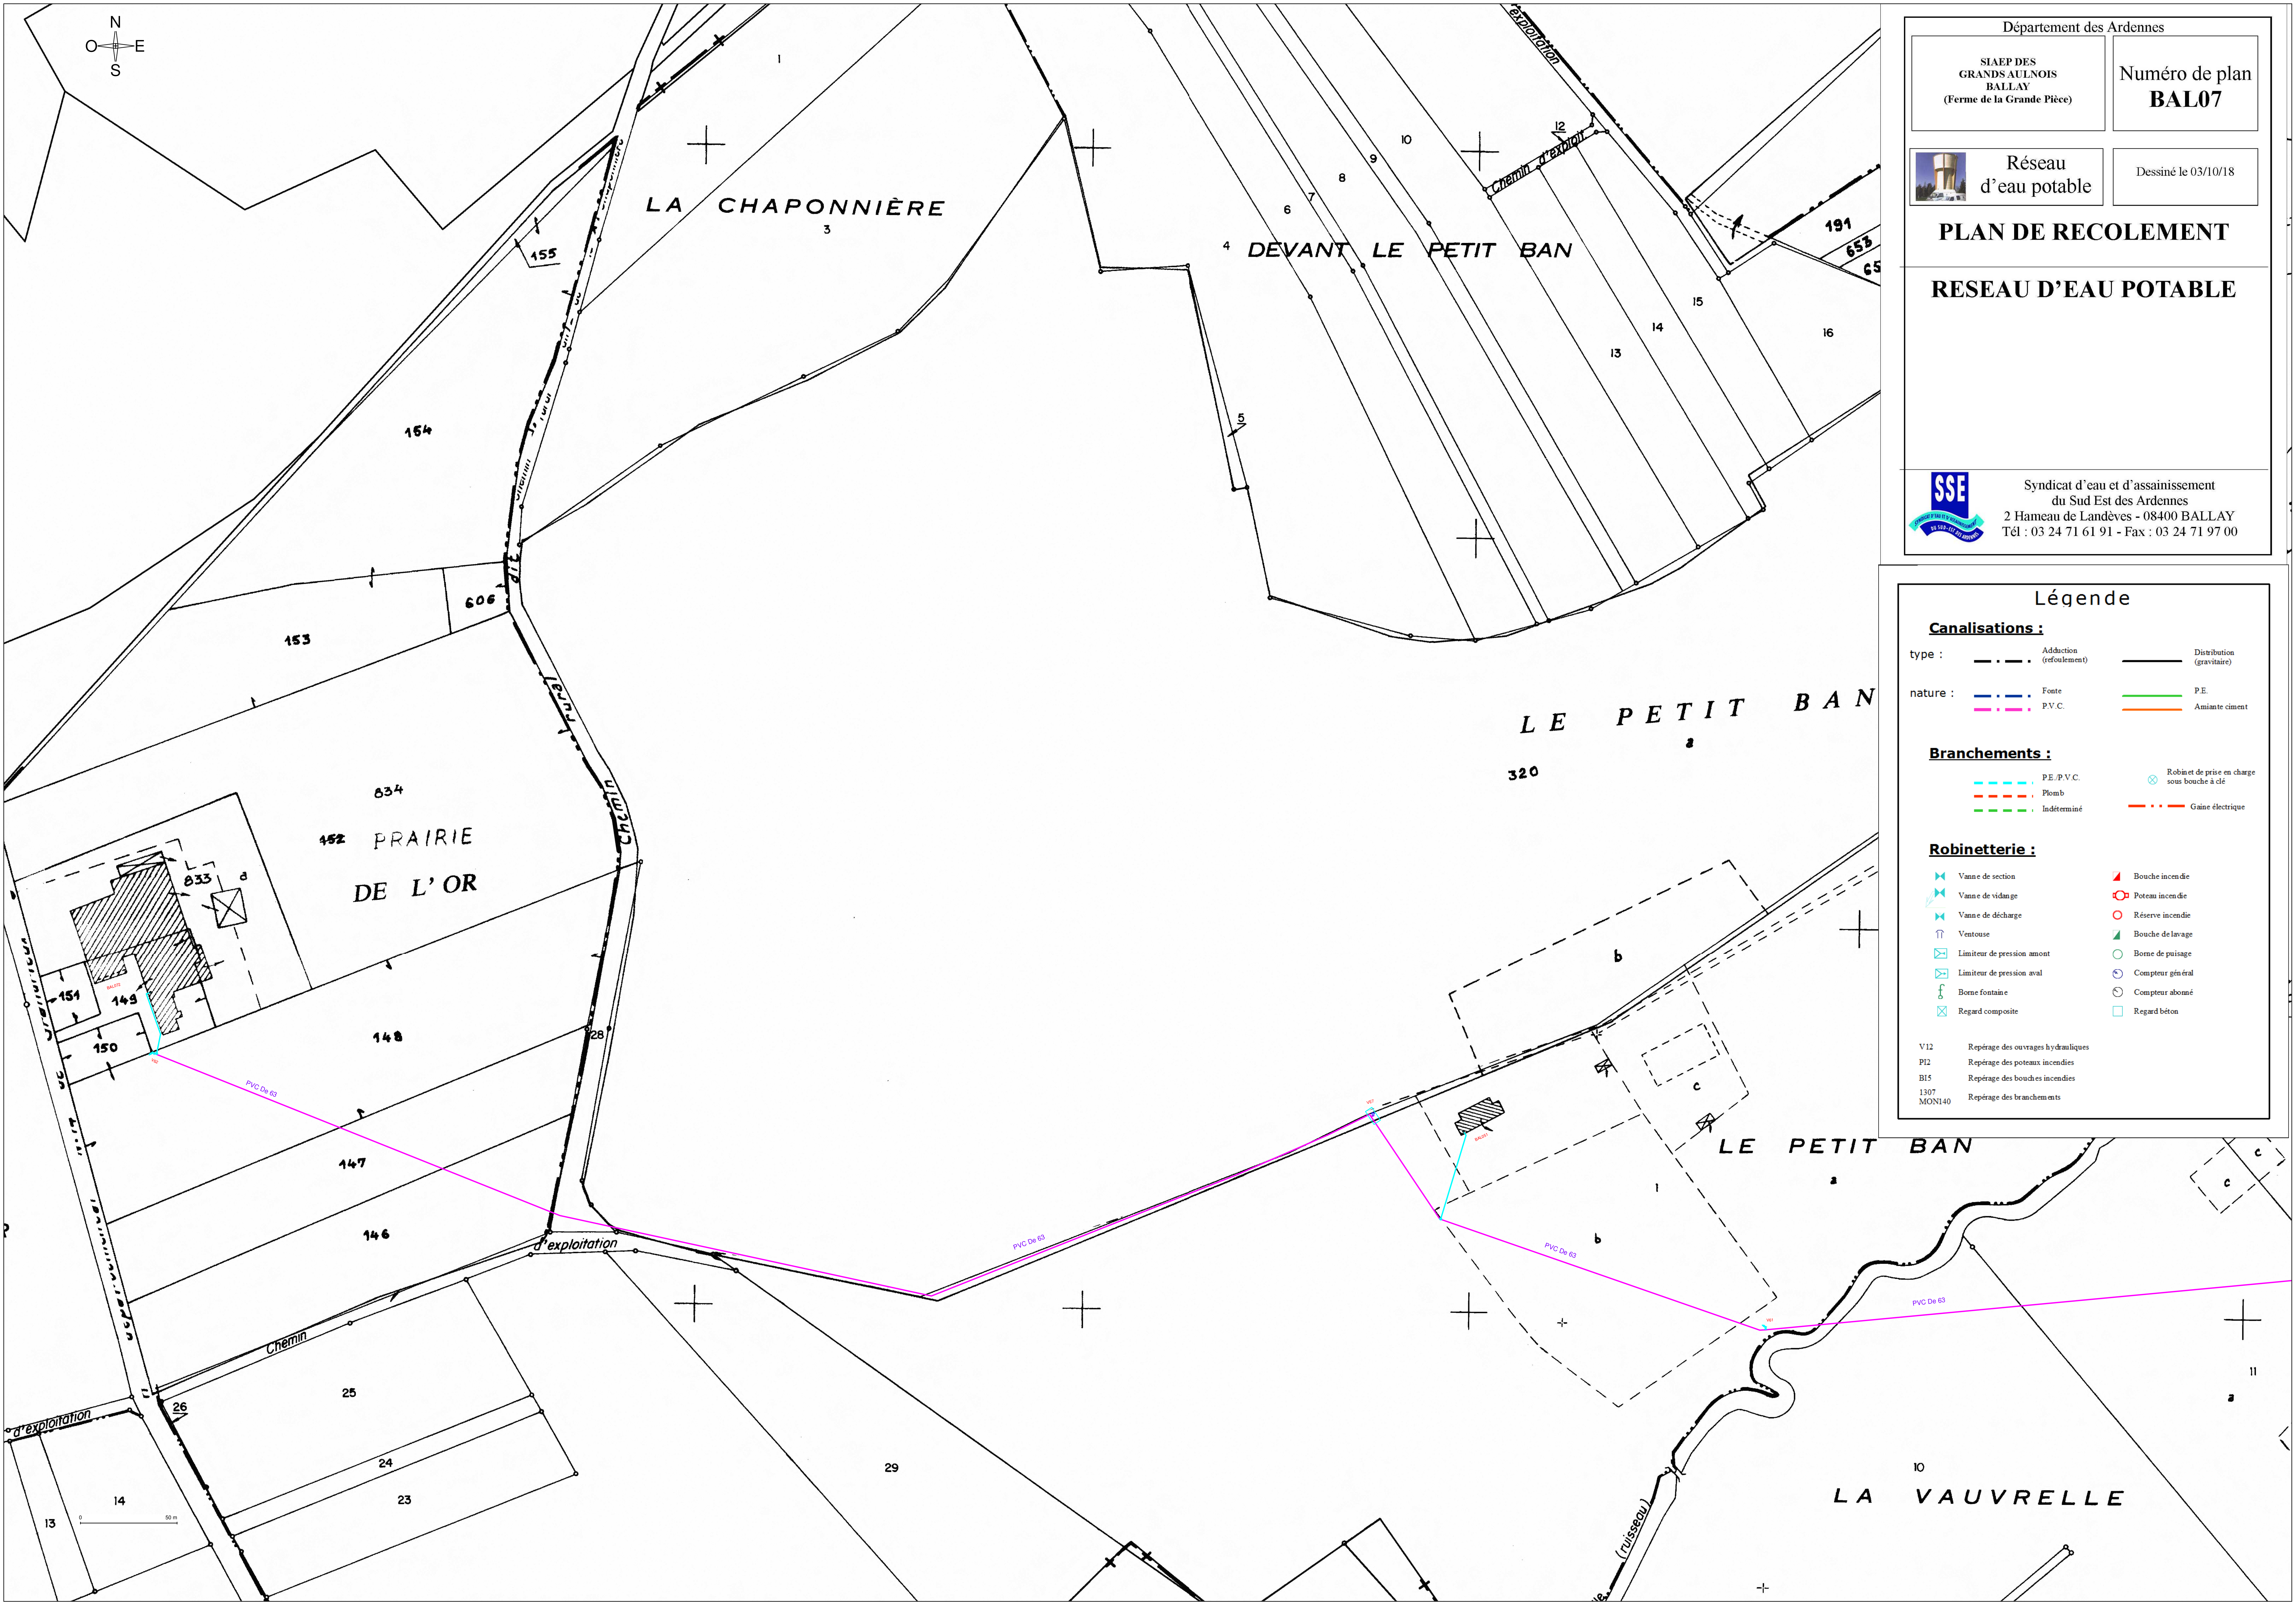


Département des Ardennes

SIAEP DES
GRANDS AULNOIS
BALLAY
(Ferme de la Grande Pièce)

Numéro de plan
BAL07

Réseau
d'eau potable

Dessiné le 03/10/18

PLAN DE RECOLEMENT

RESEAU D'EAU POTABLE



Syndicat d'eau et d'assainissement
du Sud Est des Ardennes
2 Hameau de Landèves - 08400 BALLAY
Tél : 03 24 71 61 91 - Fax : 03 24 71 97 00

Légende

Canalisations :

type :	--- Adduction (refoulement)	— Distribution (gravitaire)
nature :	--- Fonte	— P.E.
	--- P.V.C.	— Amiante ciment

Branchements :

--- P.E./P.V.C.	⊗ Robinet de prise en charge sous bouché à clé
--- Plomb	--- Gaine électrique
--- Indéterminé	

Robinetterie :

Vanne de section	Bouche incendie
Vanne de vidange	Potau incendie
Vanne de décharge	Réserve incendie
Ventouse	Bouche de lavage
Limiteur de pression amont	Borne de puisage
Limiteur de pression aval	Compteur général
Borne fontaine	Compteur abonné
Regard composite	Regard béton

V12 Repérage des ouvrages hydrauliques
PI2 Repérage des poteaux incendies
BI5 Repérage des bouches incendies
1307 Repérage des branchements