


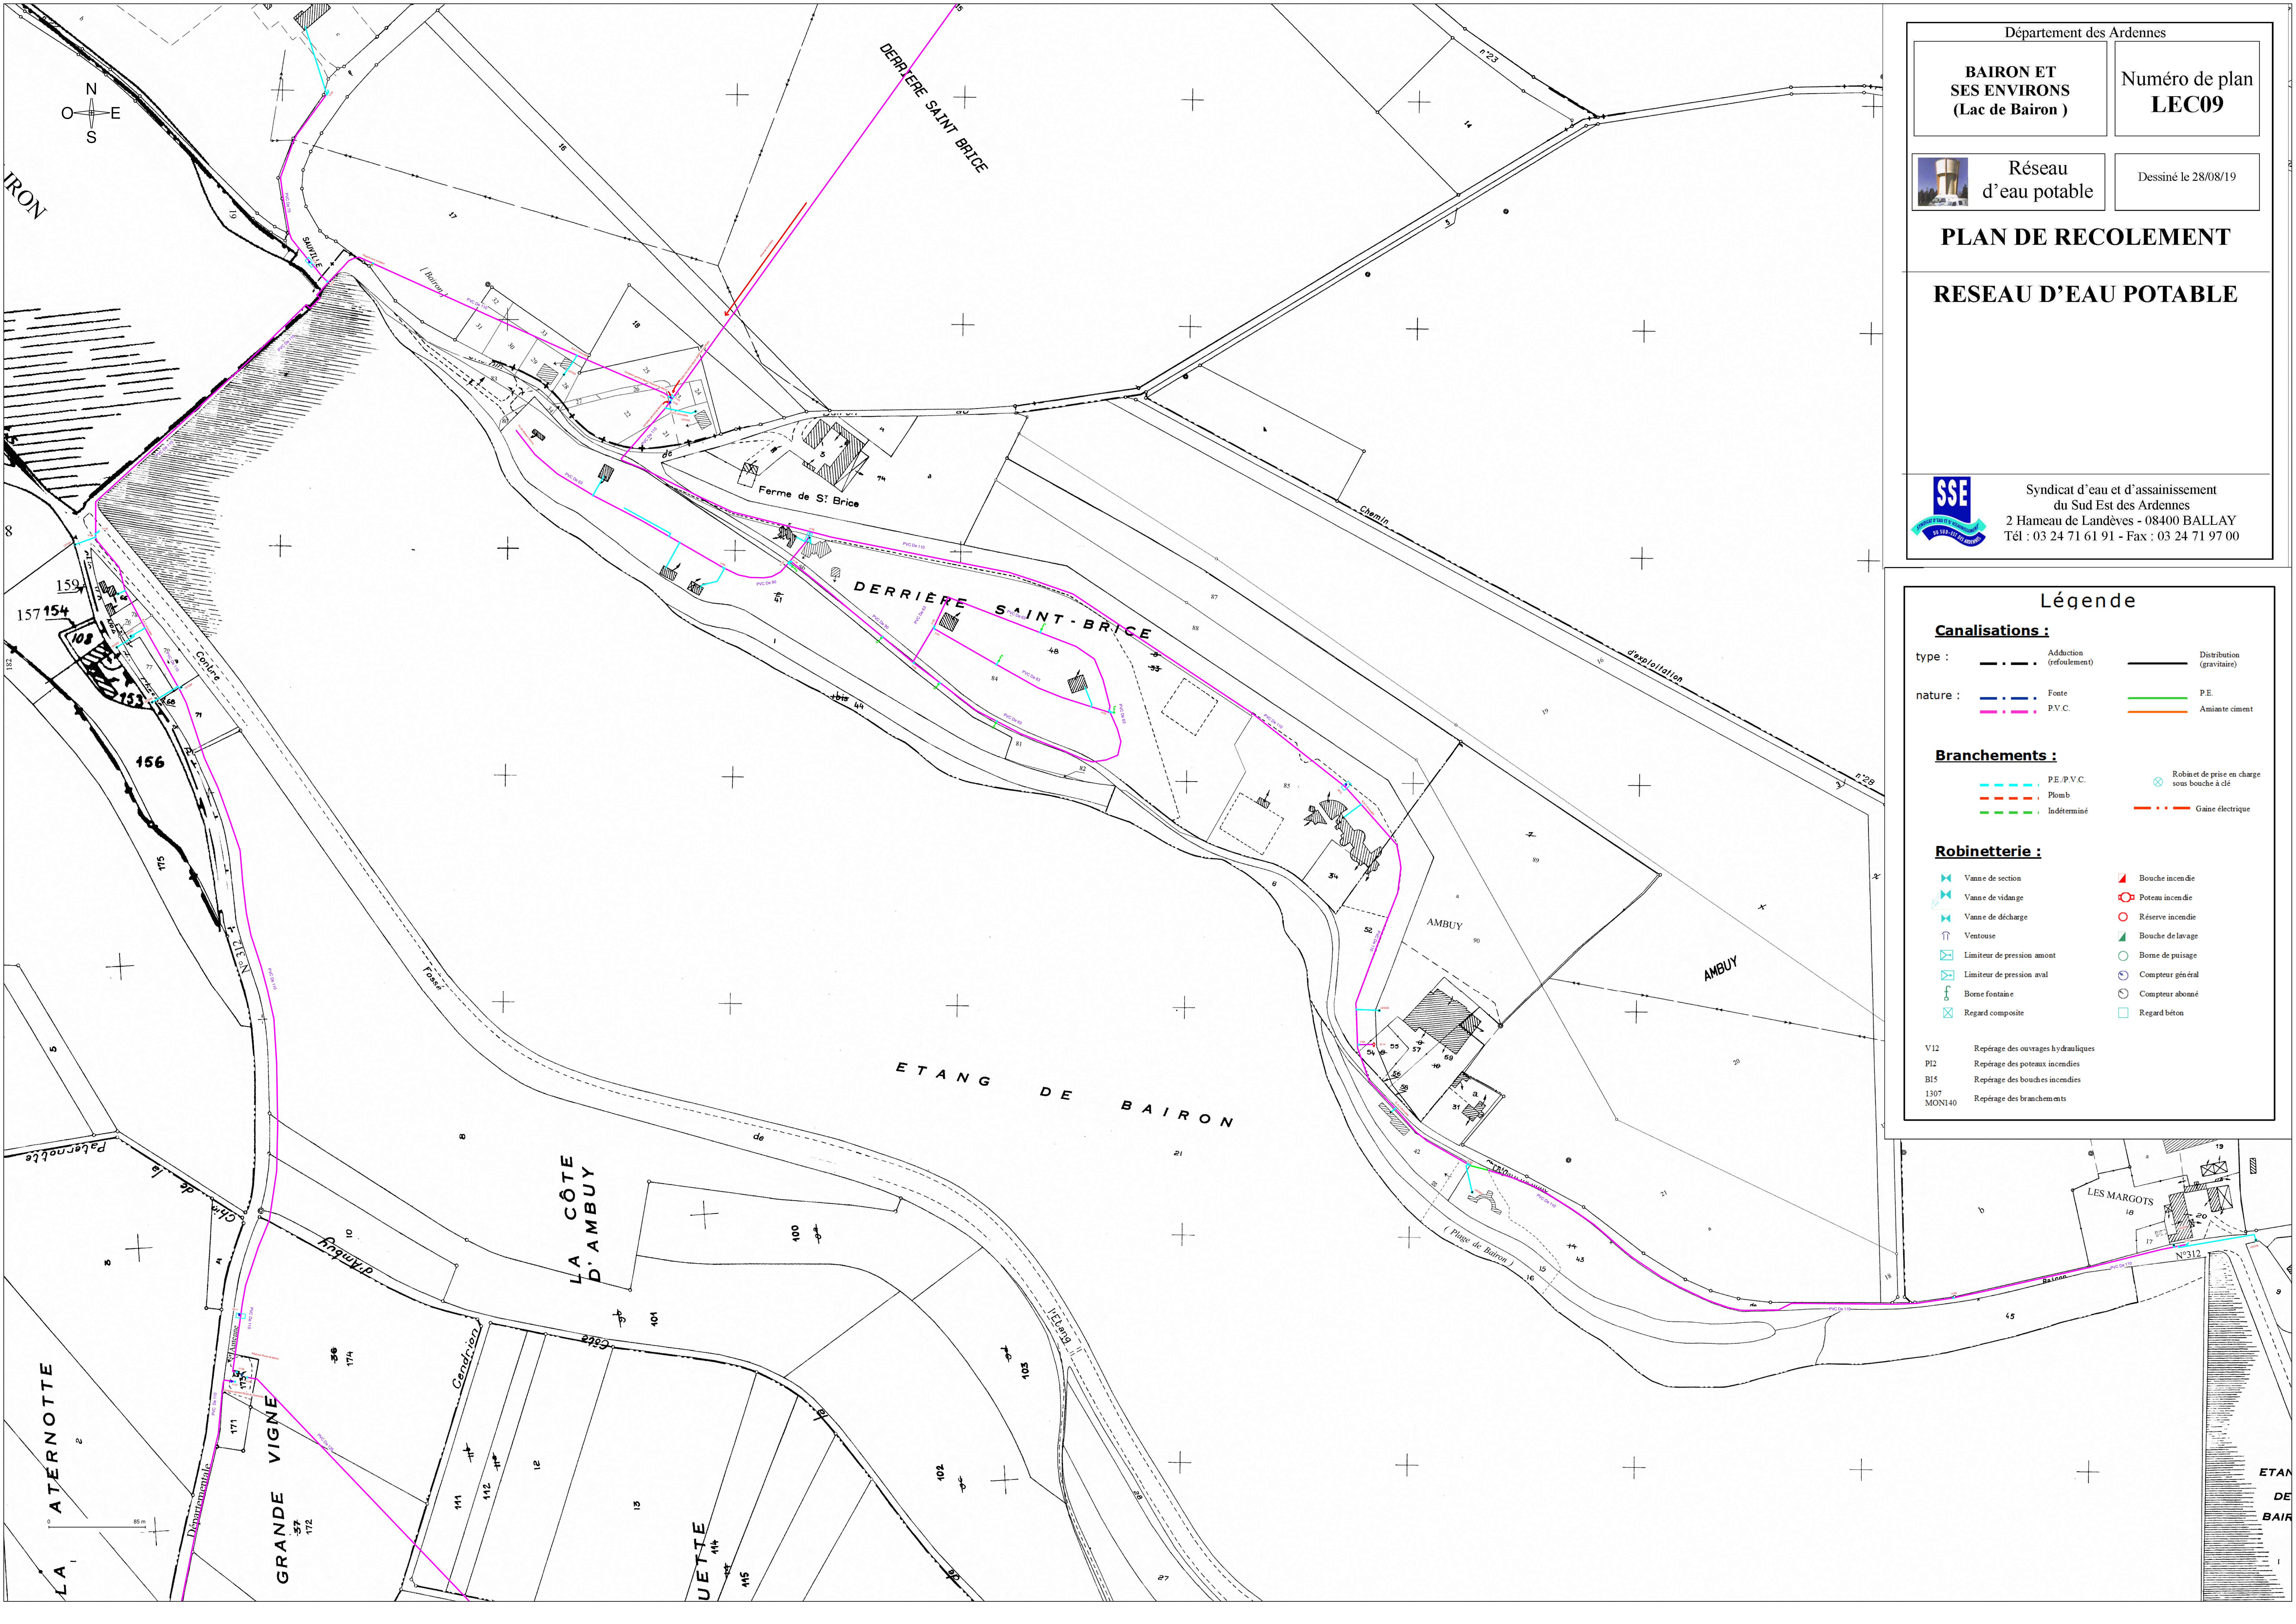

Département des Ardennes

BAIRON ET
SES ENVIRONS
(Lac de Bairon)

Numéro de plan
LEC09

Réseau
d'eau potable

Dessiné le 28/08/19

PLAN DE RECOLEMENT

RESEAU D'EAU POTABLE

Syndicat d'eau et d'assainissement
du Sud Est des Ardennes
2 Hameau de Landèves - 08400 BALLAY
Tél : 03 24 71 61 91 - Fax : 03 24 71 97 00

Légende

Canalisations :

type :

--- Adduction (refoulement)

— Distribution (gravitaire)

nature :

--- Fonte

--- P.E.

--- P.V.C.

--- Amiante ciment

Branchements :

--- P.E./P.V.C.

--- Plomb

--- Indéterminé

⊗ Robinet de prise en charge sous bouché à clé

--- Gaine électrique

Robinetterie :

⊗ Vanne de section

⊗ Vanne de vidange

⊗ Vanne de décharge

⊗ Ventouse

⊗ Limiteur de pression amont

⊗ Limiteur de pression aval

⊗ Borne fontaine

⊗ Regard composite

▲ Bouche incendie

⊗ Poteau incendie

○ Réserve incendie

⊗ Bouche de lavage

⊗ Borne de puisage

⊗ Compteur général

⊗ Compteur abonné

⊗ Regard béton

V12 Repérage des ouvrages hydrauliques

PI2 Repérage des poteaux incendies

BI5 Repérage des bouches incendies

1307 MON140 Repérage des branchements