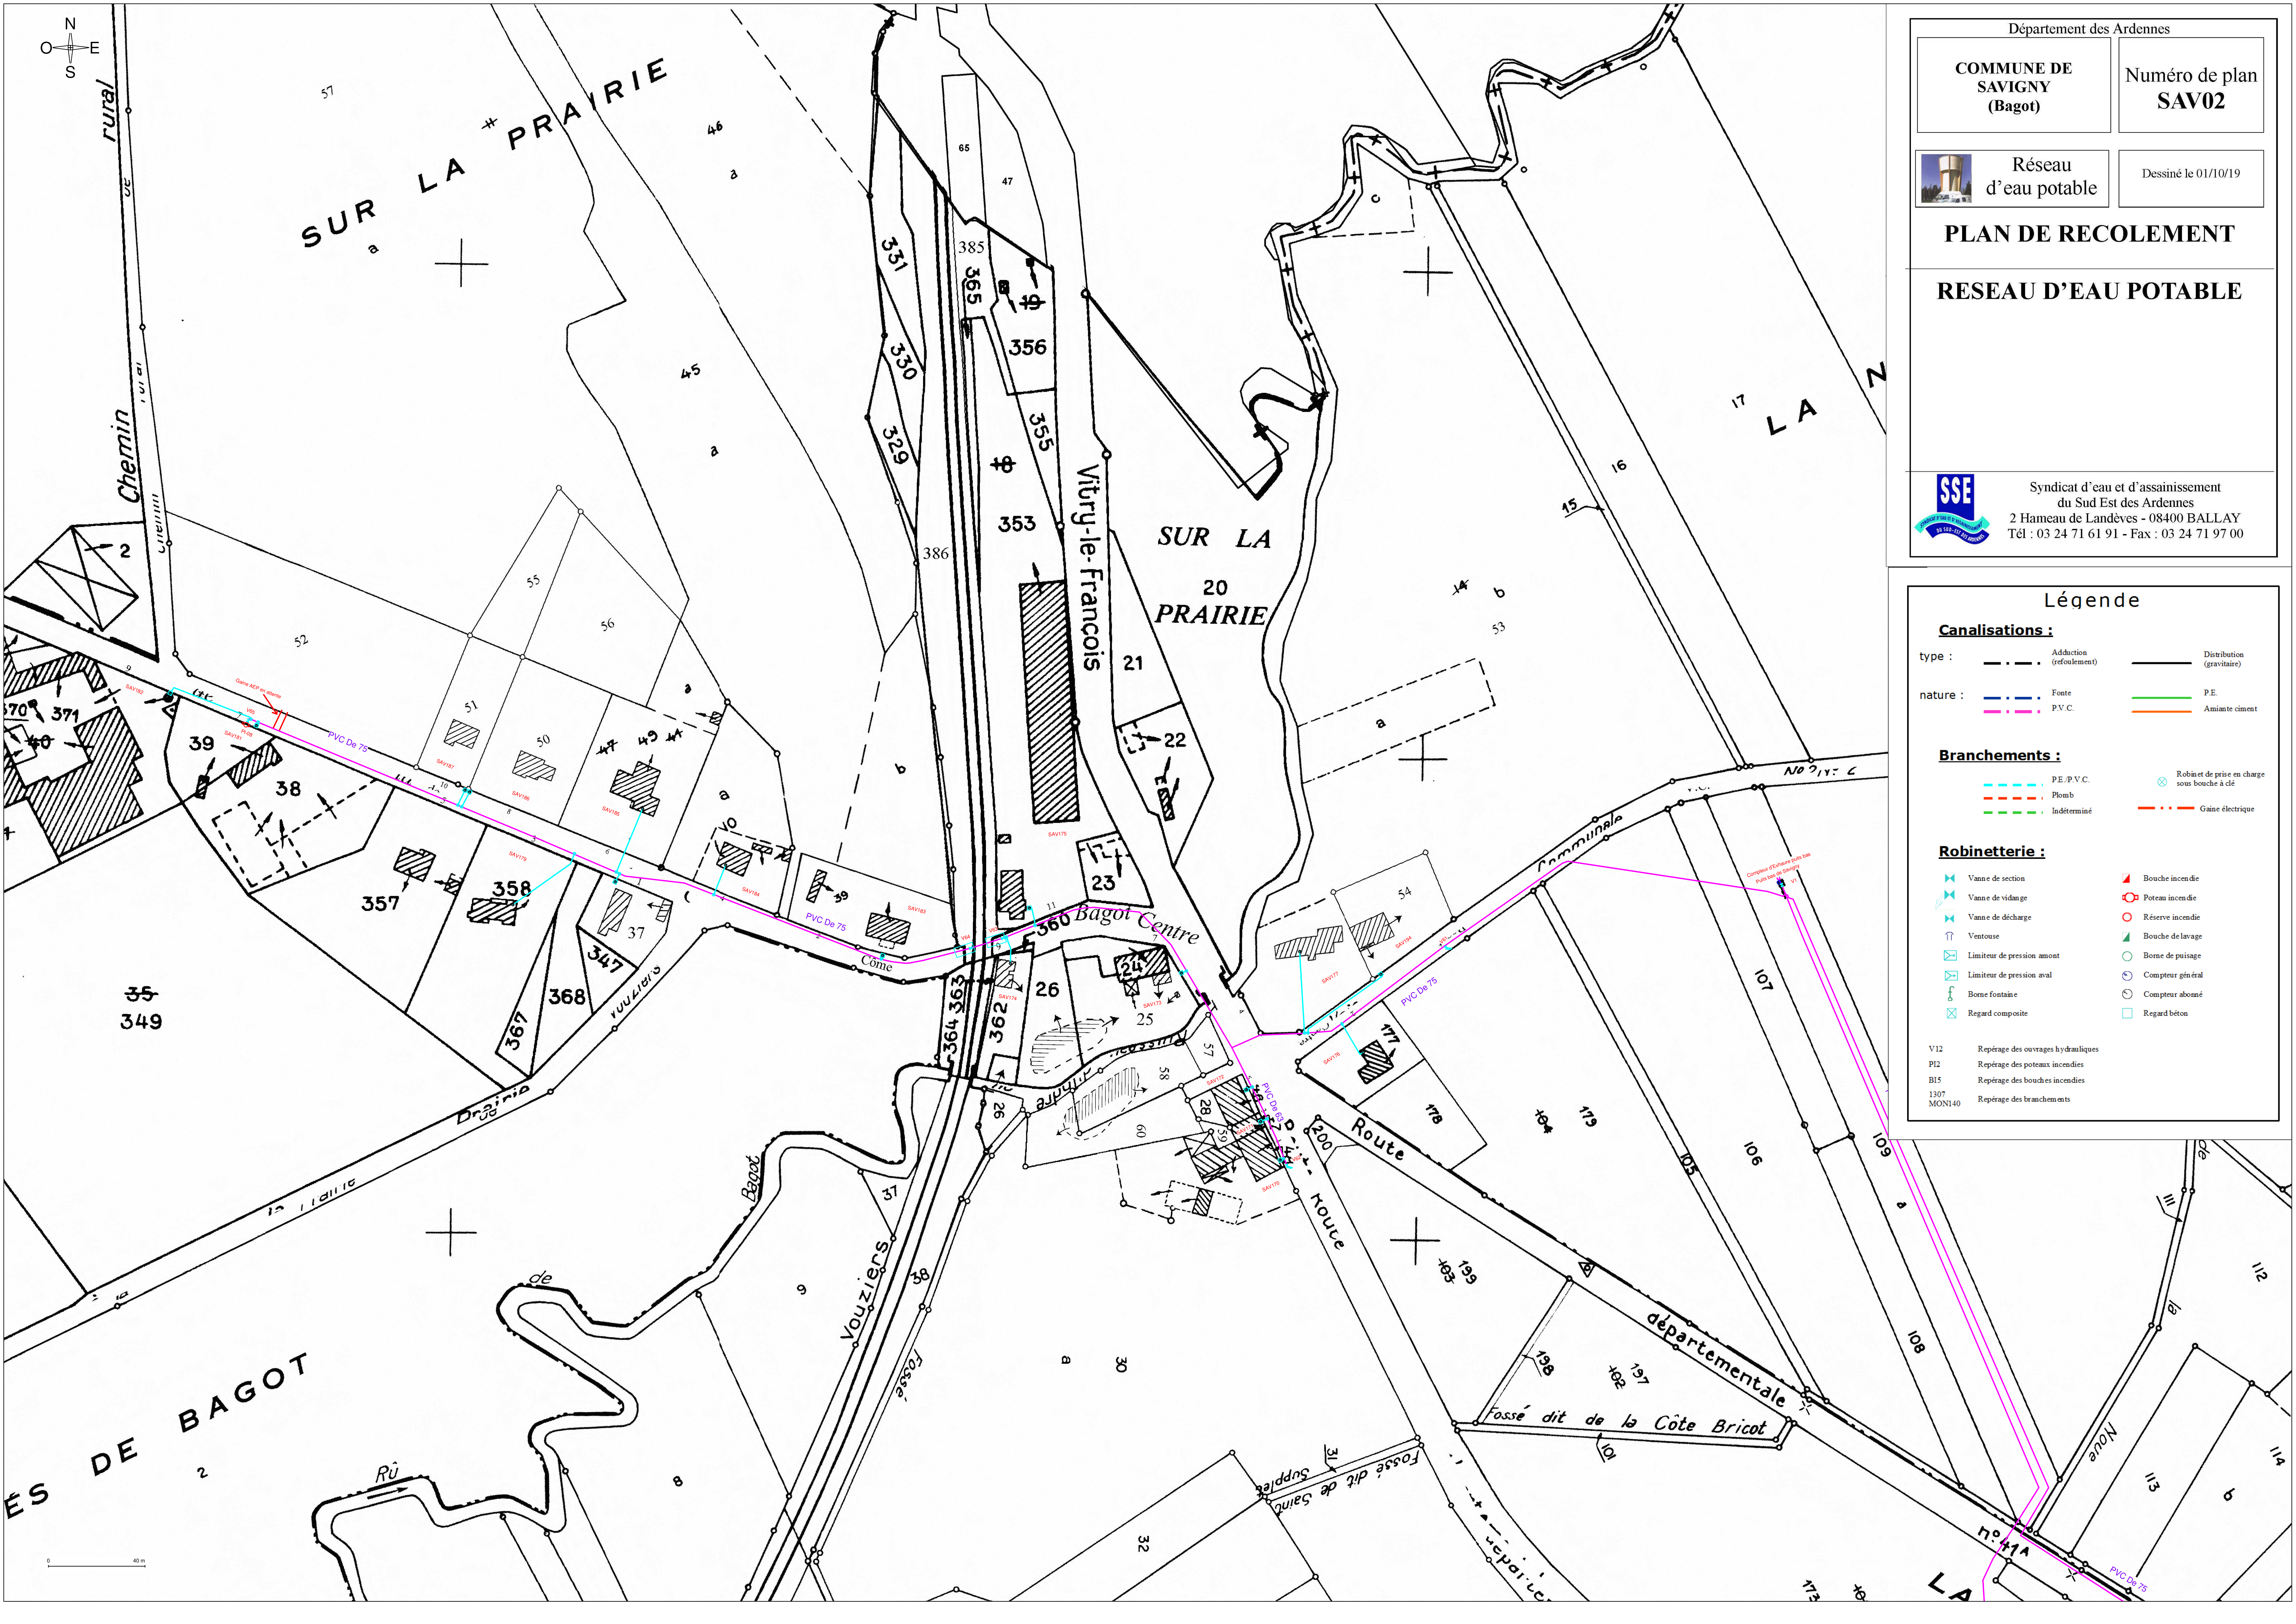




Département des Ardennes

COMMUNE DE SAVIGNY (Bagot)

Numéro de plan SAV02

Réseau d'eau potable

Dessiné le 01/10/19

PLAN DE RECOLEMENT

RESEAU D'EAU POTABLE

Syndicat d'eau et d'assainissement du Sud Est des Ardennes
2 Hameau de Landèves - 08400 BALLAY
Tél : 03 24 71 61 91 - Fax : 03 24 71 97 00

Légende

Canalisations :

type :

--- Adduction (refoulement)

— Distribution (gravitaire)

nature :

--- Fonte

--- P.E.

--- P.V.C.

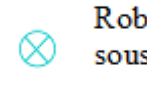
--- Amiante ciment

Branchements :

--- P.E./P.V.C.

--- Plomb

--- Indéterminé

Robinet de prise en charge sous bouché à clé

--- Gaine électrique

Robinetterie :

Vanne de section

Vanne de vidange

Vanne de décharge

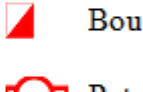
Ventouse

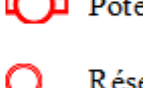
Limiteur de pression amont

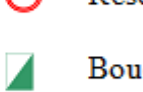
Limiteur de pression aval

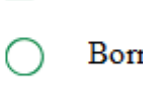
Borne fontaine

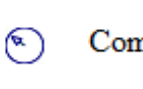
Regard composite

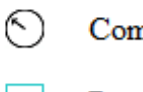
Bouche incendie

Poteau incendie

Réserve incendie

Bouche de lavage

Borne de puisage

Compteur général

Compteur abonné

Regard béton

V12 Repérage des ouvrages hydrauliques

P12 Repérage des poteaux incendies

B15 Repérage des bouches incendies

1307 Repérage des branchements

MON140