


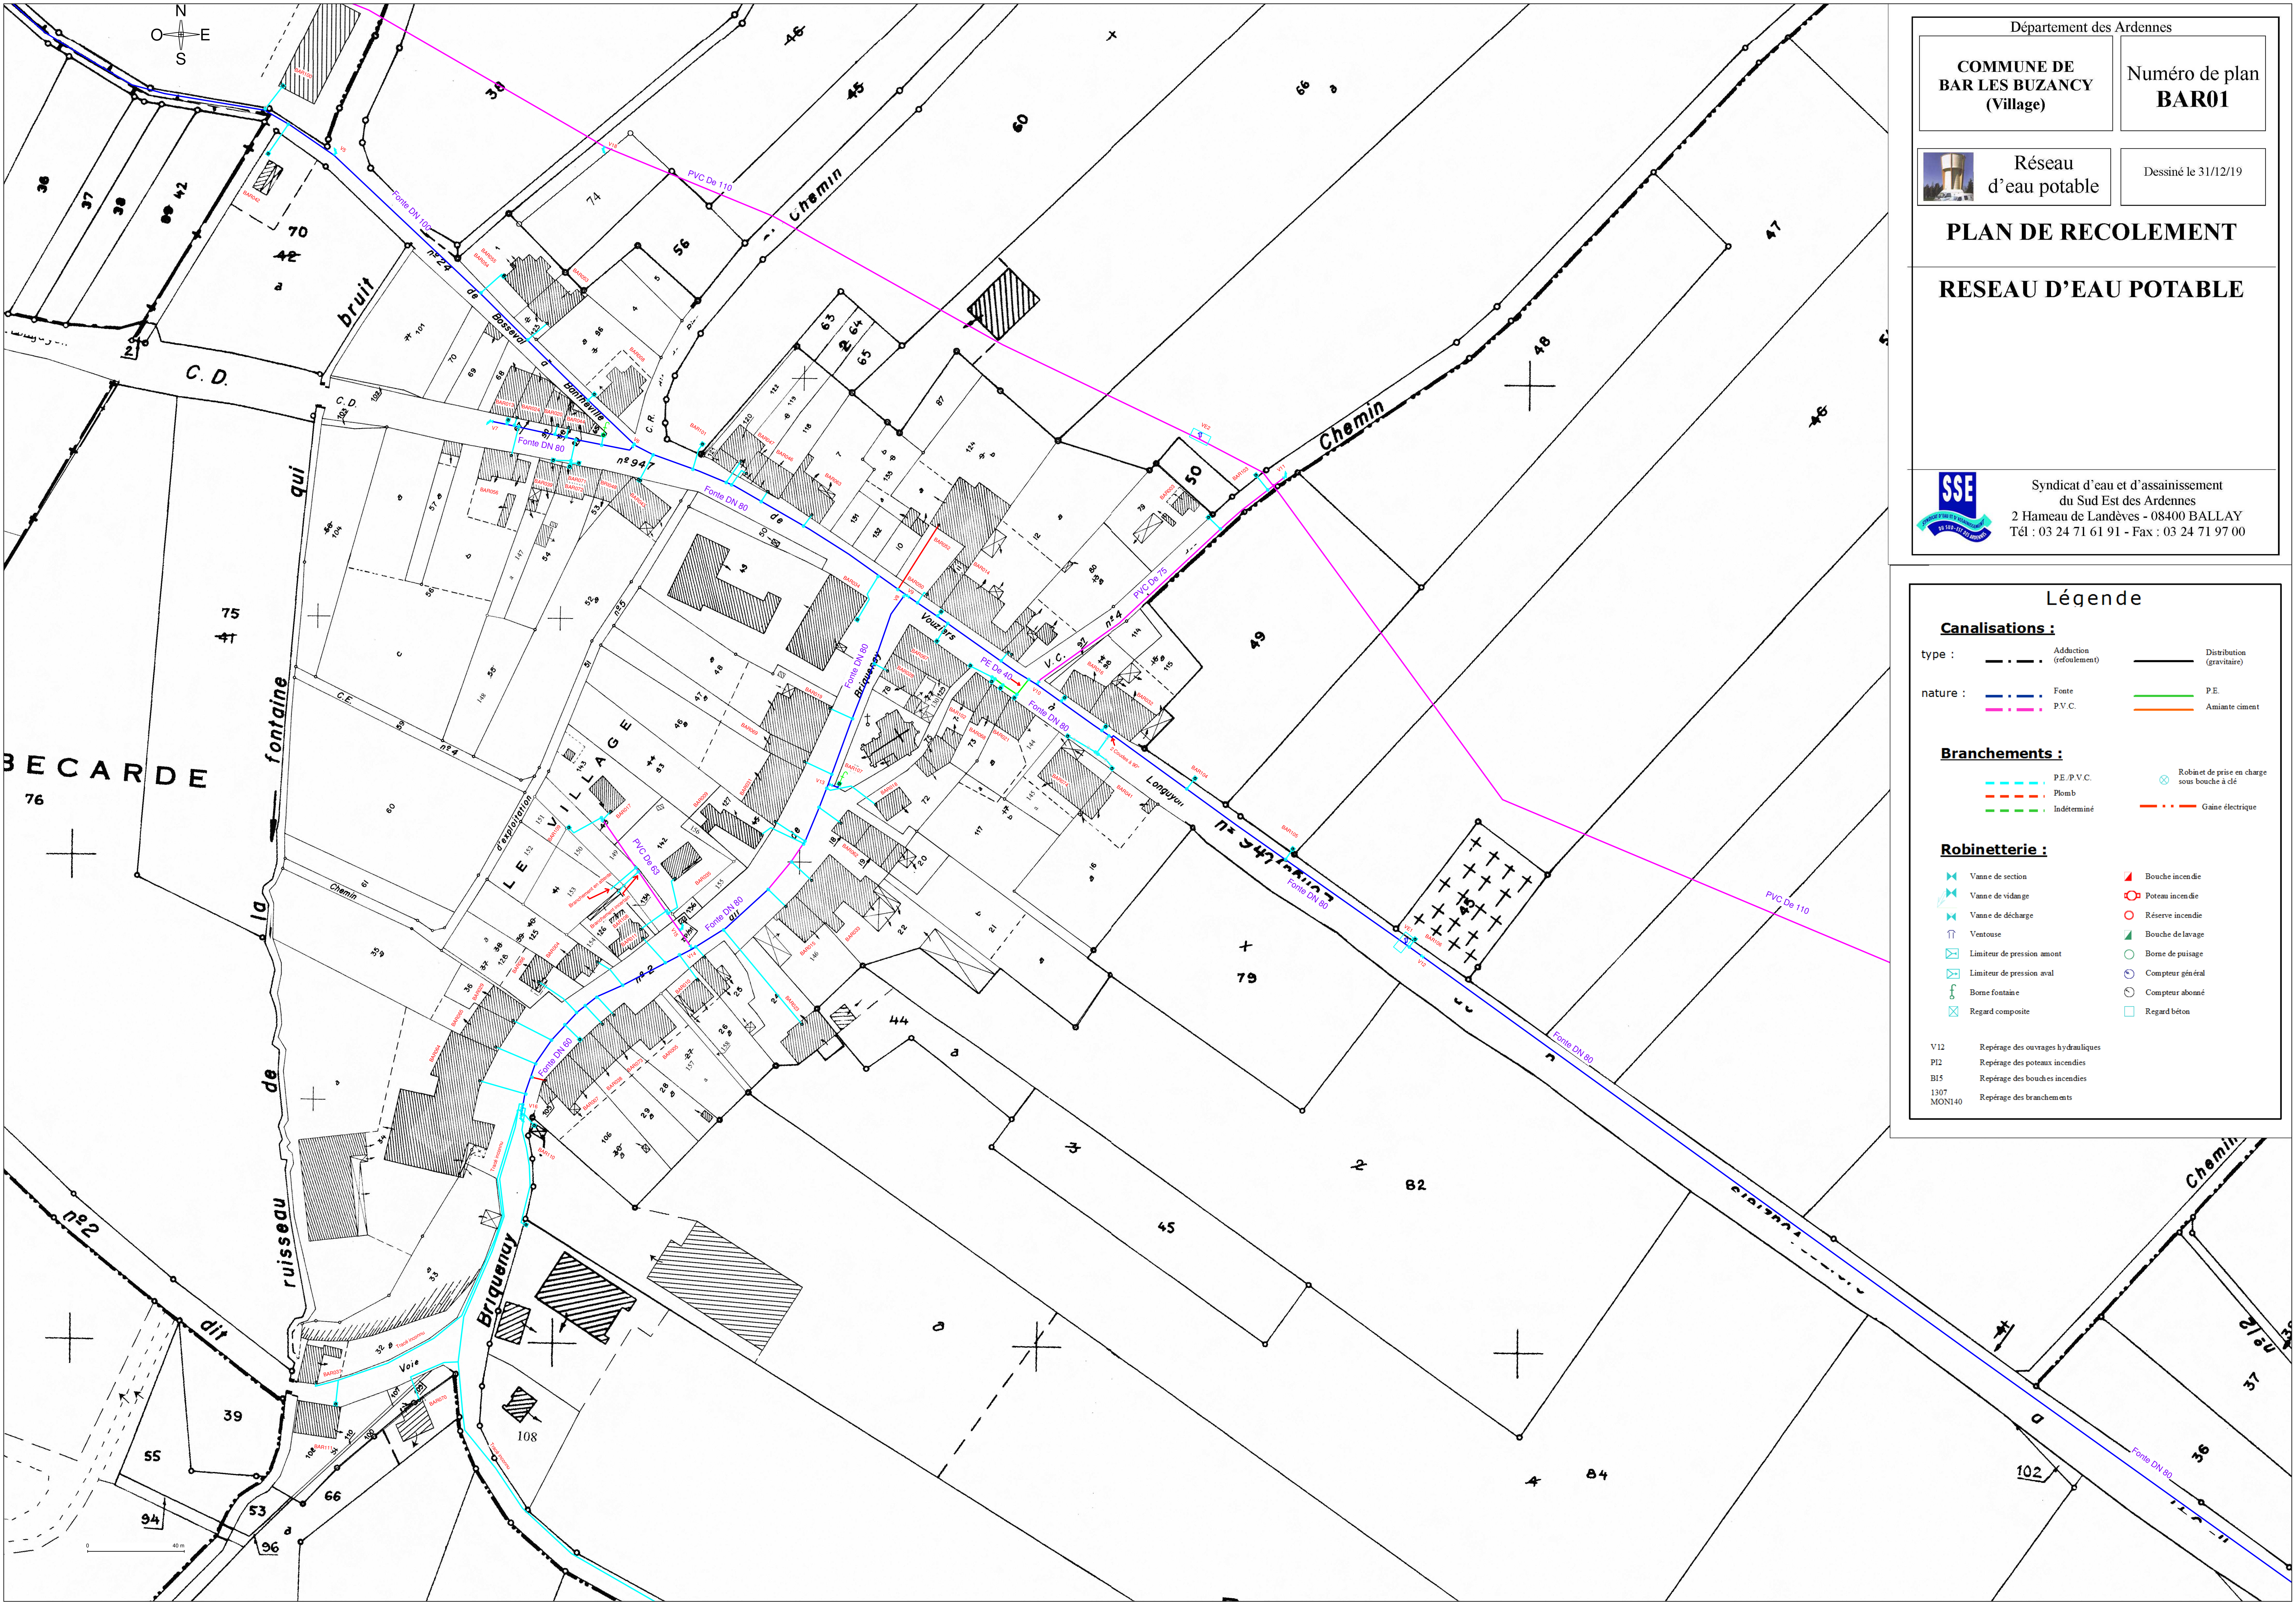

Département des Ardennes

COMMUNE DE
BAR LES BUZANCY
(Village)

Numéro de plan
BAR01

Dessiné le 31/12/19

Réseau
d'eau potable

PLAN DE RECOLEMENT

RESEAU D'EAU POTABLE

Syndicat d'eau et d'assainissement
du Sud Est des Ardennes
2 Hameau de Landèves - 08400 BALLAY
Tél : 03 24 71 61 91 - Fax : 03 24 71 97 00

Légende

Canalisations :

type :
nature :

Branchements :

Robinetterie :

Adduction (refoulement)
Distribution (gravitaire)
P.E.
Amiante ciment

PE/P.V.C.
Plomb
Indéterminé

Robinet de prise en charge sous bouché à clé
Gaine électrique

Vanne de section
Vanne de vidange
Vanne de décharge
Ventouse
Limiteur de pression amont
Limiteur de pression aval
Borne fontaine
Regard composite

Bouche incendie
Poteau incendie
Réserve incendie
Bouche de lavage
Borne de puisage
Compteur général
Compteur abonné
Regard béton

V12
PI2
BI5
1307
MON140

Repérage des ouvrages hydrauliques
Repérage des poteaux incendies
Repérage des bouches incendies
Repérage des branchements