LEGENDE

Réseau EU	Rond visitable	Vanne à guillotine
Réseau EU refoulement	Rond borgne	Vanne à manchon
Réseau EU sous pression	Rond visitable à grille	Vanne murale
Réseau EU sous vide	Carré visitable	Plaque pleine
Réseau EP	Carré borgne	Ventouse
Réseau EP refoulement	Carré visitable à grille	Vidange
Réseau EP sous pression	Avaloir	Canal de mesure
Réseau EP sous vide	Avaloir à grille	Chambre de détente
Réseau UN	Tampon/avaloir	Bassin de rétention
Réseau UN refoulement	Exutoire	Dégrilleur
Réseau UN sous pression	Boite de branchement	Dessableur
Réseau UN sous vide	Chasse	Lagune
Réseau inconnu	Déversoir d'orage	Poste de relevage
Branchement EP	Clapet	Puisard
Branchement EU	Débitmètre	Station d'épuration
Branchement UN	Vanne	
Branchement inconnu		

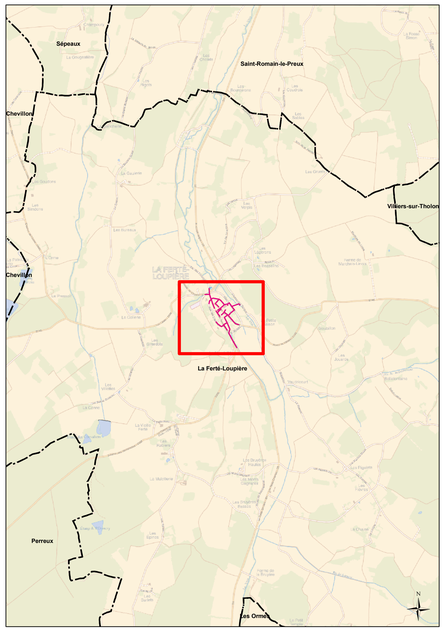

DEPARTEMENT DE L'YONNE

COMMUNE DE
LA FERTÉ-LOUPIÈRE

Plan N° : 8903-02-A-100	***Echelle :*** *1:1 000*	
Cartographe: D.BASTIEN		Date: 23/05/2016

RESEAUX D'ASSAINISSEMENT

Plan général

CPO Marne-la-Vallée
8 , Boulevard Michael Faraday
CS 30560
77716 SERRIS / MARNE-LA-VALLEE Cx 04

Diffusion ou cession de toute ou partie de ce document sous quelque forme que ce soit, sans autorisation écrite préalable de SAUR, est interdite. Ce document est la propriété de SAUR et ne peut être communiqué à des tiers sans son autorisation écrite préalable.

DEPARTEMENT DE L'YONNE

4D

COMMUNE DE MERRY-LA-VALLEE

PLAN LOCAL D'URBANISME

PLAN D'ASSAINISSEMENT

Echelle: 1/2 500

Vu pour être annexé à
la délibération du 4 octobre 2007
approuvant
le Plan Local d'Urbanisme

Cachet de la Mairie et
signature du Maire:

MAIRIE DE MERRY-LA-VALLEE (Yonne)

P.L.U. prescrit le : 29 Juin 2004

Dossier de P.L.U. réalisé par :

PERSPECTIVES Urbanisme et Aménagement
63 rue des Sources
10150 CHARMONT SOUS BARBUISE
Tél: 03.25.40.05.90 Fax: 03.25.40.05.89
Email: perspectives@perspectives-urbacom

Plan des réseaux d'assainissement réalisé par :

D.D.A.F. :
3, rue Lehan-Prieré
B.P.139 - 89011 AUXERRE CEDEX
Tél: 03.86.72.55.00 Fax: 03.86.72.55.01

Source fond de plan :
- Vectorisation des planches cadastrales du territoire communal à partir des planches fournies par la commune.

LEGENDE

- Collecteur gravitaire
- Conduite de refoulement
- Regard de visite

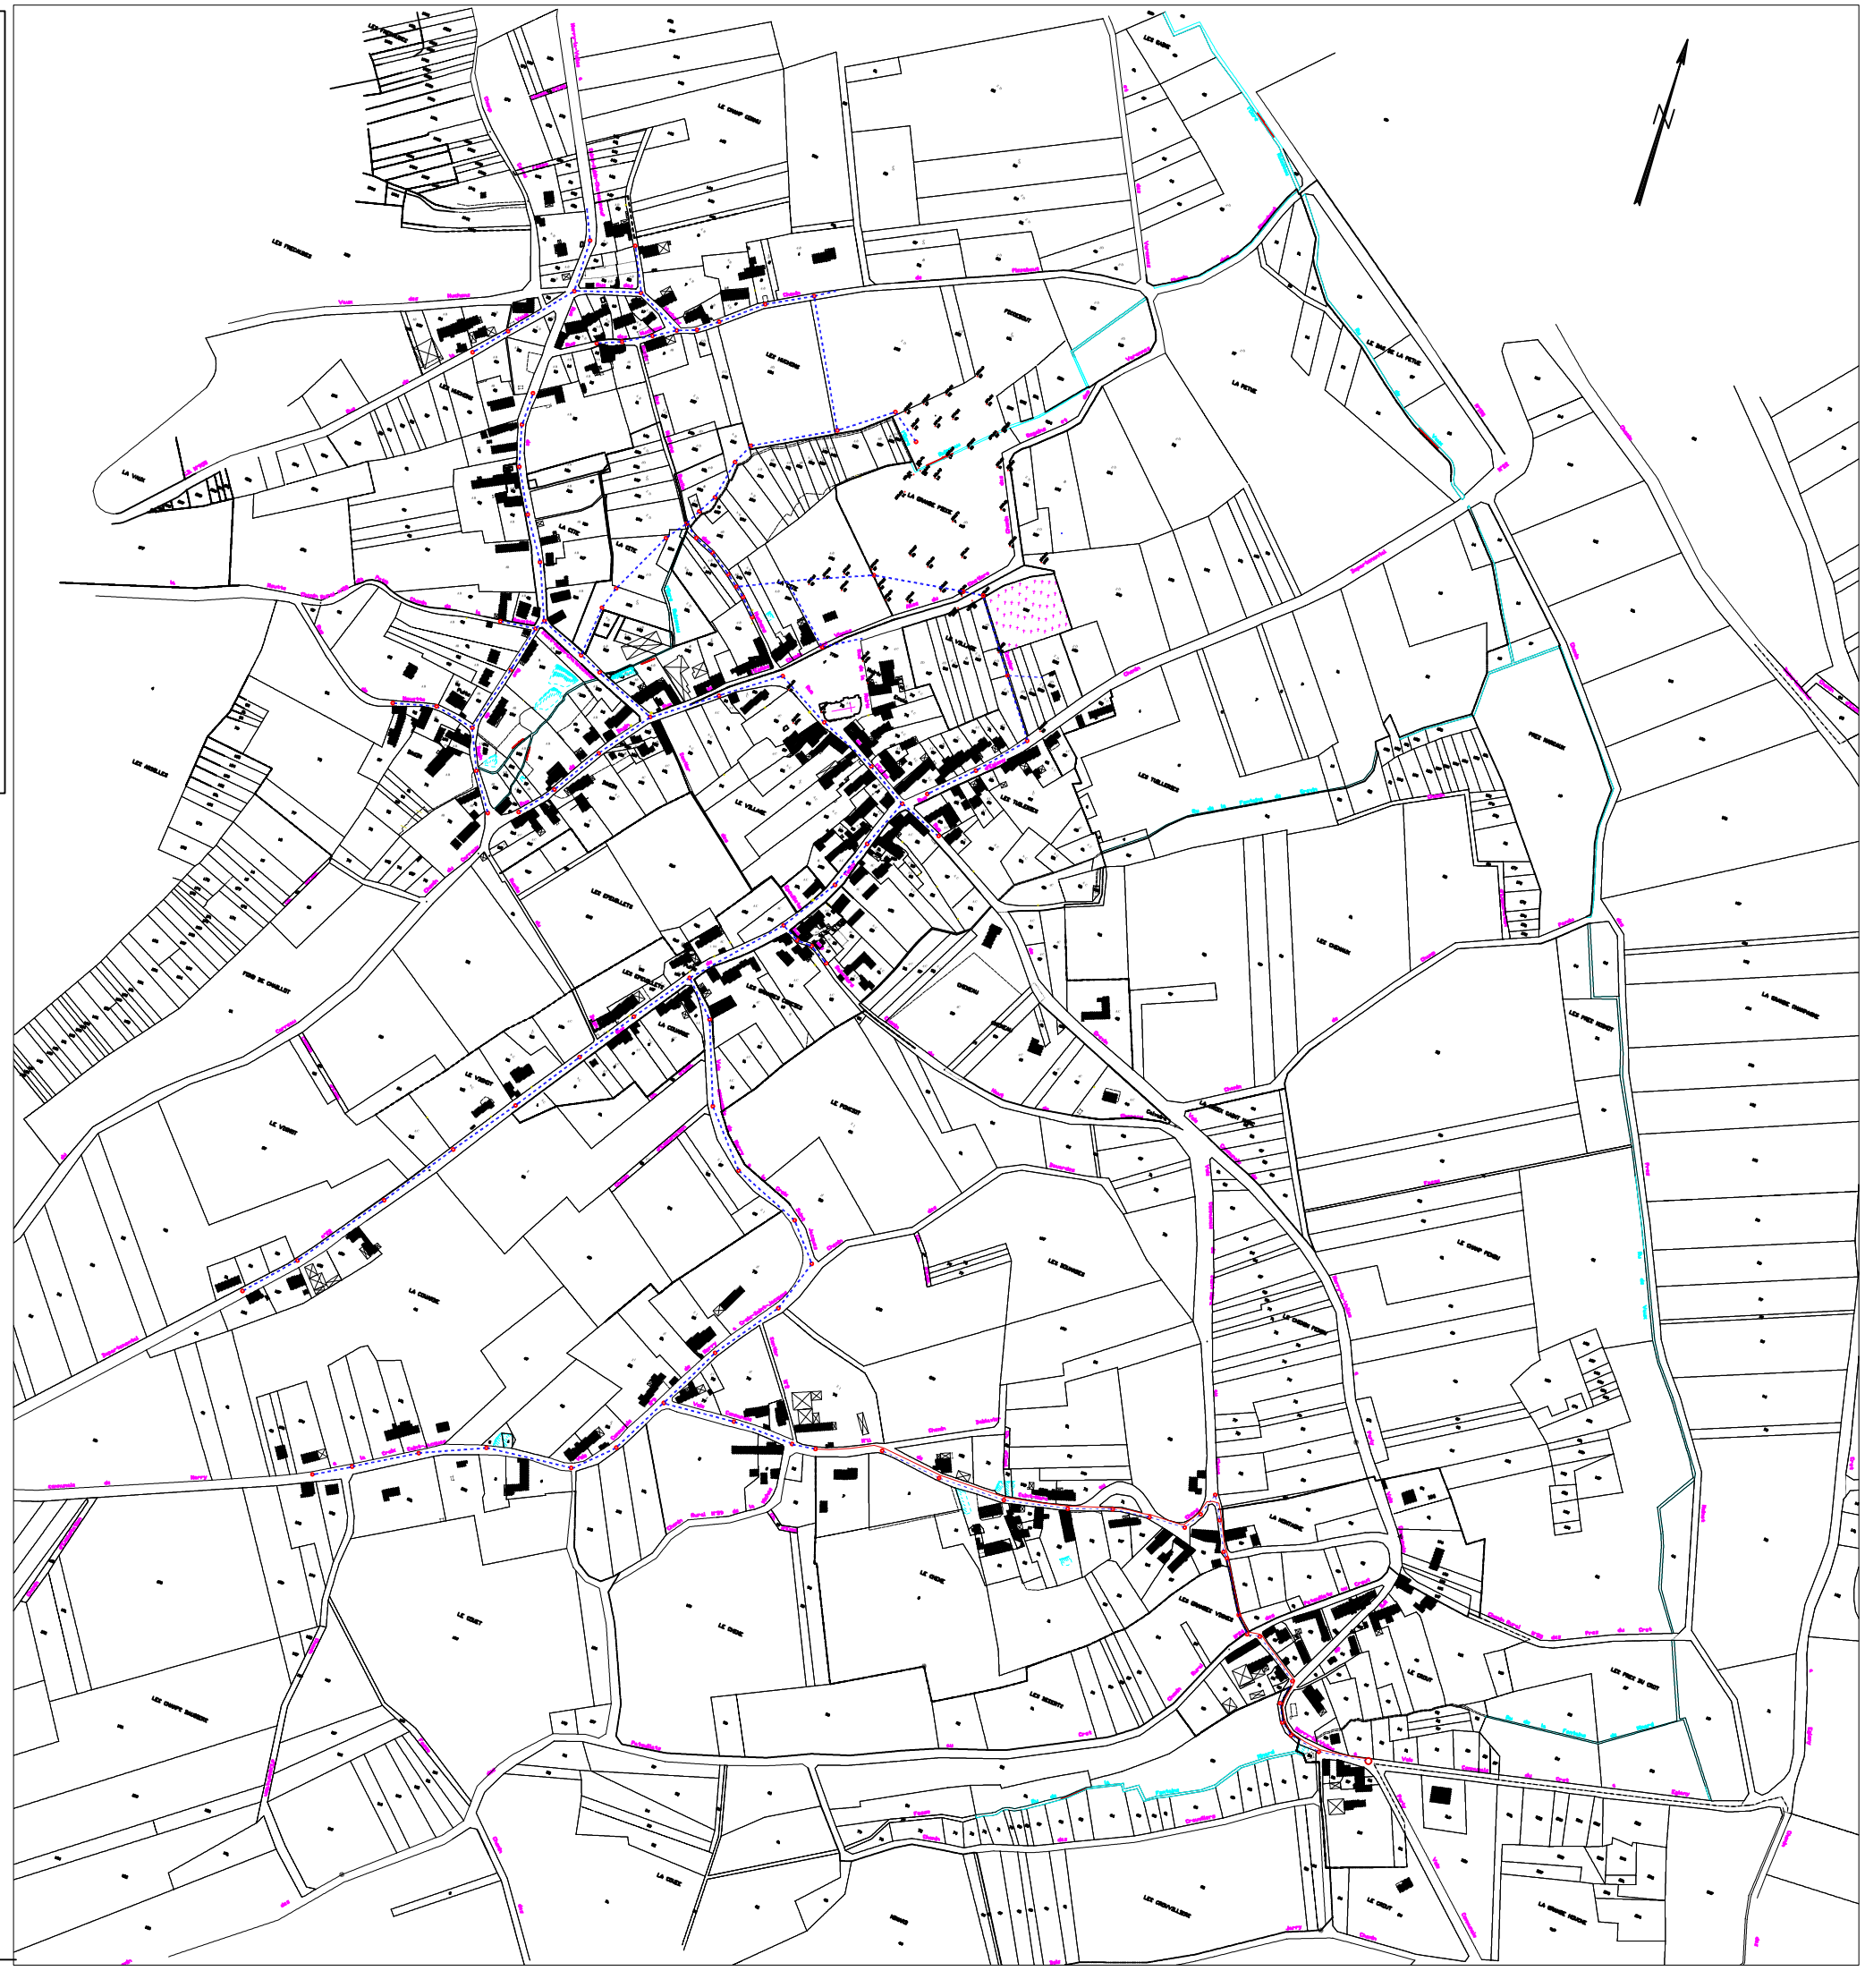
LES THEUREAUX
LA VIGNE
LES VIGNES
LE CHENE VERT
LES CHAILLOTS
LA ROCHE
LE CHENE
LES BOURGOGNES

N

O E

S

1000 m

COMMUNE D'AILLANT-SUR-THOLON

4E

ZONAGE D'ASSAINISSEMENT

CARTE DE ZONAGE

Vu pour être annexé à la délibération du 27 avril 2007 approuvant le Plan Local d'Urbanisme

Cachet de la Mairie et signature du Maire :

LEGENDE

Mode d'assainissement collectif

Mode d'assainissement non collectif

Bureau d'études BIOS
18, rue de la Mothe
89110 Aillant-sur-Tholon
Tél : 03 86 63 50 45
Fax : 03 86 63 56 22
E-mail : be.bios@free.fr

Votre partenaire Eau-Environnement

DATE: 15/12/2005	Echelle: 1/7000	DRESSE PAR : P.L.		Plan N° 1	
Indice	Date	Modifications	Indice	Date	Modifications

LEGENDE

RESEAU

- RESEAU D'EAUX USEES
- RESEAU D'EAUX PLUVIALES
- RESEAU UNITAIRE
- RESEAU EAUX USEES REFOULEMENT
- RESEAU EAUX PLUVIALES REFOULEMENT
- RESEAU UNITAIRE REFOULEMENT
- RESEAU PROJET ASSAINISSEMENT
- RESEAU PRIVE EAUX USEES
- RESEAU PRIVE EAUX PLUVIALES
- RESEAU PRIVE UNITAIRE
- RESEAU PRIVE EAUX USEES REFOULEMENT
- RESEAU PRIVE PLUVIALES REFOULEMENT
- RESEAU PRIVE UNITAIRE REFOULEMENT
- RESEAU INDUSTRIEL
- RESEAU SURPRESSE
- RESEAU TELECOM
- RESEAU ELECTRIQUE ASSAINISSEMENT
- RESEAU TECHNIQUES ALTERNATIVES
- RESEAU PRIVE TECHNIQUES ALTERNATIVES
- RESEAU EAUX USEES SOUS VIDE
- RESEAU PNEUMATIQUE
- COURS D'EAU

EQ-SPECIAUX

- VANNE MANUELLE
- VANNE AUTOMATIQUE
- FOURREAU DE PROTECTION
- SIPHON
- VORTEX
- VENTURI
- VIDANGE
- VENTOUSE EU
- DEVERSOIR D'ORAGE
- RESERVOIR DE CHASSE
- CLAPET ANTI-RETOUR
- APPAREIL DE MESURE
- ANTI-BELIER

TRONCONS

- INTERCOMMUNAL
- SYNDICAL
- DRAINANT
- COLLECTEUR
- EMISSAIRE

REGARD

- REGARD DE VISITE
- REGARD DOUBLE
- REGARD SIPHOIDE
- REGARD INACCESSIBLE
- REGARD BOROINE
- REGARD AVEC TAMPON DE VISITE
- REGARD AVEC GRILLE 2
- REGARD FICTIF
- REGARD INCONNU
- POINT DE REJET
- TETE D'AQUEDUC
- OUVRAGE COMBINE
- TRAVERSEE CHAUSSEE

OUVRAGE

- STATION DE RELEVAGE
- DESSABLEUR
- BASSIN D'ORAGE
- STATION D'EPURATION
- PUITS PERDU
- DESHUILEUR
- FOSSE SEPTIQUE
- AEROEJECTEUR
- A.N.C

BOUCHE

- AVALOIR
- AVALOIR DOUBLE
- AVALOIR GRILLE
- AVALOIR GRILLE DOUBLE
- AVALOIR VISITABLE
- AVALOIR AVEC DECANTATION
- GRILLE AVEC DECANTATION
- AVALOIR GRILLE AVEC DECANTATION
- GRILLE
- GRILLE DOUBLE
- GRILLE SUR COLLECTEUR
- TRAVERSEE GRILLE

BRANCHEMENT

- BOITE DE BRANCHEMENT
- BRANCHEMENT BOROINE
- REGARD DE CONTROLE
- BRANCHEMENT TABOURET SUPPOSE
- BRANCHEMENT TABOURET
- PIQUAGE

N

W E

S

DEPARTEMENT DE L' YONNE

COMMUNE DE AILLANT-SUR-THOLON

RESEAU D'ASSAINISSEMENT

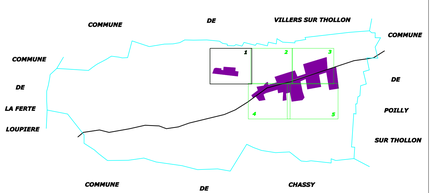

EDITE LE: 25/08/2017	Echelle:1/1000e	**89003.RA01. 1**
DESSINE LE :24/10/2005 PAR: EDA	Dossier: 89003	
MIS A JOUR LE :22/05/2012	PAR: JFP	

VEOLIA

REGION CENTRE-EST
CENTRE BOURGOGNE CHAMP.-ARDENNE
15, rue J.-F. Champollion 21200 BEAUNE tél:03.80.26.23.40

151.5 141.4 138.8 139.4 134.6 142.5 132.6 129.3 121.5 119

CHEMIN DE MONTENEOT

RUE DU BONNET ROUGE

RUE DES CHAILLOUX

RUE DU BONNET ROUGE

RUE DU BONNET ROUGE

BT 200 123.48 BT 200 78.97 92.06 BT 200 239.69 49.59 BT 200 79.5 44.73 35.98 BT 200 14.76 BT 200 23.57 22.25 63.58 23.51 87.50 230.97

LEGENDE EQUIPEMENTS ASSAINISSEMENT

REGARDS

- Regard De Visite
- Regard Double
- Regard Grille
- Regard Borgne
- Regard Avec T De Visite
- Regard Fictif
- Ouvrage Combiné
- Traversée De Chaussée
- Puits Perdu

OUVRAGES

- Usine De Dépollution
- Poste De Relevement
- Déversoir D' Orage
- Rejet En Rivière
- Tête De Buse
- Dessableur
- Deshuileur
- Aérojecteur
- Fosse sceptique

AVALOIRS

- Avaloir
- Avaloir à Grille
- Avaloir Avec Décantation
- Avaloir à Grille Avec Décantation
- Grille
- Grille Avec Décantation

BRANCHEMENT

- Branchement
- Branchement Tabouret Supposé
- Branchement Sans Tabouret

DIVERS

- Fourreau

EQUIPEMENTS SPECIAUX

- Appareil De Mesure
- Anti - Bélier
- Boite De Branchement
- Chasse D' égout (Automatique ou Manuelle)
- Clapet AR
- Siphon
- Ventouse
- Vidange
- Vanne

RESEAUX

- *UNITAIRE*
- *EAUX USEES*
- *EAUX PLUVIALES*
- *REFOULEMENT*
- *DRAIN D' EVACUATION*
- *TRACE IMPRECIS*

N W E S

Les renseignements figurants sur ce plan sont indicatifs et n'engagent pas notre responsabilité;
la position réelle des ouvrages et des conduites devra être vérifiée par sondage.

DEPARTEMENT DE L' YONNE

COMMUNE DE AILLANT-SUR-THOLON

RESEAU D'ASSAINISSEMENT

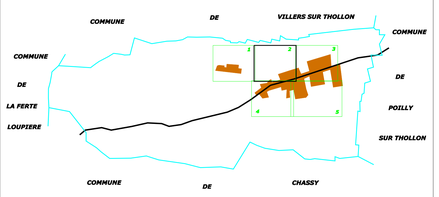

EDITE LE: 08/06/2015	Echelle:1/1000e
DESSINE LE :24/10/2005PAR:EDA	Dossier:89003
MIS A JOUR LE :22/05/2012	PAR: JFP

89003.RA01. 2

VEOLIA EAU

REGION CENTRE-EST
CENTRE BOURGOGNE
7 bis, Faubourg St Jean 21201 BEAUNE tél:03.80.26.23.40

CHEMIN DE MONTENEOT A AILLANT
C.D 145
C.R N39
CH. DU PONT GIRARDOT
RUE DU CIMETIERE
ALLEE DU MOULIN BRULIS
BD DU NORD
RUE DU PUITS
RUE DES FORGES
RUE SAINT MARTIN
RUE DU TRIANON
RUE DU COUCHANT
RUE DE LA HALLE
GRANDE RUE ST ANTOINE
RUE DE LA PASSERELLE
RUE DU 8 MAI
RUE DES VERGERS
RUE 16
ROUTE DE VILLIERS
PLACE THIERRY RUBY
Poste de refoulement LE COUCHANT
Trop plein
127.1
125
109.4
114.8
126.2
119.0
114.0
116.7
BT 200
BT 150
BT 300
BT 400
BT 500
PVC 200

LEGENDE EQUIPEMENTS ASSAINISSEMENT

REGARDS

- Regard De Visite
- Regard Double
- Regard Grille
- Regard Borgne
- Regard Avec T De Visite
- Regard Fictif
- Ouvrage Combiné
- Traversée De Chaussée
- Puits Perdu

OUVRAGES

- Usine De Dépollution
- Poste De Relevement
- Déversoir D' Orage
- Rejet En Rivière
- Tête De Buse
- Dessableur
- Deshuileur
- Aérojecteur
- Fosse sceptique

AVALOIRS

- Avaloir
- Avaloir à Grille
- Avaloir Avec Décantation
- Avaloir à Grille Avec Décantation
- Grille
- Grille Avec Décantation

BRANCHEMENT

- Branchement
- Branchement Tabouret Supposé
- Branchement Sans Tabouret

DIVERS

- Fourreau

EQUIPEMENTS SPECIAUX

- Appareil De Mesure
- Anti - Bélier
- Boite De Branchement
- Chasse D' égout (Automatique ou Manuelle)
- Clapet AR
- Siphon
- Ventouse
- Vidange
- Vanne

RESEAUX

- UNITAIRE
- EAUX USEES
- EAUX PLUVIALES
- REFOULEMENT
- DRAIN D' EVACUATION
- TRACE IMPRECIS

N W E S

Les renseignements figurants sur ce plan sont indicatifs et n'engagent pas notre responsabilité; la position réelle des ouvrages et des conduites devra être vérifiée par sondage.

DEPARTEMENT DE L' YONNE

COMMUNE DE AILLANT-SUR-THOLON

RESEAU D'ASSAINISSEMENT

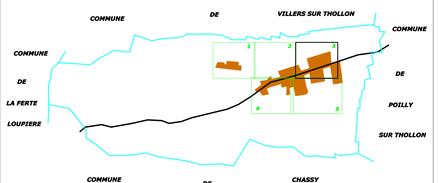

EDITE LE: 08/06/2015	Echelle:1/1000e
DESSINE LE :24/10/2005	PAR: EDA
MIS A JOUR LE :22/05/2012	PAR: JFP

89003.RA01. 3

VEOLIA EAU

REGION CENTRE-EST
CENTRE BOURGOGNE
7 bis, Faubourg St Jean 21201 BEAUNE tél:03.80.26.23.40

LEGENDE EQUIPEMENTS ASSAINISSEMENT

REGARDS

- Regard De Visite
- Regard Double
- Regard Grille
- Regard Borgne
- Regard Avec T De Visite
- Regard Fictif
- Ouvrage Combiné
- Traversée De Chaussée
- Puits Perdu

OUVRAGES

- Usine De Dépollution
- Poste De Relevement
- Déversoir D' Orage
- Rejet En Rivière
- Tête De Buse
- Dessableur
- Deshuileur
- Aérojecteur
- Fosse sceptique

AVALOIRS

- Avaloir
- Avaloir à Grille
- Avaloir Avec Décantation
- Avaloir à Grille Avec Décantation
- Grille
- Grille Avec Décantation

BRANCHEMENT

- Branchement
- Branchement Tabouret Supposé
- Branchement Sans Tabouret

DIVERS

- Fourreau

EQUIPEMENTS SPECIAUX

- Appareil De Mesure
- Anti - Bélier
- Boite De Branchement
- Chasse D' égout (Automatique ou Manuelle)
- Clapet AR
- Siphon
- Ventouse
- Vidange
- Vanne

RESEAUX

- UNITAIRE
- EAUX USEES
- EAUX PLUVIALES
- REFOULEMENT
- DRAIN D' EVACUATION
- TRACE IMPRECIS

N

W E

S

Les renseignements figurants sur ce plan sont indicatifs et n'engagent pas notre responsabilité;
la position réelle des ouvrages et des conduites devra être vérifiée par sondage.

DEPARTEMENT DE L' YONNE

COMMUNE DE AILLANT-SUR-THOLON

RESEAU D'ASSAINISSEMENT

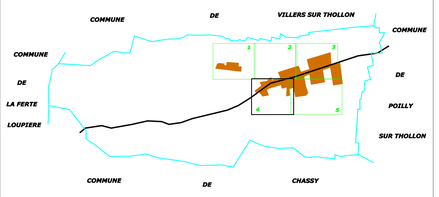

EDITE LE: 08/06/2015	Echelle:1/1000e	**89003.RA01. 4**
DESSINE LE :24/10/2005PAR:EDA	Dossier:89003	
MIS A JOUR LE :22/05/2012	PAR: JFP	

VEOLIA EAU

REGION CENTRE-EST
CENTRE BOURGOGNE
7 bis, Faubourg St Jean 21201 BEAUNE tél:03.80.26.23.40

RUE DU BONNET ROUGE
RUE DU CHATEAU D'EAU
RUE DES MOISSONNEURS
RUE DE LA MOTHE
RUE DU TACOT
RUE P. LAROUSSE
RUE SAINT MARTIN
Place PIERRE ARGOUD
AL PROMENADE ANGLAIS
ALLEE DE L'HERMITAGE
RUE DU CLOS
CR N 14
R.N 455(RTE DE TOUCY)
PVC 200
BT 300
BT 150
BT 200
124.5
125
126.7
120.2
114.9
117.1
112.8

LEGENDE EQUIPEMENTS ASSAINISSEMENT

REGARDS

- Regard De Visite
- Regard Double
- Regard Grille
- Regard Borgne
- Regard Avec T De Visite
- Regard Fictif
- Ouvrage Combiné
- Traversée De Chaussée
- Puits Perdu

OUVRAGES

- Usine De Dépollution
- Poste De Relevement
- Déversoir D' Orage
- Rejet En Rivière
- Tête De Buse
- Dessableur
- Deshuileur
- Aérojecteur
- Fosse septique

AVALOIRS

- Avaloir
- Avaloir à Grille
- Avaloir Avec Décantation
- Avaloir à Grille Avec Décantation
- Grille
- Grille Avec Décantation

BRANCHEMENT

- Branchement
- Branchement Tabouret Supposé
- Branchement Sans Tabouret

DIVERS

- Fourreau

EQUIPEMENTS SPECIAUX

- Appareil De Mesure
- Anti - Bélier
- Boite De Branchement
- Chasse D' égout (Automatique ou Manuelle)
- Clapet AR
- Siphon
- Ventouse
- Vidange
- Vanne

RESEAUX

- *UNITAIRE*
- *EAUX USEES*
- *EAUX PLUVIALES*
- *REFOULEMENT*
- *DRAIN D'EVACUATION*
- *TRACE IMPRECIS*

N

W E

S

Les renseignements figurants sur ce plan sont indicatifs et n'engagent pas notre responsabilité;
la position réelle des ouvrages et des conduites devra être vérifiée par sondage.

DEPARTEMENT DE L' YONNE

COMMUNE DE AILLANT-SUR-THOLON

RESEAU D'ASSAINISSEMENT

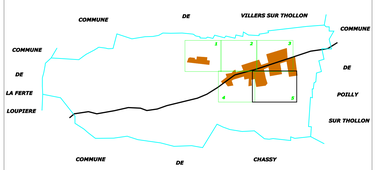

EDITE LE: 08/06/2015	Echelle:1/1000e	**89003.RA01. 5**
DESSINE LE :24/10/2005PAR:EDA	Dossier:89003	
MIS A JOUR LE :22/05/2012	PAR: JFP	

VEOLIA EAU

REGION CENTRE-EST
CENTRE BOURGOGNE
7 bis, Faubourg St Jean 21201 BEAUNE tél:03.80.26.23.40

LEGENDE EQUIPEMENTS EAU POTABLE

ROBINETS VANNES

- Robinet Vanne
- Robinet Vanne (SI ECLATE)
- Robinet Vanne (FERME)
- Robinet Vanne Electrique
- Robinet Vanne Papillon
- Robinet Vanne ¼ de tour

EQUIPEMENTS SPECIAUX

- Vidange Point Bas
- Ventouse Manuelle Point Haut
- Purge
- Ventouse Automatique
- Compteur
- Réducteur De Pression
- Stabilisateur De Pression Amont Ou Aval
- Clapet De Retenue
- Boite à Boue
- Dispositif Anti-Bélier
- Soupape Anti-Bélier
- Protection Cathodique
- Chasse D' égout

EQUIPEMENTS PUBLICS

- Poteau Incendie 80
- Poteau Incendie 100
- Poteau Incendie 150
- Poteau Incendie Privé
- Bouche Incendie
- Réserve Incendie
- Pulsard D' Aspiration
- Bassin - Lavoir
- Bouche De Lavage - Bouche D' Arrosage
- Borne Fontaine
- Poteau Agricole
- W.C Public

OUVRAGES

- Réservoir Simple
- Réservoir Double
- Château D' Eau
- Brise Charge - Répartiteur - Chambre De Réunion
- Bâche
- Puits
- Station De Traitement
- Station De Pompage

ABONNES

- Branchement ¼ De Tour
- Branchement > 60mm
- Industrie
- V.I.P
- Hopital
- Dialyse

DIVERS

- Plaque Pleine
- Fourreau
- Cône De Réduction
- Regard De Visite

EVENEMENTS

- Mesure Acoustique
- Appareil De Chloration Analyseur
- Appareil De Chloration Contrôle
- Appareil De Chloration Injection

RESEAUX

- CAPTAGE ADDUCTION
- ADDUCTION SURPRESSE
- HAUT SERVICE
- SERVICE SURPRESSE

N

W E

S

Les renseignements figurants sur ce plan sont indicatifs et n'engagent pas notre responsabilité;
la position réelle des ouvrages et des conduites devra être vérifiée par sondage.

DEPARTEMENT DE L' YONNE

COMMUNE DE AILLANT-SUR-THOLON

RESEAU D'EAU POTABLE

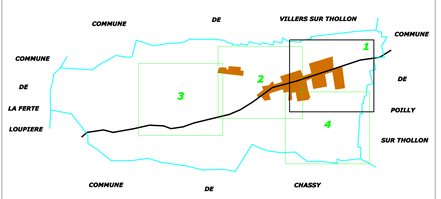

EDITE LE: 08/06/2015	Echelle:1/2000e	**89003.RE02.1**
DESSINE LE :24/10/2005 PAR:EDA	Dossier:89003	
MIS A JOUR LE : 30/03/2010	PAR:JFP	

VEOLIA EAU

REGION CENTRE-EST
CENTRE BOURGOGNE
7 bis, Faubourg St Jean 21201 BEAUNE Tél: 03.80.26.23.40

LEGENDE EQUIPEMENTS EAU POTABLE

ROBINETS VANNES

- Robinet Vanne
- Robinet Vanne (SI ECLATE)
- Robinet Vanne (FERME)
- Robinet Vanne Electrique
- Robinet Vanne Papillon
- Robinet Vanne ¼ de tour

EQUIPEMENTS SPECIAUX

- Vidange Point Bas
- Ventouse Manuelle Point Haut
- Purge
- Ventouse Automatique
- Compteur
- Réducteur De Pression
- Stabilisateur De Pression Amont Ou Aval
- Clapet De Retenue
- Boite à Boue
- Dispositif Anti-Bélier
- Soupape Anti-Bélier
- Protection Cathodique
- Chasse D' égout

EQUIPEMENTS PUBLICS

- Poteau Incendie 80
- Poteau Incendie 100
- Poteau Incendie 150
- Poteau Incendie Privé
- Bouche Incendie
- Réserve Incendie
- Pulsard D' Aspiration
- Bassin - Lavoir
- Bouche De Lavage - Bouche D' Arrosage
- Borne Fontaine
- Poteau Agricole
- W.C Public

OUVRAGES

- Réservoir Simple
- Réservoir Double
- Château D' Eau
- Brise Charge - Répartiteur - Chambre De Réunion
- Bâche
- Puits
- Station De Traitement
- Station De Pompage

ABONNES

- Branchement ¼ De Tour
- Branchement > 60mm
- Industrie
- V.I.P
- Hopital
- Dialyse

DIVERS

- Plaque Pleine
- Fourreau
- Cône De Réduction
- Regard De Visite

EVENEMENTS

- Mesure Acoustique
- Appareil De Chloration Analyseur
- Appareil De Chloration Contrôle
- Appareil De Chloration Injection

RESEAUX

- CAPTAGE ADDUCTION
- ADDUCTION SURPRESSE
- HAUT SERVICE
- SERVICE SURPRESSE

Les renseignements figurants sur ce plan sont indicatifs et n'engagent pas notre responsabilité;
la position réelle des ouvrages et des conduites devra être vérifiée par sondage.

DEPARTEMENT DE L' YONNE

COMMUNE DE AILLANT-SUR-THOLON

RESEAU D'EAU POTABLE

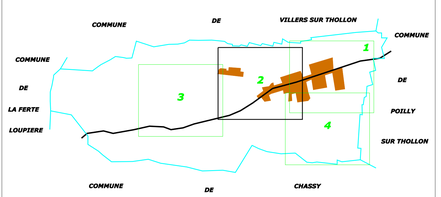

EDITE LE: 08/06/2015	Echelle:1/2000e	**89003.RE02.2**
DESSINE LE :24/10/2005 PAR:EDA	Dossier:89003	
MIS A JOUR LE : 30/03/2010	PAR:JFP	

VEOLIA EAU

REGION CENTRE-EST
CENTRE BOURGOGNE
7 bis, Faubourg St Jean 21201 BEAUNE Tél: 03.80.26.23.40

CHEMIN DE MONTENDOT A AILLANT
RUE DU BONNET ROUGE
RUE DES CHAILLOUX
VANNE DANS REGARD
REDUCTEUR DANS REGARD
VANNE DANS REGARD
VIDANGE DANS REGARD
CONE 150/125
TE 125/125
VANNE 125
VANNE 150
RESERVOIR DE LA MOTTE
Tour =800m3
TJN =140
T.P =166,5
R=161
Adoucisseur
RUE DU CIMETIERE PVC 32
CH. DU PONT GIRARDOT
RUE DE LA PASSERELLE
RUE DES VERGERS
RUE DES MOISSONNEURS
RUE F. LABROSSE
RUE DU CLOS
ALLEE DE L'HERMITAGE
AV. PROMENADE ANGLAIS
RUE DE LA MOTTE
RUE DU 8 MAI
RUE DU NORD
RUE DU PUITS
RUE DES ECOLES
RUE SAINT MARTIN
RUE DU CHAVANAY
RUE DU TRANSIT
RUE DE LA MAIRIE
RUE DE LA POSTE
RUE DES PRES
RUE DE L'ANE VERT
RUE DE L'ANE FERT
RUE DU MOULIN BRULE
RUE DE DIJONNY
BOULEVARD DU LEVANT
PLACE PIERRE ARCHAND
PLACE THIERRY HUOT
BORNE INCENDIE
PCHO 80
PCHO 100
PCHO 150
PVC 75
PVC 90
PVC 110
PVC 125
PVC 140
PVC 160
PVC 63
PVC 50
PVC 32
FT 60
FT 80
FT 100
FT 125
FT 150
FT 200
FT 250
FT 300
139.4
134.6
151.5
141.4
138.8
109.4
127.1
142.5
132.6
125
114.8
129.4
129.3
121.5
114.0
126.2
115.2
123.0
132.8
134.8
127.0
124.5
130.3
130.9
125
120.2
117.
114.9
132.5
132.4
126.7
112.8
59.8
122

LEGENDE EQUIPEMENTS EAU POTABLE

ROBINETS VANNES

- Robinet Vanne
- Robinet Vanne (SI ECLATE)
- Robinet Vanne (FERME)
- Robinet Vanne Electrique
- Robinet Vanne Papillon
- Robinet Vanne ¼ de tour

EQUIPEMENTS SPECIAUX

- Vidange Point Bas
- Ventouse Manuelle Point Haut
- Purge
- Ventouse Automatique
- Compteur
- Réducteur De Pression
- Stabilisateur De Pression Amont Ou Aval
- Clapet De Retenue
- Boite à Boue
- Dispositif Anti-Bélier
- Soupape Anti-Bélier
- Protection Cathodique
- Chasse D' égout

EQUIPEMENTS PUBLICS

- Poteau Incendie 80
- Poteau Incendie 100
- Poteau Incendie 150
- Poteau Incendie Privé
- Bouche Incendie
- Réserve Incendie
- Puisard D' Aspiration
- Bassin - Lavoir
- Bouche De Lavage - Bouche D' Arrosage
- Borne Fontaine
- Poteau Agricole
- W.C Public

OUVRAGES

- Réservoir Simple
- Réservoir Double
- Château D' Eau
- Brise Charge - Répartiteur - Chambre De Réunion
- Bâche
- Puits
- Station De Traitement
- Station De Pompage

ABONNES

- Branchement ¼ De Tour
- Branchement > 60mm
- Industrie
- V.I.P
- Hopital
- Dialyse

DIVERS

- Plaque Pleine
- Fourreau
- Cône De Réduction
- Regard De Visite

EVENEMENTS

- Mesure Acoustique
- Appareil De Chloration Analyseur
- Appareil De Chloration Contrôle
- Appareil De Chloration Injection

RESEAUX

- CAPTAGE ADDUCTION
- ADDUCTION SURPRESSE
- HAUT SERVICE
- SERVICE SURPRESSE

N W E S

Les renseignements figurants sur ce plan sont indicatifs et n'engagent pas notre responsabilité;
la position réelle des ouvrages et des conduites devra être vérifiée par sondage.

DEPARTEMENT DE L' YONNE

COMMUNE DE AILLANT-SUR-THOLON

RESEAU D'EAU POTABLE

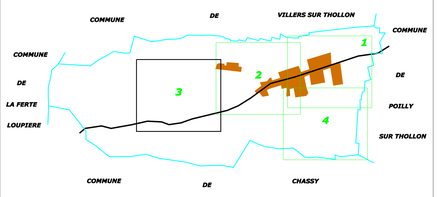

EDITE LE: 08/06/2015	Echelle:1/2000e	**89003.RE02.3**
DESSINE LE :24/10/2005 PAR:ED4	Dossier89003	
MIS A JOUR LE : 30/03/2010	PAR:JFP	

VEOLIA EAU

REGION CENTRE-EST
CENTRE BOURGOGNE
7 bis, Faubourg St Jean 21201 BEAUNE Tél: 03.80.26.23.40

LEGENDE EQUIPEMENTS EAU POTABLE

ROBINETS VANNES

- Robinet Vanne
- Robinet Vanne (SI ECLATE)
- Robinet Vanne (FERME)
- Robinet Vanne Electrique
- Robinet Vanne Papillon
- Robinet Vanne ¼ de tour

EQUIPEMENTS SPECIAUX

- Vidange Point Bas
- Ventouse Manuelle Point Haut
- Purge
- Ventouse Automatique
- Compteur
- Réducteur De Pression
- Stabilisateur De Pression Amont Ou Aval
- Clapet De Retenue
- Boite à Boue
- Dispositif Anti-Bélier
- Soupape Anti-Bélier
- Protection Cathodique
- Chasse D' égout

EQUIPEMENTS PUBLICS

- Poteau Incendie 80
- Poteau Incendie 100
- Poteau Incendie 150
- Poteau Incendie Privé
- Bouche Incendie
- Réserve Incendie
- Puisard D' Aspiration
- Bassin - Lavoir
- Bouche De Lavage - Bouche D' Arrosage
- Borne Fontaine
- Poteau Agricole
- W.C Public

OUVRAGES

- Réservoir Simple
- Réservoir Double
- Château D' Eau
- Brise Charge - Répartiteur - Chambre De Réunion
- Bâche
- Puits
- Station De Traitement
- Station De Pompage

ABONNES

- Branchement ¼ De Tour
- Branchement > 60mm
- Industrie
- V.I.P
- Hopital
- Dialyse

DIVERS

- Plaque Pleine
- Fourreau
- Cône De Réduction
- Regard De Visite

EVENEMENTS

- Mesure Acoustique
- Appareil De Chloration Analyseur
- Appareil De Chloration Contrôle
- Appareil De Chloration Injection

RESEAUX

- *CAPTAGE ADDUCTION*
- *ADDUCTION SURPRESSE*
- *HAUT SERVICE*
- *SERVICE SURPRESSE*

N W E S

Les renseignements figurants sur ce plan sont indicatifs et n'engagent pas notre responsabilité;
la position réelle des ouvrages et des conduites devra être vérifiée par sondage.

DEPARTEMENT DE L' YONNE

COMMUNE DE AILLANT-SUR-THOLON

RESEAU D'EAU POTABLE

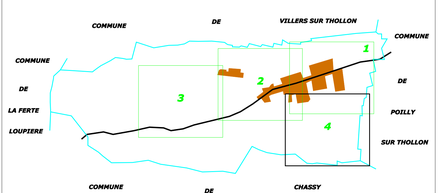

EDITE LE: 08/06/2015	Echelle:1/2000e	**89003.RE02.4**
DESSINE LE :24/10/2005 PAR:ED4	Dossier:89003	
MIS A JOUR LE : 30/03/2010	PAR:JFP	

VEOLIA EAU

REGION CENTRE-EST
CENTRE BOURGOGNE
7 bis, Faubourg St Jean 21201 BEAUNE Tél: 03.80.26.23.40

COMMUNE DE VOLGRE

Pré (R0 à R7) et (R11)

Chemin des Meuniers (R9 à R10)

Chemin des Pinsons (R12 à R15)

Route de Villiers (R16 à R22)

Rue de la Croix (R23 à R26 bis)

Rue de la Ferté (R27 à R28 et R37 à R42)

Rue Léon Lemoine (R29 à R35)

Rue Chasse Coquins(R36 à R37 bis)

Chemin de Roger (R43 à R45)

Assainissement EU

Plan de Récolement

Echelle: 1/1000

Indice	*Date*	*Modifications*	*Dessiné*	*Approuvé*
	01/03/2006		*GM*	*JP.F*

FORCLUM
PORTE DE BOURGOGNE
ABM
Z.I Plaines des Isles
89000 AUXERRE
Tel:03.86.48.30.30 - Fax:03.86.48.23.14
E.mail : beabm@forclum.offaye.fr

Nord
O E
S

STATION D'EPURATION

Commune de VOLGRE

ASSAINISSEMENT

(PLANCHE N°1)

PLAN DE RECOLEMENT

EU et Refoulement

ECHELLE : 1/1000 ème

Exécuté le 07 Janvier 2006

Modifications :

Centre YONNE COLAS/NOVELLO
48 Chemin des Ruelles
BP 6
89380 APPOIGNY

Téléphone : 03.86.53.59.50.
Télécopie : 03.86.53.59.51.

Branchements Ø160 PVC:

CLOS BOUVOT

LES PRES D'EN BAS

Route de Villiers

Chemin des Meuniers

Senan

STS d'Auxerre

Tn:135.88 m
Fe:134.33 m

#200 PVC 46.55m 1.3%

Tn:134.36 m
Fe:132.86 m

#200 PVC 42.53m 1%

Tn:131.80 m
Fe:130.35 m

#200 PVC 51.52m 1.3%

Tn:130.34 m
Fe:128.57 m

#200 PVC 10m 3.9%

Tn:130.30 m
Fe:129.25 m

#200 PVC 9.9m 2.9%

Tn:129.99 m
Fe:128.86 m

#200 PVC 82.05m 1.3%

Tn:141.58 m
Fe:139.10 m

#200 PVC 106.91m 5.9%

Tn:135.27 m
Fe:132.74 m

#200 PVC 59.53m 5.9%

#200 PVC 32.27m 2%

Tn:131.65 m
Fe:129.23 m

#200 PVC 60.40m 0.7%

Tn:129.58 m
Fe:128.11 m

#200 FONTE 62.40m 0.6%

Tn:128.95 m
Fe:127.08 m

Tn:130.54 m
Fe:127.56 m

#200 FONTE 58.80m 0.8%

#200 FONTE 73.68m 0.9%

Tn:127.45 m
Fe:126.40 m

#200 FONTE 64.80m 0.6%

Tn:127.79 m
Fe:125.89 m

128.97
3

134.30

128.06
46

128.57
44

127.78
43

127.99
42

129.06
41

3556

3557

Commune de VOLGRE

ASSAINISSEMENT

(PLANCHE N°1)

PLAN DE RECOLEMENT

EU et Refoulement

ECHELLE : 1/1000 ème

Exécuté le 07 Janvier 2006

Modifications :

Centre YONNE COLAS/NOVELLO
48 Chemin des Ruelles
BP 6
89380 APPOIGNY

Téléphone : 03.86.53.59.50.
Télécopie : 03.86.53.59.51.

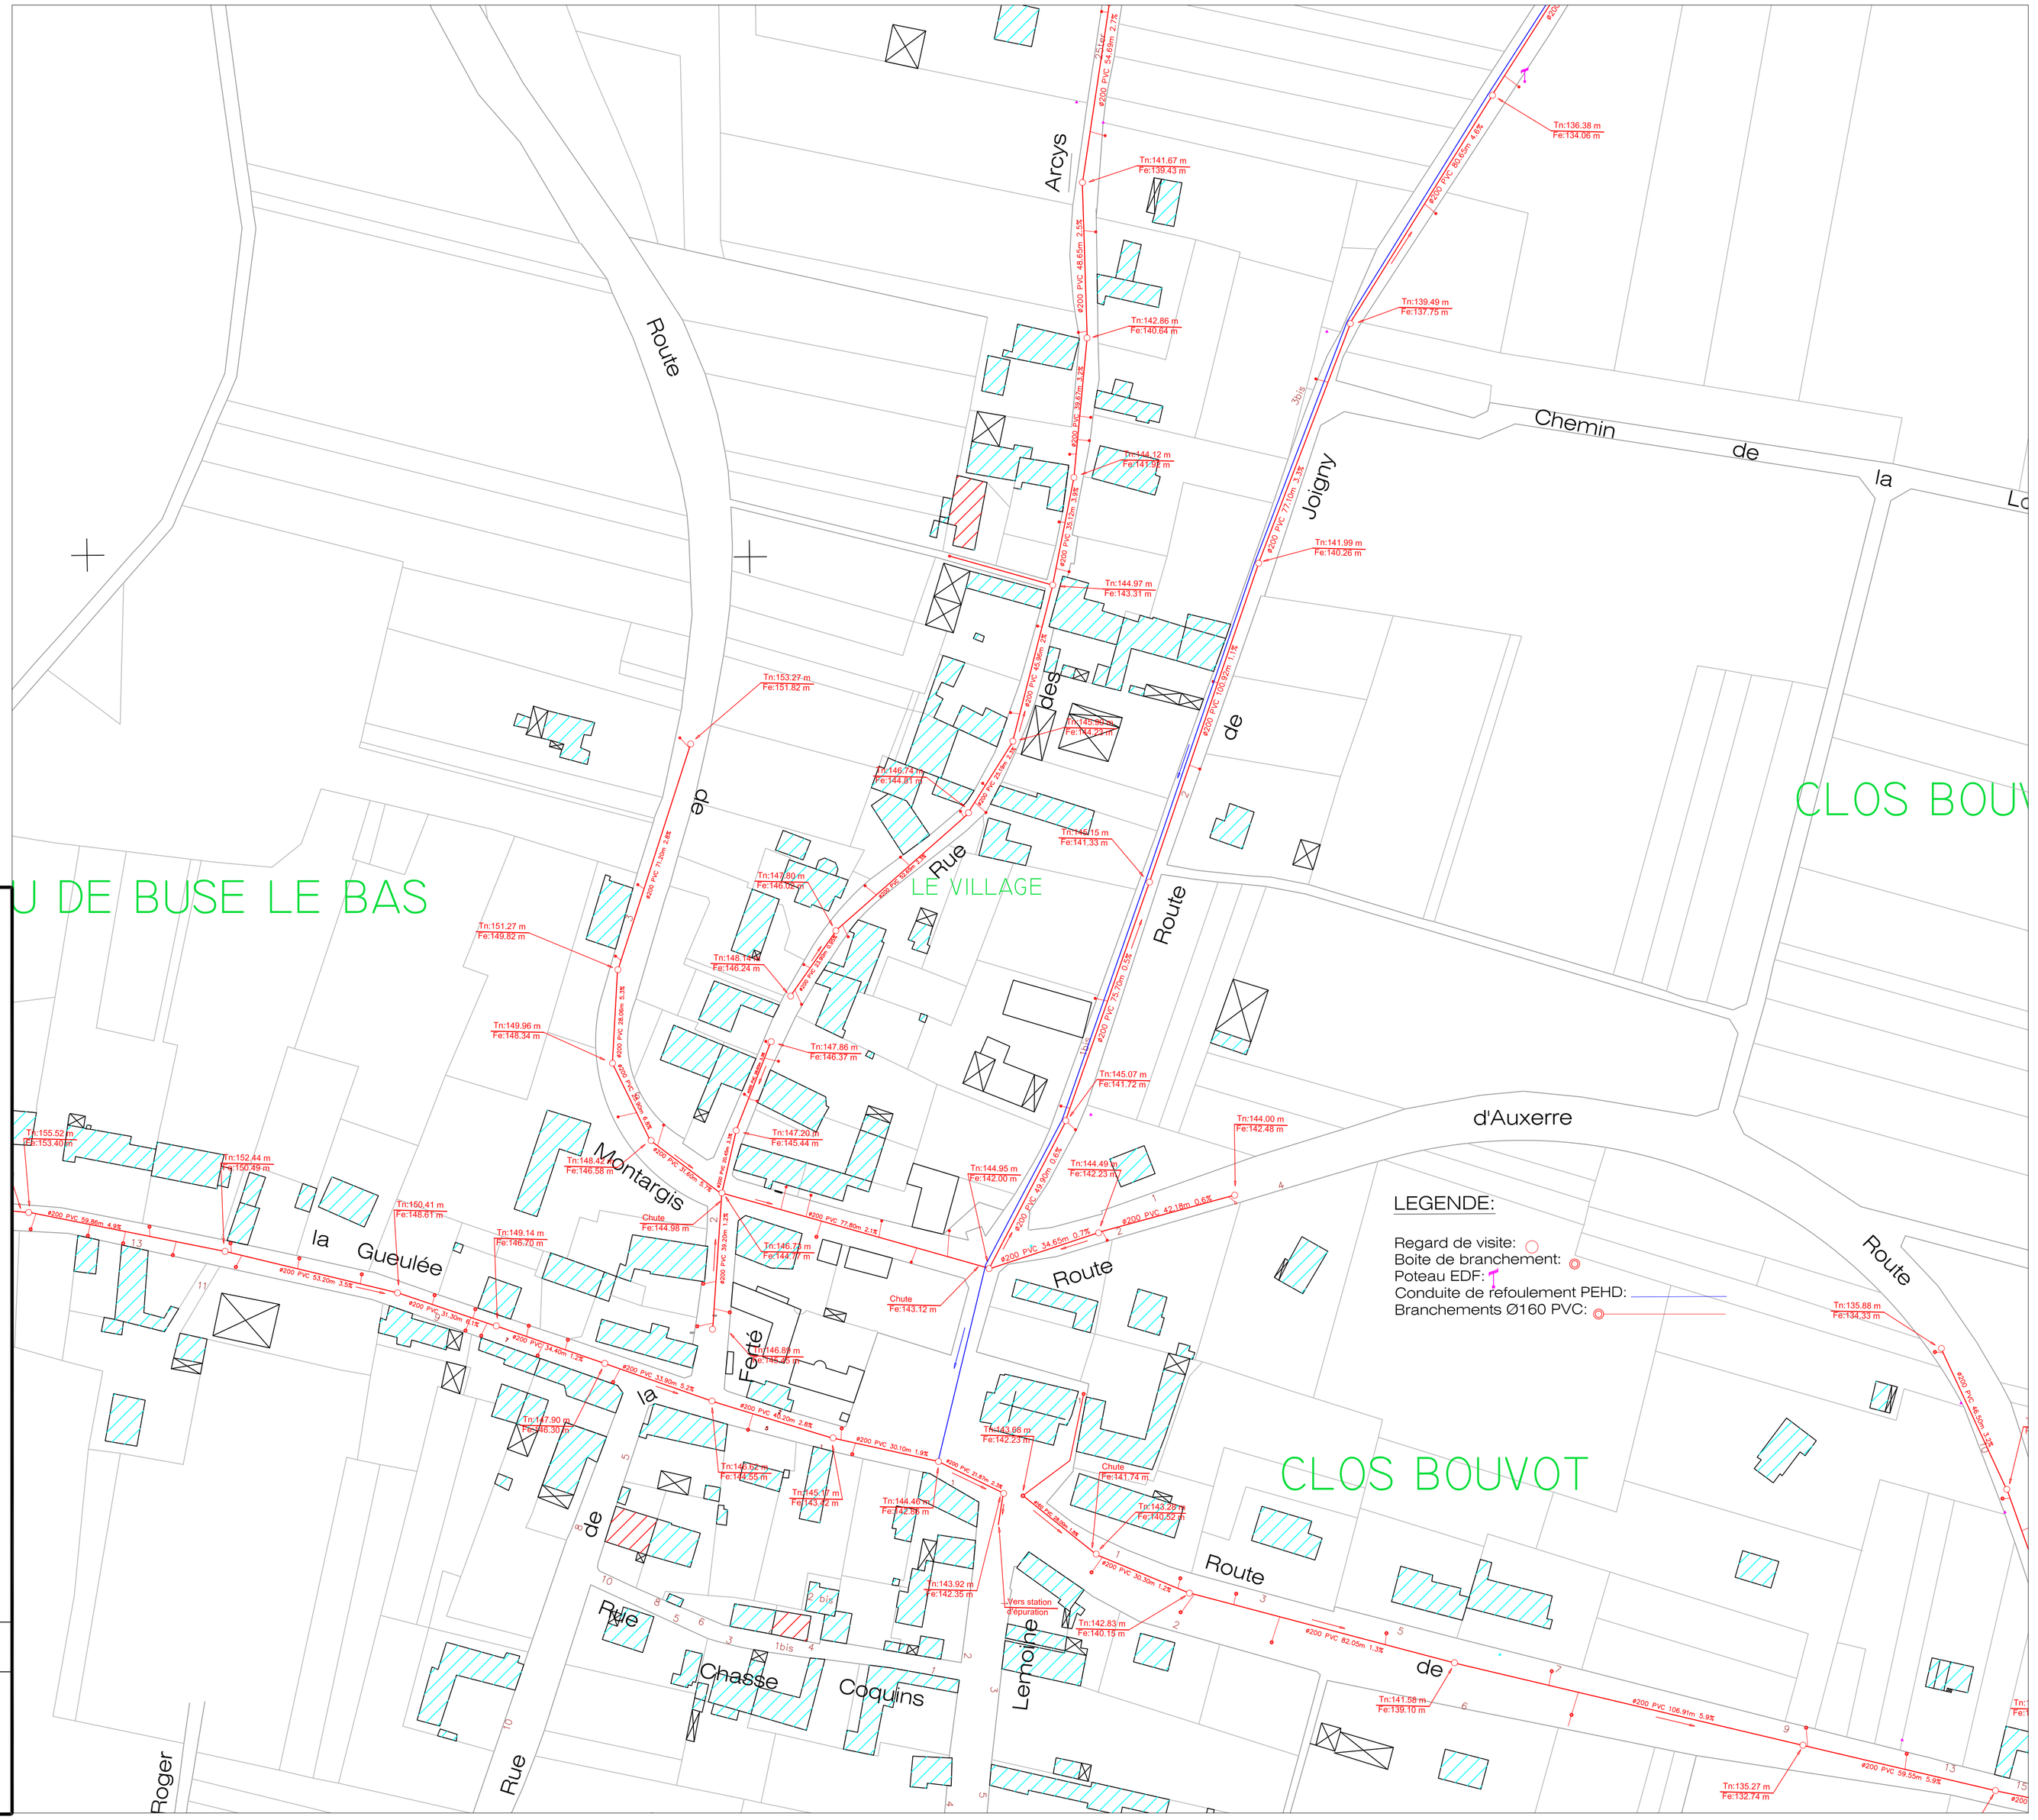

Commune de VOLGRE

ASSAINISSEMENT

(PLANCHE N°1)

PLAN DE RECOLEMENT

EU et Refoulement

ECHELLE : 1/1000 ème

Exécuté le 07 Janvier 2006

Modifications :

Centre YONNE COLAS/NOVELLO
48 Chemin des Ruelles
BP 6
89380 APPOIGNY

Téléphone : 03.86.53.59.50.
Télécopie : 03.86.53.59.51.

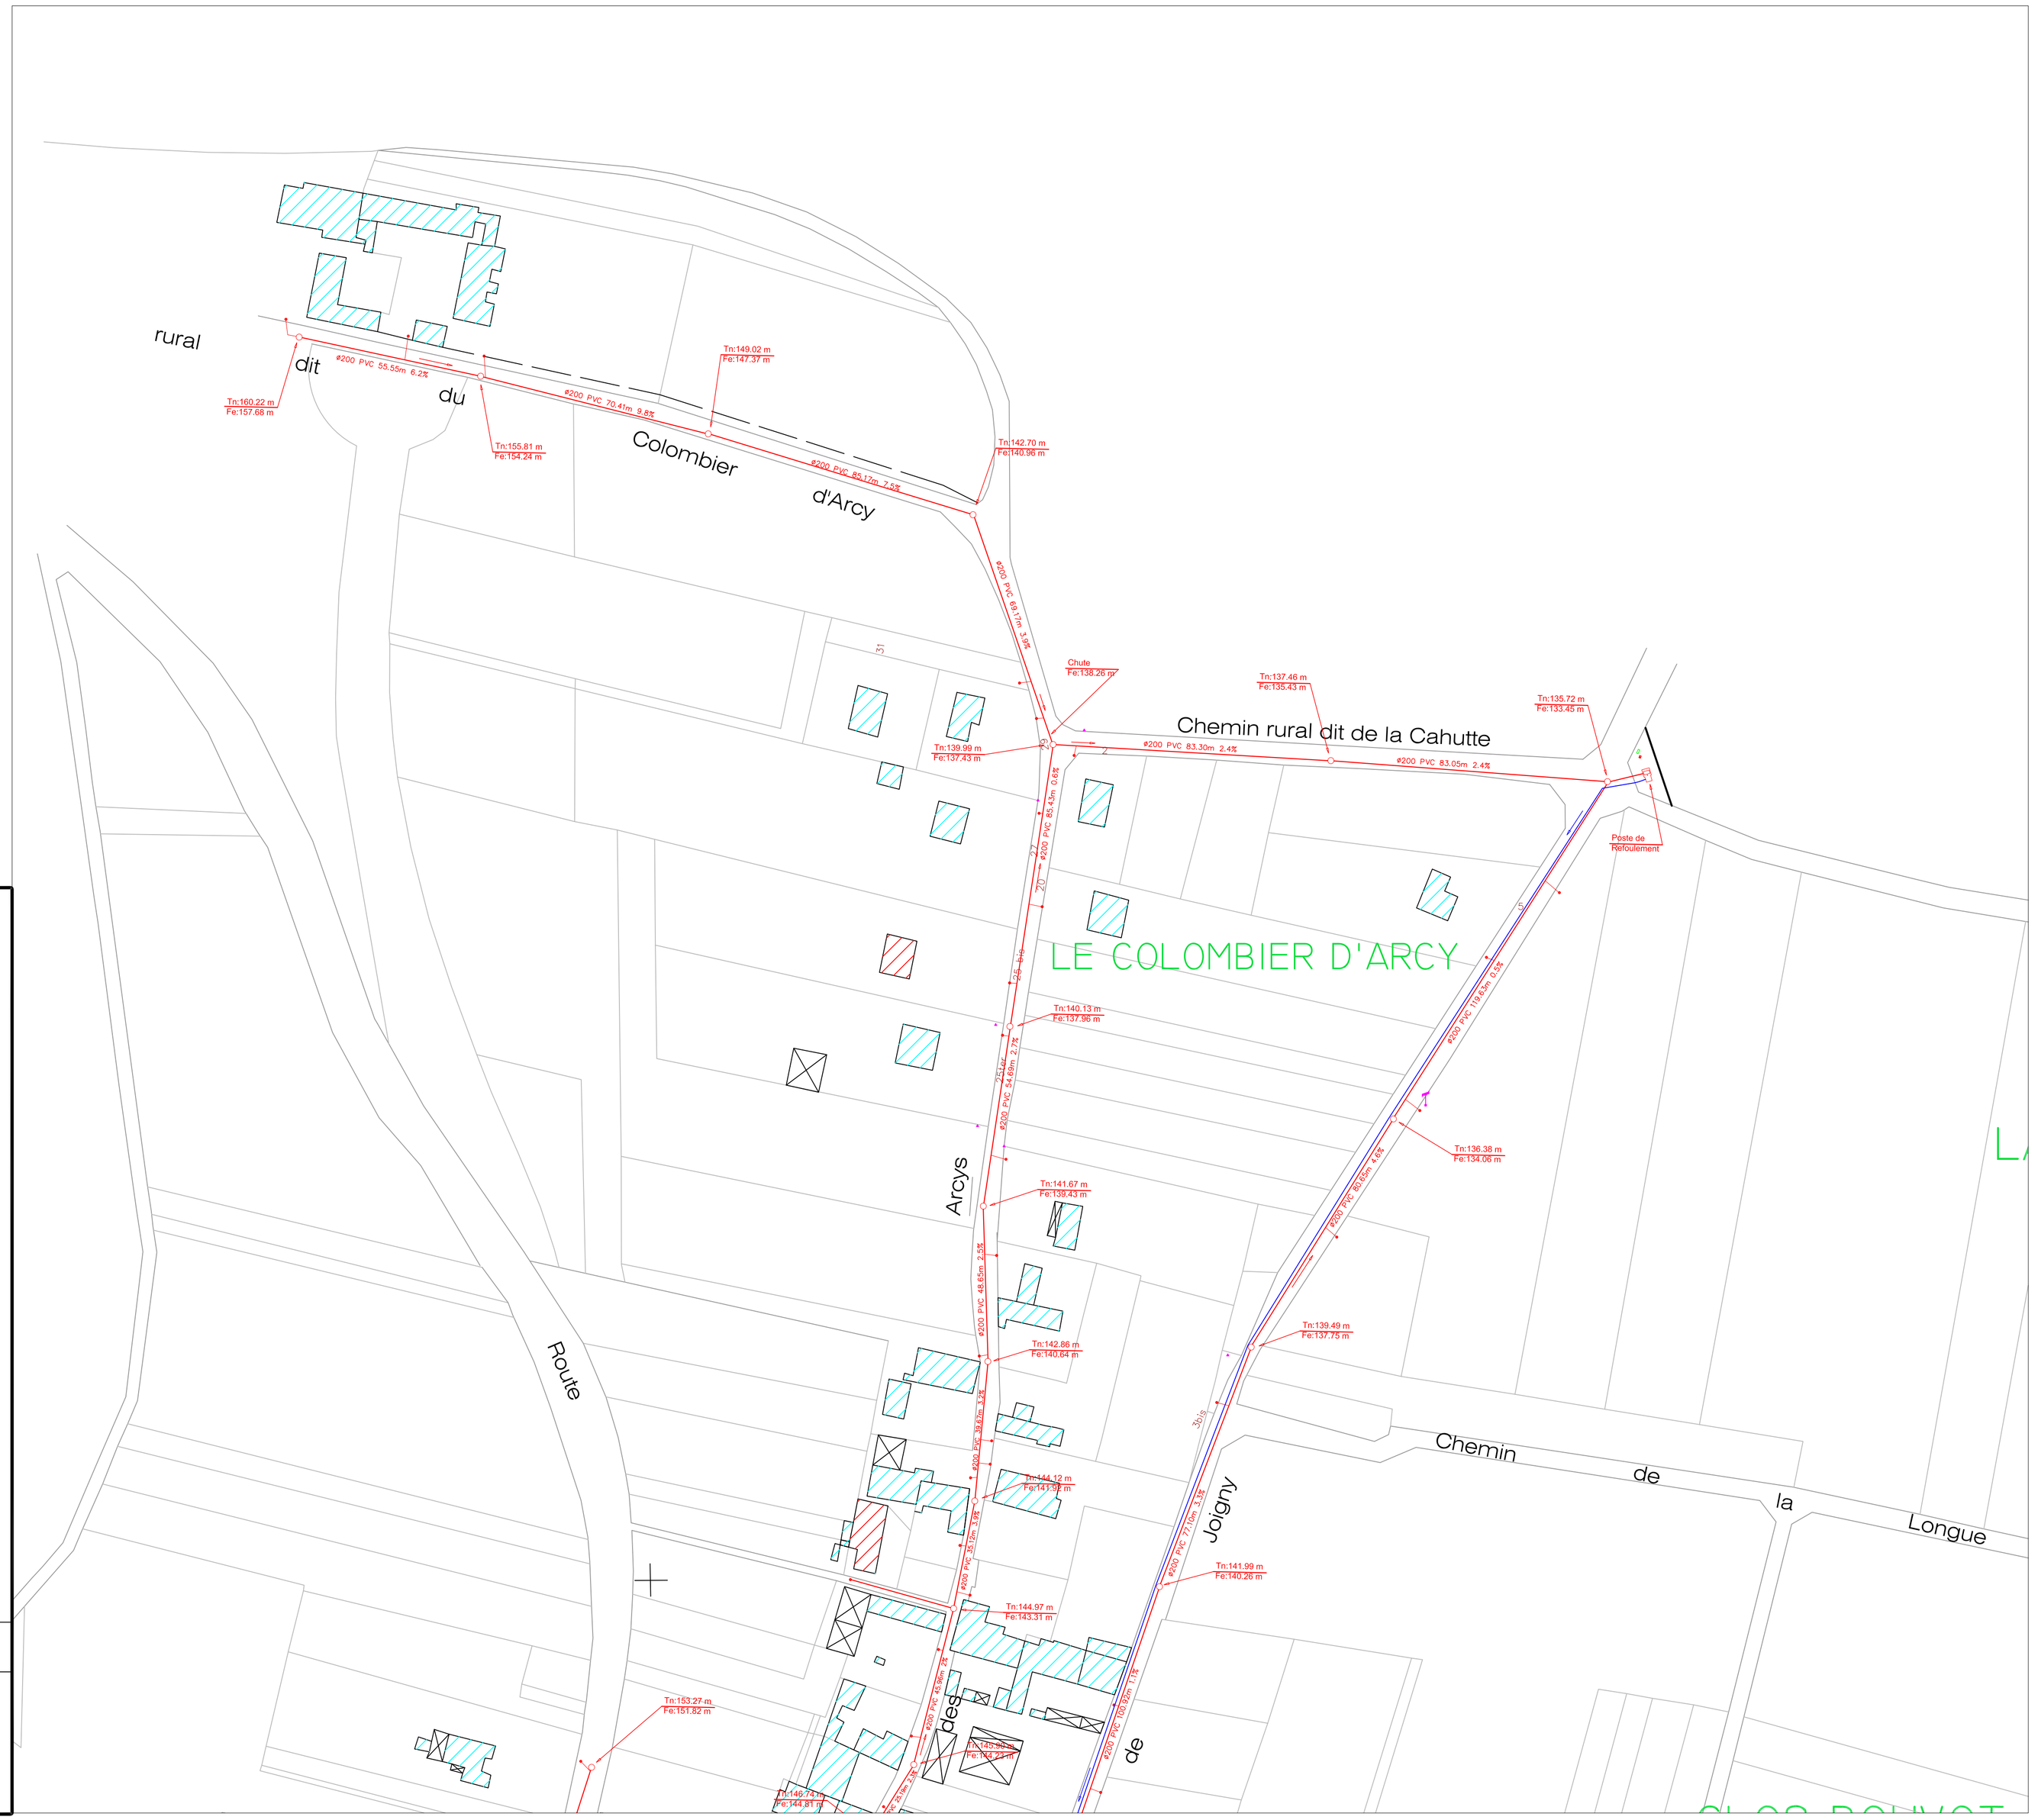

Commune de VOLGRE

ASSAINISSEMENT

(PLANCHE N°1)

PLAN DE RECOLEMENT

EU et Refoulement

ECHELLE : 1/1000 ème

Exécuté le 07 Janvier 2006

Modifications :

Centre YONNE COLAS/NOVELLO
48 Chemin des Ruelles
BP 6
89380 APPOIGNY

Téléphone : 03.86.53.59.50.
Télécopie : 03.86.53.59.51.

SUR VAU DE BUSE LE BAS

ROGER

LE VILLAGE

LE VILLAGE

Rue de la Gueulée

Rue de la Ferté

Rue de Montargis


Rue Chasse Coquins




COMMUNE DE CHAMPVALLON

SCHEMA DIRECTEUR D'ASSAINISSEMENT PLUVIAL

ZONAGE

BIOS
18, Rue de la Mothe
89110 AILLANT-SUR-THOLON
Tél. : 03-86-63-50-45
Fax : 03-86-63-56-22
email : be.bios@wanadoo.fr

Votre partenaire Eau - Environnement

LEGENDE

- Redimensionnement des ouvrages de collecte des eaux pluviales (hors rue Pic Nic), identification d'éventuels rejets domestiques (rue Charlotte DUPUIS).
- Implantation envisagée ou possible de bassins d'infiltration.
- Actions compensatoires à l'imperméabilisation.

LES BUSSIERES SUR LA FONTAINE
COLMIER
LES VIGNES DU CARFOUR
LES CAGNONNES
COLMIER
SAINT GEORGES
LES PERELETS
TERRES BLANCHES
LES VIERES
ORMEAU
LA BICONNERIE
LE DESSUS DES OSIERS
RUE DES JARDINS
PICNIC
LES ARCHES
Ru du Moulin
Ru du Moulin
LE CHATEAU
Le Tholon
Le Tholon

DEPARTEMENT DE L'YONNE

COMMUNE DE CHAMPVALLON

SCHEMA DIRECTEUR D'ASSAINISSEMENT

ZONAGE D'ASSAINISSEMENT RETENU

DEFINITION DU PROJET COLLECTIF
AU STADE AVANT-PROJET SOMMAIRE

Zone d'assainissement collectif

DEFINITION DES FILIERES D'ASSAINISSEMENT AUTONOME
AU STADE AVANT-PROJET SOMMAIRE

Zone d'assainissement non collectif

RESEAUX ET AMENAGEMENTS EXISTANTS

Zone raccordée ou raccordable au réseau d'assainissement collectif

Poste de refoulement collectif eaux usées

Réseau gravitaire eaux usées

Réseau de refoulement eaux usées

CONDUITE D'OPERATION :
D.D.E. de l'Yonne - Subdivision de Joigny
Quai du 1er Dragon - B.P.223
89306 JOIGNY CEDEX
Tel : 03.86.92.03.80.

ETUDES :
SEAF Ingénieurs Conseils
B.P.15 45150 DARVOY
Tel : 02.38.59.86.44.
Fax : 02.38.59.87.15.

Echelle : 1/2500

Mai 2000

PLAN D'ENSEMBLE
ECHELLE : 1/15000

VUE N°2

VUE N°1

VUE 1
ECHELLE : 1/2500

BEL-AIR

C.R n°29

COMMUNE DE VOLGRE

VUE 2
ECHELLE : 1/2500

LES BRANCHES

UC

NB

LE CHATEAU

COLMIER

Rue de la Mairie

CD 47

Rue Bonnets

Rue du Château

Rue du Colombier

Route de la Forêt de Saint-Julien

Rue St Vincent

Rue des Grèbeuffes

Rue St Vincent

SAINT-GEORGES

Rue du Cimetière

Rue de la Fontaine

6 : St Georges

LES BUSSIERES

Rue des Bussières

TERRES BLANCHES

NDa

Chemin de Bois

Rue des Ormes

Rue des Vignes

4 : Rue de la Croix au Soard
Rue des Vignes du Carrefour

5 : Rue de l'Eglise Sud

NA

9 : Les Viards

VIGNES DU CARREFOUR

LE DESSUS DES OSIERS

LES VIARDS

Captage A.E.P. "Les Morats"

Rue Montégros

LES VERDELETS

8 : Les Verdelets

Rue Montégros

LES FOURNAUX

Rue Montégros

3 : Rue Montégros Haut
Rue des Vignes
Chemin de St Gil Sud

LA BIGEONNERIE

7 : Sous la Bigeonnerie

PICNIC

2 : Rue Montégros Bas

1 : Picnic

COMMUNE DE SENAN

NOTE

Les limites de réseau et les emplacements
des points de refoulement et des volets de
ballonnet sont reportés à titre indicatif,
en l'absence d'études détaillées et de levés topographiques.

STEP actuelle

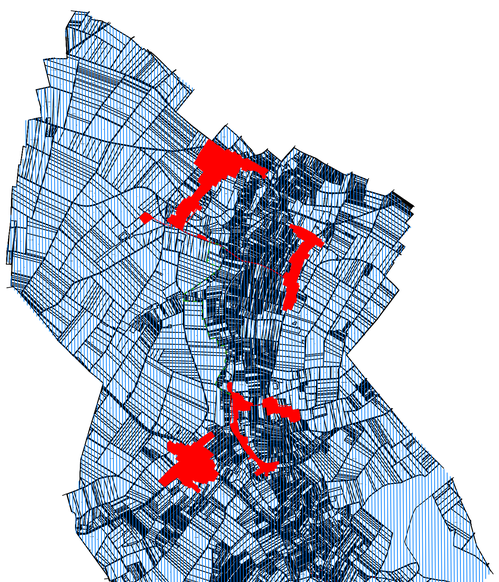

Commune de POILLY SUR THOLON

Zonage d'assainissement

Carte de zonage d'assainissement - planche 1

N

LEGENDE

- Zone en assainissement non collectif
- Zone en assainissement collectif
- Refoulement Existant
- Refoulement Projet
- Gravitaire Existant
- Gravitaire Projet
- Poste de refoulement

Bureau d'études BIOS
3 rue de Champagne
89110 Aillant-sur-Tholon
Tél : 03 86 63 50 45
E-mail : be.bios@free.fr
Site : www.be-bios.com

1/2200 — Dressé par : TP

Indice	Date	Modifications	Indice	Date	Modifications
1	27/05/2015	Création			
2					
3					

Commune de POILLY SUR THOLON

Zonage d'assainissement

Carte de zonage d'assainissement pluvial - planche 1

N

LEGENDE

Les nouvelles habitations devront favoriser une gestion des eaux pluviales au niveau de leur parcelle. Ces ouvrages pourront posséder un trop plein vers les réseaux ou les fossés.

- Poste de refoulement
- Refoulement EU Existant
- Gravitaire EU Existant
- Réseau pluvial
- Caniveau / fossé
- Ruissellement

Bureau d'études BIOS
3 rue de Champagne
89110 Aillant-sur-Tholon
Tél : 03 86 63 50 45
E-mail : be.bios@free.fr
Site : www.be-bios.com

1/2000 — Dressé par : TP

Indice	Date	Modifications	Indice	Date	Modifications
1	27/05/2015	Création			
2					
3					

Commune de POILLY SUR THOLON

Zonage d'assainissement

Carte de zonage d'assainissement pluvial - Planche 2

N

LEGENDE

Les nouvelles habitations devront favoriser une gestion des eaux pluviales au niveau de leur parcelle. Ces ouvrages pourront posséder un trop plein vers les réseaux ou les fossés.

- Poste de refoulement
- Refoulement EU Existant
- Gravitaire EU Existant
- Réseau pluvial
- Caniveau / fossé
- Ruissellement

Bureau d'études BIOS
3 rue de Champagne
89110 Aillant-sur-Tholon
Tél : 03 86 63 50 45
E-mail : be.bios@free.fr
Site : www.be-bios.com

1/2000 — Dressé par : TP

Indice	Date	Modifications	Indice	Date	Modifications
1	27/05/2015	Création			
2					
3					

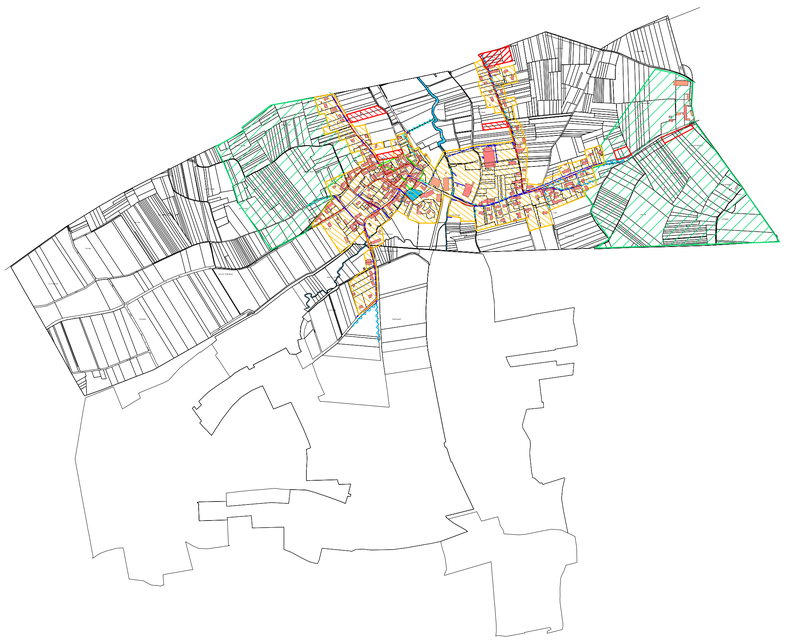

Commune de St MAURICE THIZOUAILLE

Schéma directeur

d'assainissement

Zonage EP : Planche 1/1

N

LEGENDE

- Réseau pluvial
- Fossés
- Zone de lutte contre le ruissellement sur les zones non urbanisées
- Compensations des imperméabilisations nouvelles sur zones urbanisées ou urbanisables
- Zone de stockage des eaux pluviales
- Aucune restriction

Bureau d'études BIOS
Pépinière d'Entreprises du Jovinien
Avenue de Sully Prolongée
89300 JOIGNY
Tél : 03 86 63 50 45
Fax : 03 86 63 56 22
E-mail : be.bios@free.fr
Site : www.be-bios.com

Dressé par : DC

Indice	Date	Modifications	Indice	Date	Modifications
1	27/03/2019	Création			

Commune de ST MAURICE LE VIEIL

Plan du réseau

Réseau collectif - gravitaire

Réseau collectif - refoulement

Poste de refoulement

Réseau pluvial busé

Fossé

Révision

19/05/2011

Dressé par

DC

1/1500

BIOS VOTRE PARTENAIRE EAU ENVIRONNEMENT

Bureau d'études BIOS 3 rue de Champagne 89110 Aillant-sur-Tholon Tél : 03 86 63 50 45 Fax : 03 86 63 56 22 E-mail : be.bios@free.fr Site : www.be-bios.com

Commune de ST MAURICE LE VIEIL

Plan du réseau

Réseau collectif - gravitaire

Réseau collectif - refoulement

Poste de refoulement

Réseau pluvial busé

Fossé

Révision

19/05/2011

Dressé par

DC

1/2500

BIOS VOTRE PARTENAIRE EAU ENVIRONNEMENT

Bureau d'études BIOS 3 rue de Champagne 89110 Aillant-sur-Tholon Tél : 03 86 63 50 45 Fax : 03 86 63 56 22 E-mail : be.bios@free.fr Site : www.be-bios.com

Pièce
11

COMMUNE DE SAINT AUBIN CHATEAU NEUF (89)

Plan Local d'Urbanisme

ANNEXES SANITAIRES - PLAN DU RESEAU D'ASSAINISSEMENT - EAUX USEES

Echelle : 1/2500

Vu pour être annexé à la délibération du 8/11/07
arrêtant le projet de PLU

Objet	Arrêté le 8 Novembre 2007
Approuvé le	
Révisé le	
Modifié le	
Mis à jour le	

ecmo 1, rue Niepce - 45700 Villemandeur

LEGENDE :

- COLLECTEUR EXISTANT (avec diamètre)
- CANALISATION DE REFOULEMENT EXISTANTE
- POSTE DE REFOULEMENT
- STATION D'EPURATION

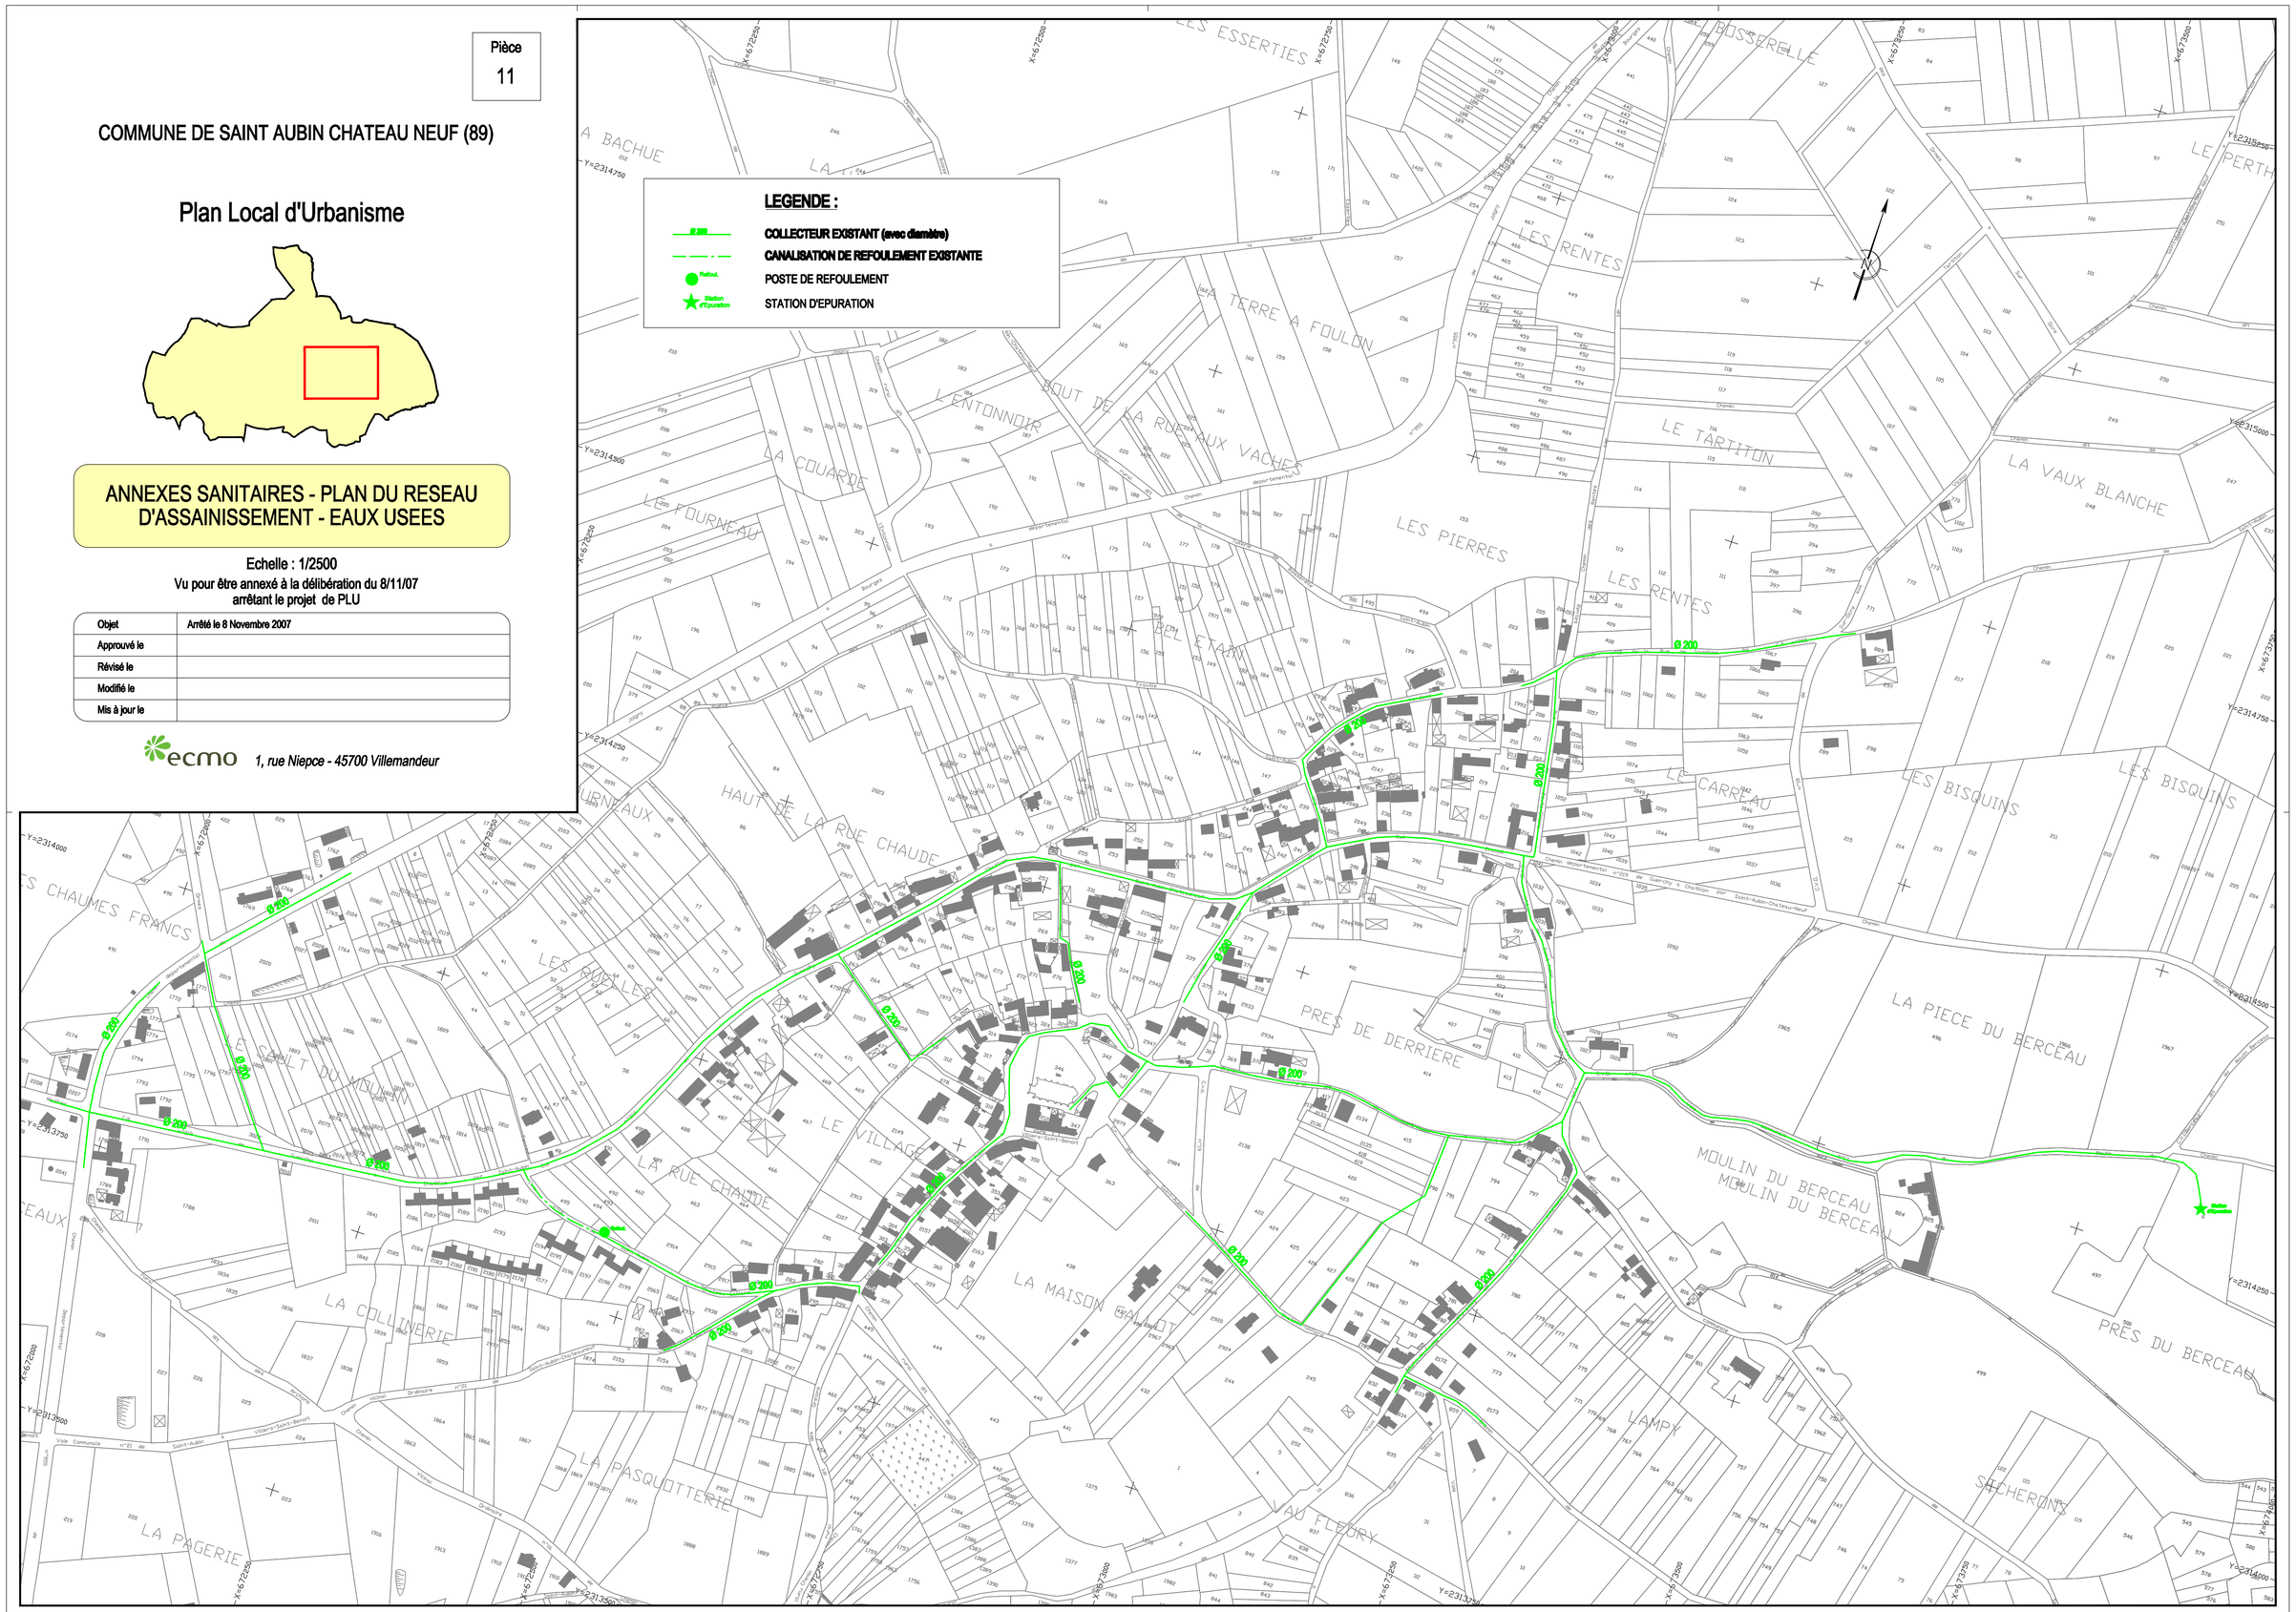

Pièce
12

COMMUNE DE SAINT AUBIN CHATEAU NEUF (89)

Plan Local d'Urbanisme

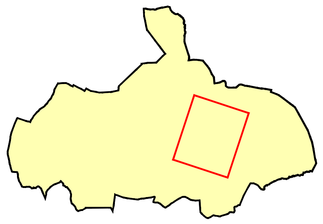

ANNEXES SANITAIRES - PLAN DU RESEAU D'ASSAINISSEMENT - EAUX PLUVIALES

Echelle : 1/2500

Vu pour être annexé à la délibération du 8/11/07 arrêtant le projet de PLU

Objet	Arrêté le 8 Novembre 2007
Approuvé le	
Révisé le	
Modifié le	
Mis à jour le	

ecmo *1, rue Niepce - 45700 Villemandeur*

LEGENDE :

COLLECTEUR EXISTANT

FOSSE

Ferme des Chailloux

Le château / Moulin

Silo

Exutoire 1

Exutoire 2

Exutoire 3

Exutoire 4

Exutoire 5

Exutoire 6

Ventouse

Accusé de réception - Ministère de l'Intérieur
089-200055747-20170612-0312062017-DE

Accusé certifié exécutoire
Réception par le préfet : 22/06/2017
Publication : 22/06/2017
Pour l'"autorité Compétente"
par délégation

Commune de GUERCHY

Zonage d'assainissement

LEGENDE

- Réseau gravitaire existant
- Réseau de refoulement existant
- Zone en assainissement collectif
- Zone en assainissement non collectif

Bureau d'études BIOS
3 rue de Champagne
89110 Aillant-sur-Tholon
Tél : 03 86 63 50 45
E-mail : be.bios@free.fr
Site : www.be-bios.com

1/1750 — Dressé par : DC

Indice	Date	Modifications	Indice	Date	Modifications
1	04/05/2017	Création			

Carte du zonage d'assainissement globale

Commune de LADUZ
Accusé de réception - Ministère de l'Intérieur
089-200055747-20170612-0312062017-DE
Accusé certifié exécutoire
Réception par le préfet : 22/06/2017
Publication : 22/06/2017
Pour l'"autorité Compétente"
par délégation

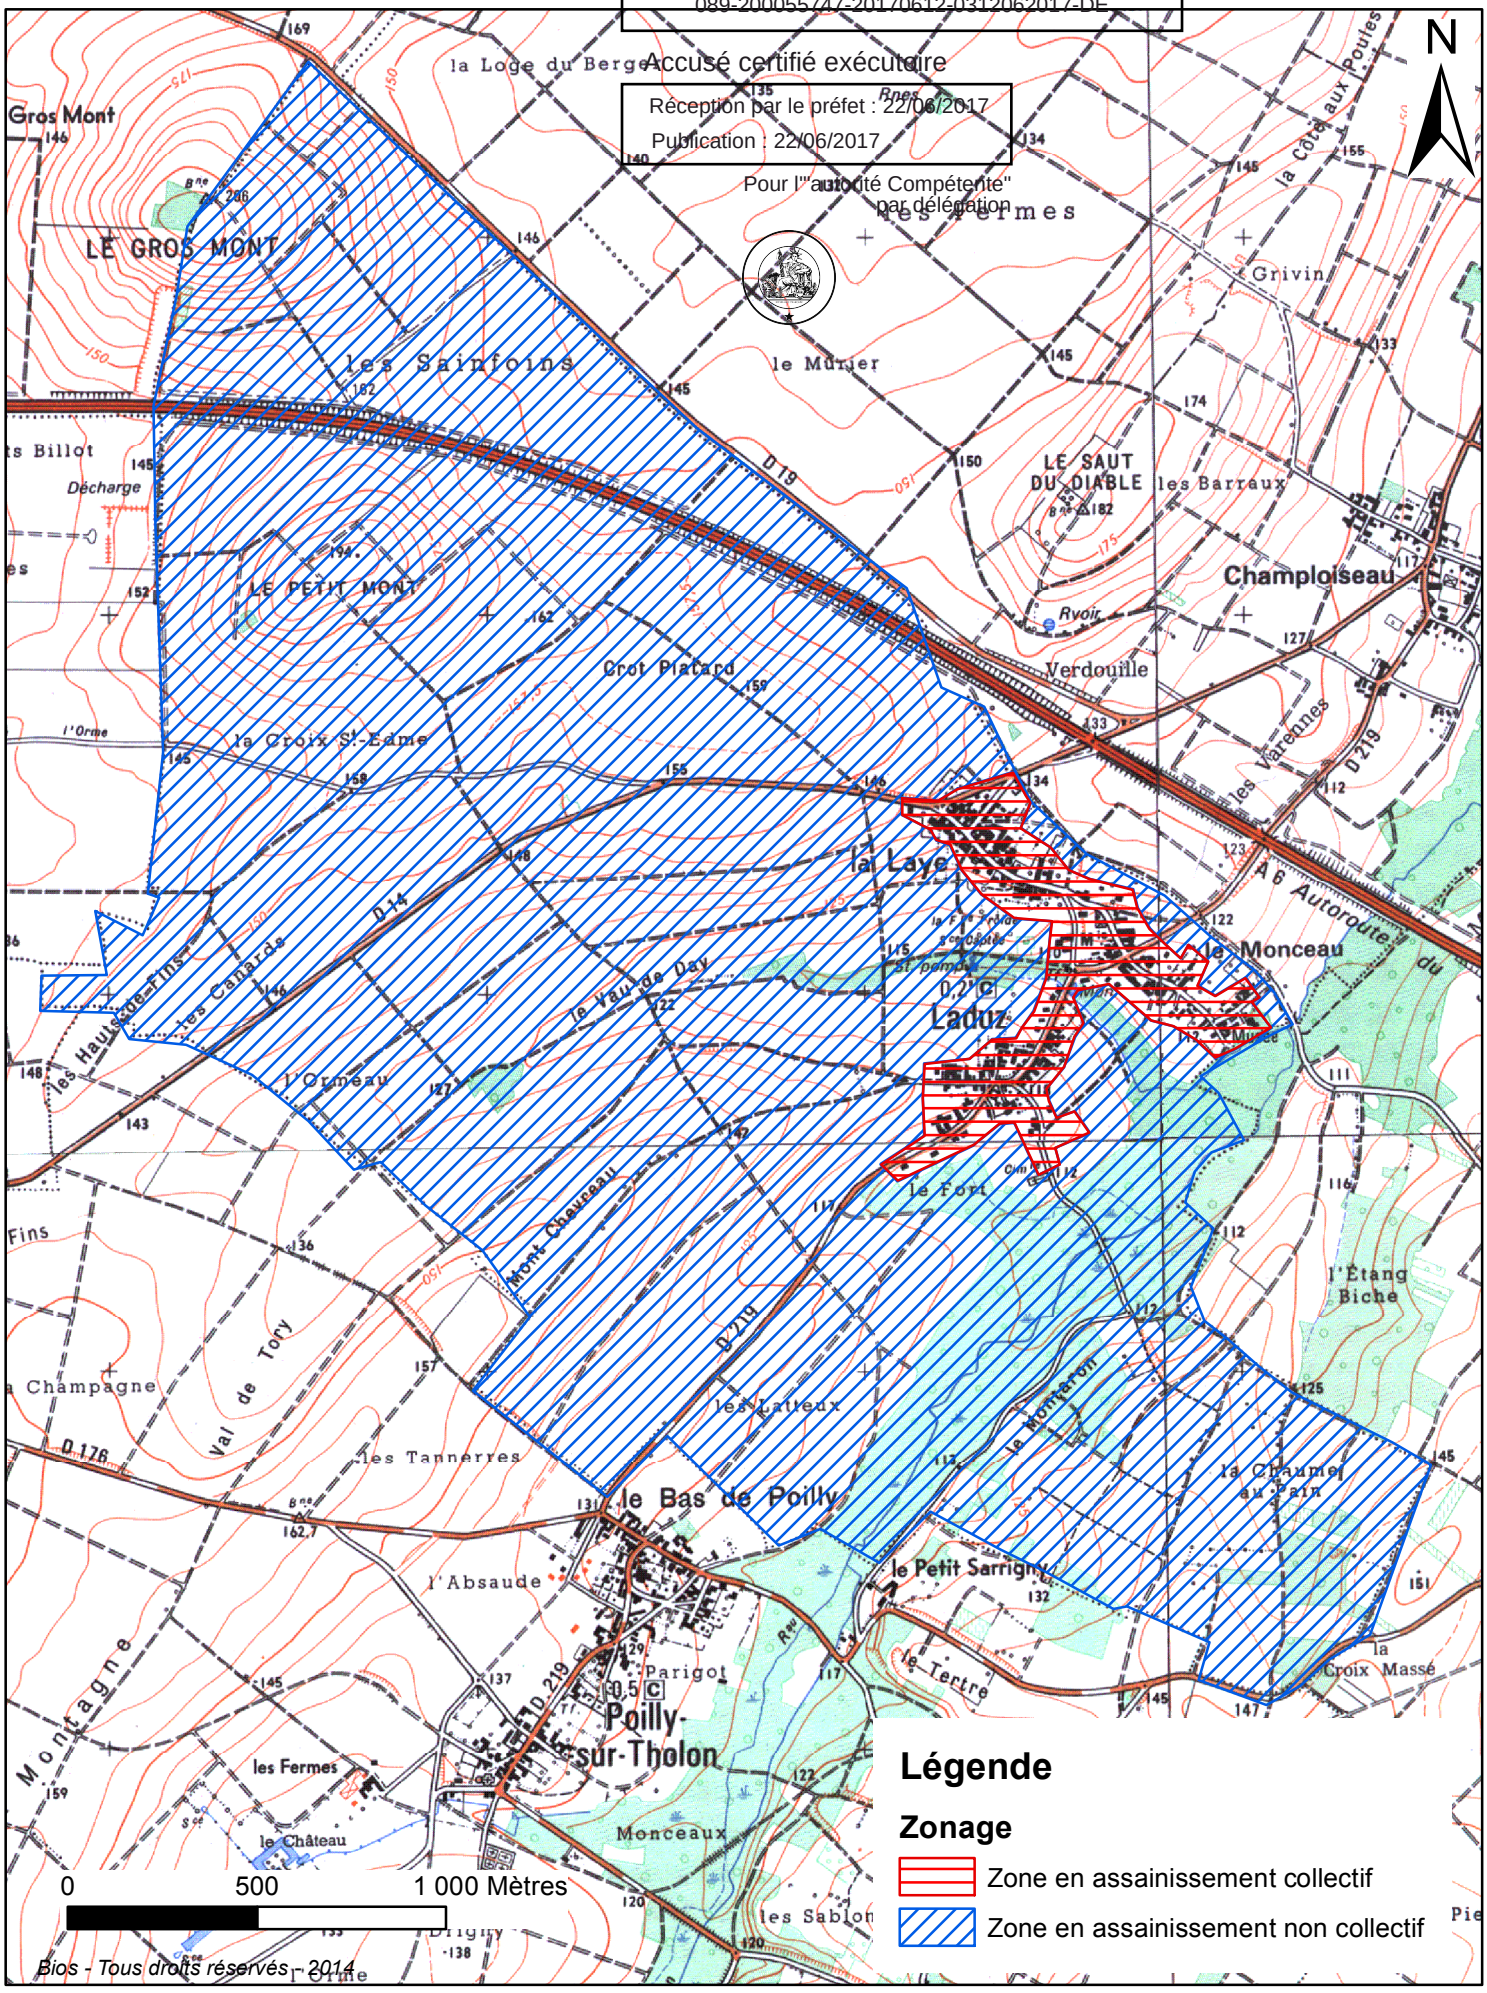

Légende

Zonage

- Zone en assainissement collectif
- Zone en assainissement non collectif

Bios - Tous droits réservés - 2014

Commune de LADUZ

Zonage d'assainissement

LEGENDE

- Réseau gravitaire existant
- Réseau de refoulement existant
- Zone en assainissement collectif
- Zone en assainissement non collectif

Bureau d'études BIOS
3 rue de Champagne
89110 Aillant-sur-Tholon
Tél : 03 86 63 50 45
E-mail : be.bios@free.fr
Site : www.be-bios.com

1/1500			Dressé par :	DC	
Indice	Date	Modifications	Indice	Date	Modifications
1	04/05/2017	Création			

Accusé de réception - Ministère de l'Intérieur
089-200055747-20170612-0312062017-DE
Accusé certifié exécutoire
Réception par le préfet : 22/06/2017
Publication : 22/06/2017
Pour l'"autorité Compétente"
par délégation

Département de l'Yonne

Commune de NEUILLY

Plan Local d'Urbanisme

Prescrit par délibération du Conseil Municipal du : 29/04/2002
Arrêté par délibération du Conseil Municipal du :
Approuvé par délibération du Conseil Municipal du : 26-06-2012

Plan réalisé le 10/11/03
Plan modifié le 12/02/04, 28/01/05

CASTELLAN ETUDE & CONSEIL
Aménagement Urbanisme Environnement
Parc du Château Fillaux
77 480 MOUSSEAUX LES BRAY
Tél: 01.64.31.79.23
mel : ceo-castellan@wanadoo.fr

4.2 – schéma du réseau d'assainissement

Echelle 1/2500

N

Légende :

Réseau d'assainissement

Accusé de réception - Ministère de l'Intérieur
089-200055747-20170612-031205D017-DE
Accusé certifié exécutoire
Réception par le préfet : 22/06/2017
Publication : 22/06/2017
Pour l'" autorité Compétente"
par délégation

Exutoire 1

Exutoire 2

Exutoire 3

Exutoire 4

Commune de NEUILLY

Zonage d'assainissement

LEGENDE

- Réseau gravitaire existant
- Réseau de refoulement existant
- Zone en assainissement collectif
- Zone en assainissement non collectif

Bureau d'études BIOS
3 rue de Champagne
89110 Aillant-sur-Tholon
Tél : 03 86 63 50 45
E-mail : be.bios@free.fr
Site : www.be-bios.com

1/1500 — Dressé par : DC

Indice	Date	Modifications	Indice	Date	Modifications
1	09/01/2014	Création			

Carte du zonage d'assainissement globale

Commune de VILLEMER

Accusé de réception - Ministère de l'Intérieur
089-200055747-20170612-0312062017-DE
Accusé certifié exécutoire
Réception par le préfet : 22/06/2017
Publication : 22/06/2017
Pour l'"autorité Compétente"
par délégation

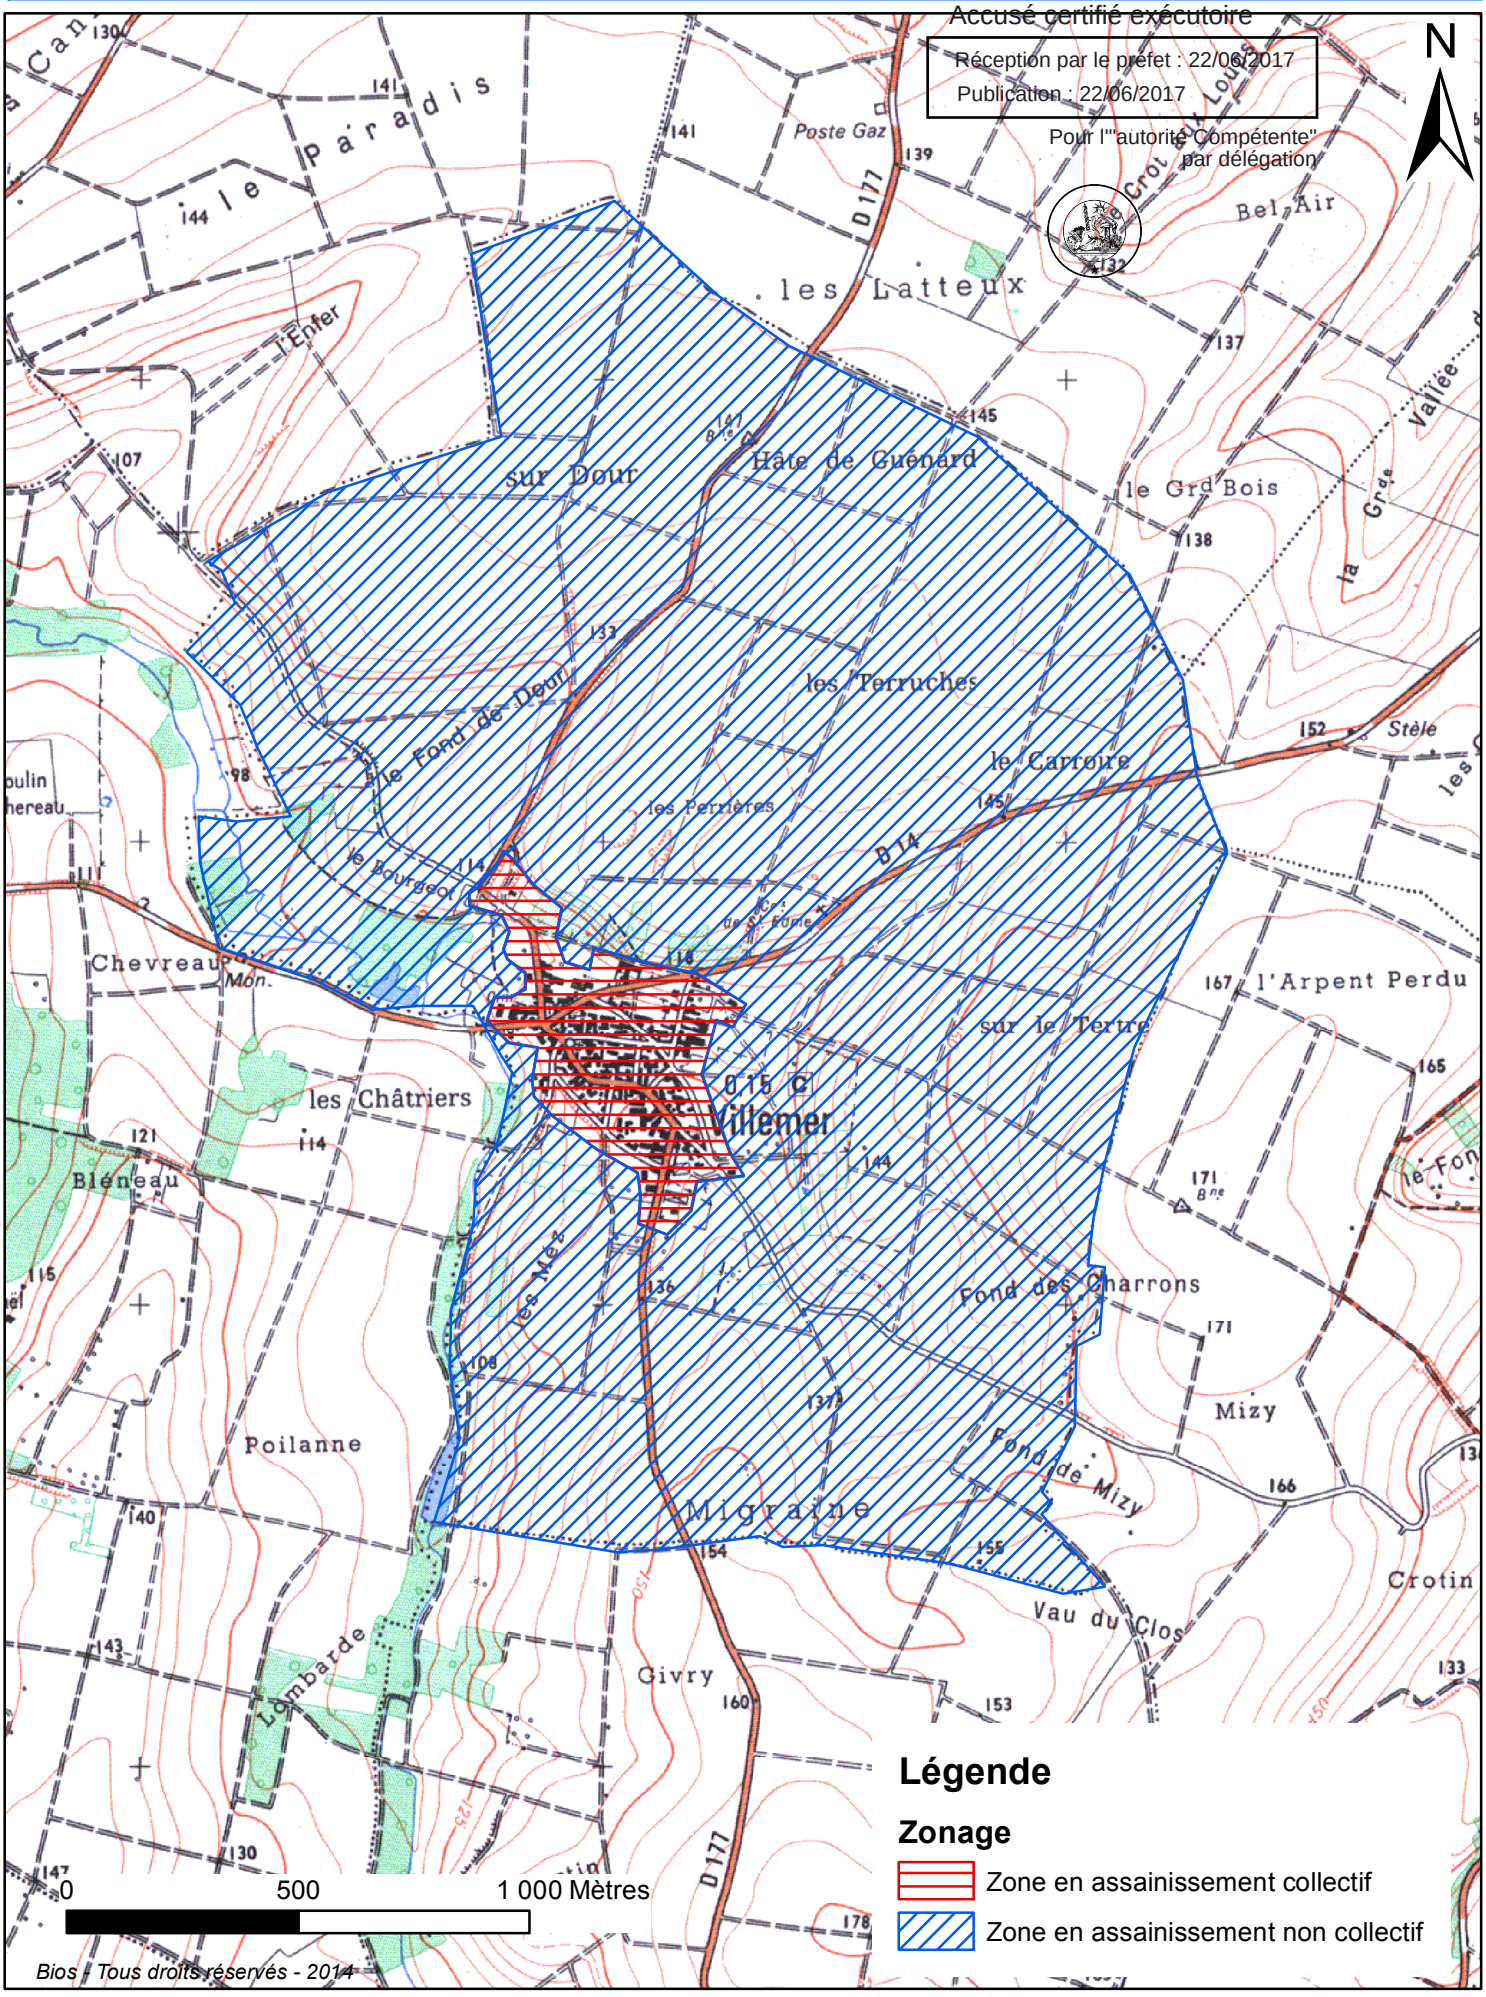

Bios - Tous droits réservés - 2014

Commune de VILLEMER

Zonage d'assainissement

LEGENDE

- Réseau gravitaire existant
- Réseau de refoulement existant
- Zone en assainissement collectif
- Zone en assainissement non collectif

Exutoire 1

Exutoire 2

Exutoire 3

+Fontaine du Lavoir

Trop Plein PR VILLEMER

Mairie

Ecole

Place d'Armes

Place du Bicentenaire

Eglise

Saint Pierre

Ruisseau de Chefilton

Chefilton

Vilenet

Fleurs

Accusé de réception - Ministère de l'Intérieur
089-200055747-20170612-0512062017-DE

Accusé certifié exécutoire
Réception par le préfet : 22/06/2017
Publication : 22/06/2017
Pour l'"autorité Compétente" par délégation

Bureau d'études BIOS
3 rue de Champagne
89110 Aillant-sur-Tholon
Tél : 03 86 63 50 45
E-mail : be.bios@free.fr
Site : www.be-bios.com

1/1750 — Dressé par : DC

Indice	Date	Modifications	Indice	Date	Modifications
1	09/01/2014	Création			
2	06/02/2014	Modif tracé			