


PLU LOZANNE

Plan Local d'Urbanisme

PRESCRIPTIONS RELATIVES AUX PERIMETRES DE VIGILANCE AUTOUR DES CANALISATIONS DE GAZ

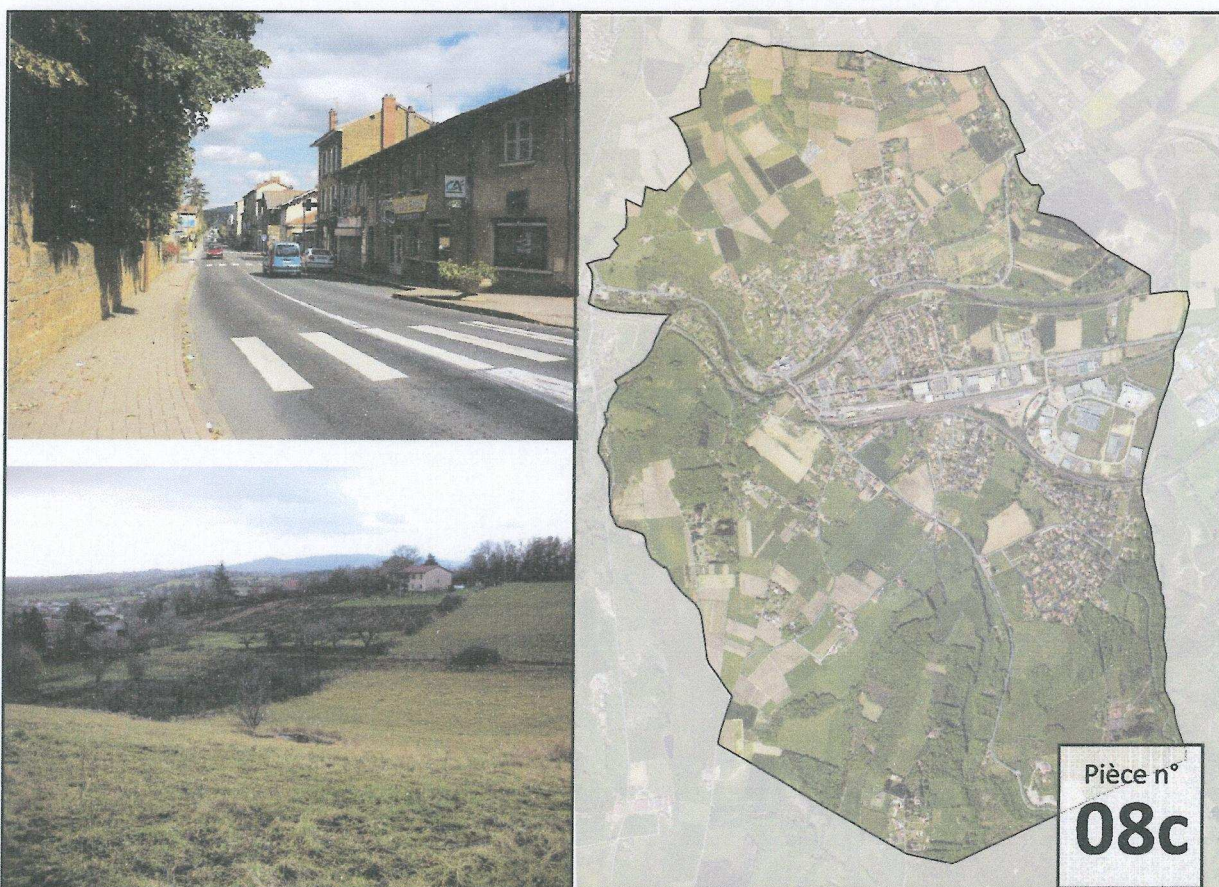

Vu pour être annexé
à la délibération

Le Maire

POS approuvé le 28 février 1988

Révision prescrite le 10 décembre 2004

Révision arrêtée le 17 juin 2011

Mise à l'enquête publique le 12 octobre 2011

Révision approuvée le 05 juillet 2012

PLAN LOCAL d'URBANISME
Commune de LOZANNE

DESCRIPTIF DE L'OUVRAGE DE TRANSPORT DE GAZ NATUREL HAUTE
PRESSION EN ACIER SOUDE BOUT A BOUT

- **Canalisation Antenne CHATILLON D'AZERGUES DN 100 (code 3211)**
PMS 67.7 b - Epaisseur 3.76mm
- **Canalisation Antenne de TARARE DN 200 (code 32D1)**
PMS 67.7 b - Epaisseurs 4.3 mm.

Déclarée d'utilité publique par Arrêté Préfectoral du 27/05/94

Nous vous signalons d'autre part que des conventions de servitude amiables ont été signées lors de la pose des canalisations.

Poste de gaz concerné :

- **LOZANNE Distribution Publique**

PLAN LOCAL d'URBANISME
Commune de LOZANNE

SERVITUDES

1) TEXTES RELATIFS AUX SERVITUDES

- Loi du 15 juin 1906, article 12, modifié par la loi du 4 juillet 1935, les décrets-lois du 17 juin et du 12 novembre 1938 et n° 67-885 du 6 octobre 1967.
- Article 35 de la loi n° 46-628 du 8 avril 1946 sur la nationalisation de l'électricité et du gaz, modifié par l'ordonnance n° 58-997 du 23 octobre 1958 (article 60) relative à l'expropriation.
- Décret n° 67-886 du 6 octobre 1967 relatif aux conventions amiables, et leur conférant les mêmes effets que l'arrêté préfectoral d'approbation du tracé.
- Décret n° 70-492 du 11 juin 1970 (modifié par le décret n° 85-1108 du 15 octobre 1985) portant règlement d'administration publique pour l'application de l'article 35 modifié de la loi du 8 avril 1946 concernant la procédure de déclaration d'utilité publique des travaux d'électricité et de gaz qui ne nécessitent que l'établissement des servitudes ainsi que les conditions d'établissement des dites servitudes.
- Circulaire ministérielle 95-56 du 20 juillet 1995 relative à l'annexion au PLU des servitudes d'utilité publique.

2) ETENDUE DES SERVITUDES

En domaine privé, l'implantation des ouvrages de transport de gaz est réalisée, soit dans le cadre d'un accord amiable par le biais de conventions de servitudes négociées avec les propriétaires des terrains concernés, soit dans le cadre d'un arrêté préfectoral découlant de la Déclaration d'Utilité Public (DUP) de l'ouvrage."

Les canalisations susvisées entraînent en domaine privé une zone non aedificandi de :

- 4 m de large (soit 2 m à gauche et 2 m à droite de l'axe de la canalisation de DN 100)
- 6 m de large (soit 4 m à gauche et 2 m à droite de l'axe de la canalisation de DN 200 en direction de Dommartin)

où les constructions, la modification du profil du terrain, les plantations d'arbres ou d'arbustes de plus de 2,70 mètres de hauteur et toutes façons culturales descendant à plus de 0,60 mètre sont interdites.

Si nos canalisations traversent des zones considérées comme espaces classés boisés, il est nécessaire de prendre en compte dans le plan de zonage du P. L. U., la bande de servitude dans laquelle les restrictions précédentes sont à appliquer, à savoir : les plantations d'arbres ou d'arbustes de plus de 2,70 mètres de hauteur et toutes façons culturales descendant à plus de 0,60 mètre sont interdites.



3) SERVICES CONCERNES PAR LES SERVITUDES

- a) **GRTgaz**
Région Rhône Méditerranée
33 rue Pétrequin - BP 6407
69413 LYON CEDEX 06

- b) **MINISTERE DE L'INDUSTRIE**
DIRECTION REGIONALE DE L'INDUSTRIE,
DE LA RECHERCHE ET DE L'ENVIRONNEMENT

PLAN LOCAL d'URBANISME
Commune de LOZANNE

URBANISATION A PROXIMITE DES OUVRAGES DE TRANSPORT DE GAZ

1) TEXTES RELATIFS A L'URBANISATION A PROXIMITE DES CONDUITES

- Décret n° 2003-944 du 3 octobre 2003 modifiant le décret n° 85-1108 du 15 octobre 1985 relatif au régime des transports de gaz combustibles par canalisation abrogeant le décret n° 64-81 du 23 janvier 1964.
- Arrêté du 4 août 2006 (remplace l'arrêté du 11 mai 1970 modifié) portant règlement de la sécurité des canalisations de transport de gaz combustibles, d'hydrocarbures liquides ou liquéfiés et de produits chimiques.
- Circulaire 73.108 du 12 juin 1973 du Ministère de l'Aménagement du Territoire, de l'Équipement, du Logement et du Tourisme, relative à la construction dans les secteurs affectés par le passage des canalisations de transport de gaz.
- Circulaire ministérielle du 13 novembre 1985 prise pour l'application du décret 85-1108 du 15 octobre 1985.

2) CONTRAINTES D'URBANISATION A PROXIMITE DES CONDUITES

Selon l'arrêté du 4 août 2006, portant règlement de sécurité pour les canalisations de transport de gaz combustible, d'hydrocarbures liquides ou liquéfiés et de produits chimiques, la densité d'occupation et l'occupation totale autour de la canalisation sont limitées comme suit :

- **Pour la canalisation de gaz combustible DN 100 en catégorie B :**
 - dans un cercle centré sur la canalisation et de rayon égal à la distance des effets létaux significatifs (soit 10 mètres pour une canalisation de DN 100 et de pression maximale de service de 67,7 bar), le nombre de logements ou de locaux correspond à une densité d'occupation comprise entre 8 et 80 personnes par hectare ou à une occupation totale comprise entre 30 et 300 personnes,

➤ **Pour la canalisation de gaz combustible DN 200 en catégorie B :**

- dans un cercle centré sur la canalisation et de rayon égal à la distance des effets létaux significatifs (soit 35 mètres pour une canalisation de DN 200 et de pression maximale de service de 67,7 bar), le nombre de logements ou de locaux correspond à une densité d'occupation comprise entre 8 et 80 personnes par hectare ou à une occupation totale comprise entre 30 et 300 personnes,

L'article 8 de l'arrêté du 4 août 2006, résumé ci-dessous, doit être respecté

IMPORTANT : résumé de l'article 8 de l'arrêté du 4 août 2006 :

Sont proscrits :

- dans la zone des premiers effets létaux (soit une bande de 15 mètres de part et d'autre d'une canalisation de DN 100 et de pression maximale de service de 67,7 bar et une bande de 55 mètres de part et d'autre d'une canalisation de DN 200 et de pression maximale de service de 67,7 bar), la construction ou l'extension d'établissement recevant du public relevant de la 1^{ère} à la 3^e catégorie, d'immeuble de grande hauteur, d'installation nucléaire de base,
- dans la zone des effets létaux significatifs (soit une bande de 10 mètres de part et d'autre d'une canalisation de DN 100 et de pression maximale de service de 67,7 bar et une bande de 35 mètres de part et d'autre d'une canalisation de DN 200 et de pression maximale de service de 67,7 bar), la construction ou l'extension d'établissement recevant du public susceptible de recevoir plus de 100 personnes.

Ces zones peuvent toutefois être réduites par la mise en œuvre de dispositions compensatoires adaptées (notamment par la pose de dalles béton).

Ces dispositions compensatoires restent à la charge du demandeur.

De plus : aucune activité ni aucun obstacle ne doit compromettre l'intégrité de la canalisation ou s'opposer à l'accès des moyens d'intervention, dans une bande de terrain d'au moins cinq mètres de largeur.

Nous souhaitons que soient matérialisées sur le plan des servitudes, des bandes de 25 mètres et de 70 mètres (zone d'effet des IRE), correspondant au rayon des Effets Irréversibles, de part et d'autre de nos ouvrages respectivement de diamètre 100 mm et de diamètre 200 mm, conformément aux exigences de l'arrêté du 4 août 2006.



Nous vous demandons de bien vouloir nous faire parvenir pour avis, toutes les demandes de certificat d'urbanisme ainsi que les demandes de permis de lotir et de construire situées dans ces bandes.

Cette démarche a pour objet de nous permettre une gestion mutuelle de l'urbanisme dans un souci de sécurité.

PLAN LOCAL d'URBANISME
Commune de LOZANNE

TRAVAUX ET PROJETS A PROXIMITE DES OUVRAGES
DE TRANSPORT DE GAZ

TEXTES RELATIFS AUX PROJETS ET TRAVAUX A PROXIMITE DES
OUVRAGES

- Circulaire 73-108 du 12 juin 1973 du Ministère de l'Aménagement du Territoire, de l'Équipement, du logement et du Tourisme, relative à la construction dans les secteurs affectés par le passage des canalisations de transport de gaz.
- Circulaire ministérielle du 13 novembre 1985 prise pour l'application du décret 85-1108 du 15 octobre 1985, notamment en son article 35 relatif aux arrêtés préfectoraux concernant les travaux à proximité des ouvrages de transport de gaz.
- Décret 91-1147 du 14 Octobre 1991 relatif à l'exécution de travaux à proximité de certains ouvrages souterrains, aériens ou subaquatiques de transport ou de distribution, dont les modalités d'application ont été définies par l'arrêté du 16 novembre 1994.

SERVICE CONCERNE PAR LES PROJETS ET TRAVAUX A PROXIMITE DES
OUVRAGES

GRTgaz - REGION RHONE MEDITERRANEE
Agence Rhône Alpes - 36 boulevard de Schweighouse
69530 BRIGNAIS
☎ 04 72 31 36 00

Dès lors que les travaux envisagés se situent dans une zone définie par le plan déposé en Mairie, le Décret 91-1147 du 14 Octobre 1991 fait obligation aux entrepreneurs et autres intéressés d'adresser à l'exploitant de l'ouvrage de transport de gaz naturel indiqué ci-dessus, une demande de renseignements à laquelle il devra être répondu dans le délai d'un mois, à compter de la date de réception de la demande.

Le même décret impose d'avertir au moins 10 jours francs à l'avance l'exploitant de tous travaux à proximité de nos conduites. Nous vous serions reconnaissants de le rappeler aux Entreprises travaillant à proximité de nos ouvrages.



ANNEXE 5


PLAN LOCAL d'URBANISME
Commune de LOZANNE

PLANS DE NOTRE OUVRAGE FOURNIS A TITRE INDICATIF :

1/25000 ^{ème}	Commune de Lozanne avec le tracé de nos ouvrages
C.L26.2R	Canalisation Antenne CHATILLON D'AZERGUES DN 100 (3211)
C.L60b.3	Canalisation Antenne de TARARE DN 200 (code 32D1)

NB – les plans sont destinés à un usage unique ; il n'est pas autorisé de rediffusion sans accord préalable de GRTgaz ; le personnel est tenu au respect de la confidentialité des informations transmises.

LOZANNE

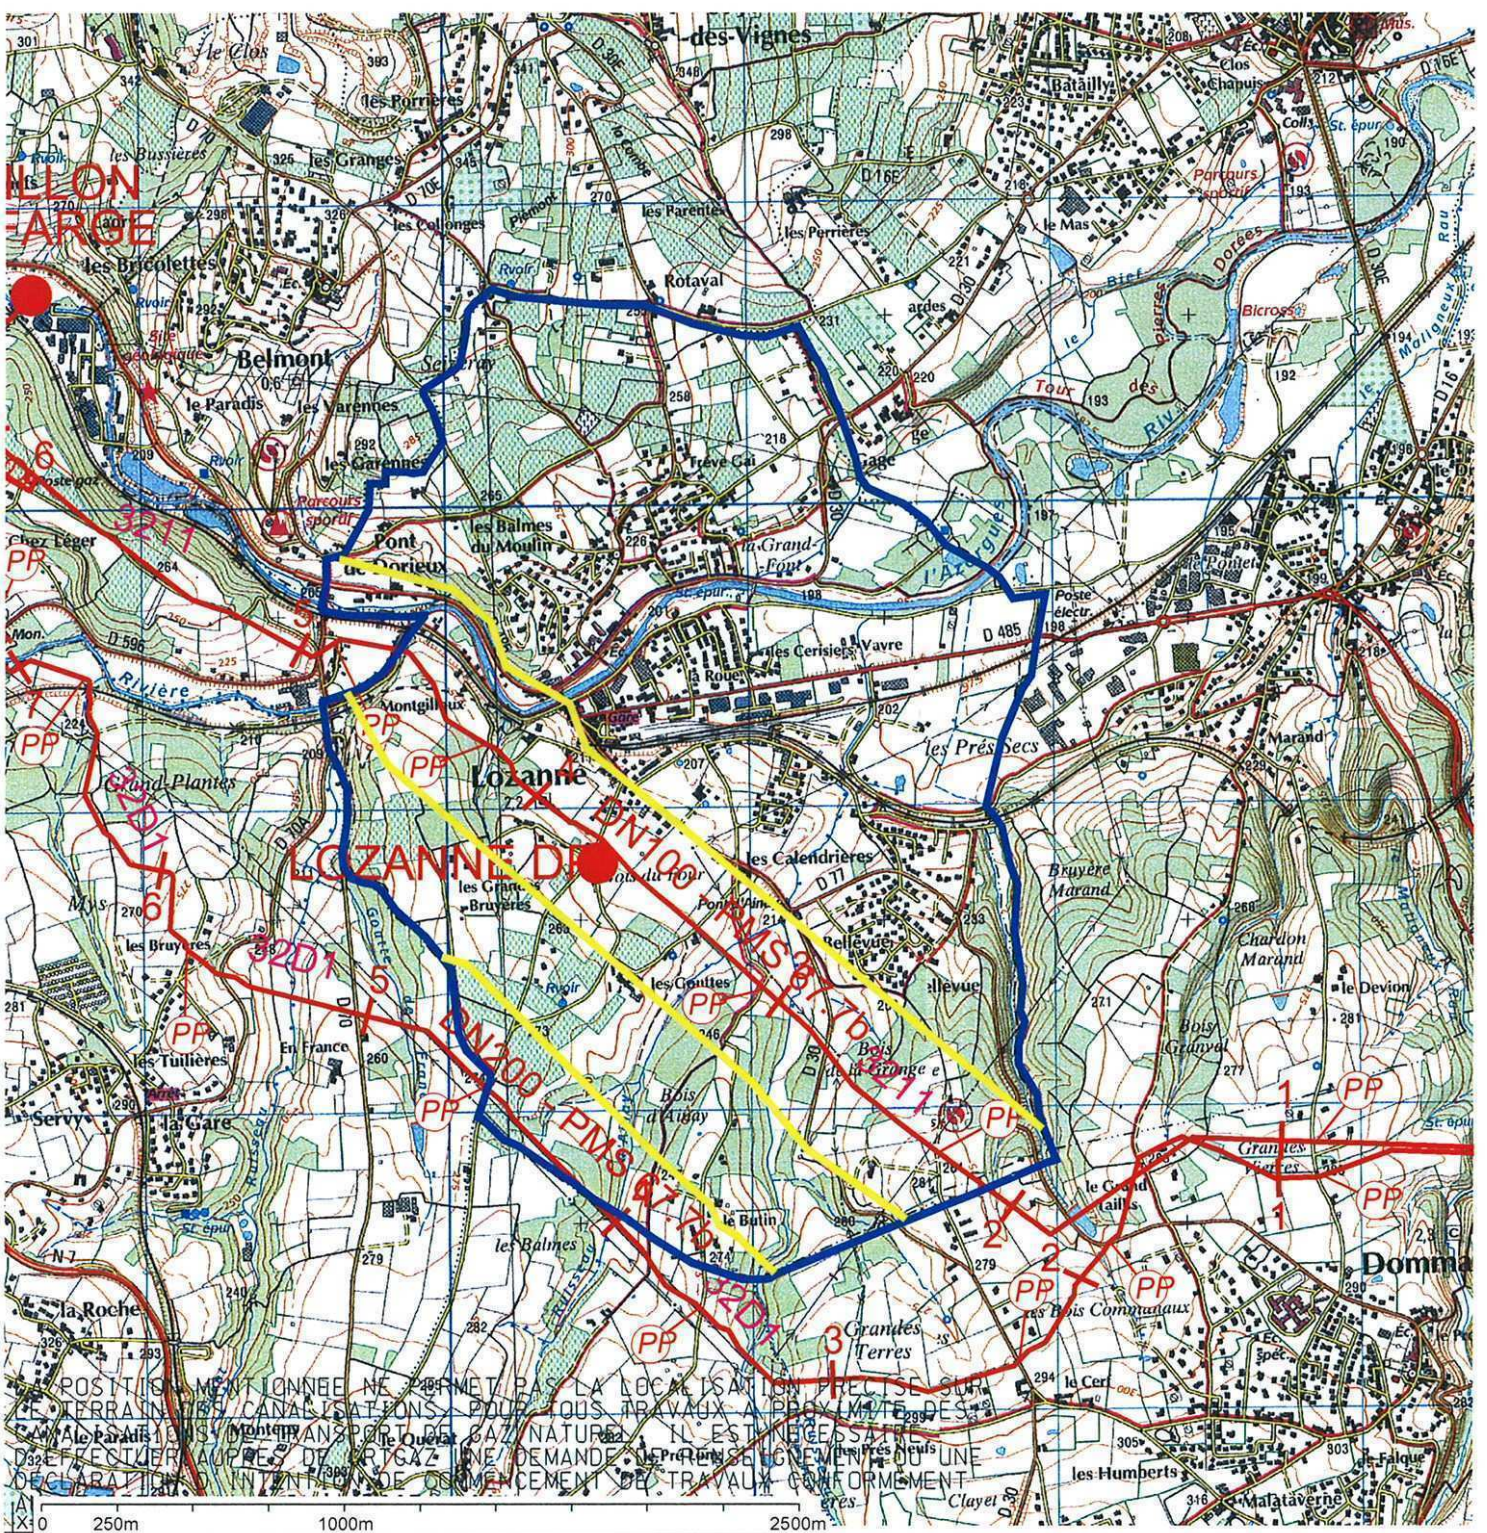

PLAN LOCAL d'URBANISME
Commune de LOZANNE

DESCRIPTIF DE L'OUVRAGE DE TRANSPORT DE GAZ NATUREL HAUTE
PRESSION EN ACIER SOUDE BOUT A BOUT

- **Canalisation - Antenne CHATILLON D'AZERGUES Ø 100mm (code 3211)**
PMS 67.7 b - épaisseur 3.76mm

Nous vous signalons que des conventions de servitude amiables ont été signées lors de la pose de la canalisation.


- **Canalisation – Antenne de TARARE Ø 200mm (code 32D1) PMS 67.7 b -**
épaisseur 4.3 mm et 5.2 mm

Déclarée d'utilité publique par Arrêté Préfectoral du 27/05/94

Nous vous signalons d'autre part que des conventions de servitude amiables ont été signées lors de la pose de la canalisation.

Poste de gaz concerné :

LOZANNE distribution publique.

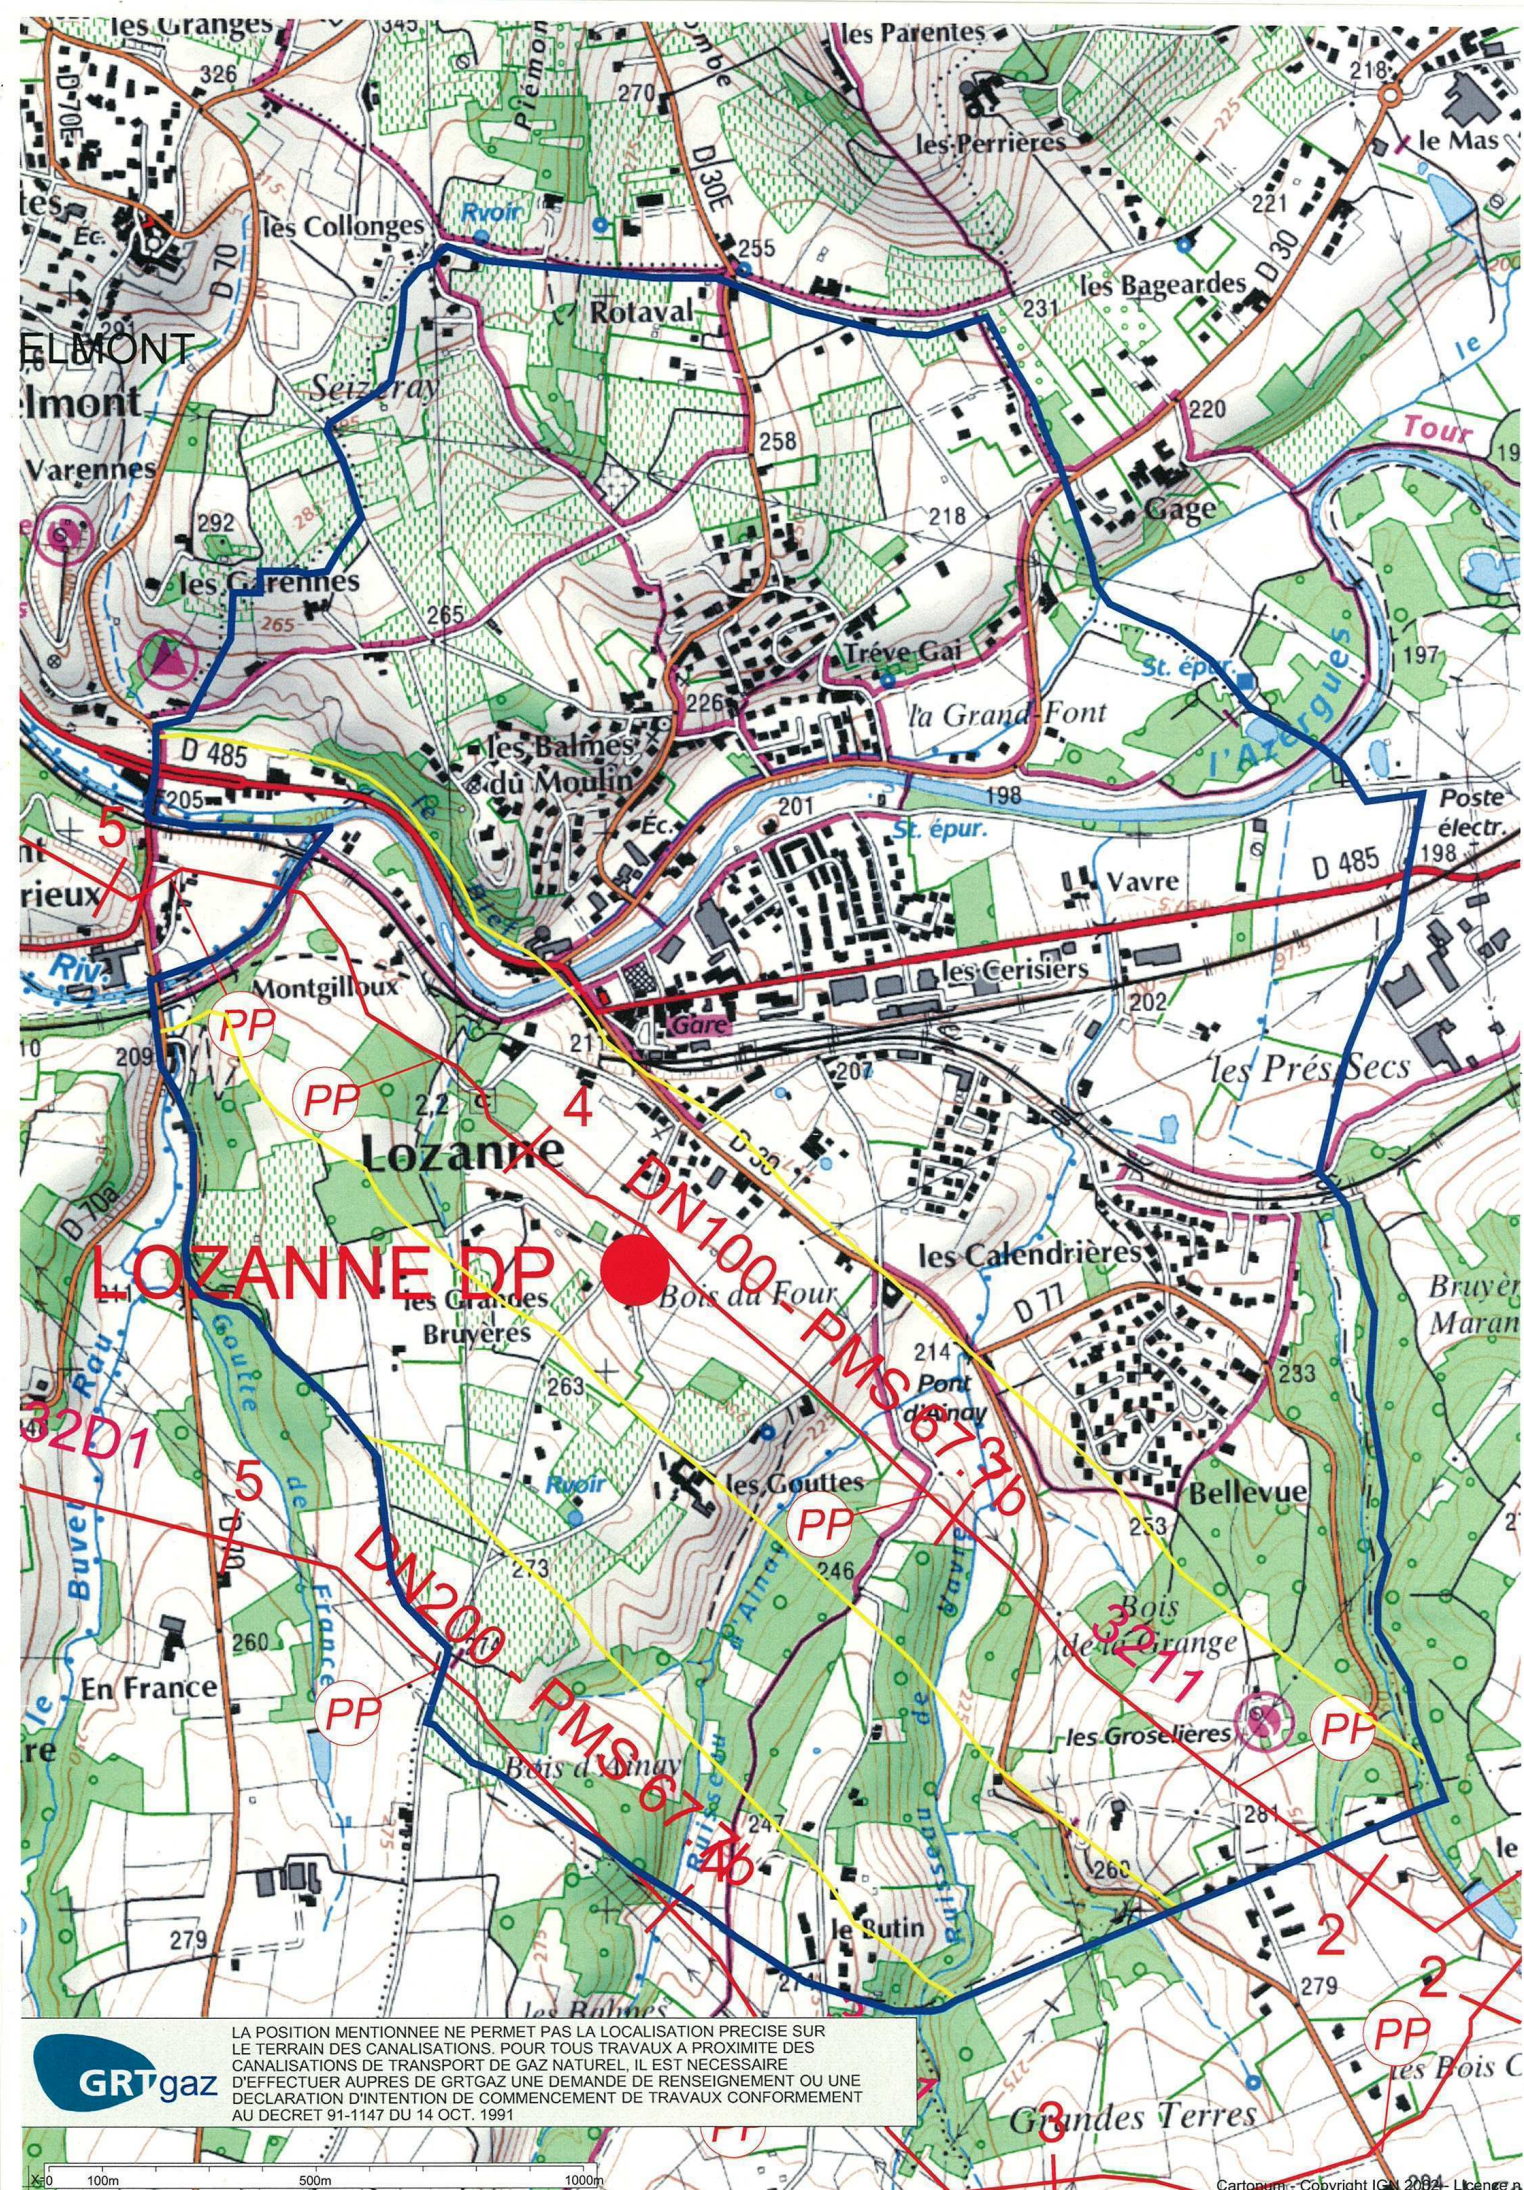

LA POSITION MENTIONNEE NE PERMET PAS LA LOCALISATION PRECISE SUR LE TERRAIN DES CANALISATIONS. POUR TOUTS TRAVAUX A PROXIMITE DES CANALISATIONS DE TRANSPORT DE GAZ NATUREL, IL EST NECESSAIRE D'EFFECTUER AUPRES DE GRTgaz UNE DEMANDE DE RENSEIGNEMENT OU UNE DECLARATION D'INTENTION DE COMMENCEMENT DE TRAVAUX CONFORMEMENT AU DECRET 91-1147 DU 14 OCT. 1991



GAZ DE FRANCE

SERVICE NATIONAL

23 , rue PHILIBERT DELORME

75840 PARIS Cedex 17

CANALISATION DE TRANSPORT DE GAZ

Canalisations

DOMMARTIN - CHATILLON

Ø 200 & 100 mm

ATTENTION
TOUTE INTERVENTION A PROXIMITE DES OUVRAGES
DE TRANSPORT DE GAZ DOIT DONNER LIEU A UNE
DECLARATION D'INTENTION DE COMMENCEMENT
DE TRAVAUX.

LA POSITION ET LA PROFONDEUR DES OUVRAGES
SONT DES INDICATIONS PRESUMEEES.

PLAN CONTINU PARCELLAIRE ET POSE

du P.K 3974.00 (environ) ou P.K 4534.00 (environ)

ECHELLE : 1/2000

COMMUNE DE LOZANNE

DEPARTEMENT DU RHONE

ETABLI PAR

REALISATION

MODIFICATIONS

Cabinet

Didier HUBERT

Geometre-Expert

N d'inscription a l'Ordre 4249

3 place du Centenaire
B.P 139

03302 CUSSET Cedex

tel : 70 - 98 - 87 - 51

telecopie : 70 - 98 - 91 - 24

ENTREPOSE

MONTALEV

Rue Pasteur

38670 CHASSE SUR RHONE

DATE

octobre 94

NATURE

Recolement : SARL J.M PELLE , 65 cours

Clemenceau 61000 ALENCON Tel:33 26 06 73

DATE : Octobre 1993

DATE : sept . oct 1994

Gaz
de
France

Direction de la Production et du Transport

C . L60b . 3

Region Centre Est

33 rue Petrequin BP 6407 69413 Lyon Cedex 06

PK Soudure: carnet de soudure
PK coude: d'apres detection

2170.00

2342.66


2412.60

2699.66
2700.00

539.40m 196.93gr (angle detecte) 287.40m 225.50m 181.19gr

AD: d'apres detection

Bo16 Bo17 Ba4 Bo18 Bo19 Bo20 Bo21

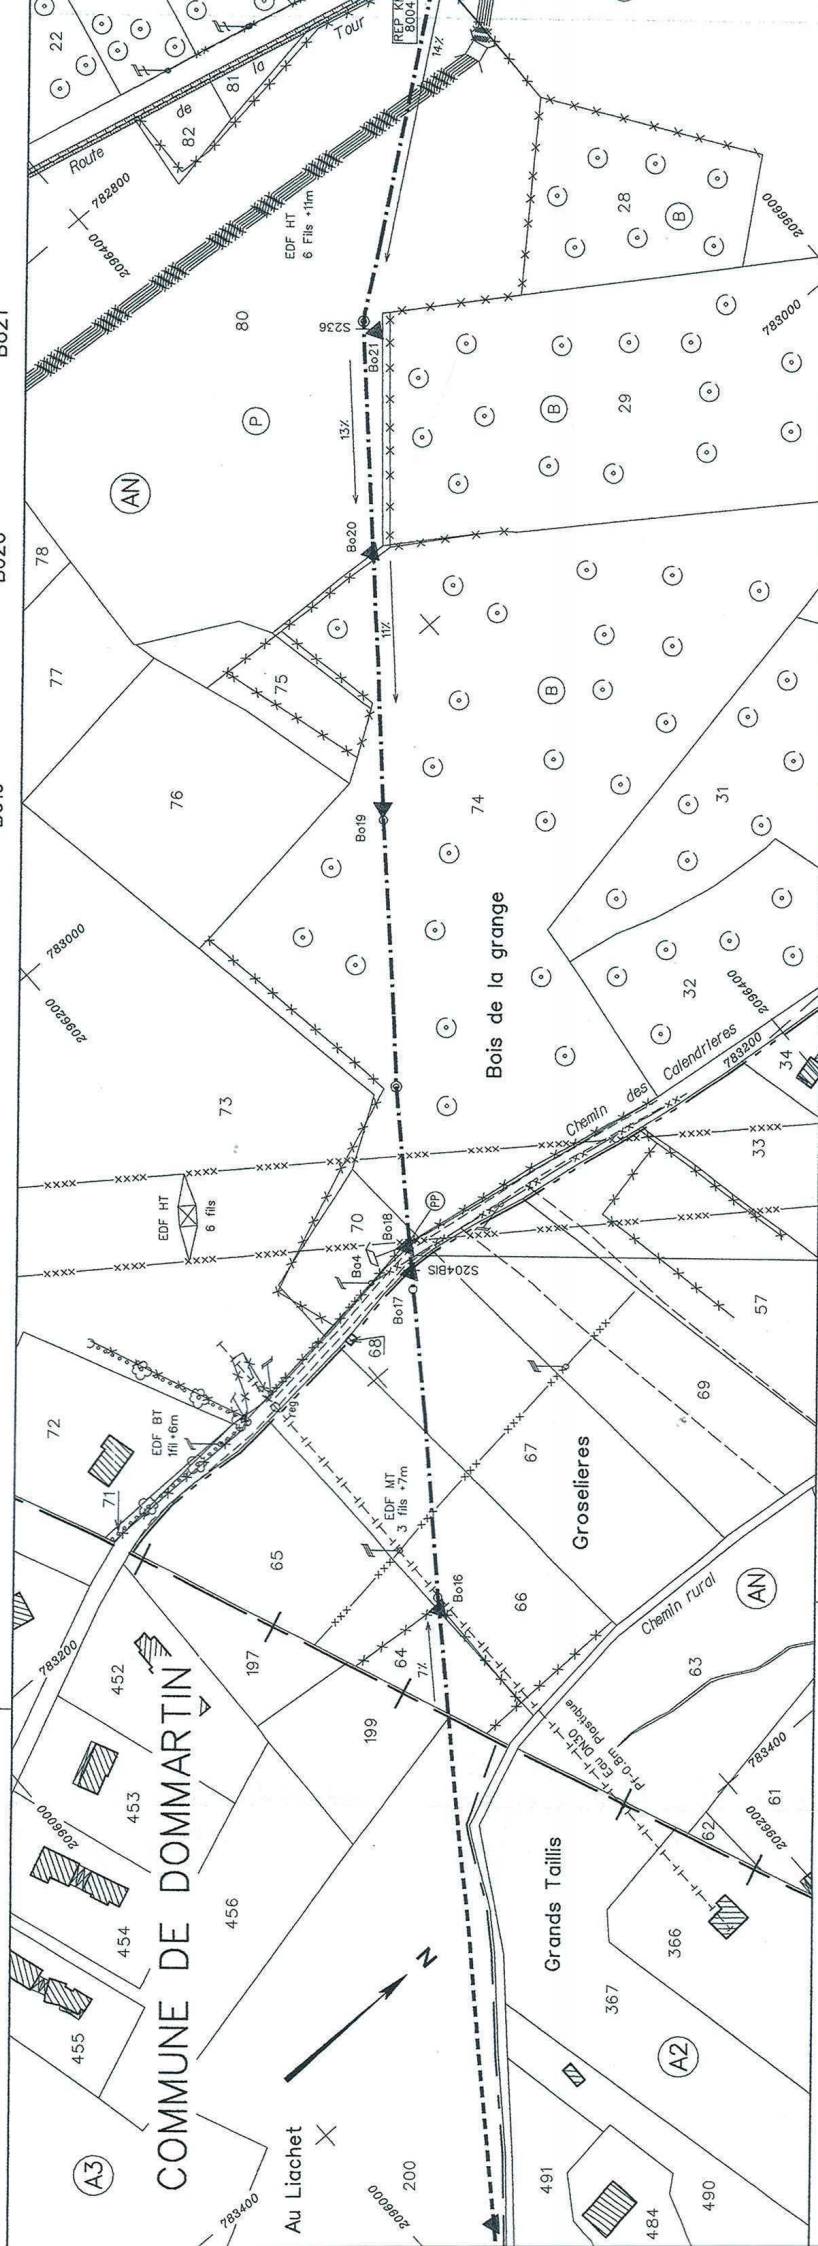

1	2	3	4	5	6
272.02	278.68	275.05	220.73	264.84	253.31
0.90	1.20	1.00	1.00	1.00	1.00

ATTENTION
TOUTE INTERVENTION A PROXIMITE DES OUVRAGES
DE TRANSPORT DE GAZ DOIT DONNER LIEU A UNE
DECLARATION D'INTENTION DE COMMENCEMENT
DE TRAVAUX.

1

64	66	67	74	80
336	334	332	341	343
351	351	351	351	351
367	367	367	367	367

1. 1. 1.


DN114.3mm x 3.8mm, A37SHLE (Pui155bars), Lg=233m

4693.18 4829.35 4880.00

127.69m 184.44gr 136.17m 180.10gr AD 241.00m

Bo40

Bo41

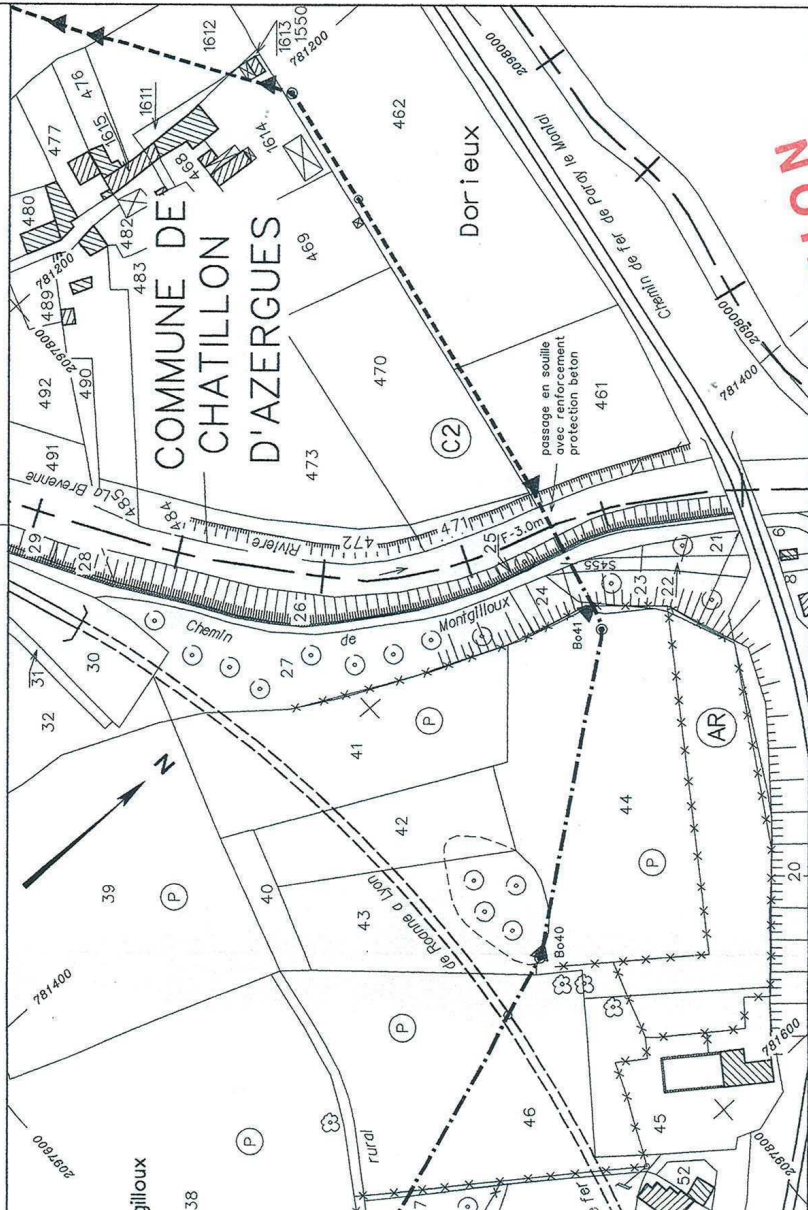

ATTENTION

TOUTE INTERVENTION A PROXIMITE DES OUVRAGES
DE TRANSPORT DE GAZ DOIT DONNER LIEU A UNE
DECLARATION D'INTENTION DE COMMENCEMENT
DE TRAVAUX.
LA POSITION ET LA PROFONDEUR DES OUVRAGES
SONT DES INDICATIONS PRESUMEEES.

	46	43	44	45	
	489	453	451/452	455	457	459	