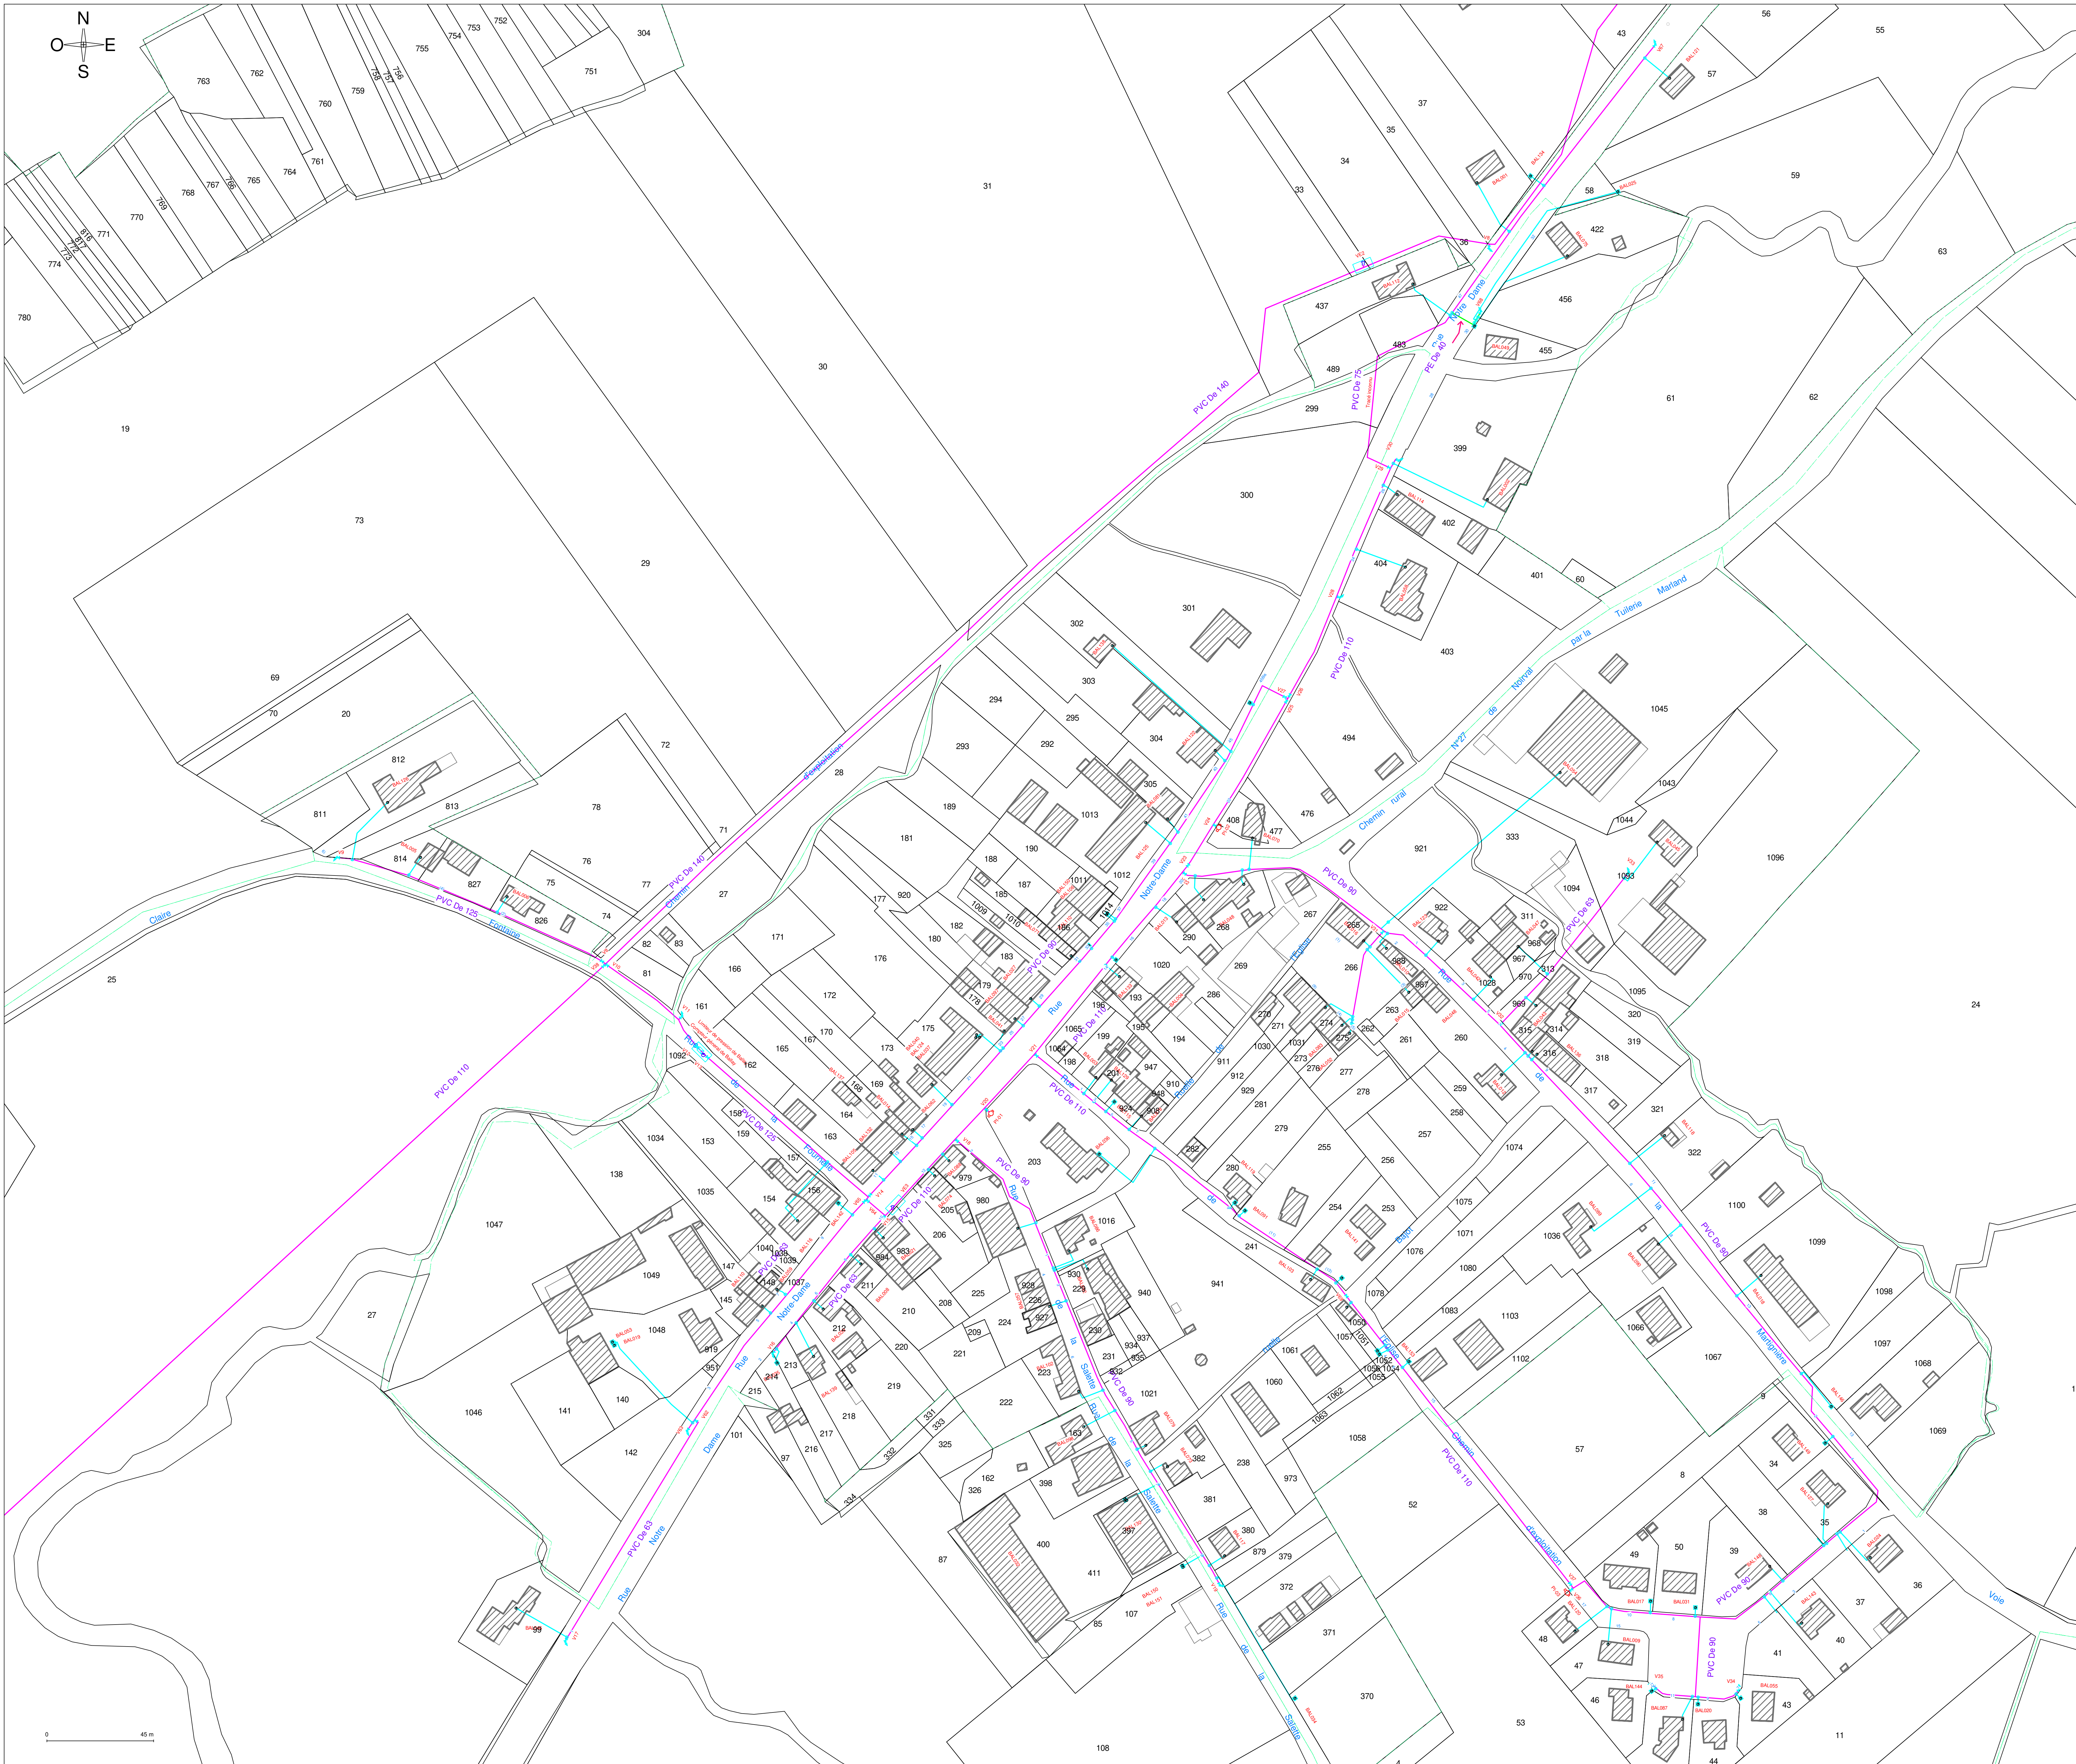




Département des Ardennes

SIAEP DES
GRANDS AULNOIS
BALLAY
(Ballay village)

Numéro de plan
BAL02



Réseau
d'eau potable

Dessiné le 07/07/2020

PLAN DE RECOLEMENT

RESEAU D'EAU POTABLE



Syndicat d'eau et d'assainissement
du Sud Est des Ardennes
2 Hameau de Landèves - 08400 BALLAY
Tél : 03 24 71 61 91 - Fax : 03 24 71 97 00

Légende

Canalisations :

type :
nature :

--- Adduction
(refoulement)

--- Fonte

--- P.V.C.

--- Distribution
(gravitaire)

--- P.E.

--- Amiante ciment

Branchements :

--- P.E./P.V.C.

--- Plomb

--- Indéterminé

⊗ Robinet de prise en charge
sous bouche à clé

--- Gaine électrique

Robinetterie :

 Vanne de section

 Vanne de vidange

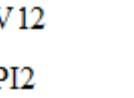
 Vanne de décharge

 Ventouse

 Limiteur de pression amont

 Limiteur de pression aval

 Borne fontaine

 Regard composite

 Bouche incendie

 Poteau incendie

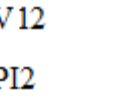
 Réserve incendie

 Bouche de lavage

 Borne de puisage

 Compteur général

 Compteur abonné

 Regard béton

V12 Repérage des ouvrages hydrauliques

PI12 Repérage des poteaux incendies

BI5 Repérage des bouches incendies

1307 MONI40 Repérage des branchements