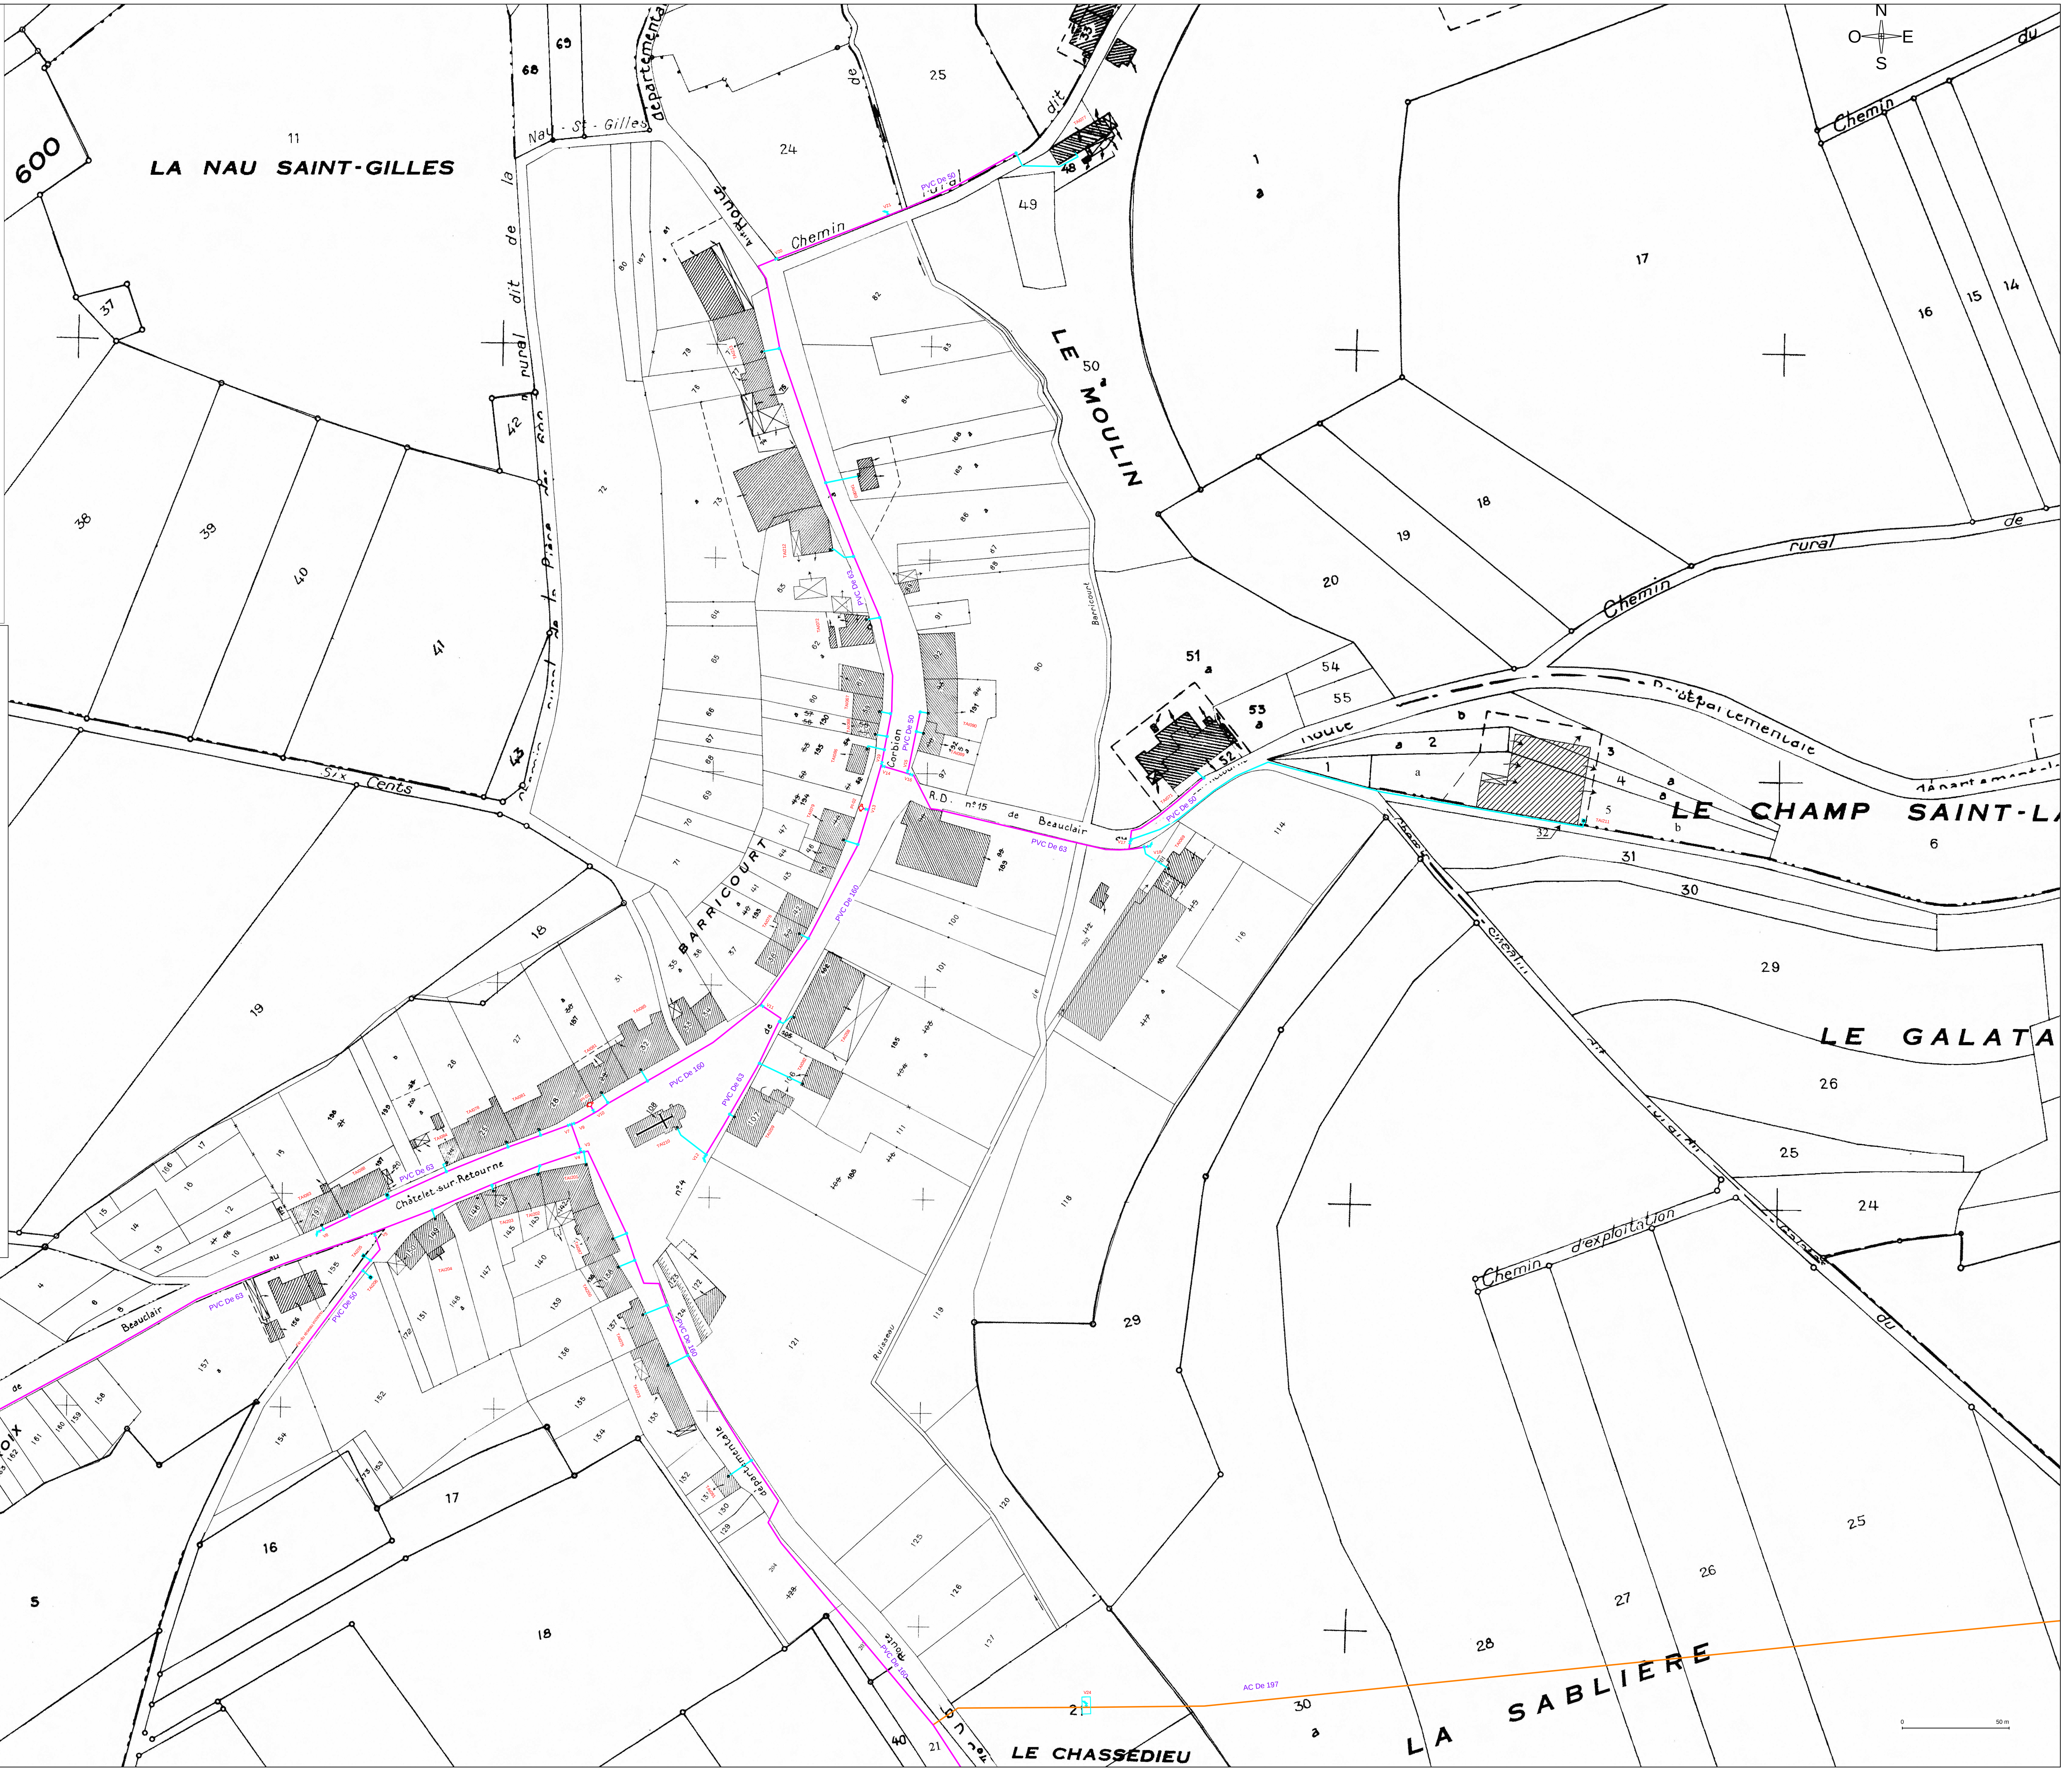


PLAN DE RECOLEMENT

RESEAU D'EAU POTABLE



Légende

**Canalisations :**

type :

Adduction  
(refoulement)

Distribution  
(gravitaire)

nature :

Fonte

P.E.

P.V.C.

Amiante ciment

**Branchements :**

P.E./P.V.C.

Plomb

Indéterminé

Robinet de prise en charge  
sous bouche à clé

Gaine électrique

**Robinetterie :**

Vanne de section

Vanne de vidange

Vanne de décharge

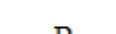
Ventouse

Limiteur de pression amont

Limiteur de pression aval

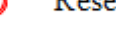
Borne fontaine

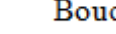
Regard composite

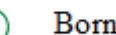
Bouche incendie

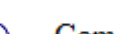
Poteau incendie

Réserve incendie

Bouche de lavage

Borne de puisage

Compteur général

Compteur abonné

Regard béton

V12

Repérage des ouvrages hydrauliques

PI2

Repérage des poteaux incendies

BI5

Repérage des bouches incendies

1307

Repérage des branchements

MON140

Repérage des branchements