Département des Ardennes

SIAEP DE L'AVEGRE ET JAILLY **COMMUNE DE MONTHOIS** **PARTIE NORD**	Numéro de plan **MON01**
Réseau d'eau potable	**Déssiné le 11/01/21**

PLAN DE RECOLEMENT

RESEAU D'EAU POTABLE

Syndicat d'eau et d'assainissement
du Sud Est des Ardennes
2 Hameau de Landèves - 08400 BALLAY
Tél : 03 24 71 61 91 - Fax : 03 24 71 97 00

Légende

Canalisations :

type :
- Adduction (refoulement)
- Distribution (gravitaire)

nature :
- Fonte
- P.V.C.
- P.E.
- Amiante ciment

Branchements :

- P.E./P.V.C.
- Plomb
- Indéterminé
- Robinet de prise en charge sous bouche à clé
- Gaine électrique

Robinetterie :

- Vanne de section
- Vanne de vidange
- Vanne de décharge
- Ventouse
- Limiteur de pression amont
- Limiteur de pression aval
- Borne fontaine
- Regard composite
- Bouche incendie
- Poteau incendie
- Réserve incendie
- Bouche de lavage
- Borne de puisage
- Compteur général
- Compteur abonné
- Regard béton

V12	Repérage des ouvrages hydrauliques
PI2	Repérage des poteaux incendies
BI5	Repérage des bouches incendies
1307 MON140	Repérage des branchements

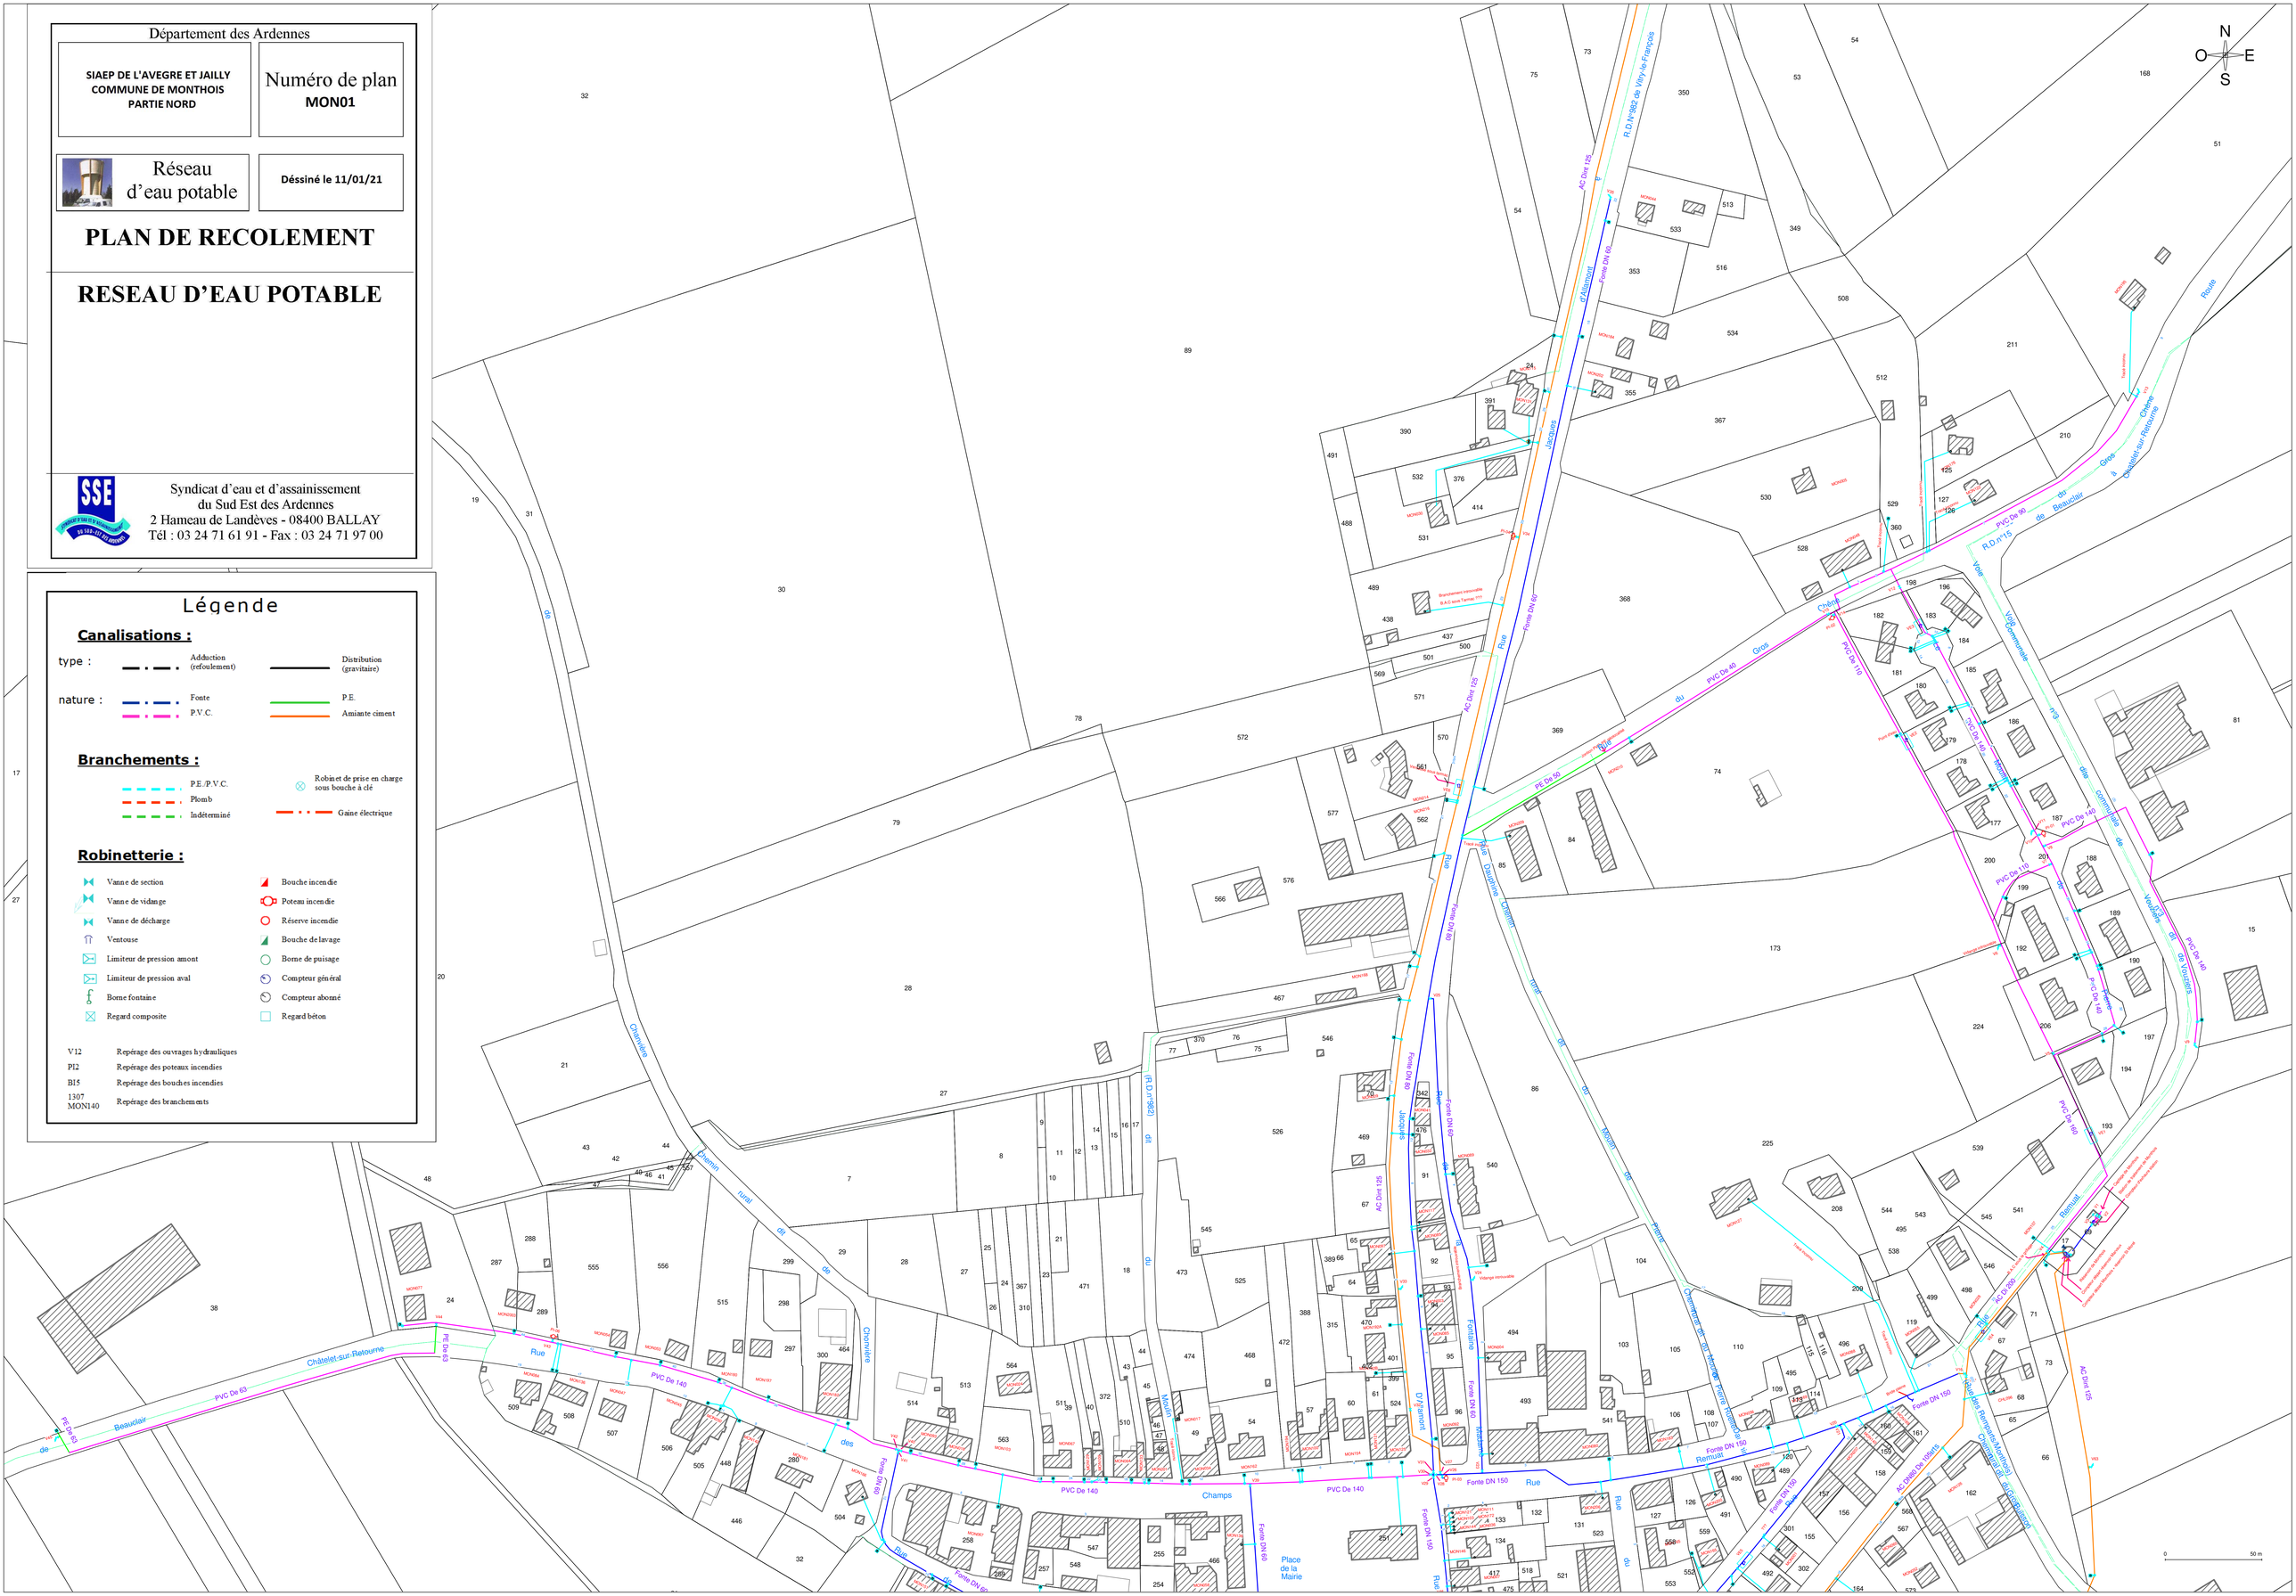
N
O
E
S
R.D.N°982 de Vitry-le-François
Rue
Jacquins
Rue
Gros
Chêne
Route
Chemin rural de la Vouldale
Rue
Champs
Place de la Mairie
Rue
Remuat
Rue
Fontaine
Rue
Chemin rural du Moulin
Chemin rural du Moulin
Chemin rural du Moulin