


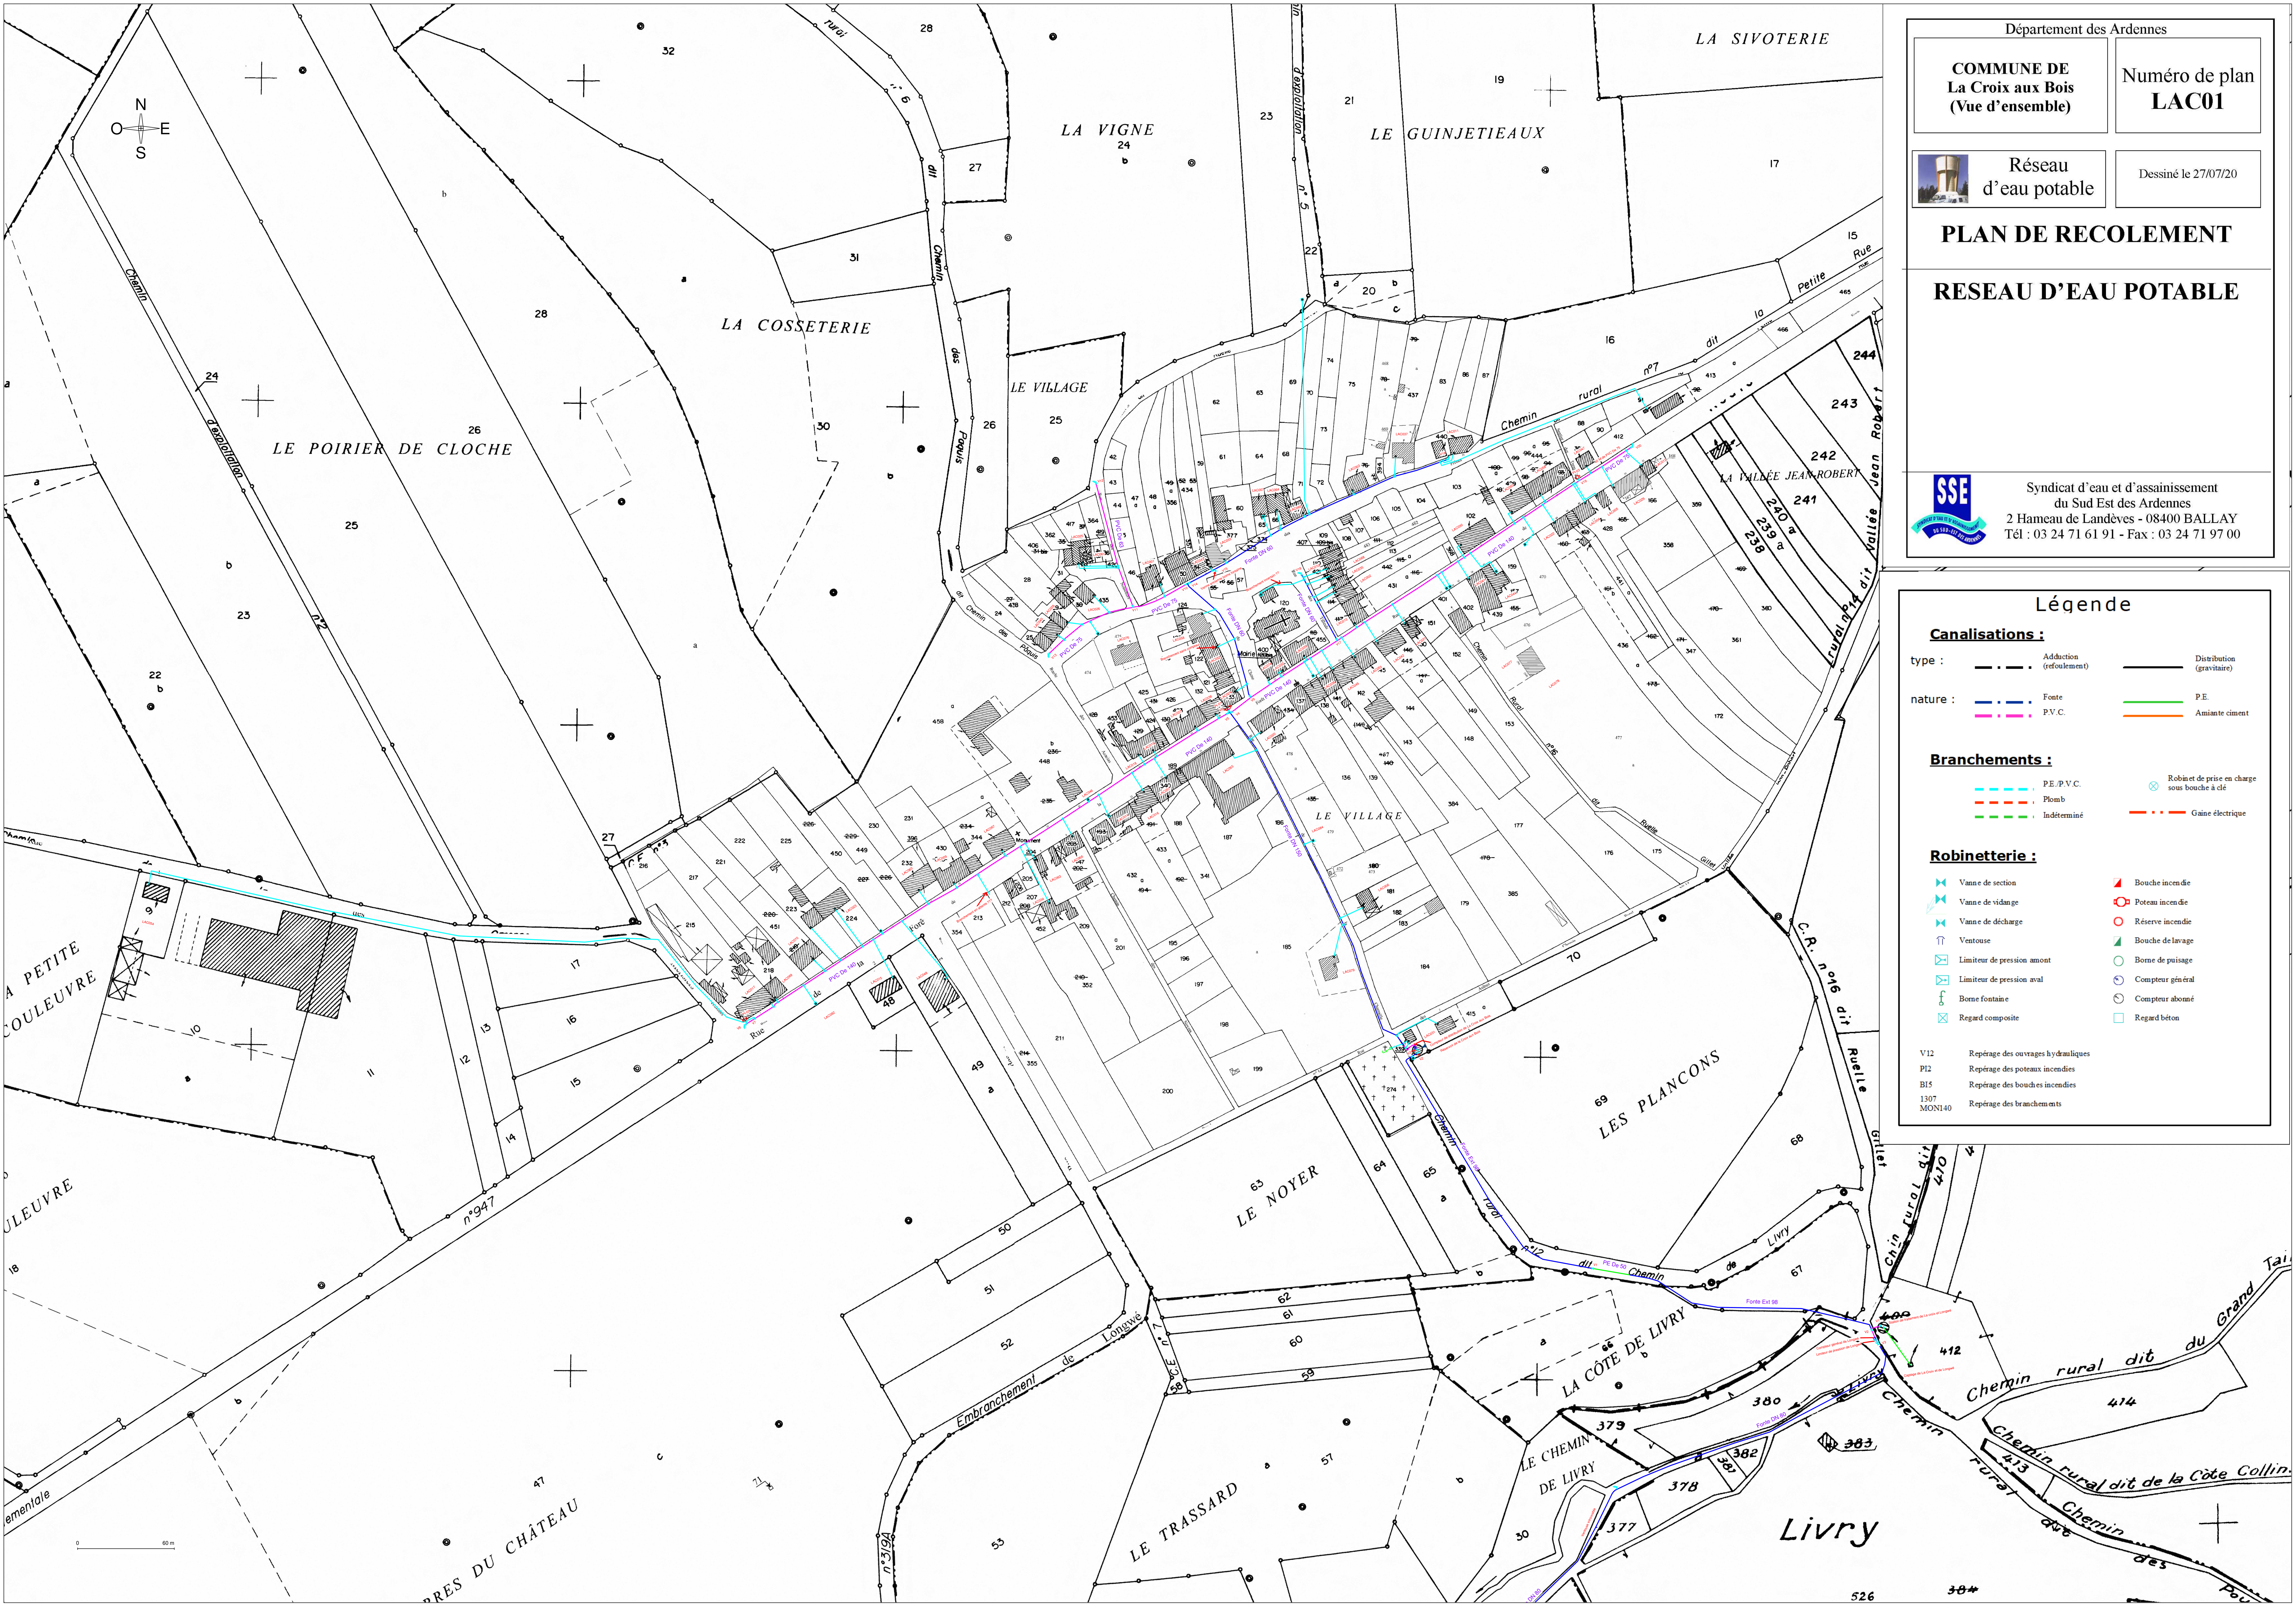

Département des Ardennes

COMMUNE DE
La Croix aux Bois
(Vue d'ensemble)

Numéro de plan
LAC01

Réseau
d'eau potable

Dessiné le 27/07/20

PLAN DE RECOLEMENT

RESEAU D'EAU POTABLE

Syndicat d'eau et d'assainissement
du Sud Est des Ardennes
2 Hameau de Landèves - 08400 BALLAY
Tél : 03 24 71 61 91 - Fax : 03 24 71 97 00

Légende

Canalisations :

type :
nature :

Adduction
(refoulement)

Fonte

P.V.C.

Distribution
(gravitaire)

P.E.

Amiante ciment

Branchements :

P.E./P.V.C.

Plomb

Indéterminé





Robinet de prise en charge
sous bouches à clé

Gaine électrique

Robinetterie :

















Bouche incendie

Poteau incendie

Réserve incendie

Bouche de lavage

Borne de paysage

Compteur général

Compteur abonné

Regard béton

V12
PI2
BI5
1307
MONI40

Repérage des ouvrages hydrauliques
Repérage des poteaux incendies
Repérage des bouches incendies
Repérage des branchements