


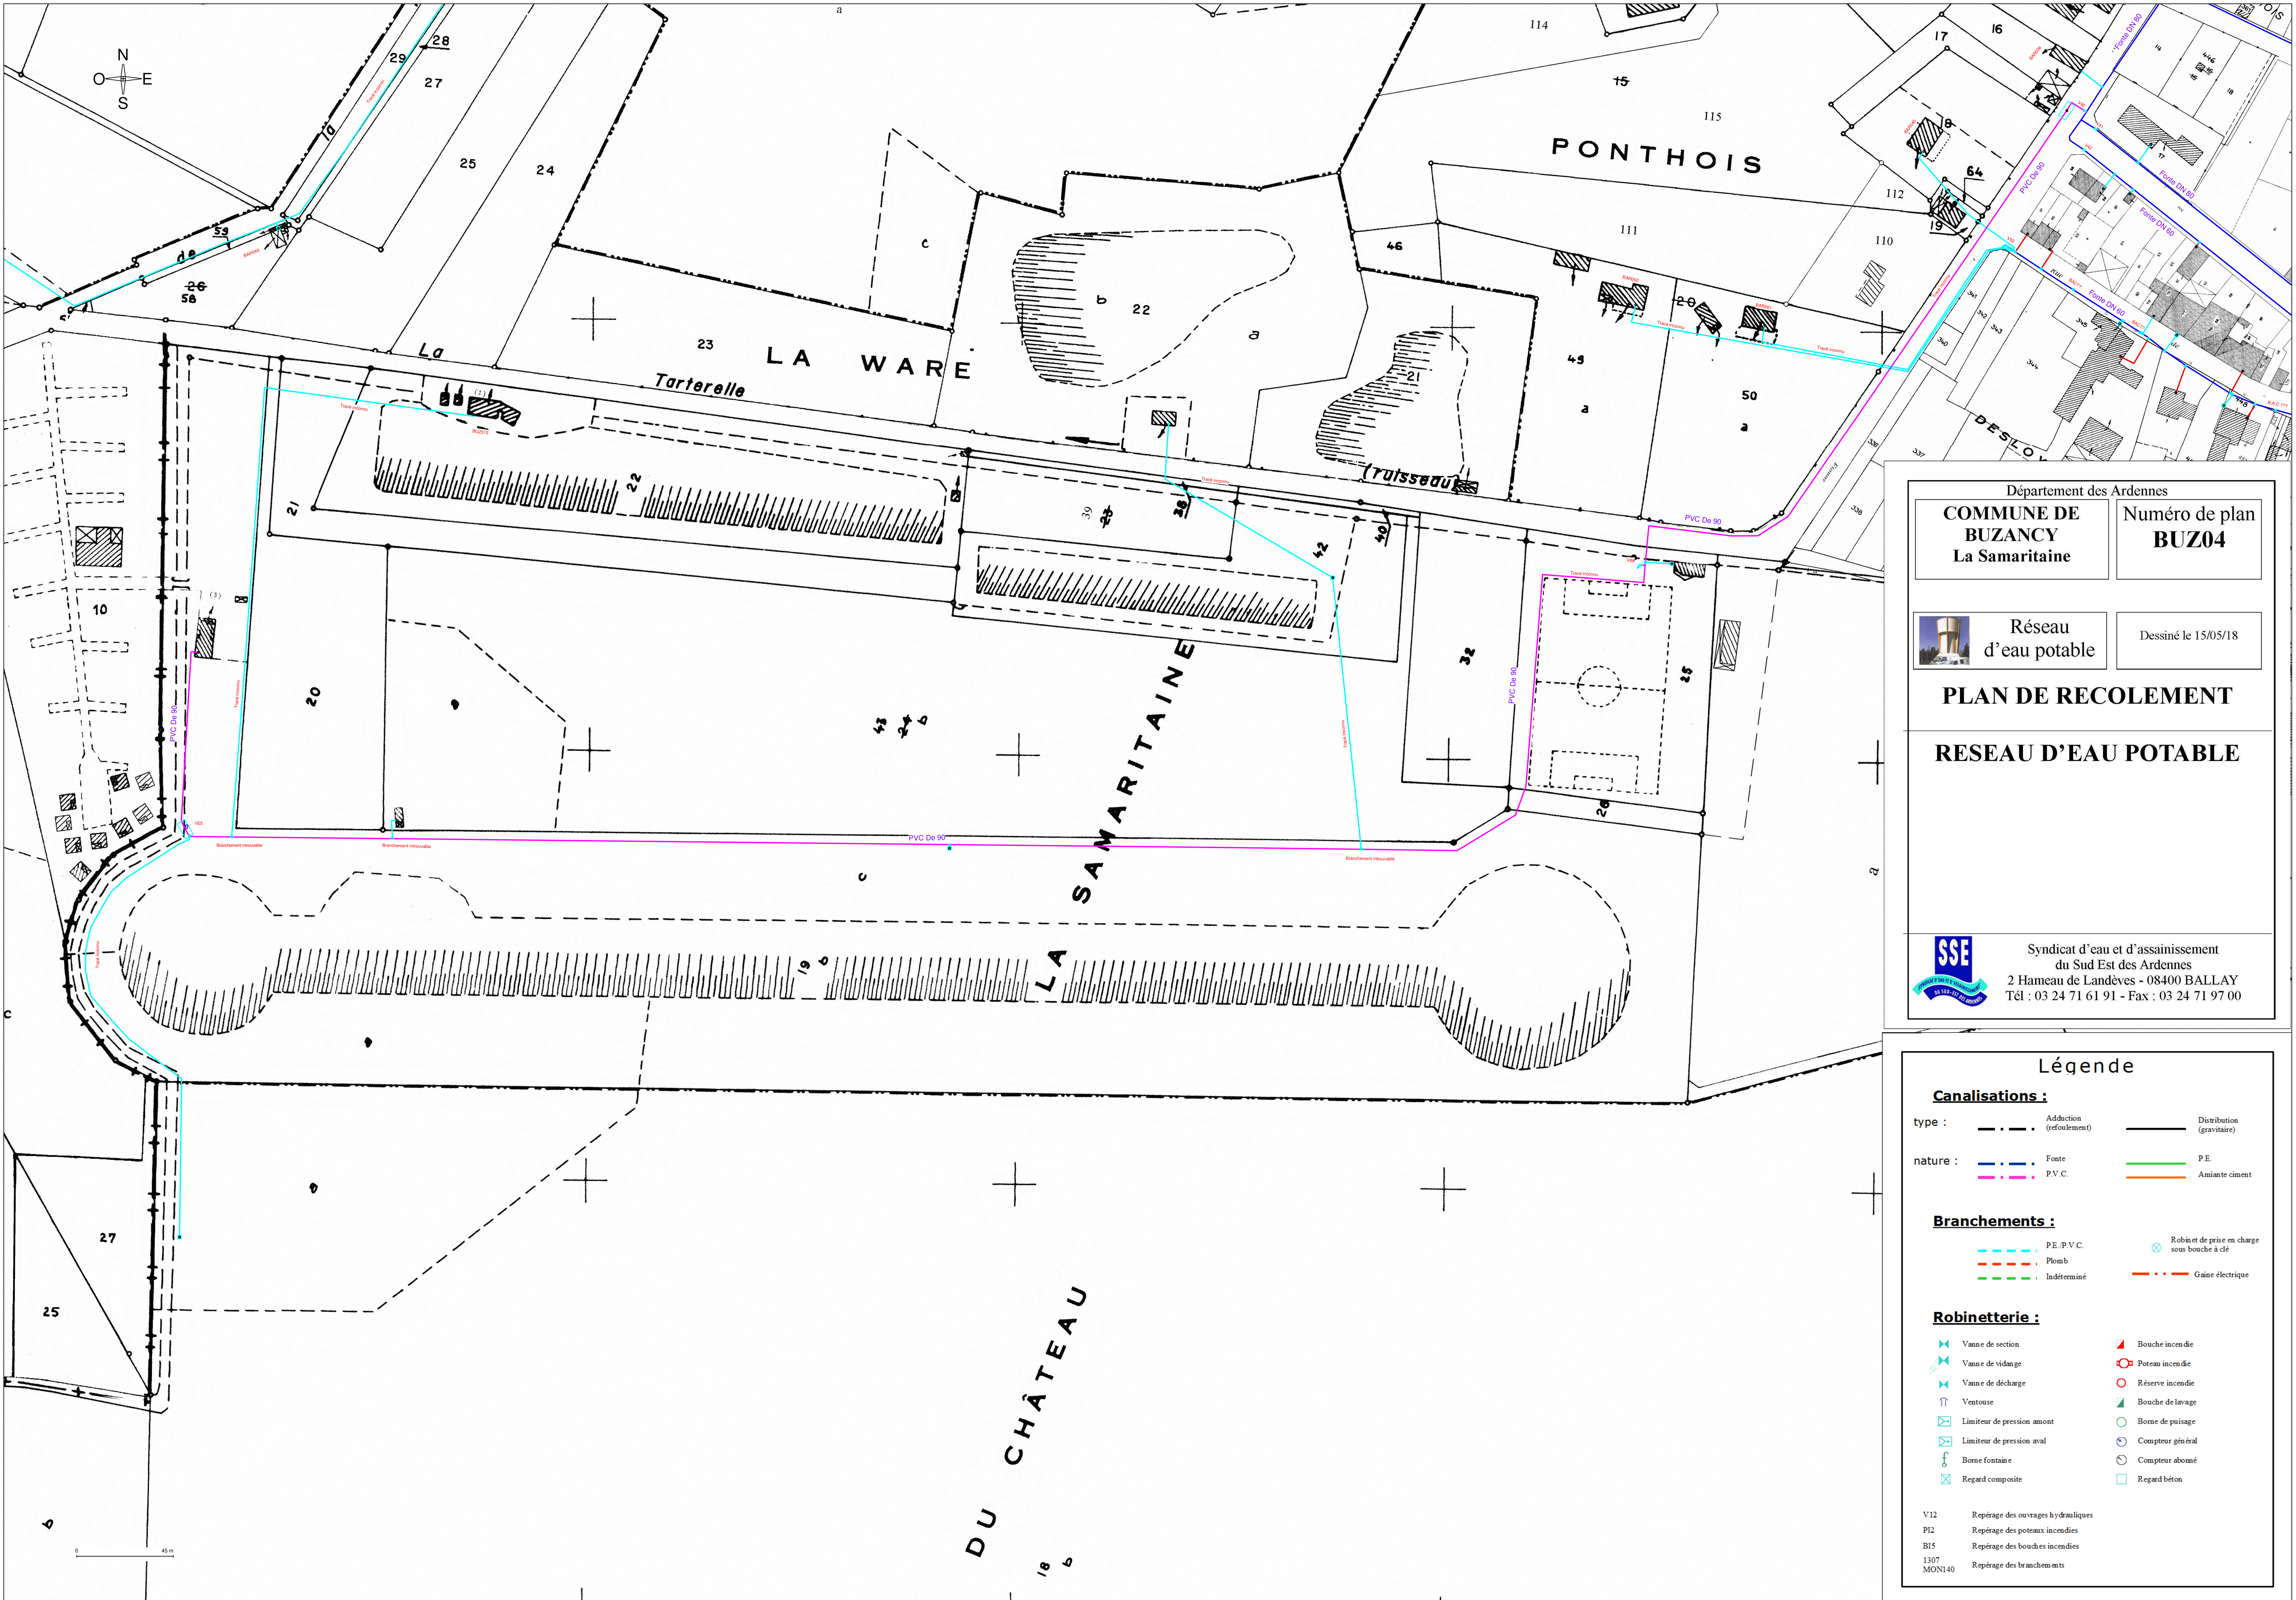

Département des Ardennes

COMMUNE DE BUZANCY
La Samaritaine

Numéro de plan

BUZ04

Réseau d'eau potable

Dessiné le 15/05/18

PLAN DE RECOLEMENT

RESEAU D'EAU POTABLE

Syndicat d'eau et d'assainissement du Sud Est des Ardennes
2 Hameau de Landèves - 08400 BALLAY
Tél : 03 24 71 61 91 - Fax : 03 24 71 97 00

Légende

Canalisations :

type :

- Adduction (refoulement)
- Distribution (gravitaire)

nature :

- Fonte
- P.V.C.
- P.E.
- Amiante ciment

Branchements :

- P.E./P.V.C.
- Plomb
- Indéterminé

- ⊗ Robinet de prise en charge sous bouche à clé
- Gaine électrique

Robinetterie :

- ⊗ Vanne de section
- ⊗ Vanne de vidange
- ⊗ Vanne de décharge
- ⊗ Ventouse
- ⊗ Limiteur de pression amont
- ⊗ Limiteur de pression aval
- ⊗ Borne fontaine
- ⊗ Regard composite

- ▲ Bouche incendie
- ⊗ Poteau incendie
- Réserve incendie
- ⊗ Bouche de lavage
- ⊗ Borne de puisage
- ⊗ Compteur général
- ⊗ Compteur abonné
- ⊗ Regard béton

V12 Répérage des ouvrages hydrauliques

PI2 Répérage des poteaux incendies

BI5 Répérage des bouches incendies

1307 MON140 Répérage des branchements