


Département des Ardennes

SIAEP DE L'AVEGRE ET JAILLY
COMMUNE DE MONTHOIS
VUE D'ENSEMBLE

Numéro de plan
MON03

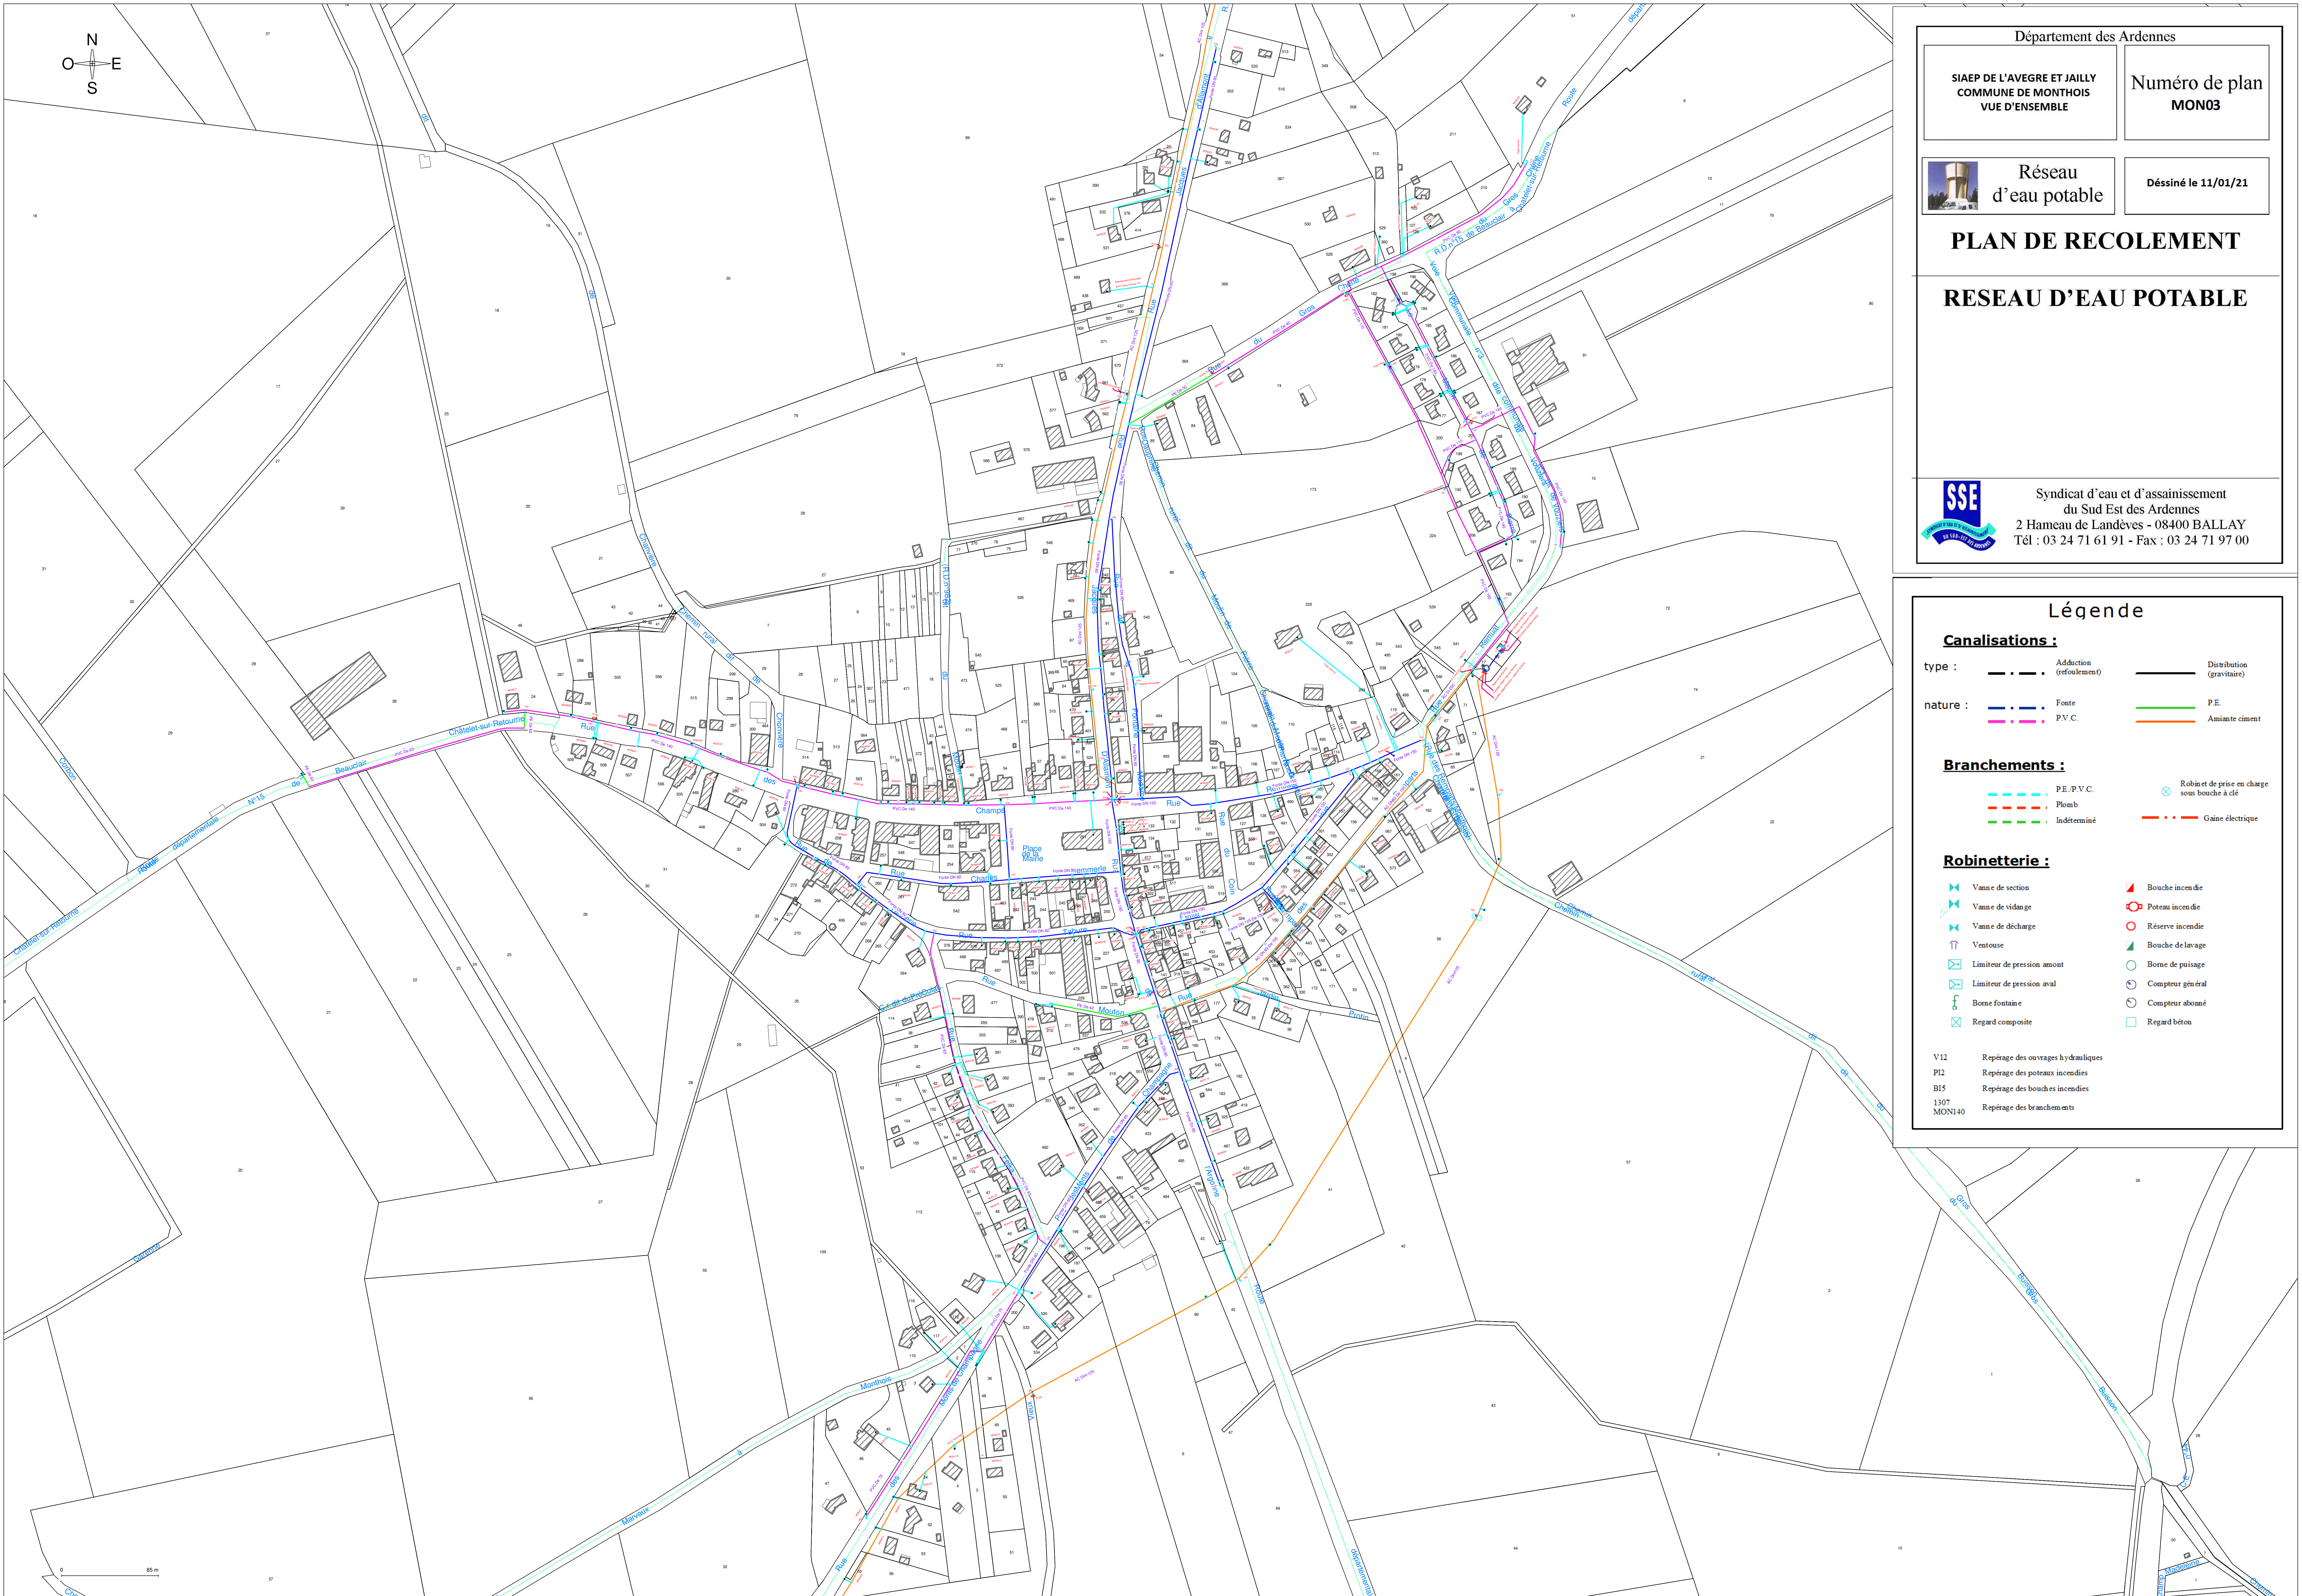

Réseau
d'eau potable

Dessiné le 11/01/21

PLAN DE RECOLEMENT

RESEAU D'EAU POTABLE



Syndicat d'eau et d'assainissement
du Sud Est des Ardennes
2 Hameau de Landèves - 08400 BALLAY
Tél : 03 24 71 61 91 - Fax : 03 24 71 97 00

Légende

Canalisations :

type :	— . — . — .	Adduction (refoulement)	— — — — —	Distribution (gravitaire)
nature :	— — — — —	Fonte	— — — — —	P.E.
	— — — — —	P.V.C.	— — — — —	Amiante ciment

Branchements :

— — — — —	P.E./P.V.C.	⊗	Robinet de prise en charge sous bouché à clé
— — — — —	Plomb	— . — . — .	Graine électrique
— — — — —	Indéterminé		

Robinetterie :

⊗	Vanne de section	▲	Bouche incendie
⊗	Vanne de vidange	⊗	Poteau incendie
⊗	Vanne de décharge	○	Réserve incendie
⊗	Ventouse	▲	Bouche de lavage
⊗	Limiteur de pression amont	○	Borne de puisage
⊗	Limiteur de pression aval	⊗	Compteur général
⊗	Borne fontaine	⊗	Compteur abonné
⊗	Regard composite	□	Regard béton

V12	Repérage des ouvrages hydrauliques
PI2	Repérage des poteaux incendies
BI5	Repérage des bouches incendies
1307 MON140	Repérage des branchements