Département des Ardennes

SIAEP DE L'AVEGRE ET JAILLY COMMUNE DE ARDEUIL MONFAUXELLES LIGNE DE MOYA PARTIE 1	Numéro de plan ARD06
Réseau d'eau potable	Déssiné le 11/01/21

PLAN DE RECOLEMENT

RESEAU D'EAU POTABLE

Syndicat d'eau et d'assainissement
du Sud Est des Ardennes
2 Hameau de Landèves - 08400 BALLAY
Tél : 03 24 71 61 91 - Fax : 03 24 71 97 00

Légende

Canalisations :

type :
- Adduction (refoulement)
- Distribution (gravitaire)

nature :
- Fonte
- P.V.C.
- P.E.
- Amiante ciment

Branchements :

- P.E./P.V.C.
- Plomb
- Indéterminé
- Robinet de prise en charge sous bouche à clé
- Gaine électrique

Robinetterie :

- Vanne de section
- Vanne de vidange
- Vanne de décharge
- Ventouse
- Limiteur de pression amont
- Limiteur de pression aval
- Borne fontaine
- Regard composite
- Bouche incendie
- Poteau incendie
- Réserve incendie
- Bouche de lavage
- Borne de puisage
- Compteur général
- Compteur abonné
- Regard béton
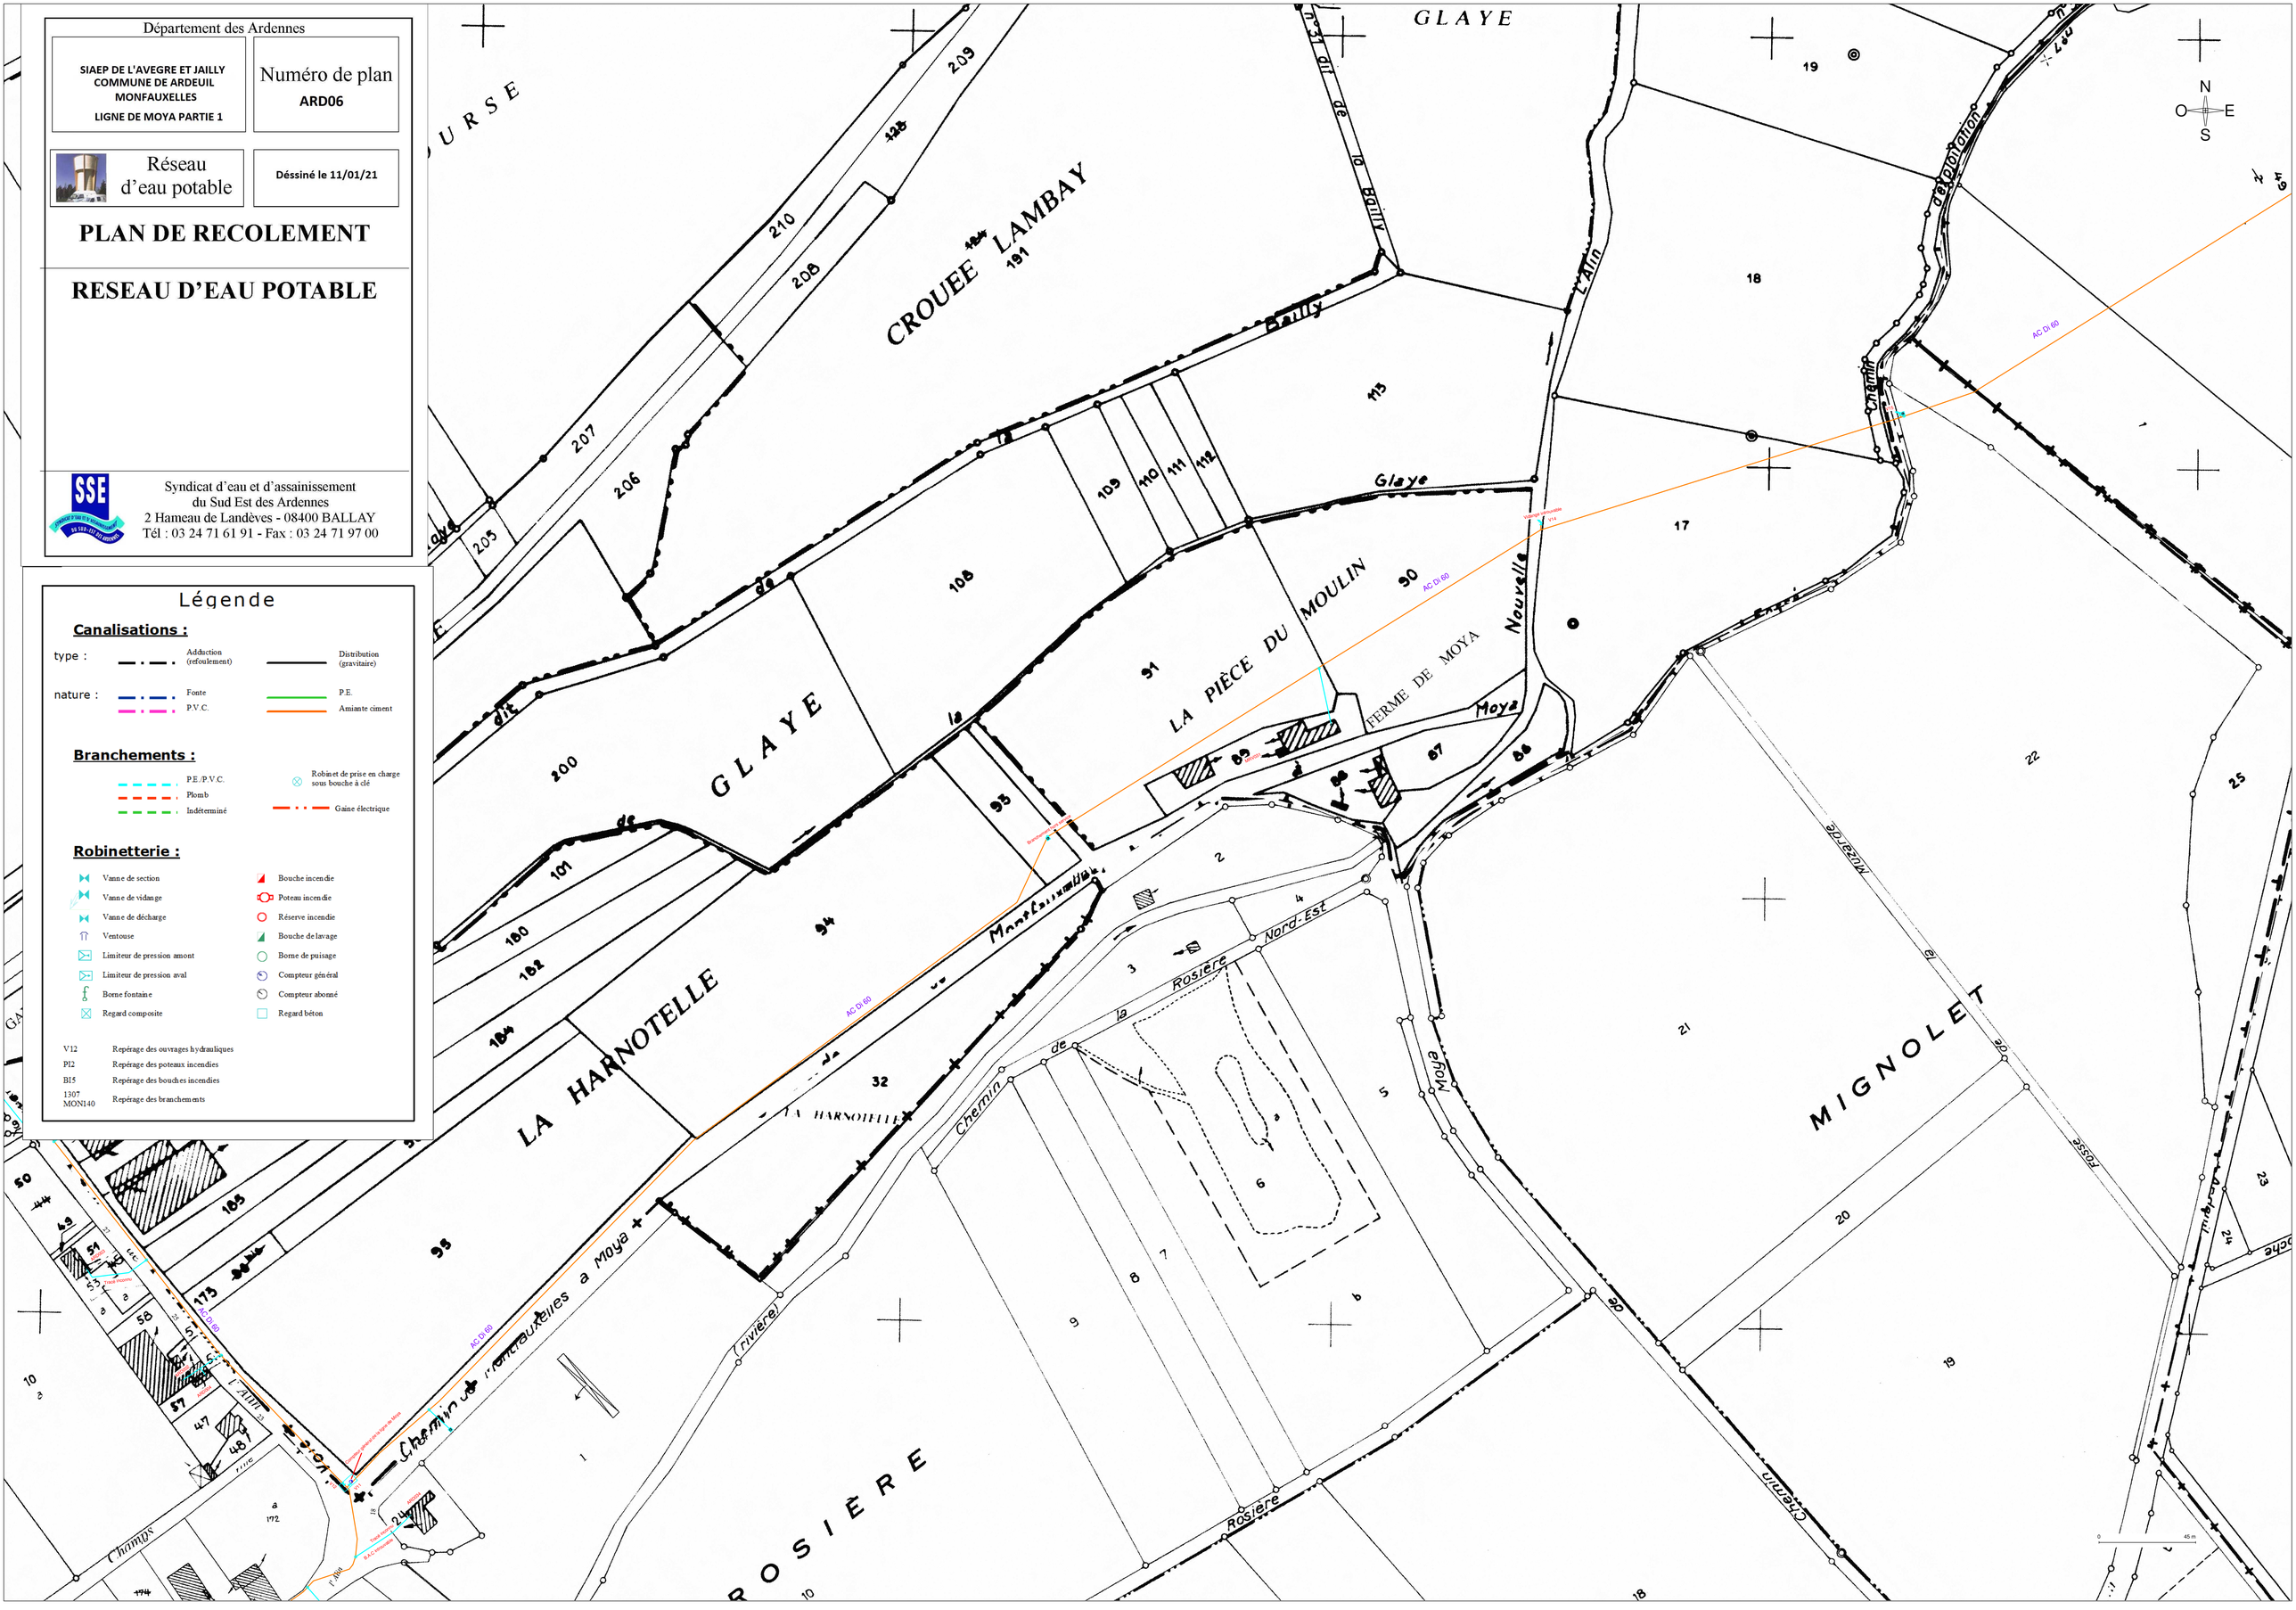
V12	Repérage des ouvrages hydrauliques
PI2	Repérage des poteaux incendies
BI5	Repérage des bouches incendies
1307 MON140	Repérage des branchements