


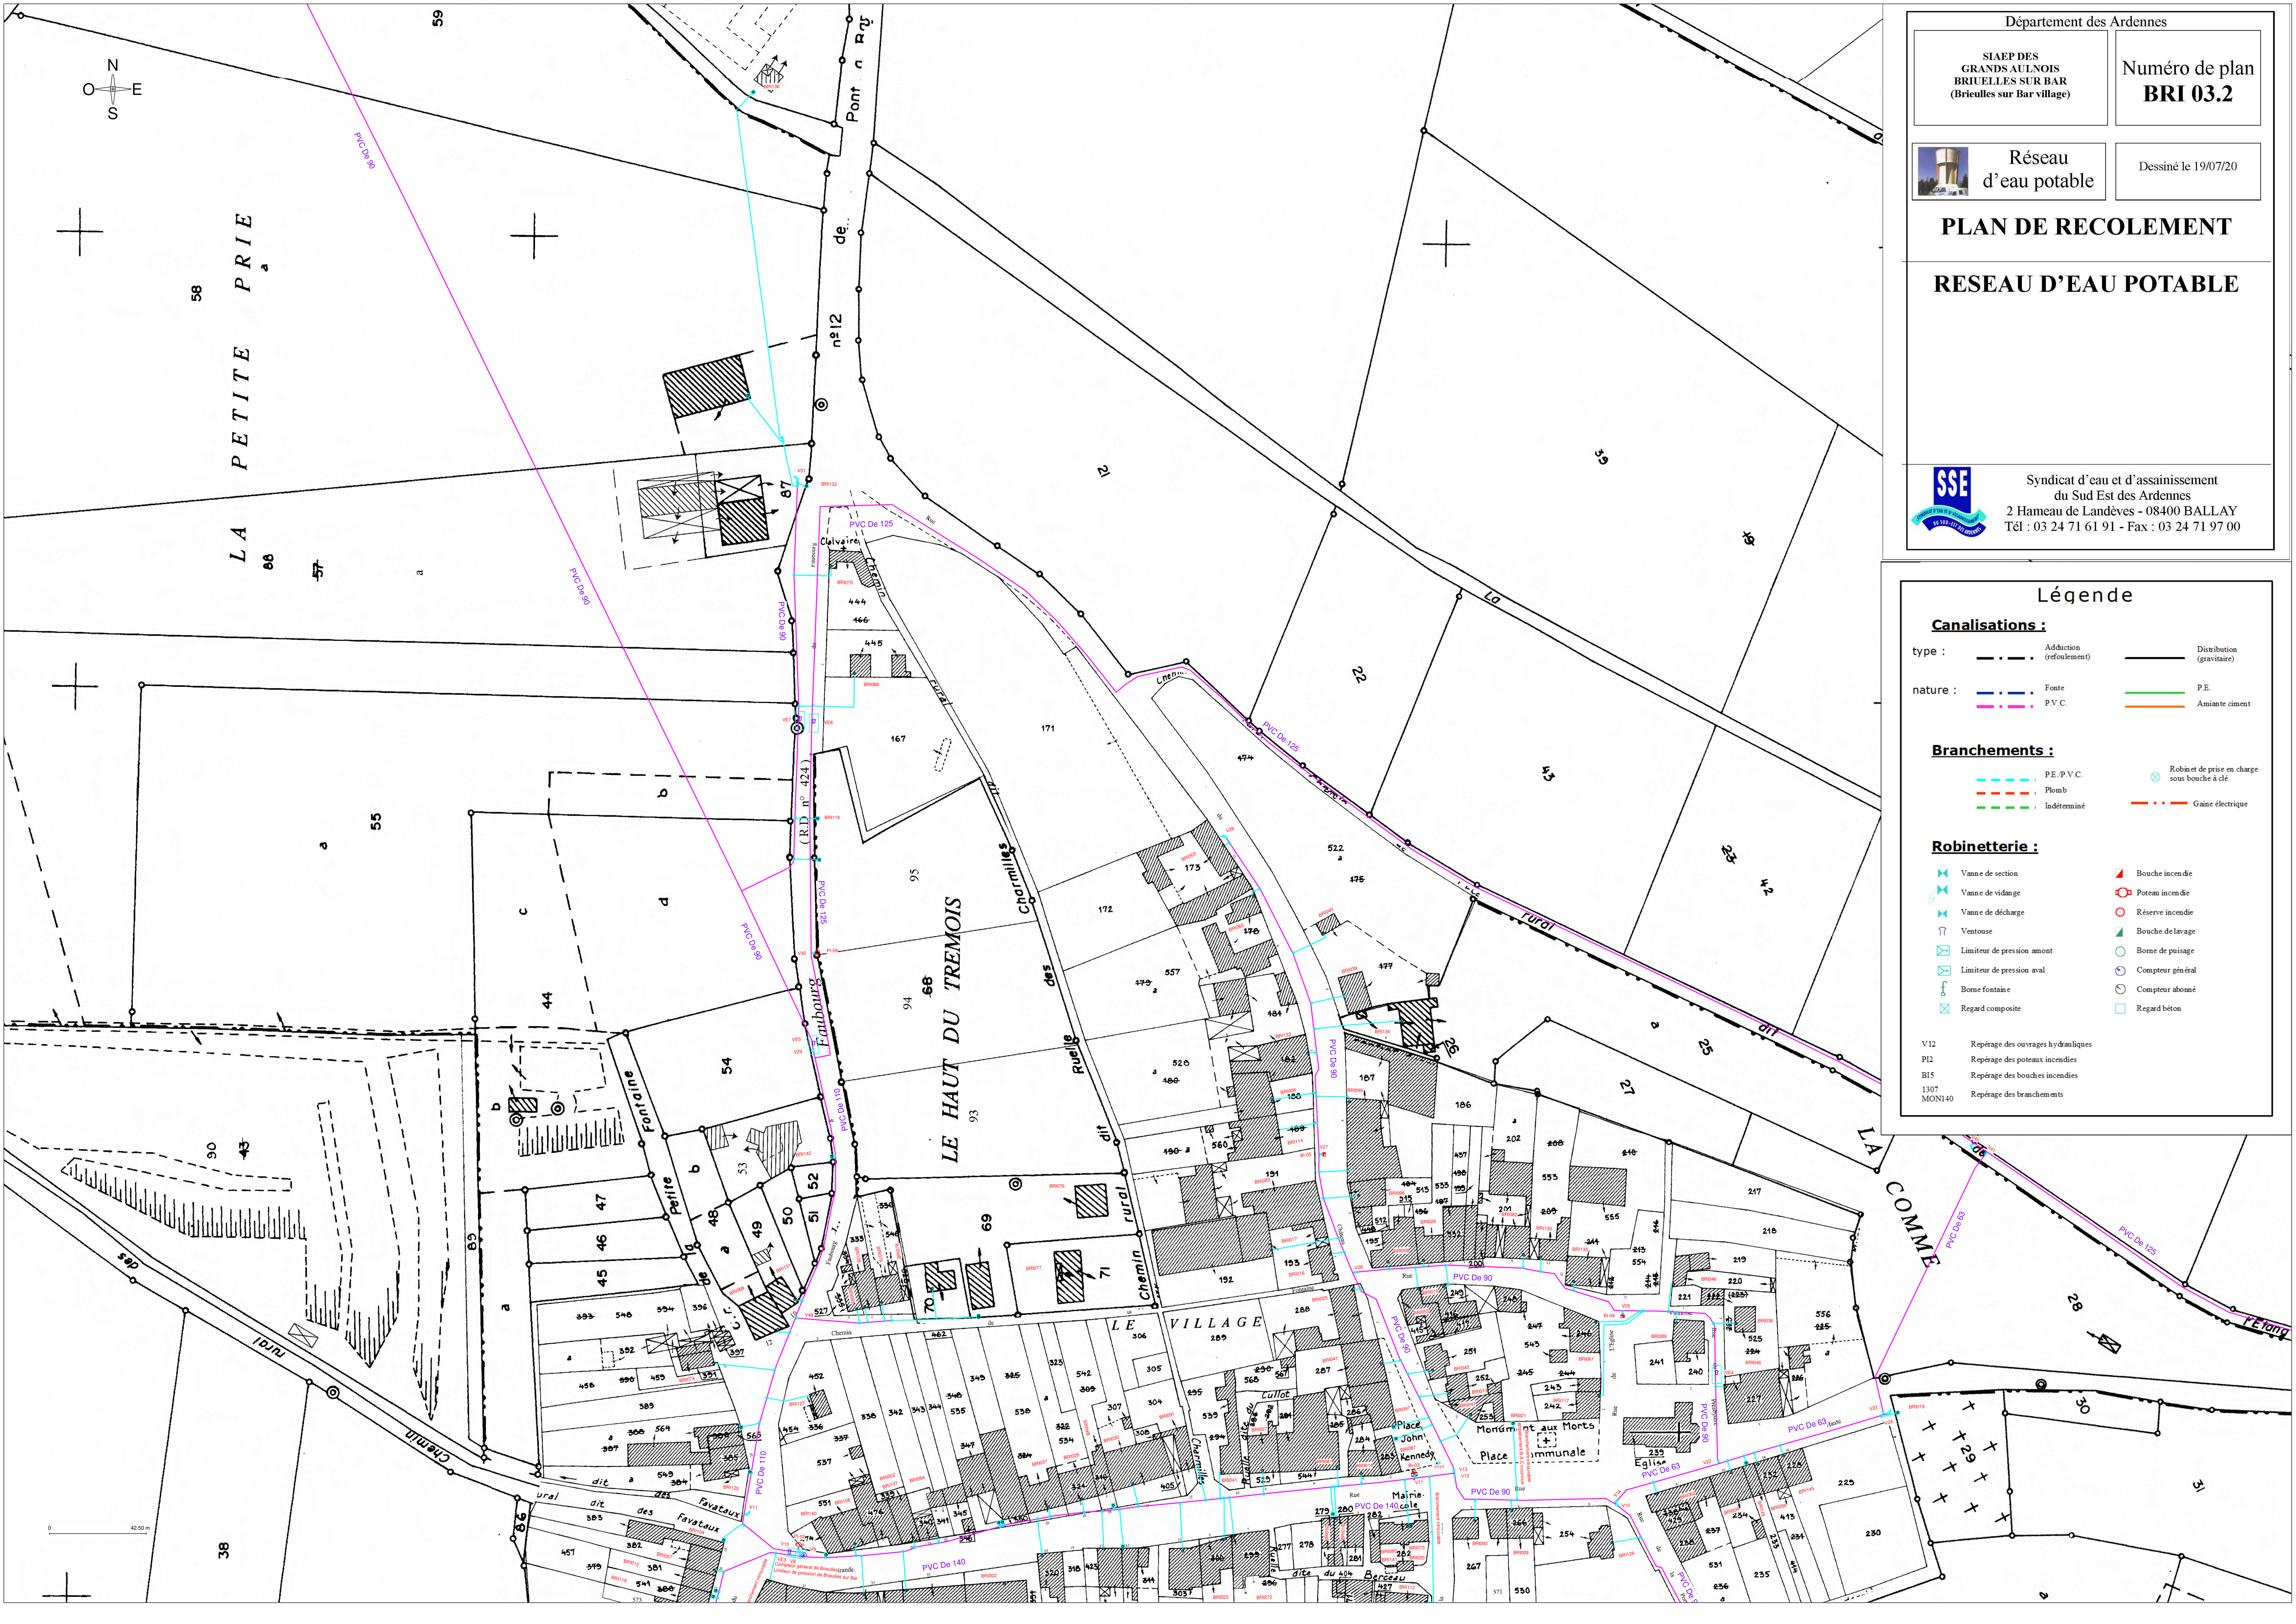

PLAN DE RECOLEMENT

RESEAU D'EAU POTABLE

Légende

Canalisations :

type :

--- Adduction
(refoulement)

--- Distribution
(gravitaire)

nature :

--- Fonte

--- P.V.C.

--- P.E.

--- Amiante ciment

Branchements :

--- P.E./P.V.C.

--- Plomb

--- Indéterminé

Robinet de prise en charge
sous bouches à clé

--- Gaine électrique

Robinetterie :

Vanne de section

Vanne de vidange

Vanne de décharge

Ventouse

Limiteur de pression amont

Limiteur de pression aval

Borne fontaine

Regard composite

Bouche incendie

Potem incendie

Réserve incendie

Bouches de lavage

Borne de puisage

Compteur général

Compteur abonnés

Regard béton

V12

Représente des ouvrages hydrauliques

PI2

Représente des poteaux incendies

BI5

Représente des bouches incendies

1307
MON140

Représente des branchements