


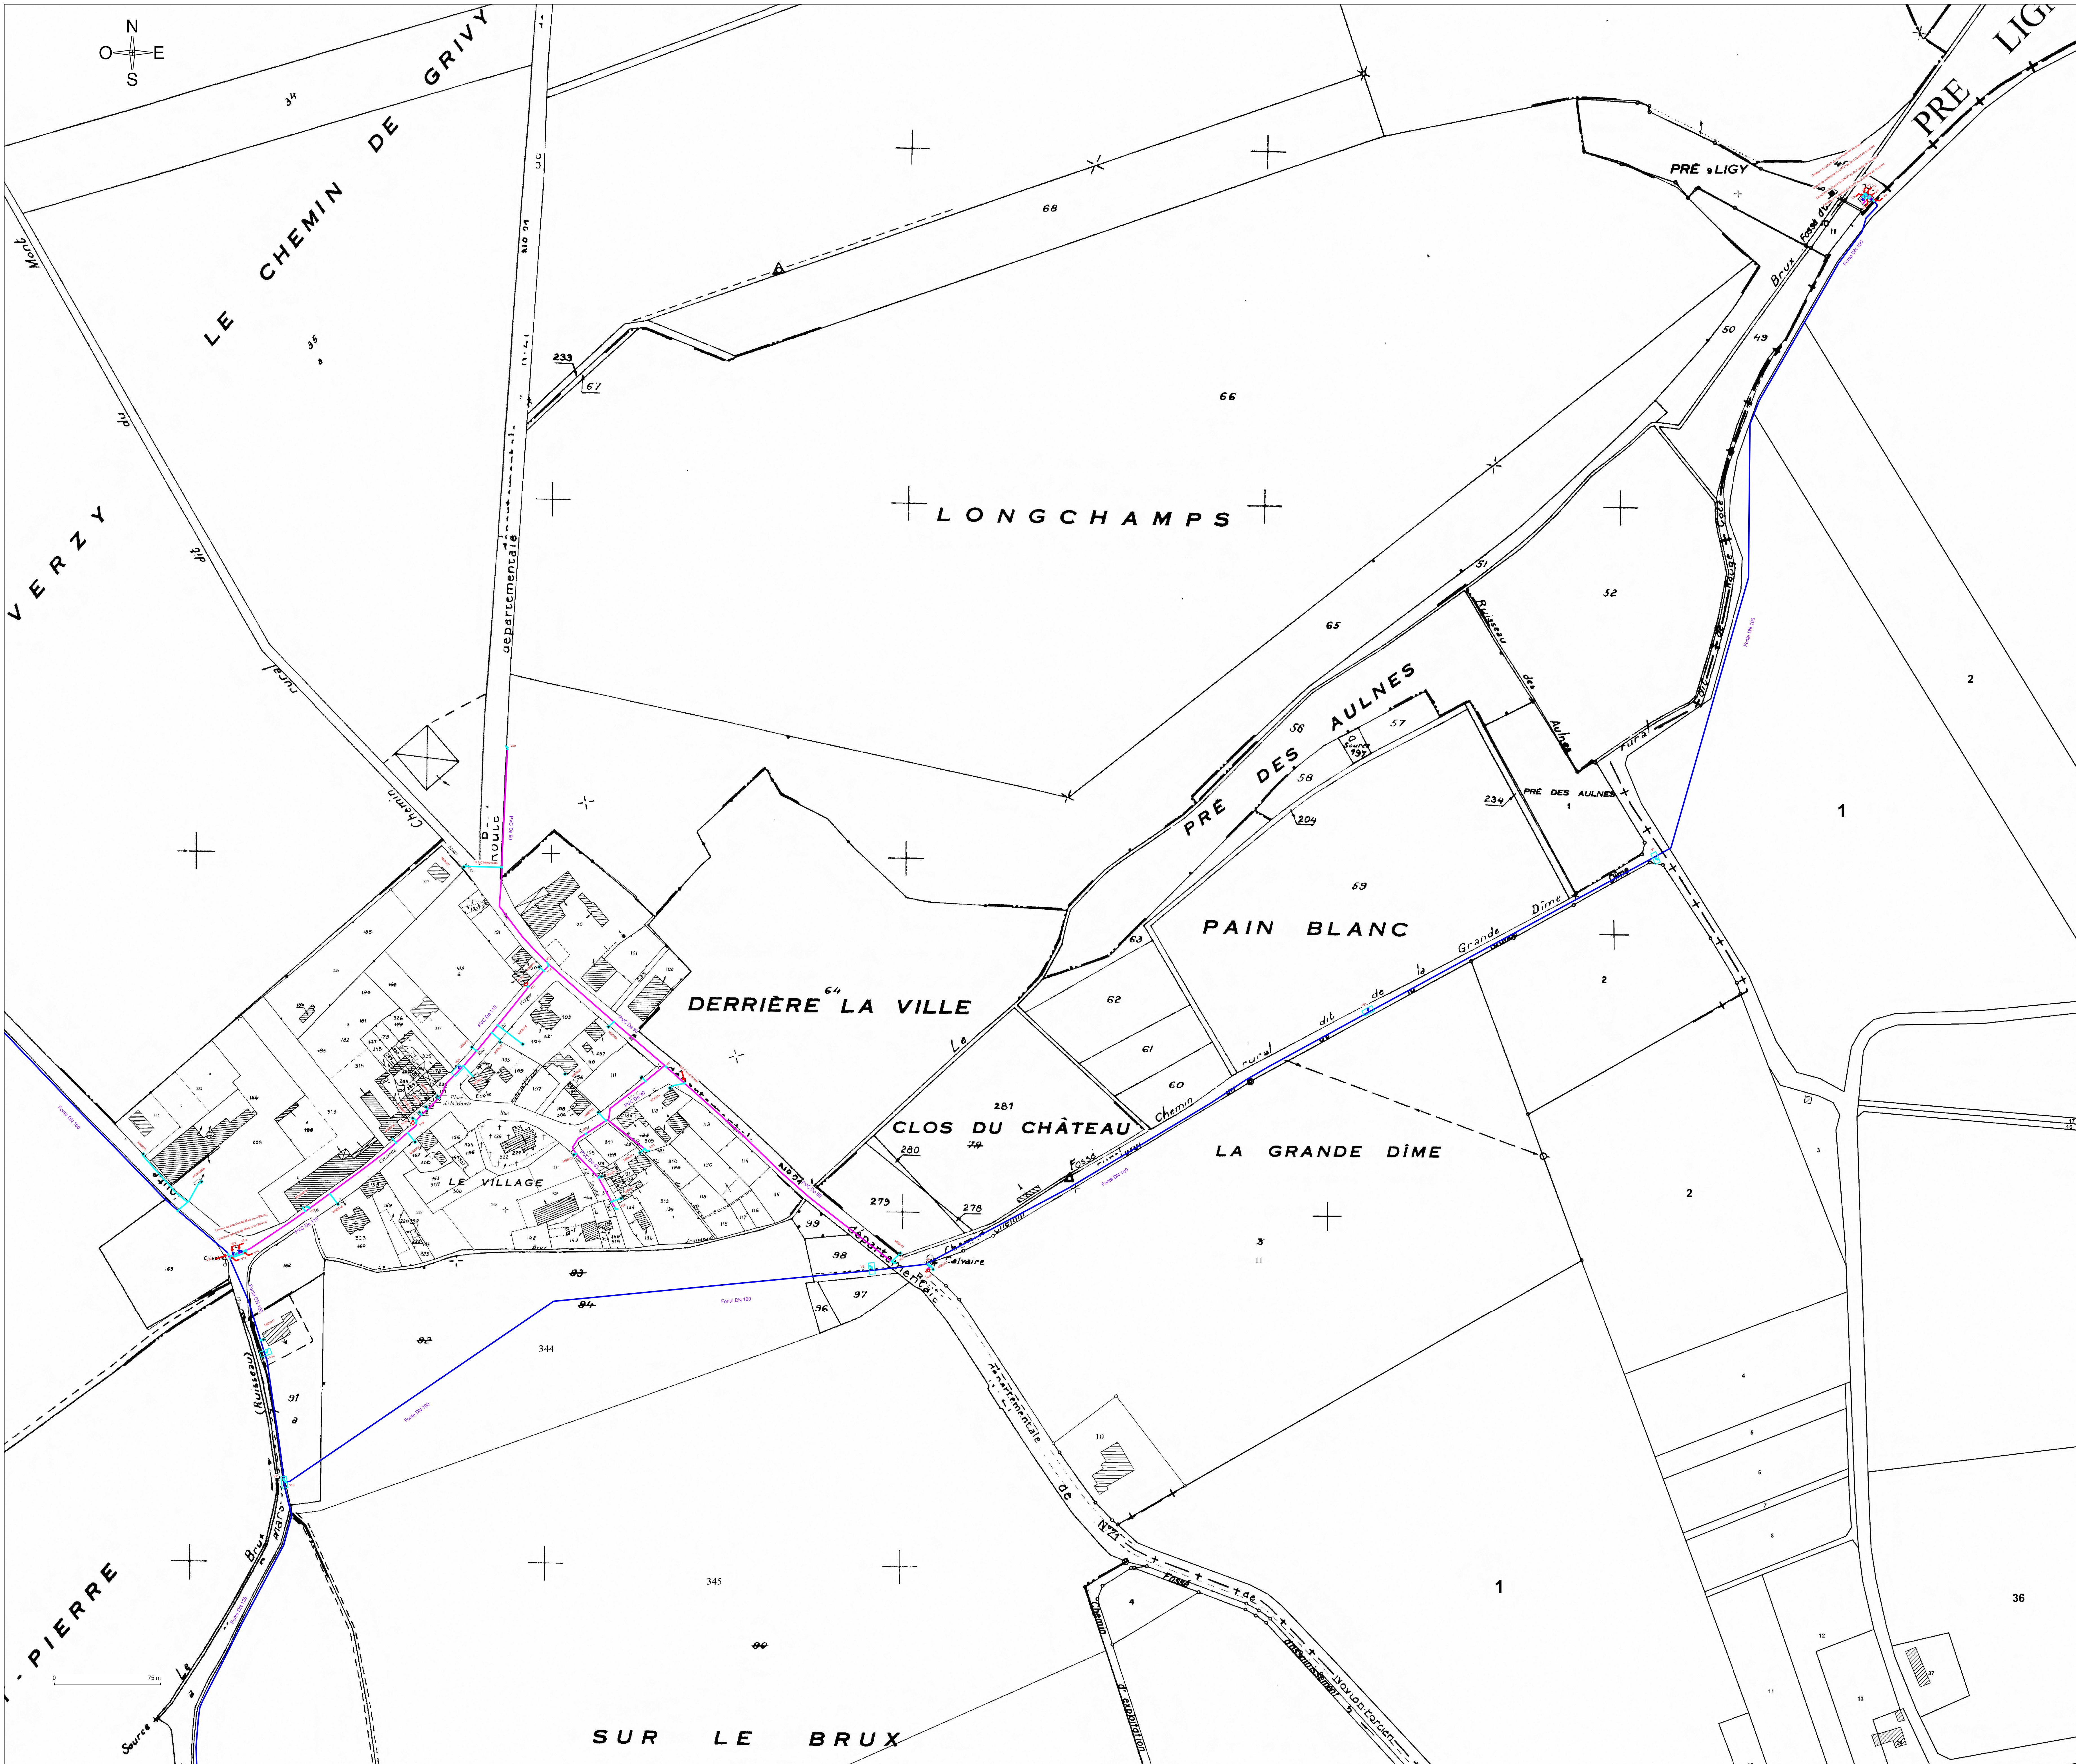

Département des Ardennes

SIAEP DU SUD OUEST
(Interco station / Mars sous Bourcq)

Numéro de plan
SIAEP 02

Réseau
d'eau potable

Dessiné le 07/08/19

PLAN DE RECOLEMENT

RESEAU D'EAU POTABLE

Syndicat d'eau et d'assainissement
du Sud Est des Ardennes
2 Hameau de Landèves - 08400 BALLAY
Tél : 03 24 71 61 91 - Fax : 03 24 71 97 00

Légende

Canalisations :

type :	--- Adduction (refoulement)	— Distribution (gravitaire)
nature :	--- Fonte	— P.E.
	--- P.V.C.	— Amiante ciment

Branchements :

--- P.E./P.V.C.	⊗ Robinet de prise en charge sous bouché à clé
--- Plomb	--- Gaine électrique
--- Indéterminé	

Robinetterie :

⋈ Vanne de section	▲ Bouche incendie
⋈ Vanne de vidange	⊗ Potem incendie
⋈ Vanne de décharge	○ Réserve incendie
⋈ Ventouse	▲ Bouche de lavage
⊡ Limiteur de pression amont	○ Borne de puisage
⊡ Limiteur de pression aval	⊙ Compteur général
⋈ Borne fontaine	⊙ Compteur abonné
⊡ Regard composite	□ Regard béton

V12

PI2

BI5

1307

MON140

Représentation des ouvrages hydrauliques

Représentation des poteaux incendies

Représentation des bouches incendies

Représentation des branchements