


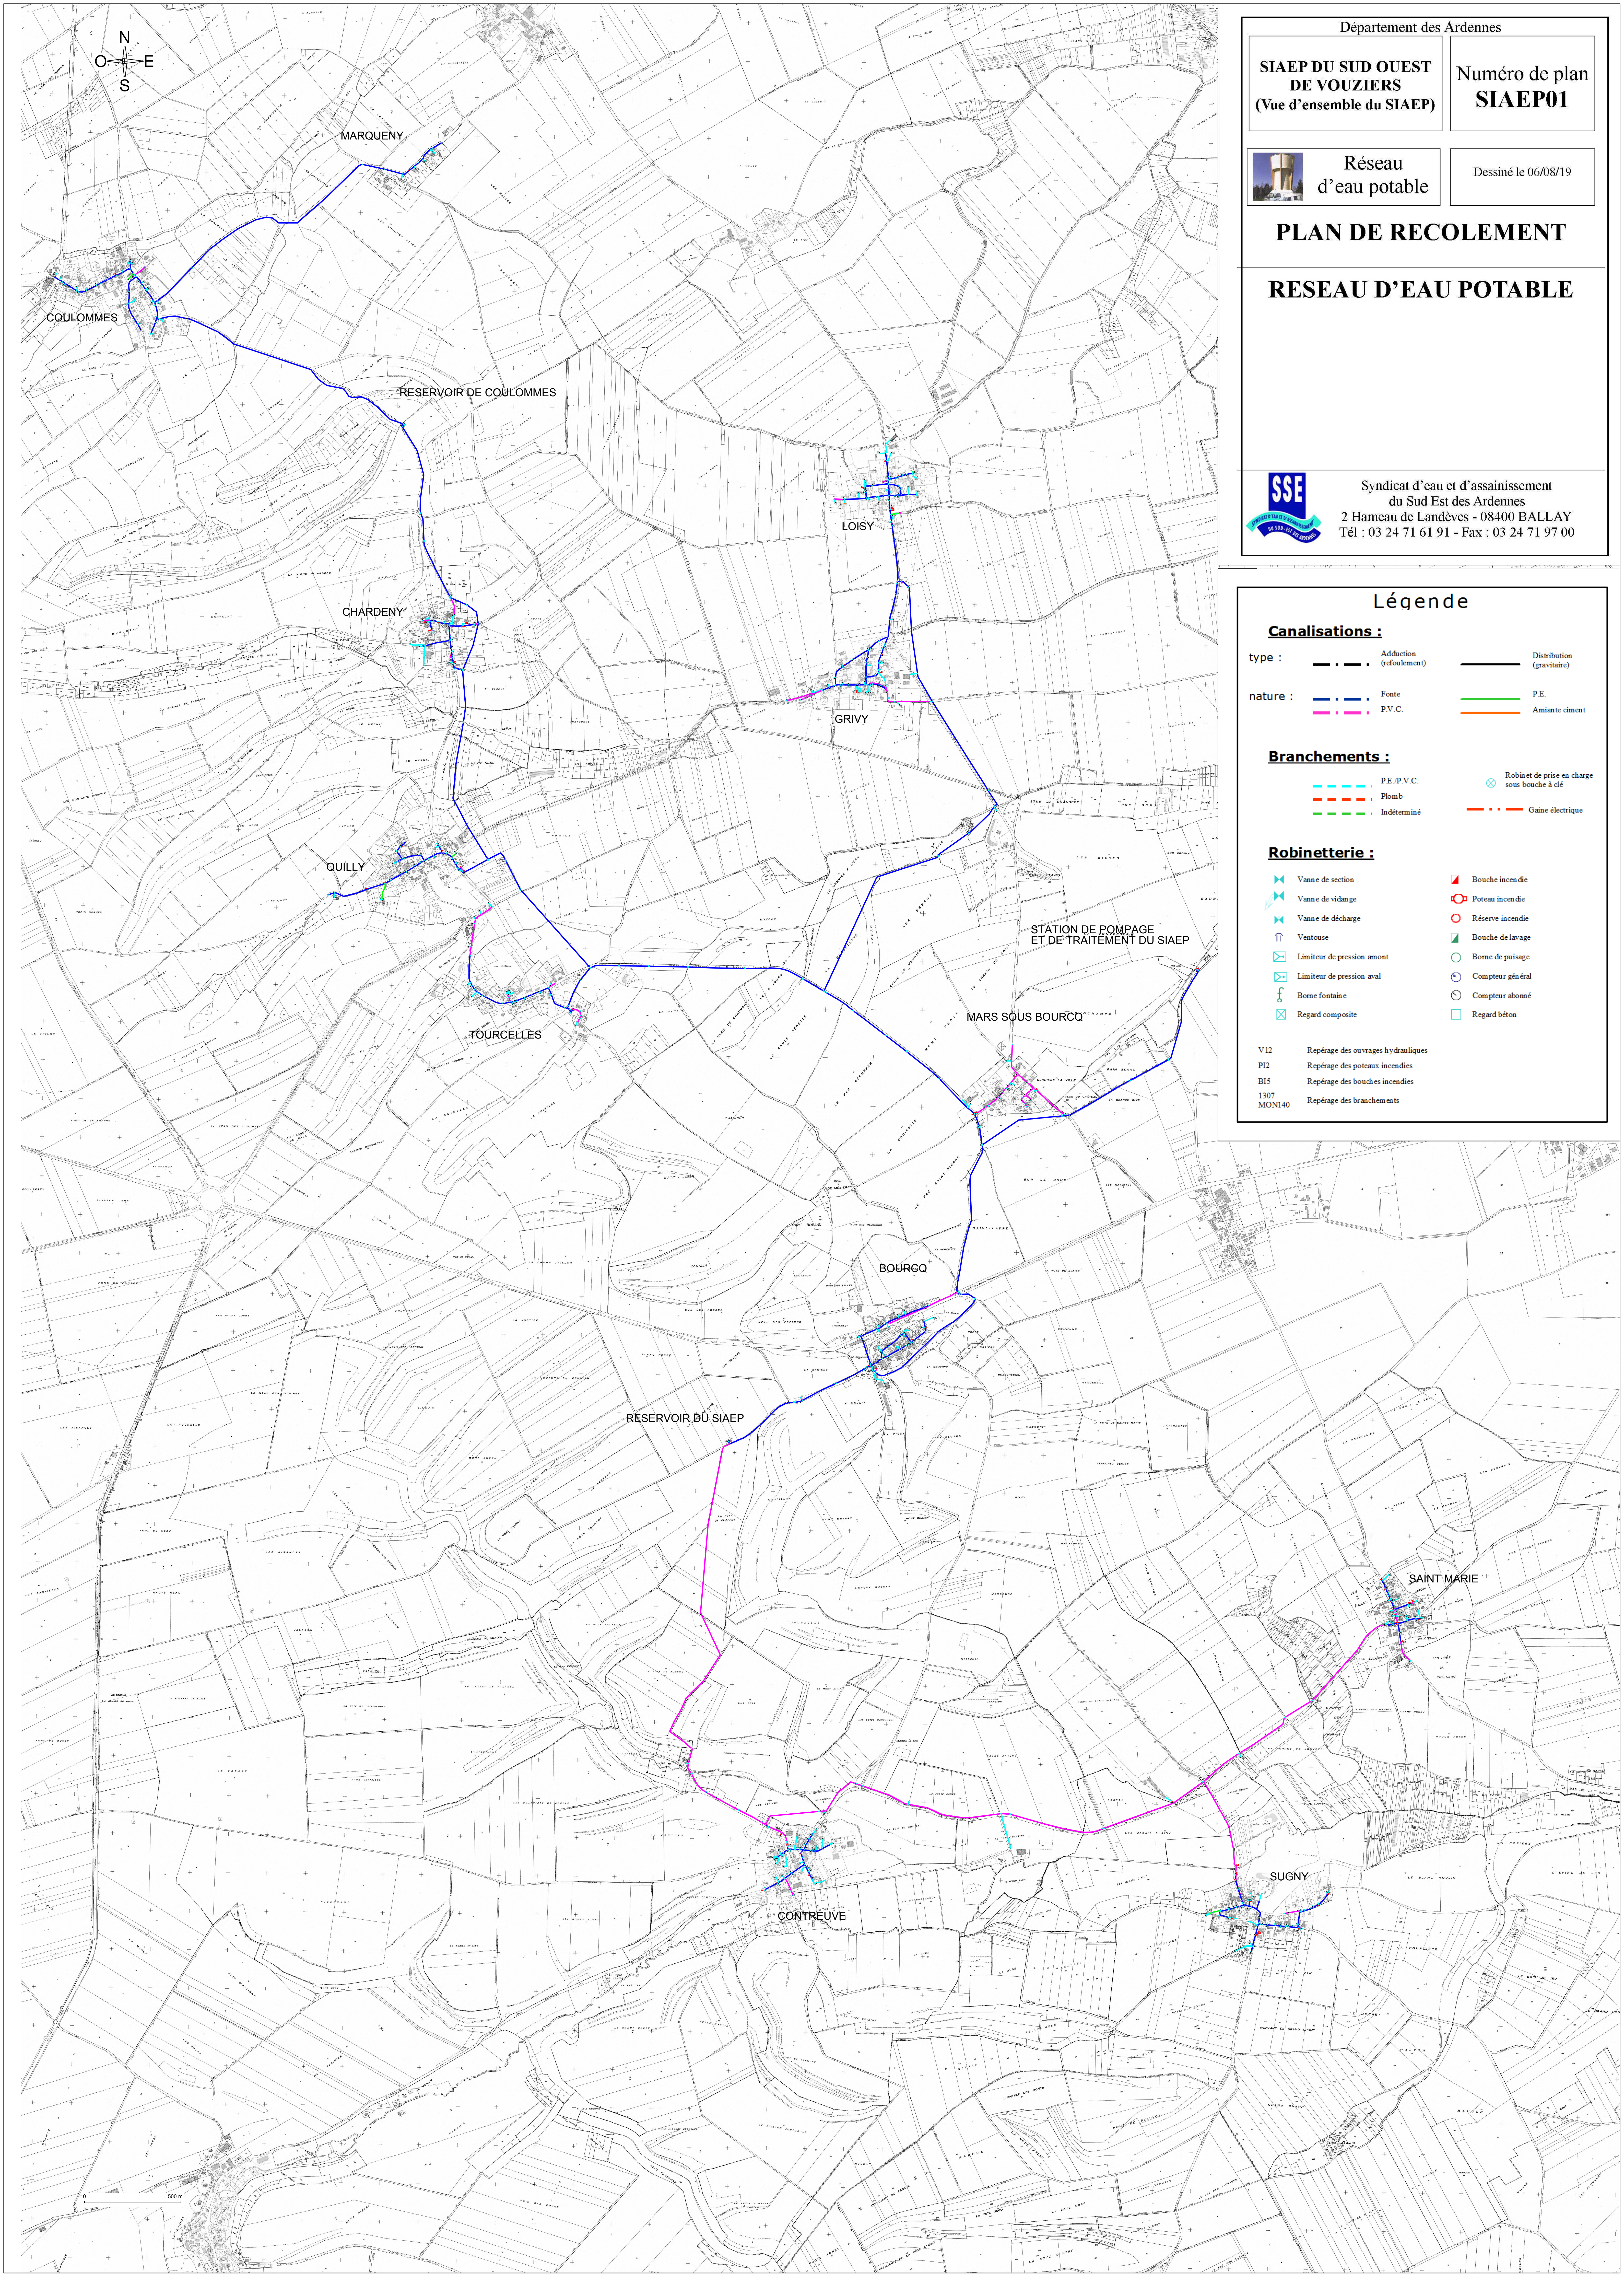

Département des Ardennes

SIAEP DU SUD OUEST DE VOUZIERST
(Vue d'ensemble du SIAEP)



Réseau d'eau potable

Numéro de plan
SIAEP01

Dessiné le 06/08/19

PLAN DE RECOLEMENT

RESEAU D'EAU POTABLE



Syndicat d'eau et d'assainissement du Sud Est des Ardennes
2 Hameau de Landèves - 08400 BALLAY
Tél : 03 24 71 61 91 - Fax : 03 24 71 97 00

Légende

Canalisations :

type :

--- Adduction (refoulement)

— Distribution (gravitaire)

nature :

— Fonte

— P.V.C.

— P.E.

— Amiante ciment

Branchements :

— P.E./P.V.C.

— Plomb

— Indéterminé

⊗ Robinet de prise en charge sous bouche à clé

— Gaine électrique

Robinetterie :

⋈ Vanne de section

⋈ Vanne de vidange

⋈ Vanne de décharge

⋈ Ventouse

⋈ Limiteur de pression amont

⋈ Limiteur de pression aval

⋈ Borne fontaine

⋈ Regard composite

▲ Bouche incendie

⊗ Potem incendie

⊗ Réserve incendie

▲ Bouche de lavage

⊗ Borne de puisage

⊗ Compteur général

⊗ Compteur abonné

⊗ Regard béton

V12 Repérage des ouvrages hydrauliques
PI2 Repérage des poteaux incendies
BI5 Repérage des bouches incendies
1307
MONI40 Repérage des branchements