


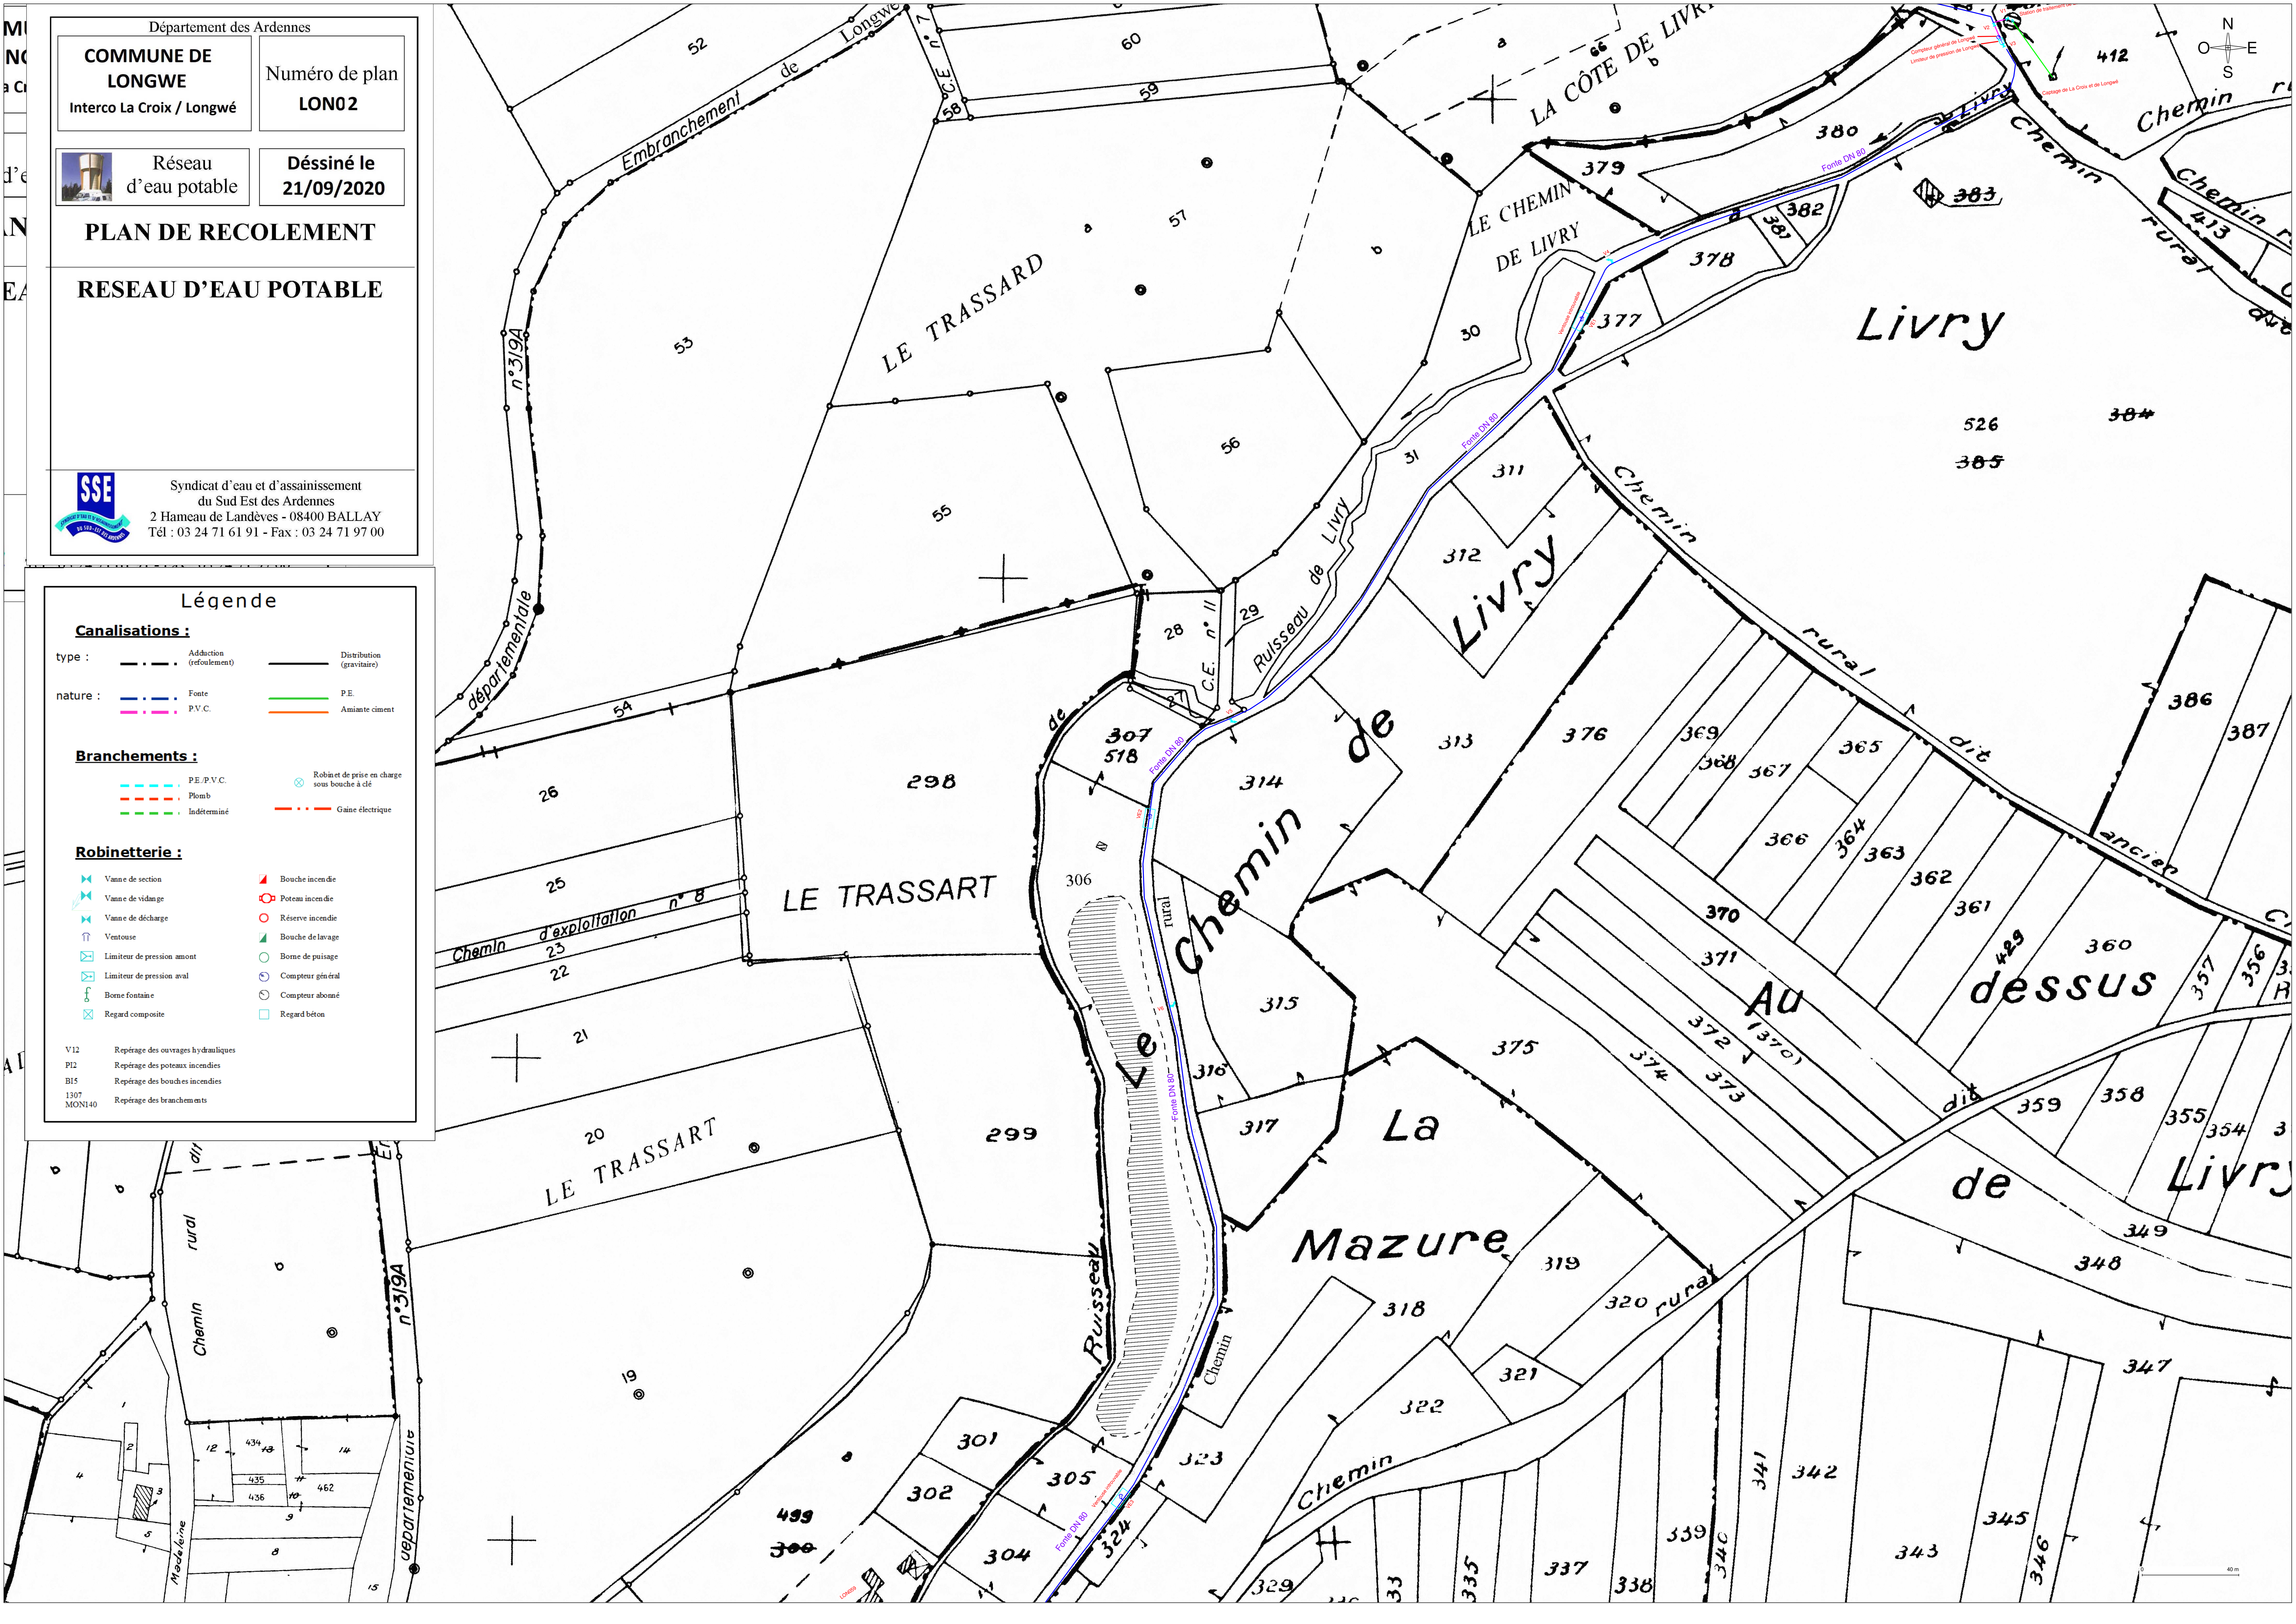

Département des Ardennes

COMMUNE DE LONGWÉ

Interco La Croix / Longwé

Numéro de plan
LON02

 Réseau d'eau potable

Dessiné le
21/09/2020

PLAN DE RECOLEMENT

RESEAU D'EAU POTABLE

 Syndicat d'eau et d'assainissement du Sud Est des Ardennes
2 Hameau de Landèves - 08400 BALLAY
Tél : 03 24 71 61 91 - Fax : 03 24 71 97 00

- Légende**
- Canalisations :**
- | | | |
|----------|-----------------------------|-------------------------------|
| type : | --- Adduction (refoulement) | --- Distribution (gravitaire) |
| nature : | --- Fonte | --- P.E. |
| | --- P.V.C. | --- Amiante ciment |
- Branchements :**
- | | |
|-----------------|--|
| --- P.E./P.V.C. | ⊗ Robinet de prise en charge sous bouché à clé |
| --- Plomb | --- Gaine électrique |
| --- Indéterminé | |
- Robinetterie :**
- | | |
|------------------------------|--------------------|
| ⊗ Vanne de section | ▲ Bouché incendie |
| ⊗ Vanne de vidange | ⊗ Potem incendie |
| ⊗ Vanne de décharge | ○ Réserve incendie |
| ⊗ Ventouse | ▲ Bouché de lavage |
| ⊗ Limiteur de pression amont | ○ Borne de puisage |
| ⊗ Limiteur de pression aval | ⊗ Compteur général |
| ⊗ Borne fontaine | ⊗ Compteur abonné |
| ⊗ Regard composite | □ Regard béton |
- V12 Repérage des ouvrages hydrauliques
PI2 Repérage des poteaux incendies
BI5 Repérage des bouches incendies
1307
MON140 Repérage des branchements