

Département des Ardennes

COMMUNE DE BUZANCY

Rue de la Gare

Rue du Château

Numéro de plan
BUZ03



Réseau d'eau potable


Dessiné le 31/12/19

PLAN DE RECOLEMENT

RESEAU D'EAU POTABLE



Syndicat d'eau et d'assainissement du Sud Est des Ardennes
2 Hameau de Landèves - 08400 BALLAY
Tél : 03 24 71 61 91 - Fax : 03 24 71 97 00

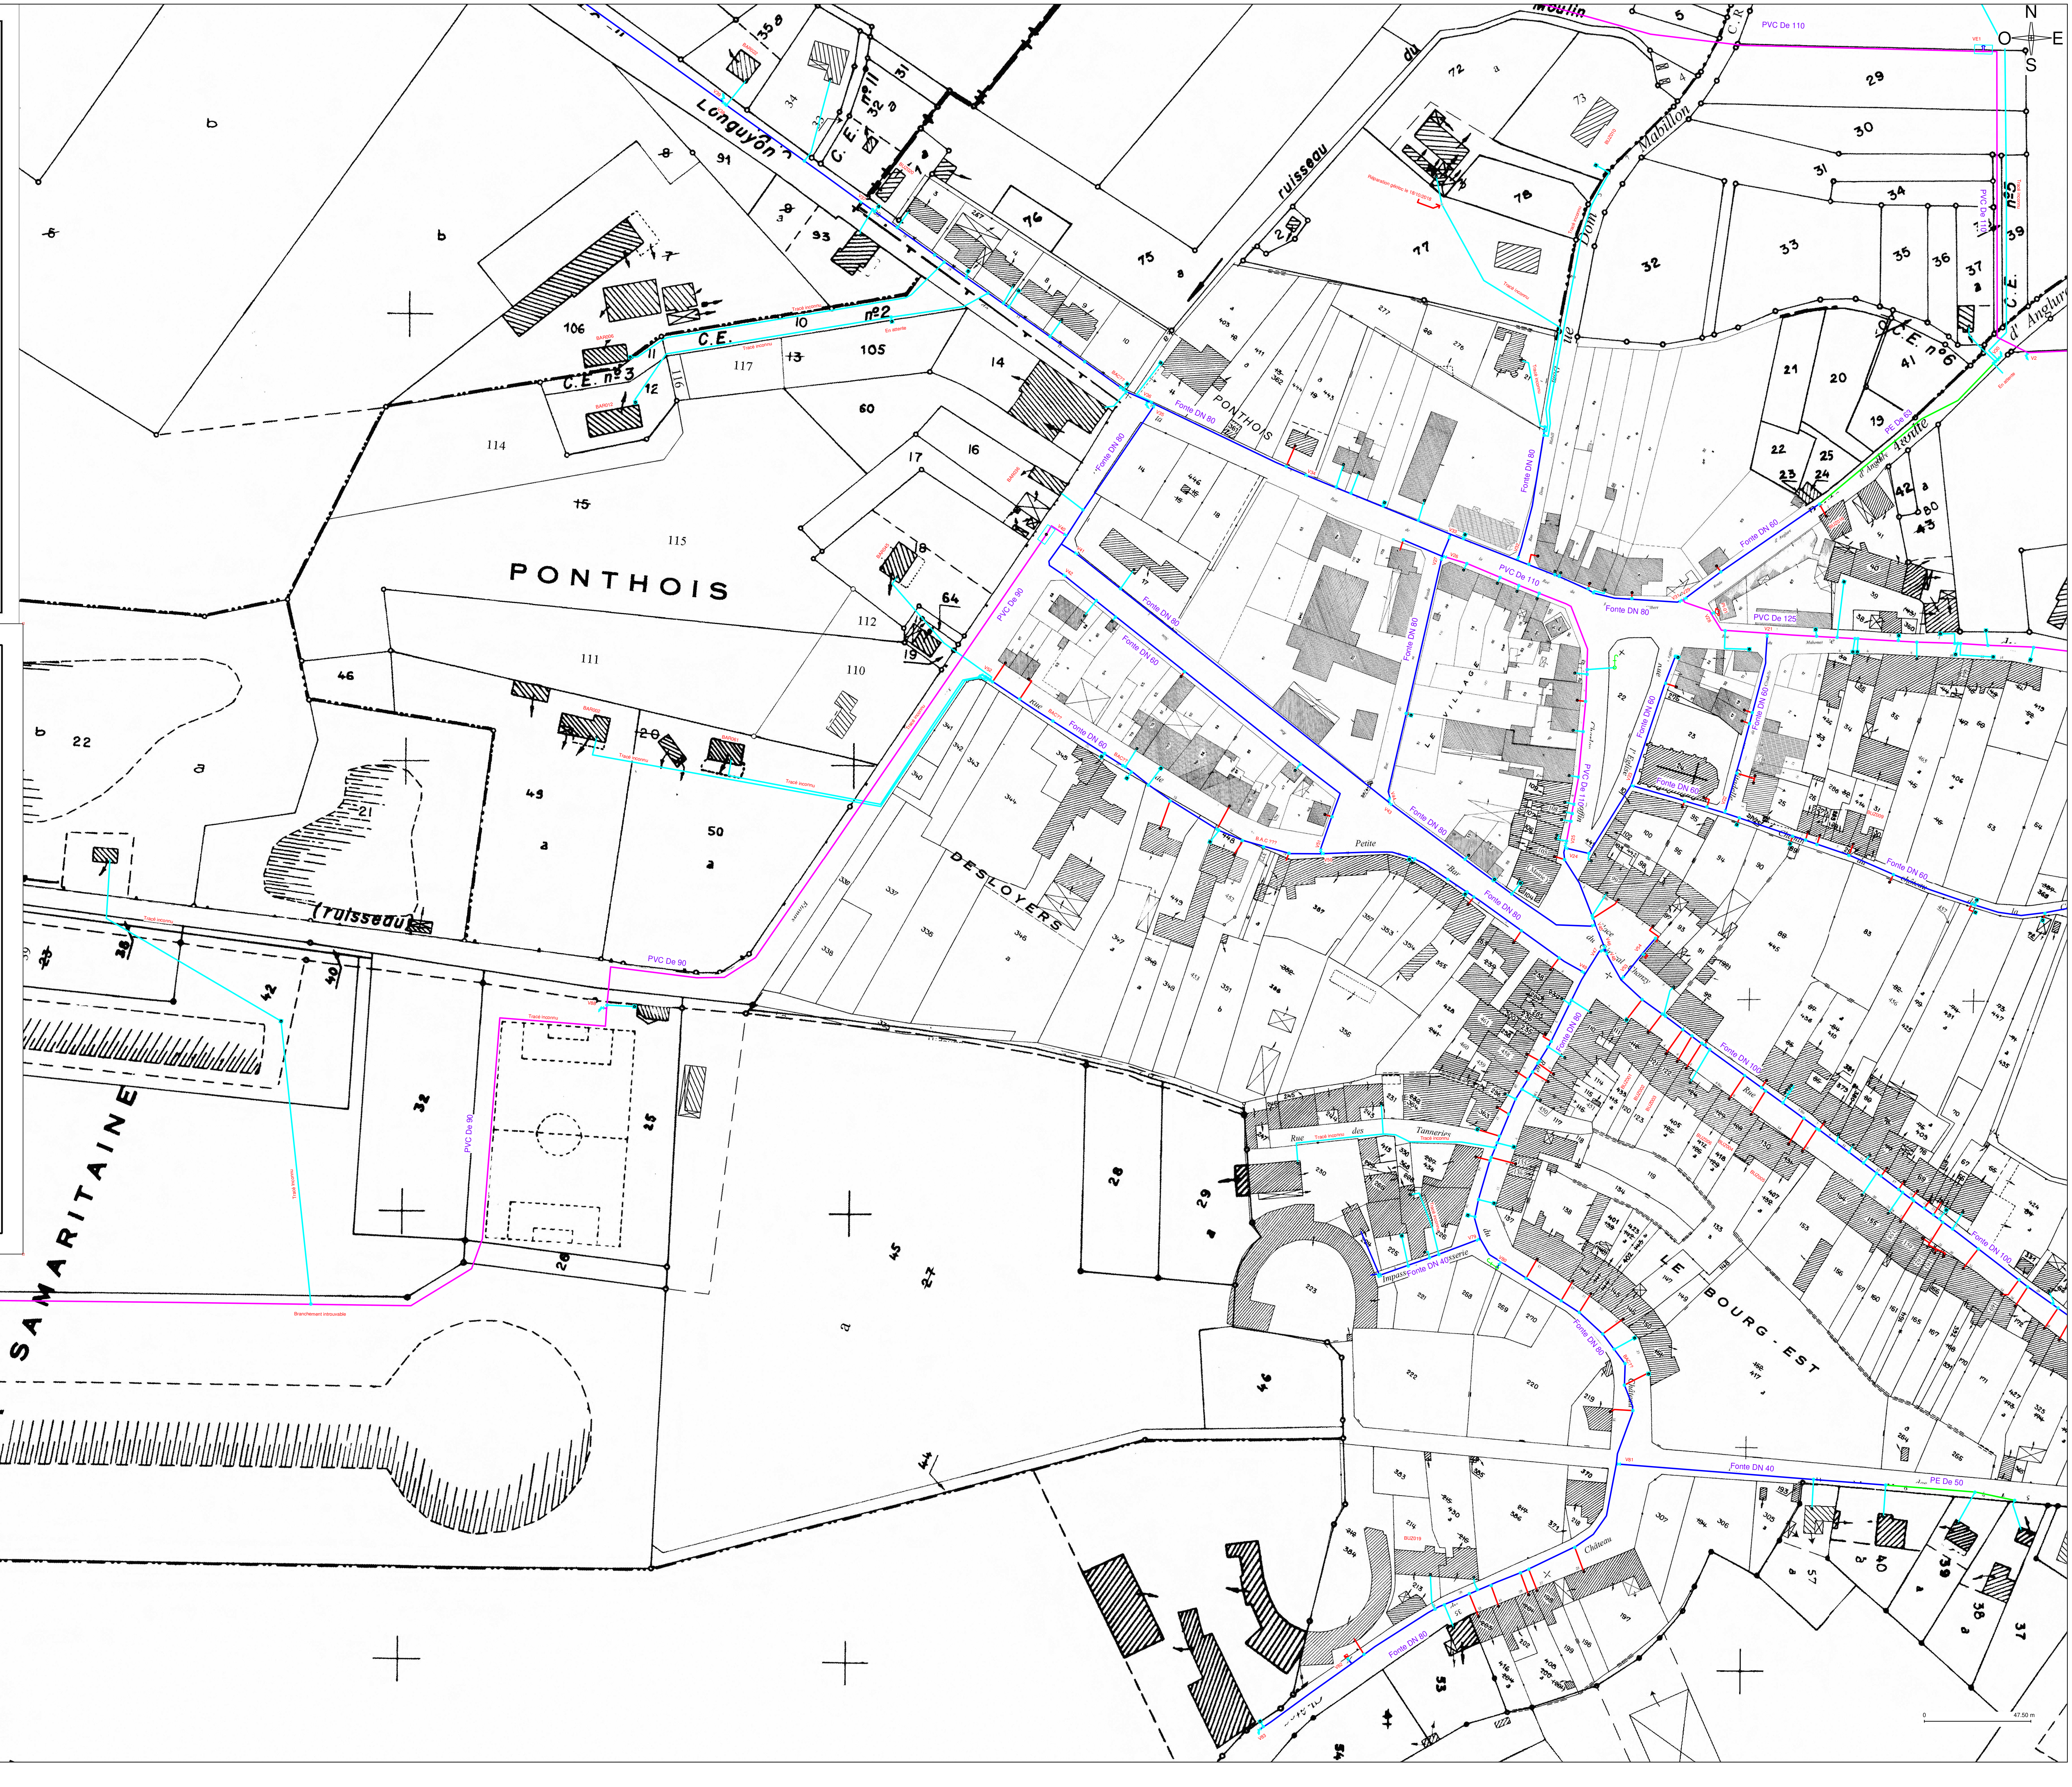

Légende

Canalisations :

type :
nature :

 Adduction (refoulement)

 Distribution (gravitaire)

 Fonte

 P.E.

 P.V.C.

 Amiante ciment

Branchements :

 P.E./P.V.C. sous bouché à dé

 Plomb

 Indéterminé

 Robinet de prise en charge sous bouché à dé

 Gaine électrique

Robinetterie :

 Vanne de section

 Vanne de vidange

 Vanne de décharge

 Ventouse

 Limiteur de pression amont

 Limiteur de pression aval

 Borne fontaine

 Regard composite

 Bouche incendie

 Poteau incendie

 Réserve incendie

 Bouche de lavage

 Borne de puisage

 Compteur général

 Compteur abonné

 Regard béton

V12

 Repérage des ouvrages hydrauliques

PI12

 Repérage des poteaux incendies

BI15

 Repérage des bouches incendies

1307

 Repérage des branchements

MON140

 Repérage des branchements