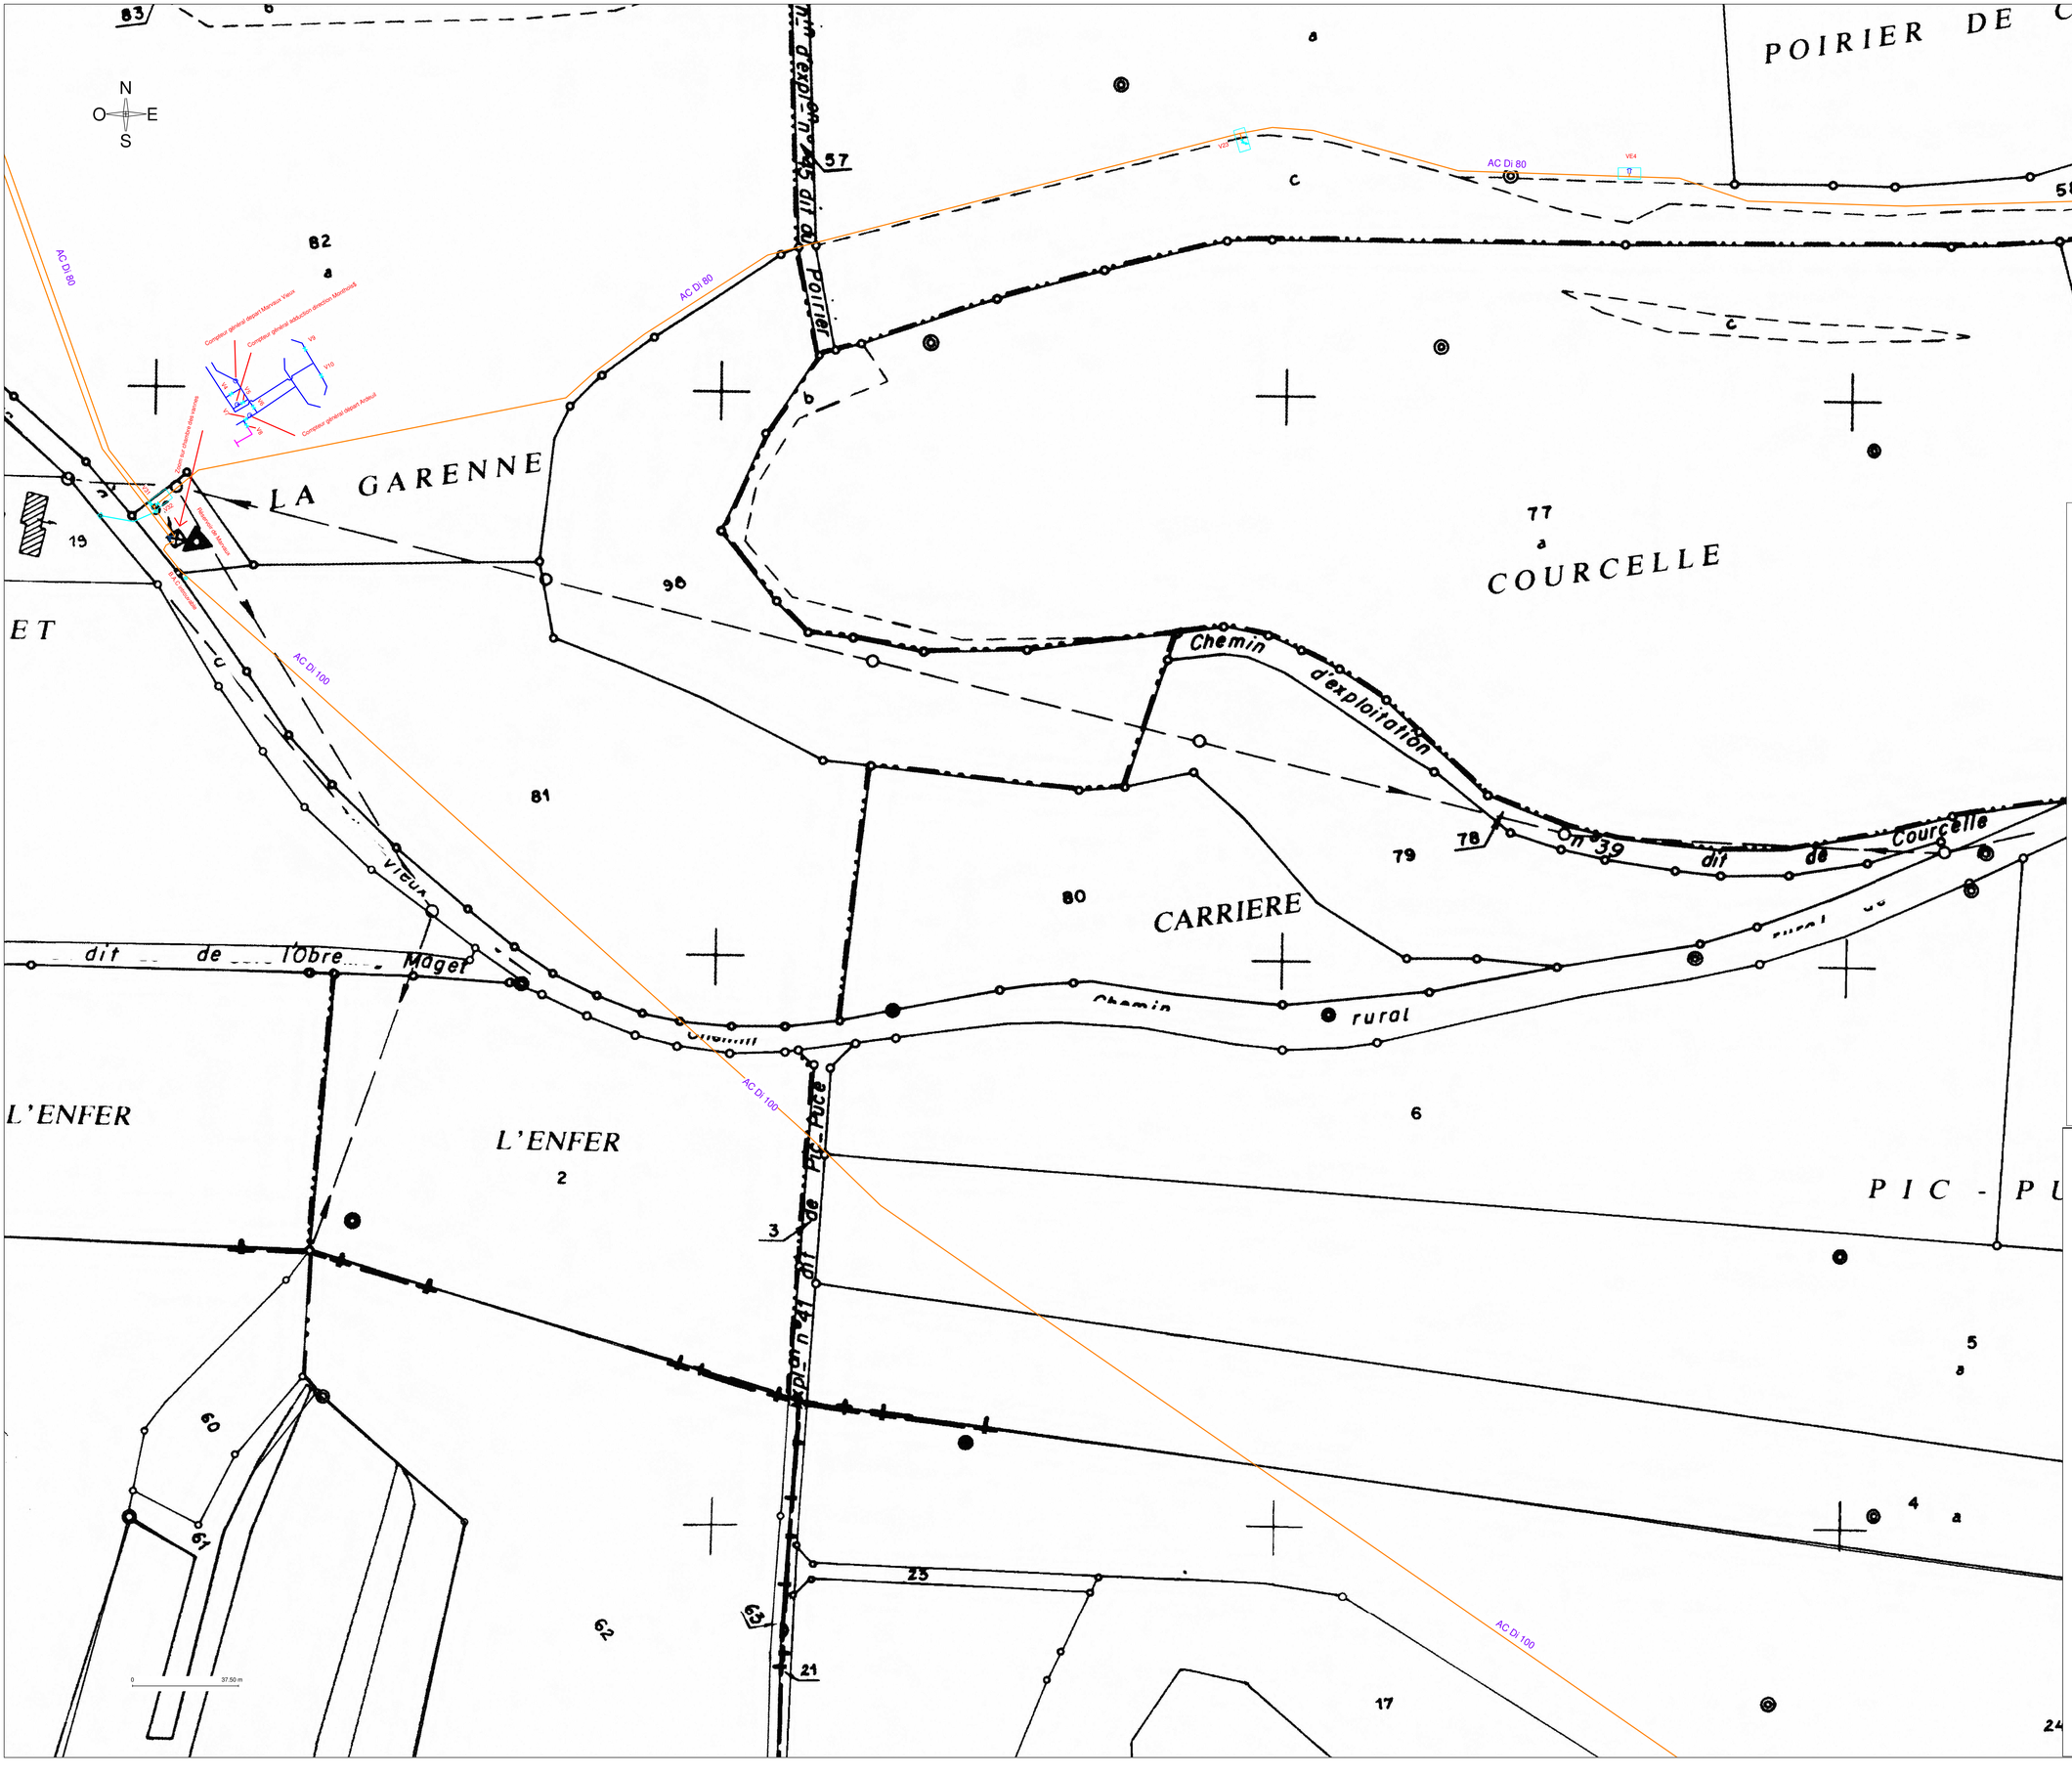

Département des Ardennes

SIAEP DE L'AVEGRE ET JAILLY COMMUNE DE MARVAUX VIEUX INTERCO HAMEAU DE VIEUX	Numéro de plan **MAR02**
Réseau d'eau potable	Déssiné le 11/01/21

PLAN DE RECOLEMENT

RESEAU D'EAU POTABLE

Syndicat d'eau et d'assainissement
du Sud Est des Ardennes
2 Hameau de Landèves - 08400 BALLAY
Tél : 03 24 71 61 91 - Fax : 03 24 71 97 00

Légende

Canalisations :

type : Adduction (refoulement) — Distribution (gravitaire)

nature : Fonte — P.E. — P.V.C. — Amiante ciment

Branchements :

P.E./P.V.C. — Plomb — Indéterminé — Robinet de prise en charge sous bouche à clé — Gaine électrique

Robinetterie :

Vanne de section — Bouche incendie
Vanne de vidange — Poteau incendie
Vanne de décharge — Réserve incendie
Ventouse — Bouche de lavage
Limiteur de pression amont — Borne de puisage
Limiteur de pression aval — Compteur général
Borne fontaine — Compteur abonné
Regard composite — Regard béton

V12	Repérage des ouvrages hydrauliques
PI2	Repérage des poteaux incendies
BI5	Repérage des bouches incendies
1307 MON140	Repérage des branchements