


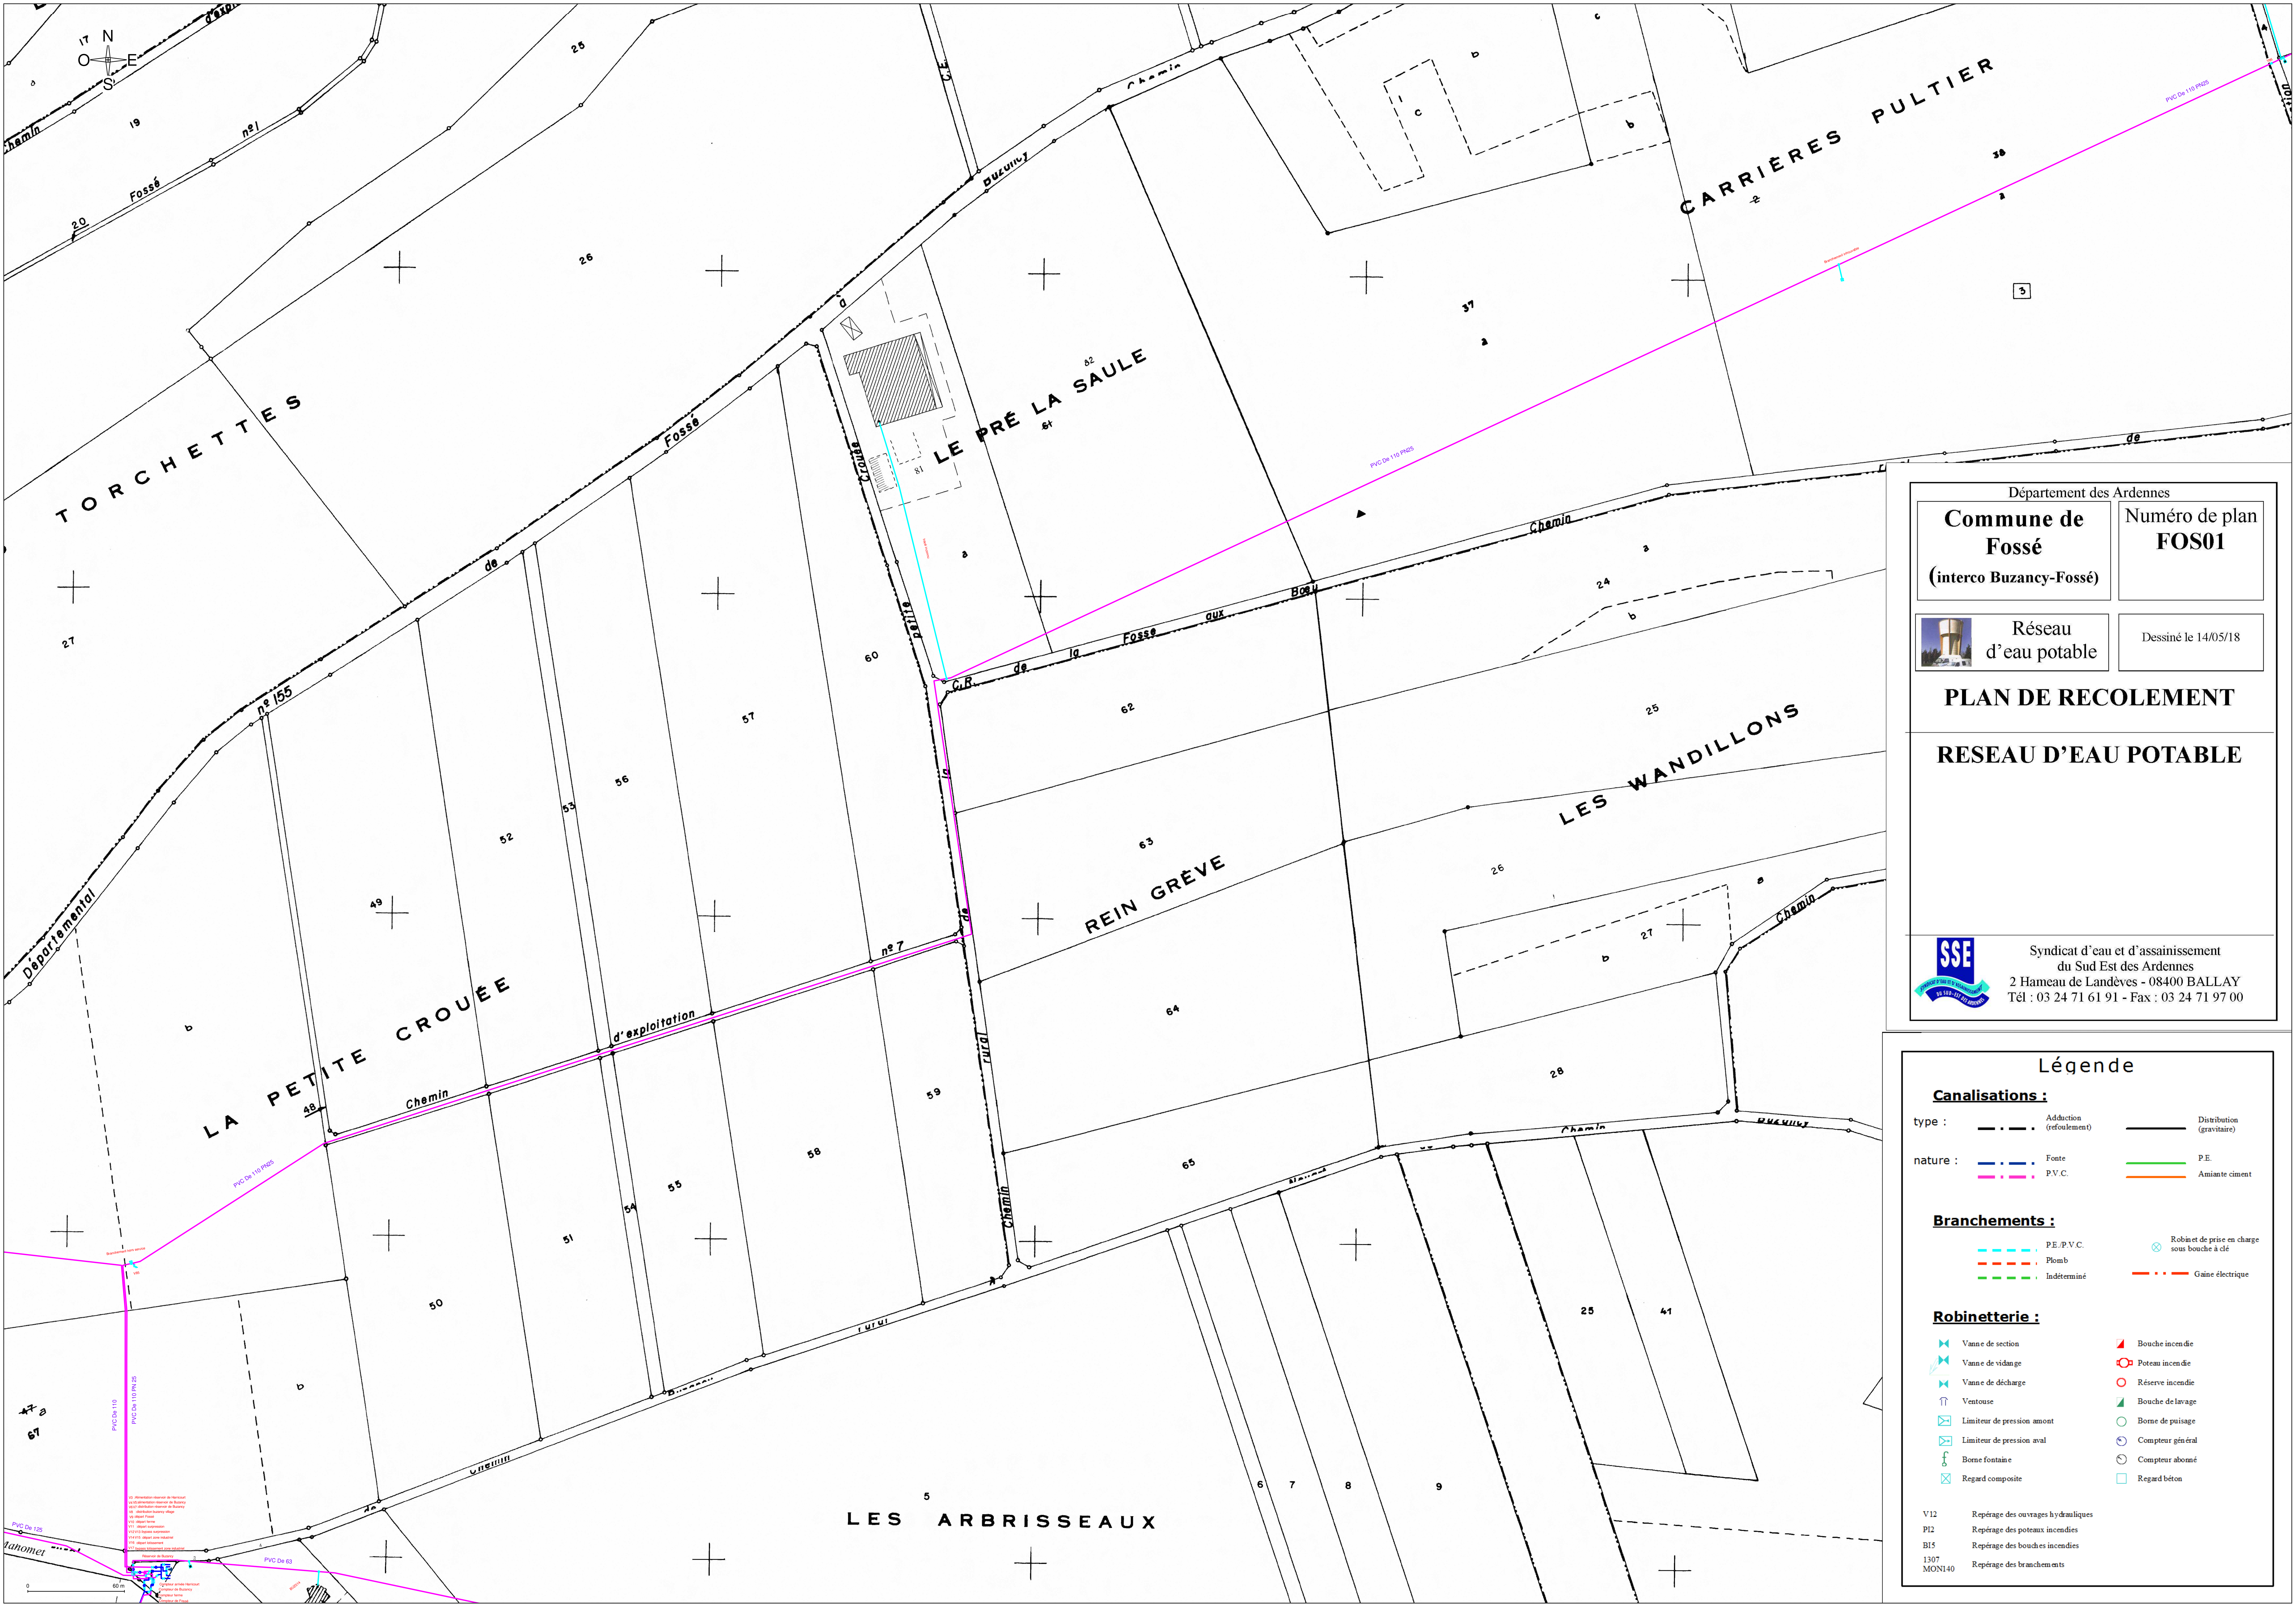

Département des Ardennes

Commune de Fossé
(interco Buzancy-Fossé)

Numéro de plan **FOS01**

Dessiné le 14/05/18

Réseau d'eau potable

PLAN DE RECOLEMENT

RESEAU D'EAU POTABLE

Syndicat d'eau et d'assainissement du Sud Est des Ardennes
2 Hameau de Landèves - 08400 BALLAY
Tél : 03 24 71 61 91 - Fax : 03 24 71 97 00

Légende

Canalisations :

type :

--- Adduction (refoulement)

— Distribution (gravitaire)

nature :

--- Fonte

--- P.E.

--- P.V.C.

--- Amiante ciment

Branchements :

--- P.E./P.V.C.

--- Plomb

--- Indéterminé

⊗ Robinet de prise en charge sous bouche à clé

--- Gaine électrique

Robinetterie :

✕ Vanne de section

✕ Vanne de vidange

✕ Vanne de décharge

⌈ Ventouse

⌈ Limiteur de pression amont

⌈ Limiteur de pression aval

⌈ Borne fontaine

⌈ Regard composite

▲ Bouche incendie

⊕ Poteau incendie

○ Réserve incendie

▲ Bouche de lavage

⌈ Borne de puisage

⌈ Compteur général

⌈ Compteur abonné

⌈ Regard béton

V12 Réperage des ouvrages hydrauliques

PI2 Réperage des poteaux incendies

BI5 Réperage des bouches incendies

1307 Réperage des branchements

MON140